




LEGENDA:

NAVRŽENÉ OBJEKTY:

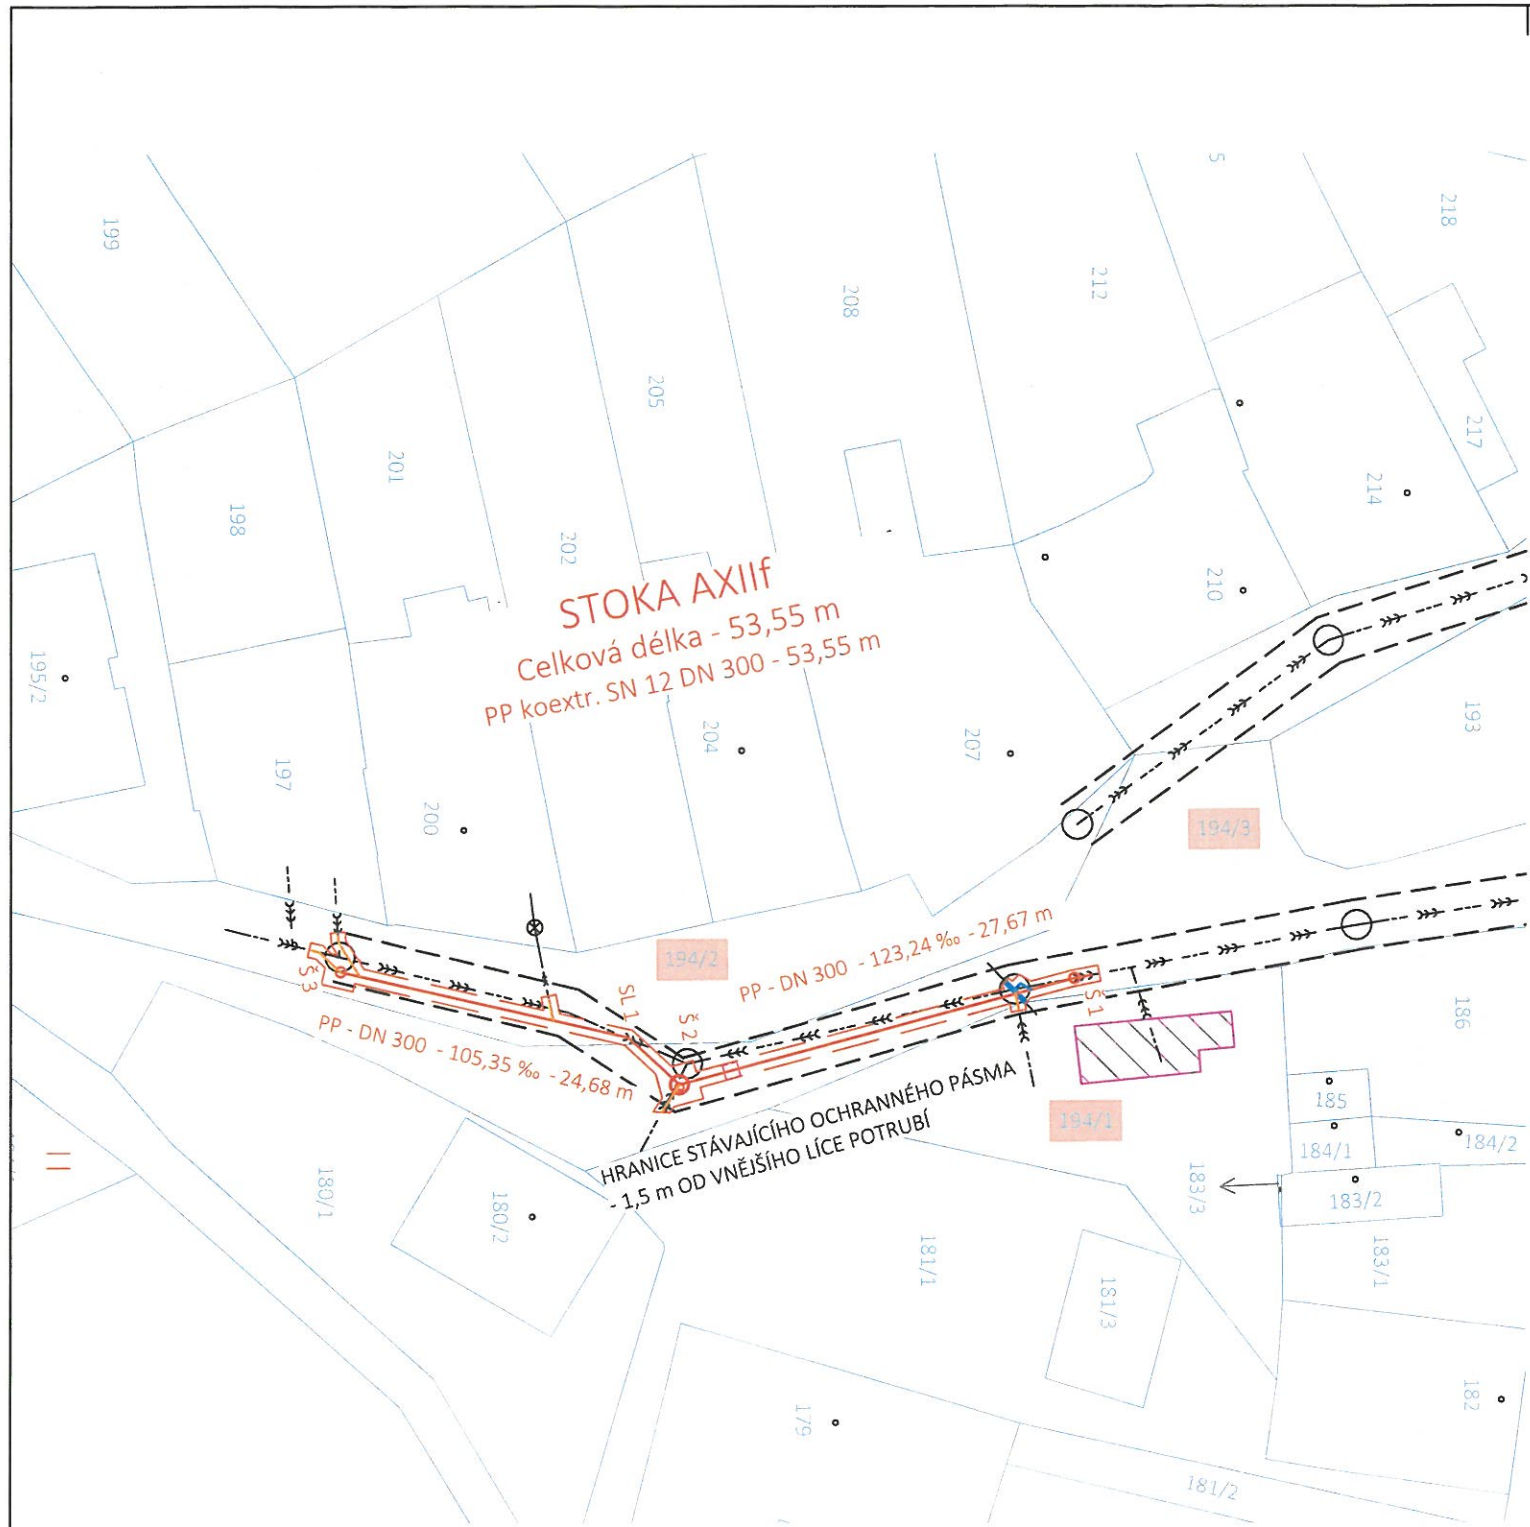

jednotná gravitační kanalizace - otevřený výkop



přípojka jednotné kanalizace - otevřený výkop




plochy nezbytné pro provedení stavby
(dočasné zábory ploch)



příjezd a odjezd na/ze staveniště

STÁVAJÍCÍ OBJEKTY:

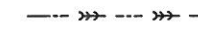

kanalizace jednotná (SVK, a.s.)

MĚSTO UHERSKÉ HRADIŠTĚ

Útvar městského architekta

Stavba je z hlediska záměru města
architektury a územního plánování
PŘÍPUSTNÁ

S umístěním přípojek technické infrastruktury

S napojením zpevněných ploch na komunikace

S přesahem požárního nebezpečného prostoru

na pozemcích ve vlastnictví města

SOUHLASÍME

Datum:

11. 8. 2025

Podpis:

SOUŘADNICOVÝ SYSTÉM:

S-JTSK

VÝŠKOVÝ SYSTÉM:

B. p. v.

POZNÁMKA:

Trasy stávajících inženýrských sítí jsou zakresleny na základě podkladů poskytnutých jejich správci. Zhotovitel stavby před zahájením stavby zajistí vytyčení všech inženýrských sítí v prostoru staveniště jejich správci. V případě nutnosti ověří jejich polohu kopanými sondami.

PARÉ Č.

NÁZEV STAVBY

Uherské Hradiště, Jarošov, ul. Pod Kopcem - oprava
kanalizace, stoka AXII f

Dokumentace pro provádění stavby (DPS)

OBJEDNATEL

Slovácké vodárny a kanalizace, a.s.

Za Olšávkou 290, Sady

686 01 Uherské Hradiště

IČO: 49453866

ZHOTOVITEL

AquaSmart Solutions s.r.o.

Dvorského 38/20a

639 00 Brno

IČO: 09905260

info@aquasmart.cz

www.aquasmart.cz

AquaSmart
SOLUTIONS

MÍSTO STAVBY

Uherské Hradiště, ul. Pod Kopcem

VYPRACOVAL

Ing. Tomáš Sucháček, Ph.D.

ODPOVĚDNÝ PROJEKTANT

Ing. Tomáš Sucháček, Ph.D.

STAVEBNÍ OBJEKT

-

NÁZEV VÝKRESU

Situace stavby v mapě katastru nemovitostí

ČÍSLO ZAKÁZKY

2025-02

DATUM

květen 2025

FORMÁT


A3

MĚŘÍTKO

1:500

ČÍSLO VÝKRESU

C.2

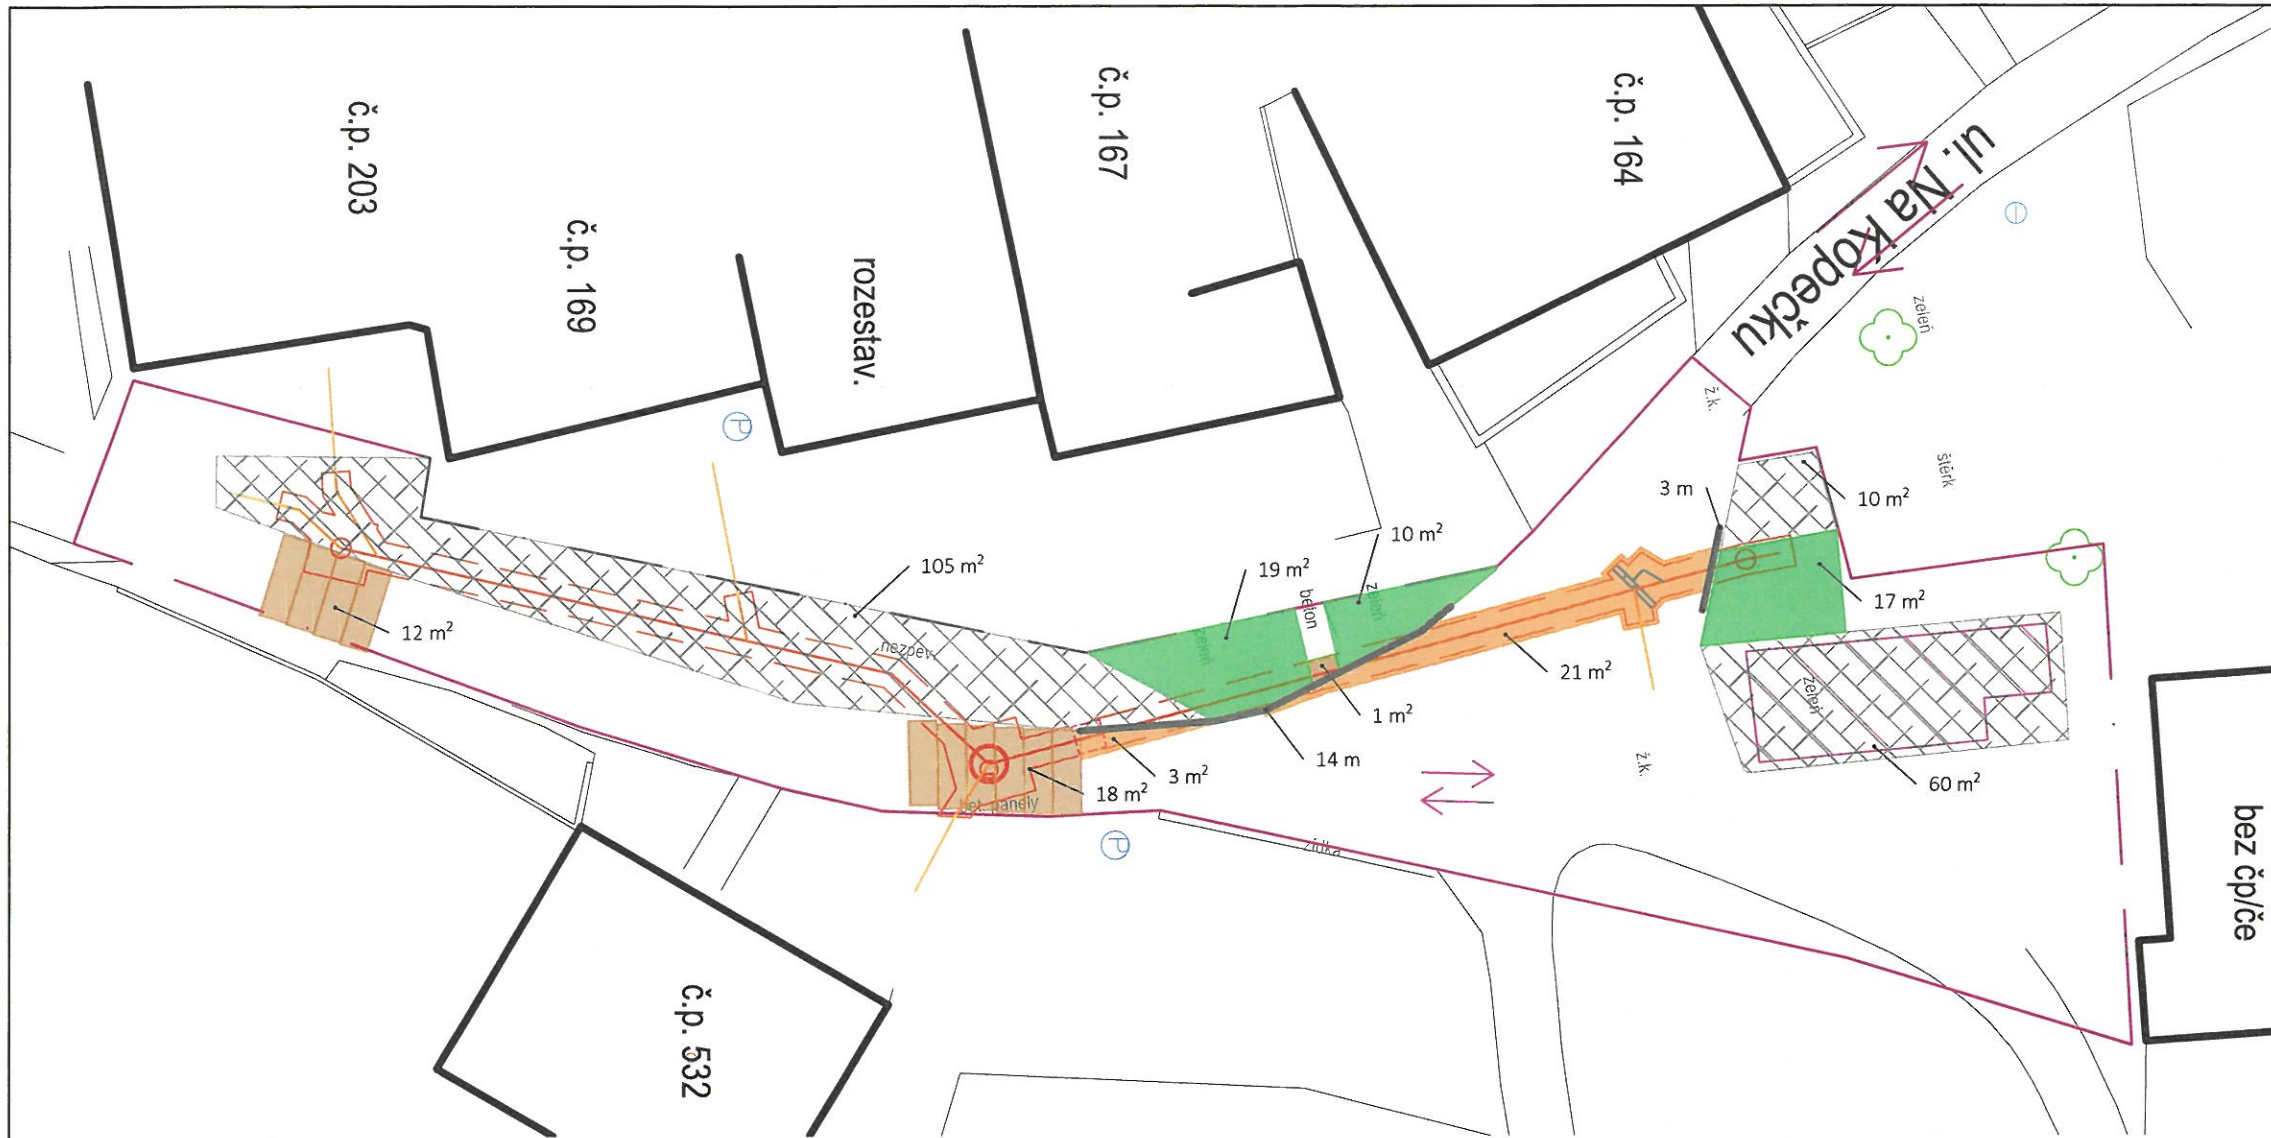

- SKLADBA OBNOVOVANÝCH KONSTRUKCÍ:
- KOMUNIKACE Z ŽULOVÝCH KOSTEK
- 100 mm žulové kostky 100x100 mm
 - 40 mm drcené kamenivo fr. 4-8 mm
 - 150 mm štěrkodrt ŠD_A fr. 0-32 mm
 - 300 mm štěrkodrt ŠD_A fr. 0-63 mm
- KOMUNIKACE Z BETONOVÝCH PANELŮ:
- 150 mm ŽB deska CB - 6 tun (např. IZD 300/100/15 JP 6)
 - 300 mm štěrkodrt ŠD_A fr. 0-32 mm
- BETONOVÁ PLOCHA/CHODNÍK
- 200 mm beton C 25/30
 - 200 mm štěrkodrt fr. 0/32 ŠD_A
- PLOCHA Z ASFALTOVÉHO RECYKLÁTU
- 200 mm asfaltový recyklát fr. 16/32 mm
- ZELENÁ PLOCHA:
- 100 mm ohumusování a osetí (luční travní směs)
- POZNÁMKA:
- Skladby jednotlivých obnovovaných povrchů bude přizpůsobena skutečné skladbě povrchů zjištěné při stavbě.

MĚSTO UHERSKÉ HRADIŠTĚ
útvár městského architekta

Stavba je z hlediska zájmu města architektury a územního plánování PŘÍPUSTNÁ

S umístěním přípojek technické infrastruktury
~~S napojením zpevněných ploch na komunikaci~~
~~S přesahem požárního nebezpečného prostoru~~
na pozemcích ve vlastnictví města

SOUHLASÍME
Datum: 11. 8. 2025 Podpis: *[Signature]*

LEGENDA:

- NAVRŽENÉ OBJEKTY:
- stavební úprava kanalizace - otevřený výkop
 - kanalizační šachta prefabrikovaná
 - přepojení kanalizačních přípojek
 - přepojení přípojek uličních vpustí / odvodňovacích žlabů
 - stávající kanalizace

- OBNOVOVANÉ POVRCHY:
- oprava komunikace z žulových kostek - celkem 24 m²
 - oprava komunikace z betonových panelů - celkem 30 m²
součástí je dodávka materiálu (celkem 10 ks)
 - asfaltový recyklát fr. 16/32 mm - celkem 9 m²
 - betonová plocha - celkem 1 m²
 - zelená plocha - celkem 46 m²
 - vyrovnání silniční obruby - celkem 17 m
součástí je dodávka materiálu

SOUŘADNICOVÝ SYSTÉM: S-JTSK
VÝŠKOVÝ SYSTÉM: B. p. v.
POZNÁMKA:
Trasy stávajících inženýrských sítí jsou zakresleny na základě podkladů poskytnutých jejich správci. Zhotovitel stavby před zahájením stavby zajistí vytyčení všech inženýrských sítí v prostoru staveniště jejich správci. V případě nutnosti ověří jejich polohu kopanými sondami.

PARÉ Č. NÁZEV STAVBY Uherské Hradiště, Jarošov, ul. Pod Kopcem - oprava kanalizace, stoka AXII f	
Dokumentace pro provádění stavby (DPS)	
OBJEDNATEL Slovácké vodárny a kanalizace, a.s. Za Olšávkou 290, Sady 686 01 Uherské Hradiště IČO: 49453866	ZHOTOVITEL AquaSmart Solutions s.r.o. Dvorského 38/20a 639 00 Brno IČO: 09905260 info@aquasmart.cz www.aquasmart.cz
MÍSTO STAVBY Uherské Hradiště, ul. Pod Kopcem	ČÍSLO ZAKÁZKY 2025-02
VYPRACOVAL Ing. Tomáš Sucháček, Ph.D.	DATUM květen 2025
ODPOVĚDNÝ PROJEKTANT Ing. Tomáš Sucháček, Ph.D.	FORMÁT A3
STAVEBNÍ OBJEKT -	MĚŘÍTKO 1:250
NÁZEV VÝKRESU Situace obnovy povrchu	ČÍSLO VÝKRESU C.4