




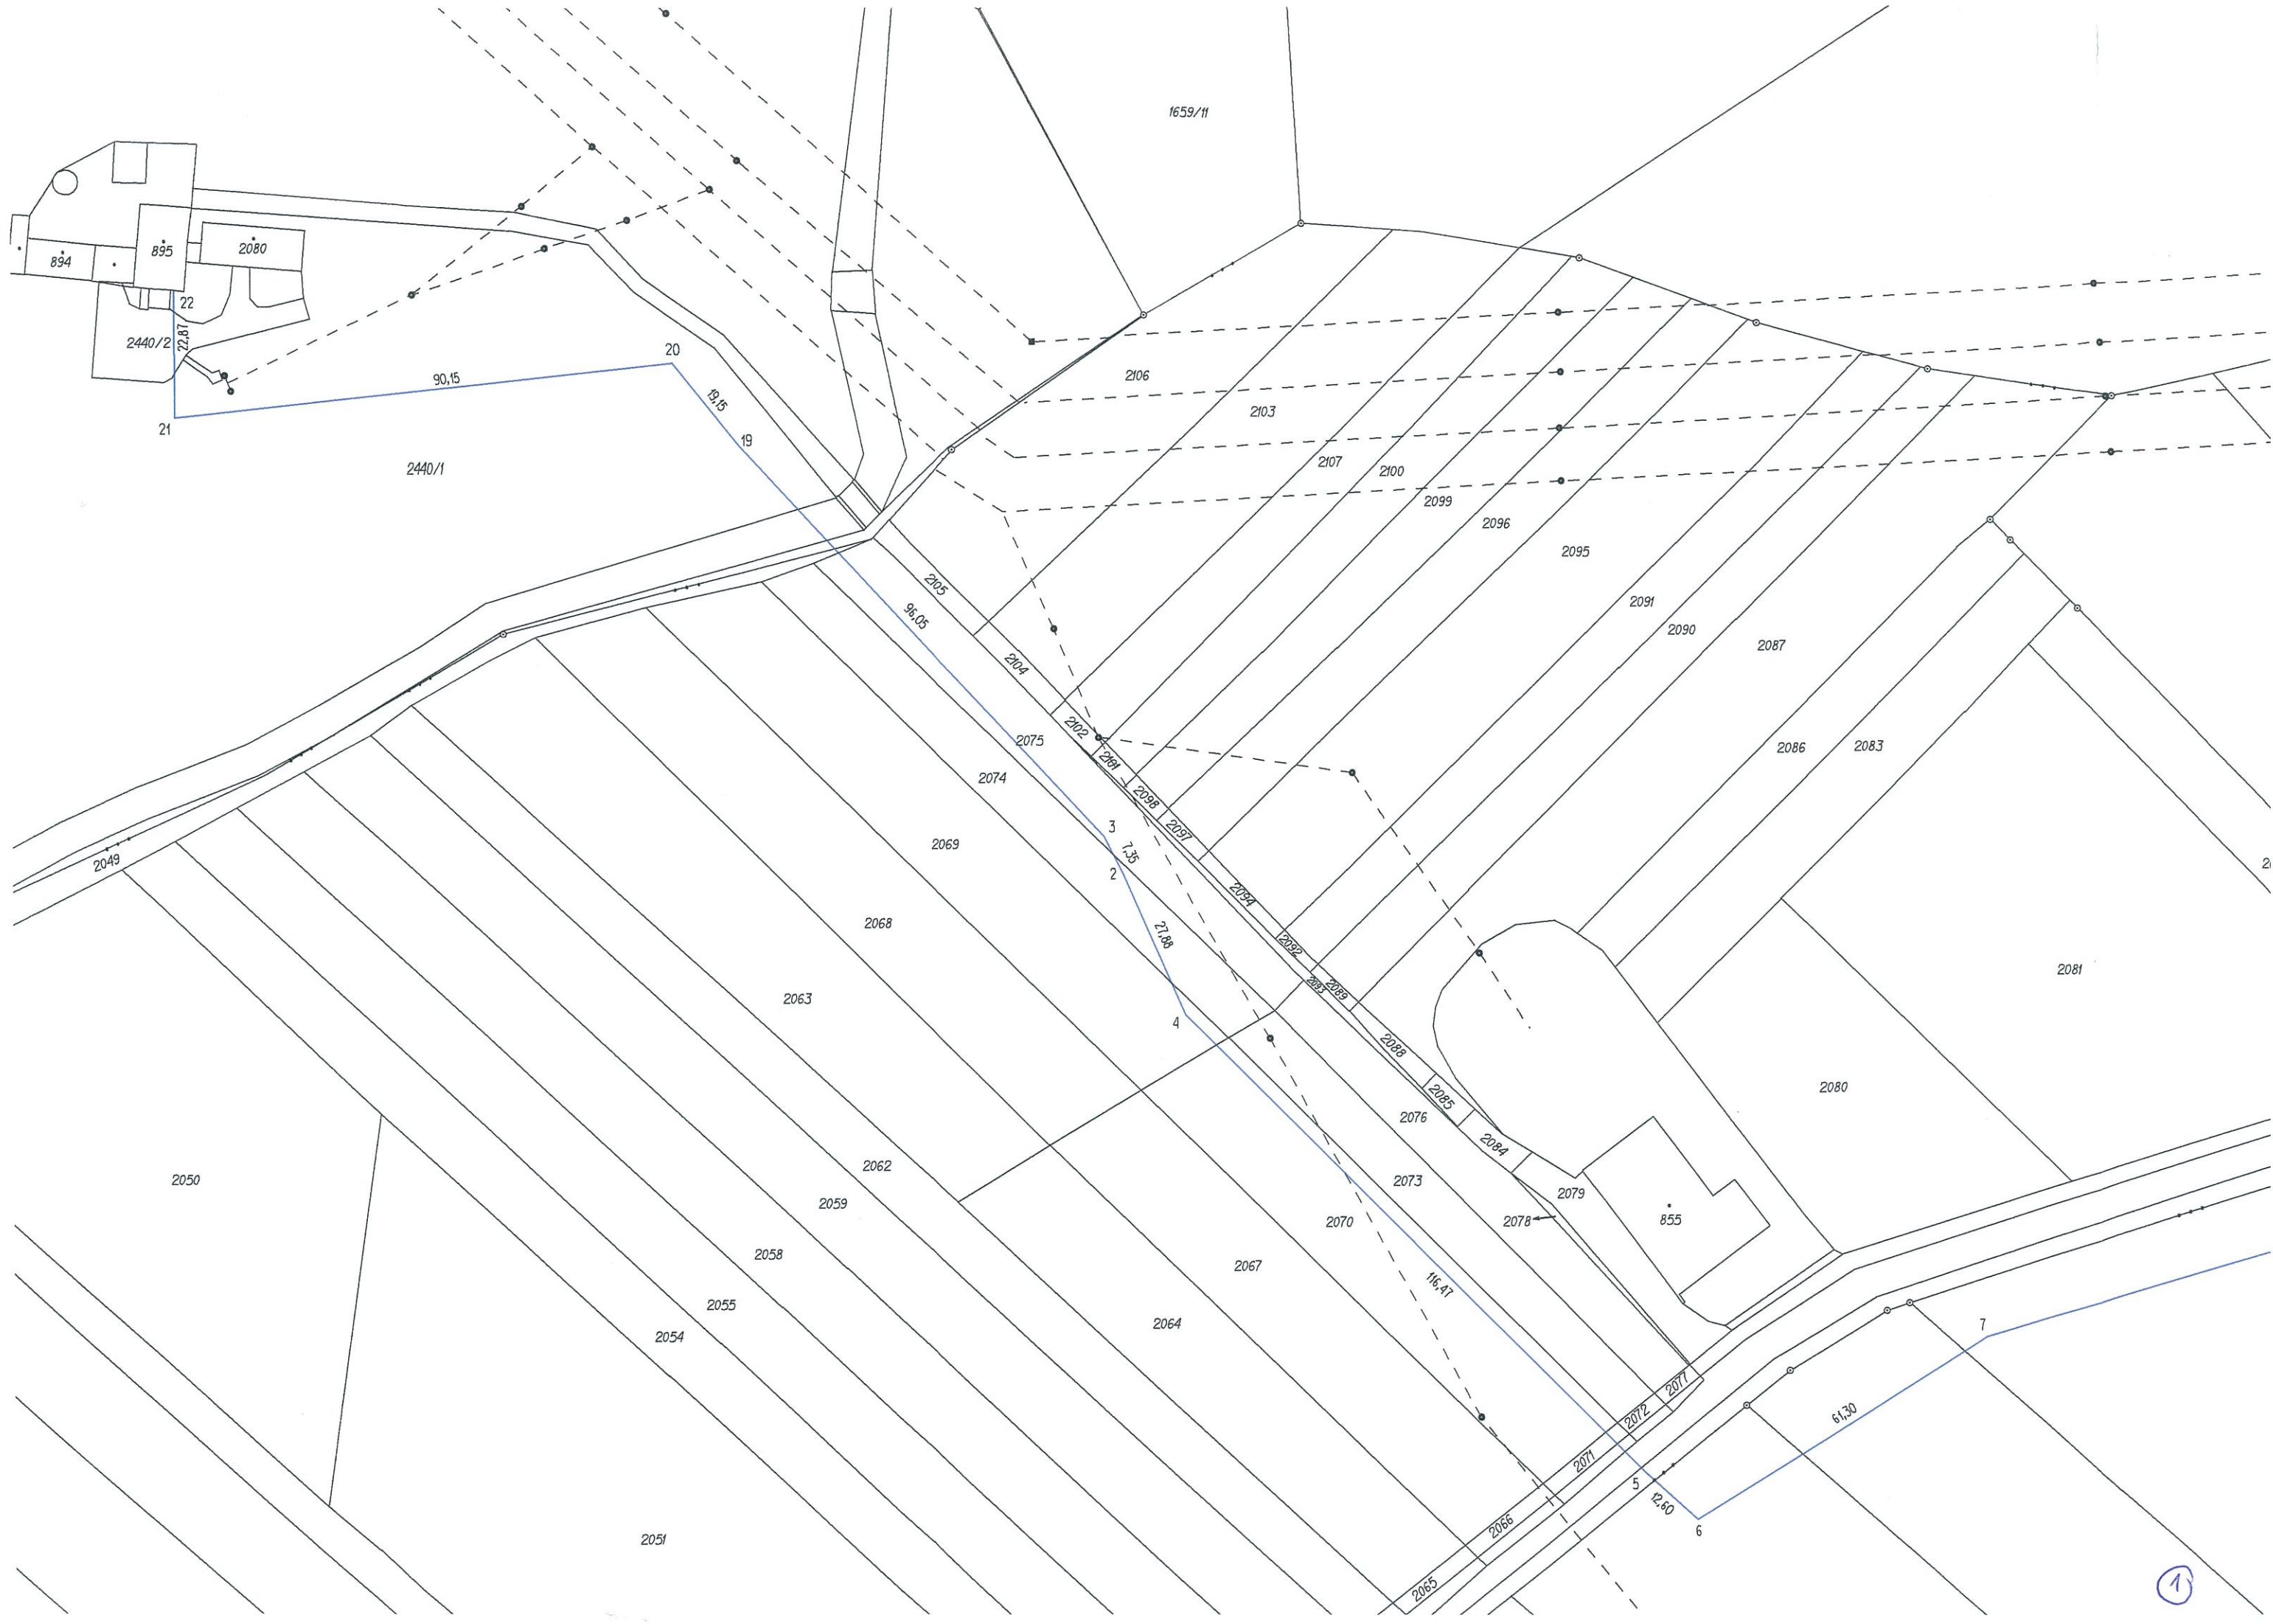

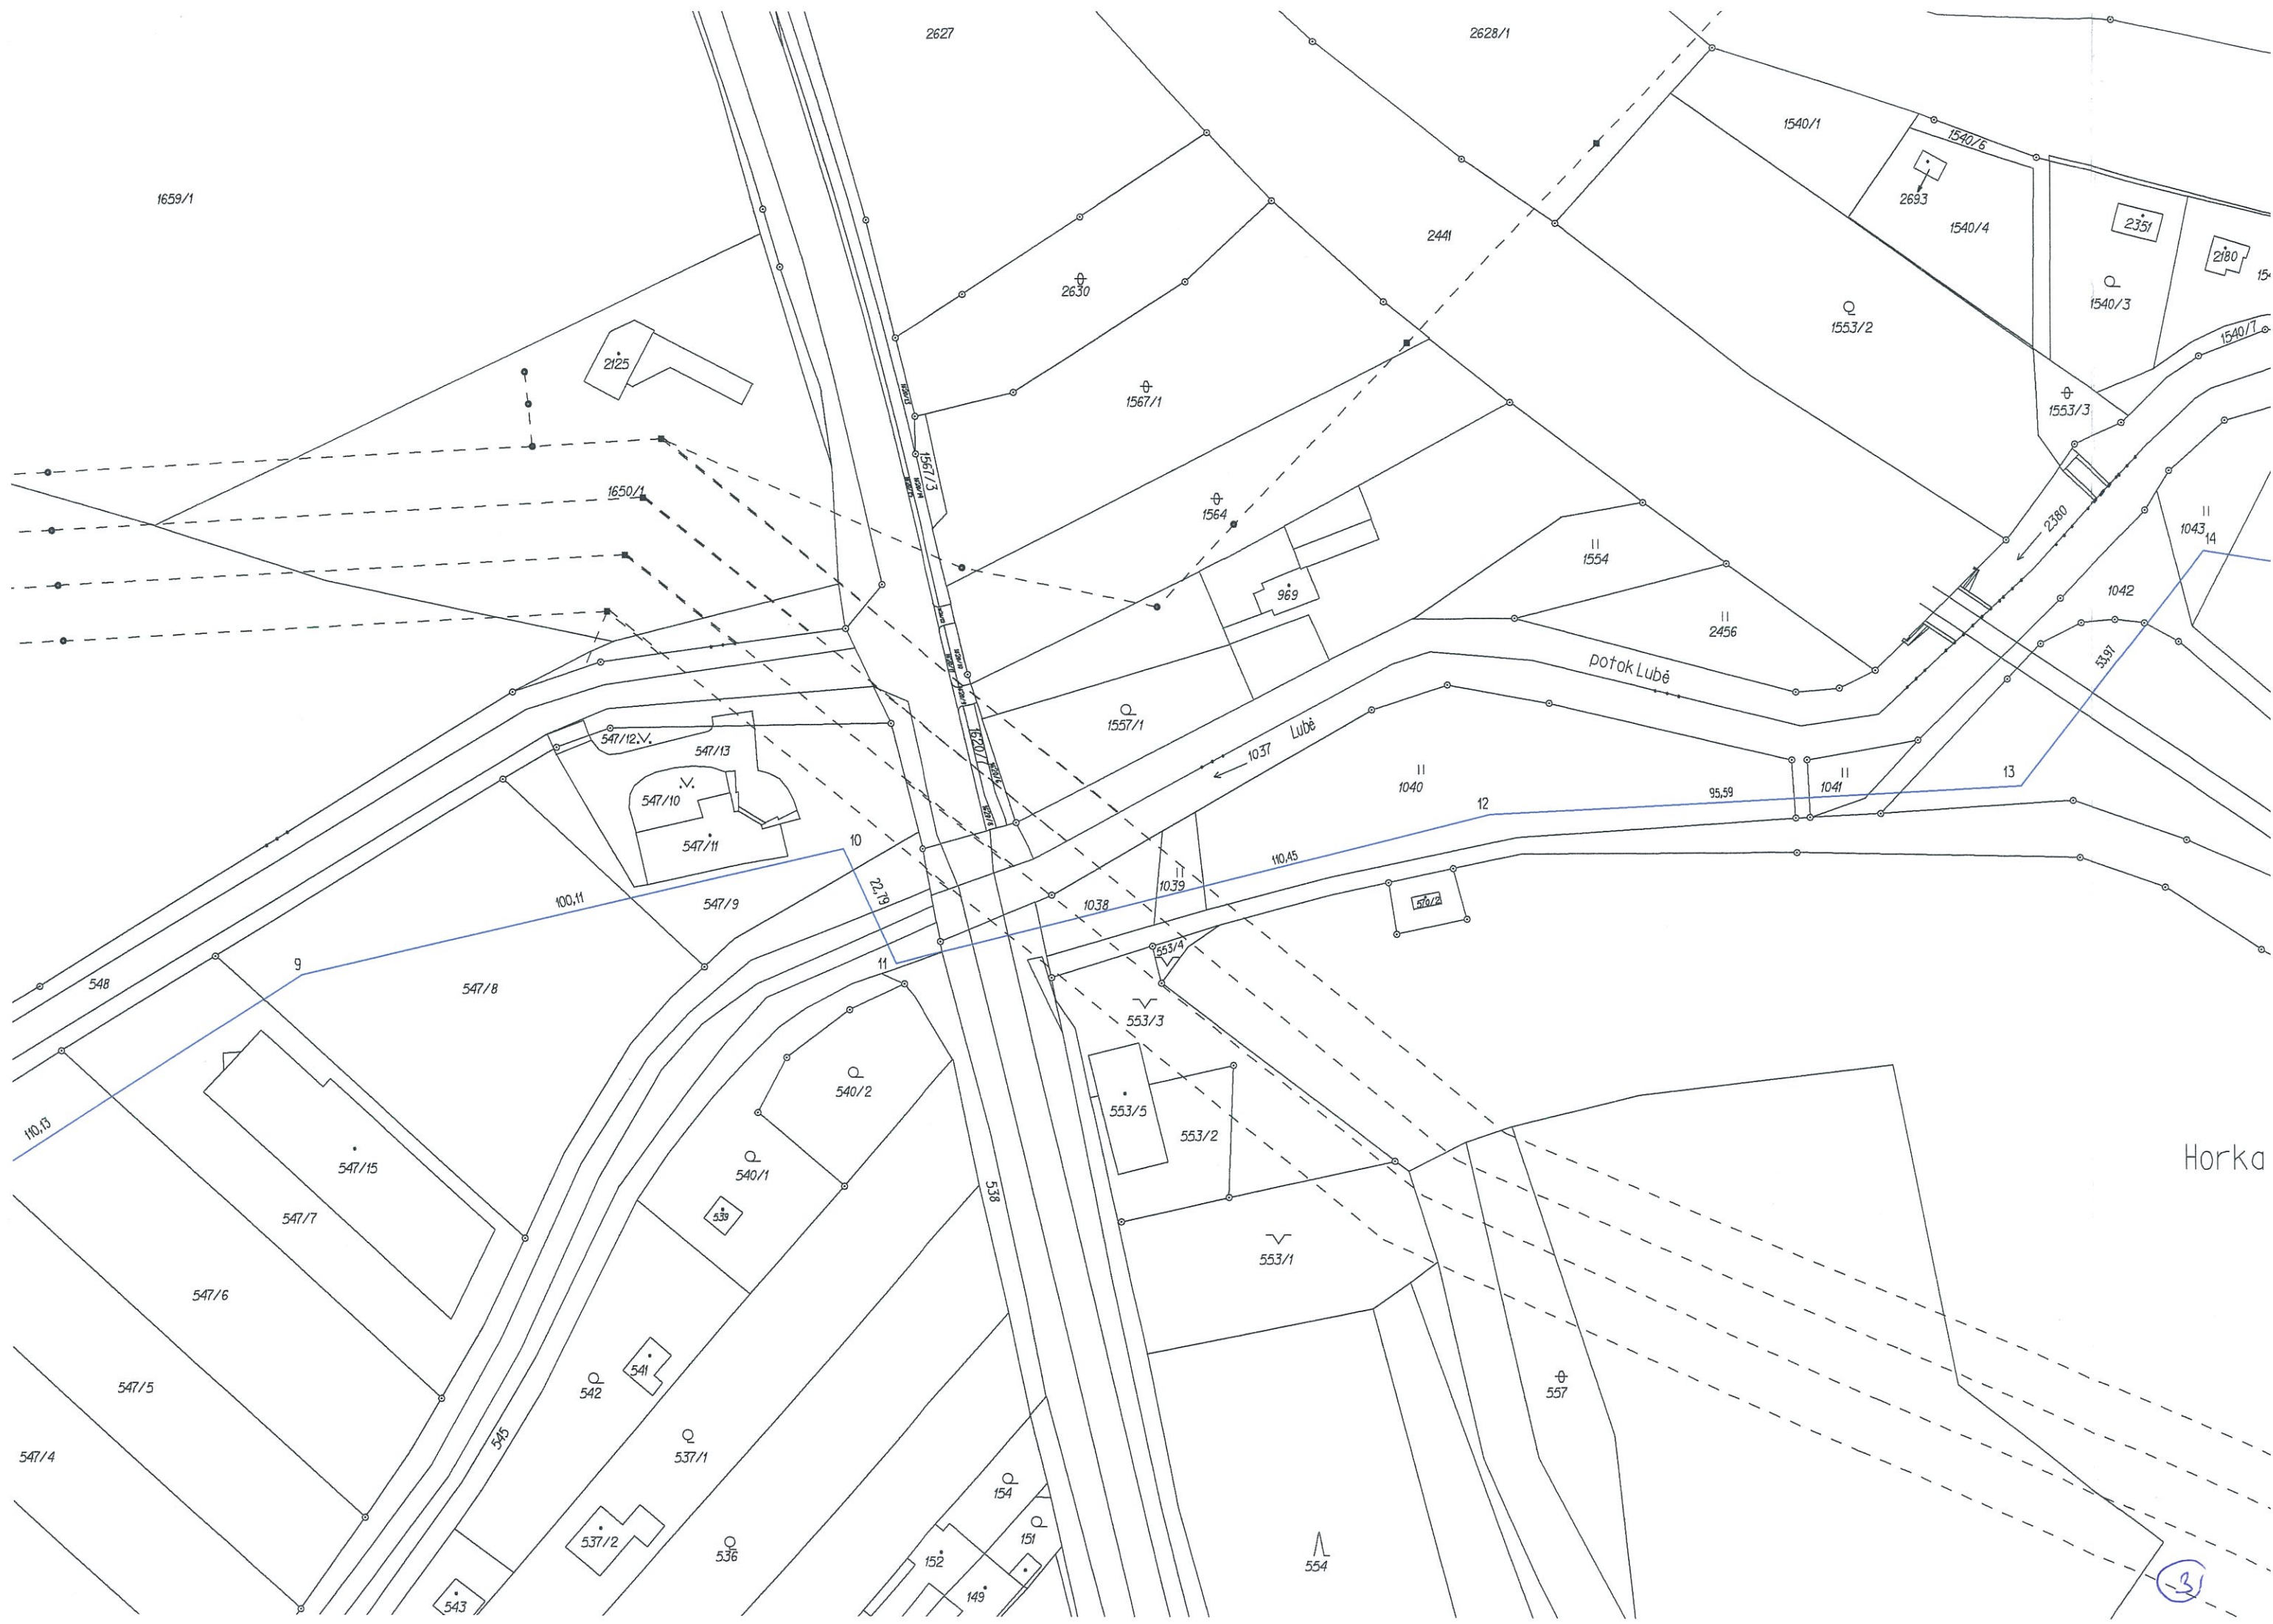

Horka

3

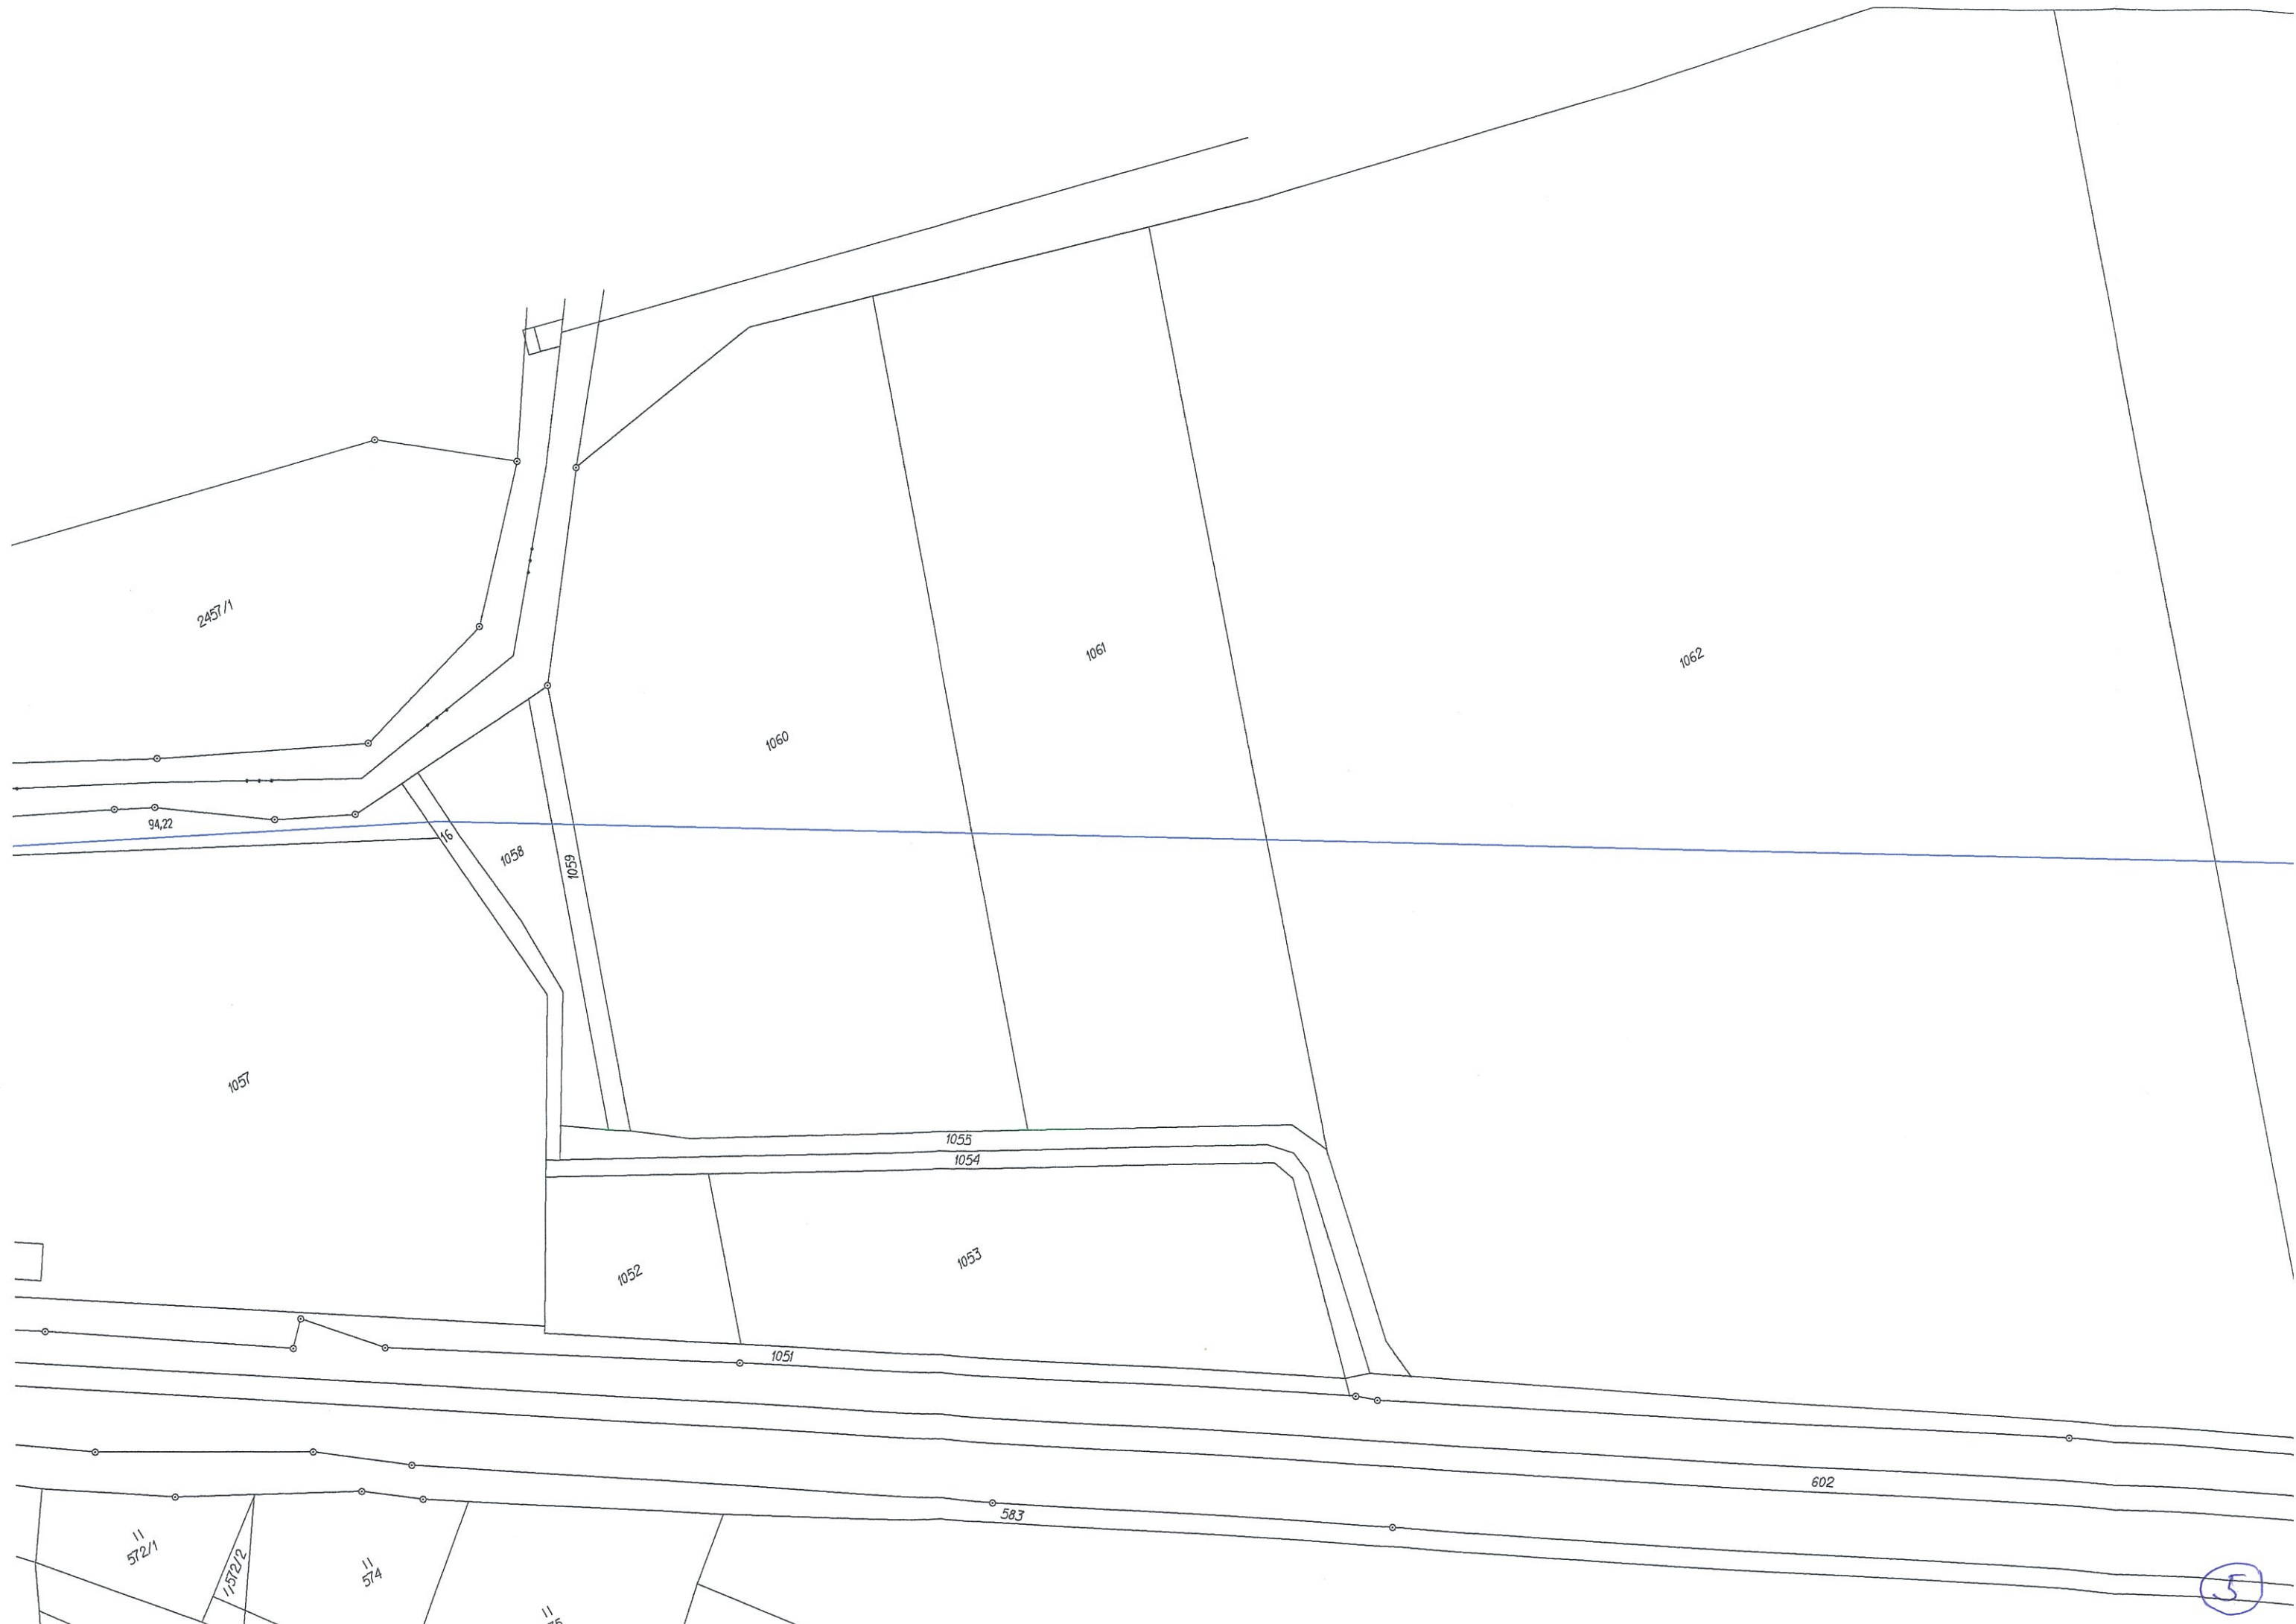



Akce: Zaměření trasy vodovodu Březina - Kuřim
Dokumentace skutečného provedení stavby - geodetická část

Objednatel : Energetika Kuřim , a.s.
Štefanikova 41 , Brno


Zpracovatel : Ing. Karel Souček - geodetická kancelář
Janáčkova 102, Tišnov


GEODETICKÁ KANCELÁŘ
Ing. Karel Souček
666 01 Tišnov, Janáčkova 102

zak.č. 168/2010
Měřítko 1 : 1000

souř.sys. JTSK

datum : III. Q. 2010
výkres č. 03

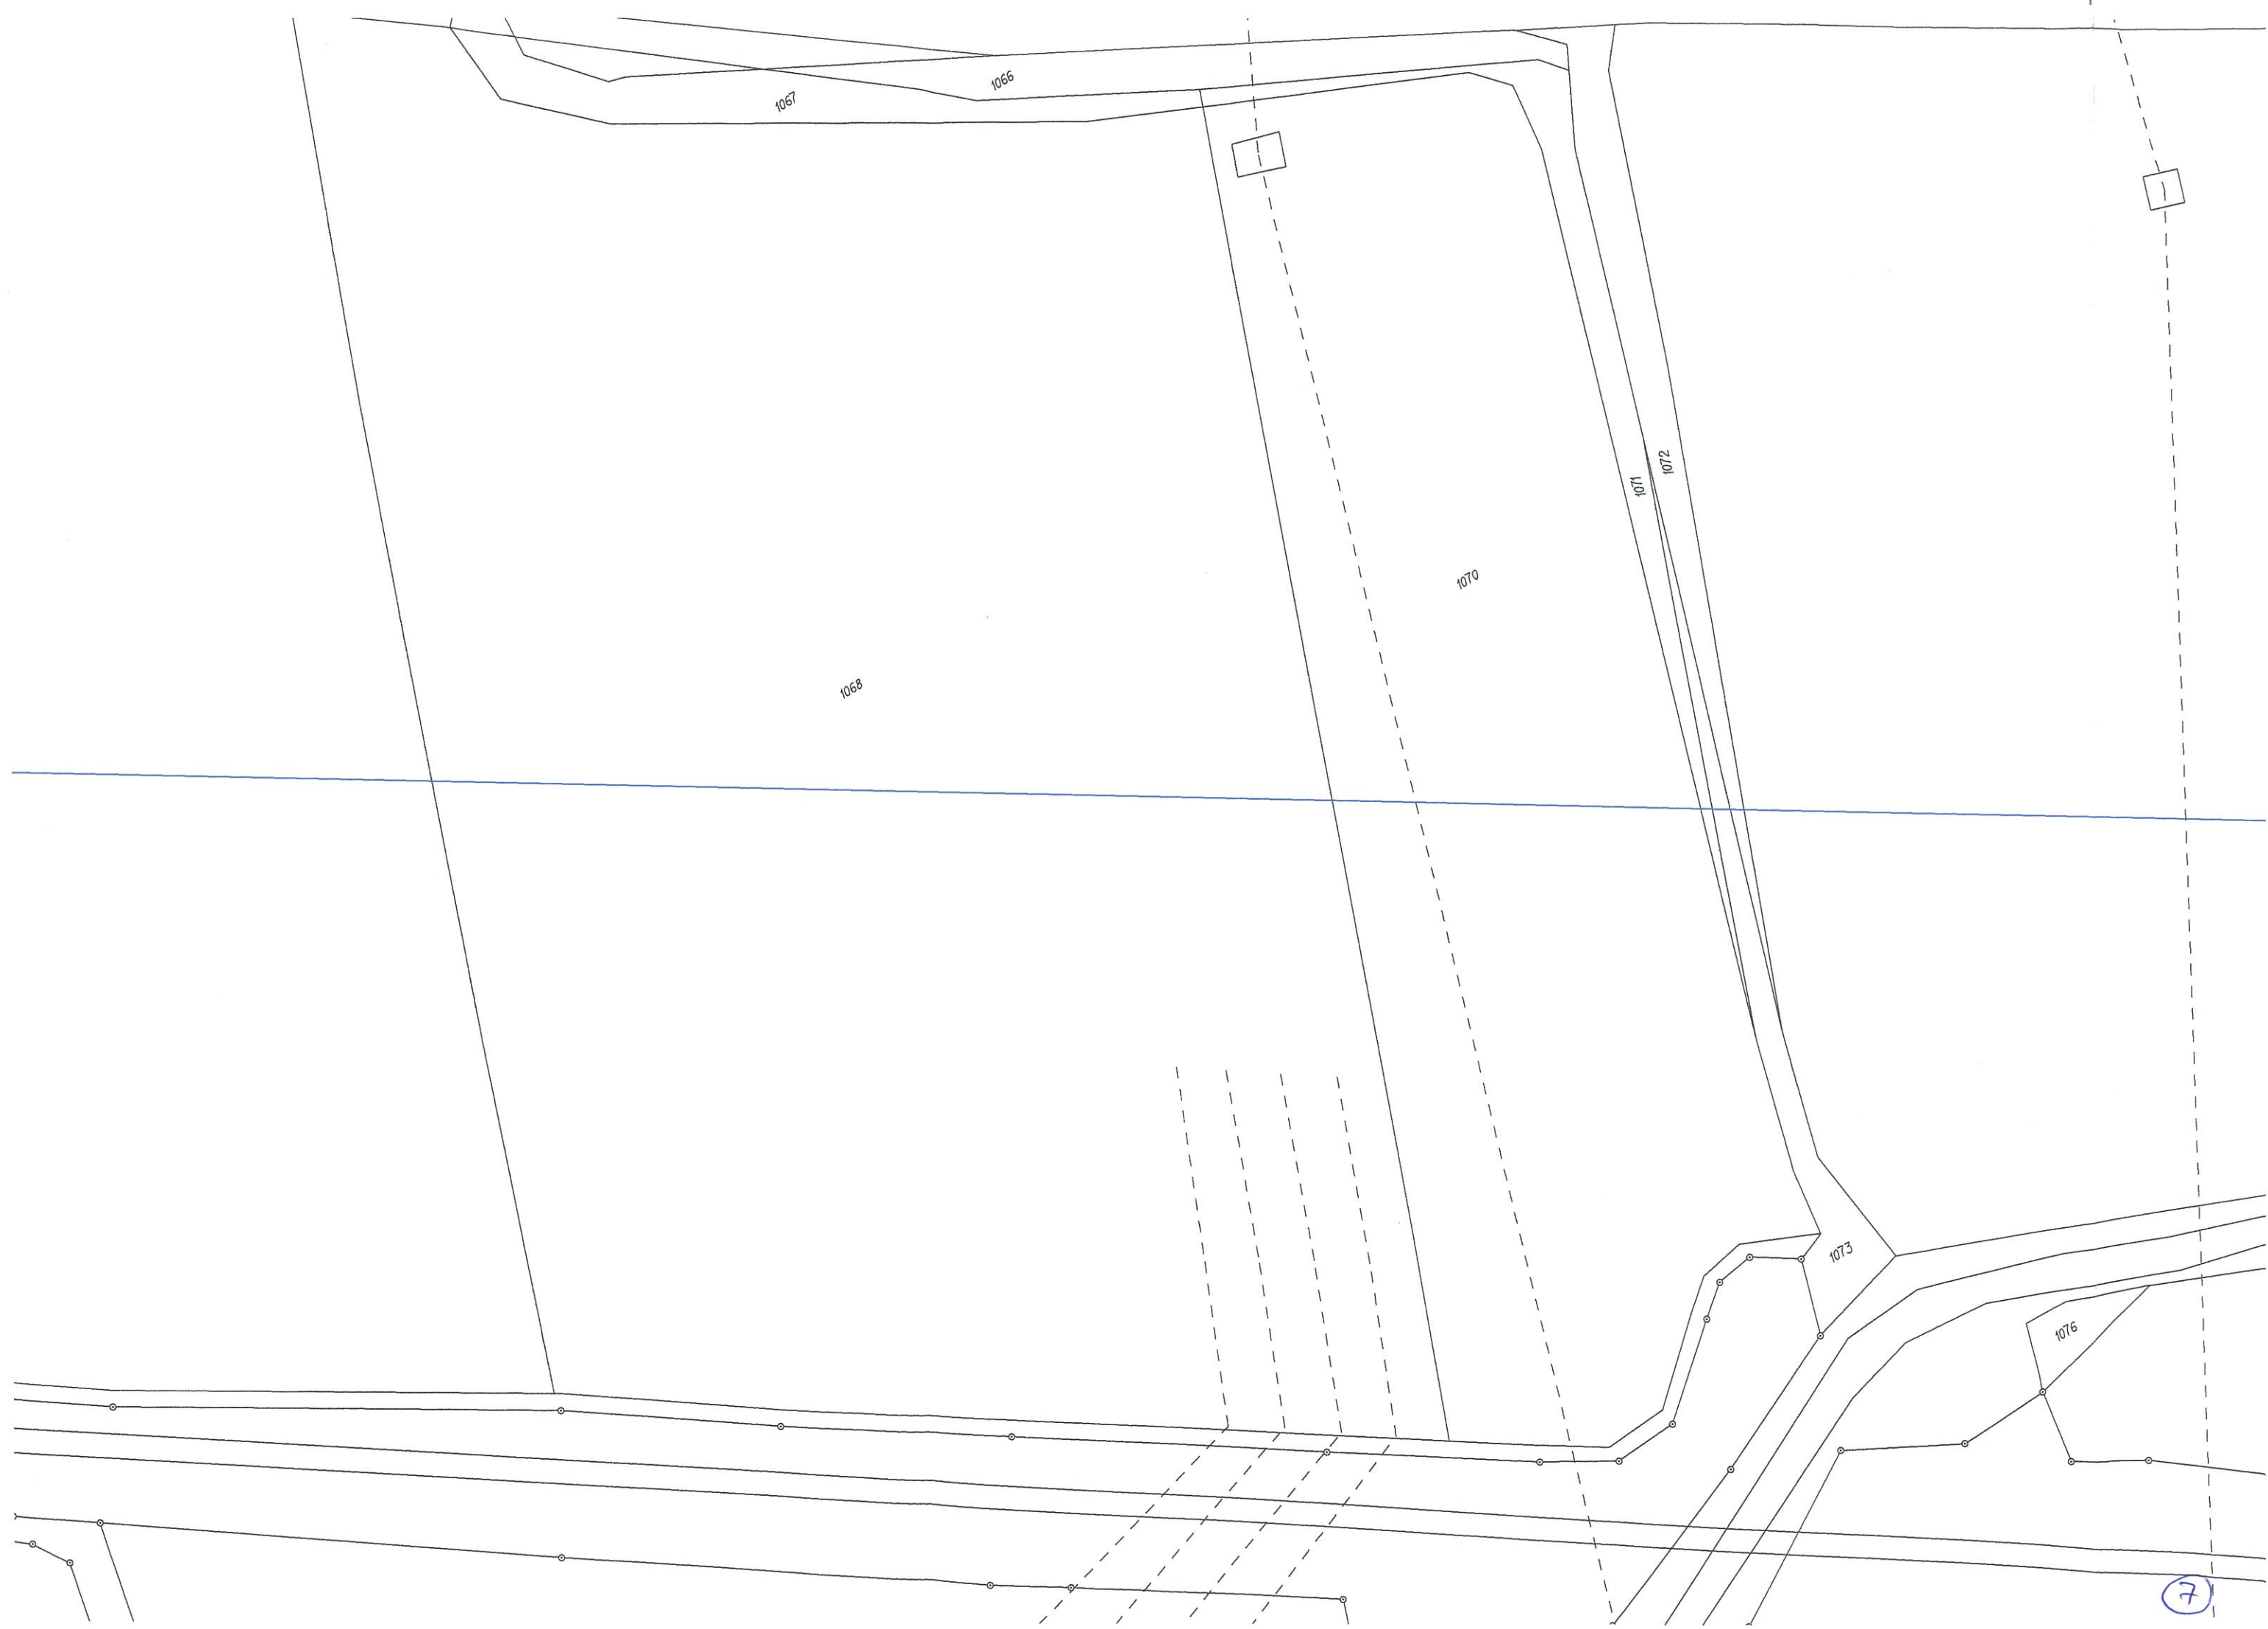

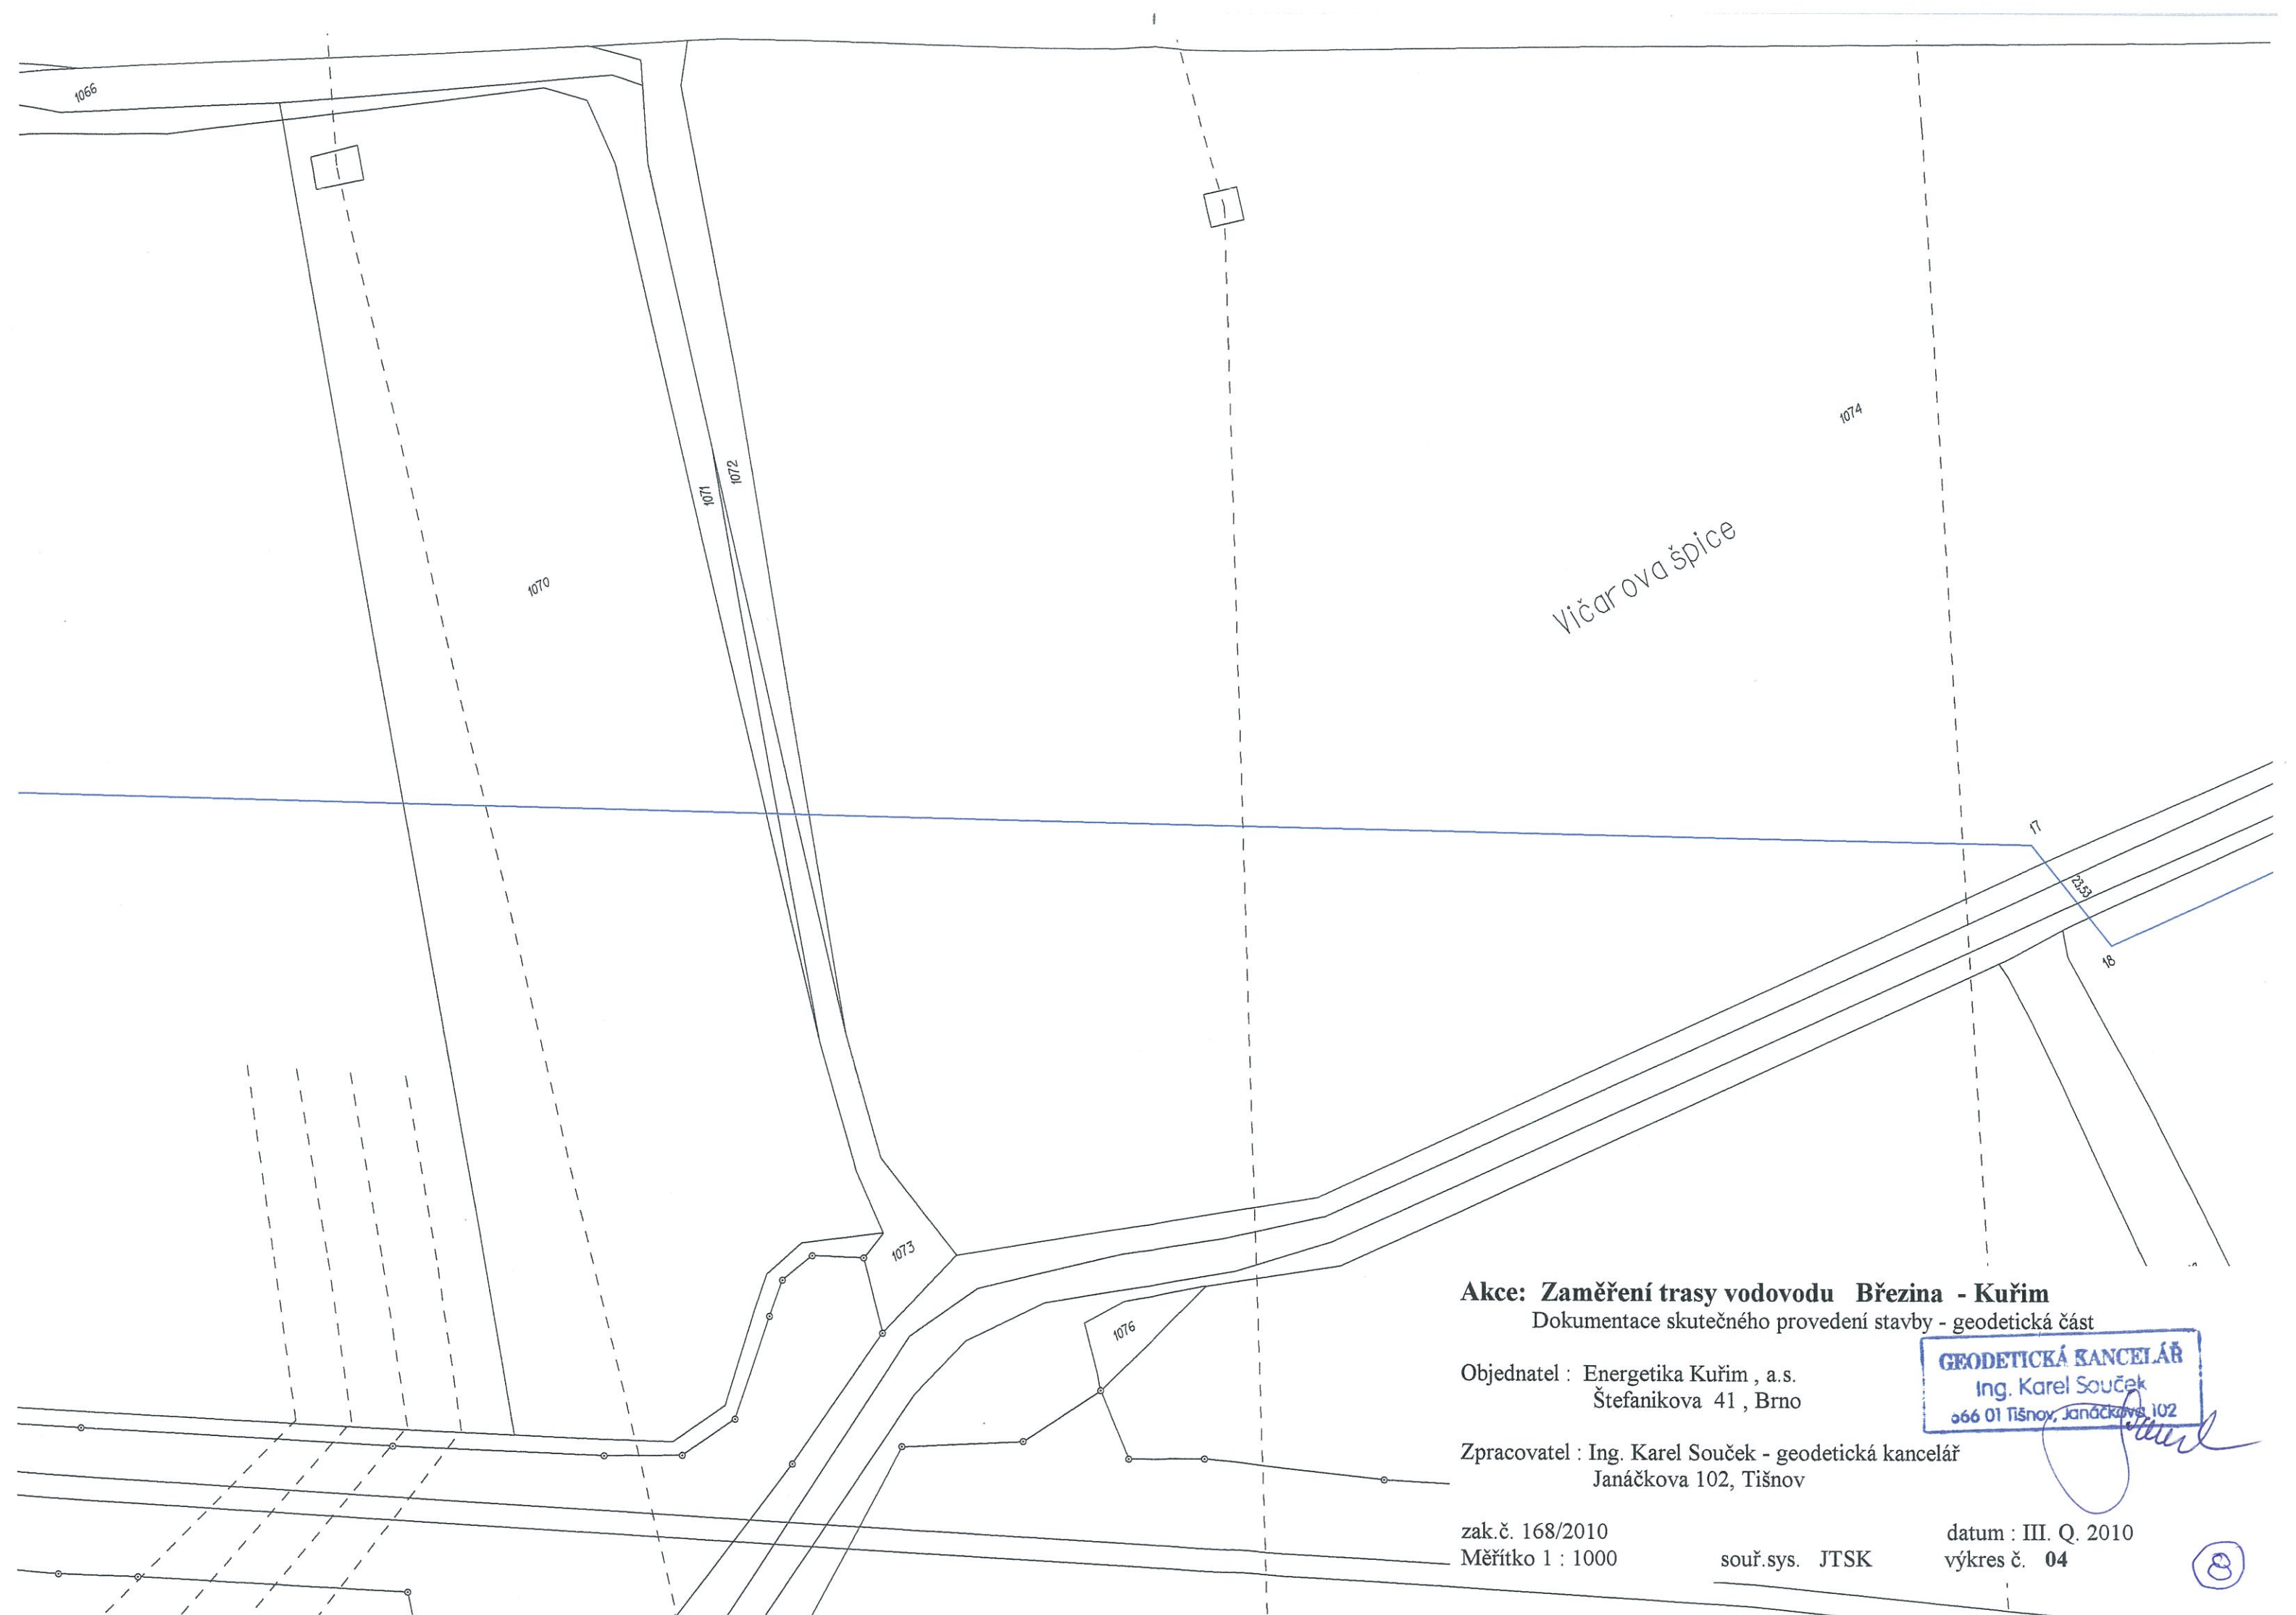

Akce: Zaměření trasy vodovodu Březina - Kuřim
Dokumentace skutečného provedení stavby - geodetická část

Objednatel : Energetika Kuřim , a.s.
Štefanikova 41 , Brno

Zpracovatel : Ing. Karel Souček - geodetická kancelář
Janáčkova 102, Tišnov


zak.č. 168/2010
Měřítko 1 : 1000


souř.sys. JTSK

datum : III. Q. 2010
výkres č. 04

GEODETICKÁ KANCELÁŘ
Ing. Karel Souček
666 01 Tišnov, Janáčkova 102

8

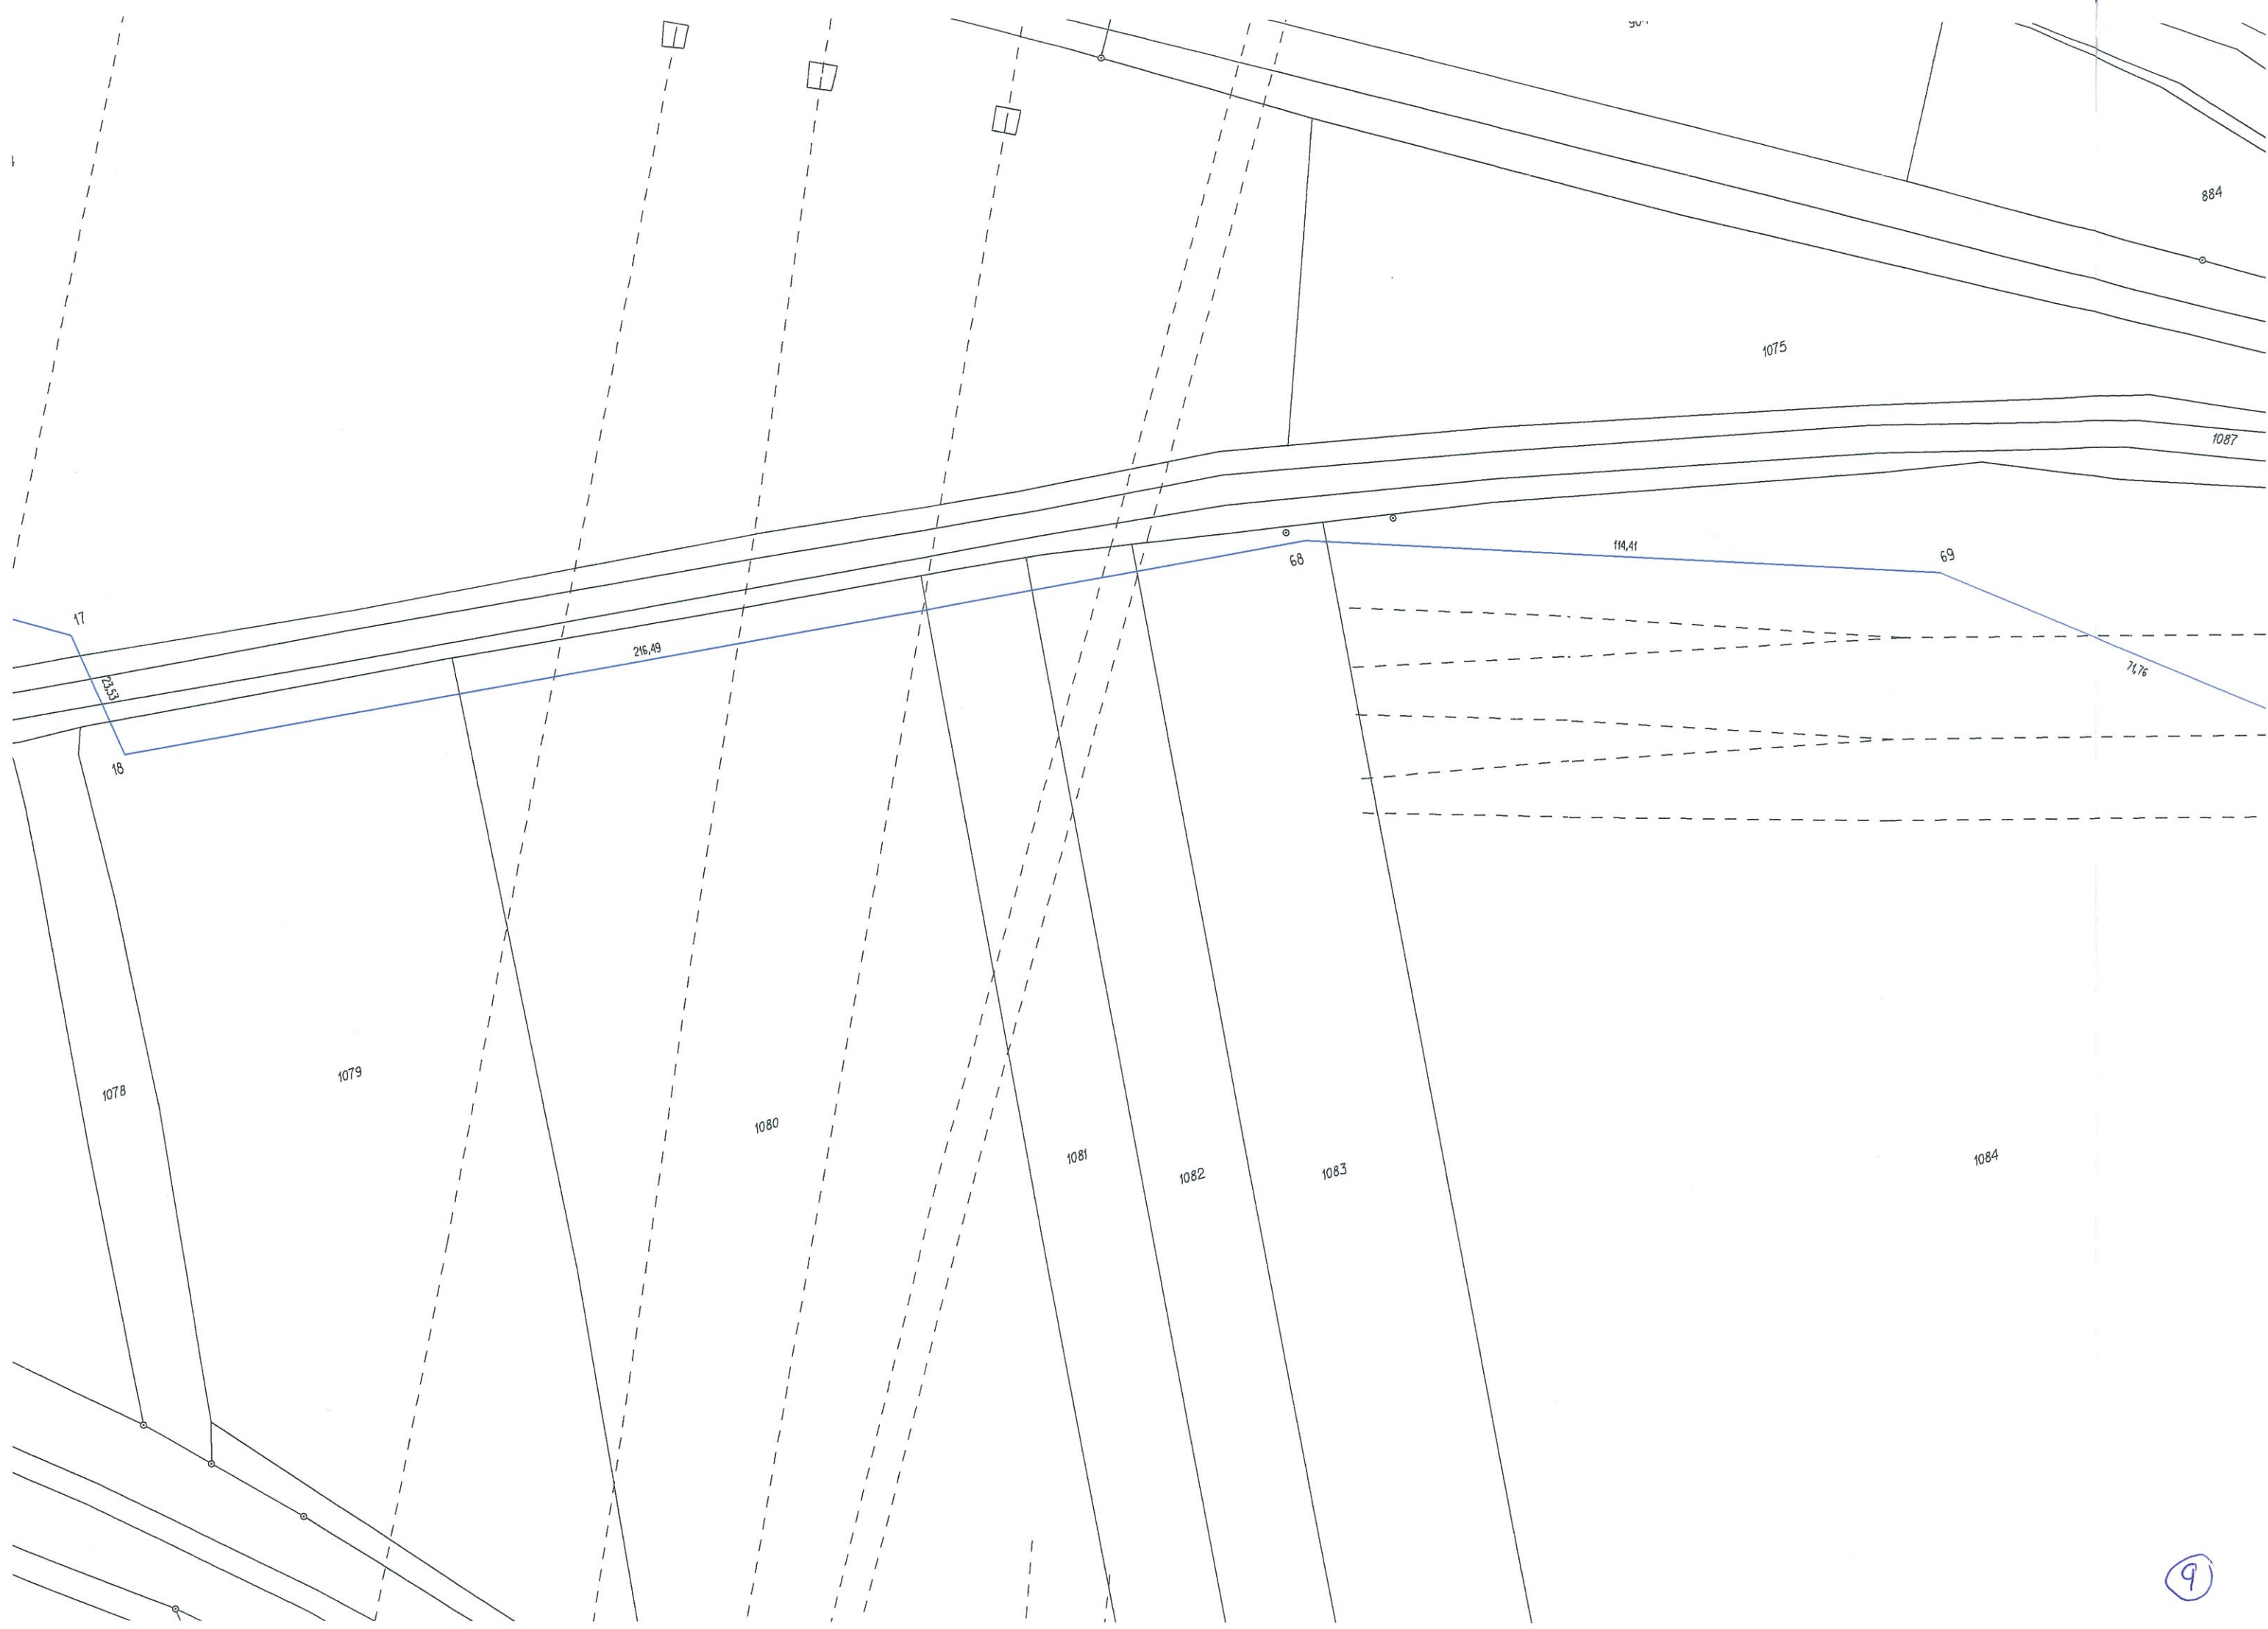

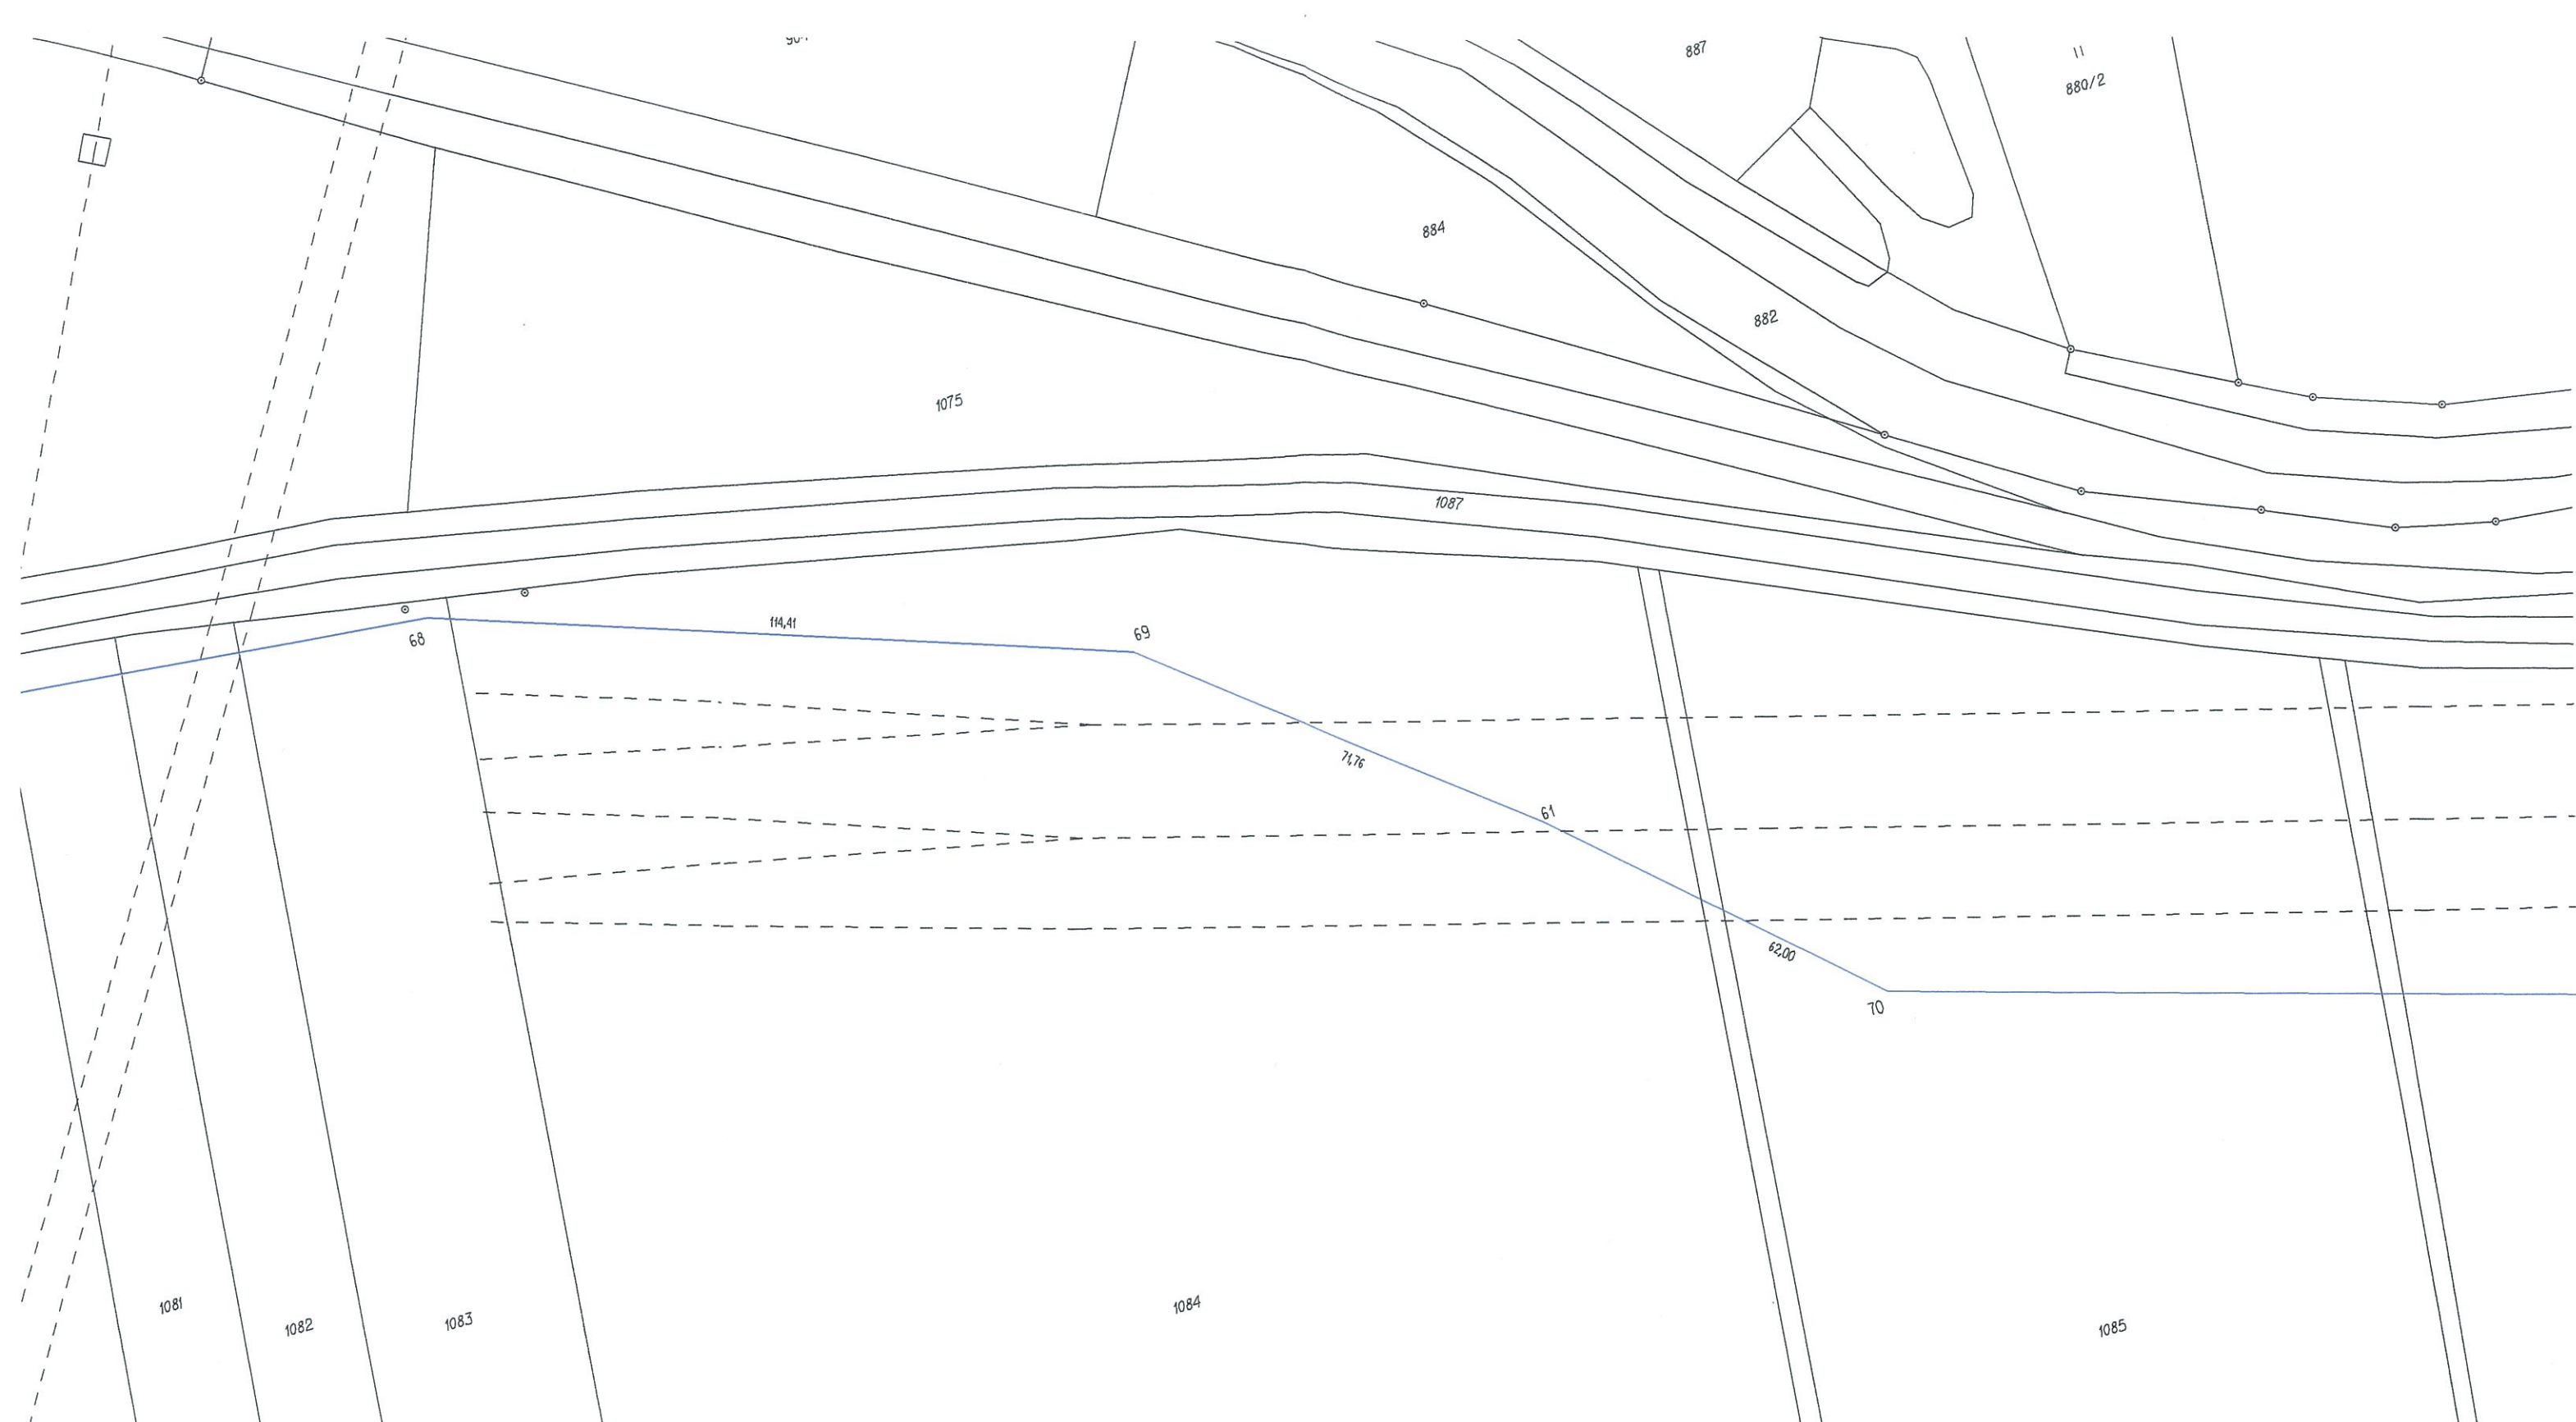

Akce: Zaměření trasy vodovodu Březina - Kuřim
Dokumentace skutečného provedení stavby - geodetická část

Objednatel : Energetika Kuřim , a.s.
Štefanikova 41 , Brno


GEODETICKÁ KANCELÁŘ
Ing. Karel Souček
666 01 Tišnov, Janáčkova 102


Zpracovatel : Ing. Karel Souček - geodetická kancelář
Janáčkova 102, Tišnov

zak.č. 168/2010
Měřítko 1 : 1000

souř.sys. JTSK

datum : III. Q. 2010
výkres č. 05

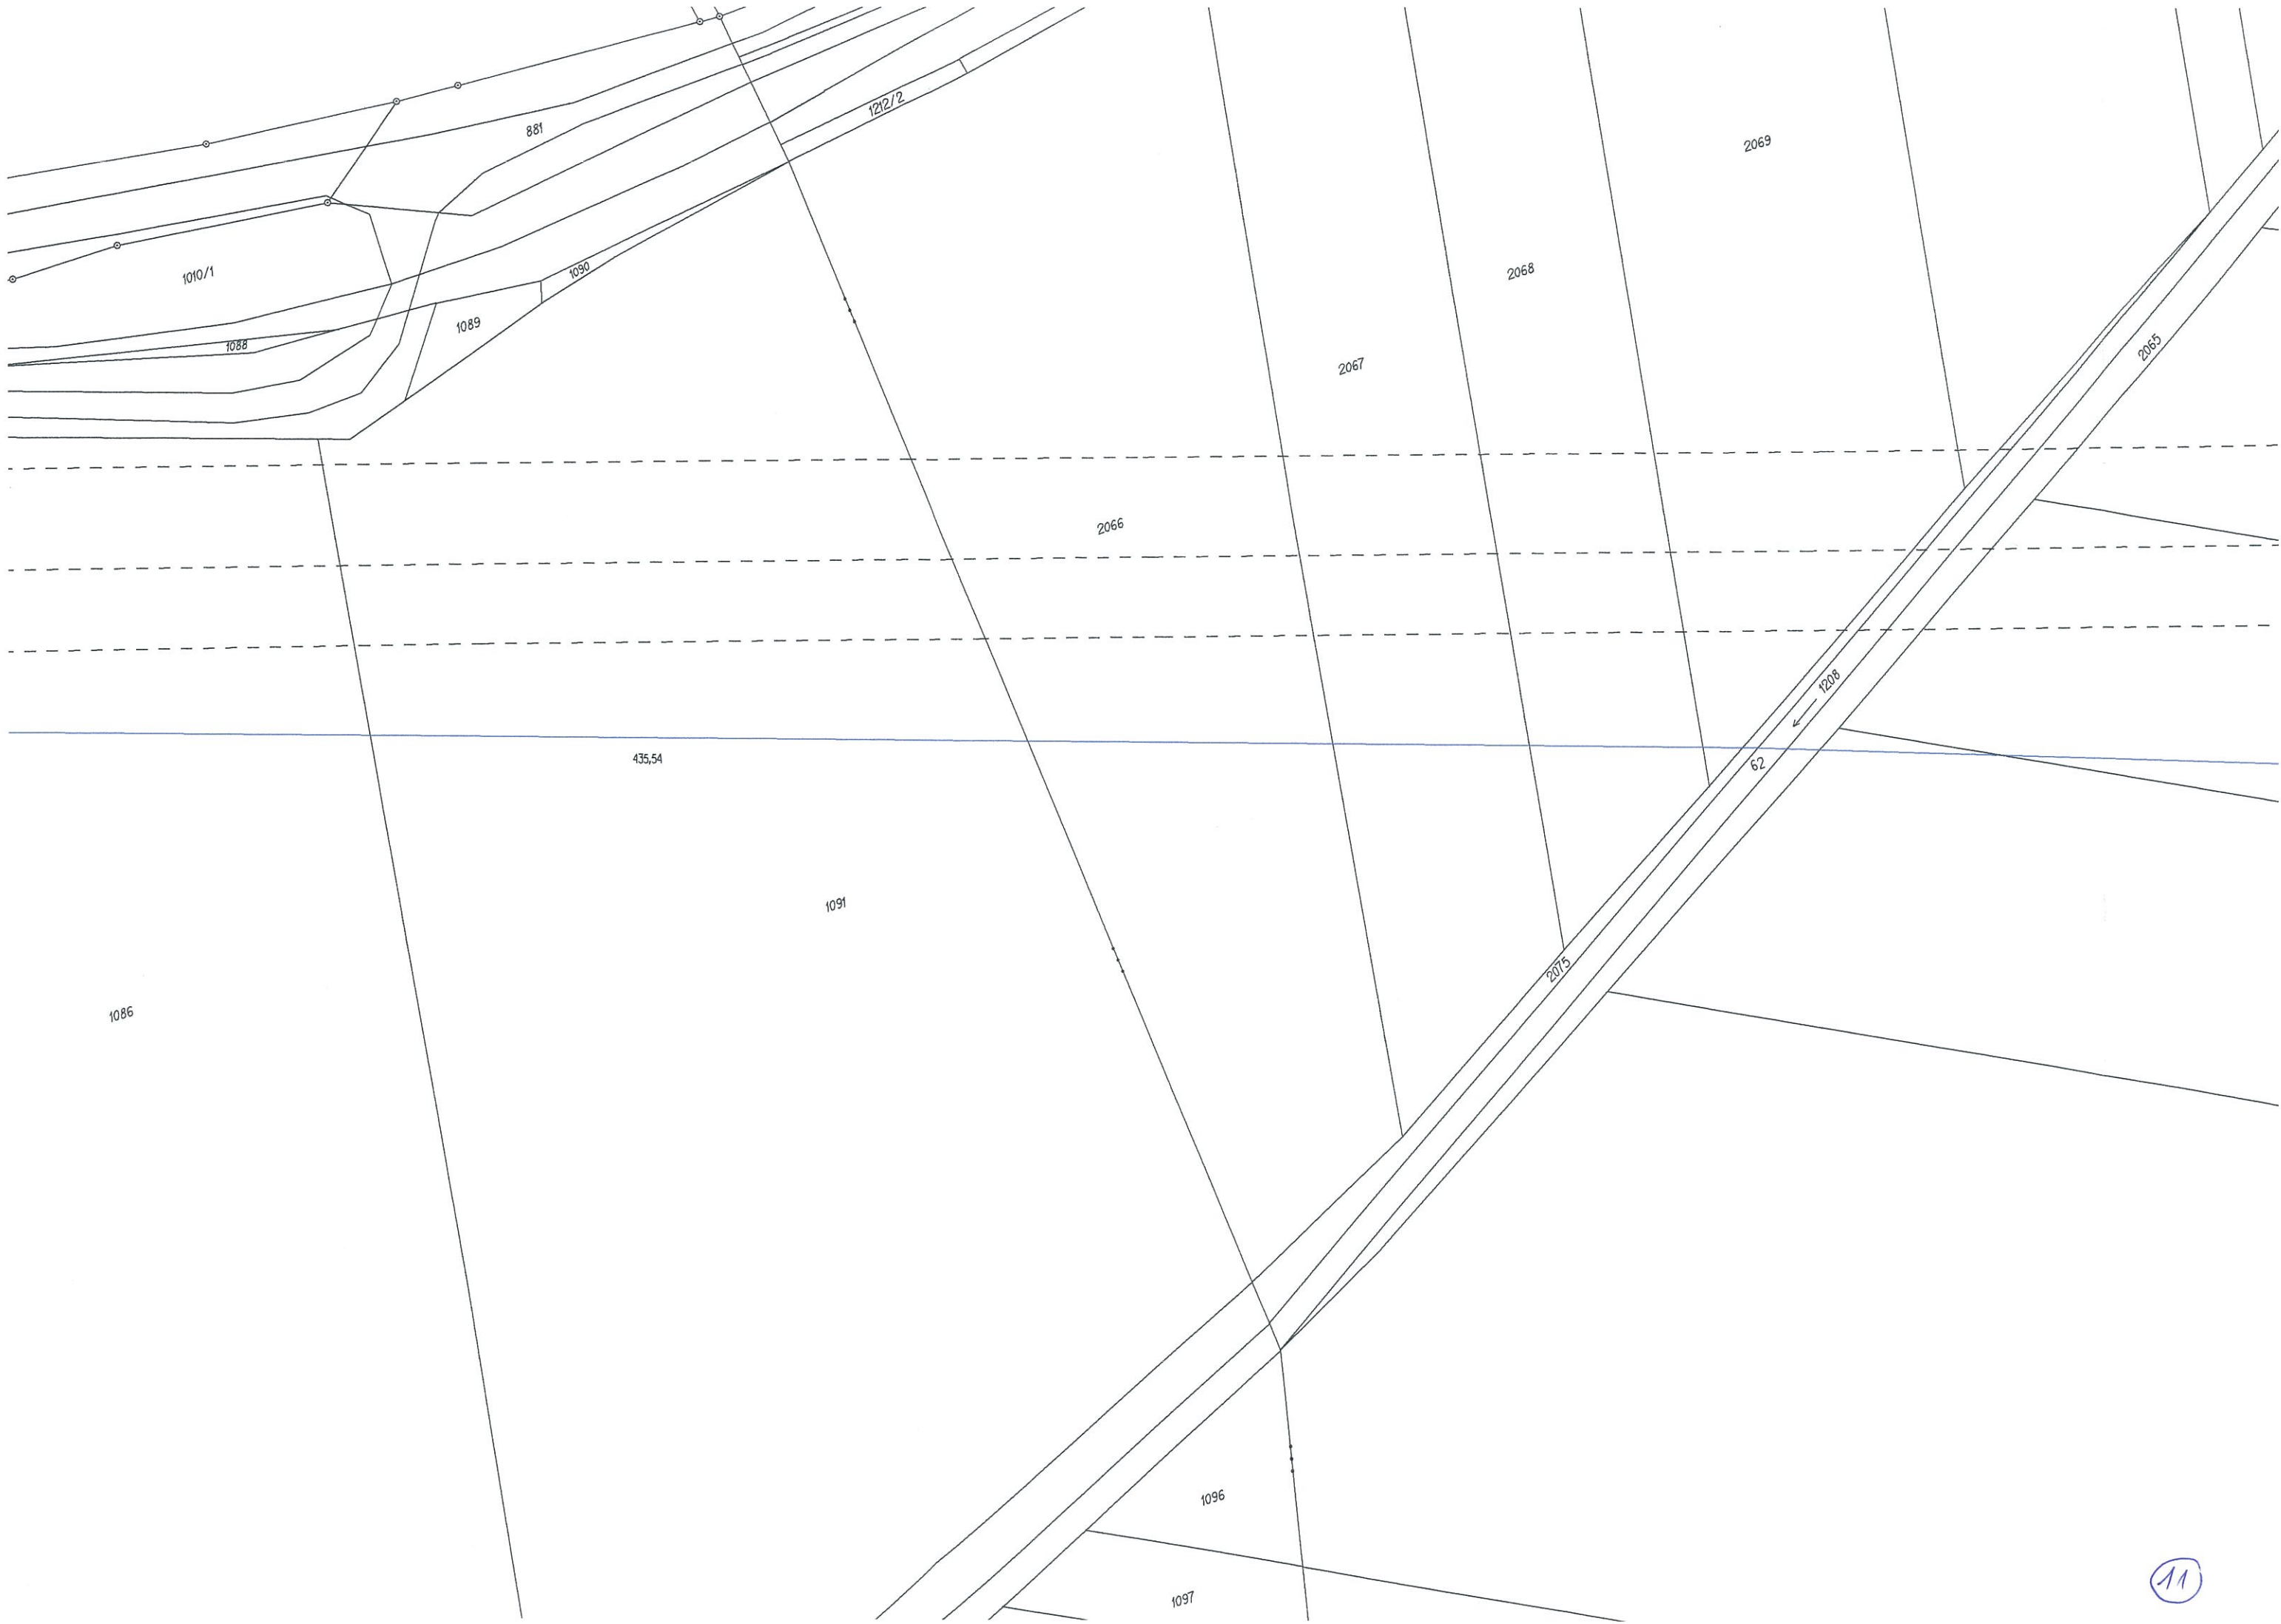

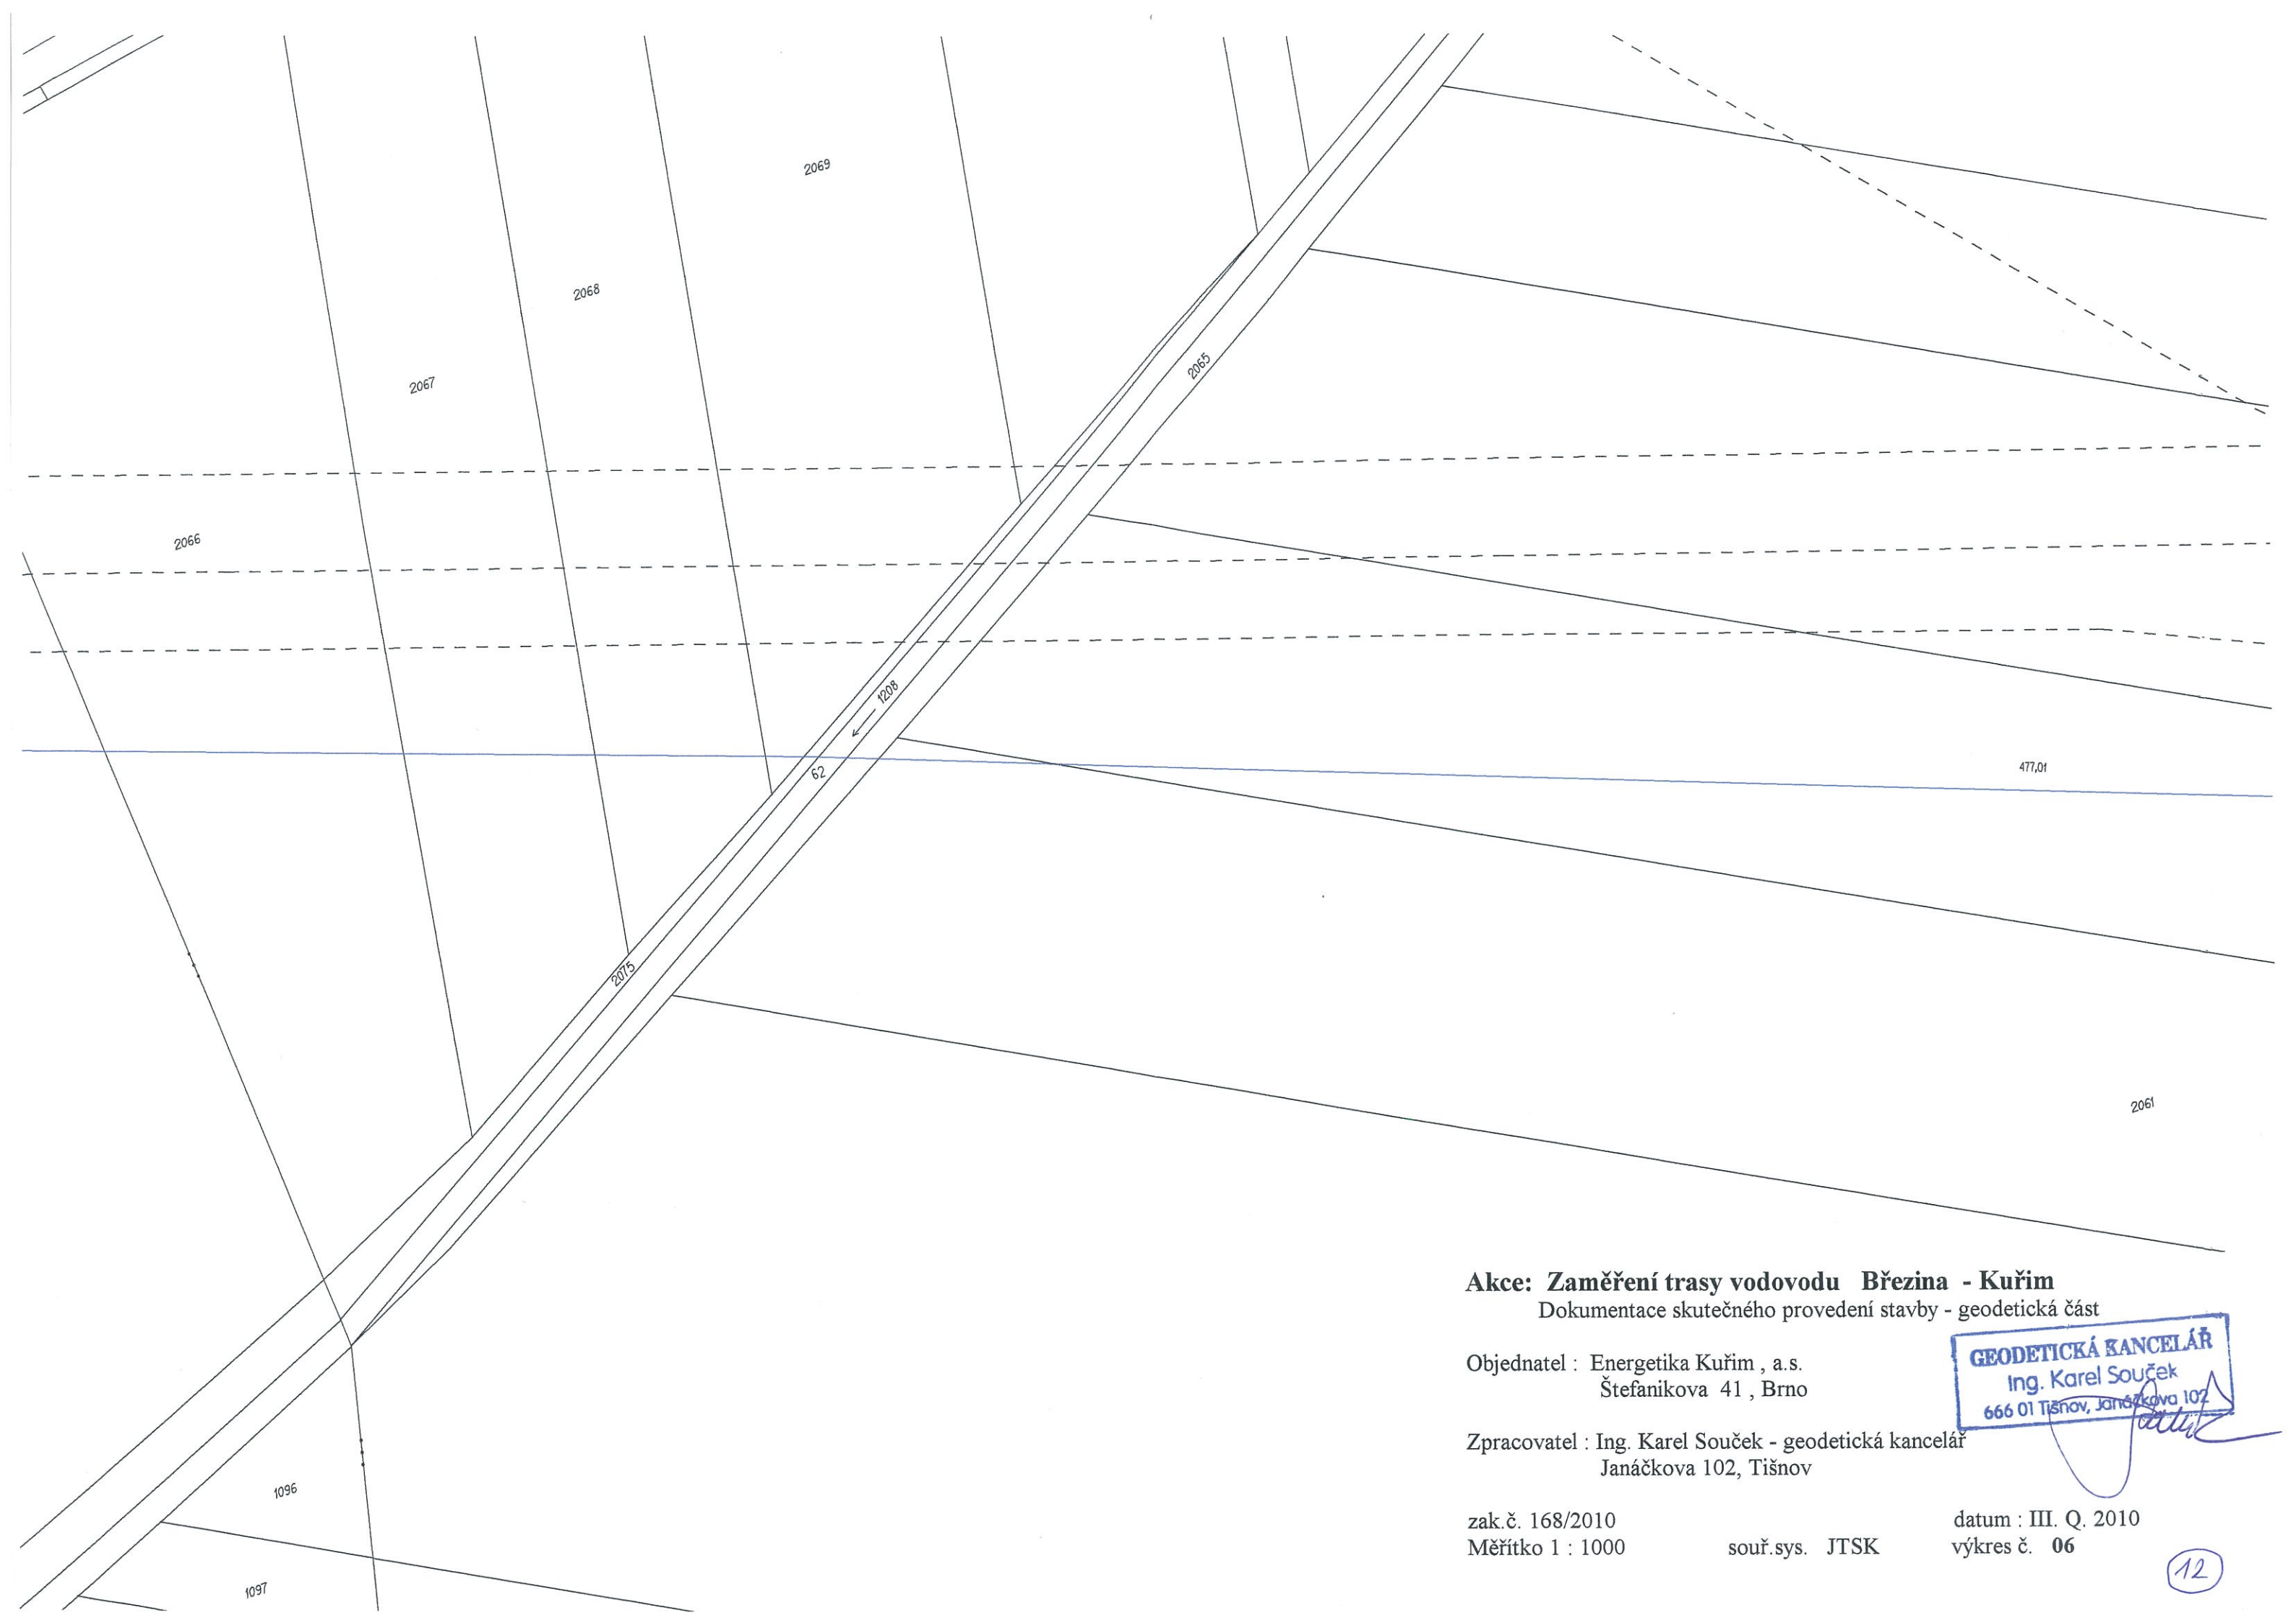

Akce: Zaměření trasy vodovodu Březina - Kuřim
Dokumentace skutečného provedení stavby - geodetická část


Objednatel : Energetika Kuřim , a.s.
Štefanikova 41 , Brno


Zpracovatel : Ing. Karel Souček - geodetická kancelář
Janáčkova 102, Tišnov

zak.č. 168/2010
Měřítko 1 : 1000

souř.sys. JTSK

datum : III. Q. 2010
výkres č. 06

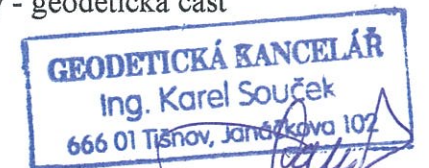

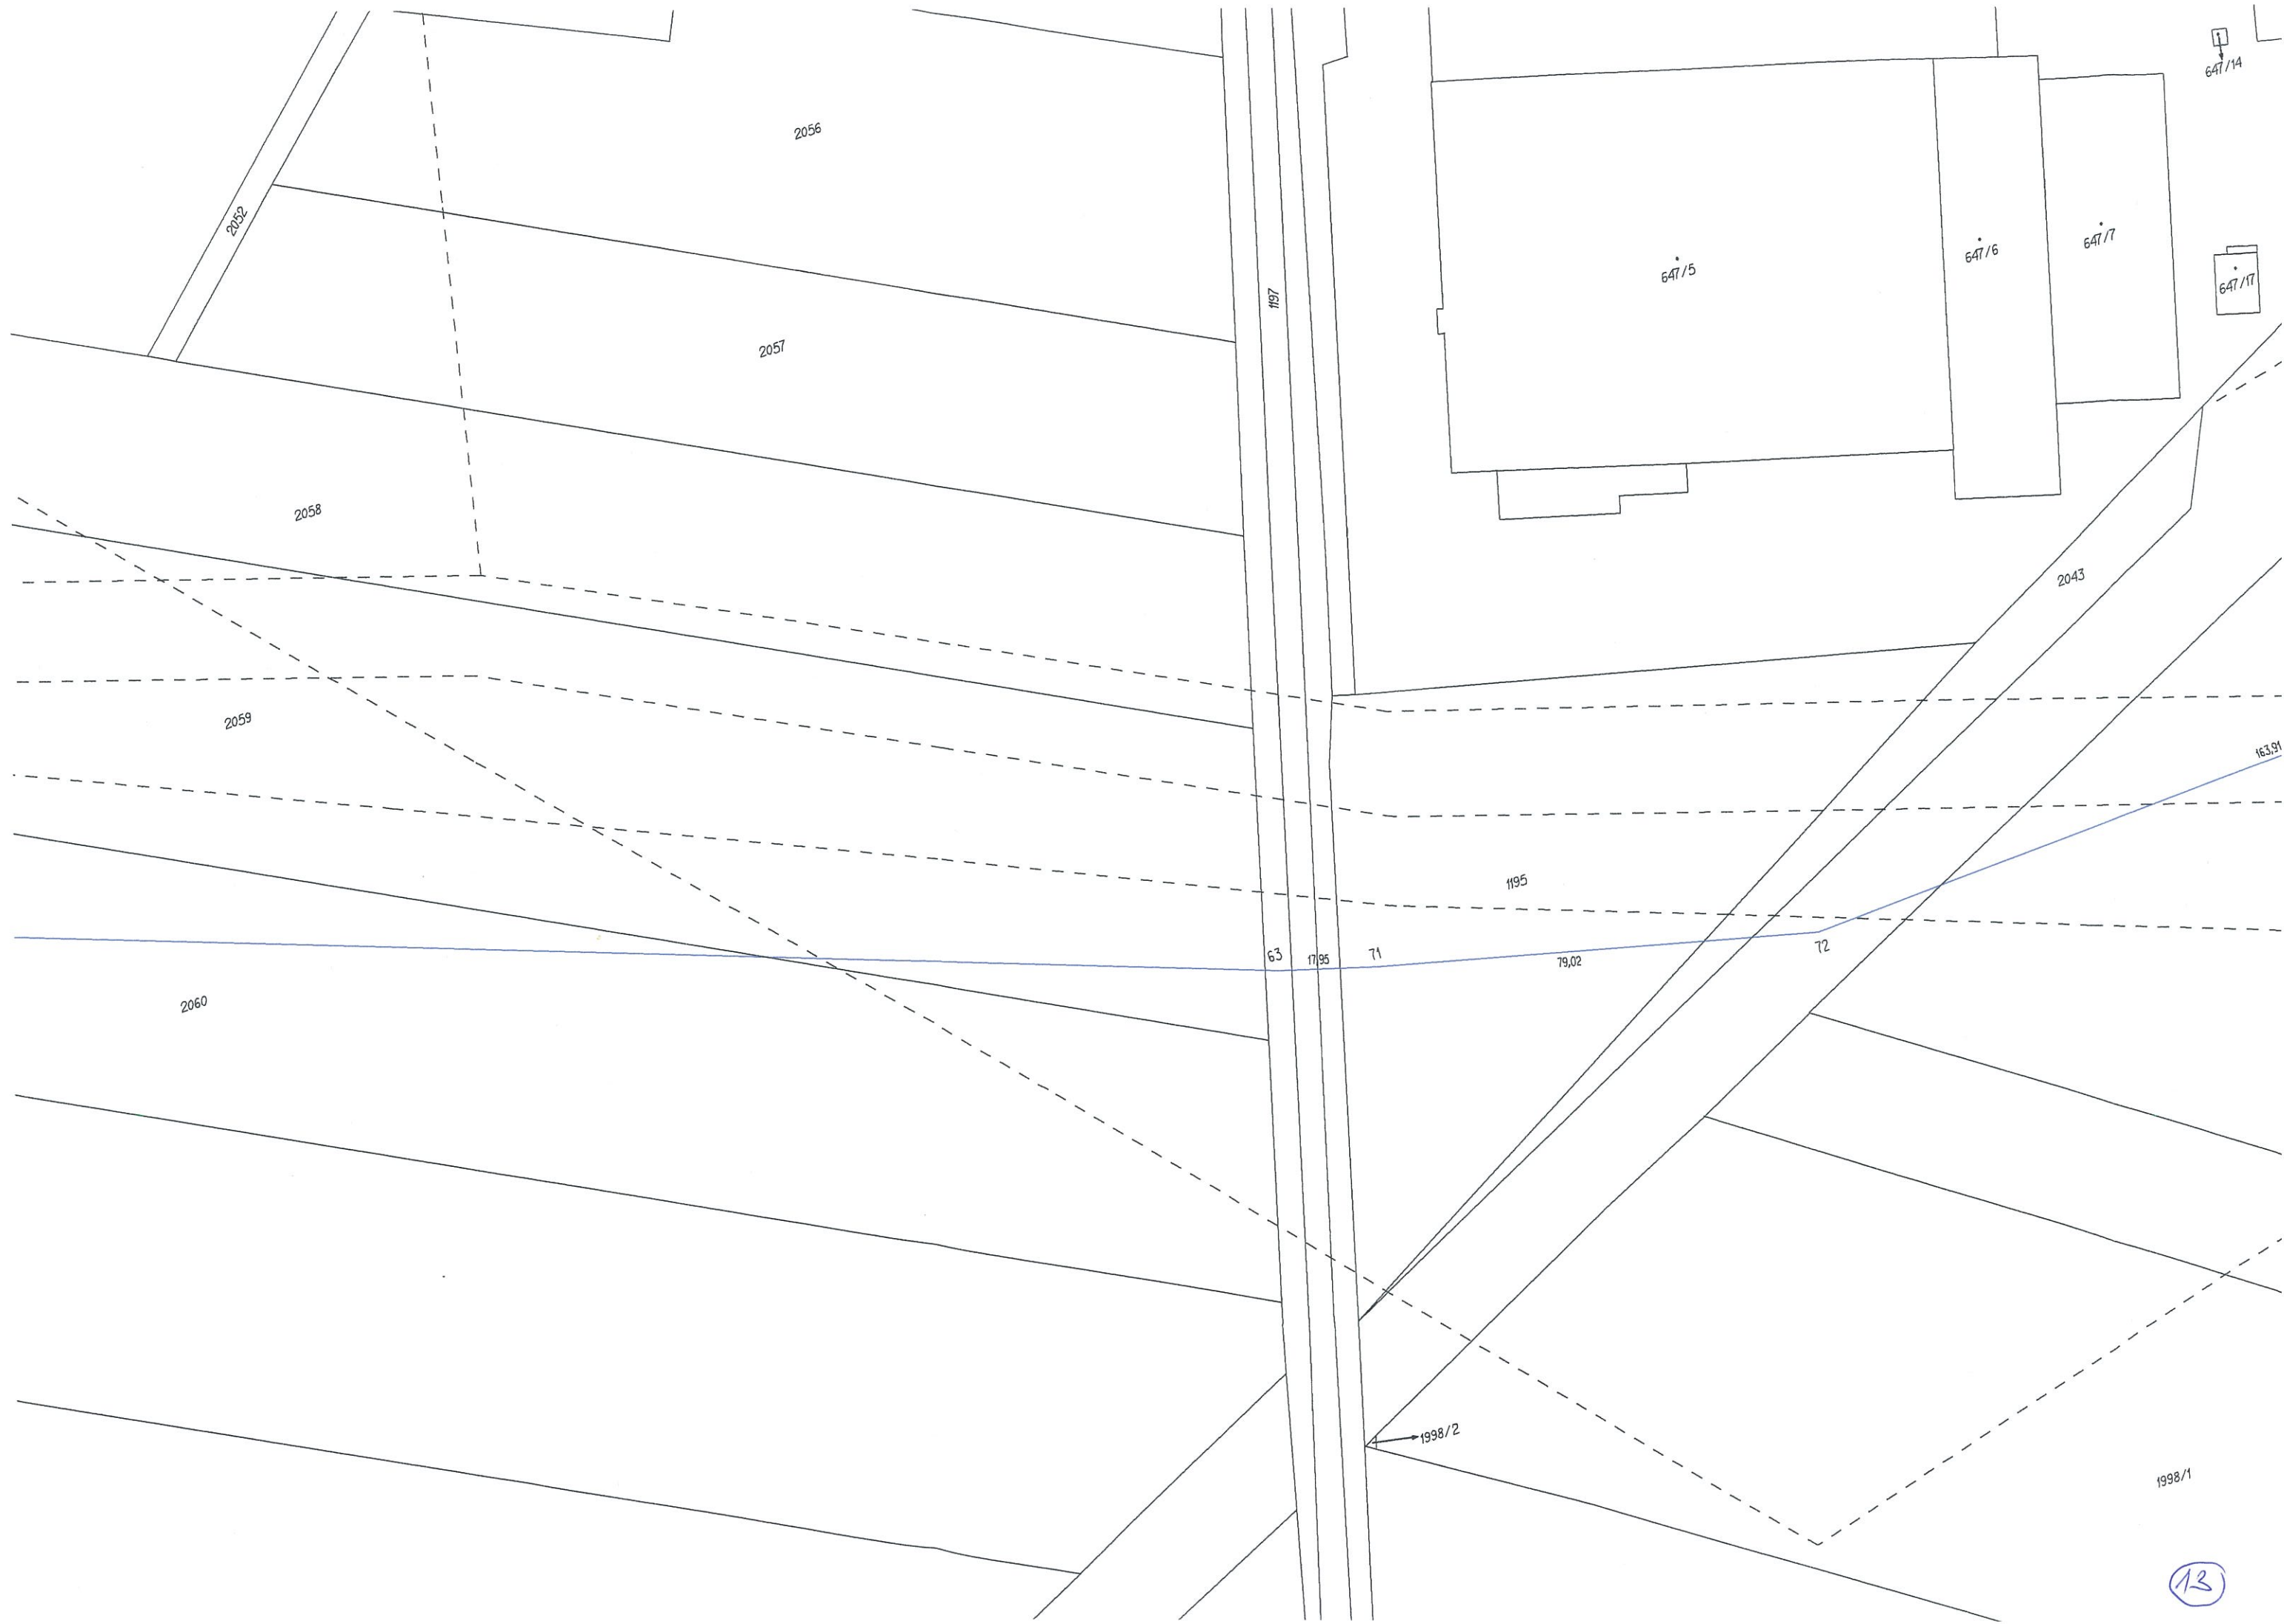

Čebínské horní

Akce: Zaměření trasy vodovodu Březina - Kuřim
Dokumentace skutečného provedení stavby - geodetická část

Objednatel : Energetika Kuřim , a.s.
Štefanikova 41 , Brno


Zpracovatel : Ing. Karel Souček - geodetická kancelář
Janáčkova 102, Tišnov


zak.č. 168/2010
Měřítko 1 : 1000

souř.sys. JTSK

datum : III. Q. 2010
výkres č. 08

GEODETICKÁ KANCELÁŘ
Ing. Karel Souček
666 01 Tišnov, Janáčkova 102

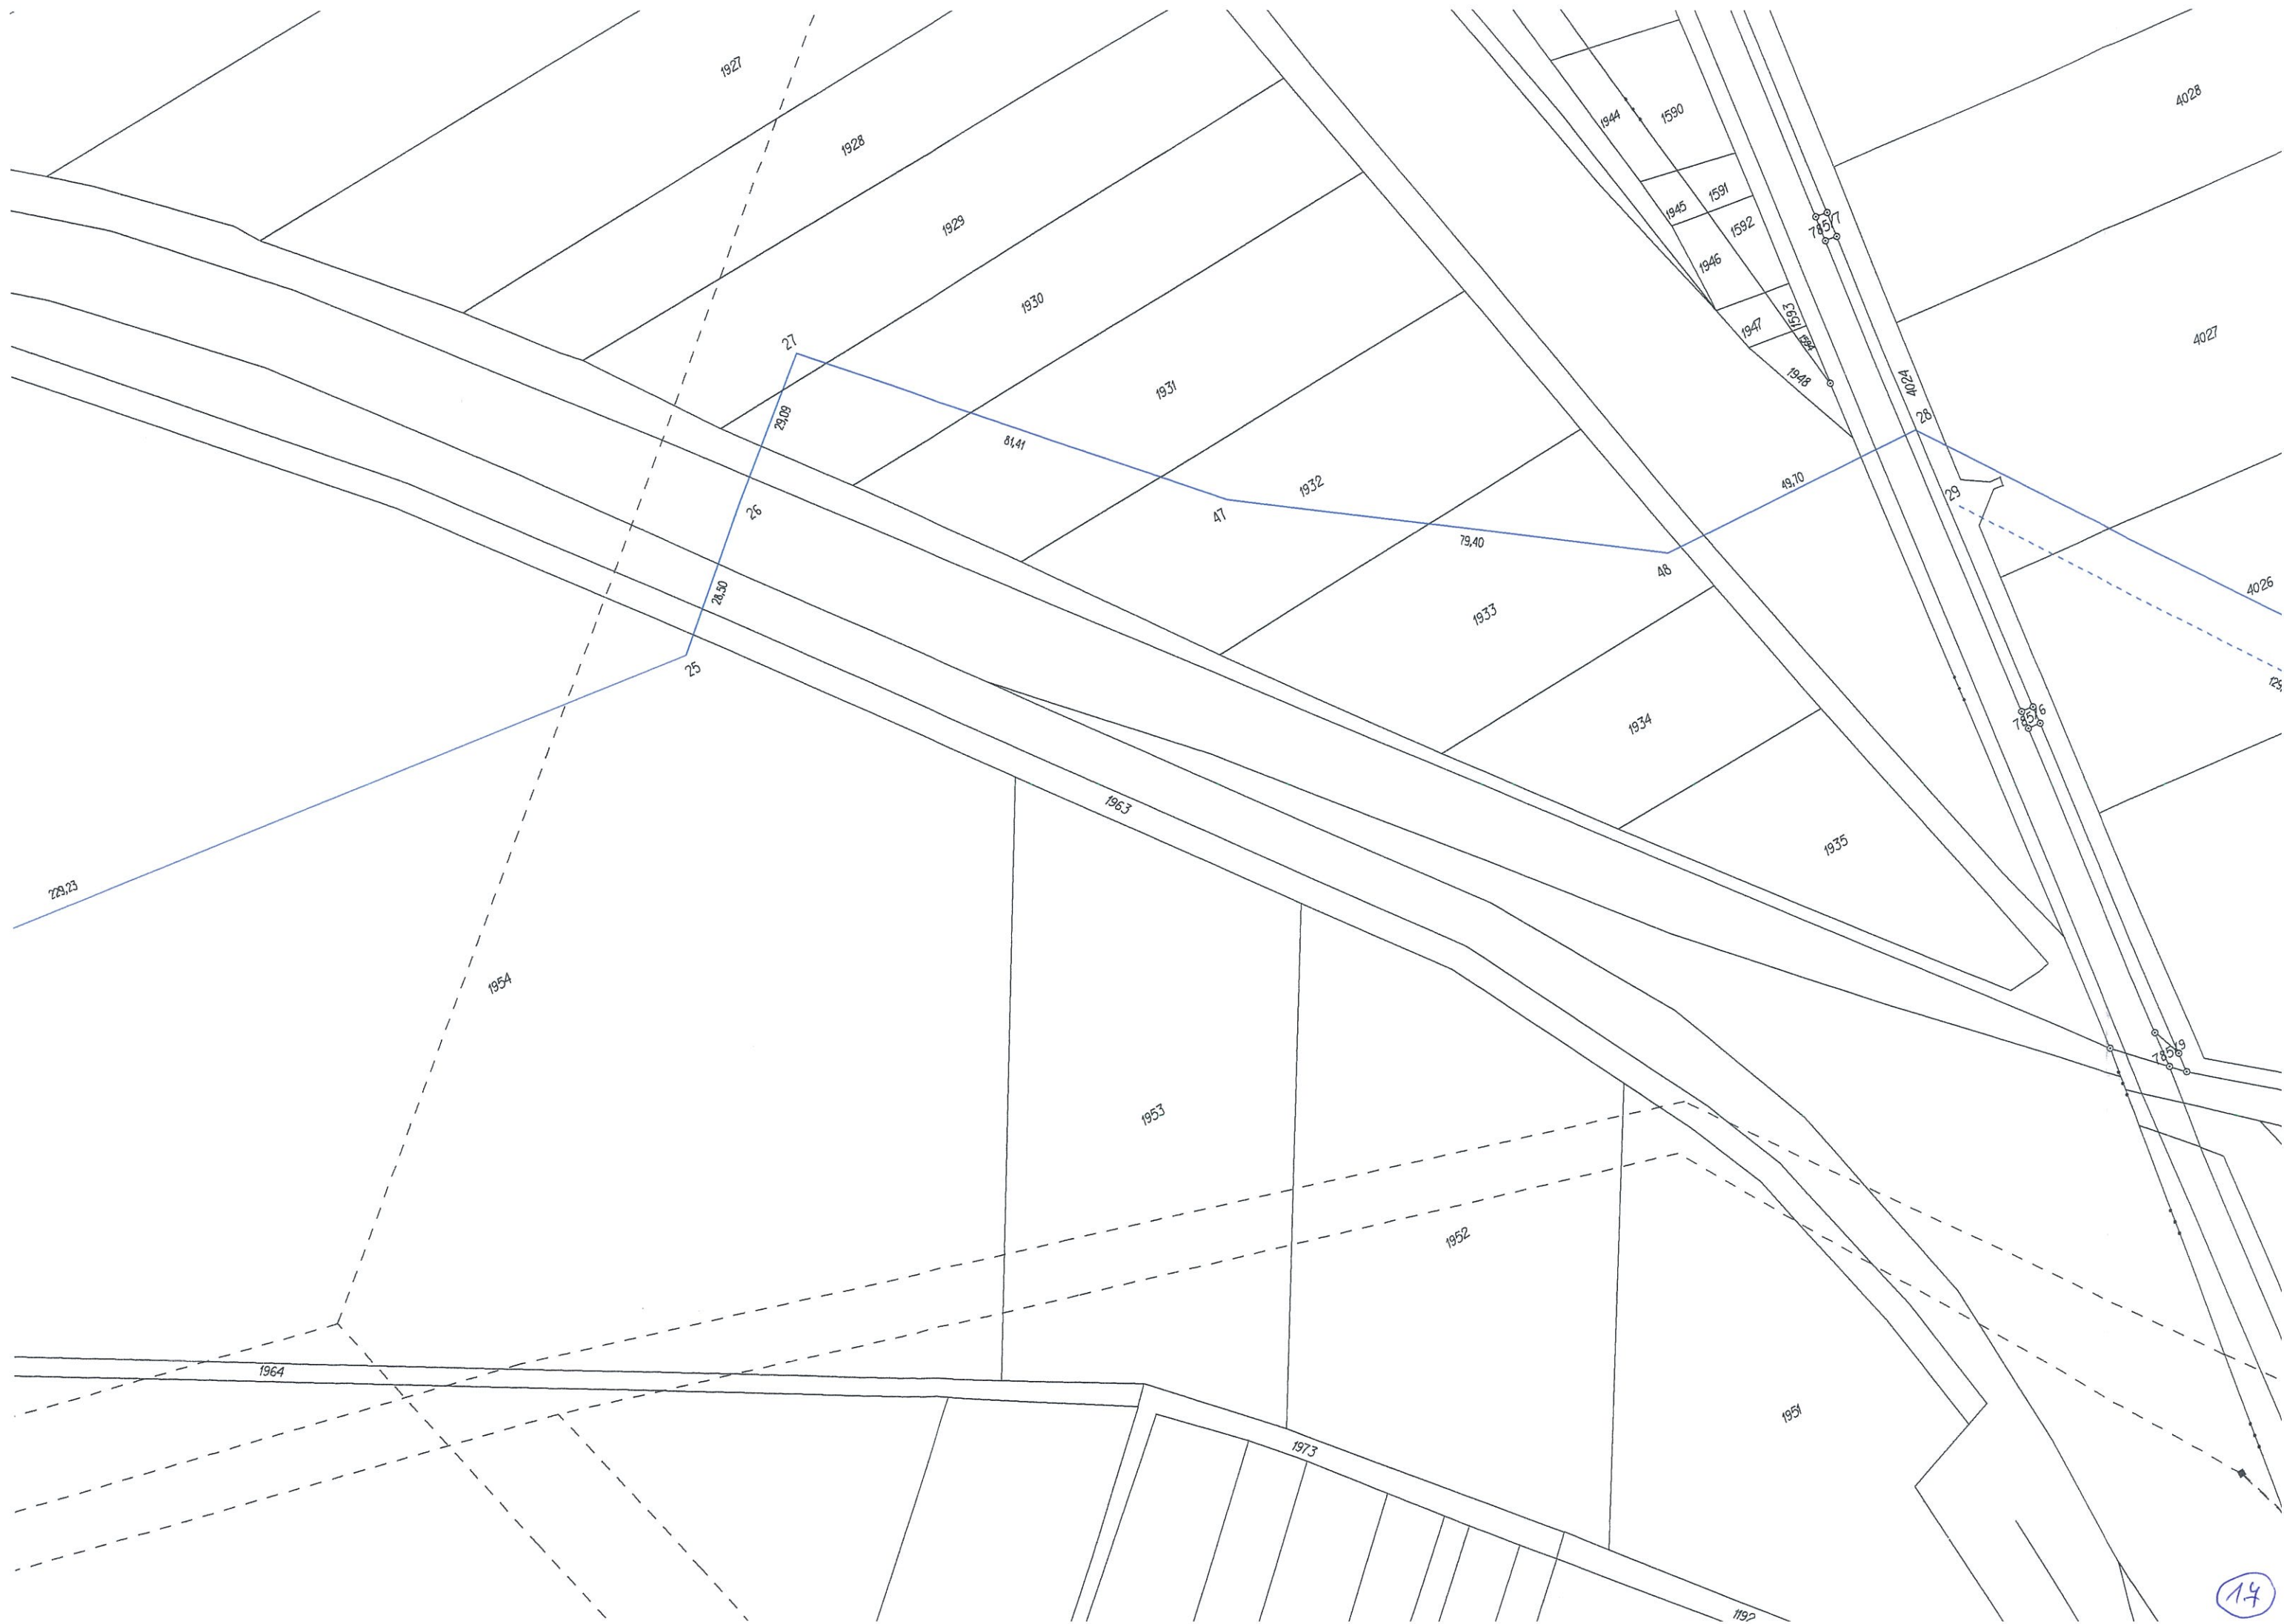

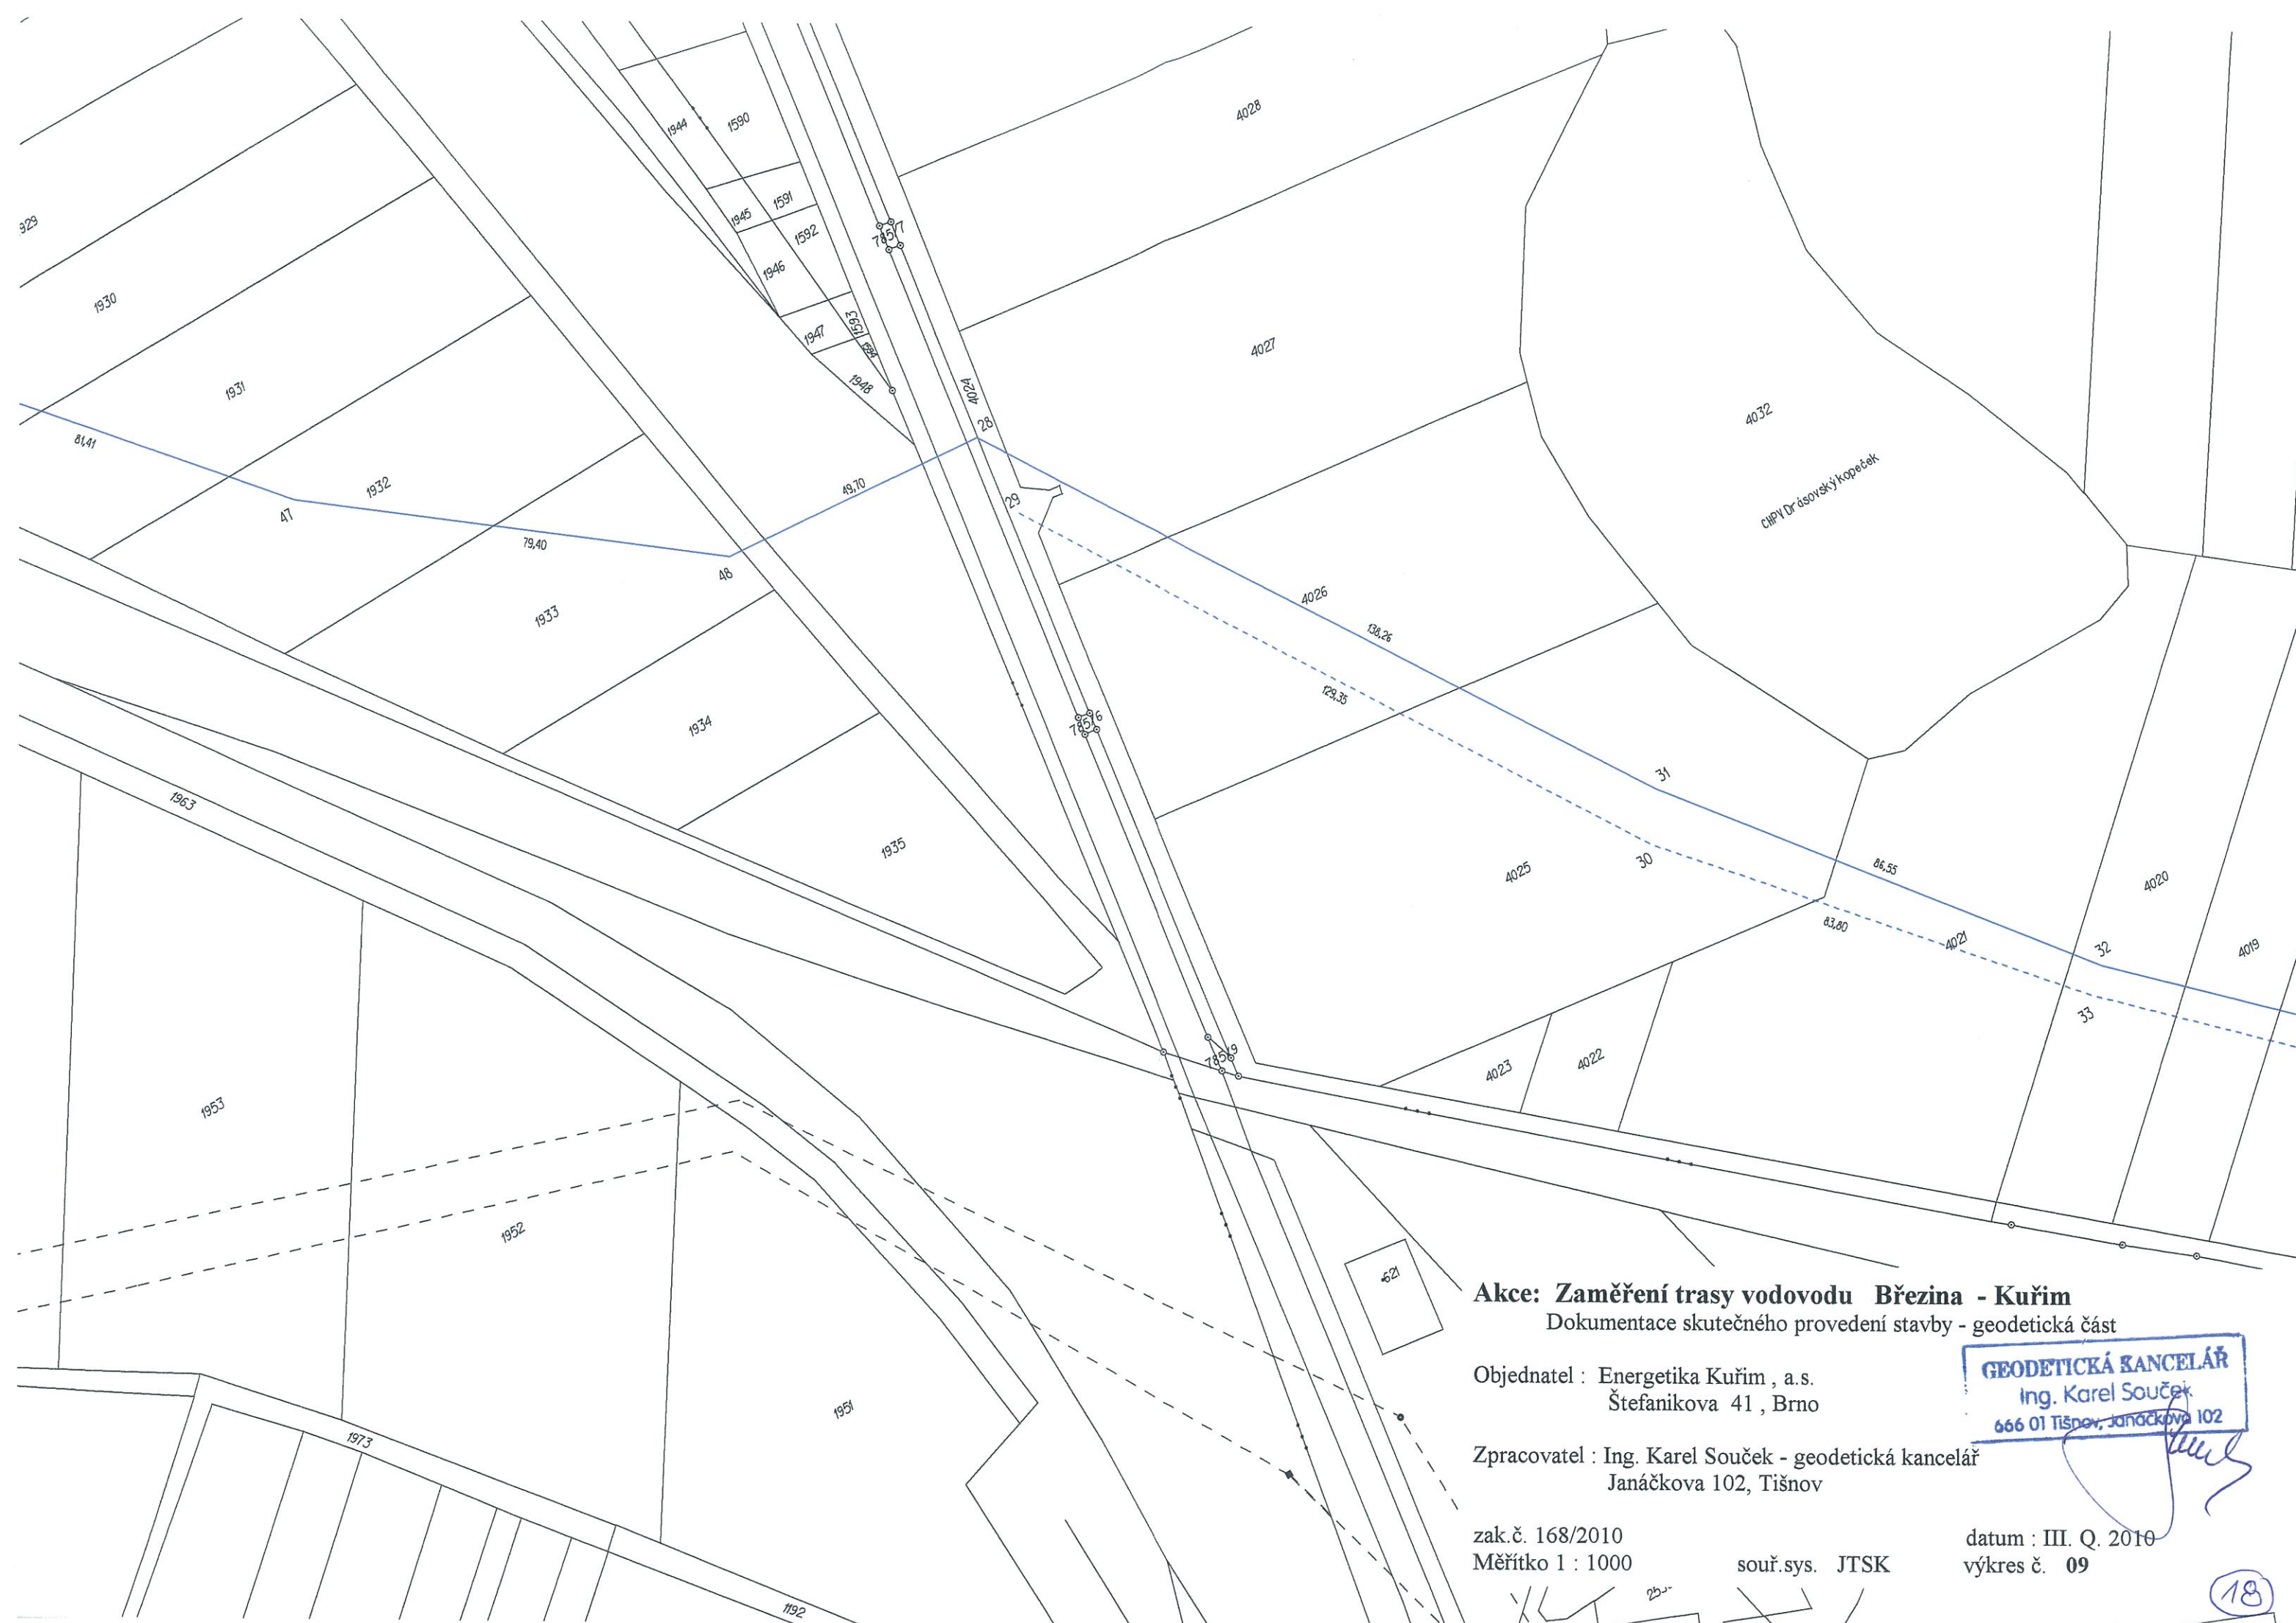

Akce: Zaměření trasy vodovodu Březina - Kuřim
Dokumentace skutečného provedení stavby - geodetická část

Objednatel : Energetika Kuřim , a.s.
Štefanikova 41 , Brno

Zpracovatel : Ing. Karel Souček - geodetická kancelář
Janáčkova 102, Tišnov


zak.č. 168/2010
Měřítko 1 : 1000


souř.sys. JTSK

datum : III. Q. 2010
výkres č. 09


GEODETICKÁ KANCELÁŘ
Ing. Karel Souček
666 01 Tišnov, Janáčkova 102

18

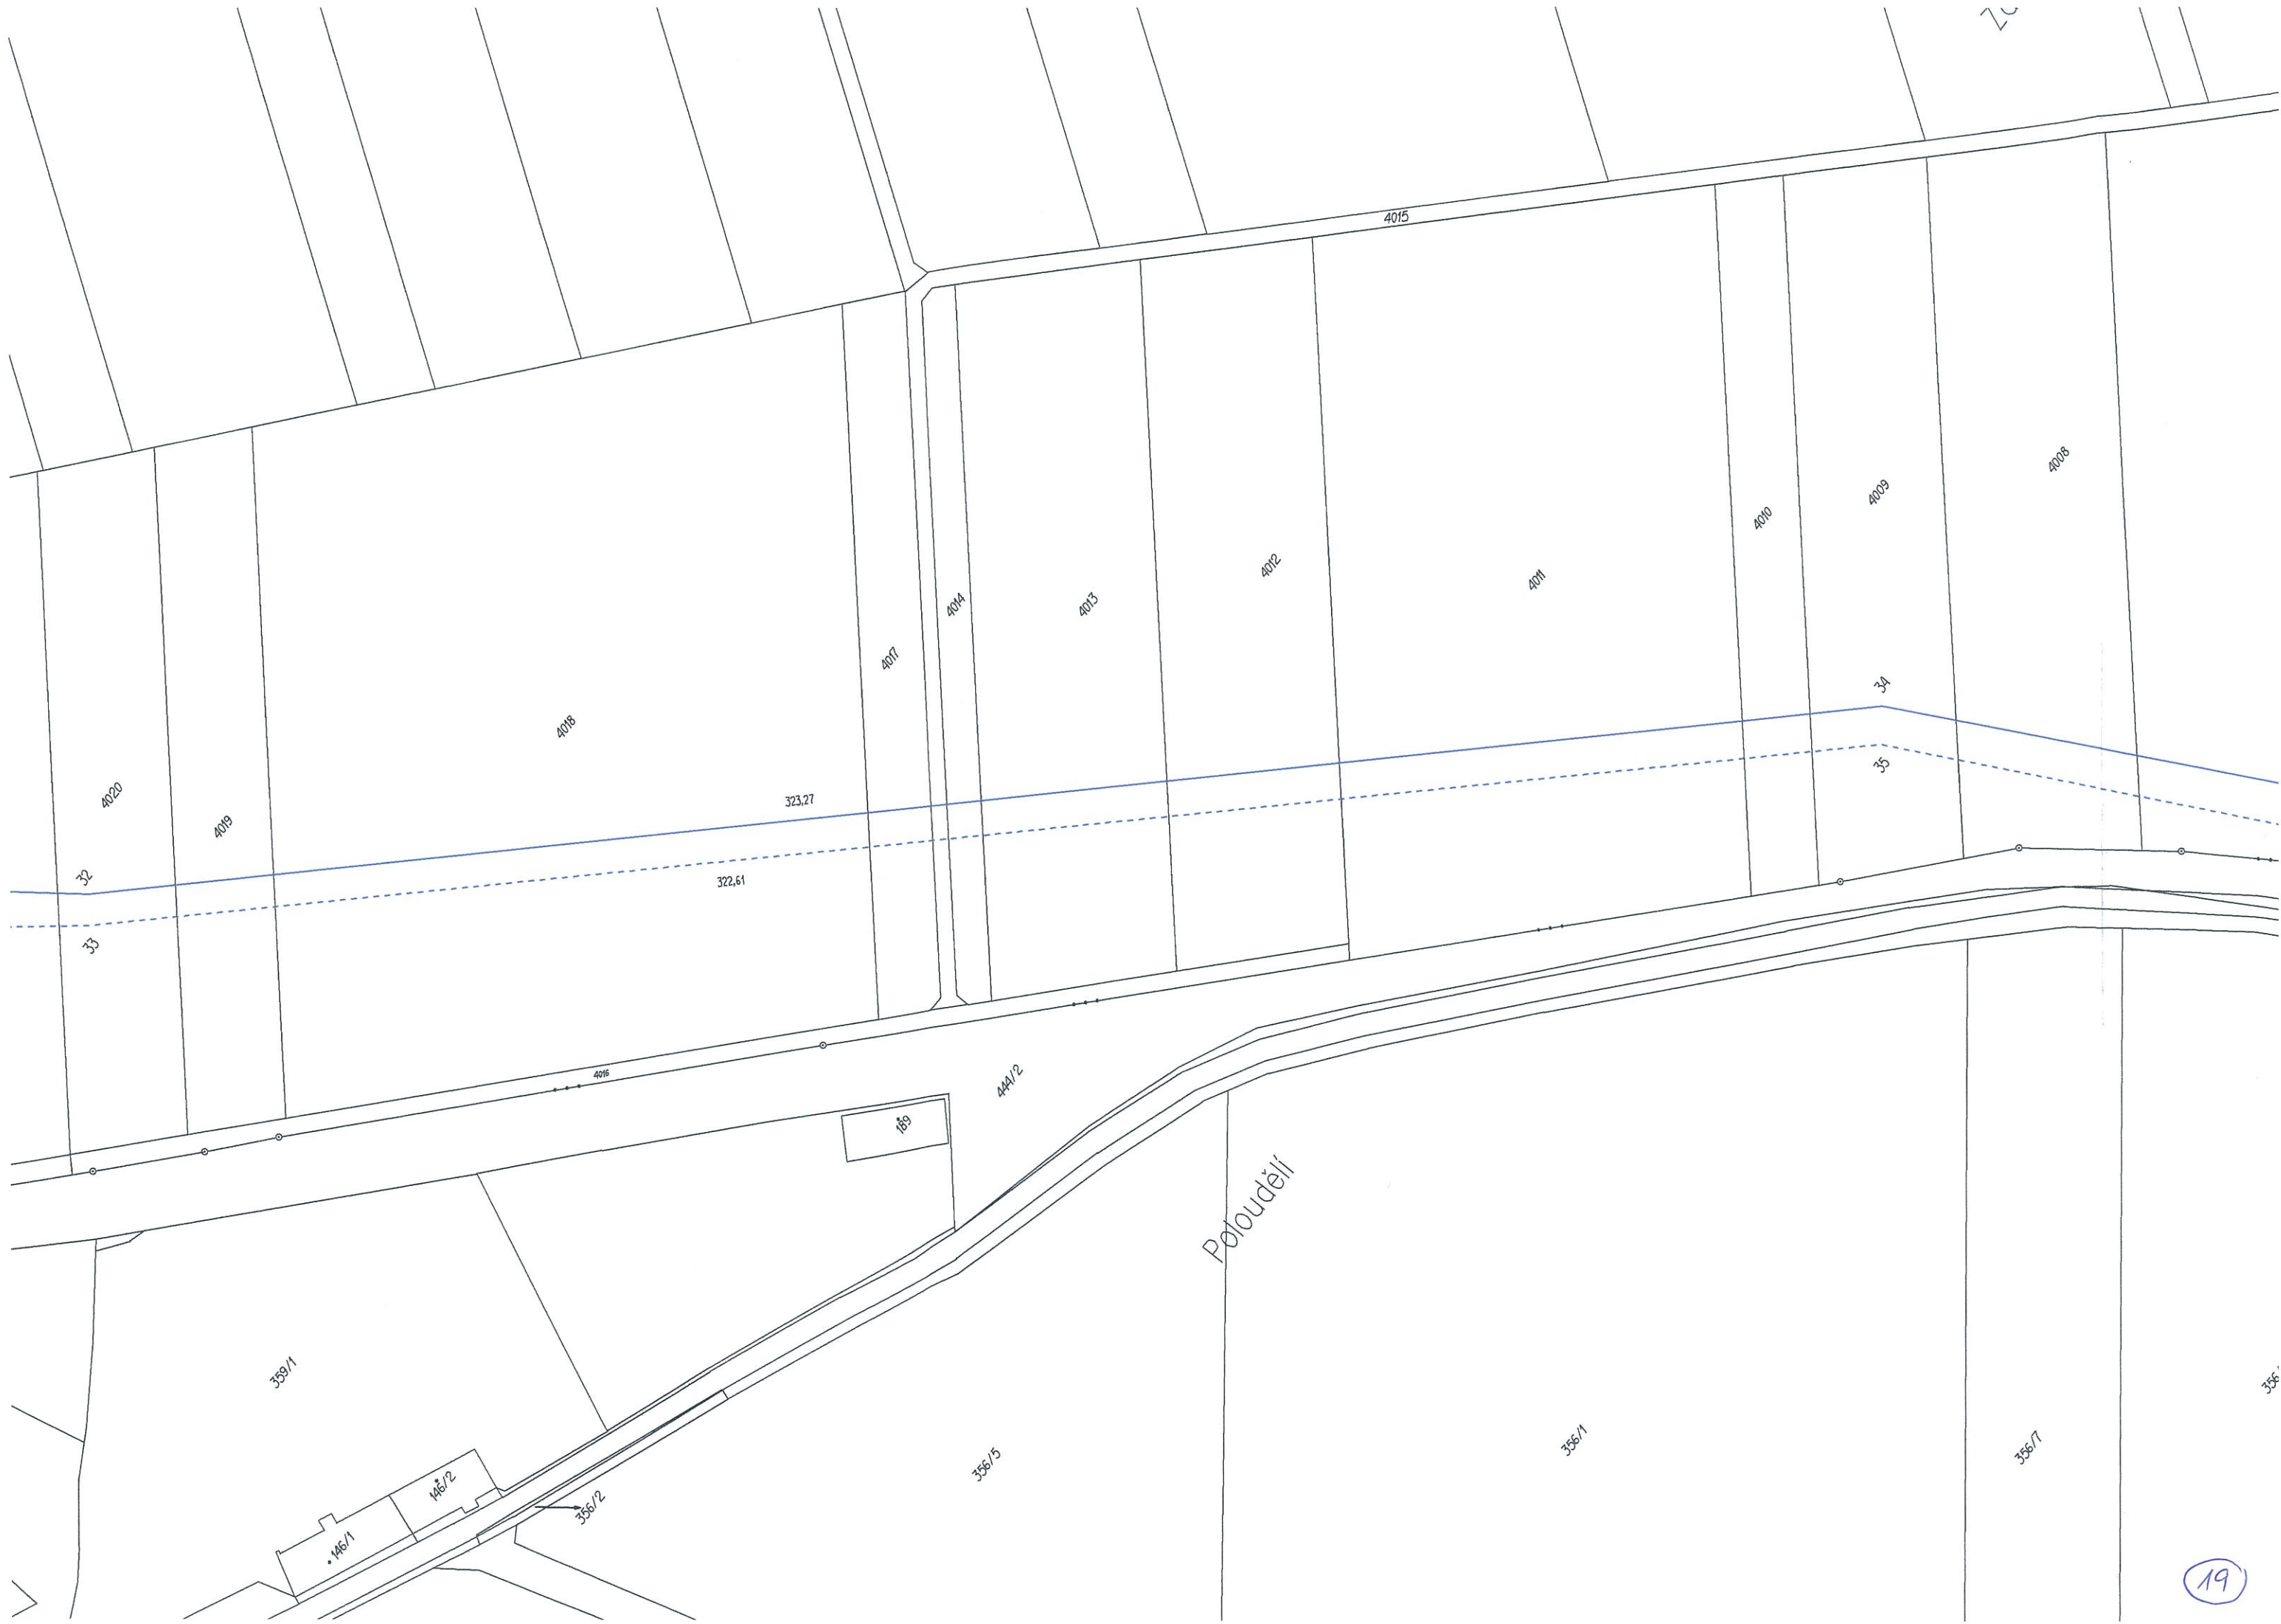

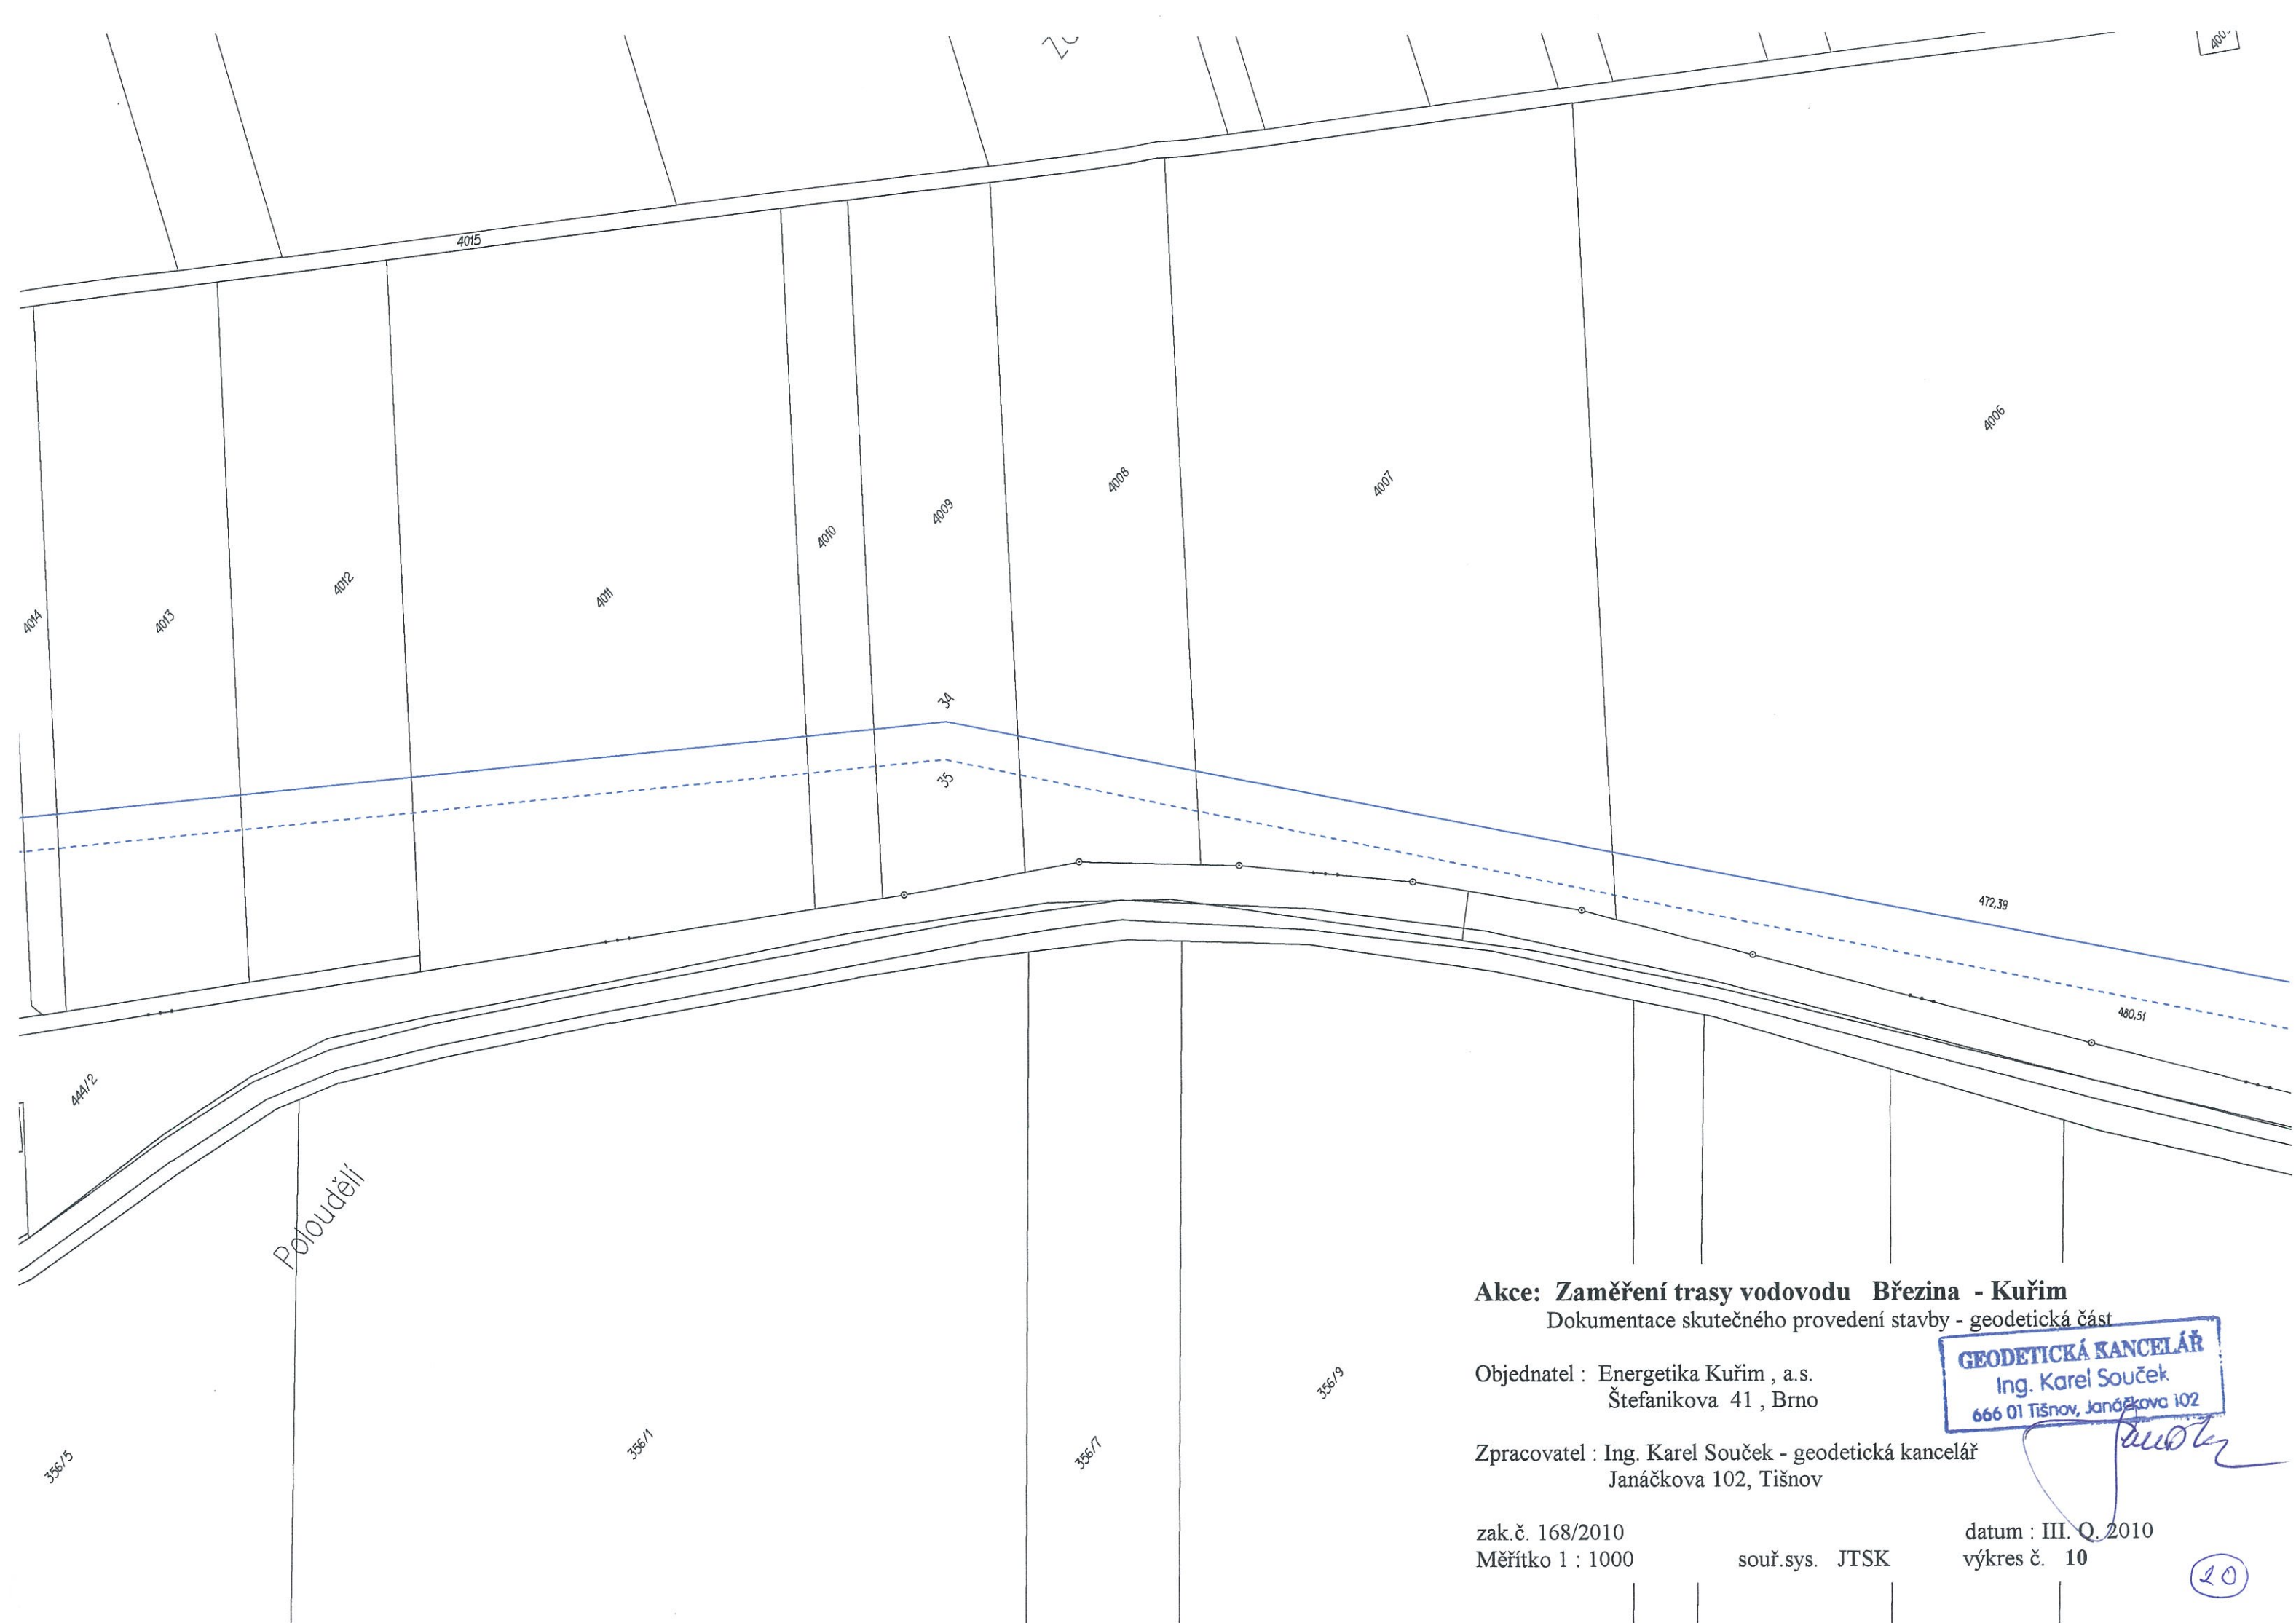



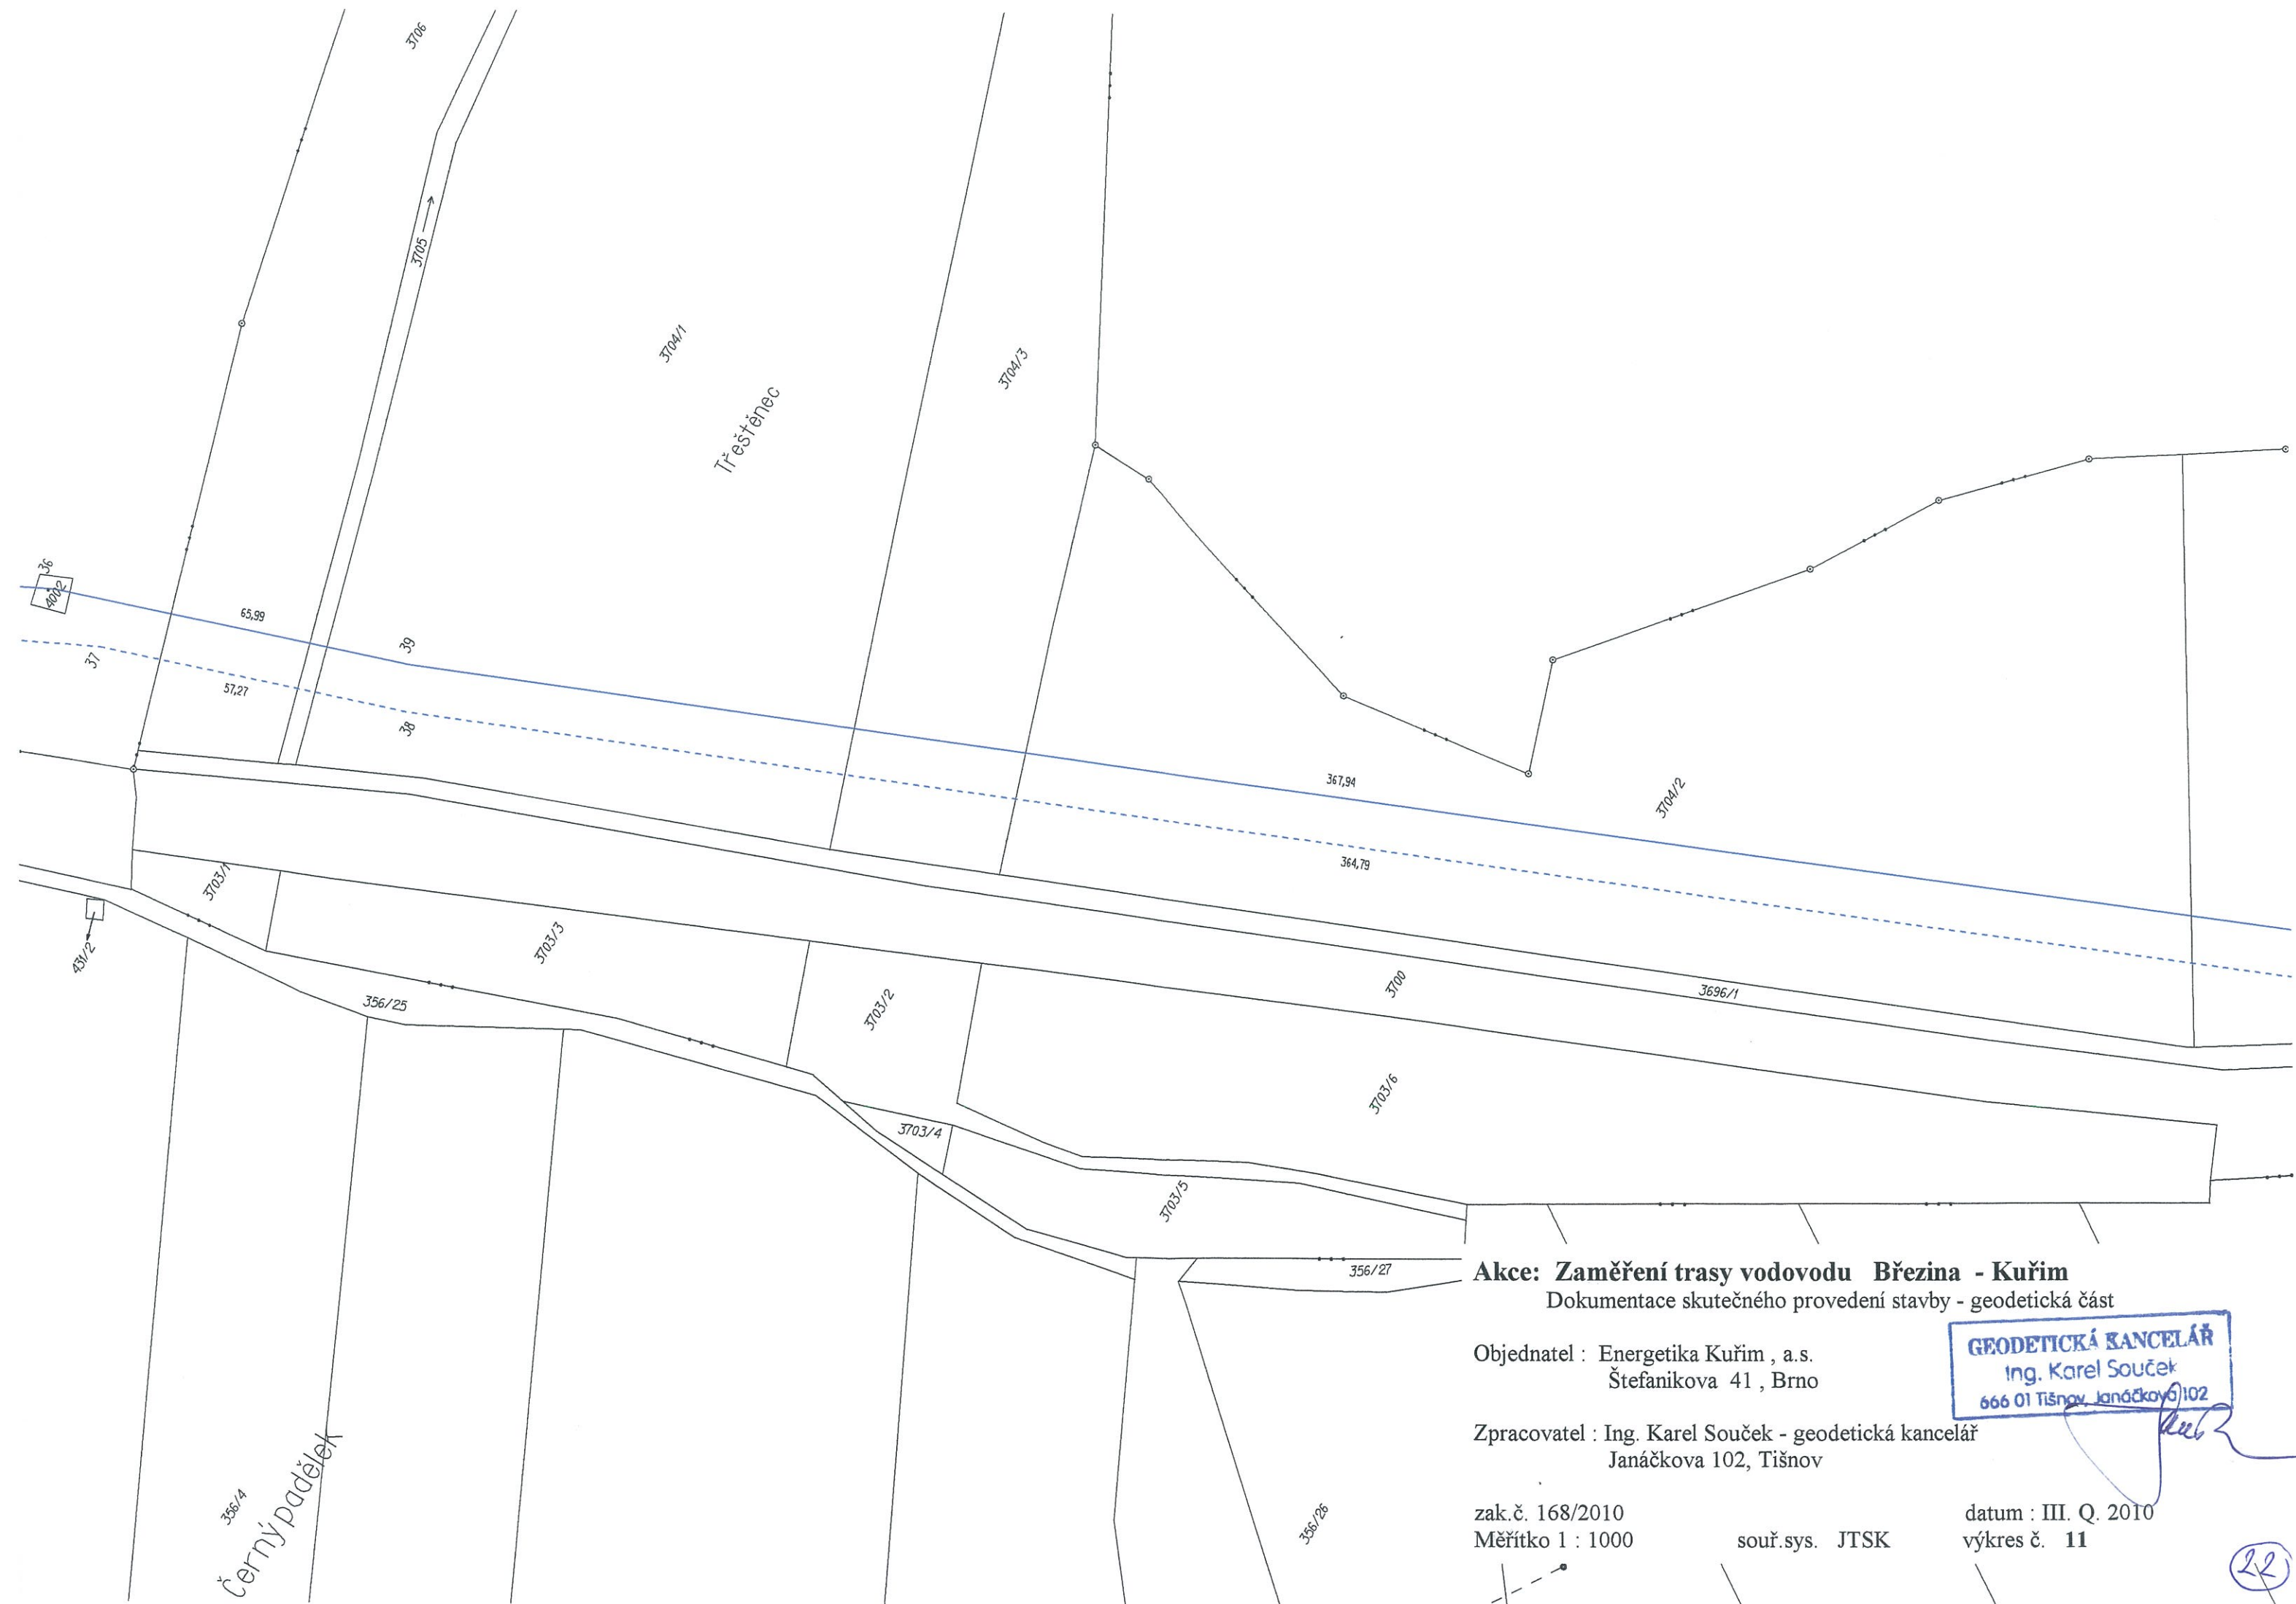

Akce: Zaměření trasy vodovodu Březina - Kuřim
Dokumentace skutečného provedení stavby - geodetická část

Objednatel : Energetika Kuřim , a.s.
Štefanikova 41 , Brno

Zpracovatel : Ing. Karel Souček - geodetická kancelář
Janáčkova 102, Tišnov


zak.č. 168/2010
Měřítko 1 : 1000


souř.sys. JTSK

datum : III. Q. 2010
výkres č. 11

GEODETICKÁ KANCELÁŘ
Ing. Karel Souček
666 01 Tišnov, Janáčkova 102



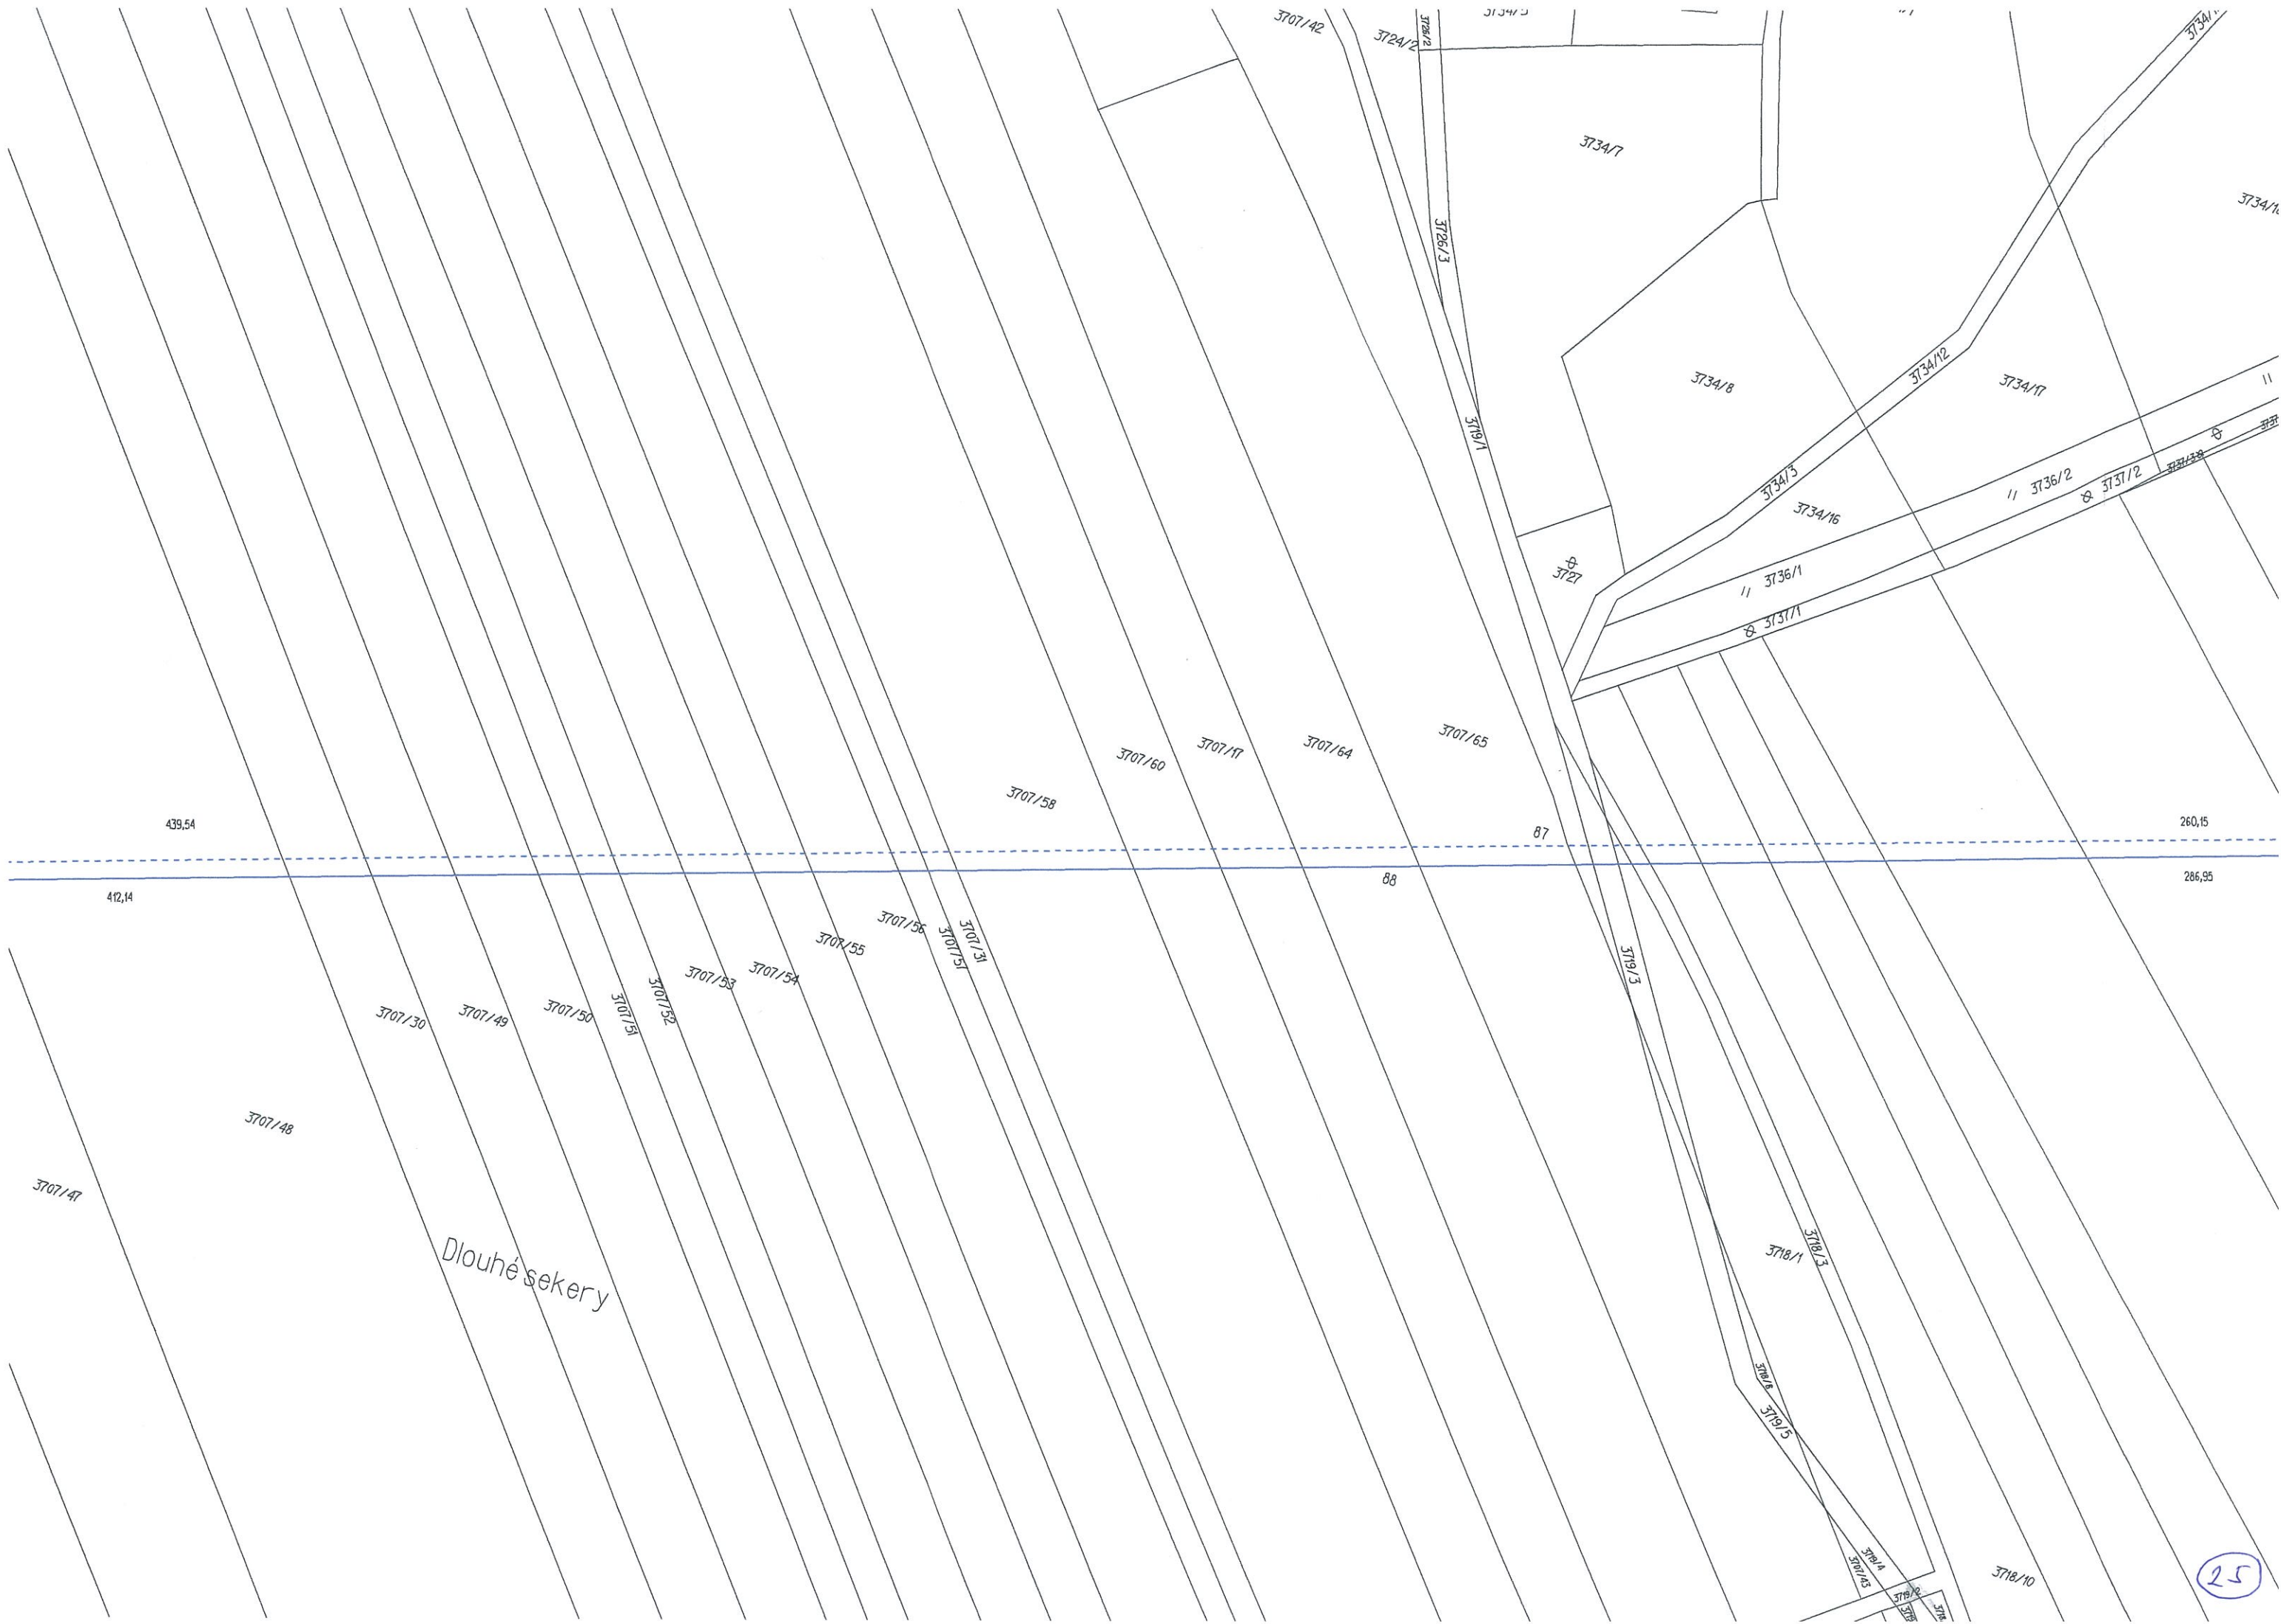

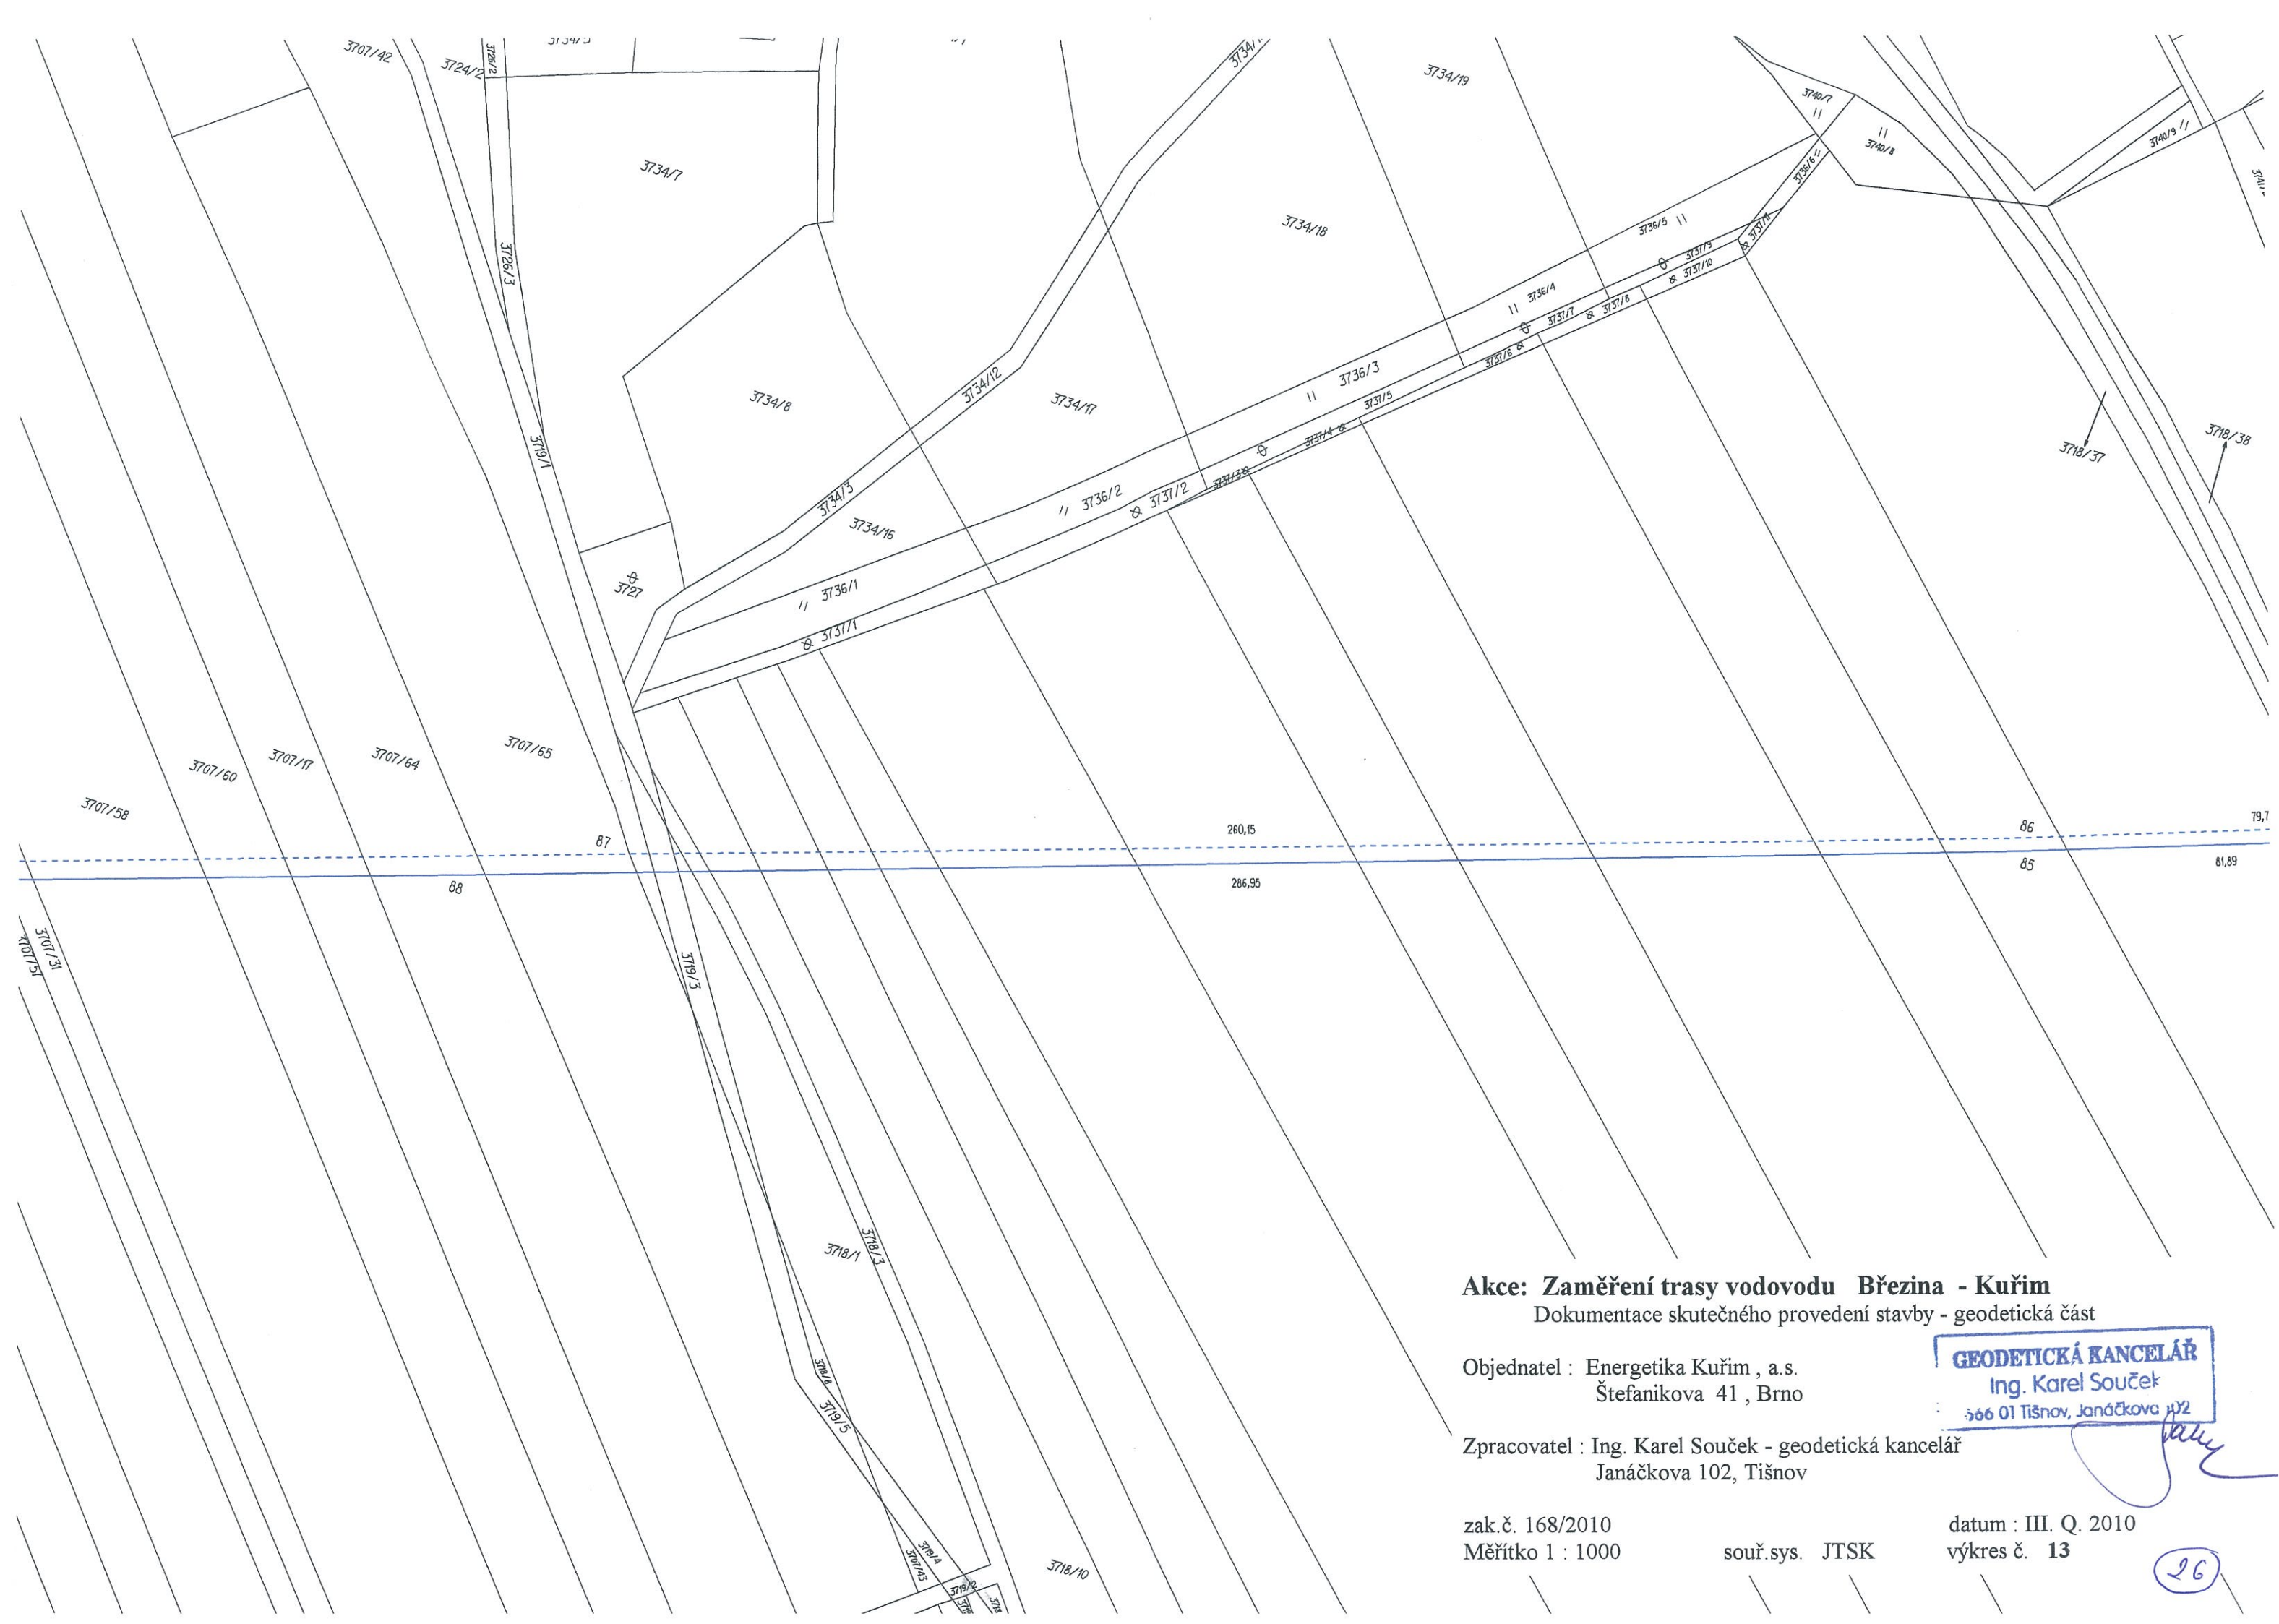

Akce: Zaměření trasy vodovodu Březina - Kuřim
Dokumentace skutečného provedení stavby - geodetická část

Objednatel : Energetika Kuřim , a.s.
Štefanikova 41 , Brno

GEODETICKÁ KANCELÁŘ
Ing. Karel Souček
566 01 Tišnov, Janáčkova 102


Zpracovatel : Ing. Karel Souček - geodetická kancelář
Janáčkova 102, Tišnov


zak.č. 168/2010
Měřítko 1 : 1000

souř.sys. JTSK

datum : III. Q. 2010
výkres č. 13

26

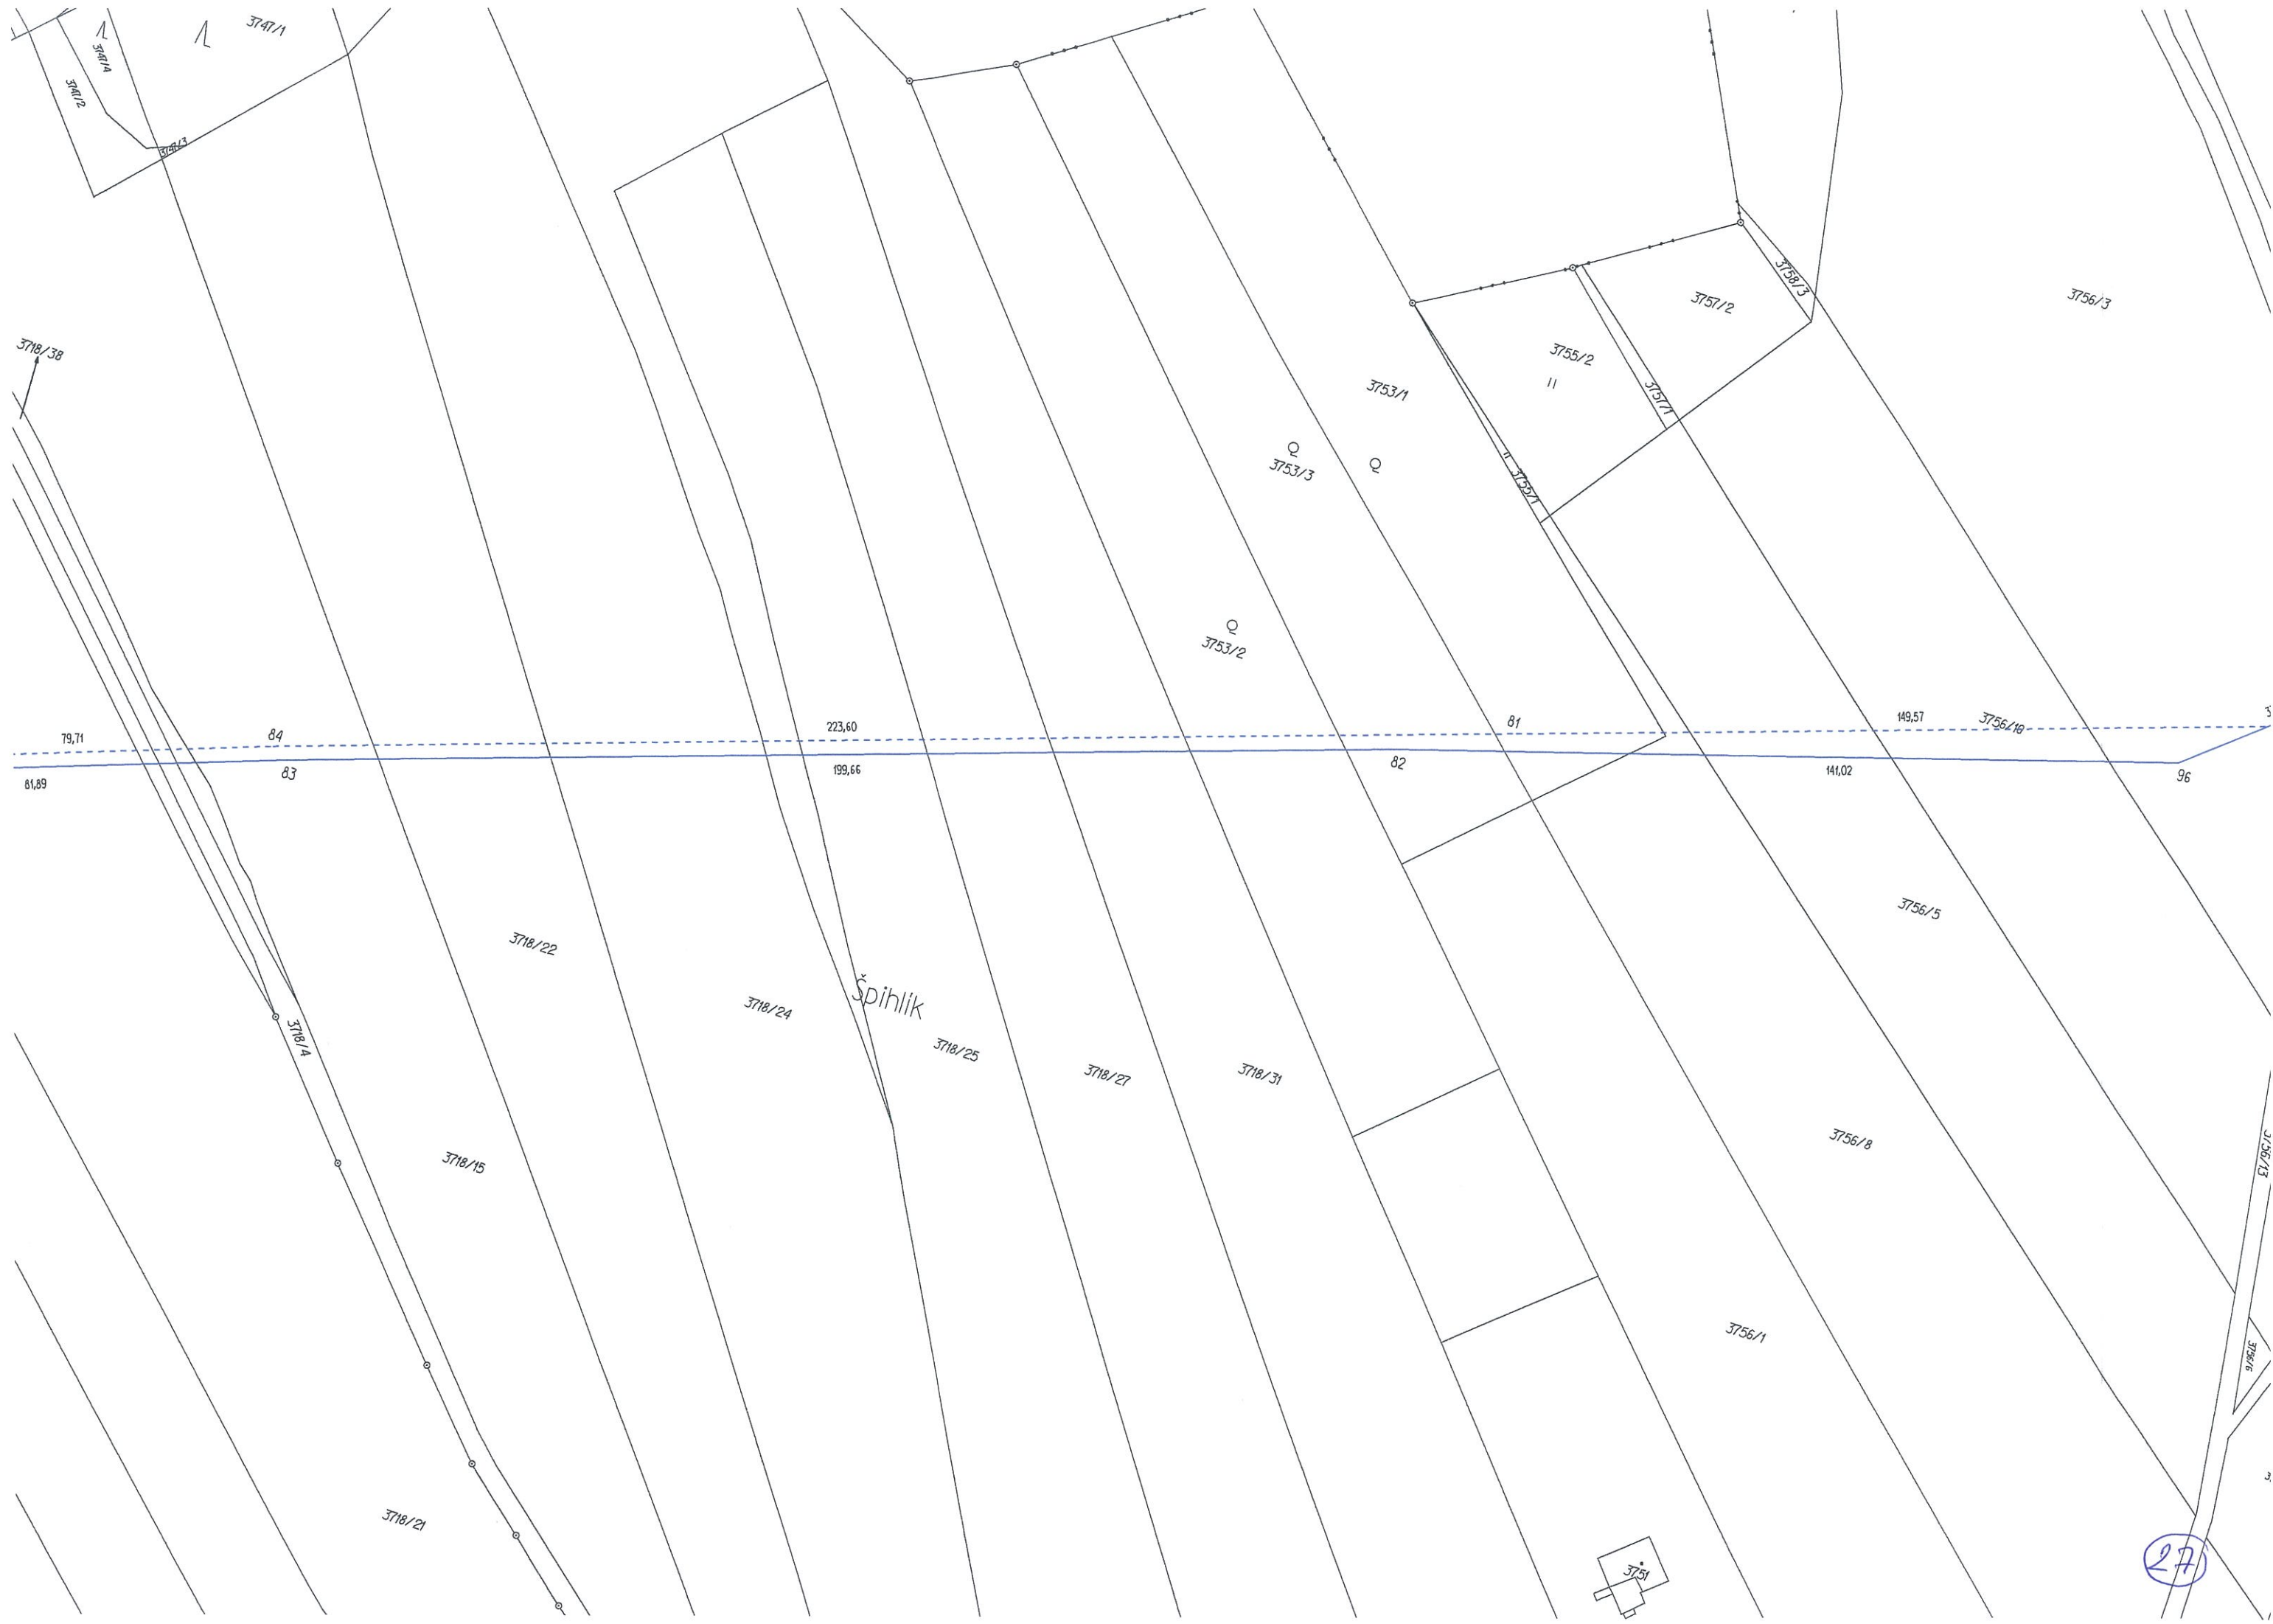

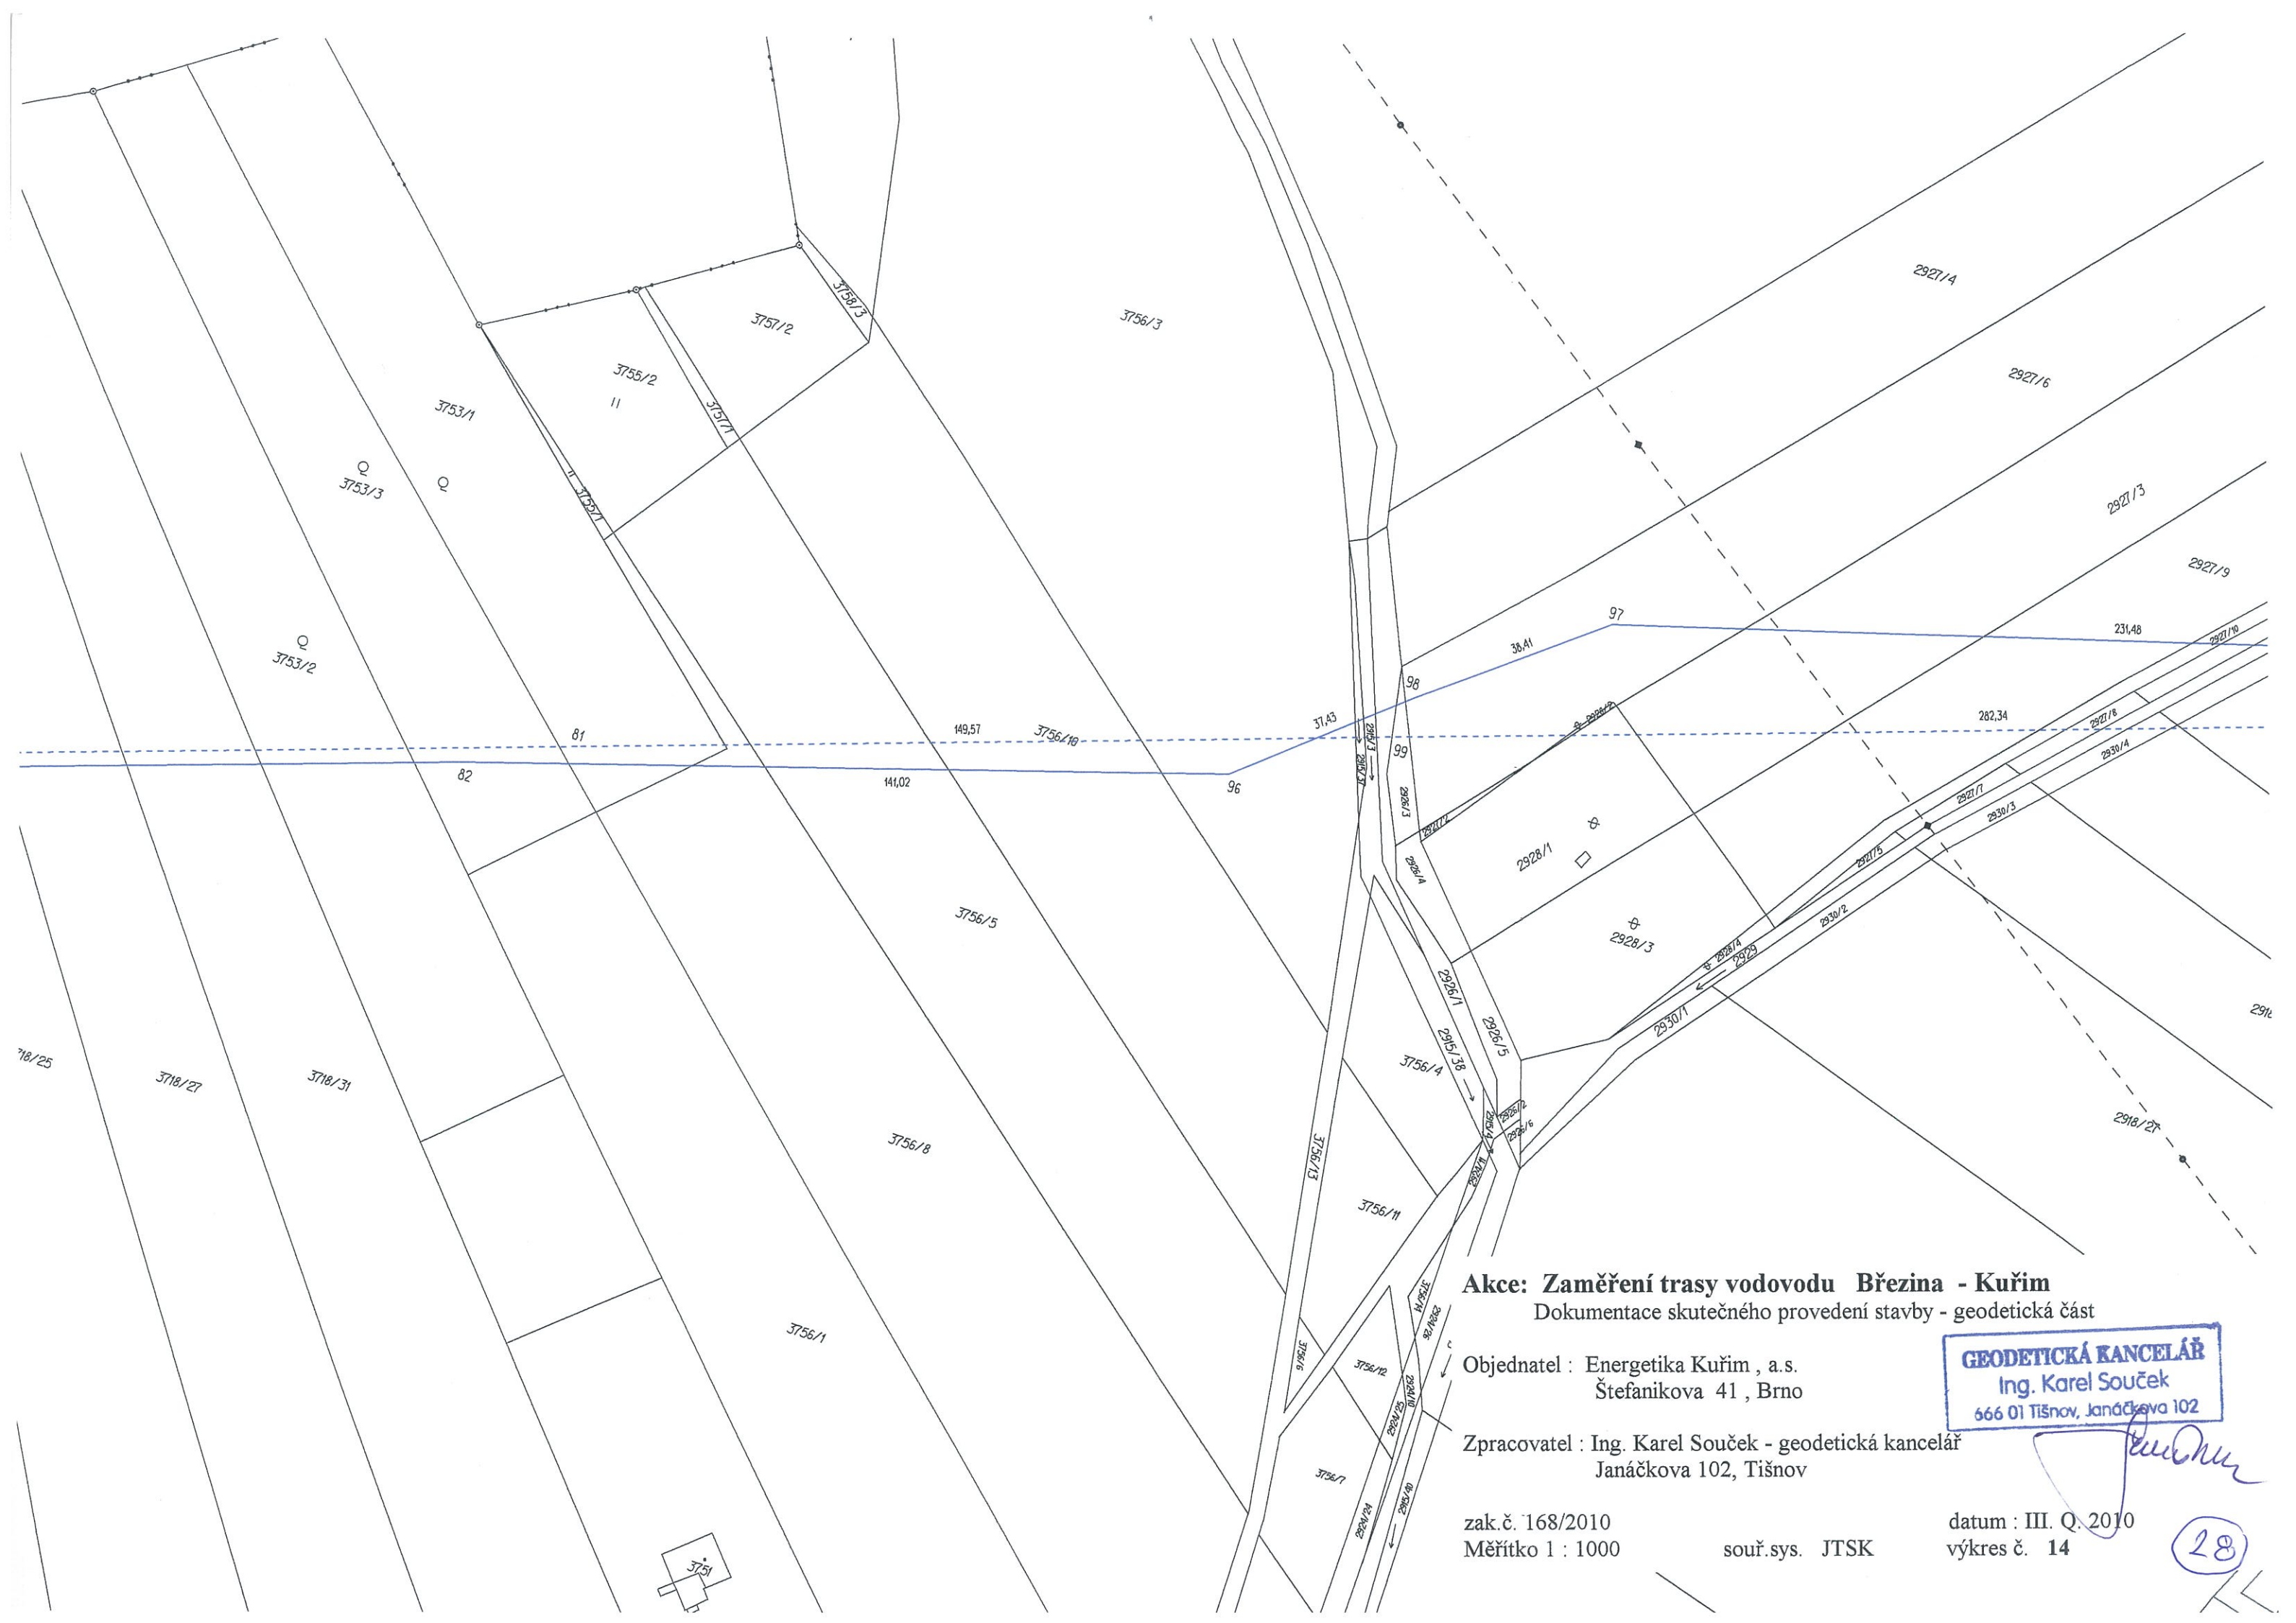

Akce: Zaměření trasy vodovodu Březina - Kuřim
Dokumentace skutečného provedení stavby - geodetická část

Objednatel : Energetika Kuřim , a.s.
Štefanikova 41 , Brno

Zpracovatel : Ing. Karel Souček - geodetická kancelář
Janáčkova 102, Tišnov

zak.č. 168/2010
Měřítko 1 : 1000

souř.sys. JTSK

datum : III. Q. 2010
výkres č. 14

GEODETICKÁ KANCELÁŘ
Ing. Karel Souček
666 01 Tišnov, Janáčkova 102

28

