
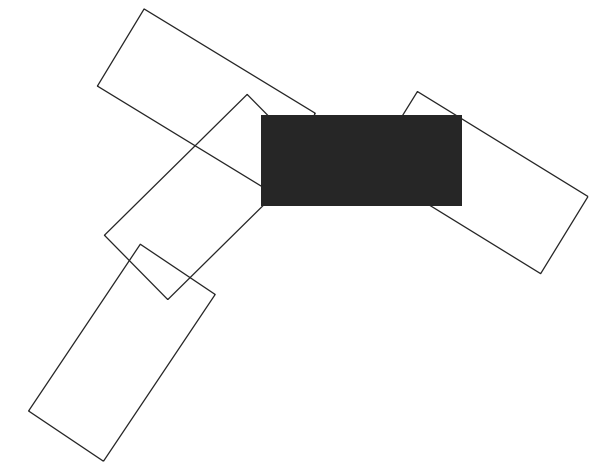


číslo ověření: 25.1.2016
 datum ověření: 1897/2016

Náležitosti a přesnosti odpovídá
 právním předpisům



	NÁZEV ZAKÁZKY Rekonstrukce trati Praha Smíchov (mimo) - Rudná - Beroun (mimo) PS 07-11-01 Rudná u Prahy, SZZ		ADRESA PRACOVIŠTĚ nám. 9. května 45 266 01 Tetín
	NÁZEV VÝKRESU Dokumentace skutečného provedení stavby		ČÍSLO VÝKRESU 1 / 5
ZAMĚŘIL M. Piša, Z. Nejedlý	SCHVÁLIL Bc. David Mašek	FORMÁT 4xA4	SOUŘADNICOVÝ SYSTÉM S-JTSK
ZPRACOVAL M. Piša, Z. Nejedlý	OVĚŘIL Ing. Jan Floriánek	MĚŘÍTKO 1 : 1000	VÝŠKOVÝ SYSTÉM Bpv

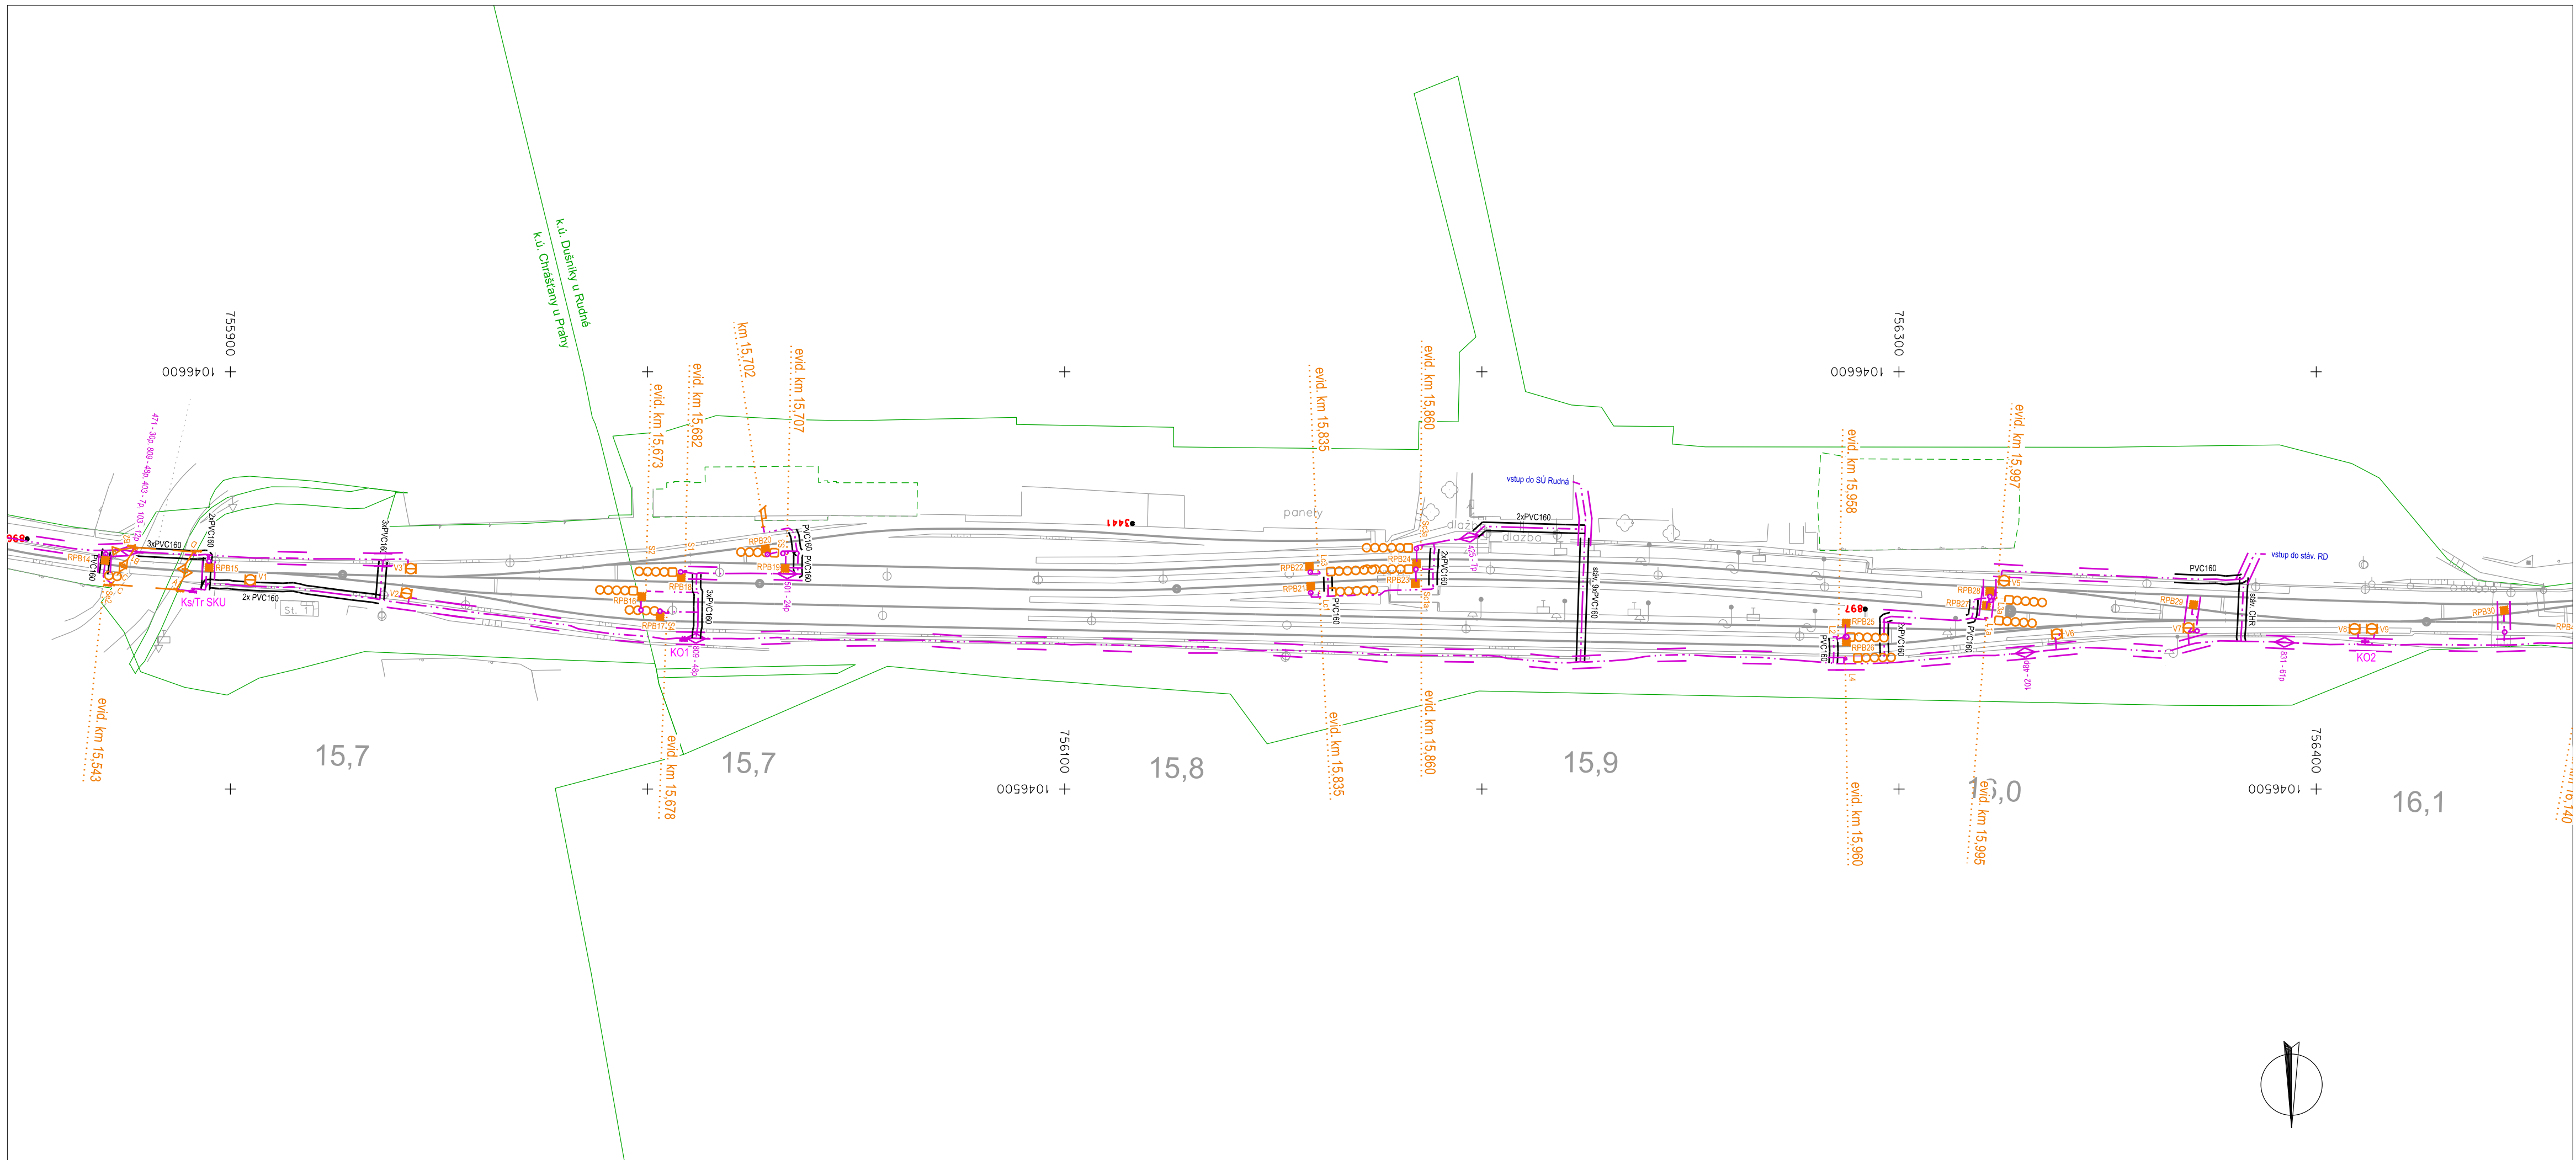

číslo ověření: 25.1.2016
 datum ověření: 1897/2016

Náležitosti a přesnosti odpovídá
 právním předpisům



	NÁZEV ZAKÁZKY Rekonstrukce trati Praha Smíchov (mimo) - Rudná - Beroun (mimo) PS 07-11-01 Rudná u Prahy, SZZ		ADRESA PRACOVIŠTĚ nám. 9. května 45 266 01 Tetín
	ČÍSLO ZAKÁZKY 14/1818		DATUM leden 2016
NÁZEV VÝKRESU Dokumentace skutečného provedení stavby		ČÍSLO VÝKRESU 2 / 5	SOUŘADNICOVÝ SYSTÉM S-JTSK
ZAMĚŘIL M. Piša, Z. Nejedlý	SCHVÁLIL Bc. David Mašek	FORMÁT 4xA4	VÝŠKOVÝ SYSTÉM Bpv
ZPRACOVAL M. Piša, Z. Nejedlý	OVĚŘIL Ing. Jan Floriánek	MĚŘÍTKO 1 : 1000	

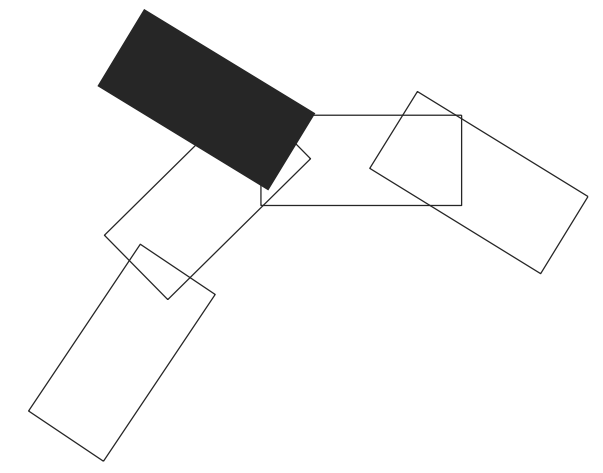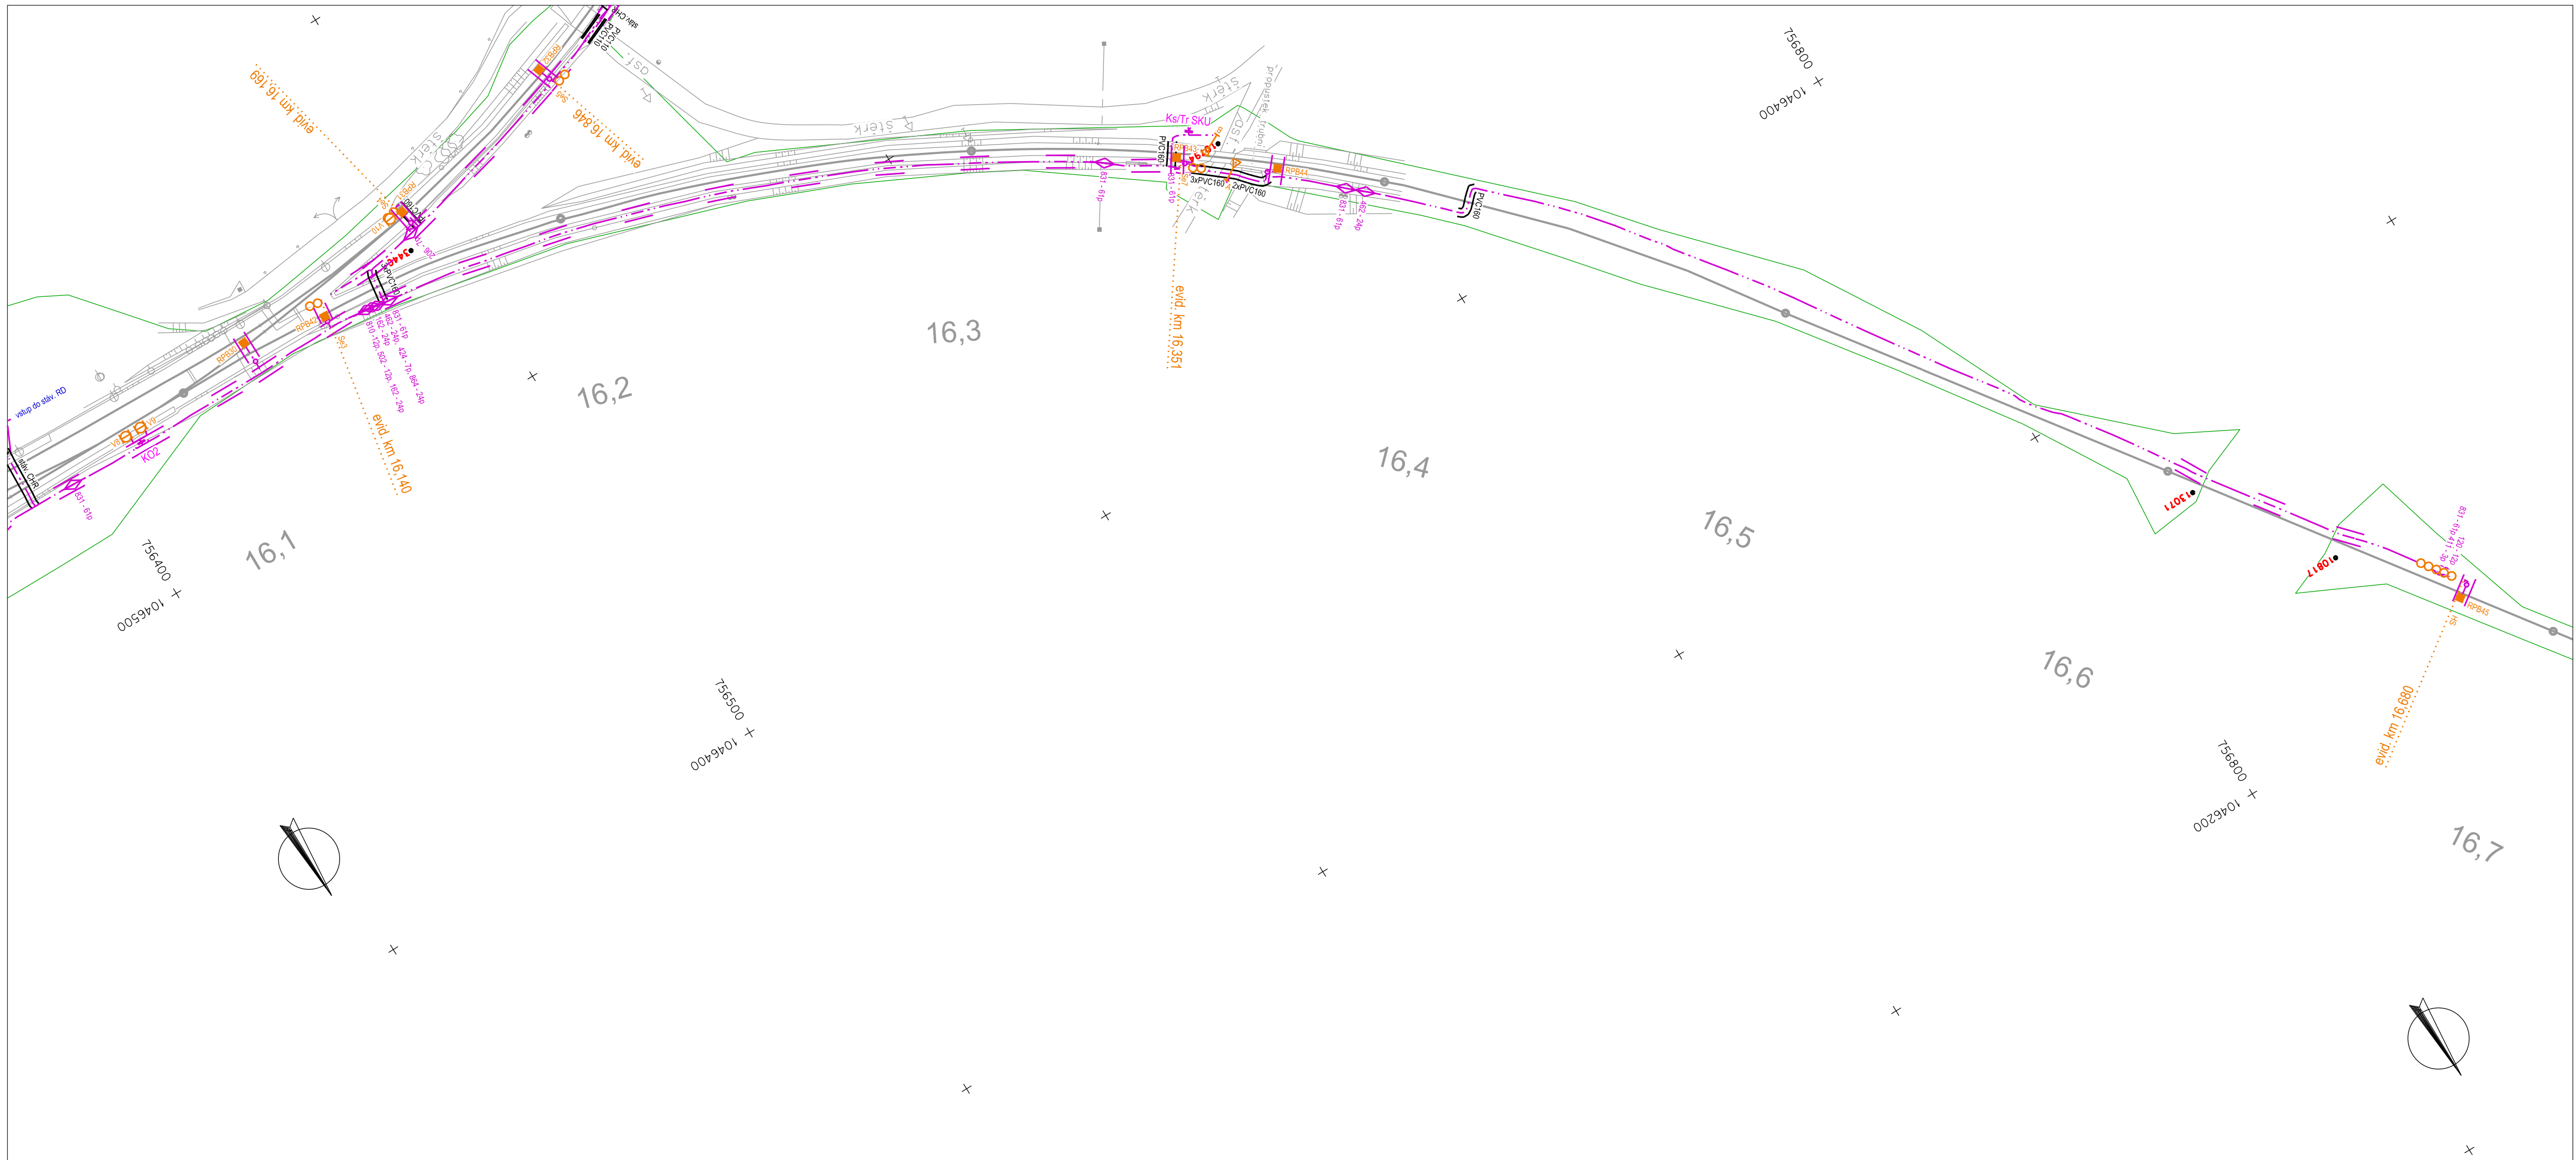

číslo ověření: 25.1.2016
datum ověření: 1897/2016

Náležitosti a přesnosti odpovídá
právním předpisům


	NÁZEV ZAKÁZKY Rekonstrukce trati Praha Smíchov (mimo) - Rudná - Beroun (mimo) PS 07-11-01 Rudná u Prahy, SZZ		ADRESA PRACOVIŠTĚ nám. 9. května 45 266 01 Tetín
	NÁZEV VÝKRESU Dokumentace skutečného provedení stavby		ČÍSLO VÝKRESU 3 / 5
ZAMĚŘIL M. Piša, Z. Nejedlý	SCHVÁLIL Bc. David Mašek	FORMÁT 4xA4	ČÍSLO ZAKÁZKY 14/1818
ZPRACOVAL M. Piša, Z. Nejedlý	OVĚŘIL Ing. Jan Floriánek	MĚŘÍTKO 1 : 1000	DATUM leden 2016
			SOUŘADNICOVÝ SYSTÉM S-JTSK
			VÝŠKOVÝ SYSTÉM Bpv

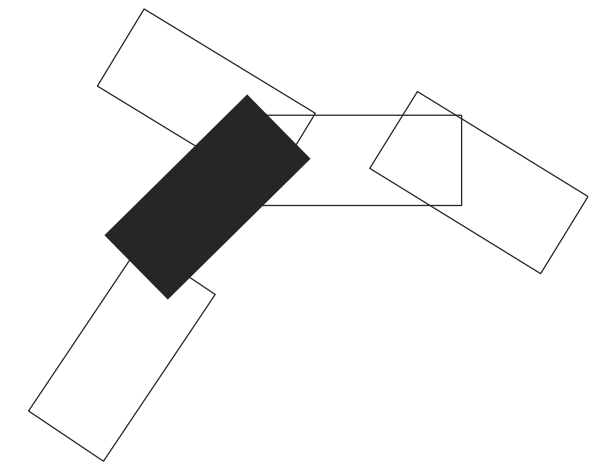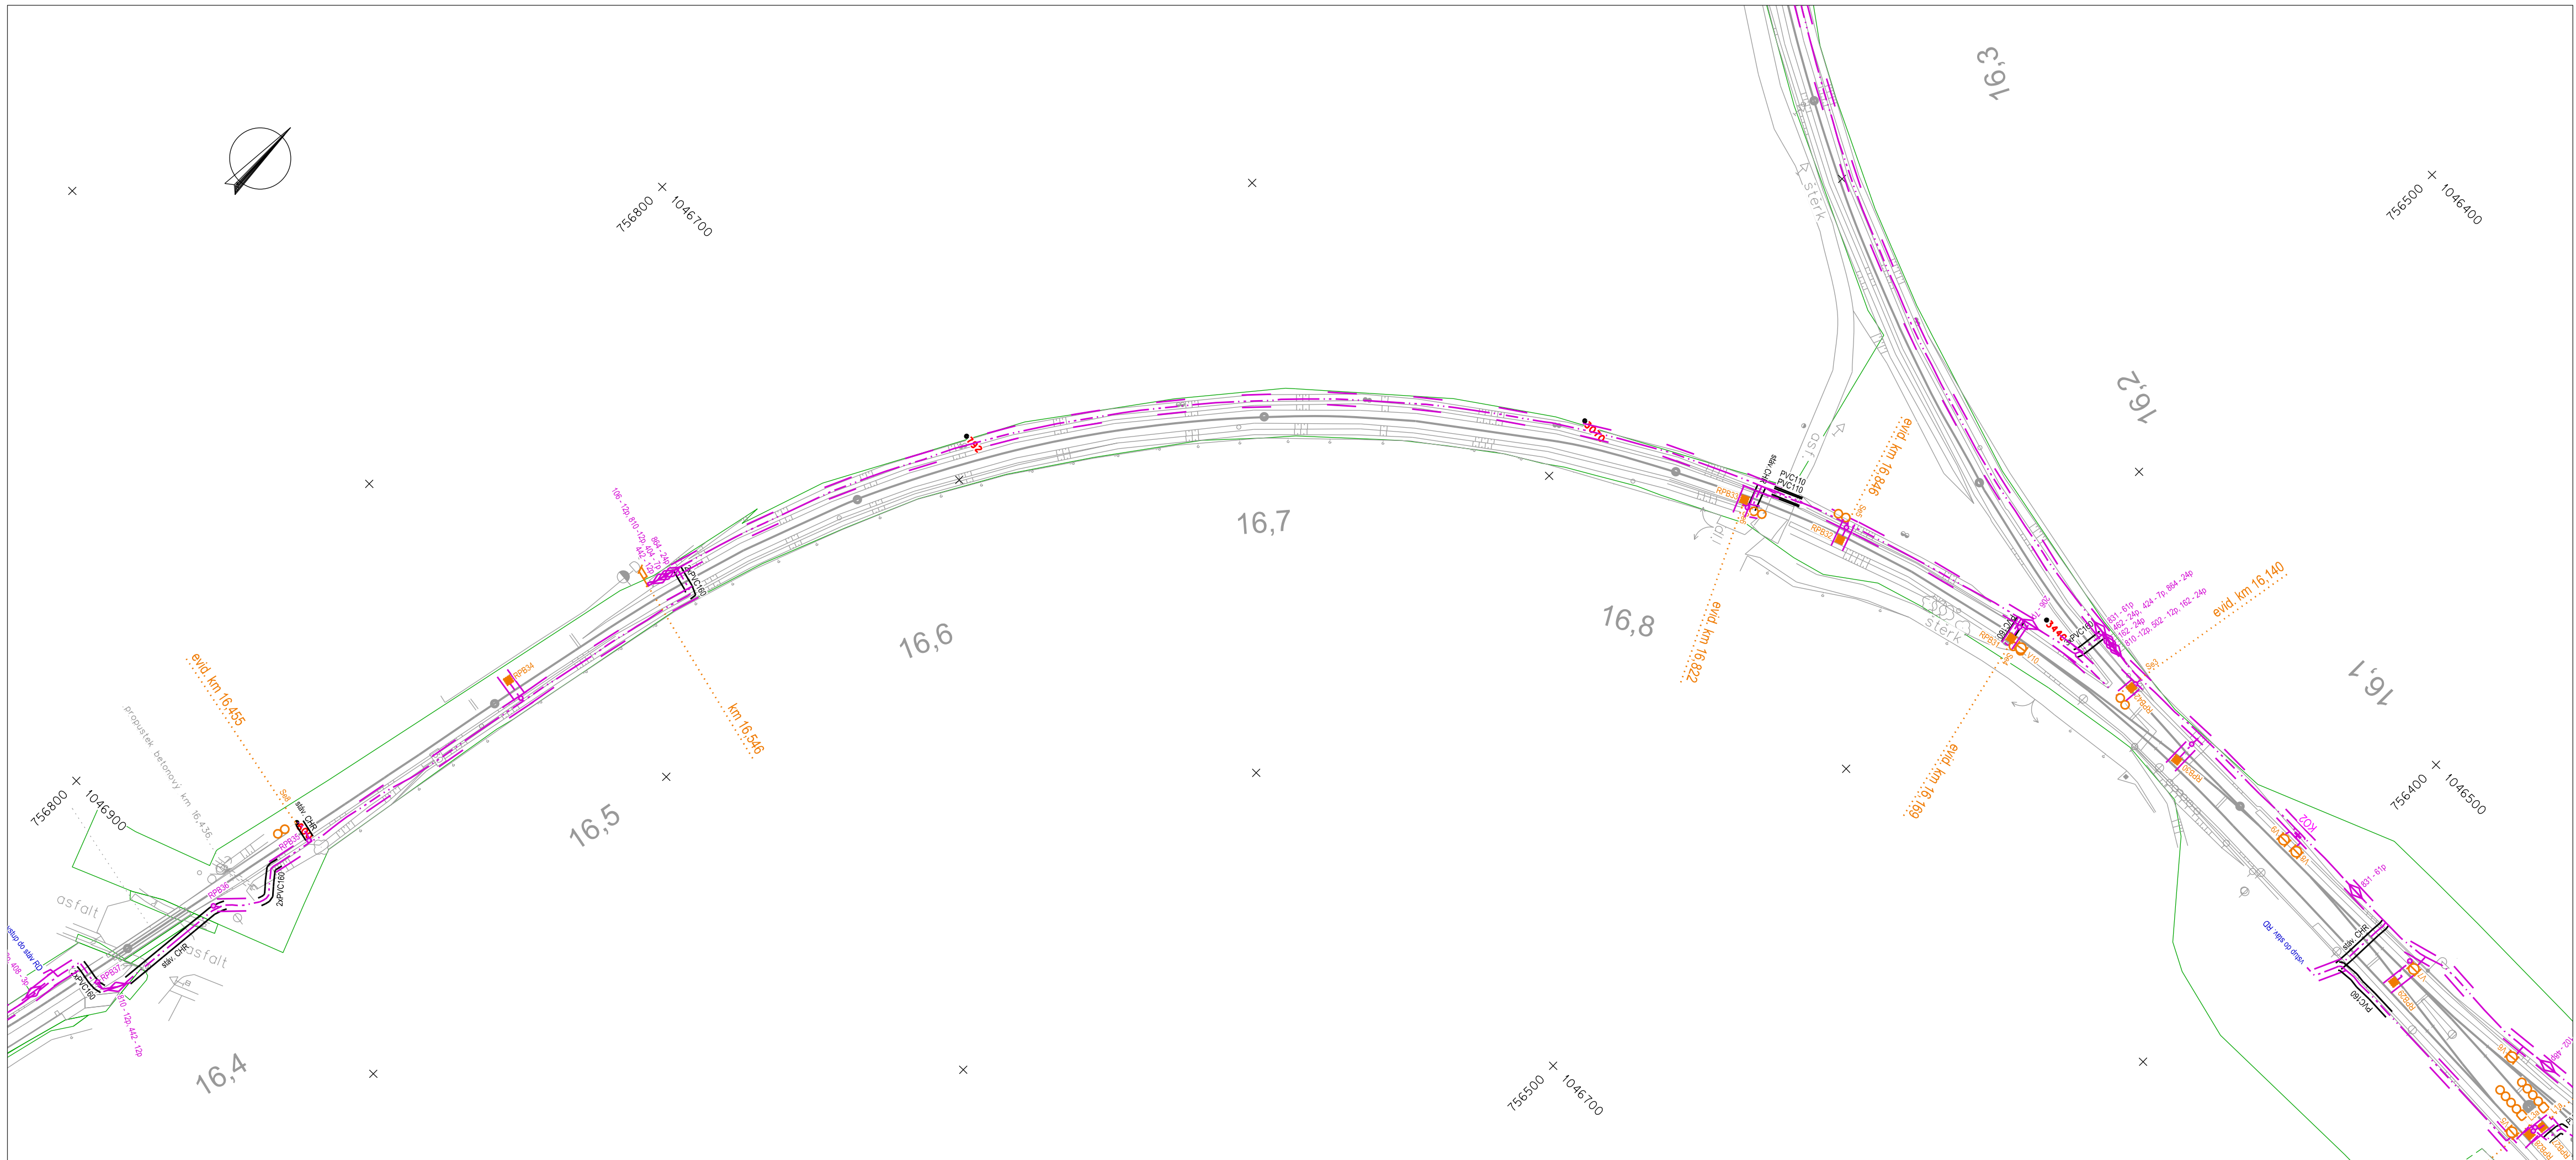

číslo ověření: 25.1.2016
 datum ověření: 1897/2016

Náležitosti a přesností odpovídá
 právním předpisům

	NÁZEV ZAKÁZKY Rekonstrukce trati Praha Smíchov (mimo) - Rudná - Beroun (mimo) PS 07-11-01 Rudná u Prahy, SZZ		ADRESA PRACOVIŠTĚ nám. 9. května 45 266 01 Tetín
	NÁZEV VÝKRESU Dokumentace skutečného provedení stavby		ČÍSLO VÝKRESU 4 / 5
ZAMĚŘIL M. Piša, Z. Nejedlý	SCHVÁLIL Bc. David Mašek	FORMÁT 4xA4	SOUŘADNICOVÝ SYSTÉM S-JTSK
ZPRACOVAL M. Piša, Z. Nejedlý	OVĚŘIL Ing. Jan Floriánek	MĚŘÍTKO 1 : 1000	VÝŠKOVÝ SYSTÉM Bpv

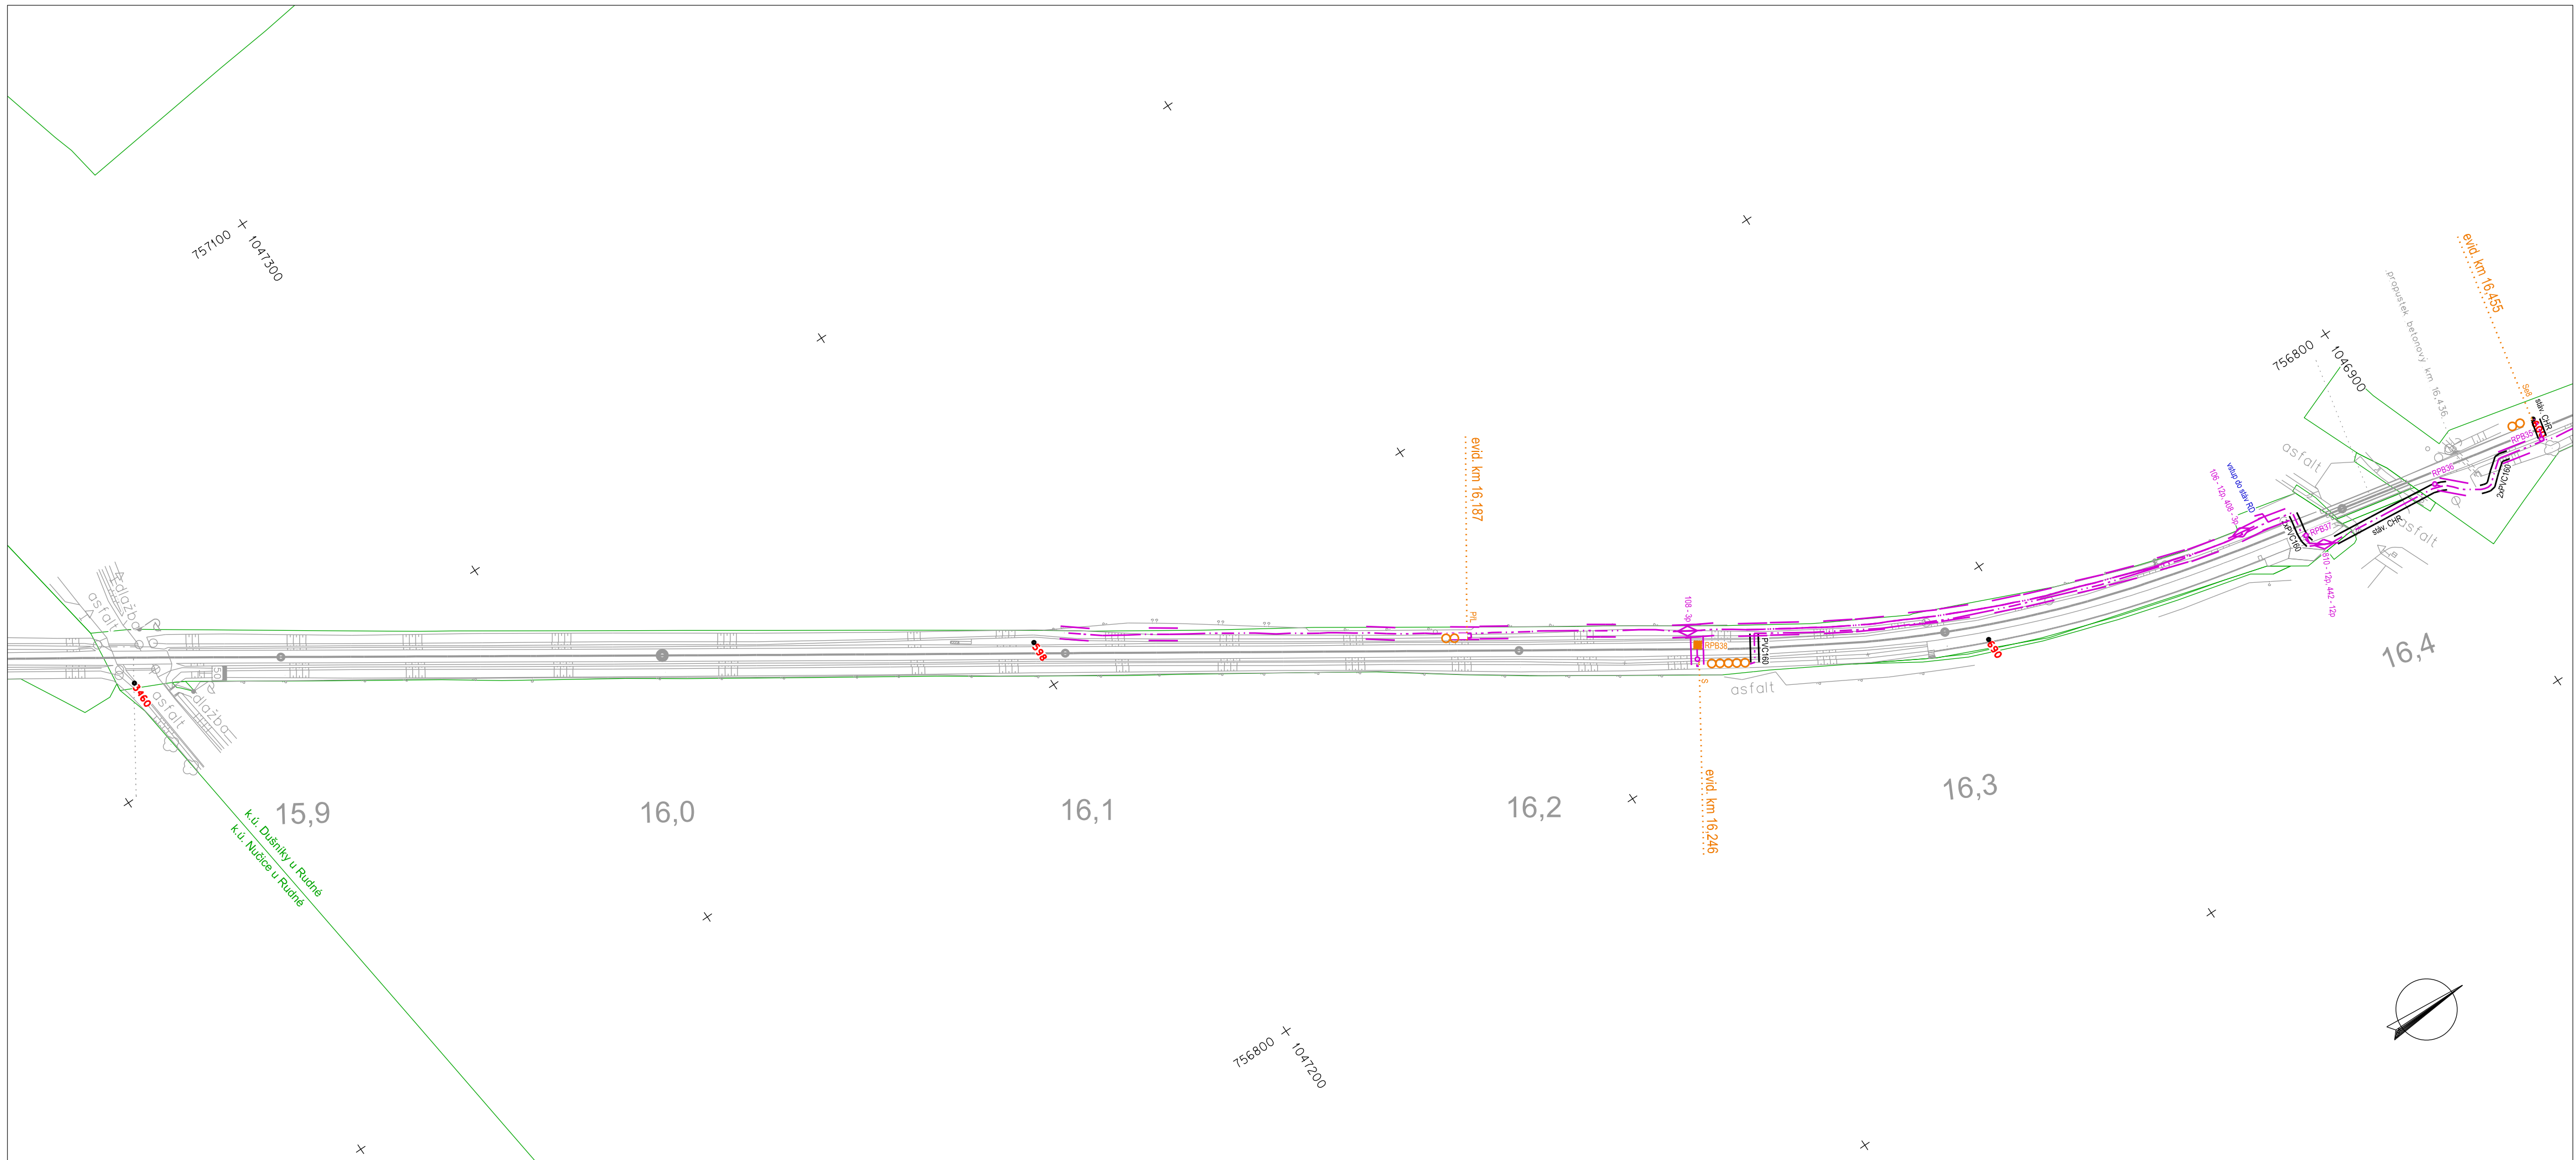

číslo ověření: 25.1.2016
 datum ověření: 1897/2016

Náležitosti a přesnosti odpovídá
 právním předpisům

	NÁZEV ZAKÁZKY Rekonstrukce trati Praha Smíchov (mimo) - Rudná - Beroun (mimo) PS 07-11-01 Rudná u Prahy, SZZ		ADRESA PRACOVIŠTĚ nám. 9. května 45 266 01 Tetín
	NÁZEV VÝKRESU Dokumentace skutečného provedení stavby		ČÍSLO VÝKRESU 5 / 5
ZAMĚŘIL M. Piša, Z. Nejedlý	SCHVÁLIL Bc. David Mašek	FORMÁT 4xA4	ČÍSLO ZAKÁZKY 14/1818
ZPRACOVAL M. Piša, Z. Nejedlý	OVĚŘIL Ing. Jan Floriánek	MĚŘÍTKO 1 : 1000	DATUM leden 2016
			SOUŘADNICOVÝ SYSTÉM S-JTSK
			VÝŠKOVÝ SYSTÉM Bpv