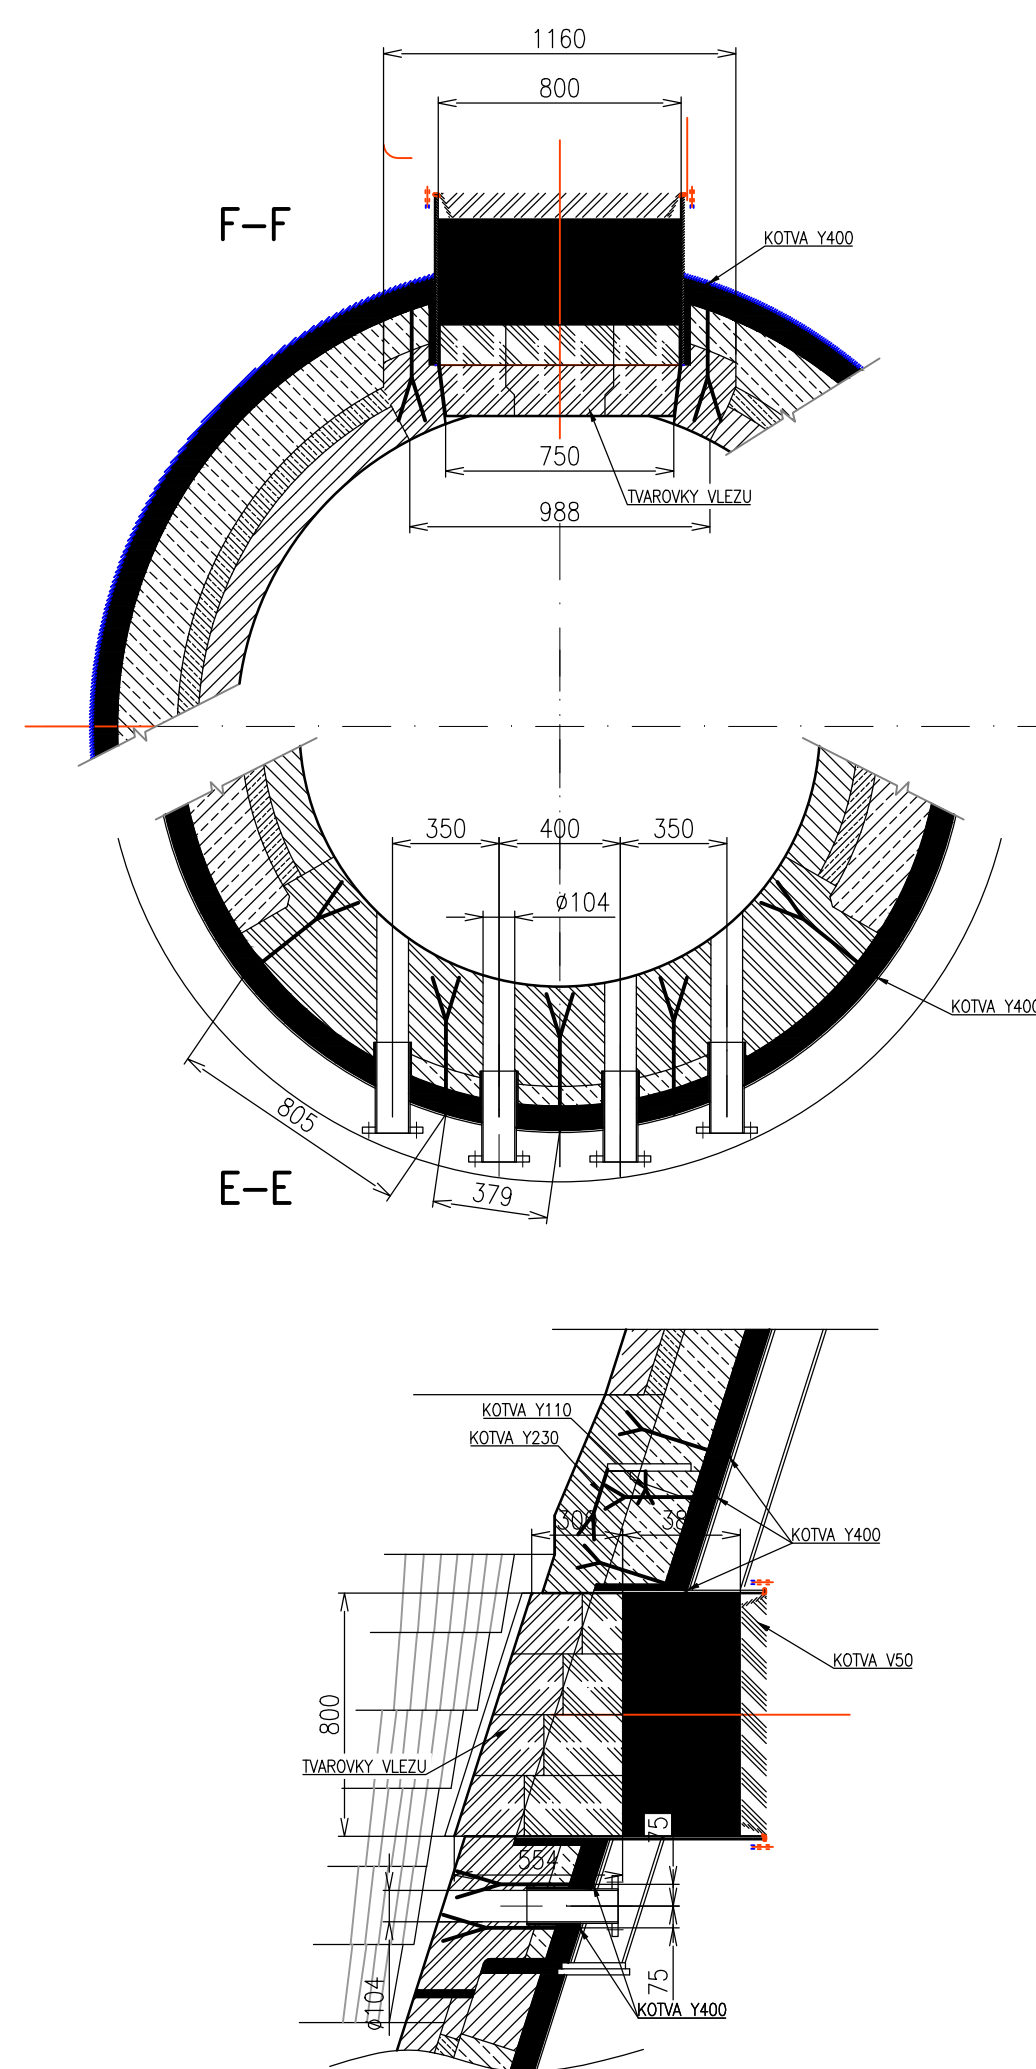



[illegible]

	ZIRCAST S18 AGR
	ISOTERM V115/9
	ARS 40
	HBU7
	HBU5
	DESKA CAS1000
	ROHOŽ 1260/128
	PAPIR 1260/128
	REGUN 130HS
	CALDE PLAST P85

Reprodukováno, šíření a poskytnutí látky dokumentu, jeho části nebo jeho obsahu třetím osobám je bez výjimky předložena písemnou souhlasu zúčastněných. Porušení zákona vede k odpovědnosti podle zákona.

The copying, distribution and adoption of the document or part of it in the communication of its content to third persons without express permission of authorization is prohibited. Offenses will be held liable for the payment of damages.

	DATUM	9.2019			

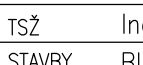

TEPELOTĚCHLA OSTRAVA, akciová společnost


AKCE:	FLUIDNÍ KOTEL K90 – MLADÁ BOLESLAV – ŠKO ENERGO				
NÁZEV:	CYKLONOVÁ ČÁST				
SOUBOR:	ČÍSLO ZÁKAZY 220_083	ČÍSLO VÝKRESU 0.1.22.948	ZMĚNA 1		

DOKUMENTACE SKUTEČNÉHO PROVEDENÍ