

PROMOS s.r.o.
Nerudova 32
78701 Šumperk

naše značka
5000635130

vyřizuje
Milena Jurmanová

datum
31.05.2012

Věc:

Veřejné osvětlení v obci Vikýřovice

K.ú. - p.č.: Vikýřovice, Rapotín

Stavebník: Obec Vikýřovice, Petrovská 168, 78813 Vikýřovice

Účel stanoviska: Spojené územní a stavební řízení

SMP Net, s.r.o., jako provozovatel distribuční soustavy (PDS) a technické infrastruktury, zastoupený RWE Distribuční služby, s.r.o., vydává toto stanovisko:

Po prostudování předložené žádosti k existenci sítí Vám sdělujeme, že v zájmovém prostoru
DOJDE K DOTČENÍ
bezpečnostního, ochranného pásma VTL plynárenského zařízení (dle zákona č. 458/2000 Sb. v platném znění)

Jedná se o plynovod(y):
DN 200 V36066-00 Mohelnice - Šumperk Sever (č.662 866)

Ochranné pásmo VTL plynovodů a přípojek je 4 m na obě strany od jeho půdorysu.
Bezpečnostní pásmo je pro VTL plynovod DN 200 - 20 m na obě strany, měřeno od půdorysu plynárenského zařízení kolmo na jeho obrys.
Předpokládaná hloubka uložení plynárenského zařízení cca 0,8 - 1,5 m.
V případě staveb inženýrských sítí požadujeme po dokončení stavby zaslat zaměření skutečného provedení akce v místě křížení s VTL plynovodem, zařízením PKO v rozsahu pásma 50 m na každou stranu. Skutečné provedení označte v situaci 1:5000, (1:2880, 1:1000) a dodejte geodetické souřadnice v JTSK.

Místa křížení a souběhu ostatních podzemních vedení s vysokotlakými (VTL) plynovody musí být vyprojektována a provedena s přihlédnutím k ČSN EN 1594, TPG 70204 a ČSN 736005. Budou tvořit nedílnou součást projektové dokumentace předmětné akce, včetně zpracovaných našich podmínek. Při křížení a souběhu podzemního vedení s plynovodem je nutno dodržet nejmenší vzdálenosti mezi povrchy vedení a potrubí, event. jejich chráničkou:

kabely trakční a ostatní silnoproudé nn, vn
křížení: min. 0,3 m, přičemž kabel musí být uložen v tvárnice chráničce nebo korýtku v délce 2 m od potrubí na obě strany
souběh: min. 4 m

Při souběhu a křížení kabelu elektrického vedení s potrubím VTL plynovodu musí být posouzeny všechny nebezpečné elektrické vlivy, které mohou vzniknout při provozu, případně od poruchového stavu těchto vedení, kterými vznikají nebezpečná napětí a proudy.

Nové stožáry VO budou umístěny mimo ochranné pásmo stávajícího VTL plynovodu DN 200, v odstupové vzdálenosti min. 5m od obrysu povrchu potrubí.
Zemniče stožáru VO musí být vzdáleny nejméně 10 m od potrubí VTL plynovodu DN 200.

Vyše uvedené vyjádření vypracoval technik VTL RWE DS p.Volný, tel.595142131

Po prostudování předložené žádosti k existenci sítí Vám sdělujeme, že v zájmovém prostoru

RWE Distribuční služby, s.r.o.

Plynárenská 499/1
657 02 Brno
T +420532221111
F +420545578571
E info_ds@rwe.cz
I www.rwe.cz
IČ: 27935311
DIČ: CZ27935311

Zapsán do obchodního rejstříku:
Rejstříkový soud v Brně
oddíl C, vložka 57165
26.07.2007

Bankovní spojení:
ČSOB a.s.
Číslo účtu: 17837923
Kód banky: 0300

DOJDE K DOTČENÍ ochranného pásma plynárenského zařízení místních sítí, stl plynovody a přípojky.
Ochranné pásmo STL plynovodů a přípojek je v zastavěném území obce 1 m na obě strany od půdorysu.
Předpokládaná hloubka uložení plynárenského zařízení cca 0,8-1,5 m.

Plynárenské zařízení je chráněno ochranným pásmem dle zákona č.458/2000 Sb. ve znění pozdějších předpisů.

Při realizaci uvedené stavby budou dodrženy podmínky pro provádění stavební činnosti v ochranném pásmu plynárenského zařízení:

- 1) za stavební činnosti se pro účely tohoto stanoviska považují všechny činnosti prováděné v ochranném pásmu plynárenského zařízení (tzn. i bezvýkopové technologie),
- 2) stavební činnosti v ochranném pásmu plynárenského zařízení je možné realizovat pouze při dodržení podmínek stanovených v tomto stanovisku. Nebudou-li tyto podmínky dodrženy, budou stavební činnosti, popř. úpravy terénu prováděné v ochranném pásmu plynárenského zařízení považovány dle § 68 zákona č.458/2000 Sb. ve znění pozdějších předpisů za činnost bez našeho předchozího souhlasu. Při každé změně projektu nebo stavby (zejména trasy navrhovaných inženýrských sítí) je nutné požádat o nové stanovisko k této změně,
- 3) před zahájením stavební činnosti v ochranném pásmu plynárenských zařízení bude provedeno vytyčení plynárenského zařízení. Vytyčení provede příslušné regionální centrum (formulář a kontakt naleznete na www.rwe-ds.cz nebo Zákaznická linka 840 11 33 55). Žádost o vytyčení bude podána minimálně 7 dní před požadovaným vytyčením. Při žádosti uvede žadatel naši značku (číslo jednací) uvedenou v úvodu tohoto stanoviska. Bez vytyčení a přesného určení uložení plynárenského zařízení nesmí být stavební činnosti zahájeny. Vytyčení plynárenského zařízení považujeme za zahájení stavební činnosti v ochranném pásmu plynárenského zařízení. O provedeném vytyčení bude sepsán protokol,
- 4) bude dodržena mj. ČSN 73 6005, TPG 702 04 - tab.8, zákon č.458/2000 Sb. ve znění pozdějších předpisů, případně další předpisy související s uvedenou stavbou,
- 5) pracovníci provádějící stavební činnosti budou prokazatelně seznámeni s polohou plynárenského zařízení, rozsahem ochranného pásma a těmito podmínkami,
- 6) při provádění stavební činnosti v ochranném pásmu plynárenského zařízení je investor povinen učinit taková opatření, aby nedošlo k poškození plynárenského zařízení nebo ovlivnění jeho bezpečnosti a spolehlivosti provozu. Nebude použito nevhodného nářadí, zemina bude těžena pouze ručně bez použití pneumatických, elektrických, bateriových a motorových nářadí,
- 7) odkryté plynárenské zařízení bude v průběhu nebo při přerušení stavební činnosti řádně zabezpečeno proti jeho poškození,
- 8) v případě použití bezvýkopových technologií (např. protlaku) bude před zahájením stavební činnosti provedeno obnažení plynárenského zařízení v místě křížení,
- 9) neprodleně oznámit každé i sebemenší poškození plynárenského zařízení (vč. izolace, signalizačního vodiče, výstražné fólie atd.) na telefon 1239,
- 10) před provedením zásypu výkopu v ochranném pásmu plynárenského zařízení bude provedena kontrola dodržení podmínek stanovených pro stavební činnosti v ochranném pásmu plynárenského zařízení a kontrola plynárenského zařízení. Kontrolu provede příslušná provozní oblast (formulář a kontakt naleznete na www.rwe-ds.cz nebo Zákaznická linka 840 11 33 55). Žádost o kontrolu bude podána minimálně 5 dní před požadovanou kontrolou. Při žádosti uvede žadatel naši značku (číslo jednací) uvedenou v úvodu tohoto stanoviska. Povinnost kontroly se vztahuje i na plynárenské zařízení, která nebylo odhaleno. O provedené kontrole bude sepsán protokol. Bez provedené kontroly nesmí být plynovodní zařízení zасыпáno. V případě, že nebudou dodrženy výše uvedené podmínky je povinen stavebník na základě výzvy provozovatele PZ, nebo jeho zástupce doložit průkaznou dokumentaci o nepoškození PZ během výstavby-nebo provést na své náklady kontrolní sondy v místě styku stavby s PZ.
- 11) plynárenské zařízení bude před zásypem výkopu řádně podsypáno a obsypáno těžkým pískem, zhutněno a bude osazena výstražná fólie žluté barvy, vše v souladu s ČSN EN 12007-1-4, TPG 702 01, TPG 702 04,
- 12) neprodleně po skončení stavební činnosti budou řádně osazeny všechny poklapy a nadzemní prvky

plynárenského zařízení.

13) poklopy uzávěrů a ostatních armatur na plynárenském zařízení vč. hlavních uzávěrů plynu (HUP) na odběrném plynovém zařízení udržovat stále přístupné a funkční po celou dobu trvání stavební činnosti,

14) případné zřizování staveníště, skladování materiálů, stavebních strojů apod. bude realizováno mimo ochranné pásmo plynárenského zařízení (není-li ve stanovisku uvedeno jinak),

15) bude zachována hloubka uložení plynárenského zařízení (není-li ve stanovisku uvedeno jinak),


16) při použití nákladních vozidel, stavebních strojů a mechanismů zabezpečit případný přejezd přes plynárenské zařízení uložením panelů v místě přejezdu plynárenského zařízení.

V rozsahu této stavby souhlasíme s povolením stavby dle zákona 183/2006 Sb. ve znění pozdějších předpisů.

Platí pouze pro území vyznačené v příloze tohoto stanoviska a to 24 měsíců ode dne jeho vydání.

Za správnost a úplnost dokumentace předložené s žádostí včetně jejího souladu s platnými předpisy plně zodpovídá její zpracovatel. Stanovisko nenahrazuje případná další stanoviska k jiným částem stavby.

V případě další korespondence nebo jednání (např. změna stavby) uvádějte naši značku - 5000635130 a datum tohoto stanoviska. Kontakty jsou k dispozici na www.rwe-ds.cz nebo Zákaznická linka 840 11 33 55.

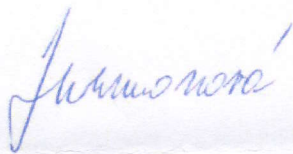


Milena Jurmanová
technik plynárenských zařízení
pracoviště ROSS-Šumperk
RWE Distribuční služby, s.r.o.
+420595142531
milena.jurmanova@rwe.cz

RWE Distribuční služby, s.r.o.
Plynárenská 499/1
657 02 Brno

Přílohy: Orientační zakres plynárenského zařízení, Detailní zakres plynárenského zařízení, Ověřená příloha žadatele

Příloha: Orientační zákres plynárenského zařízení. Tato příloha je nedílnou součástí stanoviska č. 5000635130 ze dne 31.05.2012.

Provozovatel DS: SMP Net, s.r.o.; Stavebník: Obec Víkřovice, Petrovská 168, 78813 Víkřovice. K.ú.: Víkřovice, Rapotín.

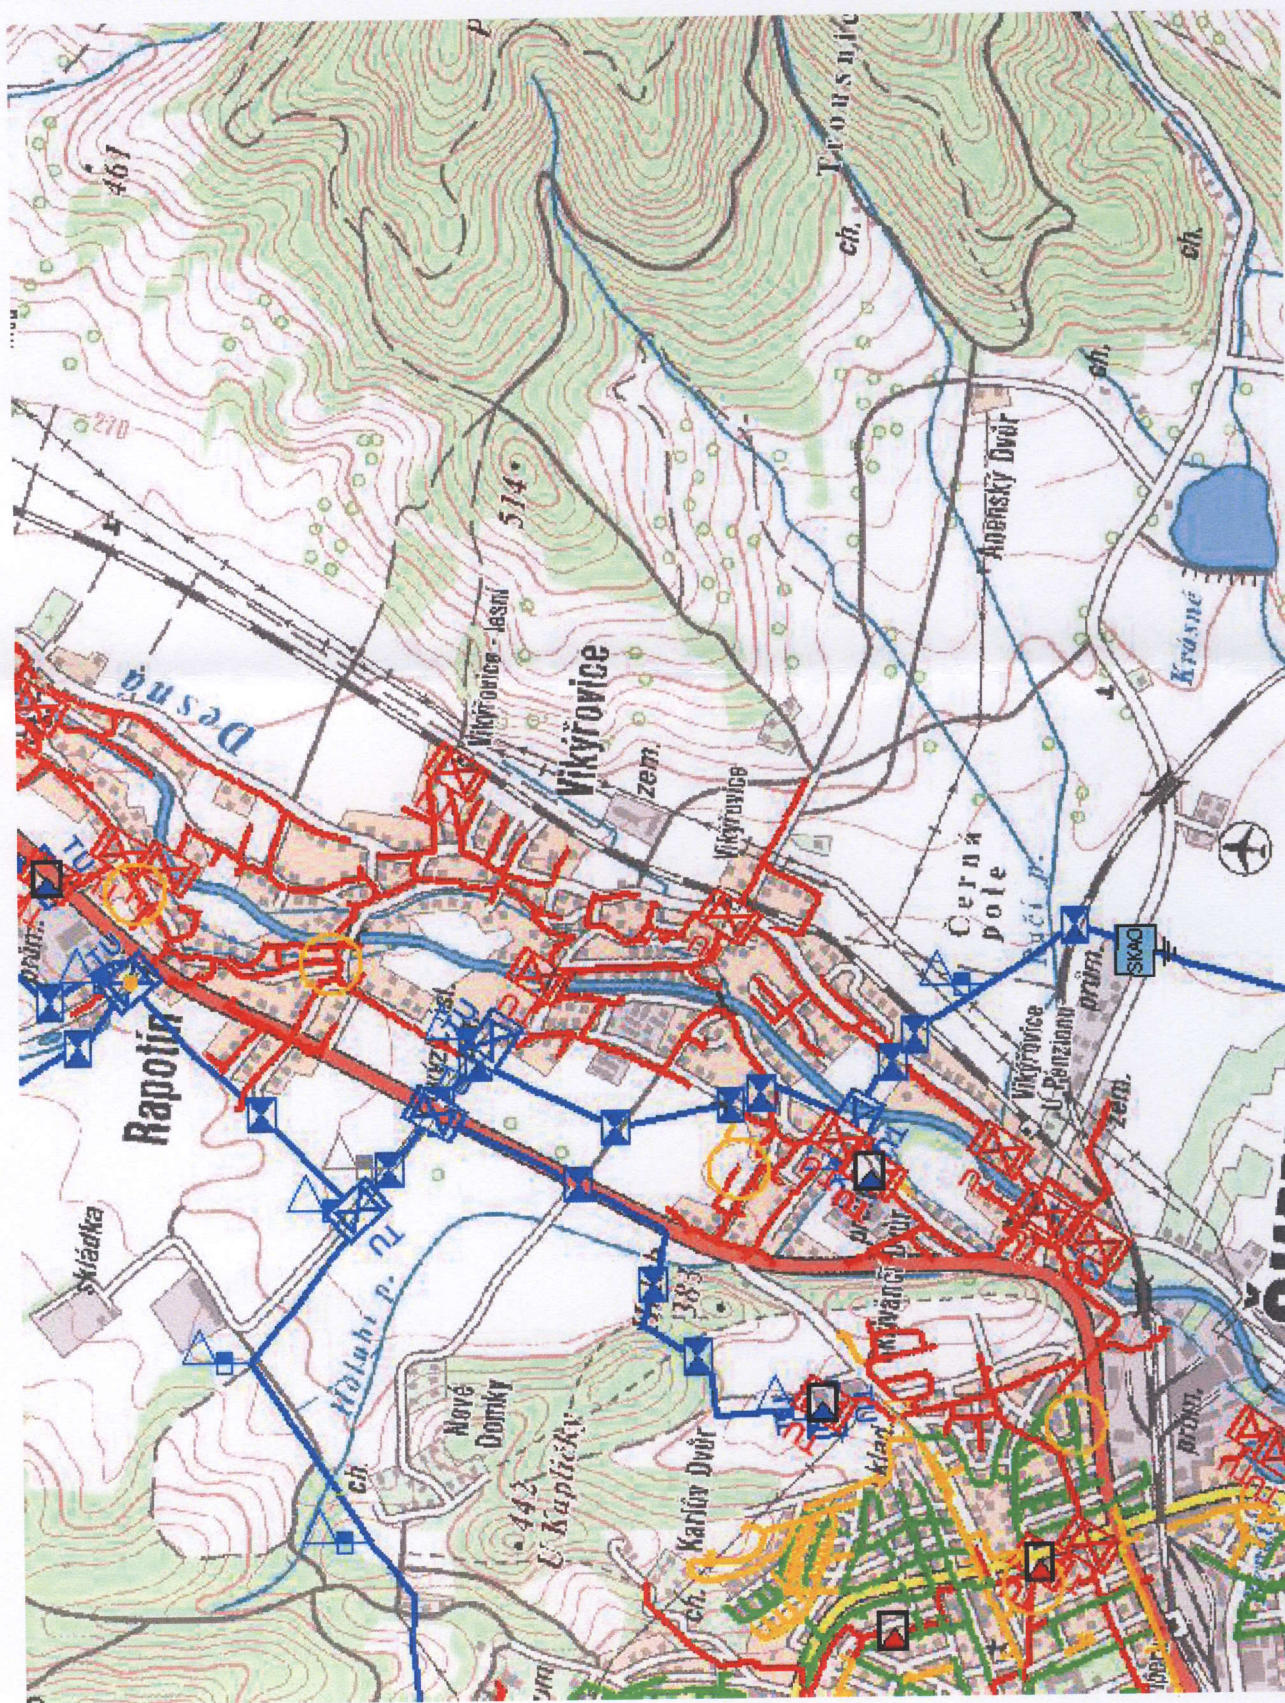


Legenda:

linie plynovodu	
NTL	
STL	
VTL	
WTL	
nefunkční	
výstavba	
regulační stanice	
ochranné zařízení	
kabel	
elektropřípojka	
kabel protikorozi ochrany	
anodové uzemnění	
stanice katodové ochrany	

RWE Distribuční služby, s.r.o.

Měřítko 1:1200

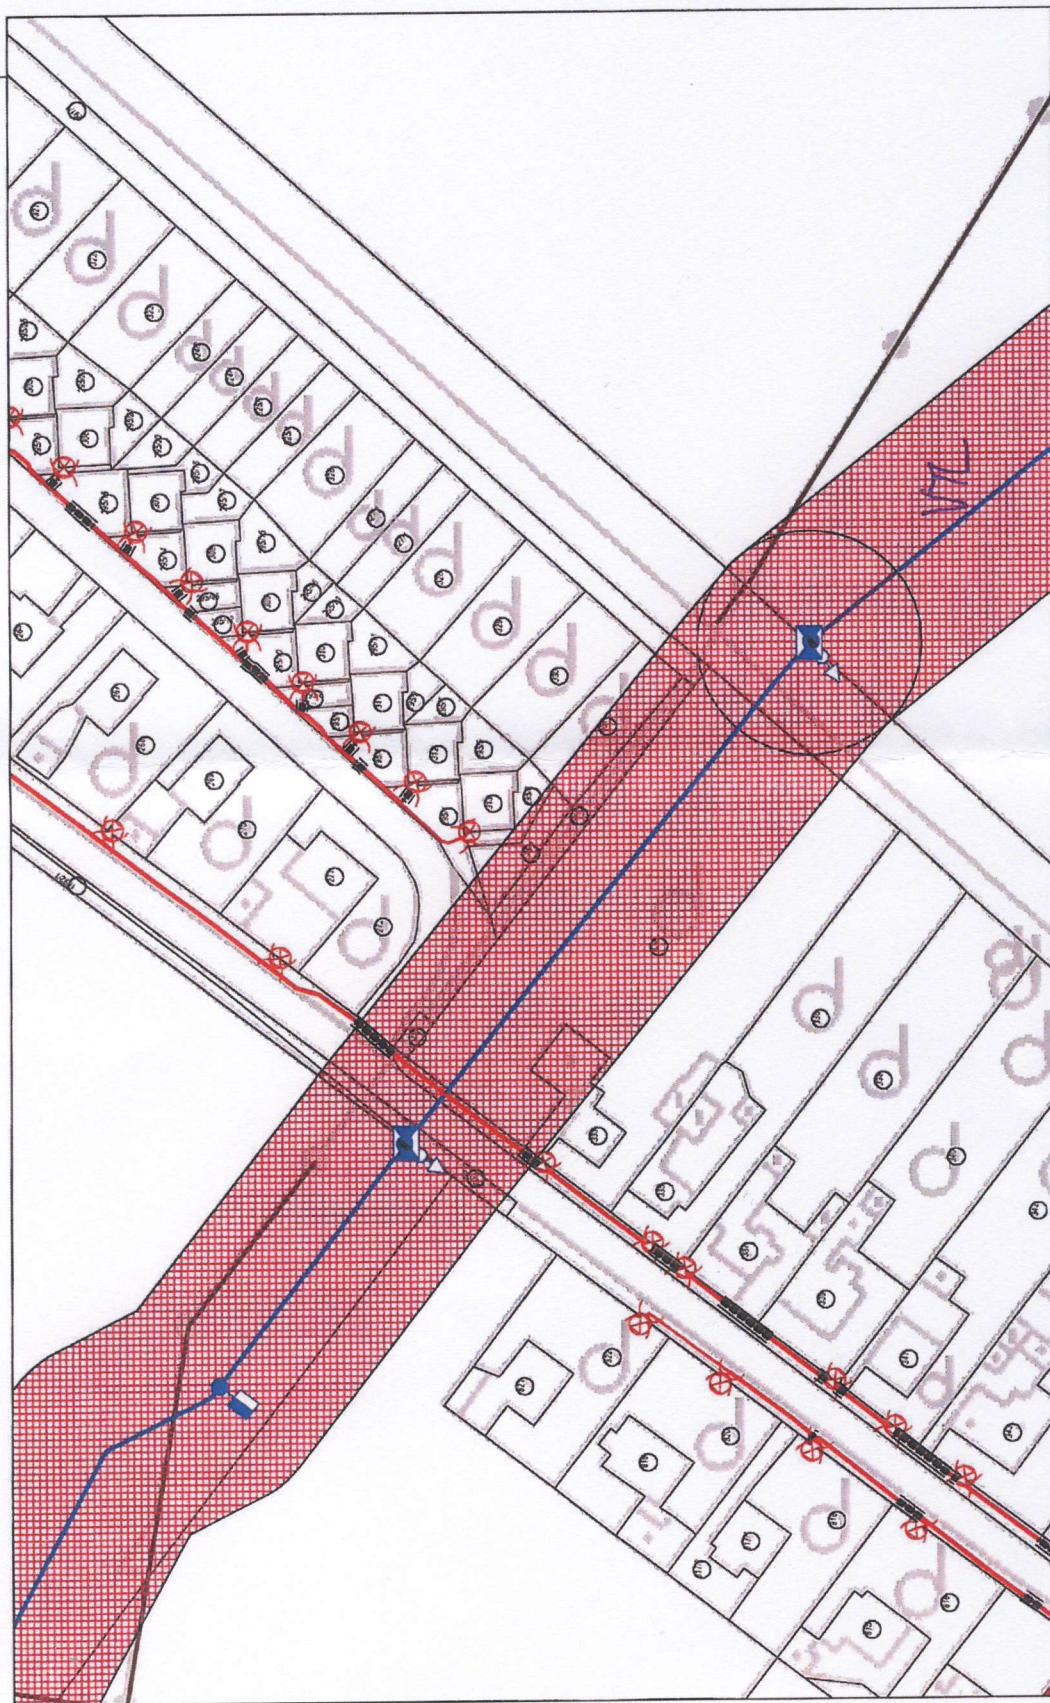


Vytvořil: mjurmano


Datum: 25.05.2012

stl Víkřovice, detail

VZ Víkřovice

Provozovatel DS: SMP Net, s.r.o.; Stavebník: Obec Víkřovice, Petrovská 168 , 78813 Víkřovice. K.ú.: Víkřovice , Rapotín.

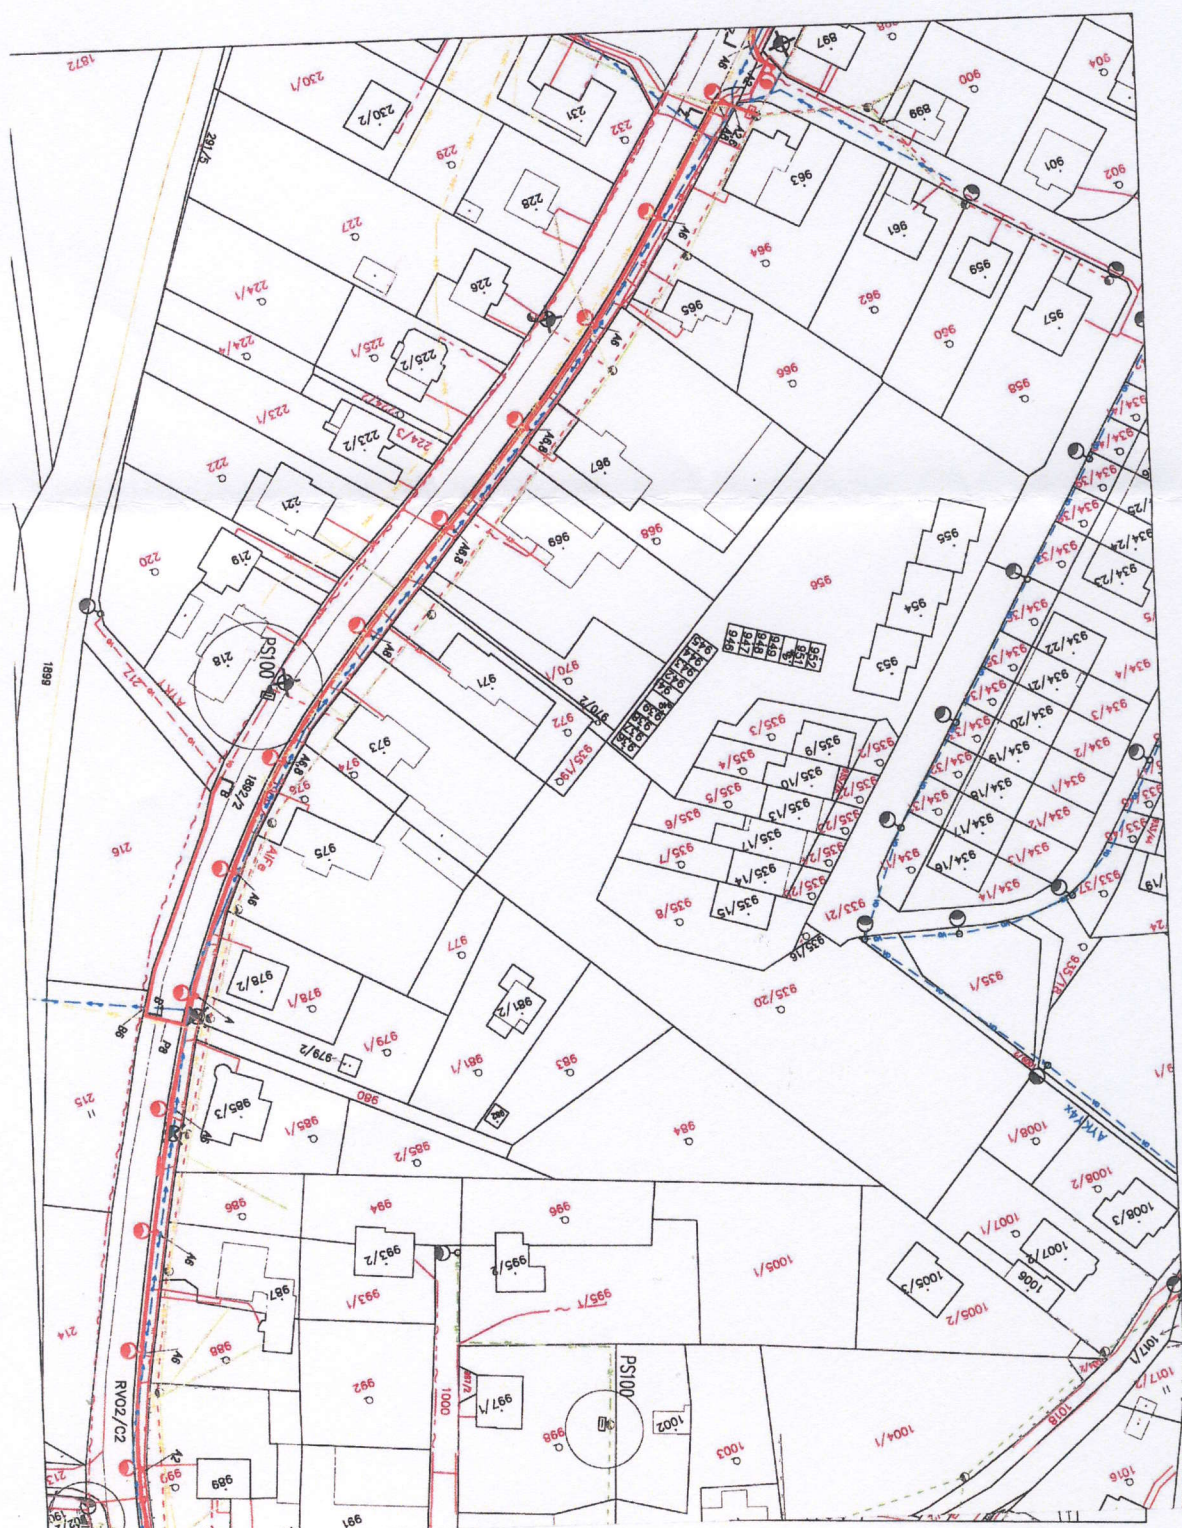

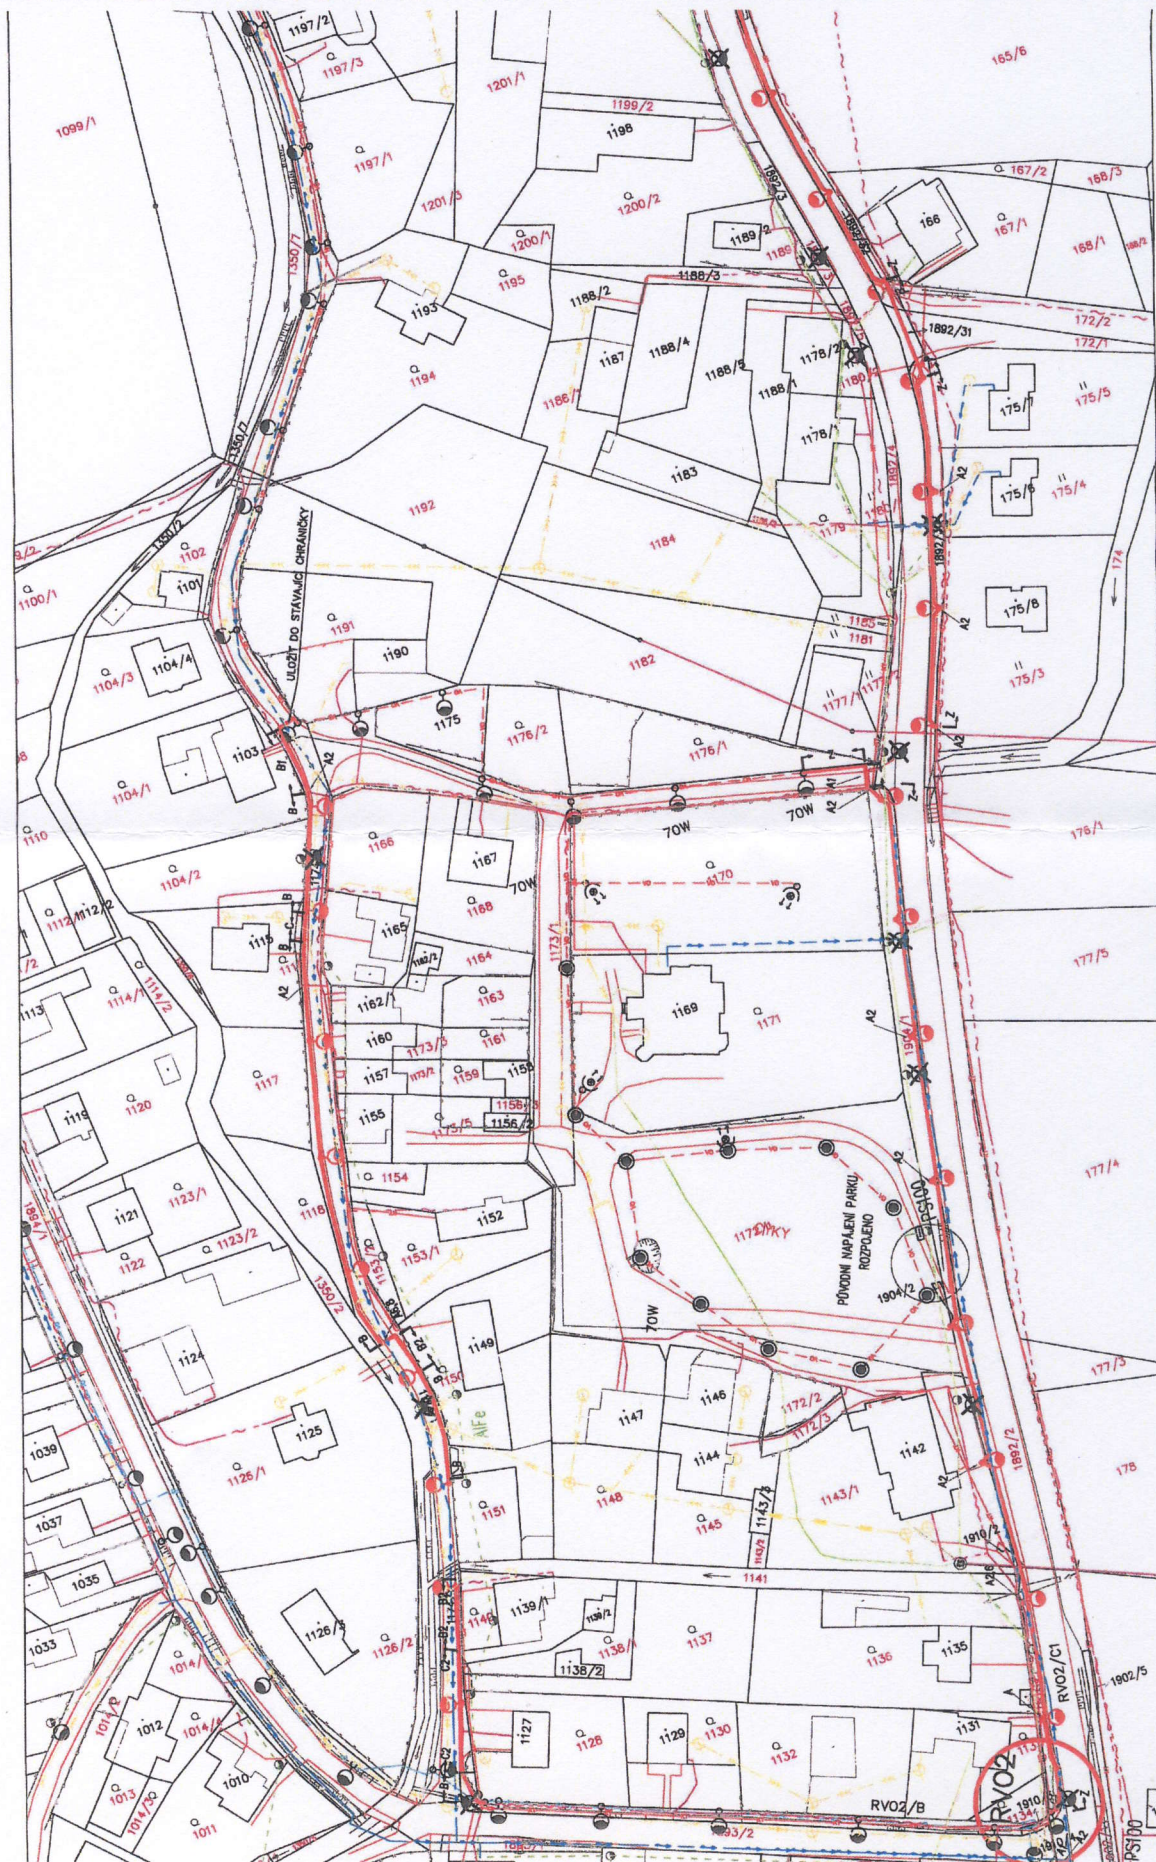





HP	ING. JOSEF DVOŘÁČEK	Zápisový projektant	ING. JOSEF DVOŘÁČEK	Vypracoval	ING. JOSEF
Číslo	1200528	Číslo	1200528	Místo, p.č.	Místo, p.č.
Obec	SUMPERK	Obec	VIKÝŘOVICE		
Objekt	OBEC VIKÝŘOVICE, Petrovská 168, 788 13 Vikýřovice				
Část	VEREJNÉ OSVĚTLENÍ V OBCI VIKÝŘOVICE				
Období	SO 01 VLASTNÍ OBJEKT, ETAPA 1-3				
	SILNOPROUDÁ ELEKTROTECHNIKA				
	CELKOVÁ SITUACE				

