


PŮDORYS 1.NP - SKUTEČNÝ STAV

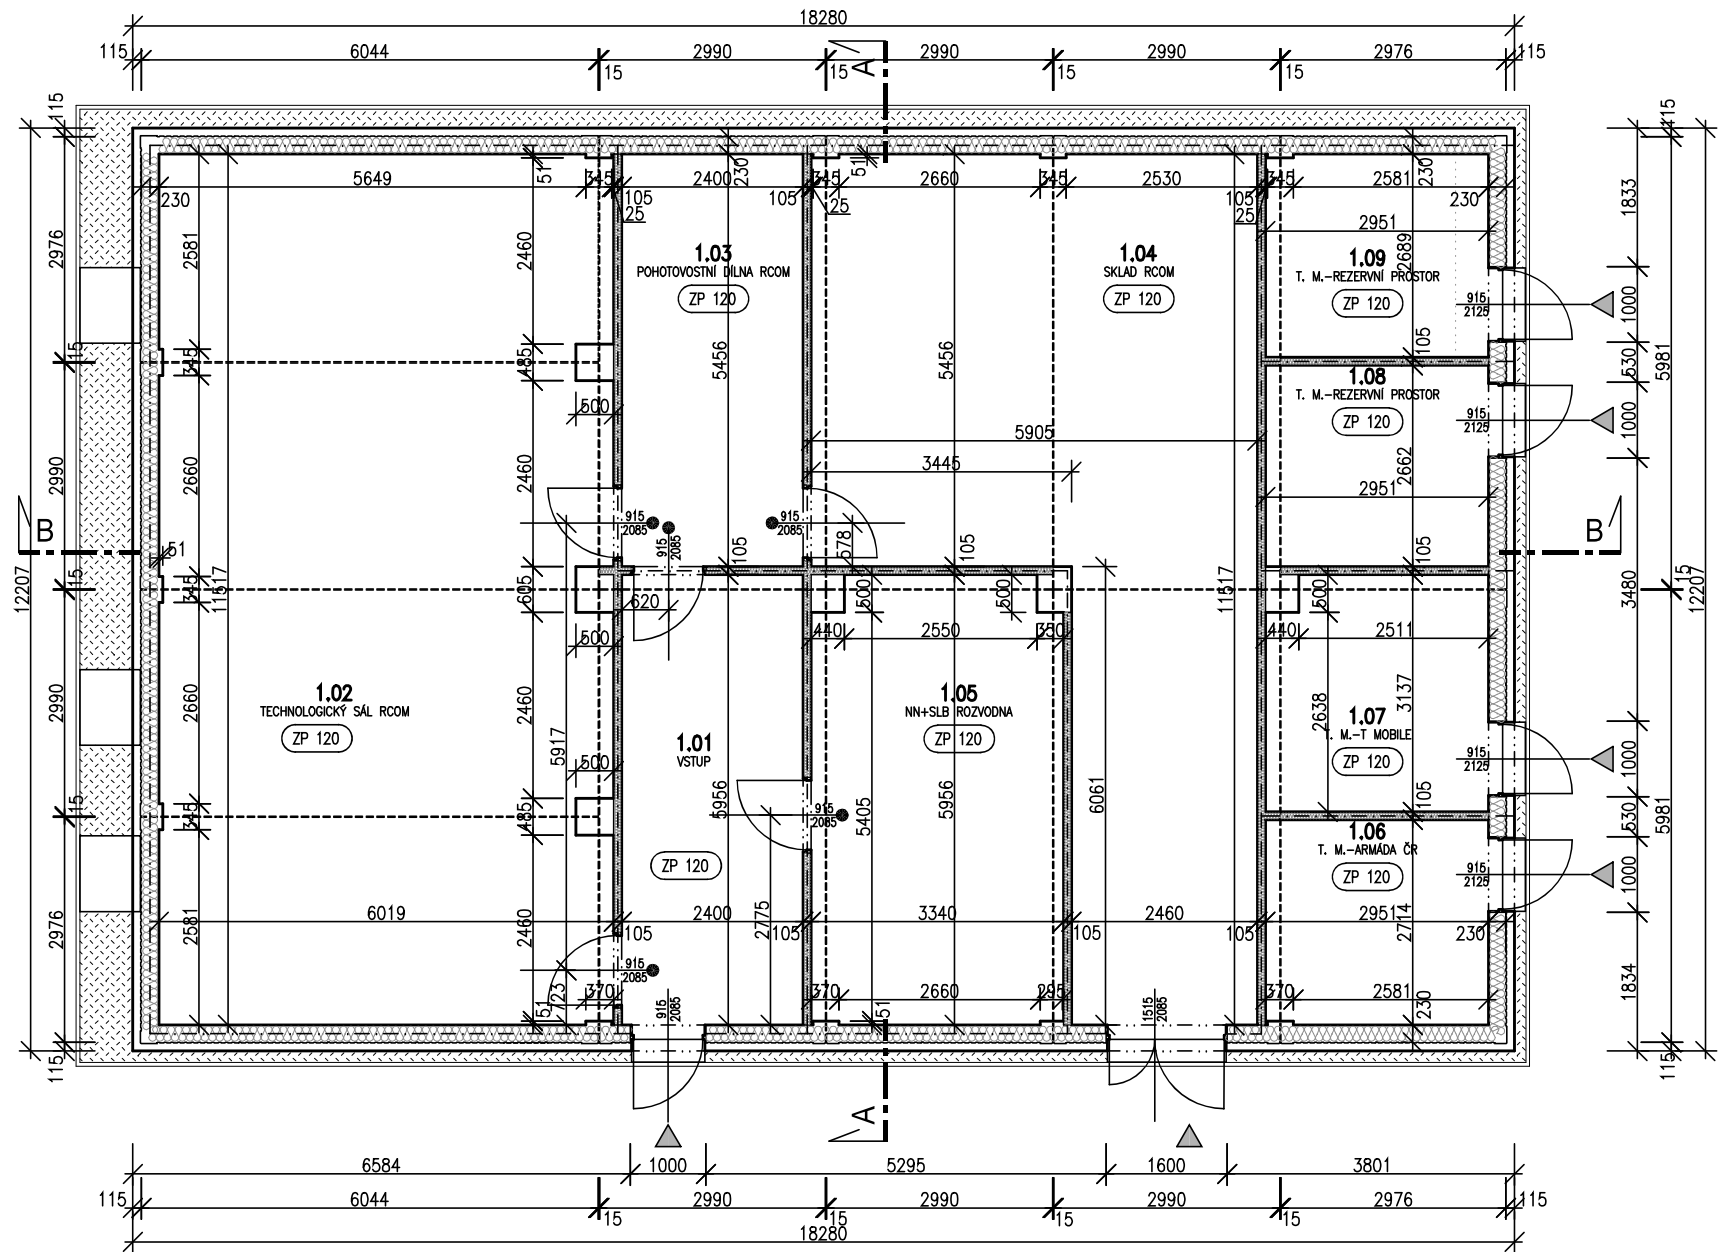

SKLADBY KONSTRUKCÍ:

PODLAHA (únosnost 500kg/m2)

- PVC S ANTISTATICKOU ÚPRAVOU LEPENÉ 2mm
- ZDVOJENÁ PODLAHA MERO 6N36 TL. 36mm
- INSTALAČNÍ DUTINA v. ~80mm
- PLECH TL. 3mm
- PAROZÁBRANA – PE FÓLIE LEPENÁ TL. 0,2mm
- TEPELNÁ IZOLACE MINERÁLNÍ URSA TL. 60mm
- MEZI DŘEVĚNÝMI HRANOLY 60/50mm
- TEPELNÁ IZOLACE MINERÁLNÍ URSA TL. 120mm
- MEZI OCELOVÝMI NOSNÍKY TVARU "Z" VÝŠKY 120mm
- POZINKOVANÝ PLECH TL. 0,6mm
- VZDUCHOVÁ DUTINA v. 100mm
- KAČÍREK FRAKCE 16–32 TL. 150mm NA PODKLADNÍ GEOTEXTILII 500g/m2 PROTI PRORŮSTÁNÍ PLEVELE

STĚNA (odolnost REI30DP1 oboustranná)

- SÁDROKARTONOVÉ DESKY KNAUF RED TL. 15mm
- TEPELNÁ IZOLACE MINERÁLNÍ URSA TL. 50mm MEZI CW PROFILY KNAUF 50 V ROZTEČI 625mm
- PAROZÁBRANA – PE FÓLIE LEPENÁ TL. 0,2mm
- TEPELNÁ IZOLACE MINERÁLNÍ URSA TL. 100mm VLOŽENÁ MEZI CW PROFILY KNAUF 100 V ROZTEČI 625mm
- TEPELNÁ IZOLACE MINERÁLNÍ URSA TL. 150mm VLOŽENÁ MEZI CW PROFILY KNAUF 50 V ROZTEČI 625mm
- SÁDROKARTONOVÉ DESKY KNAUF RED TL. 15mm
- TRAPÉZOVÝ PLECH VENKOVNÍ 8/88 NÝTOVANÝ
- PROVĚTRÁVANÁ VZDUCHOVÁ MEZERA TL. 80mm
- VLNITÝ PLECH 27mm NA POZINKOVANÝCH "OMEGA" PROFILECH KOTVENÝCH SKRZ TRAPÉZOVÝ PLECH DO PROFILŮ STĚNY

STŘECHA (odolnost REI30DP1 zevnitř)

- SÁDROKARTONOVÉ DESKY KNAUF RED TL. 15mm
- TEPELNÁ IZOLACE MINERÁLNÍ URSA TL. 70mm VLOŽENÁ MEZI DVOJICI CW PROFILŮ KNAUF 75, SLOŽENÝCH DO "I" V ROZTEČI 625mm
- PAROZÁBRANA – PE FÓLIE LEPENÁ TL. 0,2mm
- TEPELNÁ IZOLACE MINERÁLNÍ URSA TL. 60mm
- MEZI DISTANČNÍMI PROFILY VÝŠKY 60mm
- TEPELNÁ IZOLACE MINERÁLNÍ URSA TL. 120mm
- MEZI OCELOVÝMI STŘEŠNÍMI NOSNÍKY TVARU "Z" VÝŠKY 120mm
- TRAPÉZOVÝ PLECH TL. 0,75mm POZINKOVANÝ v. 35mm, KVALITA STŘEŠNÍHO PLÁŠTĚ Broof(t3)

VNITŘNÍ STĚNA (odolnost REI30DP1 oboustranná)

- SÁDROKARTONOVÉ DESKY KNAUF RED TL. 15mm
- TEPELNÁ IZOLACE MINERÁLNÍ URSA TL. 70mm VLOŽENÁ MEZI CW PROFILY KNAUF 75 V ROZTEČI 625mm
- SÁDROKARTONOVÉ DESKY KNAUF RED TL. 15mm

PROJEKTOVÁ DOKUMENTACE SKUTEČNÉHO PROVEDENÍ STAVBY JE ZPRACOVANÁ NA PODKLADĚ DOKUMENTACE PRO PROVEDENÍ STAVBY A JEJÍCH REVIZÍ, ZPRACOVANÉ SPOLEČNOSTÍ TECHNISERV spol. s r.o. V 03/2018 - 03/2019 A NA PODKLADĚ PŘEDANÝCH ZMĚN, ZPRACOVANÝCH V LI-STINNÉ VERZI GD STAVBY (ELEKTROMONTÁŽE STAVBY s.r.o.) V 01/2020 JAKO ZÁVAZNÝ PODKLAD PŘEDANÉ PODKLADY NEBYLY OVĚŘOVÁNY ZE STRANY GP NÁSLEDNÝM ZAMĚŘENÍM NA MÍSTĚ


DATUM REVIZE	VYPRACOVAL	VYDAL	POPIS REVIZE

VÝŠKOVÝ SYSTÉM BpV: ±0,000 = 378,87 mm, SOUŘADNICOVÝ SYSTÉM: S-JTSK


INVESTOR :  Řízení letového provozu České republiky Navigační č.p. 787, 252 61 Jeneč tel.: 220 371 111, fax: 220 373 003 e-mail: ans@ans.cz	AKCE : REKONSTRUKCE OBJEKTU VÚ JENEČ A NOVO-STAVBA OBJEKTU VYSÍLACÍ STŘEDISKO JENEČ NAVIGAČNÍ 787, JENEČ, AREÁL RLP ČR s.p. DOKUMENTACE SKUTEČNÉHO PROVEDENÍ STAVBY
--	---

ARCHITEKT : Ing. arch. Michal Ježek Ing. arch. Vladimír Kožíšek	DÍL : D - SO 02 VYSÍLACÍ STŘEDISKO JENEČ
GENERÁLNÍ PROJEKTANT :  TECHNISERV spol. s r.o. Moskevská 86, 101 00 Praha 10 tel.: 283 023 111, fax: 283 023 222 e-mail: info@techniserv.cz	PROFESNÍ ČÁST : ARCHITEKTONICKO-STAVEBNÍ ČÁST
ZPRACOVATEL ČÁSTI :  MN project - Ing. Michal Novák Duhová 222, 277 15 Tišice tel.: 728 770 952 e-mail: mnproject@tisice.cz	NÁZEV PŘÍLOHY : PŮDORYS 1.NP
HIP : Ing. Michal Sulc, Ing. Michal Novák	PARÉ : SKUTEČNÝ STAV
VYPRACOVAL : Ing. Michal Novák	FORMÁT : 2 A4
ZODPOVÍDÁ : Ing. Michal Novák	1.VYDÁNÍ : 14.02.2020
	DATUM VYDÁNÍ REVIZE : -
	MĚŘÍTKO : 1 : 100
	STUPEŇ : DSKP
	DÍL : D-SO 02
	ČÁST : ARS
	ČÍSLO : 1100
	PŘÍLOHA : 1.NP
	REVIZE : 00

ŘEZ B-B - SKUTEČNÝ STAV

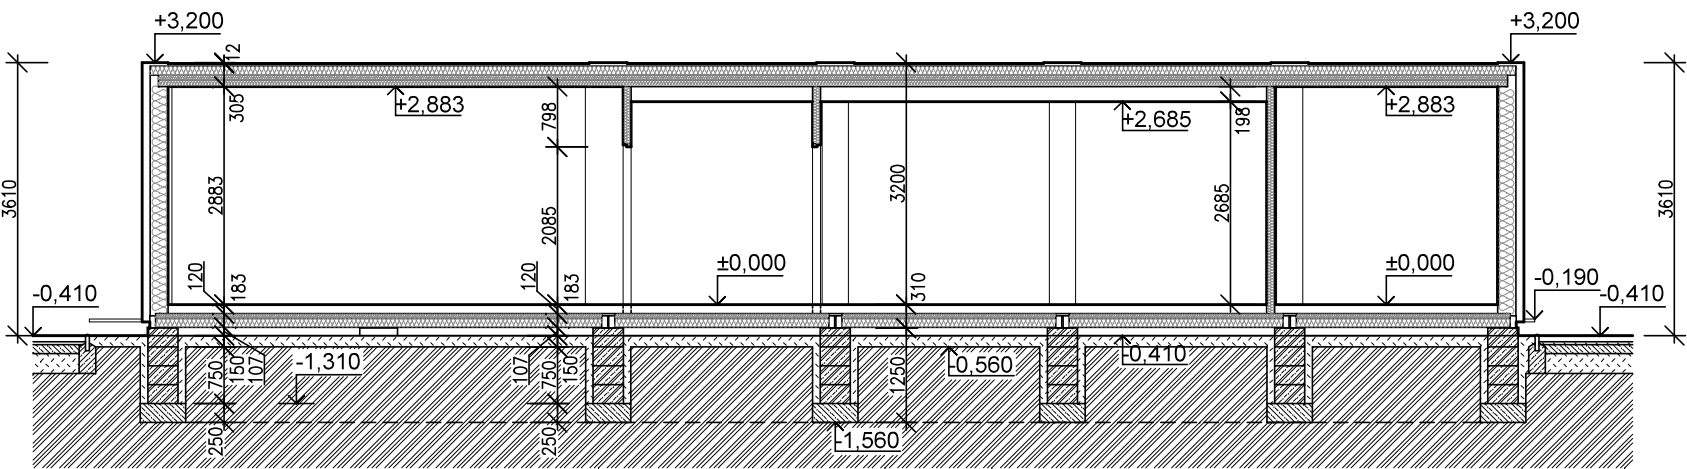

ŘEZ A-A - SKUTEČNÝ STAV

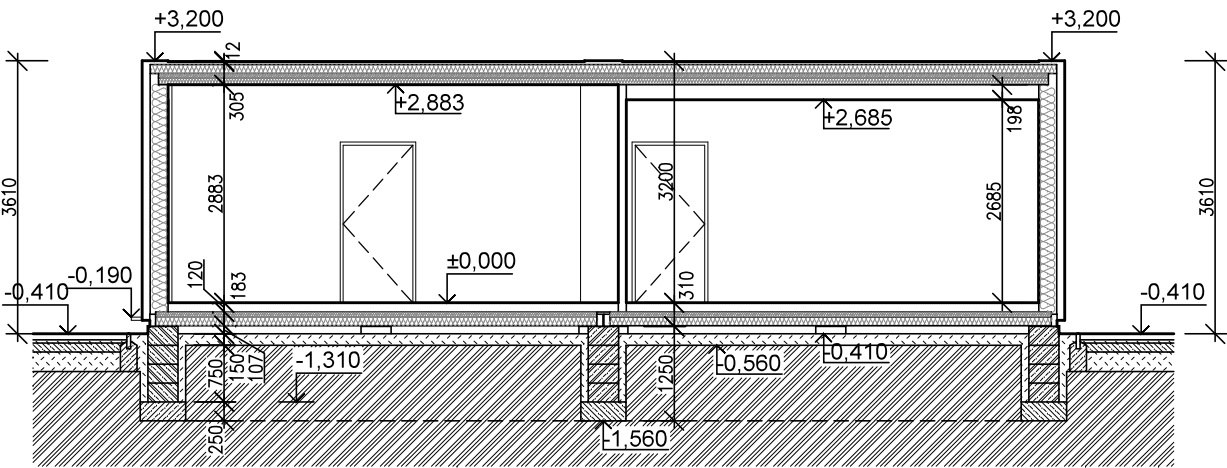

SKLADBY KONSTRUKCÍ:

PODLAHA (únosnost 500kg/m2)

- PVC S ANTISTATICKOU ÚPRAVOU LEPENÉ 2mm
- ZDVOJENÁ PODLAHA MERO 6N36 TL. 36mm
- INSTALAČNÍ DUTINA v. ~80mm
- PLECH TL. 3mm
- PAROZÁBRANA – PE FÓLIE LEPENÁ TL. 0,2mm
- TEPELNÁ IZOLACE MINERÁLNÍ URSA TL. 60mm
- MEZI DŘEVĚNÝMI HRANOLY 60/50mm
- TEPELNÁ IZOLACE MINERÁLNÍ URSA TL. 120mm
- MEZI OCELOVÝMI NOSNÍKY TVARU "Z" VÝŠKY 120mm
- POZINKOVANÝ PLECH TL. 0,6mm
- VZDUCHOVÁ DUTINA v. 100mm
- KAČÍREK FRAKCE 16–32 TL. 150mm NA PODKLADNÍ GEOTEXTÍLI 500g/m2 PROTI PRORŮSTÁNÍ PLEVELE

STĚNA (odolnost REI30DP1 oboustranná)

- SÁDROKARTONOVÉ DESKY KNAUF RED TL. 15mm
- TEPELNÁ IZOLACE MINERÁLNÍ URSA TL. 50mm MEZI CW PROFILY KNAUF 50 V ROZTEČI 625mm
- PAROZÁBRANA – PE FÓLIE LEPENÁ TL. 0,2mm
- TEPELNÁ IZOLACE MINERÁLNÍ URSA TL. 100mm VLOŽENÁ MEZI CW PROFILY KNAUF 100 V ROZTEČI 625mm
- TEPELNÁ IZOLACE MINERÁLNÍ URSA TL. 150mm VLOŽENÁ MEZI CW PROFILY KNAUF 50 V ROZTEČI 625mm
- SÁDROKARTONOVÉ DESKY KNAUF RED TL. 15mm
- TRAPÉZOVÝ PLECH VENKOVNÍ 8/88 NÝTOVANÝ
- PROVĚTRÁVANÁ VZDUCHOVÁ MEZERA TL. 80mm
- VLNITÝ PLECH 27mm NA POZINKOVANÝCH "OMEGA" PROFÍLECH KOTVENÝCH SKRZ TRAPÉZOVÝ PLECH DO PROFILŮ STĚNY

STŘECHA (odolnost REI30DP1 zevnitř)

- SÁDROKARTONOVÉ DESKY KNAUF RED TL. 15mm
- TEPELNÁ IZOLACE MINERÁLNÍ URSA TL. 70mm VLOŽENÁ MEZI DVOJICI CW PROFILŮ KNAUF 75, SLOŽENÝCH DO "I" V ROZTEČI 625mm
- PAROZÁBRANA – PE FÓLIE LEPENÁ TL. 0,2mm
- TEPELNÁ IZOLACE MINERÁLNÍ URSA TL. 60mm
- MEZI DISTANČNÍMI PROFILY VÝŠKY 60mm
- TEPELNÁ IZOLACE MINERÁLNÍ URSA TL. 120mm
- MEZI OCELOVÝMI STŘEŠNÍMI NOSNÍKY TVARU "Z" VÝŠKY 120mm
- TRAPÉZOVÝ PLECH TL. 0,75mm POZINKOVANÝ v. 35mm, KVALITA STŘEŠNÍHO PLÁŠTĚ Broof(t3)

VNITŘNÍ STĚNA (odolnost REI30DP1 oboustranná)

- SÁDROKARTONOVÉ DESKY KNAUF RED TL. 15mm
- TEPELNÁ IZOLACE MINERÁLNÍ URSA TL. 70mm VLOŽENÁ MEZI CW PROFILY KNAUF 75 V ROZTEČI 625mm
- SÁDROKARTONOVÉ DESKY KNAUF RED TL. 15mm

PROJEKTOVÁ DOKUMENTACE SKUTEČNÉHO PROVEDENÍ STAVBY JE ZPRACOVANÁ NA PODKLADĚ DOKUMENTACE PRO PROVEDENÍ STAVBY A JEJÍCH REVIZÍ, ZPRACOVANÉ SPOLEČNOSTÍ TECHNISERV spol. s r.o. V 03/2018 - 03/2019 A NA PODKLADĚ PŘEDANÝCH ZMĚN, ZPRACOVANÝCH V LI-STINNÉ VERZI GD STAVBY (ELEKTROMONTÁŽE STAVBY s.r.o.) V 01/2020 JAKO ZÁVAZNÝ PODKLAD PŘEDANÉ PODKLADY NEBYLY OVĚŘOVÁNY ZE STRANY GP NÁSLEDNÝM ZAMĚŘENÍM NA MÍSTĚ

DATUM REVIZE	VYPRACOVAL	VYDAL	POPIS REVIZE

VÝŠKOVÝ SYSTÉM BpV: ±0,000 = 378,87 mm, SOUŘADNICOVÝ SYSTÉM: S-JTSK

INVESTOR :



Řízení letového provozu
České republiky
Navigační č.p. 787, 252 61 Jeneč
tel.: 220 371 111, fax: 220 373 003
e-mail: ans@ans.cz

ARCHITEKT :

Ing. arch. Michal Ježek
Ing. arch. Vladimír Kožíšek

GENERÁLNÍ PROJEKTANT :



TECHNISERV spol. s r.o.
Moskevská 86, 101 00 Praha 10
tel.: 283 023 111, fax: 283 023 222
e-mail: info@techniserv.cz

ZPRACOVATEL ČÁSTI :



MN project - Ing. Michal Novák
Duhová 222, 277 15 Tišice
tel.: 728 770 952
e-mail: mnproject@tisice.cz

HIP :

Ing. Michal Šulc, Ing. Michal Novák

VYPRACOVAL :

Ing. Michal Novák

ZODPOVÍDÁ :

Ing. Michal Novák

AKCE :

REKONSTRUKCE OBJEKTU VÚ JENEČ A NOVO-STAVBA OBJEKTU VYSÍLACÍ STŘEDISKO JENEČ
NAVIGAČNÍ 787, JENEČ, AREÁL RLP ČR s.p.
DOKUMENTACE SKUTEČNÉHO PROVEDENÍ STAVBY

DÍL :

D - SO 02
VYSÍLACÍ STŘEDISKO JENEČ

PROFESNÍ ČÁST :	ZAKÁZKA :				
ARCHITEKTONICKO-STAVEBNÍ ČÁST	17-2900-0044				
NÁZEV PŘÍLOHY :	PARÉ :				
ŘEZY A-A, B-B					
SKUTEČNÝ STAV	FORMÁT : 2 A4				
1.VYDÁNÍ :	DATUM VYDÁNÍ REVIZE :	MĚŘÍTKO :			
14.02.2020	-	1 : 100			
STUPEŇ :	DÍL :	ČÁST :	ČÍSLO :	PŘÍLOHA :	REVIZE :
DSKP	D-SO 02	ARS	3000	R	00