



PŮDORYS PŘÍZEMÍ

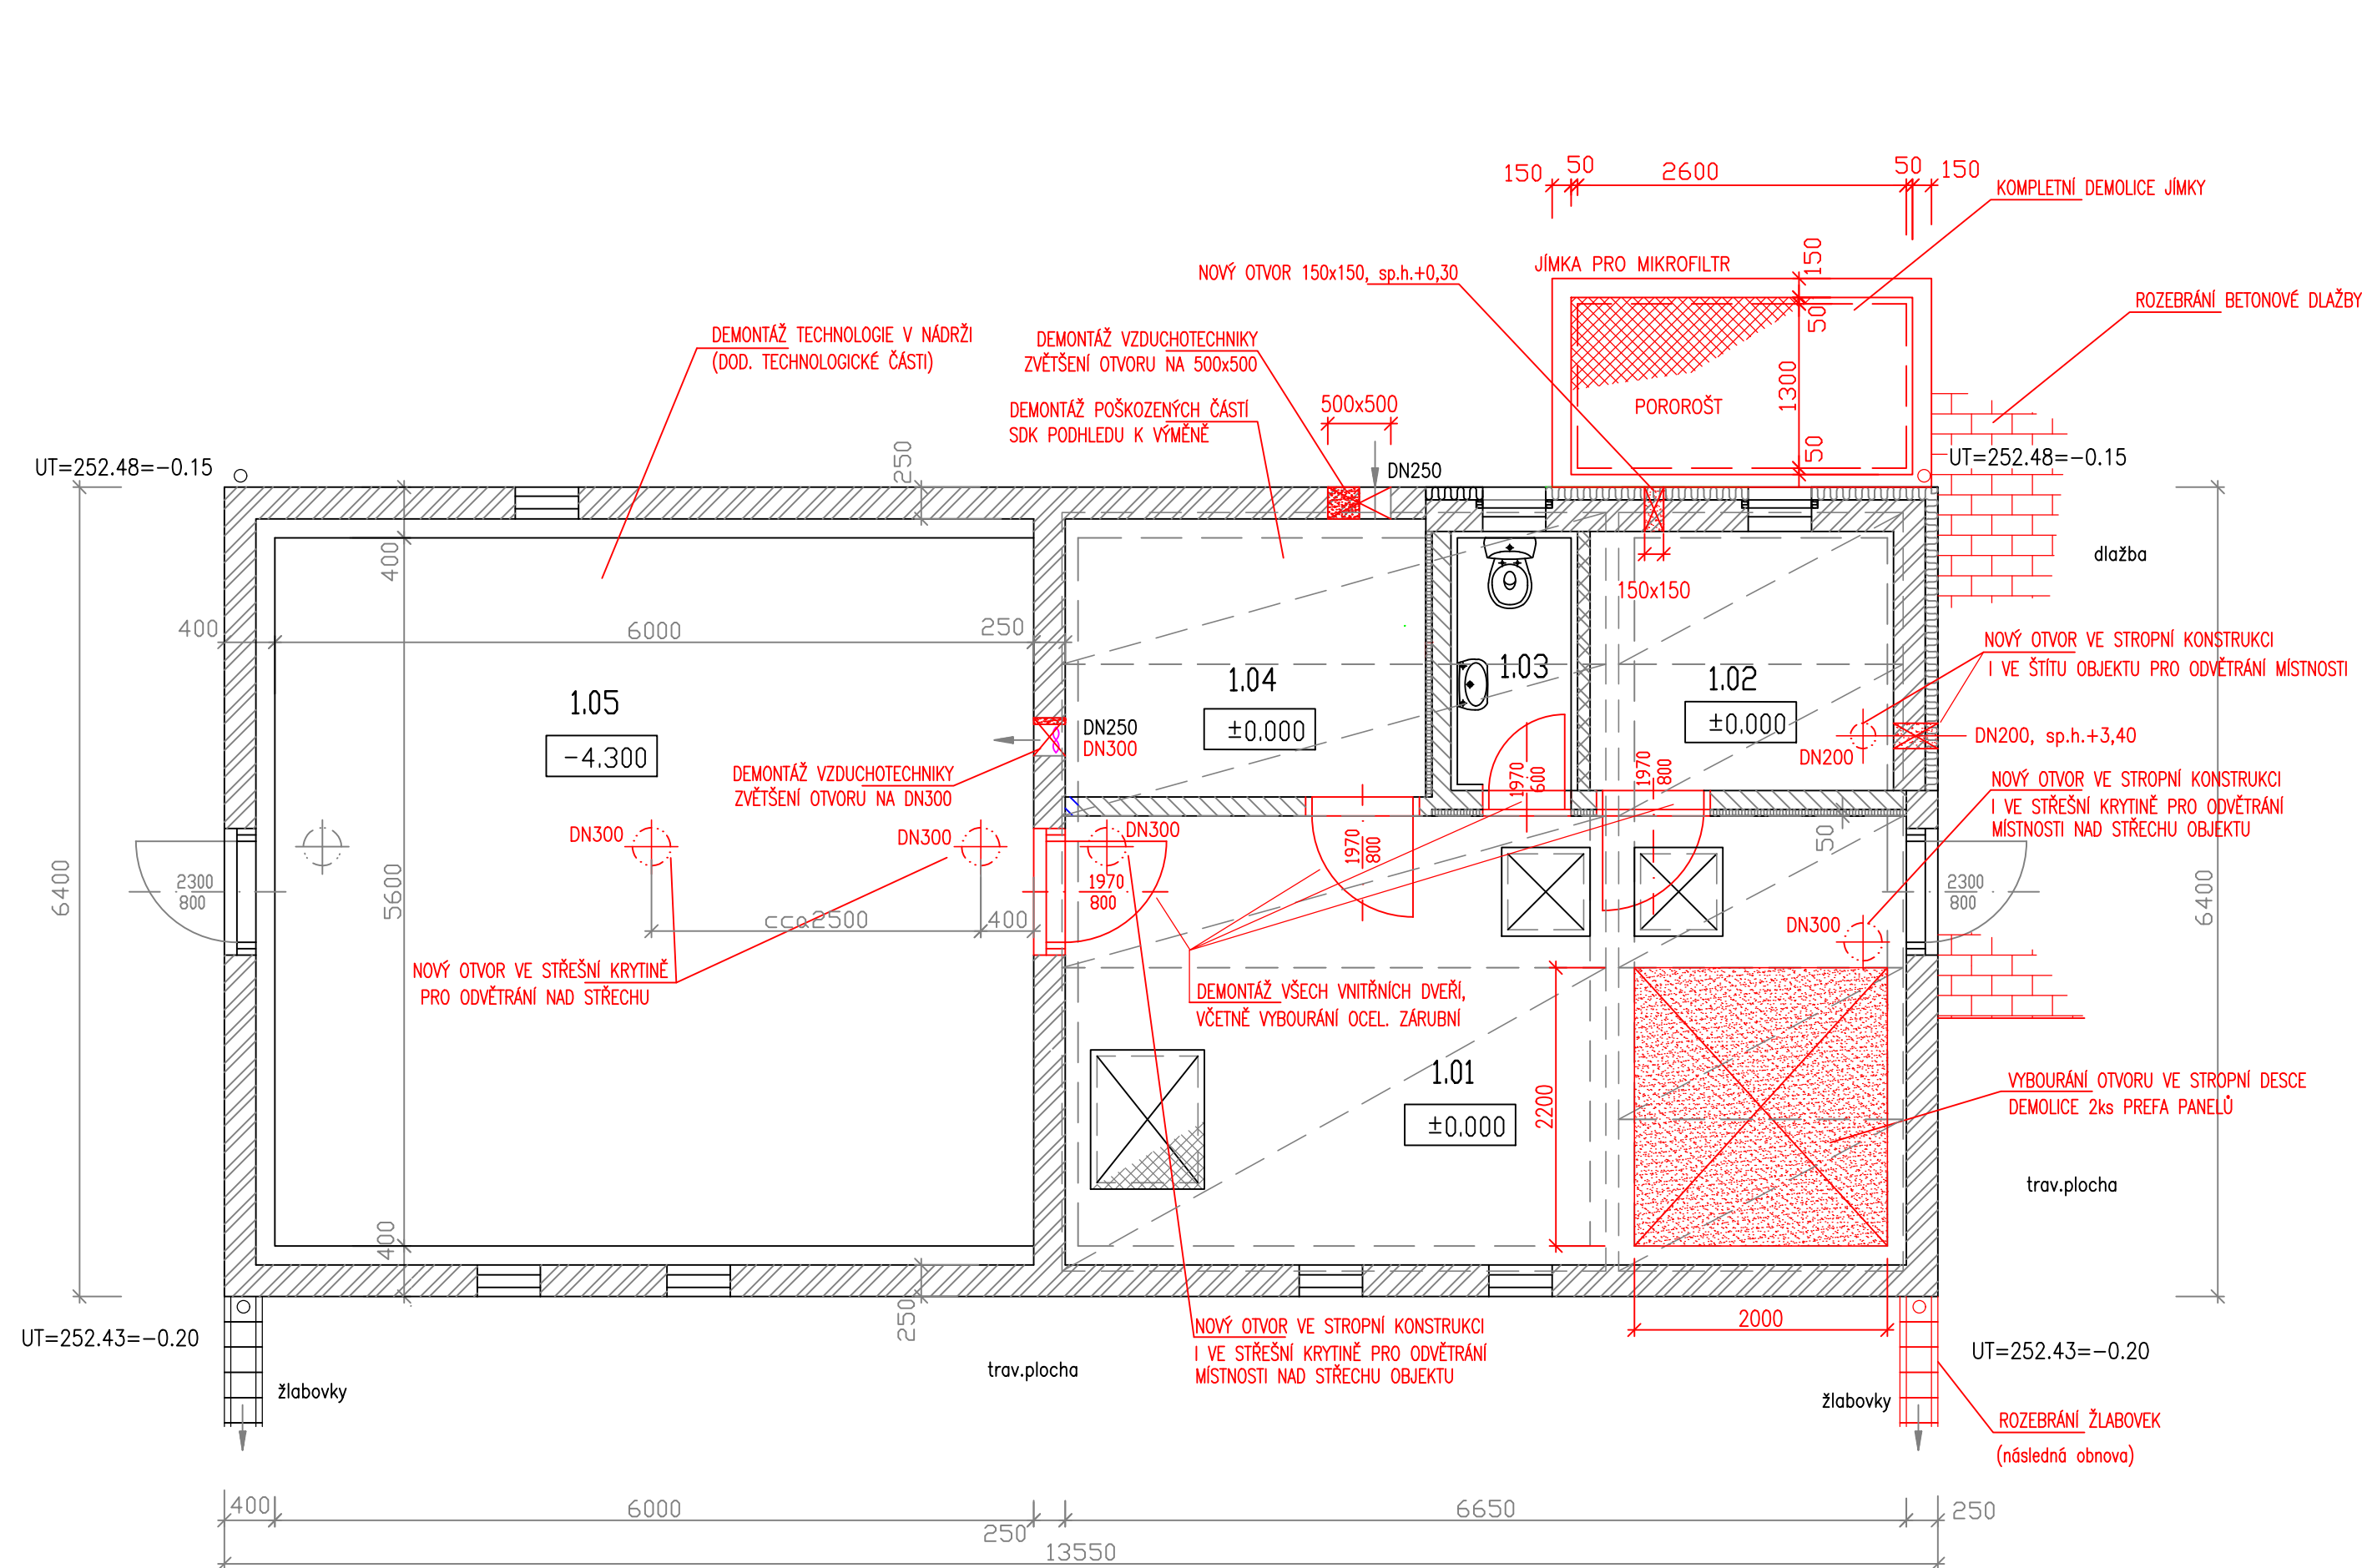

PŮDORYS SUTERÉNU

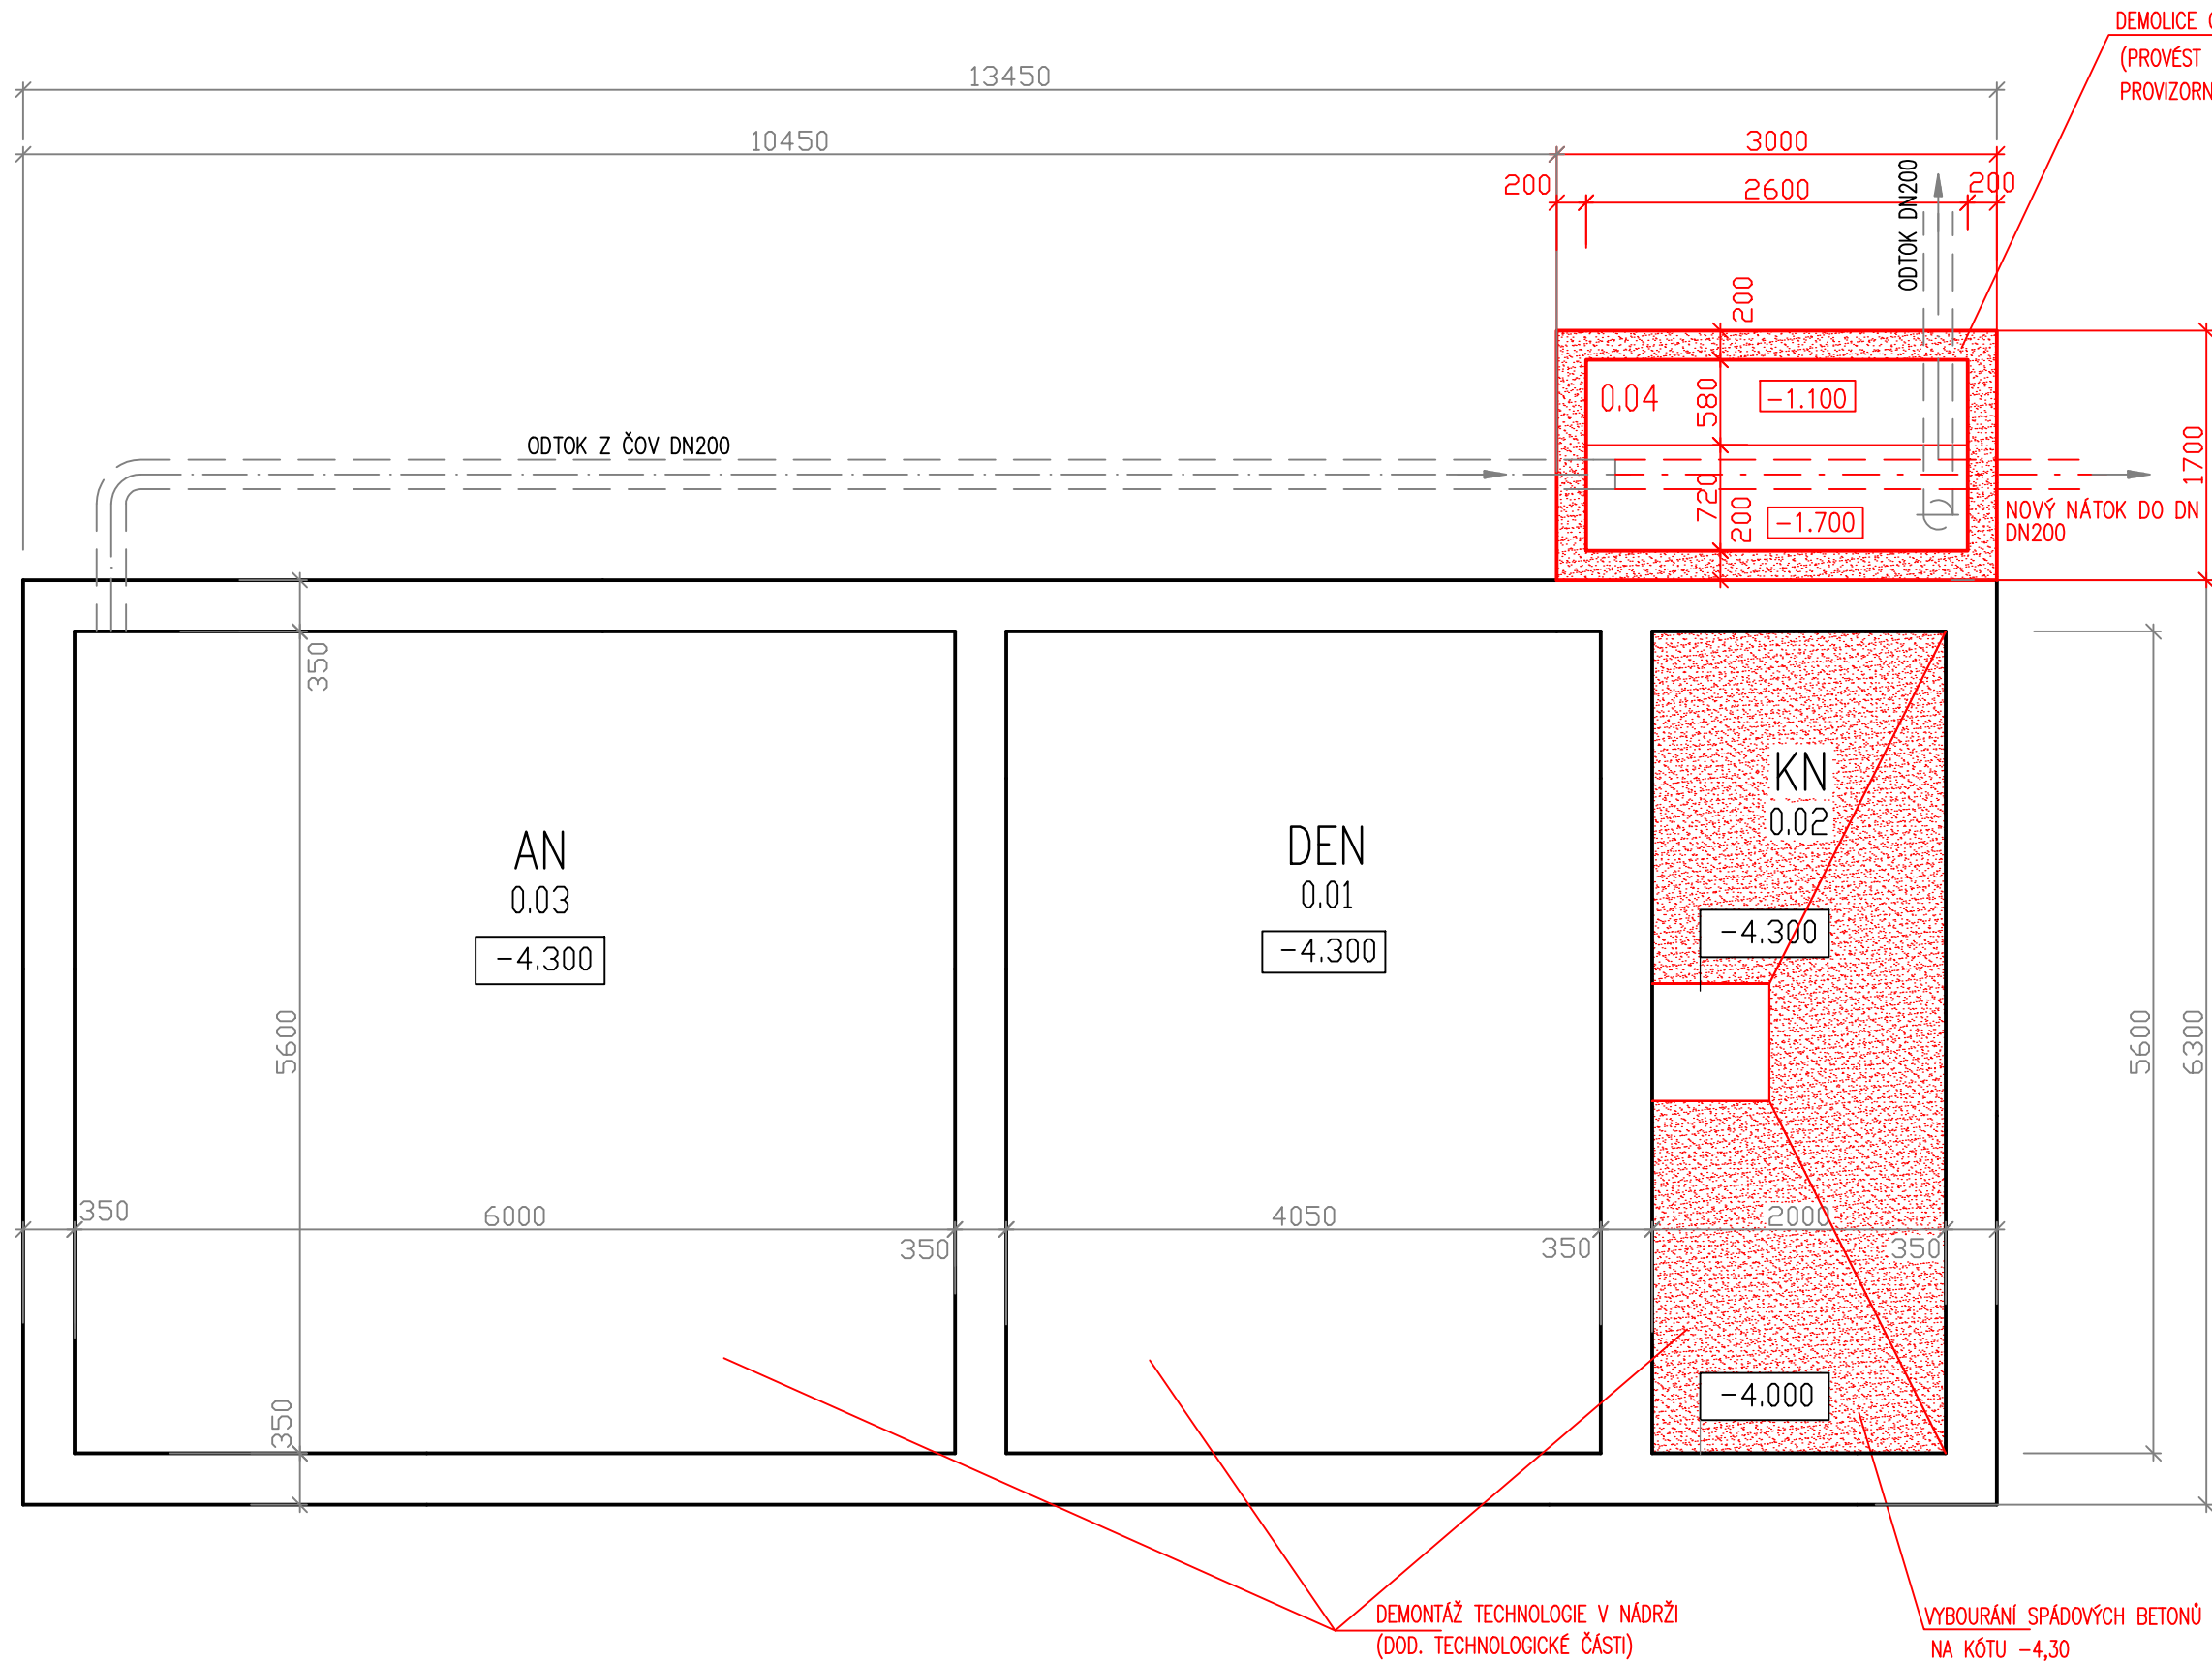

LEGENDA MÍSTNOSTÍ

OZN.	MÍSTNOST	PLOCHA	PODLAHA
0.01	DENITRIFIKAČNÍ NÁDRŽ	11.20	
0.02	KALOVÁ NÁDRŽ	22.70	
0.03	AKTIVAČNÍ NÁDRŽ	33.60	
0.04	JÍMKA PRO MIKROFILTR	3.40	
1.01	MECHANICKÉ PŘEDČIŠTĚNÍ	23.60	KER.DLAŽBA
1.02	VELÍN	4.92	KER.DLAŽBA
1.03	WC	2.05	KER.DLAŽBA
1.04	DMYČARNA	6.30	KER.DLAŽBA
1.05	PROSTOR NÁDRŽI	36.30	

LEGENDA HMOT:

- ZDIVO tl.250mm Z BLOKŮ POROTHERM 24
- ZDIVO Z CIHEL POROTHERM TL.150MM
- ŽELEZOBETONOVÉ KONSTRUKCE B20 HV4
- BOURANÉ KONSTRUKCE
- BOURANÉ KONSTRUKCE

POZNÁMKA:
VŠECHNY NEVYUŽITÉ TECHNOLOGICKÉ PROSTUPY MEZI NÁDRŽEMI BUDOU VODOTĚSNĚ ZASLEPENY (DOD. STAVBY).
NAVRŽENÉ TECHNOLOGICKÉ PROSTUPY BUDOU VRTÁNY DLE POŽADAVKŮ TECHNOLOGIE (DOD. STAVBY).
Z DŮVODU NEEKZISTUJÍCÍ DOKUMENTACE SKUTEČNÉHO PROVEDENÍ STÁVAJÍCÍ ČOV JE NUTNÉ POČÍTAT S MOŽNÝMI ODCHYLKAMI OD PŘEDPOKLÁDANÉHO STAVU I JINÝM KONSTRUKČNÍM ŘEŠENÍM SKRYTÝCH PRVKŮ (STĚN, PODLAH, STROPŮ). VŠECHNY ZMĚNY BUDOU PŘI STAVBĚ NA MÍSTĚ ŘEŠENY S PROJEKTAATEM A INVESTOREM STAVBY!

SO 02.1 ÚPRAVY STÁVAJÍCÍHO OBJEKTU ČOV
±0,000 = 252,63 m n.m.

VYPRACOVAL KOTEK	PROJEKTANT KOTEK	HLAV. INŽ. PROJEKTU DALÍK	AUTORIZOVANÁ OSOBA DALÍK	PIK VÍTEK Inženýrská a projektová kancelář	
INVESTOR OBEC TETÍN				ČÍS. SOUPRAVY	
NÁZEV STAVBY TETÍN ROZŠÍŘENÍ A INTENZIFIKACE ČOV				ATELIER PRAHA	ČÍS. VÝKRESU D.1.11
				DATUM 11/2024	
				STUPEŇ DUSP	
				FORMÁT 5A4	
				MĚŘÍTKO 1:50	
				SOUBOR	
OBSAH VÝKRESU STÁVAJÍCÍ OBJEKT ČOV BOURACÍ PRÁCE				ZAK. ČÍSLO 22-111	ČÍS. VÝKRESU D.1.11