


United Energy, a.s. Most Komořany
Přehledové schéma hlavních krabic EPS s návrhem nových páteřních rozvodů EPS

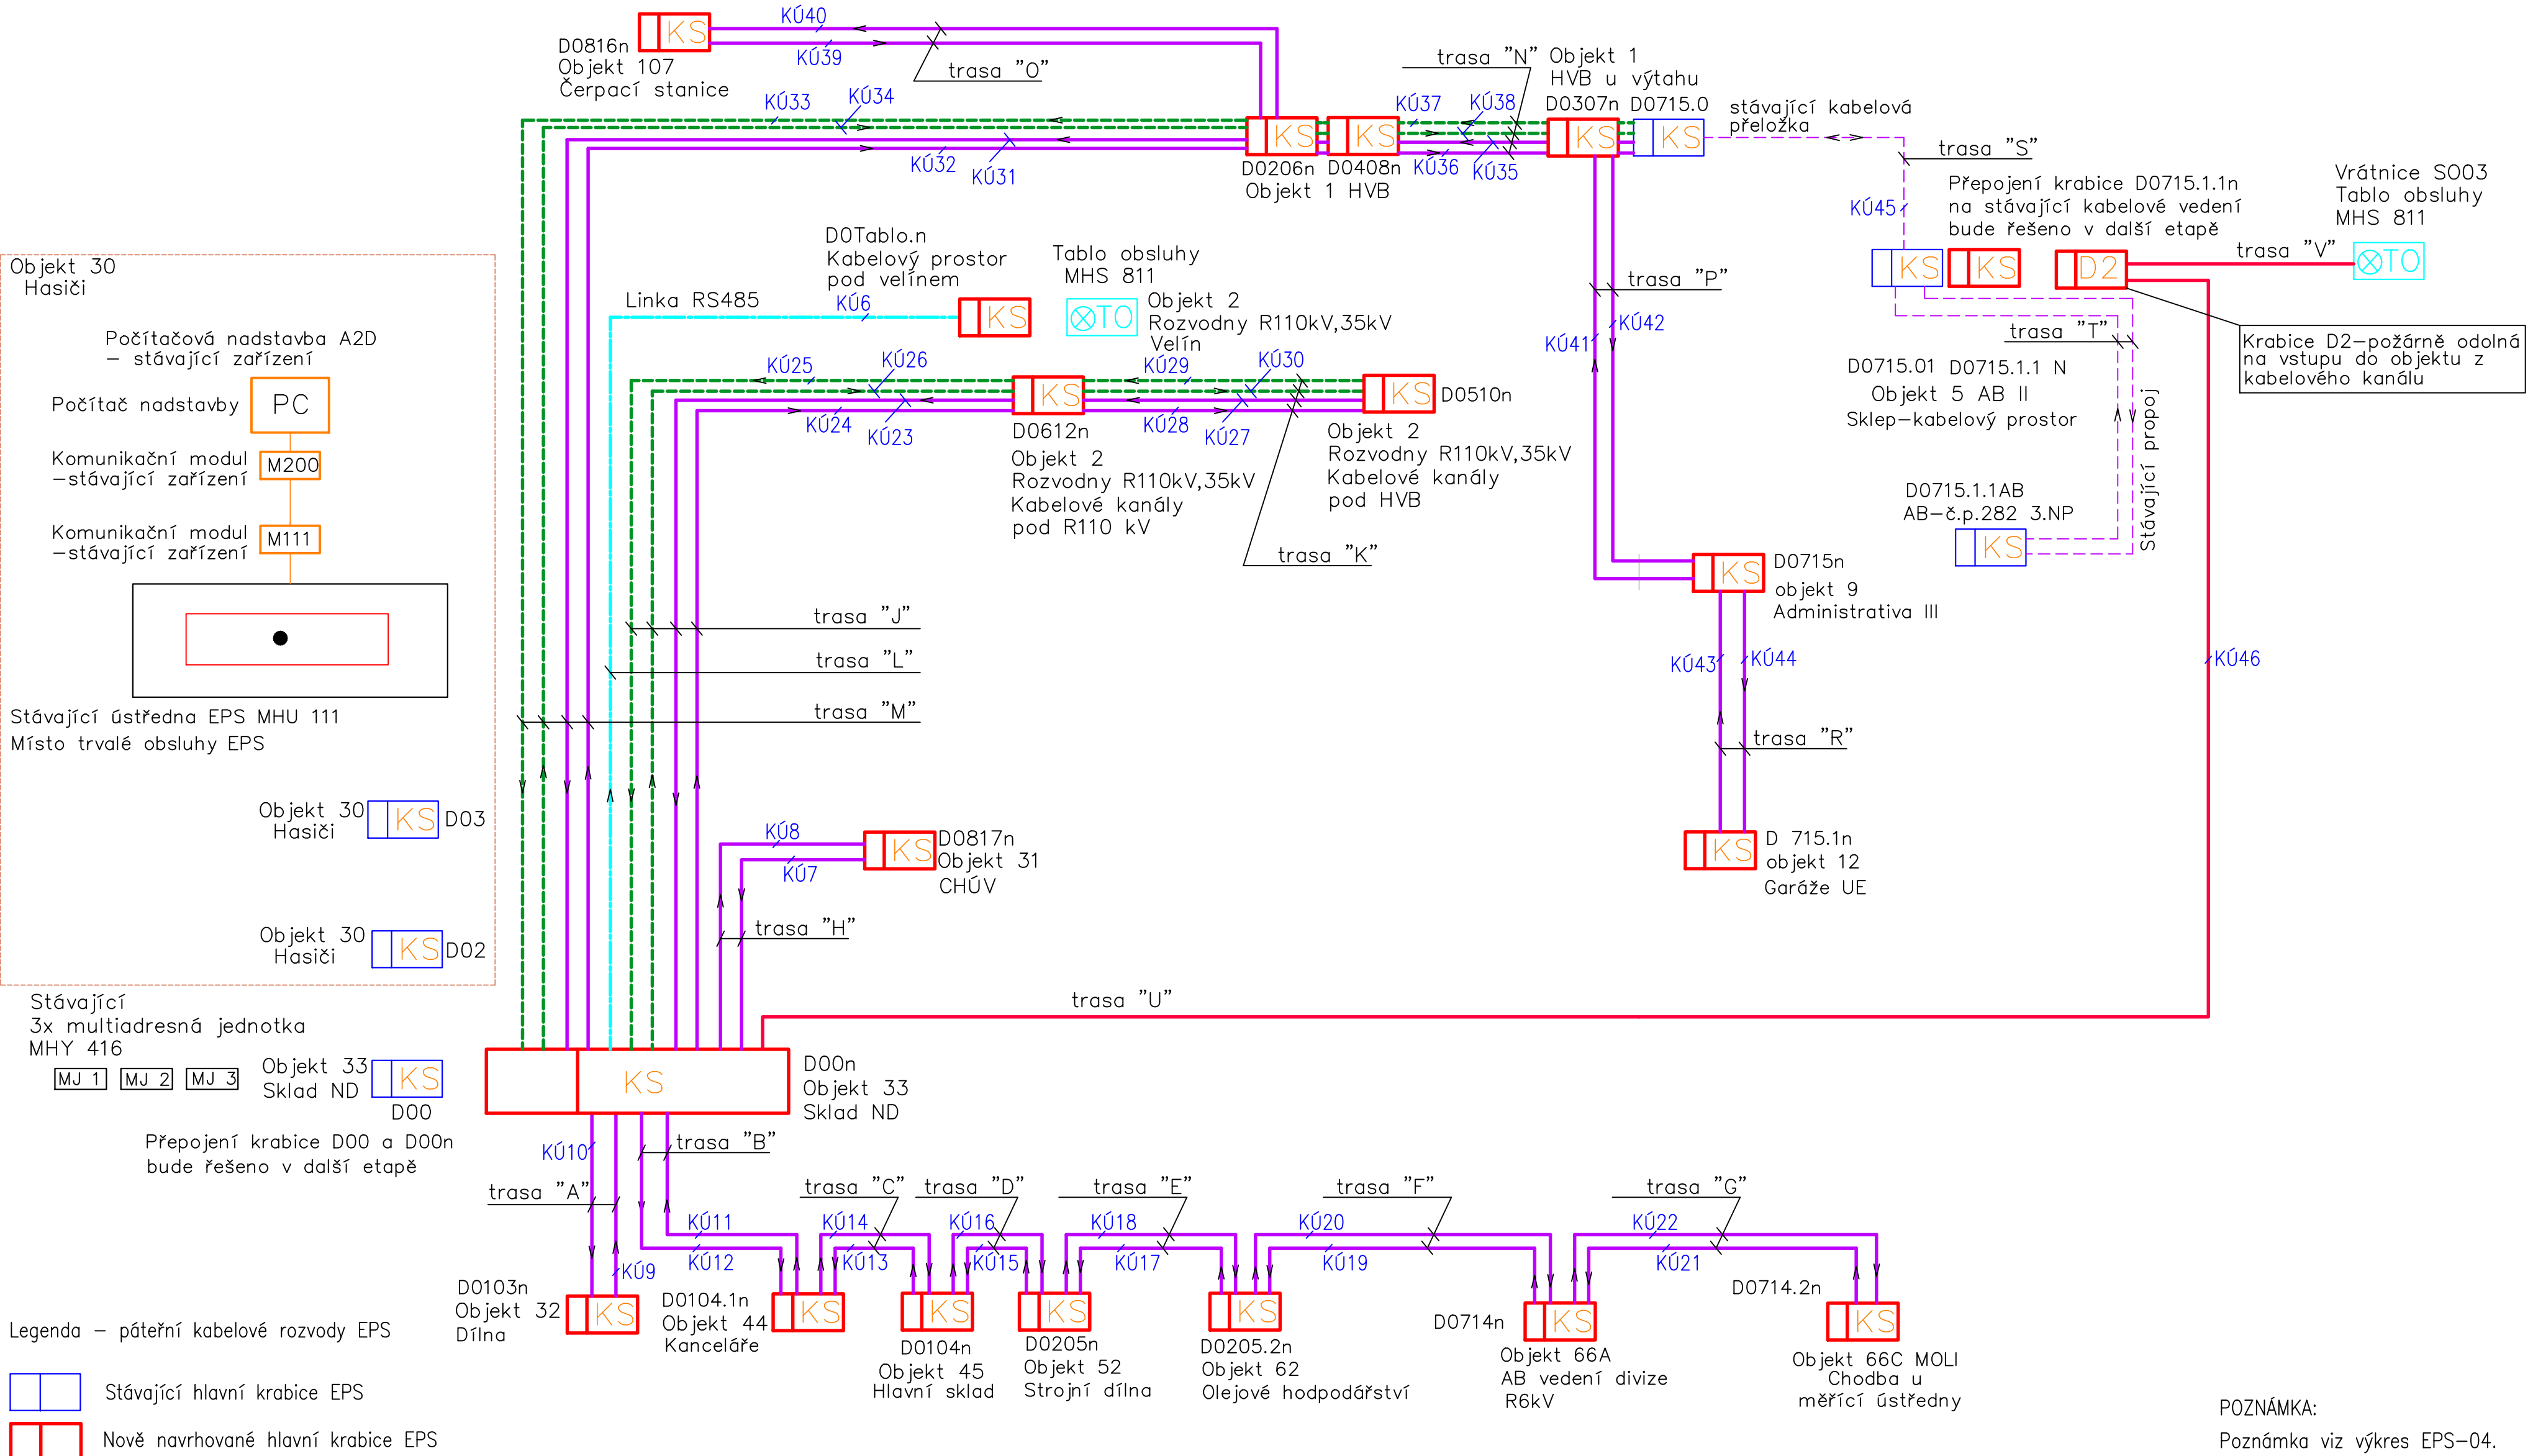

POZNÁMKA:
Poznámka viz výkres EPS-04.

zodpovědný projektant	vypracoval	kreslil	Marcela Procházková	
Marcela Procházková	Marcela Procházková	Marcela Procházková	projekce EPS, IČ 87117011	
objednatel projektu SP: M&M Alarm s.r.o., Kosmonautů 2303, 440 01 Louň			mobil: 739 851 778	
investor : United Energy, a.s. Most – Komořany			Balbínova 424/10	
akce : UE,a.s Komořany – Výměna páteřních kabelových rozvodů EPS			460 01 Liberec 12	
AKCE: Výměna páteřních kabelových rozvodů EPS			formát	6 A4
UE,a.s Most – Komořany			datum	12.11.2012
Dokumentace Skutečného Provedení			stupeň	DSP
VÝKRES: Přehledové schéma krabic a páteřních rozvodů			č. zakázky	EPS-141.1-2012
			č. archivní	EPS-141.1-2012
			měřítko	EPS-02
			1:100	č. výkresu