


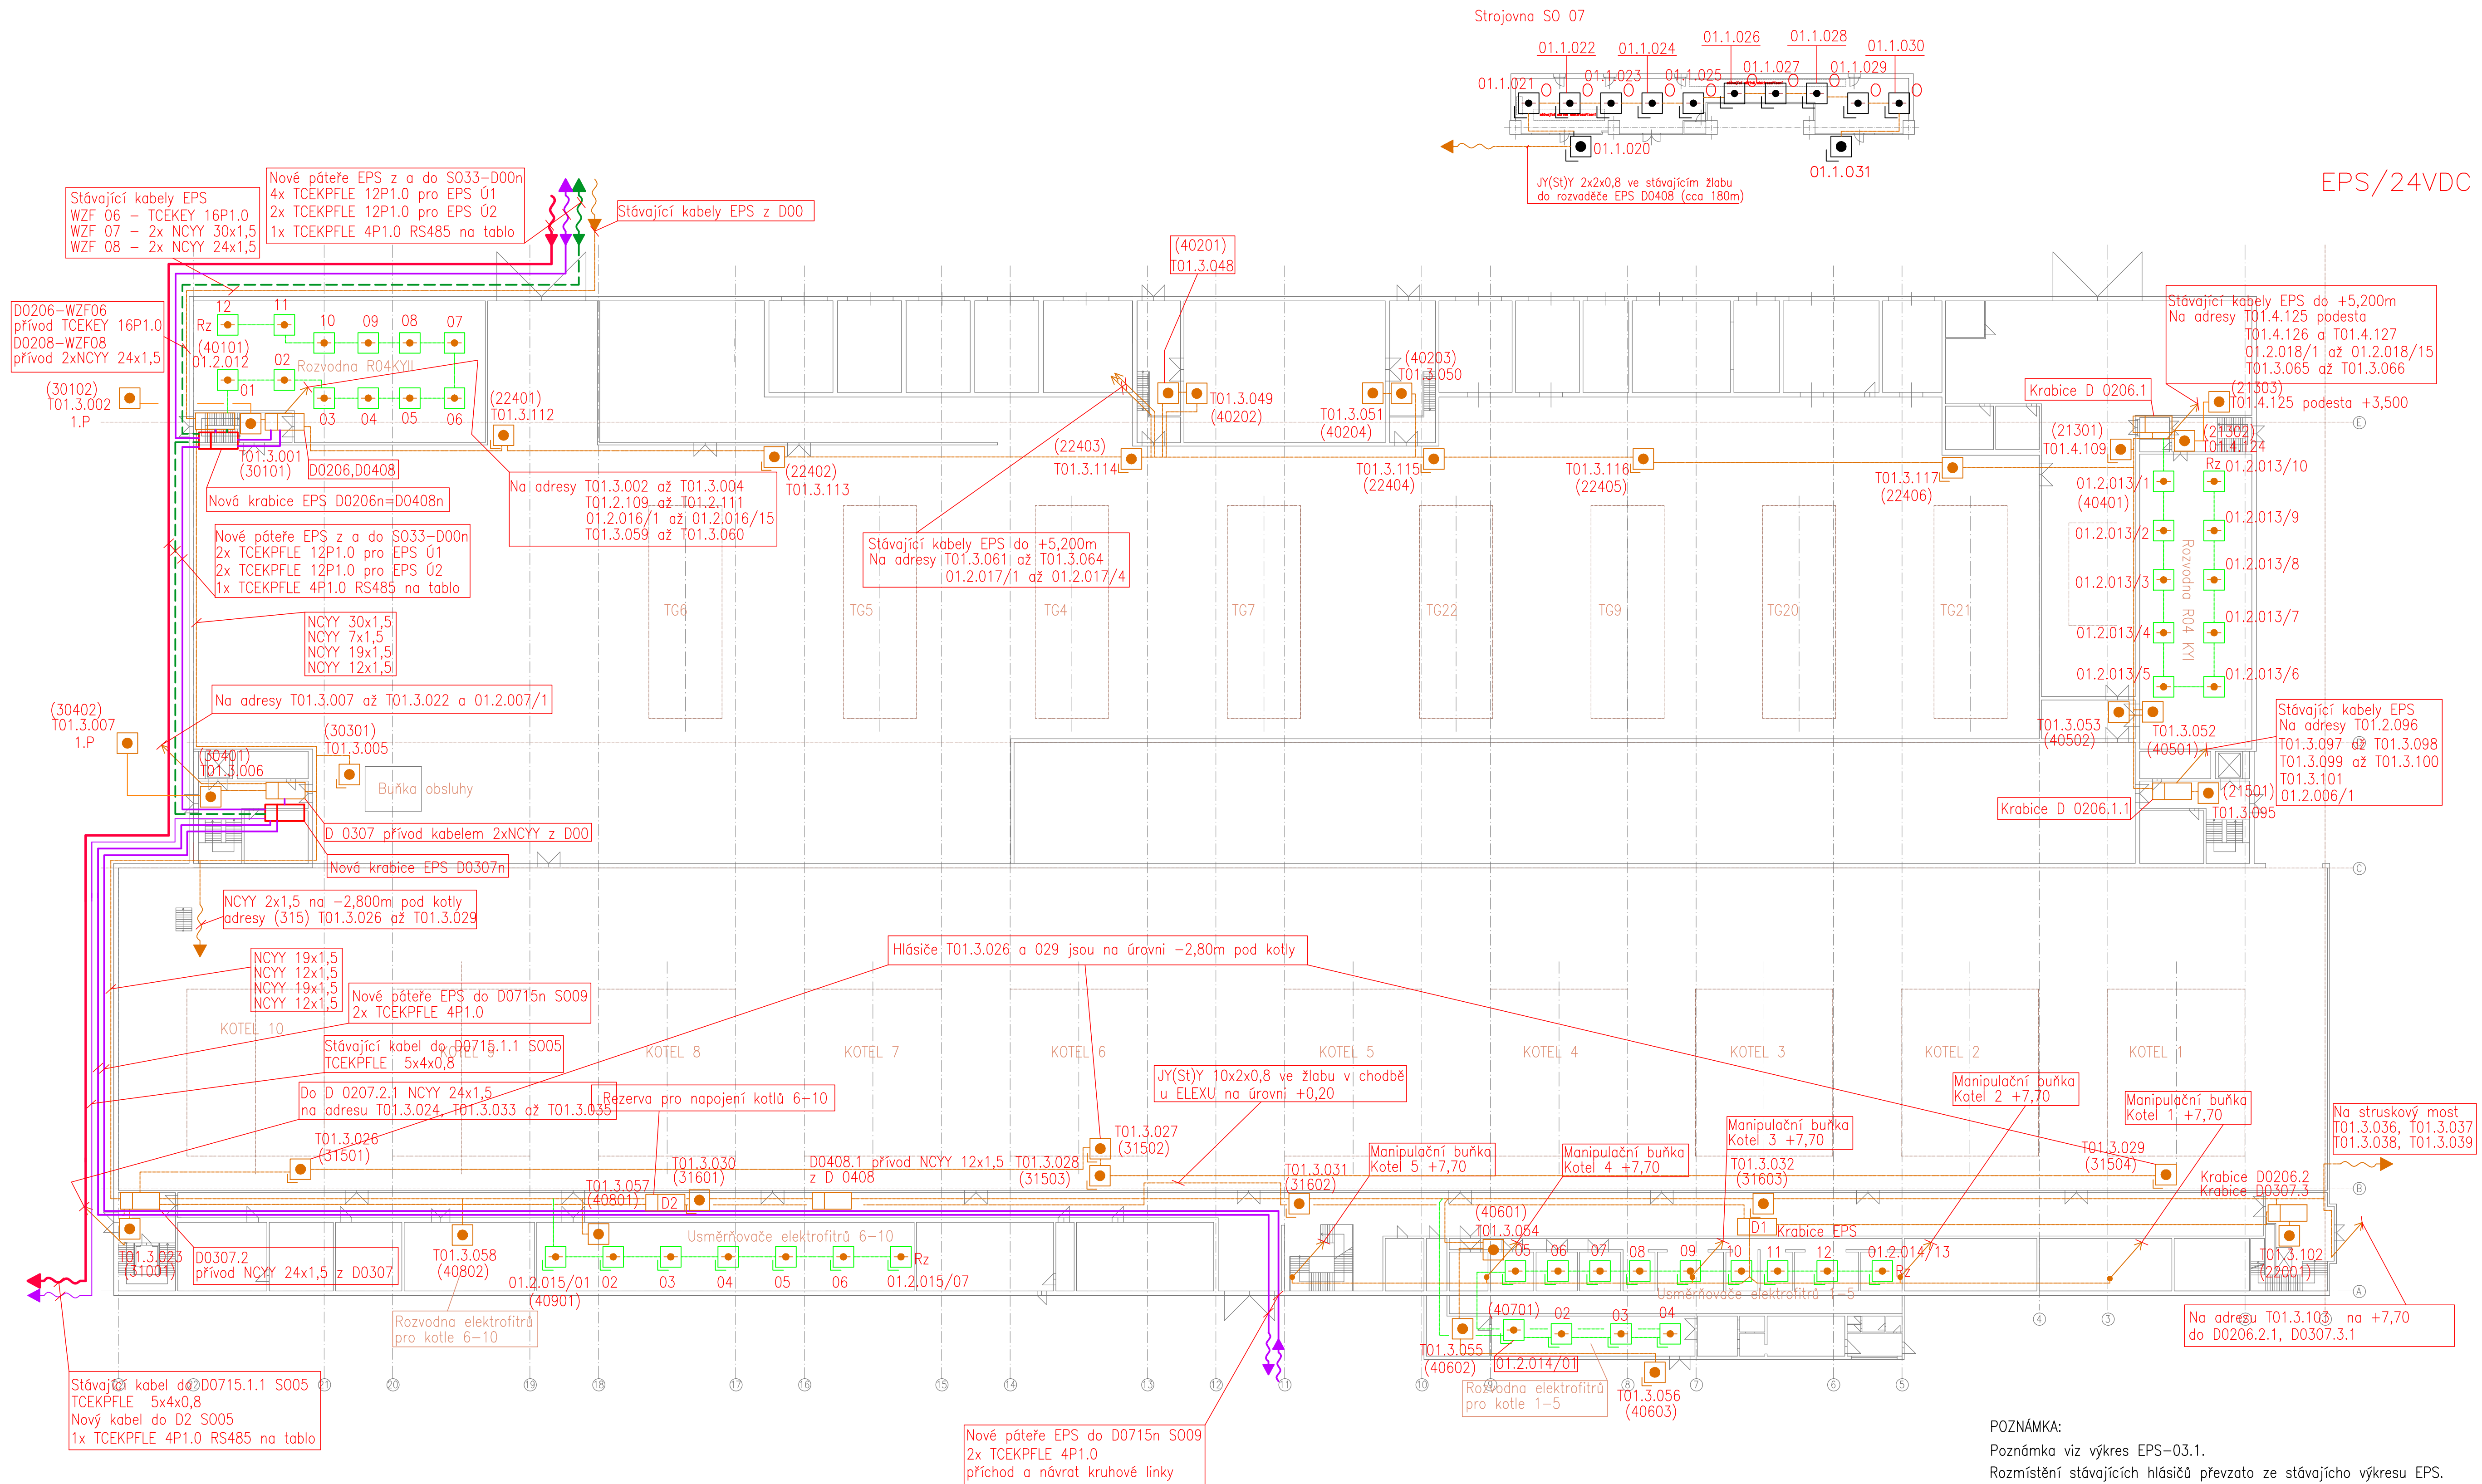

POZNÁMKA:
Poznámka viz výkres EPS-03.1.
Rozmístění stávajících hlásičů převzato ze stávajícího výkresu EPS.

VÝKRES UPRÁVEN 01/2013
(dle podkladů zaslaných UE,a.s. po kontrole souladu výkresů EPS se skutečností)

zodpovědný projektant	vypracoval	kreslil	Marcela Procházková projekce EPS, č. 87111701 mobil: 739 859 178 Bolíšvín 424/10 460 01 Lberec 12	
Marcela Procházková	Marcela Procházková	Marcela Procházková		
objednatel projektu	M&M Alarm s.r.o., Kosmonautů 2303, 440 01 Louny			
investor	United Energy, a.s. Most – Komároň			
akce	UE,a.s Komároň – II.ETAPA – přepojení EPS na nové páteře			
AKCE: Výměna páteřních kabelových rozvodů EPS UE,a.s Most – Komároň Dokumentace Skutečného Provedení			formát	B 14
			datum	28.12.2012
			stupeň	DSP
			č. zakázky	EPS-141.2-2012
			č. archivu	EPS-141.2-2012
VÝKRES: Stávající EPS+Nové páteřní rozvody EPS Objekt SO 01 HVB +0,20m			měřítko 1:300	EPS-11 č. výkresu