


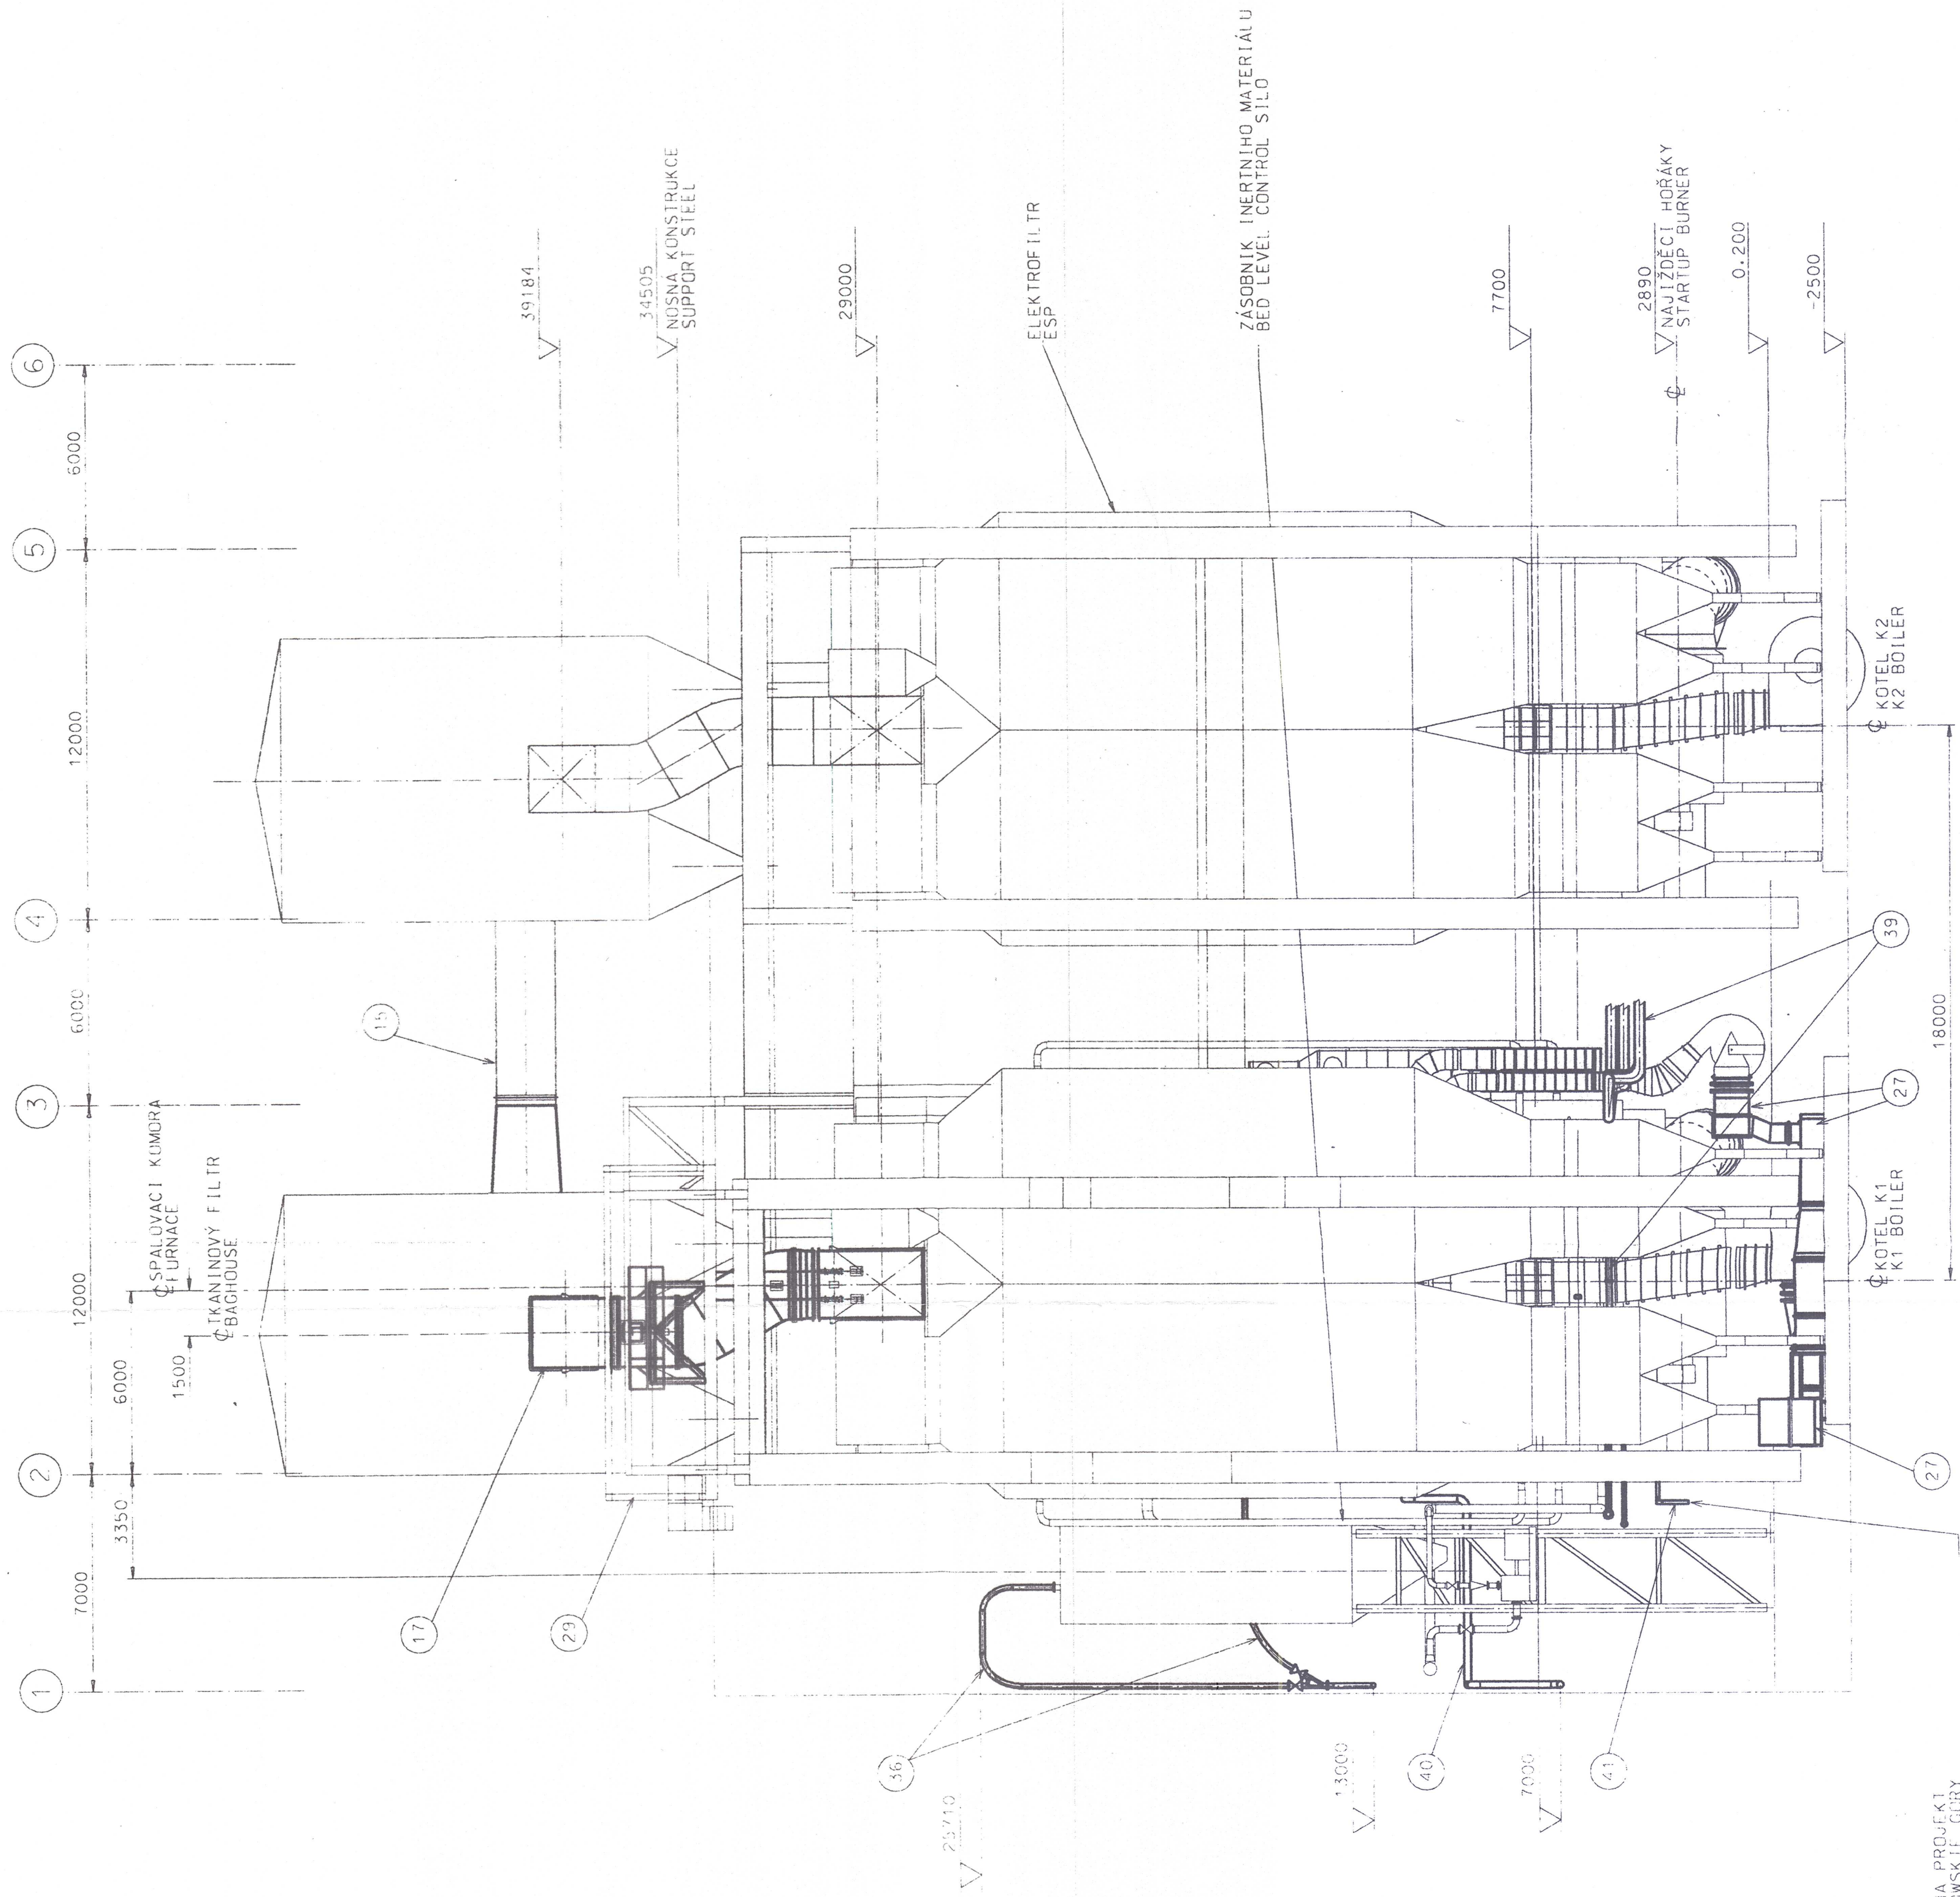

NAPOJENO NA PROJEKT
CBKK TARNOWSKIE GORY
TO NEAR - BURNER GAS FOLDING SYSTEM
DESIGNED BY THE POLISH FIRM CBKK
TARNOWSKIE GORY

**AS BUILT DOCUMENTATION
DOKUMENTACE SKUTEČNÉHO
PROVEDENÍ**

POZNAMKY:
 1) Související výkres č C2-12520
 2) Viz výkresy č C2-12521-C2-12523 a C2-12525-C2-12527
 NOTES:
 1) Layout dwg C2-12520
 2) Related dwg C2-12521 - C2-12523 and C2-12525 - C2-12527

[illegible]