
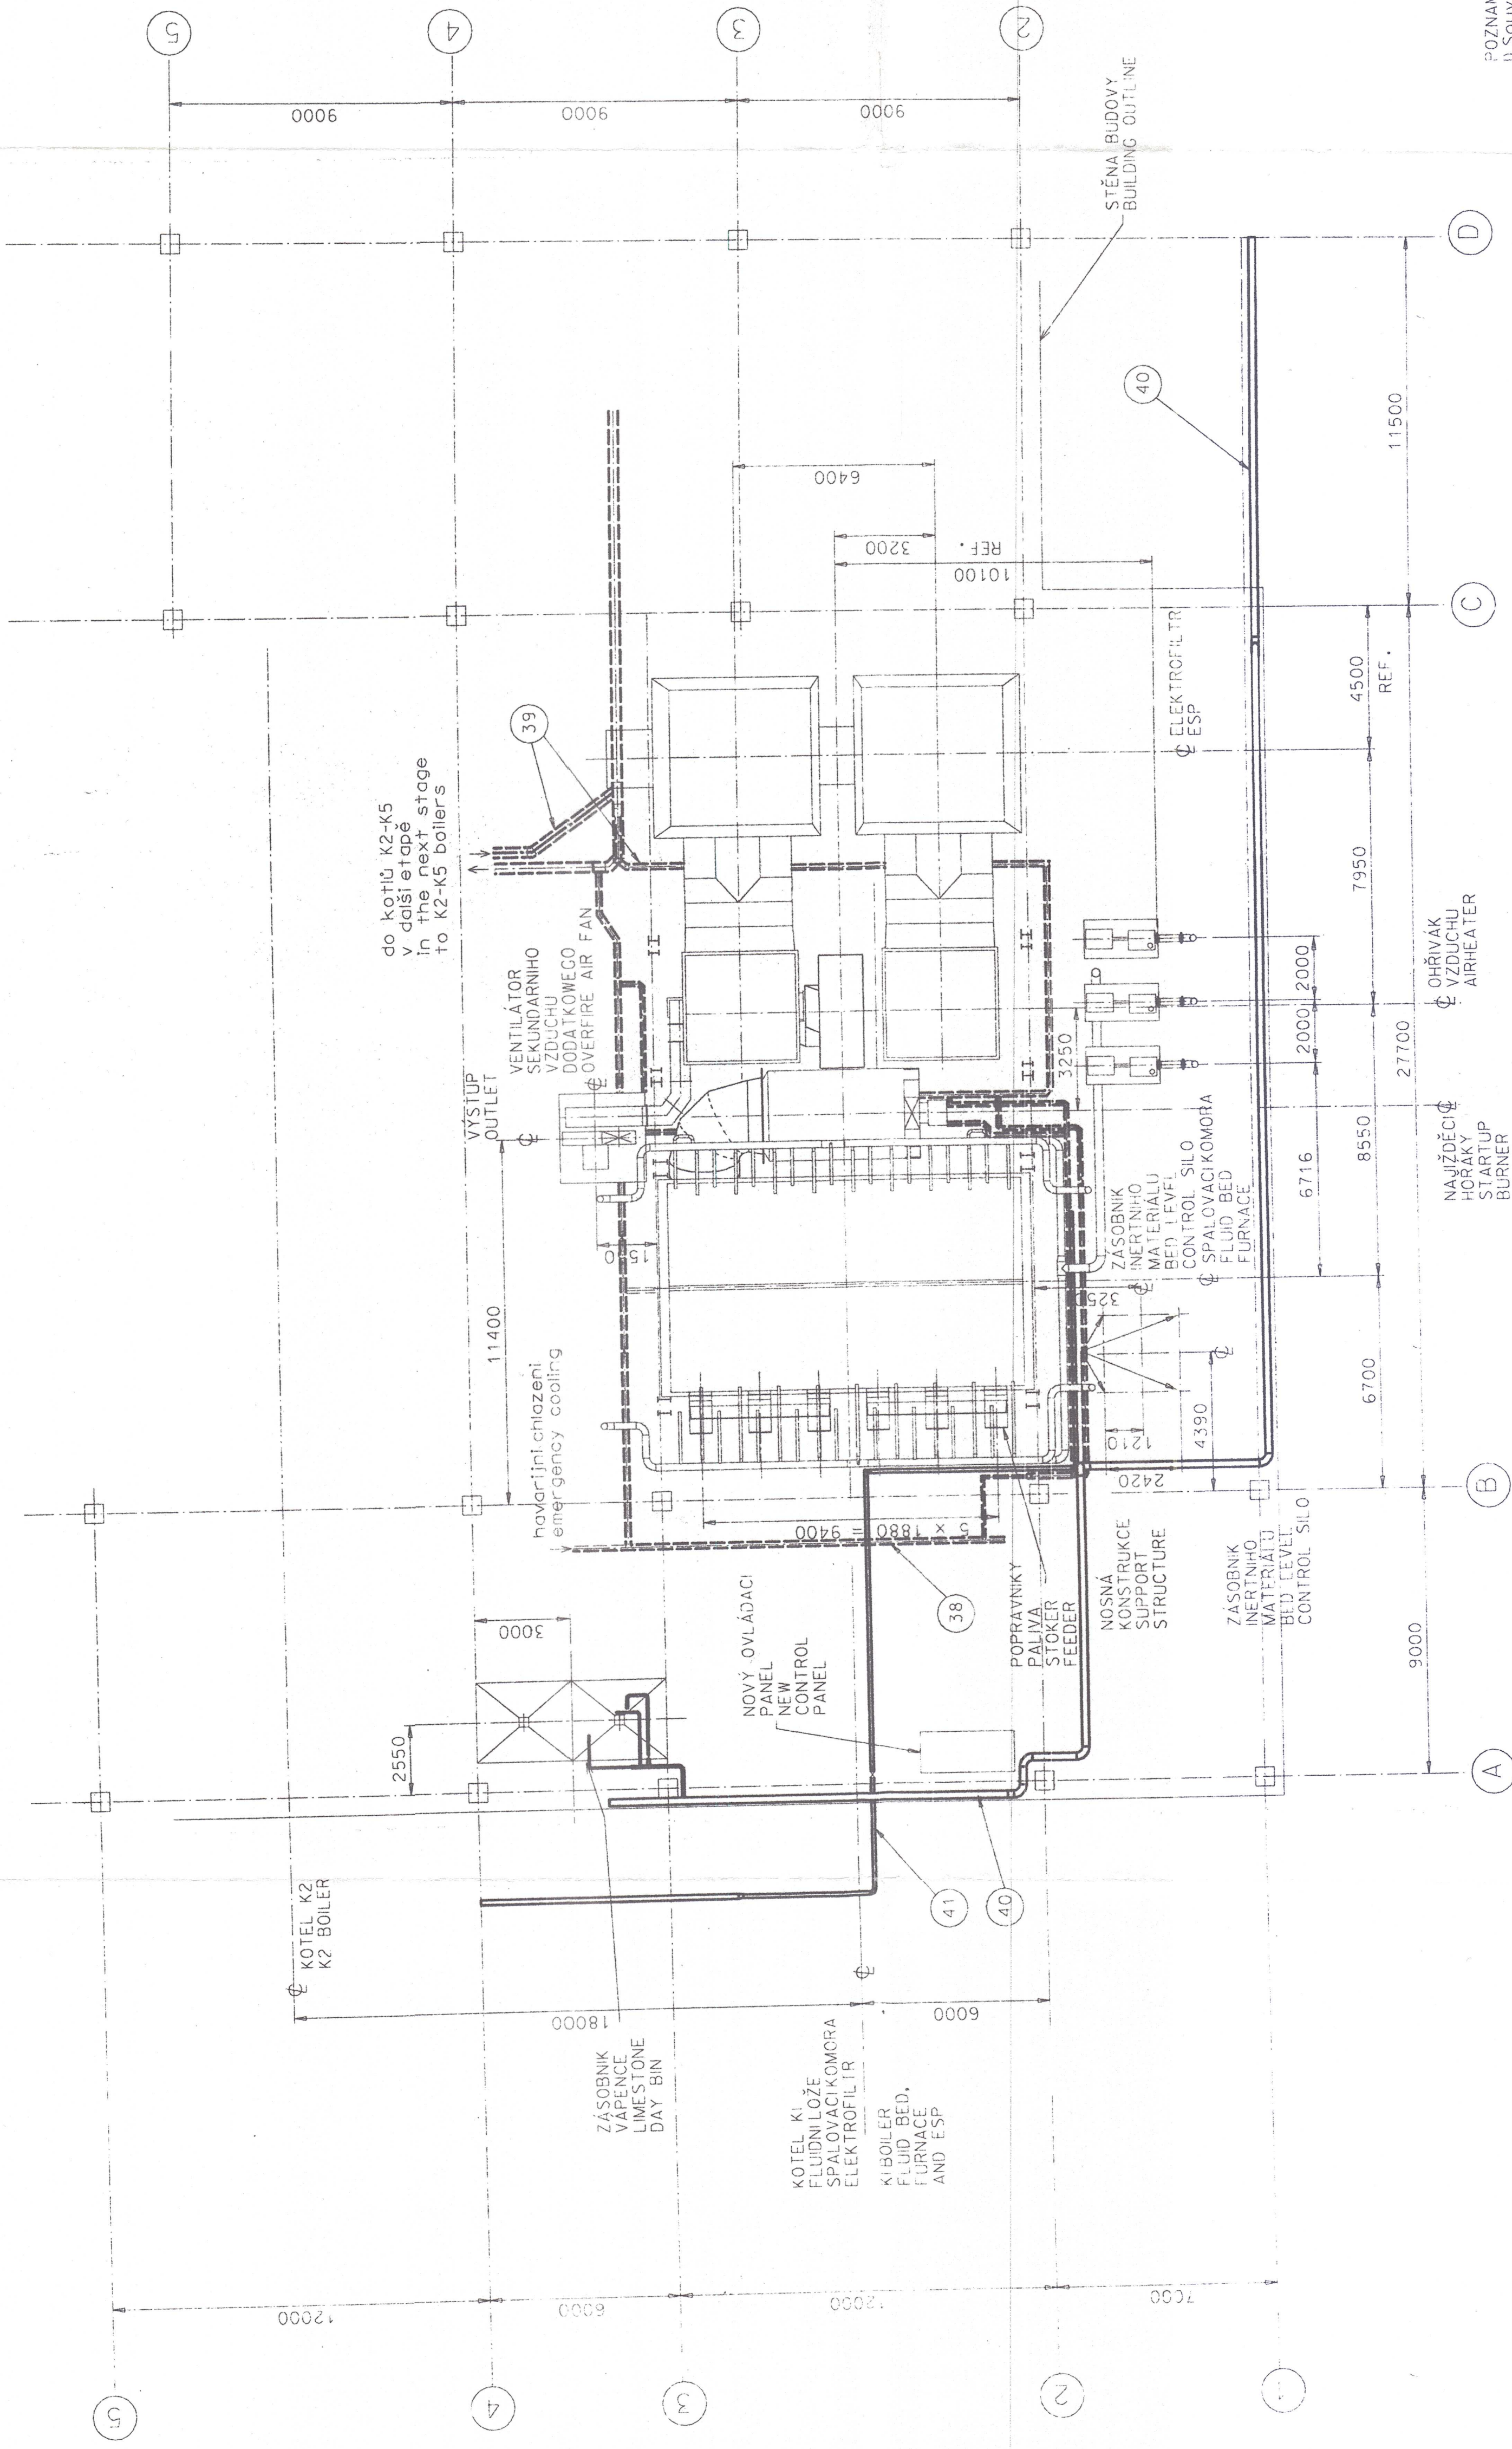


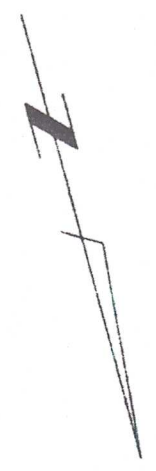

AS BUILT DOCUMENTATION
DOKUMENTACE SKUTEČNÉHO
PROVEDENÍ

POZNAMKY:
1) Související výkres č. C2-12520
2) Viz výkresy č. C2-12521 a C2-12523 - C2-12527
NOTES:
1) Layout dwg C2-12520
2) Related dwg C2-12521 and C2-12523 - C2-12527

DISPOZIČNÍ VÝKRESY KOTELNY		GENERAL LAYOUT OF BOILERHOUSE	
KOTEL K1 Řez ve výšce +7.7m		K1 BOILER Plan view elev. +7.7m	
DSGN.	WOJTKOWIAK	06.94	06.94
DRN.	SKOBA	06.94	06.94
CD.	JONCZTA	06.94	06.94
BR. MANAGER	WIECZOREK	06.94	06.94
ENERGOPROJEKT Katowice & POWER INTERNATIONAL POLAND		ARCH. No U-14526	
		DWG No C2-12522	
		SCALE 1:25	
		A	
		9/14	