


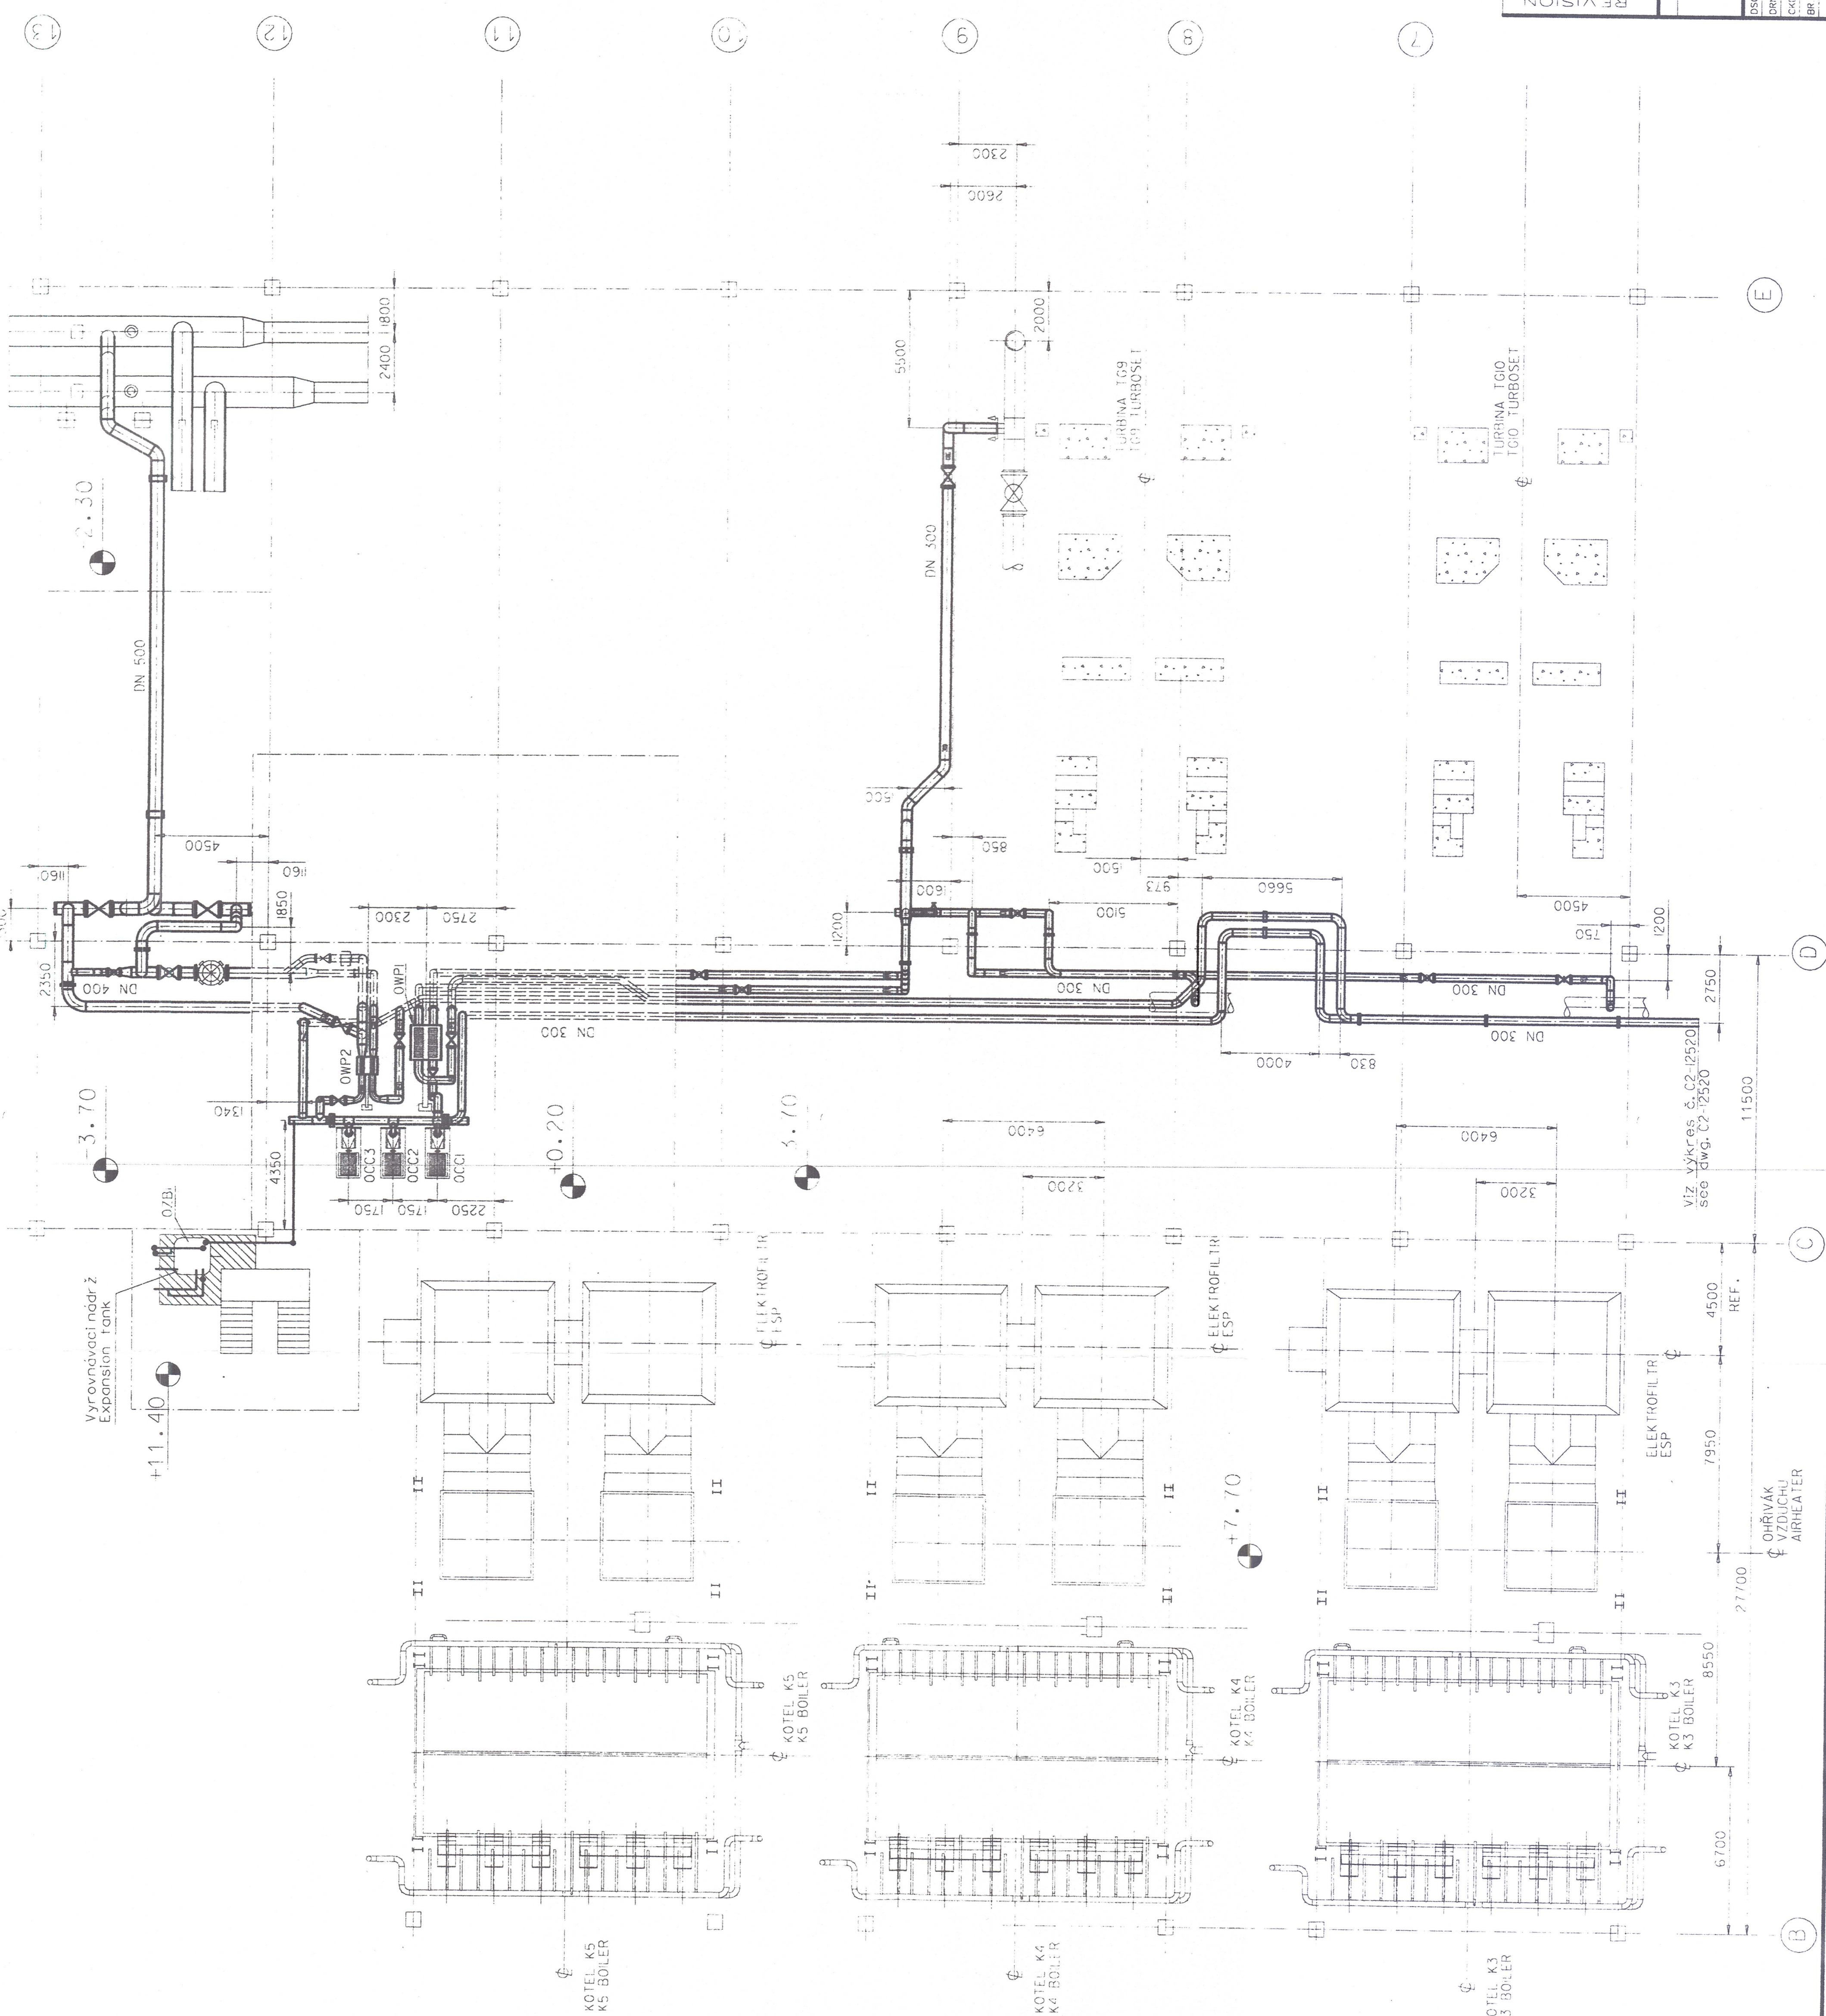

POZNÁMKY:
1) Související výkres č. C2-2520
2) VIZ výkres č. C2-2521 - C2-2526
NOTES:
1) Related dwg C2-2520
2) Related dwg C2-2521 - C2-2526

AS BUILT DOCUMENTATION
DOKUMENTACE SKUTEČNÉHO
PROVEDENÍ

REVISION		A		DOKUMENTACE SKUTEČNÉHO PROVEDENÍ - DOK. SK. PROV.		AS BUILT		DRAWING:		3/30/2021 <i>Handwritten signature</i>		KOTELNÝ RETROFIT PROJECT		ARCH. NO U-14526	
DISPOZICI VÝKRESY KOTELNY		KOTEL KI		GENERAL LAYOUT OF BOILERHOUSE		KI BOILER		DWG No		C2-12527					
Systém chladicí vody		Rez. ve výšce -3.70m		+0.20m and +11.40m		Water cooling system		Plan view -3.70m		+0.20m and +11.40m					
DGN		KOTLOVÁK		06.24.2021 <i>Handwritten signature</i>		KI Boiler		SCALE: 1:25		<i>Handwritten signature</i>					
DRN		ČUCHRA		06.54				A							
C/O		JONŠTA		06.54											
BR MANAGER		WIECZOREK		06.54											