


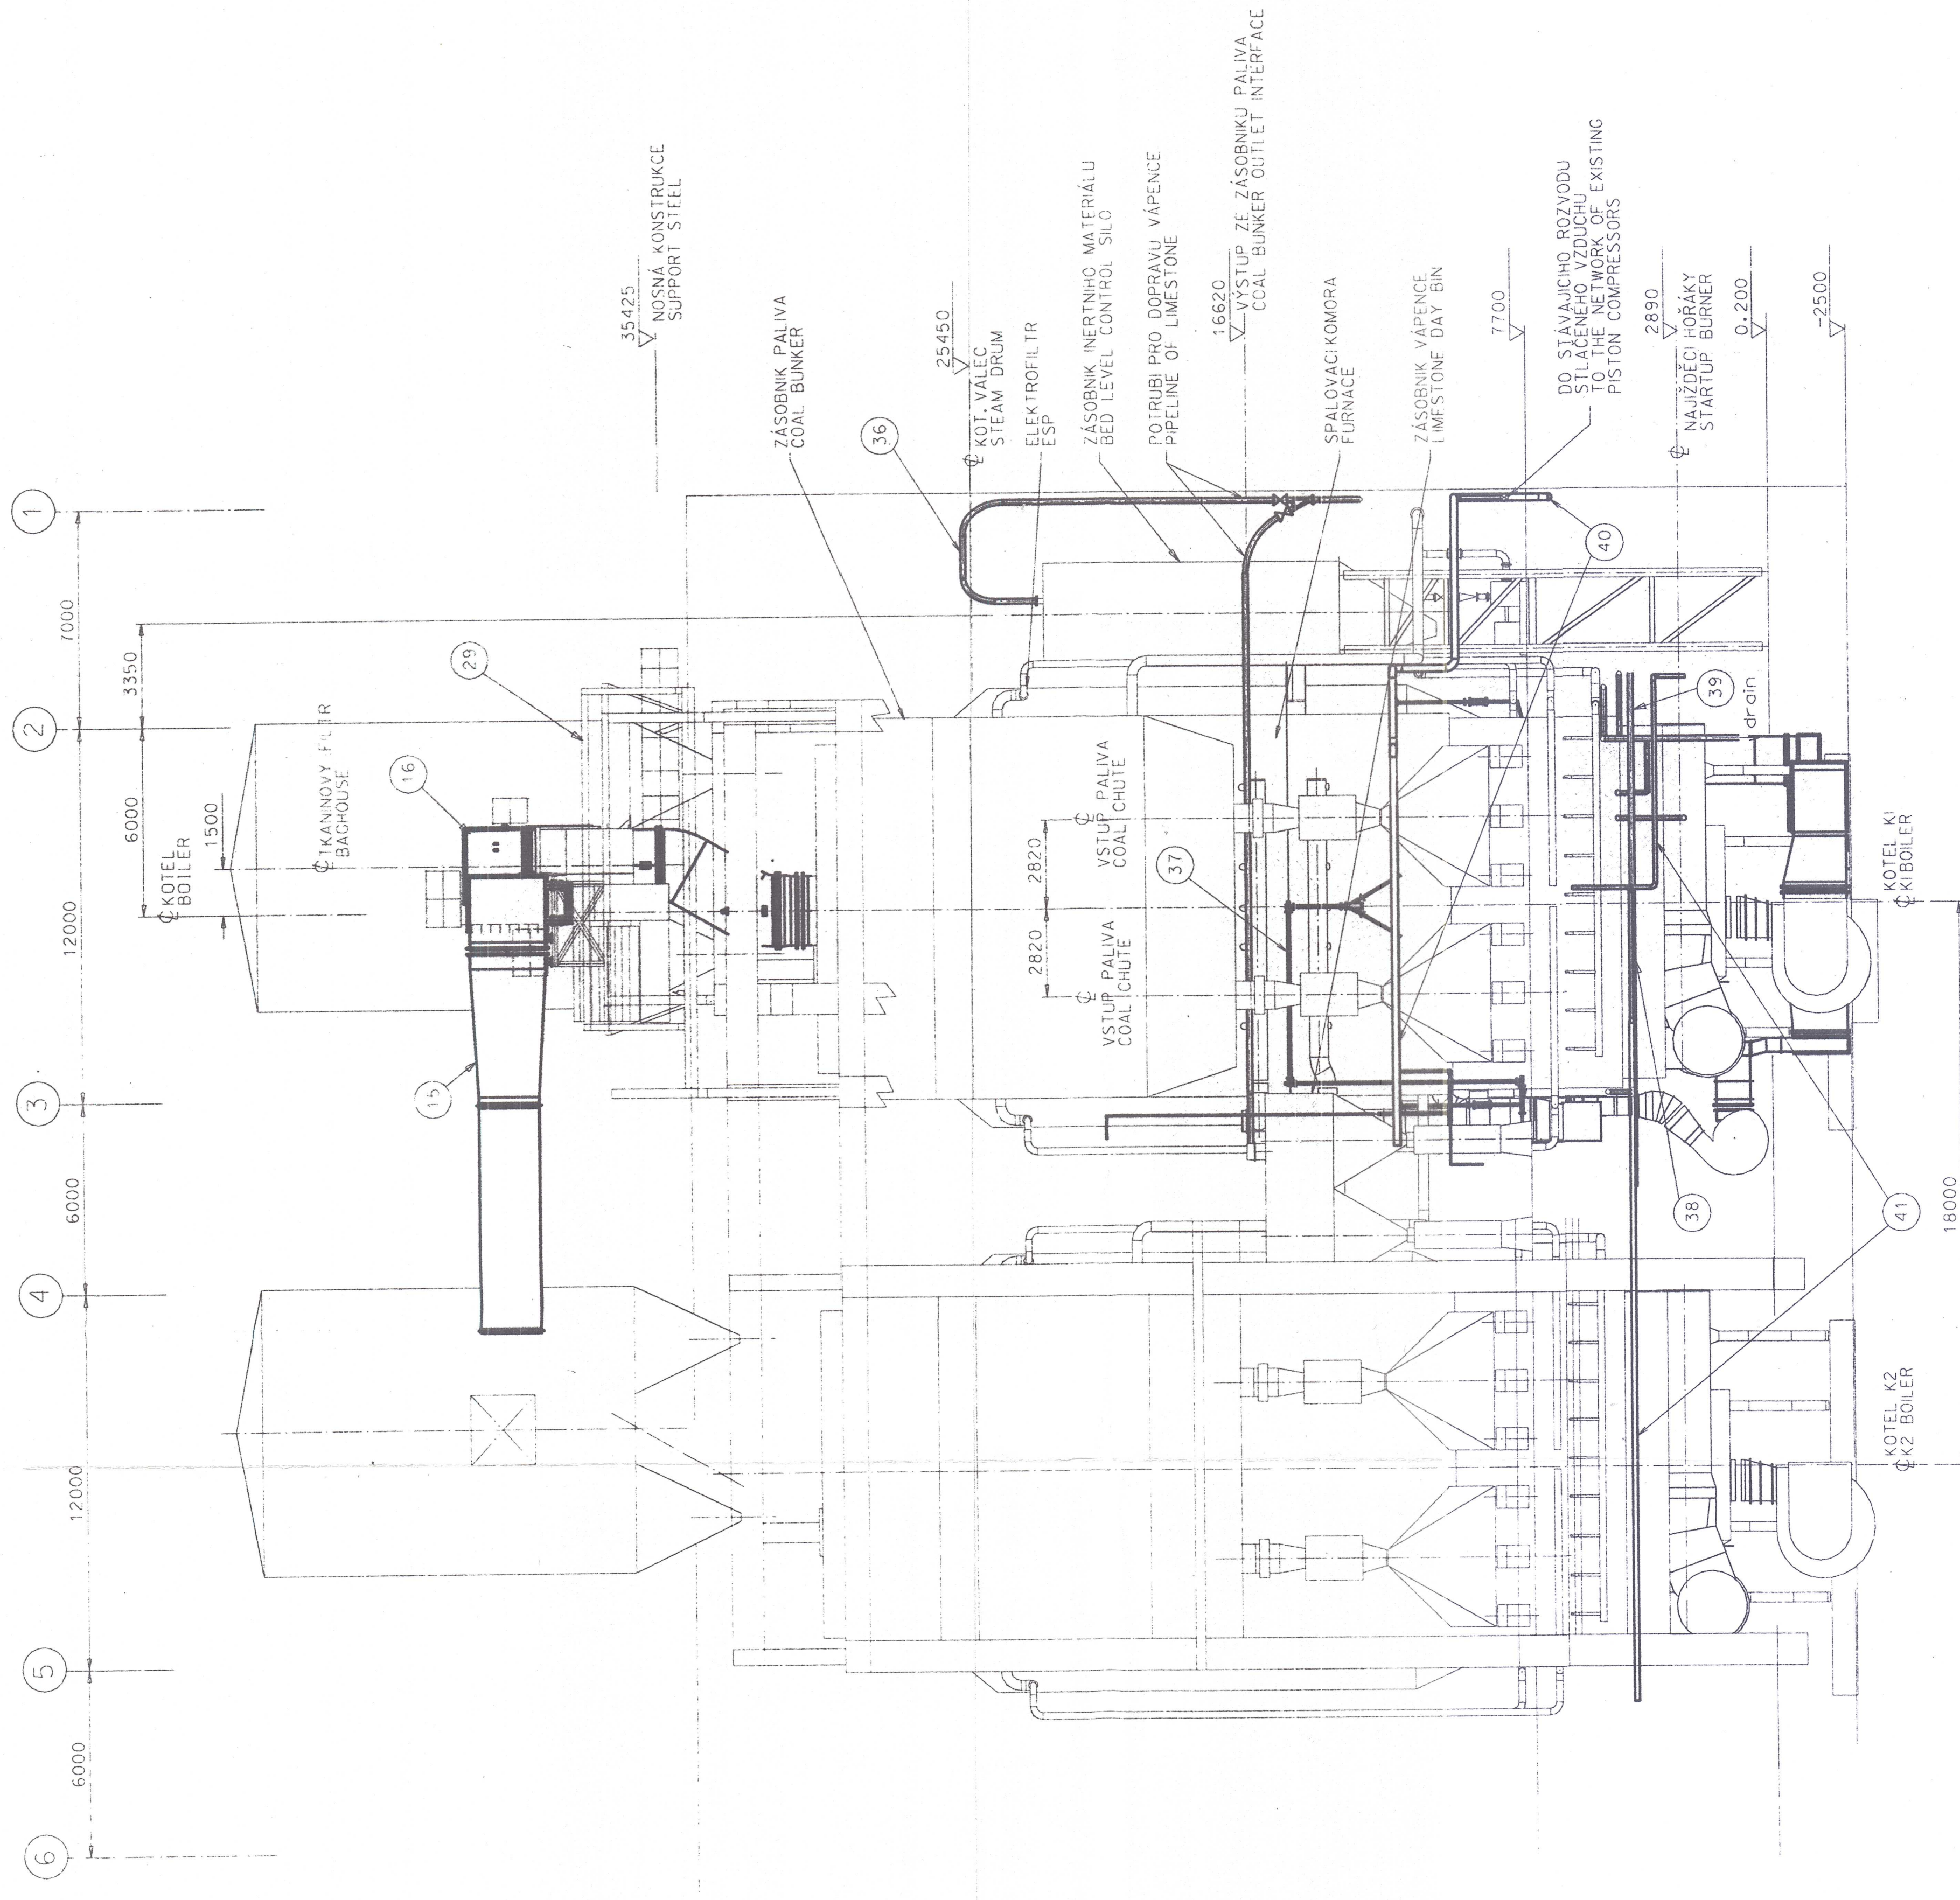

AS BUILT DOCUMENTATION
DOKUMENTACE SKUTEČNÉHO
PROVEDENÍ

POZNÁMKY:
 1) Související výkresy č. C2-12520
 2) Viz výkresy č. C2-12521 - C2-12522 a C2-12524 - C2-12527
 NOTES:
 1) Lay out dwg. C2-12520
 2) Related dwg. C2-12521 - C2-12522 and C2-12524 - C2-12527

VISION		3/30/2023		AS BUILT		DRAWING:	
A		DOKUMENTACE SKUTEČNÉHO PROVEDENÍ - Dok. Sk. Prov.		AS BUILT		DRAWING:	
DISPOZIČNÍ VÝKRESY KOTELNY		KOTEL K1 Rez. A-A		GENERAL LAYOUT OF BOILERHOUSE		KIBOILER A-A Section	
DSKIN	WOJTKOWIAK	06.94	06.94	K1 Boiler	DWG. No.	C2-12523	ARCH. No.
DRN.	SKOPEA	06.94	06.94	SCALE: 1:25	A		U-14526
CKD.	JONASZTA	06.94	06.94				
BR. MANAGER		WIECZOREK		06.94		ENERGOPROJEKT Katowice & POWER INTERNATIONAL	
						POLAND	
						10/14	