


SITUACE 1:200

LEGENGA:

- OBJEKT č.p. 23
- ZEĎ - VJEZD DO DVORA
- DVŮR

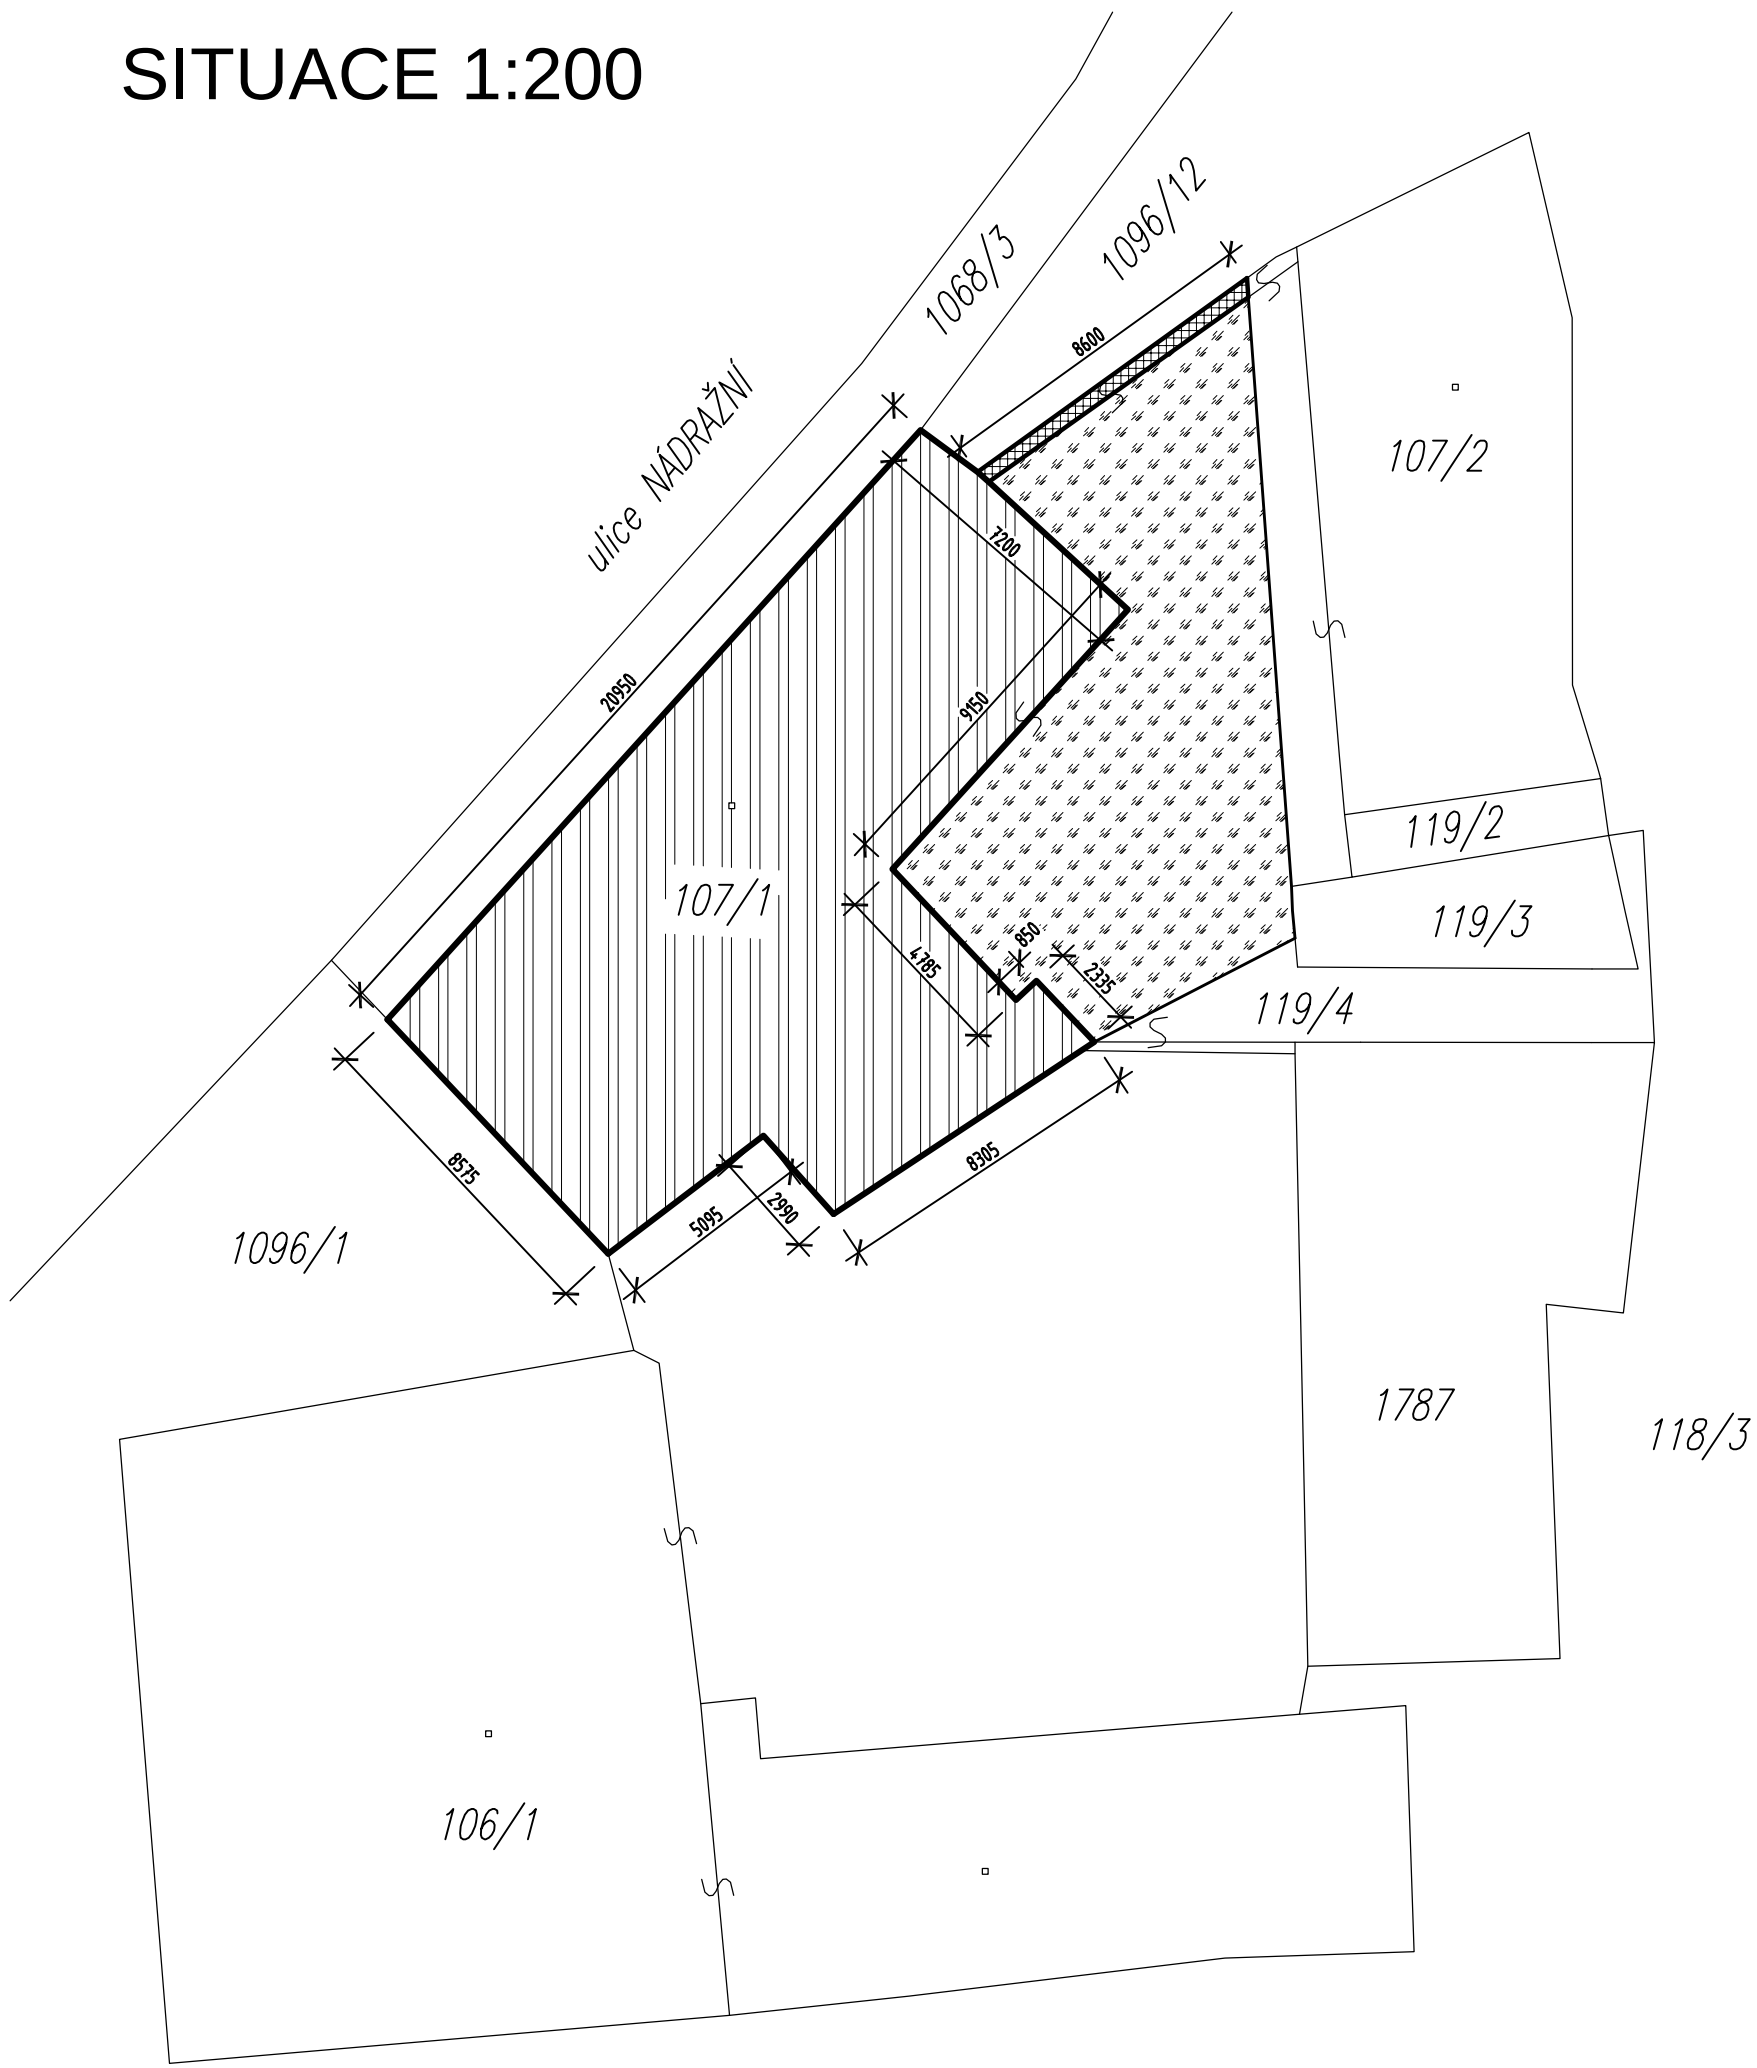

|                |                                                                                         |              |                     |   |                      |
|----------------|-----------------------------------------------------------------------------------------|--------------|---------------------|---|----------------------|
| KRESLIL:       | L. Zmeková                                                                              | KONTROLOVAL: | Ing. Milan Stejskal | ATELIÉR 02<br>projektový ateliér<br>Smetanovo náměstí 279<br>508 01 HAVLÍČKŮV BROD<br>tel. 569 431 204 fax. 569 431 205 |                      |
| INVESTOR:      | Město Světlá nad Sázavou, nam. Trčků z Lípy 18, Světlá n/S, 582 91                      |              |                     | CHARAKTER: ZAMĚŘENÍ   |                      |
| MÍSTO STAVBY:  | kat. území Světlá nad Sázavou, parcelní číslo 107/1                                     |              |                     |   |                      |
| STAVEBNÍ ÚŘAD: | MÚ - stavební odbor, náměstí Trčků z Lípy 18, Světlá n/S, 582 91                        |              |                     | KRAJ: VYSOČINA   |                      |
| NÁZEV AKCE:    | <b>DOK. SKUTEČNÉHO PROVEDENÍ BUDOVY</b><br><br>nám. Trčků z Lípy 18 č.p. 23, Světlá n/S |              |                     | FORMÁT: 420 / 297   |                      |
| NÁZEV VÝKRESU: |                                                                                         |              |                     | DATUM: prosinec 2008   |                      |
|                |                                                                                         |              |                     | STUPEŇ: SKUTEČNÝ STAV                                                                                                   |                      |
|                |                                                                                         |              |                     | MĚŘÍTKO: 1:200   | ČÍSLO VÝKRESU: ST- 2 |
| SITUACE        |                                                                                         |              |                     |   |                      |