

Projektová dokumentace

" Rekonstrukce nevyužívané budovy č. p. 77 v obci Bezvěrov "

STÁVAJÍCÍ STAV

Vypracoval: Jan Weilguny
Kreslil: Jan Weilguny

Lokalita: Bezvěrov č.p. 77
Objekt na st.p.č. 95
k.ú. Bezvěrov 603848
Plzeň-sever, Plzeňský kraj



Investor: Obec Bezvěrov
Bezvěrov 101
330 41 Bezvěrov

Zhotovitel projektové dokumentace:

Jan Weilguny Čestětín 17
331 63 Nečtiny
O2: +420 602 175 927
weilguny@seznam.cz
IČO 687 91 640

Informace o pozemku

Parcelní číslo:	st. 95
Obec:	Bezvěrov [558656]
Katastrální území:	Bezvěrov [603848]
Číslo LV:	10001
Výměra [m ²]:	574
Typ parcely:	Parcela katastru nemovitostí
Mapový list:	KMD
Určení výměry:	Graficky nebo v digitalizované mapě
Druh pozemku:	zastavěná plocha a nádvoří



Součástí je stavba

Budova s číslem popisným:	Bezvěrov [3841] ; č. p. 77; stavba občanského vybavení
Stavba stojí na pozemku:	p. č. st. 95
Stavební objekt:	č. p. 77
Adresní místa:	č. p. 77

Vlastníci, jiní oprávnění

Vlastnické právo	Podíl
Obec Bezvěrov, č. p. 101, 33041 Bezvěrov	

Způsob ochrany nemovitosti

Nejsou evidovány žádné způsoby ochrany.

Seznam BPEJ

Parcela nemá evidované BPEJ.

Omezení vlastnického práva

Nejsou evidována žádná omezení.

Jiné zápisy

Nejsou evidovány žádné jiné zápisy.



Řízení, v rámci kterých byl k nemovitosti zapsán cenový údaj

Více informací k cenovým údajům naleznete v k aplikaci.

Nemovitost je v územním obvodu, kde státní správu katastru nemovitostí ČR vykonává [Katastrální úřad pro Plzeňský kraj, Katastrální pracoviště Kralovice](#)

Zobrazené údaje mají informativní charakter. Platnost k 11.01.2019 12:00:00.

Bezvěrov č.p. 77, st.p.č. 95, k. ú. Bezvěrov 603848, Plzeň-sever, Plzeňský kraj

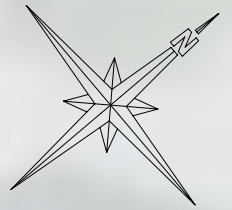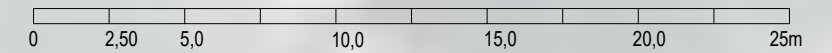

+/- 0.000 = cca 688 m n. m.

49°59'40.923"N, 13°3'35.149"E

© 2018 Jan Weilguny

ZODP. PROJEKTANT :		VYPRACOVAL :		TECHNICKÁ KONTROLA :		KRESLIL :		WEILGUNY Čestětín 17, 331 63 Nečtiny tel.:+420 602175927, weilguny@seznam.cz IČO 68791640, CZ7510272484	
Jan Weilguny		Jan Weilguny		Jan Weilguny		Jan Weilguny			
INVESTOR :	Obec Bezvěrov, č.p. 101, 330 41 Bezvěrov								
VLASTNÍK :	Obec Bezvěrov, č.p. 101, 330 41 Bezvěrov							FORMÁT:	
AKCE :	"Rekonstrukce nevyužívané budovy č. p. 77 v obci Bezvěrov"							DATUM :	
								1 A3	
							PROGRAM / TISKÁRNA		
							Allplan 2011 / Canon iR 2018		
STUPEŇ PD :	DSP		CHARAKTER STAVBY :		STAVEBNÍ ÚPRAVY		ARCHIVNÍ ČÍSLO :		
							12/2017_II		
OBJEKT :	Bezvěrov č.p. 77, st.p.č. 95, k. ú. Bezvěrov 603848, Pízeň-sever, Pízeňský kraj							MĚŘÍTKO :	
							ČÍSLO VÝKRESU :		
VÝKRES :	"KOORDINAČNÍ SITUACE"							1 : 250	
							C		

2.1. Dokumentace skutečného provedení stavby

STÁVAJÍCÍ STAV

Údaje o zpracovateli projektové dokumentace

Jan Weilguny, IČ 68791640, Čestětín 17, 331 63 Nečtiny, +420 602175927, weilguny@seznam.cz

Seznam vstupních podkladů

- formální prohlídka stavby a jejího okolí
 - průzkum/ověření stavebně-technického stavu stavebního objektu
 - průzkum z hlediska možného obnovení kulturních hodnot
 - podrobná prohlídka jednotlivých konstrukcí, konstrukčního řešení a použitých materiálů
 - zaměření skutečného provedení stavby
 - posouzení míry opotřebení posuzovaných objektů a jejich konstrukcí
 - všeobecné informace poskytnuté vlastníkem/investorem
 - informace KN
 - konzultace a informace všeobecné povahy
-

2.1.a) údaje o účelu a místě stavby, jméno a příjmení (obchodní firma) a adresu místa trvalého pobytu (sídla) vlastníka stavby, parcelní čísla pozemků podle katastru nemovitostí s uvedením vlastnických nebo jiných práv a údaje o rozhodnutích o stavbě; pokud se rozhodnutí nezachovala, alespoň pravděpodobný rok dokončení stavby,

Účel stavby

OBJEKT OBČANSKÉ VYBAVENOSTI

Místo stavby

obec: Bezvěrov

část obce: Bezvěrov, 330 41

okres: Plzeň-sever

kraj: Plzeňský kraj

Vlastník stavby

Obec Bezvěrov, Bezvěrov 101, 330 41 Bezvěrov

Parcelní čísla pozemků

St.p.č. 95, k.ú. Bezvěrov 603848

Vlastník pozemku

Obec Bezvěrov, Bezvěrov 101, 330 41 Bezvěrov

Rok dokončení stavby

Jedná se o stavební objekt z druhé poloviny 19. století, předpokládané stáří do 150 let.

2.1.b) technický popis stavby a jejího vybavení.

Údaje o území

- rozsah řešeného území

Jedná se o objekt/stavbu občanského vybavení.

Původní účel užívání byl k bydlení. Objekt je v současné době nevyužívaný.

- údaje o ochraně území

Území není památkovou rezervací ani zónou, nejedná se o zvláště chráněné území.

Nejedná se o záplavové území, poddolované území/hlubinné těžby, území s ložisky nerostných surovin apod..

Údaje o stavbě

- nová stavba nebo změna dokončené stavby

Jedná se o stávající objekt.

- účel užívání stavby

Stávající účel - objekt občanské vybavenosti.

- trvalá nebo dočasná stavba

Jedná se o trvalou stavbu.

- údaje o ochraně stavby podle jiných právních předpisů¹⁾ (kulturní památka apod.)

Objekt bez ochrany.

Objekt občanské vybavenosti

Zastavěná plocha (ZP) objektem celkem 181,12 m².

Obestavěný prostor (OP) celkem 1255,37 m³.

Stavba zděná, se šikmou střechou, sedlovou, s částečným podsklepením (mělký sklep v podschodišťovém prostoru) s dvěma nadzemními podlažími a podkrovím nad 2/3 zast. pl. (stavebně neupravené, bez využití), s příslušenstvím a napojením na dostupné sítě infrastruktury

Opotřebením stavby 80%.

Základy

Kamenné pasy, tvořící částečně přiznanou soklovou podezdívku.

Svislé konstrukce

V úrovni 1.NP smíšené, v úrovni 2.NP zděné z cihel klasického formátu.

V úrovni 1.NP tloušťky rozdílné, v úrovni 2.NP tl. 450, 300, 150 mm.

Konstrukce zděné převážně na MV.

Každé podlaží ukončeno stupňovitou římsou s vyložení do 150 mm.

Pravoúhlé stavební otvory, exteriérové cihelné klíny a ocelové překlady, interiérová nadpraží (záklenky), ostatní rovná s cihelnými klíny a ocelovými překlady.

Ostění kolmá, ustupující a šikmá.

Dva jedno-průduchová komíny.

Stropy

Stropní konstrukce v úrovni 1.NP trámové s podbitím a omítkou na rákosu, ostatní klenuté omítané, klenuté do oc. profilů. V úrovni 2.NP trámové s podbitím a omítkou na rákosu.

Krov

Dřevěný, převážně tesaný, vazné soustavy, sedlový ve směru podélné osy objektu se sklonem 41°.

Spoje tesařské. Stojatá stolice, sloupky s pásky a šikmými vzpěrami plných vazeb do vazných trámů, vaznice s kleštěním hambálkového typu.

Krokve s vrcholovým přeplátováním, zajištěným dřevěným kolíkem.

Pozednice prostě uložené na zdivu.

Krovy přístaveb pultové se sklonem cca 7°.

Krytina

Hlavní krov - plechová, vlnitý plech na laťování.

Vstupní přístavba - plechová na bednění.

Přístavba - osinkocementová vlnitá na laťování.

Klempířské konstrukce

Absence některých klempířských konstrukcí a prvků objektu.

Většina na konci své životnosti.

Úprava povrchů

Vnitřní omítky vápenné, odfouknuté od podkladu, vlhké se známkami zasolení.

Vnější omítky téměř chybí. Dochované fragmenty architektonického členění a ztvárnění fasád.

Schodiště

Z 1.PP do 1.NP, kamenné stupně.

Z 1.NP do 2.NP, tříramenné s dvěma podestami, kamenné stupnice uložení do svislých konstrukcí.

Z 2.NP do podkroví, dřevěné schodnicové s podstupnicemi, dvouramenné, s podbitím a omítkou na rákosu.

V Podkroví, dřevěné schodnicové bez podstupnic.

Dveře

V úrovni 1.NP převážně ocelové rámové zárubně, ocelové rámy se zasklením pomocí drátoskla.

V úrovni 2.NP standardní provedení.

Okna

V úrovni 1.NP ocelové rámy se zasklením z drátoskla, do dvora skla průhledná, se zbytky základového nátěru. V úrovni 2.NP okna plastová. Ostatní otvory se zasklením pomocí sklobetonových tvárnic klasického formátu. V podkroví okna dřevěná rámová s průhledným zasklením.

Podlahy

V úrovni 1.NP betonové mazaniny, zbytky teraca, dlažby, převážně na terénu bez izolací.

V úrovni 2.NP prkenné, vlysové, povlakové a dlažby. Podlaha v podkroví prkenná.

Vytápění

Bez ústředního vytápění. Lokální spotřebiče na tuhá paliva.

Elektroinstalace

Objekt s napojením na elektrickou síť.

Bleskosvod

Objekt není vybaven bleskosvodem.

Rozvody vody

Objekt napojen na vodovodní řád.

Zdroj teplé vody

Nefunkční bojler.

Instalace plynu

Bez napojení a rozvodů plynu. Absence plynu v obci.

Kanalizace

Trubní vedení v domě s napojením na stávající žumpu ve dvorní části.

Vybavení kuchyní

Bez kuchyňské linky




Záchod

V 1.NP chybí.

Součástí koupelny v 2.NP.

" PŮDORYS 1.PP " - STÁVAJÍCÍ STAV

Bezvěrov č.p. 77, st.p.č. 95, k. ú. Bezvěrov 603848, Plzeň-sever, Plzeňský kraj

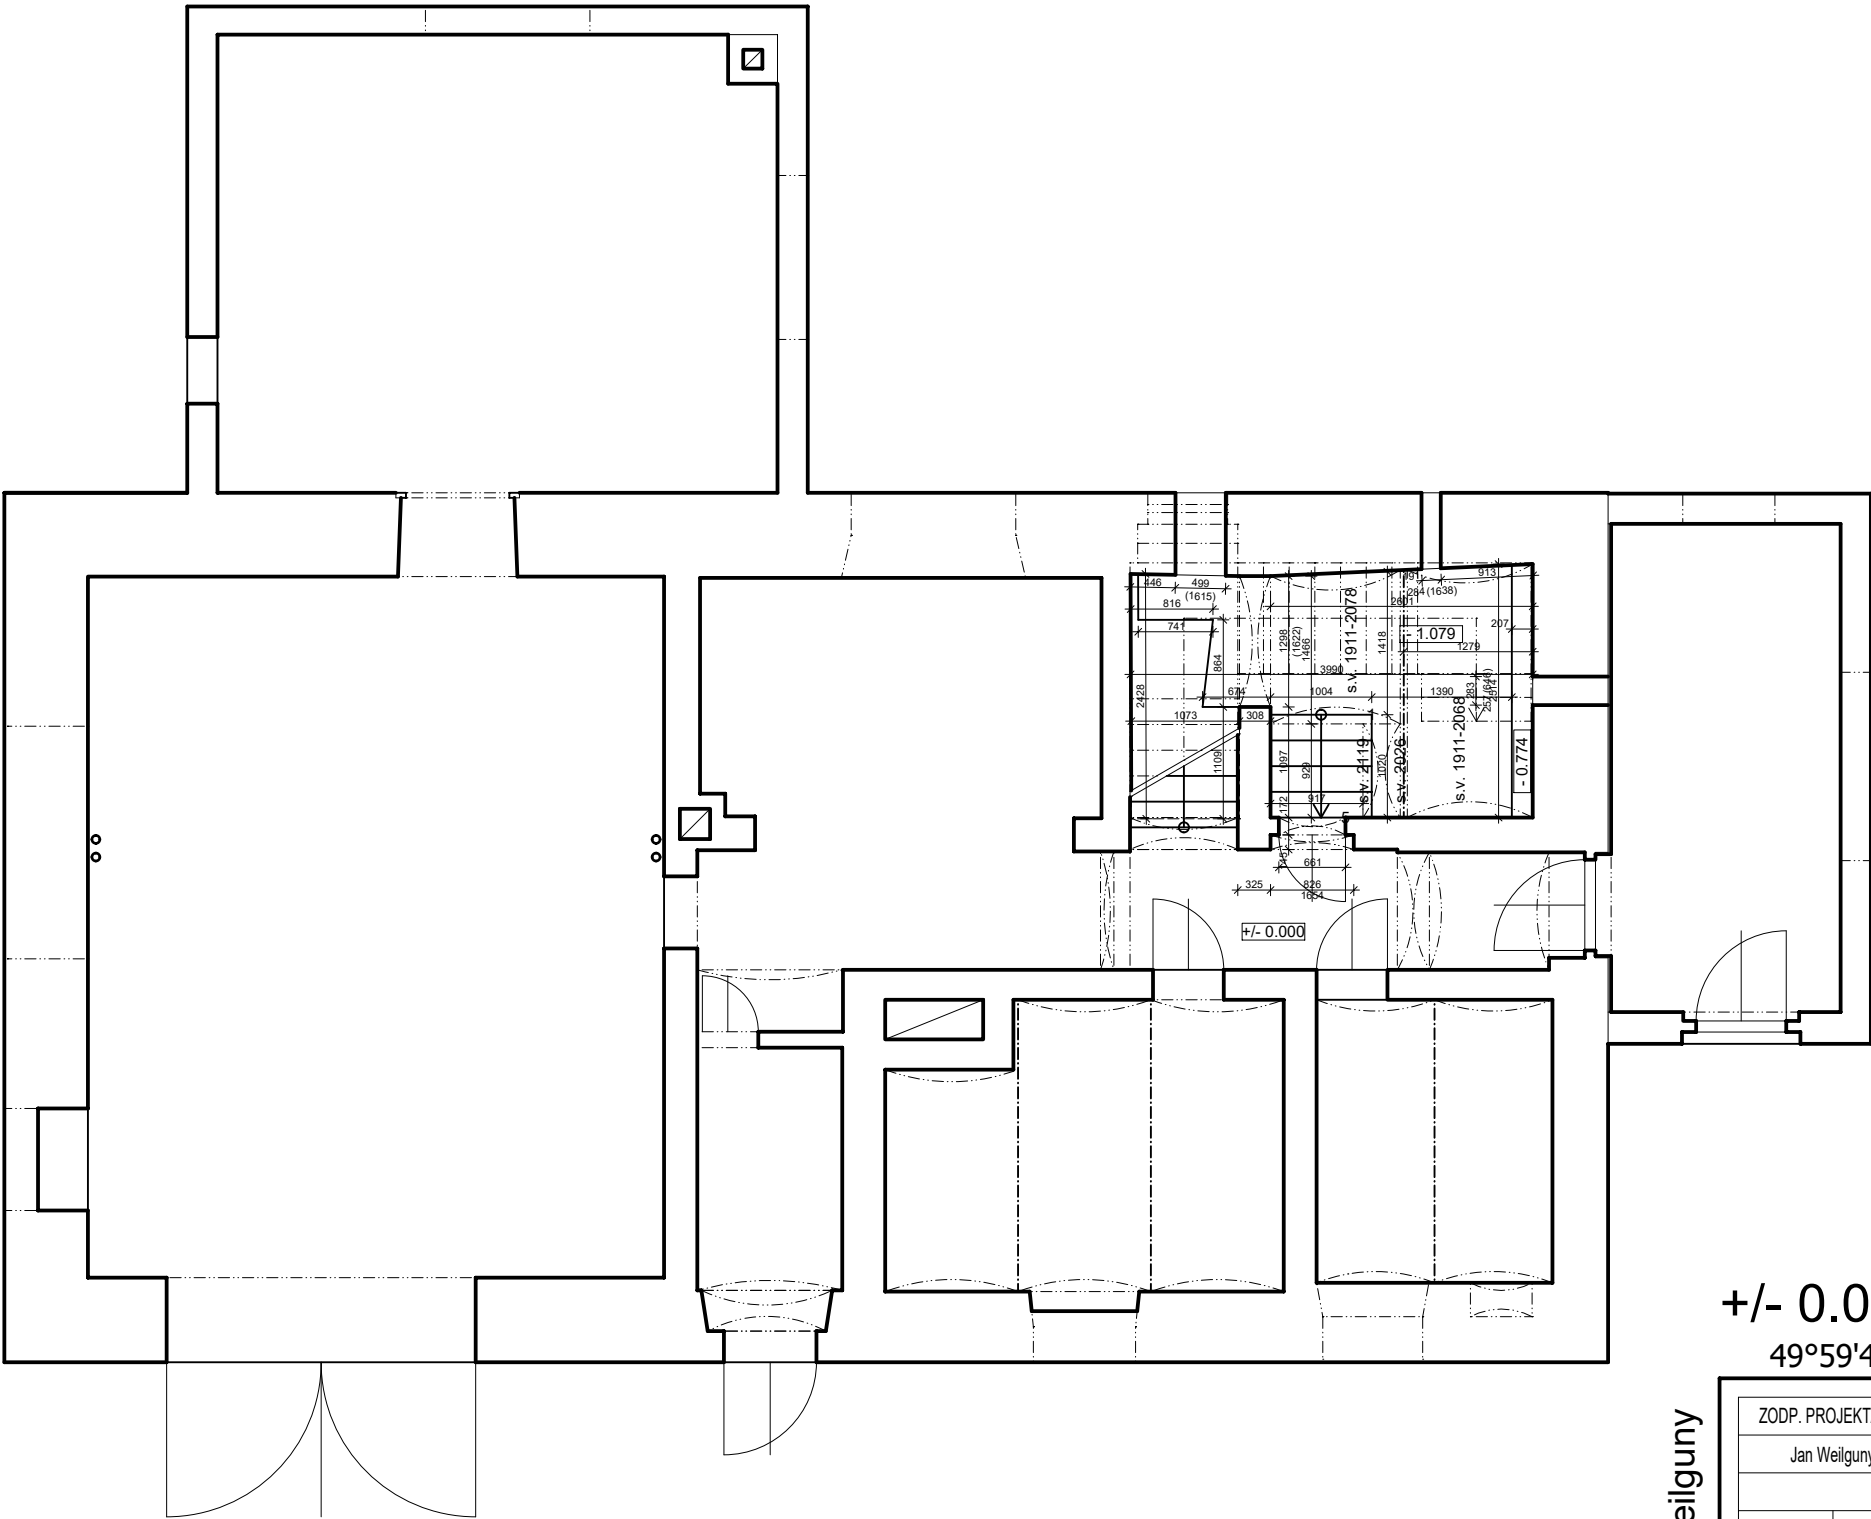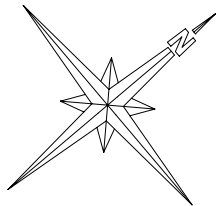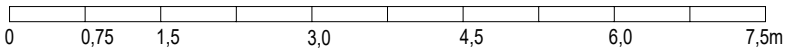

+/- 0.000 = cca 688 m n. m.
49°59'40.923"N, 13°3'35.149"E



© 2018 Jan Weilguny

ZODP. PROJEKTANT :	VYPRACOVAL :	TECHNICKÁ KONTROLA :	KRESLIL :	WEILGUNY Čestětín 17, 331 63 Nečtiny tel.: +420 602175927, weilguny@seznam.cz IČO 68791640, CZ7510272484	
Jan Weilguny	Jan Weilguny	Jan Weilguny	Jan Weilguny		
INVESTOR :	Obec Bezvěrov, č.p. 101, 330 41 Bezvěrov			FORMÁT:	1 A3
VLASTNÍK :	Obec Bezvěrov, č.p. 101, 330 41 Bezvěrov			DATUM :	10/2018
AKCE :	" Rekonstrukce nevyužívané budovy č. p. 77 v obci Bezvěrov "			PROGRAM / TISKÁRNA	Allplan 2011 / Canon iR 2018
STUPEŇ PD :	DSP	CHARAKTER STAVBY :	STAVEBNÍ ÚPRAVY	ARCHIVNÍ ČÍSLO :	12/2017_II
OBJEKT :	Bezvěrov č.p. 77, st.p.č. 95, k. ú. Bezvěrov 603848, Plzeň-sever, Plzeňský kraj			MĚŘÍTKO :	ČÍSLO VÝKRESU :
VÝKRES :	" PŮDORYS 1.NP " - STÁVAJÍCÍ STAV			1 : 75	D.1.1.b_b1

" PŮDORYS 1.NP " - STÁVAJÍCÍ STAV

Bezvěrov č.p. 77, st.p.č. 95, k. ú. Bezvěrov 603848, Plzeň-sever, Plzeňský kraj

0 0,75 1,5 3,0 4,5 6,0 7,5m

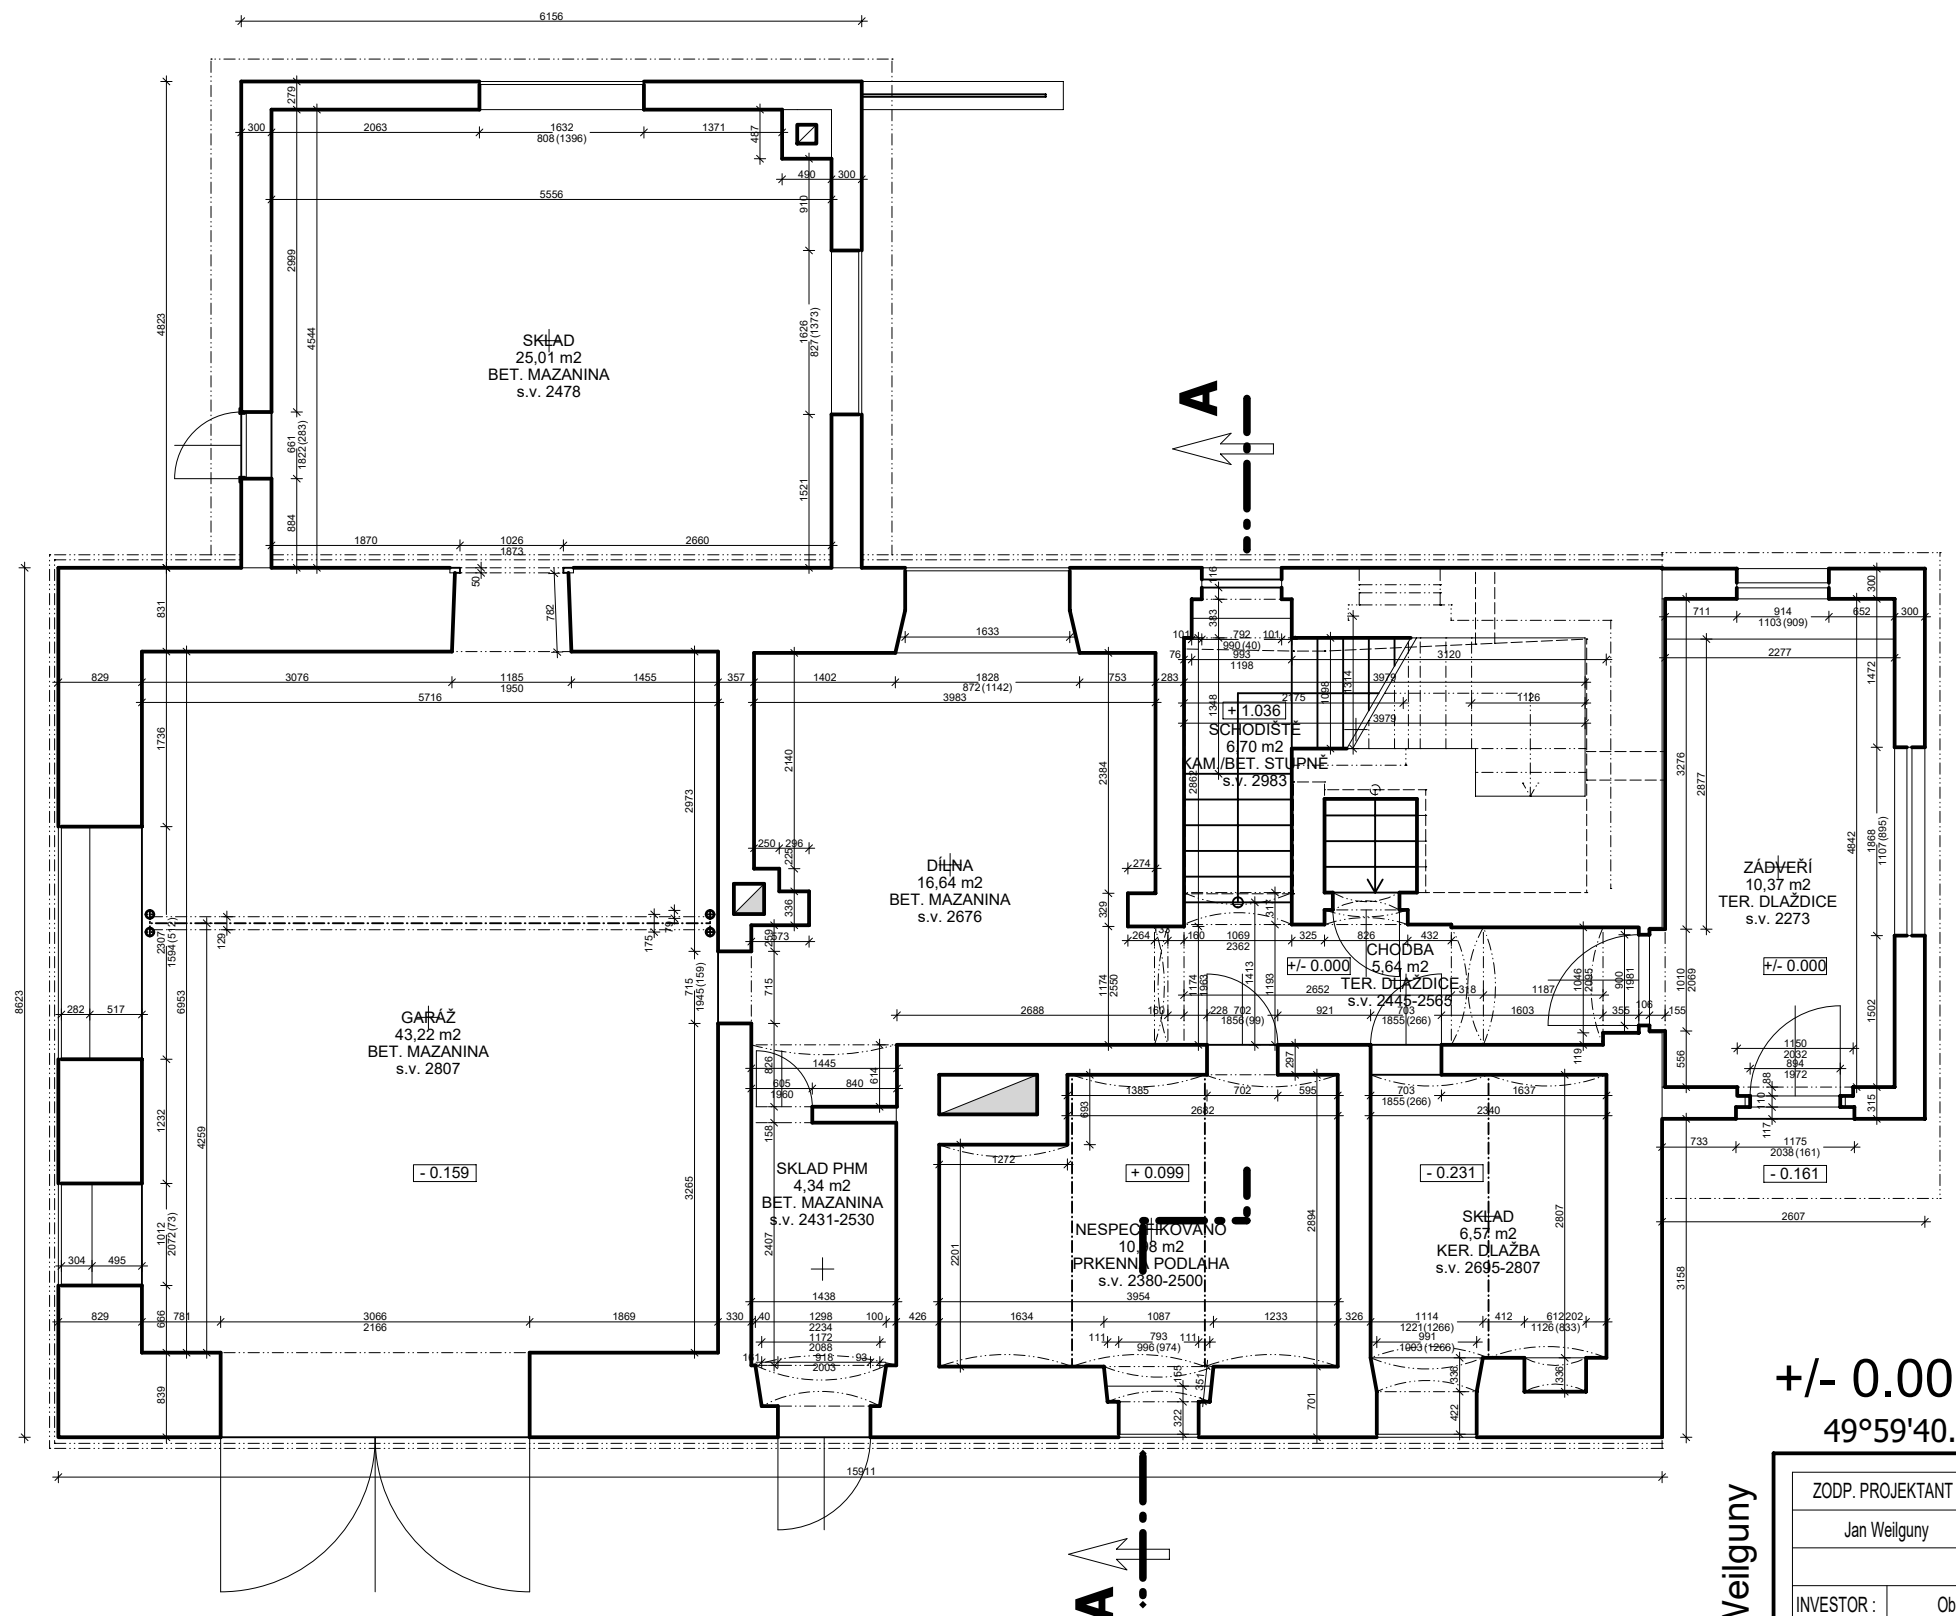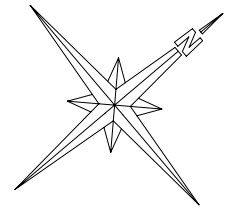




+/- 0.000 = cca 688 m n. m.
49°59'40.923"N, 13°3'35.149"E

C 2018 Jan Weiguny

ZODP. PROJEKTANT :	VYPRACOVAL :	TECHNICKÁ KONTROLA :	KRESLIL :	WEILGUNY Čestětín 17, 331 63 Nečtiny tel.: +420 602175927, weilguny@seznam.cz IČO 68791640, CZ7510272484	
Jan Weiguny	Jan Weiguny	Jan Weiguny	Jan Weiguny		
INVESTOR :	Obec Bezvěrov, č.p. 101, 330 41 Bezvěrov			FORMÁT:	1 A3
VLASTNÍK :	Obec Bezvěrov, č.p. 101, 330 41 Bezvěrov			DATUM :	10/2018
AKCE :	"Rekonstrukce nevyužívané budovy č. p. 77 v obci Bezvěrov"			PROGRAM / TISKÁRNA	Allplan 2011 / Canon iR 2018
STUPEŇ PD :	DSP	CHARAKTER STAVBY :	STAVEBNÍ ÚPRAVY	ARCHIVNÍ ČÍSLO :	12/2017_II
OBJEKT :	Bezvěrov č.p. 77, st.p.č. 95, k. ú. Bezvěrov 603848, Plzeň-sever, Plzeňský kraj			MĚŘÍTKO :	ČÍSLO VÝKRESU :
VÝKRES :	"PŮDORYS 1.NP" - STÁVAJÍCÍ STAV			1 : 75	D.1.1.b_b2

" PŮDORYS 2.NP " - STÁVAJÍCÍ STAV

Bezvěrov č.p. 77, st.p.č. 95/kú. Bezvěrov 603848, Plzeň-sever, Plzeňský kraj

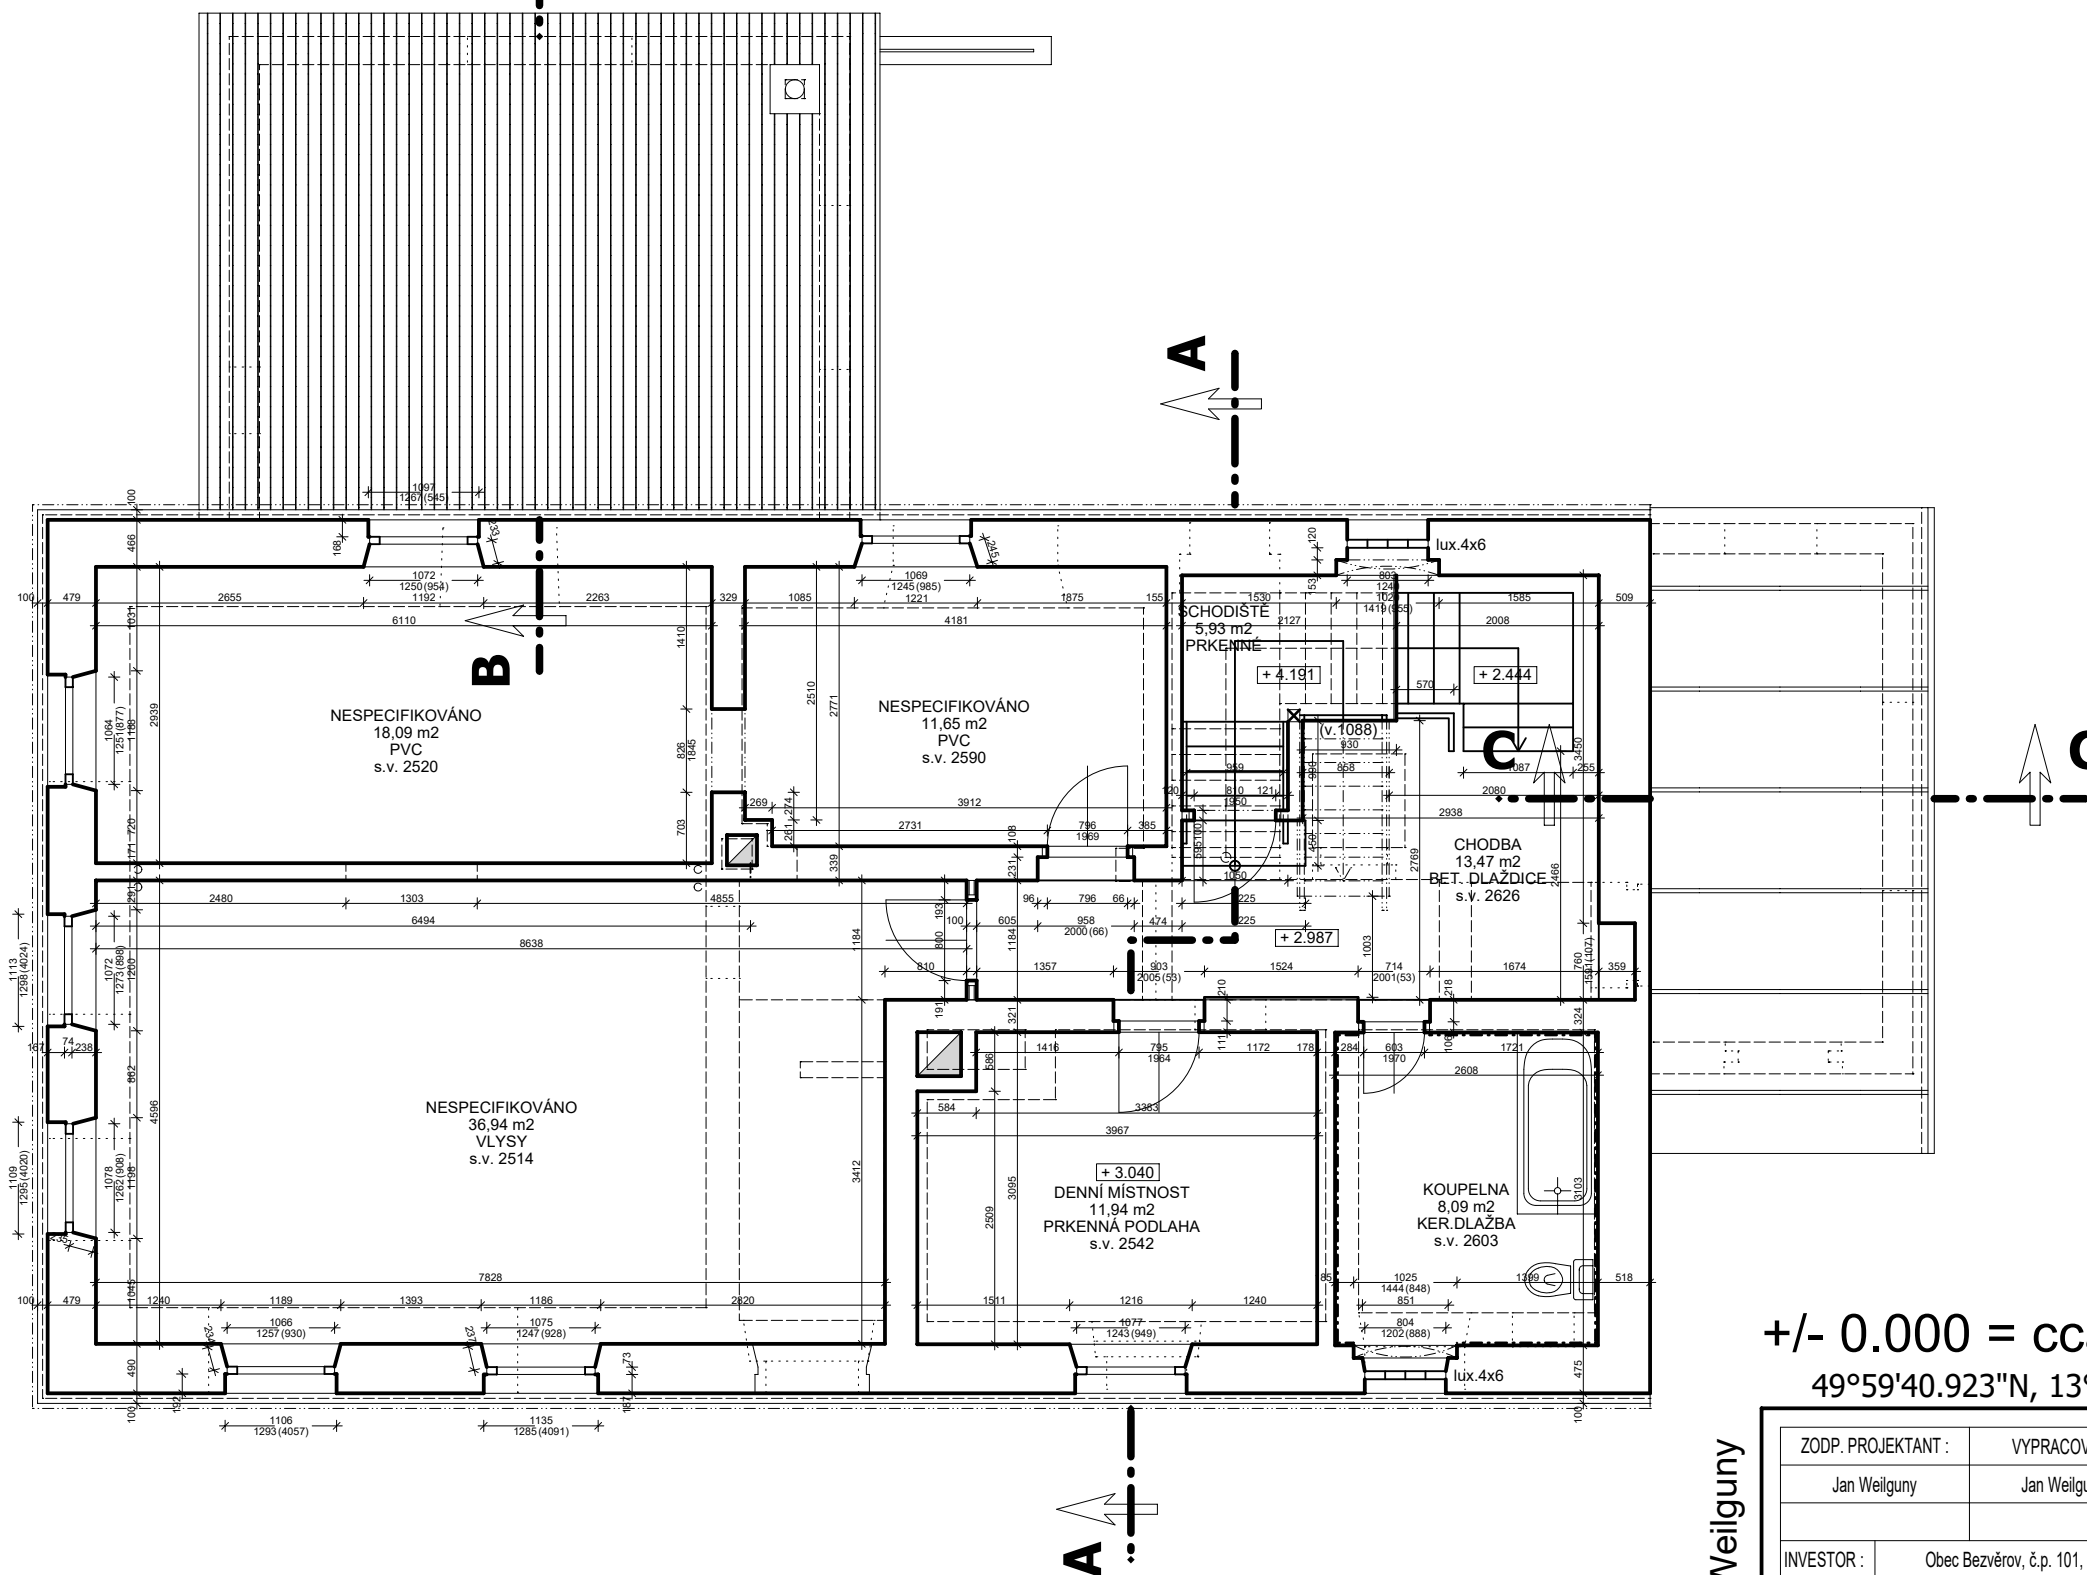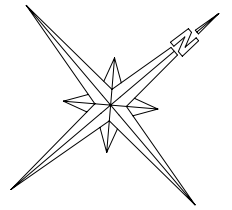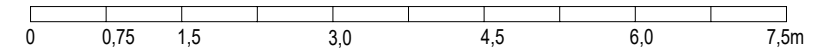




+/- 0.000 = cca 688 m n. m.
49°59'40.923"N, 13°3'35.149"E

© 2018 Jan Weilguny

ZODP. PROJEKTANT :		VYPRACOVAL :		TECHNICKÁ KONTROLA :		KRESLIL :		WEILGUNY Čestětín 17, 331 63 Nečtiny tel.: +420 602175927, weilguny@seznam.cz IČO 68791640, CZ7510272484	
Jan Weilguny		Jan Weilguny		Jan Weilguny		Jan Weilguny			
INVESTOR :	Obec Bezvěrov, č.p. 101, 330 41 Bezvěrov								
VLASTNÍK :	Obec Bezvěrov, č.p. 101, 330 41 Bezvěrov							FORMÁT:	1 A3
AKCE :	"Rekonstrukce nevyužívané budovy č. p. 77 v obci Bezvěrov"							DATUM :	10/2018
								PROGRAM / TISKÁRNA	Allplan 2011 / Canon iR 2018
STUPEŇ PD :	DSP		CHARAKTER STAVBY :		STAVEBNÍ ÚPRAVY		ARCHIVNÍ ČÍSLO :	12/2017_II	
OBJEKT :	Bezvěrov č.p. 77, st.p.č. 95, k. ú. Bezvěrov 603848, Plzeň-sever, Plzeňský kraj							MĚŘÍTKO :	ČÍSLO VÝKRESU :
VÝKRES :	"PŮDORYS 2.NP" - STÁVAJÍCÍ STAV							1 : 75	D.1.1.b_b3

" KROV " - STÁVAJÍCÍ STAV

Bezvěrov č.p. 77, st.p.č. 95, k. ú. Bezvěrov 603848, Plzeň-sever, Plzeňský kraj

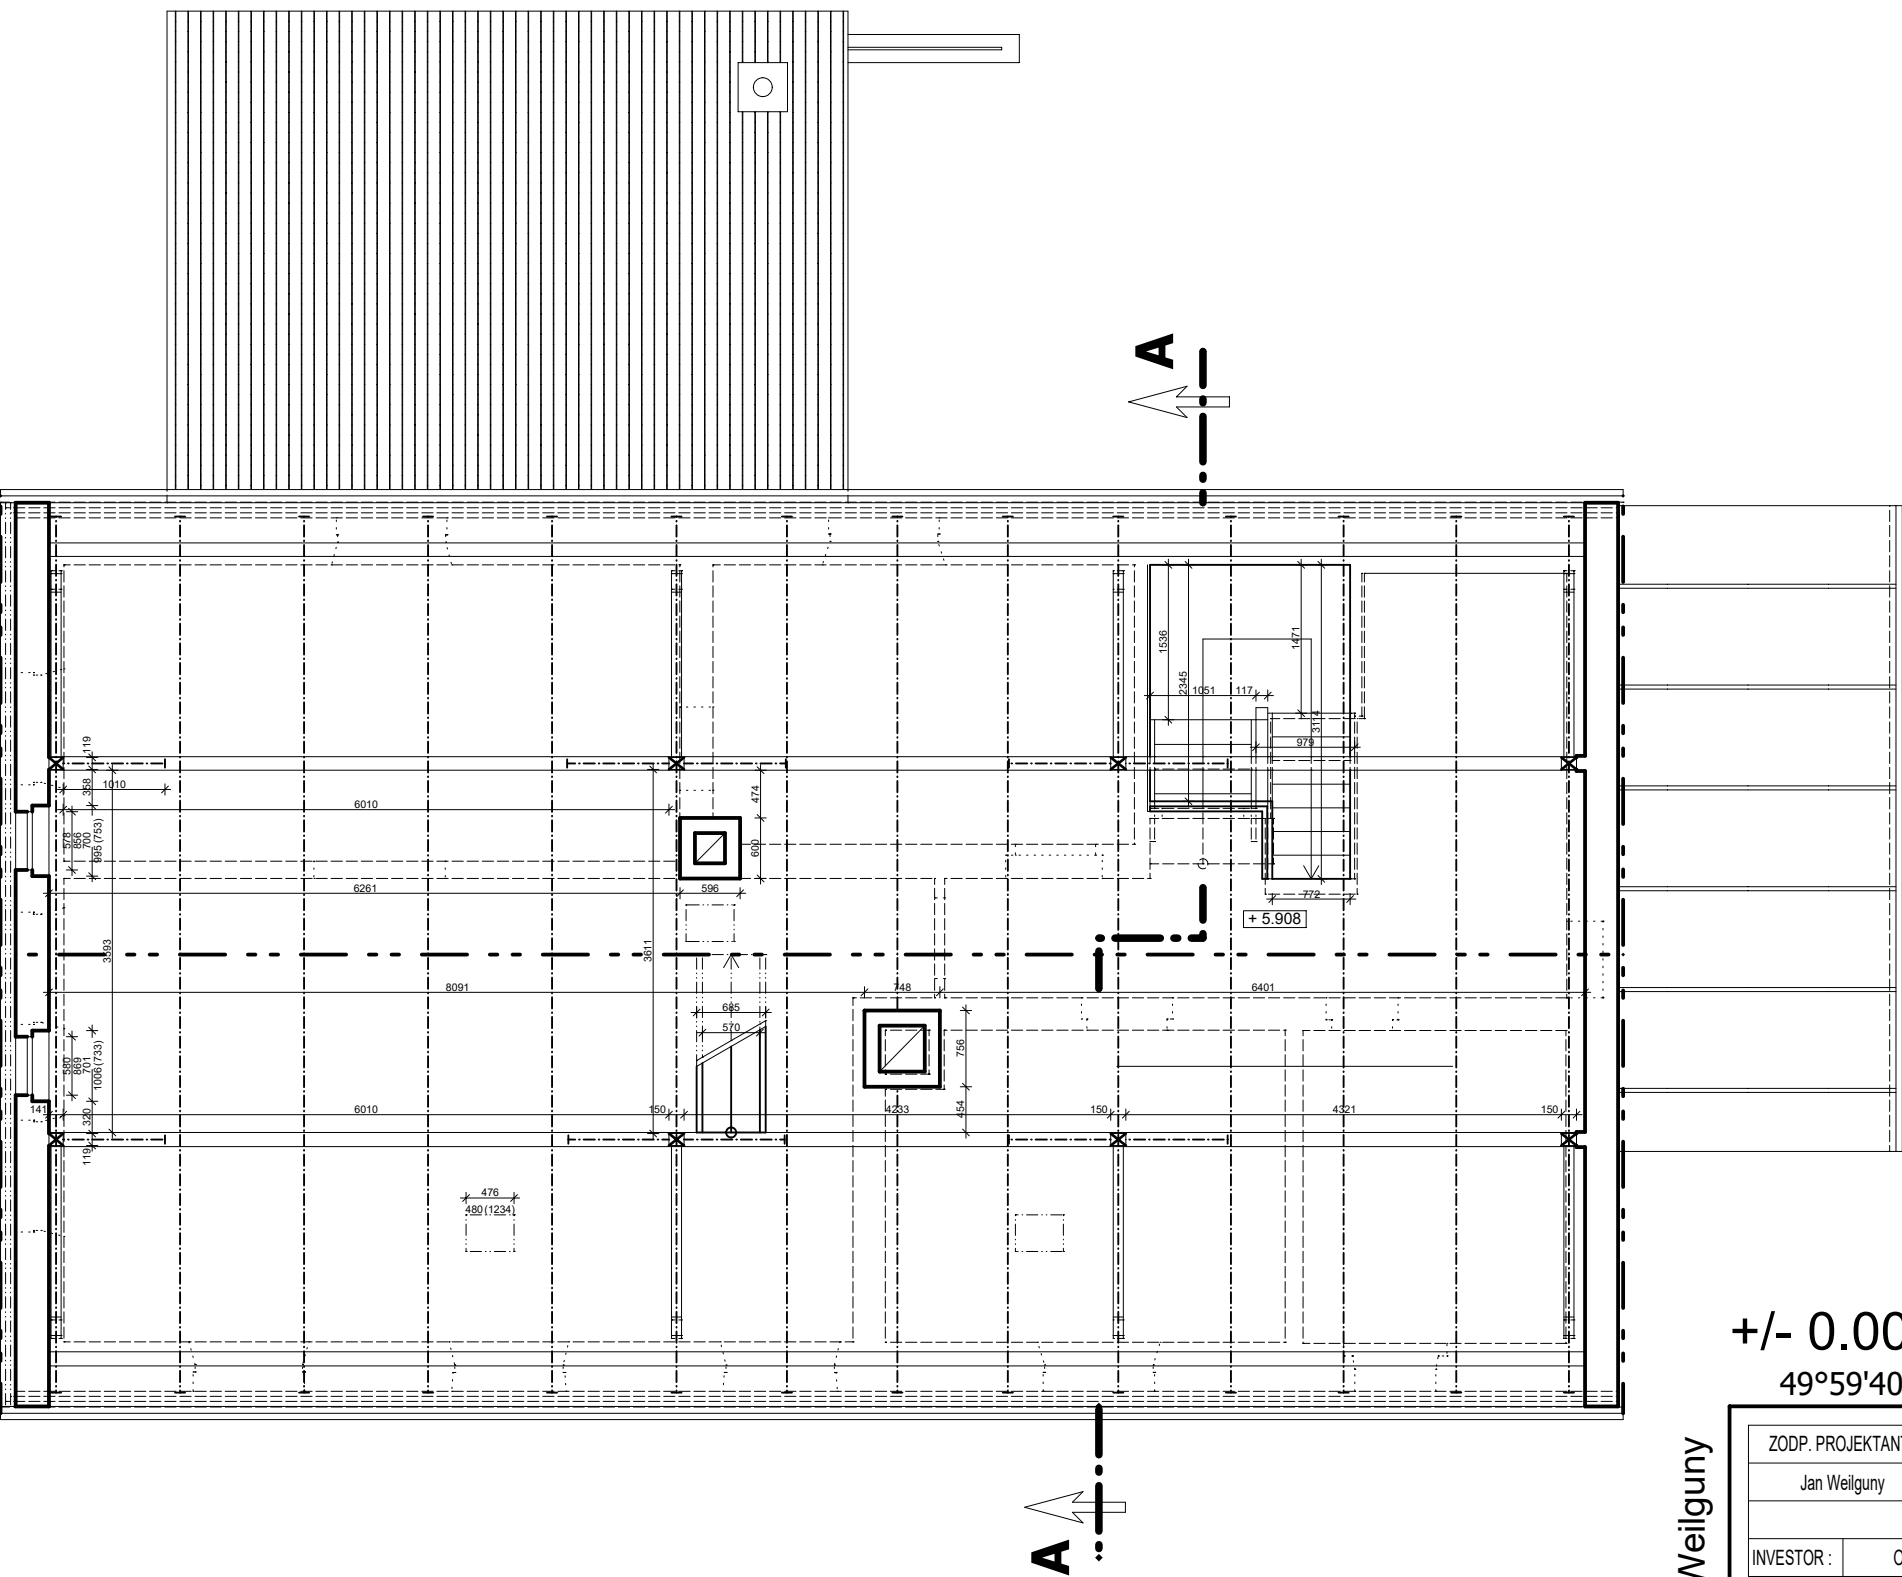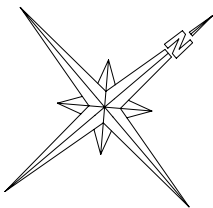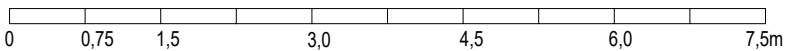



+/- 0.000 = cca 688 m n. m.
49°59'40.923"N, 13°3'35.149"E

C 2018 Jan Weilguny

ZODP. PROJEKTANT :	VYPRACOVAL :	TECHNICKÁ KONTROLA :	KRESLIL :	WEILGUNY Čestětín 17, 331 63 Nečtiny tel.: +420 602175927, weilguny@seznam.cz IČO 68791640, CZ7510272484	
Jan Weilguny	Jan Weilguny	Jan Weilguny	Jan Weilguny		
INVESTOR :	Obec Bezvěrov, č.p. 101, 330 41 Bezvěrov			FORMÁT:	1 A3
VLASTNÍK :	Obec Bezvěrov, č.p. 101, 330 41 Bezvěrov			DATUM :	10/2018
AKCE :	" Rekonstrukce nevyužívané budovy č. p. 77 v obci Bezvěrov "			PROGRAM / TISKÁRNA	Allplan 2011 / Canon iR 2018
STUPEŇ PD :	DSP	CHARAKTER STAVBY :	STAVEBNÍ ÚPRAVY	ARCHIVNÍ ČÍSLO :	12/2017_II
OBJEKT :	Bezvěrov č.p. 77, st.p.č. 95, k. ú. Bezvěrov 603848, Plzeň-sever, Plzeňský kraj			MĚŘÍTKO :	ČÍSLO VÝKRESU :
VÝKRES :	" KROV " - STÁVAJÍCÍ STAV			1 : 75	D.1.1.b_b4

" ŘEZ A-A " - STÁVAJÍCÍ STAV

Bezvěrov č.p. 77, st.p.č. 95, k. ú. Bezvěrov 603848, Plzeň-sever, Plzeňský kraj

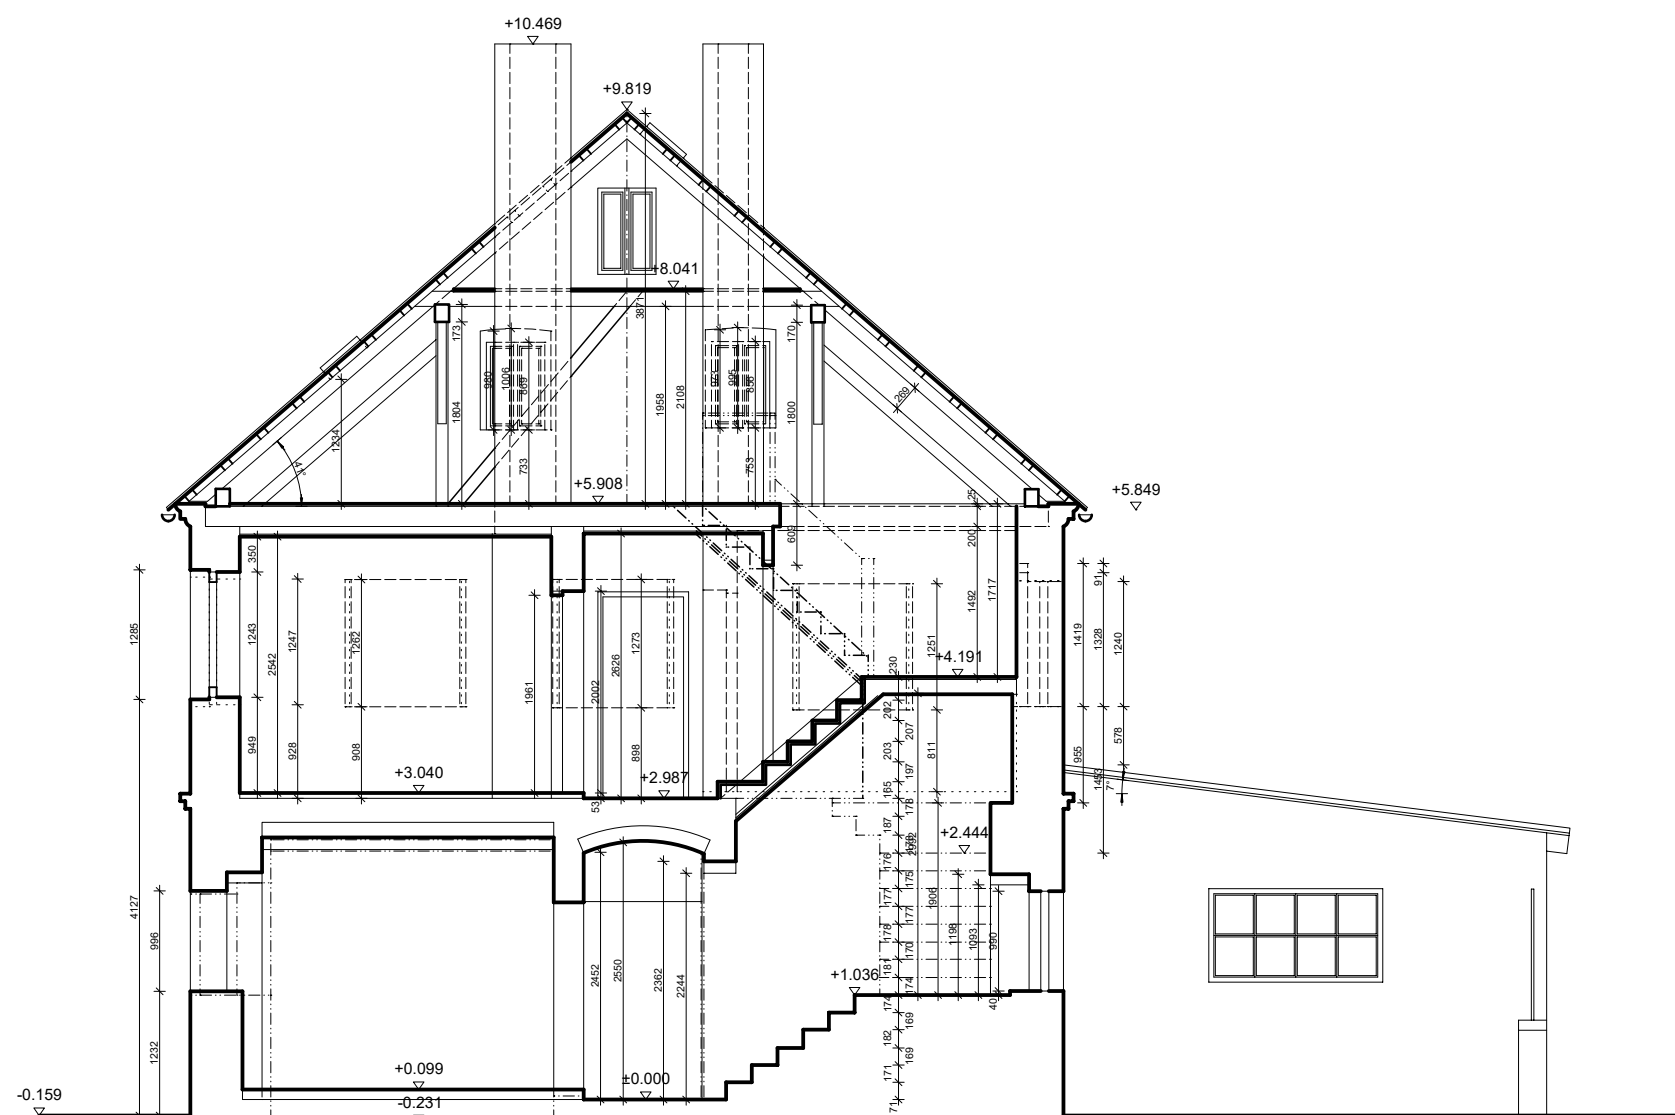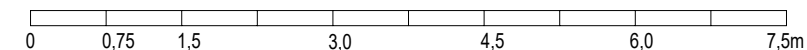

+/- 0.000 = cca 688 m n. m.


49°59'40.923"N, 13°3'35.149"E

C 2018 Jan Weilguny

ZODP. PROJEKTANT :		VYPRACOVAL :		TECHNICKÁ KONTROLA :		KRESLIL :		WEILGUNY Čestětín 17, 331 63 Nečtiny tel.:+420 602175927, weilguny@seznam.cz IČO 68791640, CZ7510272484	
Jan Weilguny		Jan Weilguny		Jan Weilguny		Jan Weilguny			
INVESTOR :	Obec Bezvěrov, č.p. 101, 330 41 Bezvěrov							FORMÁT: 1 A3	
VLASTNÍK :	Obec Bezvěrov, č.p. 101, 330 41 Bezvěrov								
AKCE :	"Rekonstrukce nevyužívané budovy č. p. 77 v obci Bezvěrov "							DATUM : 10/2018	
								PROGRAM / TISKÁRNA Allplan 2011 / Canon iR 2018	
STUPEŇ PD :	DSP			CHARAKTER STAVBY :		STAVEBNÍ ÚPRAVY		ARCHIVNÍ ČÍSLO : 12/2017_II	
OBJEKT :	Bezvěrov č.p. 77, st.p.č. 95, k. ú. Bezvěrov 603848, Plzeň-sever, Plzeňský kraj							MĚŘÍTKO : ČÍSLO VÝKRESU :	
VÝKRES :	"ŘEZ A-A" - STÁVAJÍCÍ STAV							1 : 75 D.1.1.b_c1	

" POHLED JIHOZÁPADNÍ " - STÁVAJÍCÍ STAV

Bezvěrov č.p. 77, st.p.č. 95, k. ú. Bezvěrov 603848, Plzeň-sever, Plzeňský kraj


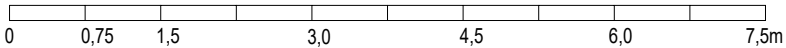


+/- 0.000 = cca 688 m n. m.
49°59'40.923"N, 13°3'35.149"E

C 2018 Jan Weilguny

ZODP. PROJEKTANT :		VYPRACOVAL :		TECHNICKÁ KONTROLA :		KRESLIL :		WEILGUNY Čestětín 17, 331 63 Nečtiny tel.:+420 602175927, weilguny@seznam.cz IČO 68791640, CZ7510272484			
Jan Weilguny		Jan Weilguny		Jan Weilguny		Jan Weilguny					
INVESTOR :	Obec Bezvěrov, č.p. 101, 330 41 Bezvěrov							FORMÁT:		1 A3	
VLASTNÍK :	Obec Bezvěrov, č.p. 101, 330 41 Bezvěrov									DATUM :	
AKCE :	" Rekonstrukce nevyužívané budovy č. p. 77 v obci Bezvěrov "							PROGRAM / TISKÁRNA		Allplan 2011 / Canon iR 2018	
STUPEŇ PD :	DSP		CHARAKTER STAVBY :		STAVEBNÍ ÚPRAVY		ARCHIVNÍ ČÍSLO :		12/2017_II		
OBJEKT :	Bezvěrov č.p. 77, st.p.č. 95, k. ú. Bezvěrov 603848, Plzeň-sever, Plzeňský kraj							MĚŘÍTKO :		ČÍSLO VÝKRESU :	
VÝKRES :	" <u>POHLED JIHOZÁPADNÍ</u> " - STÁVAJÍCÍ STAV							1 : 75		D.1.1.b_d1	

Bezvěrov č.p. 77, st.p.č. 95, k. ú. Bezvěrov 603848, Plzeň-sever, Plzeňský kraj

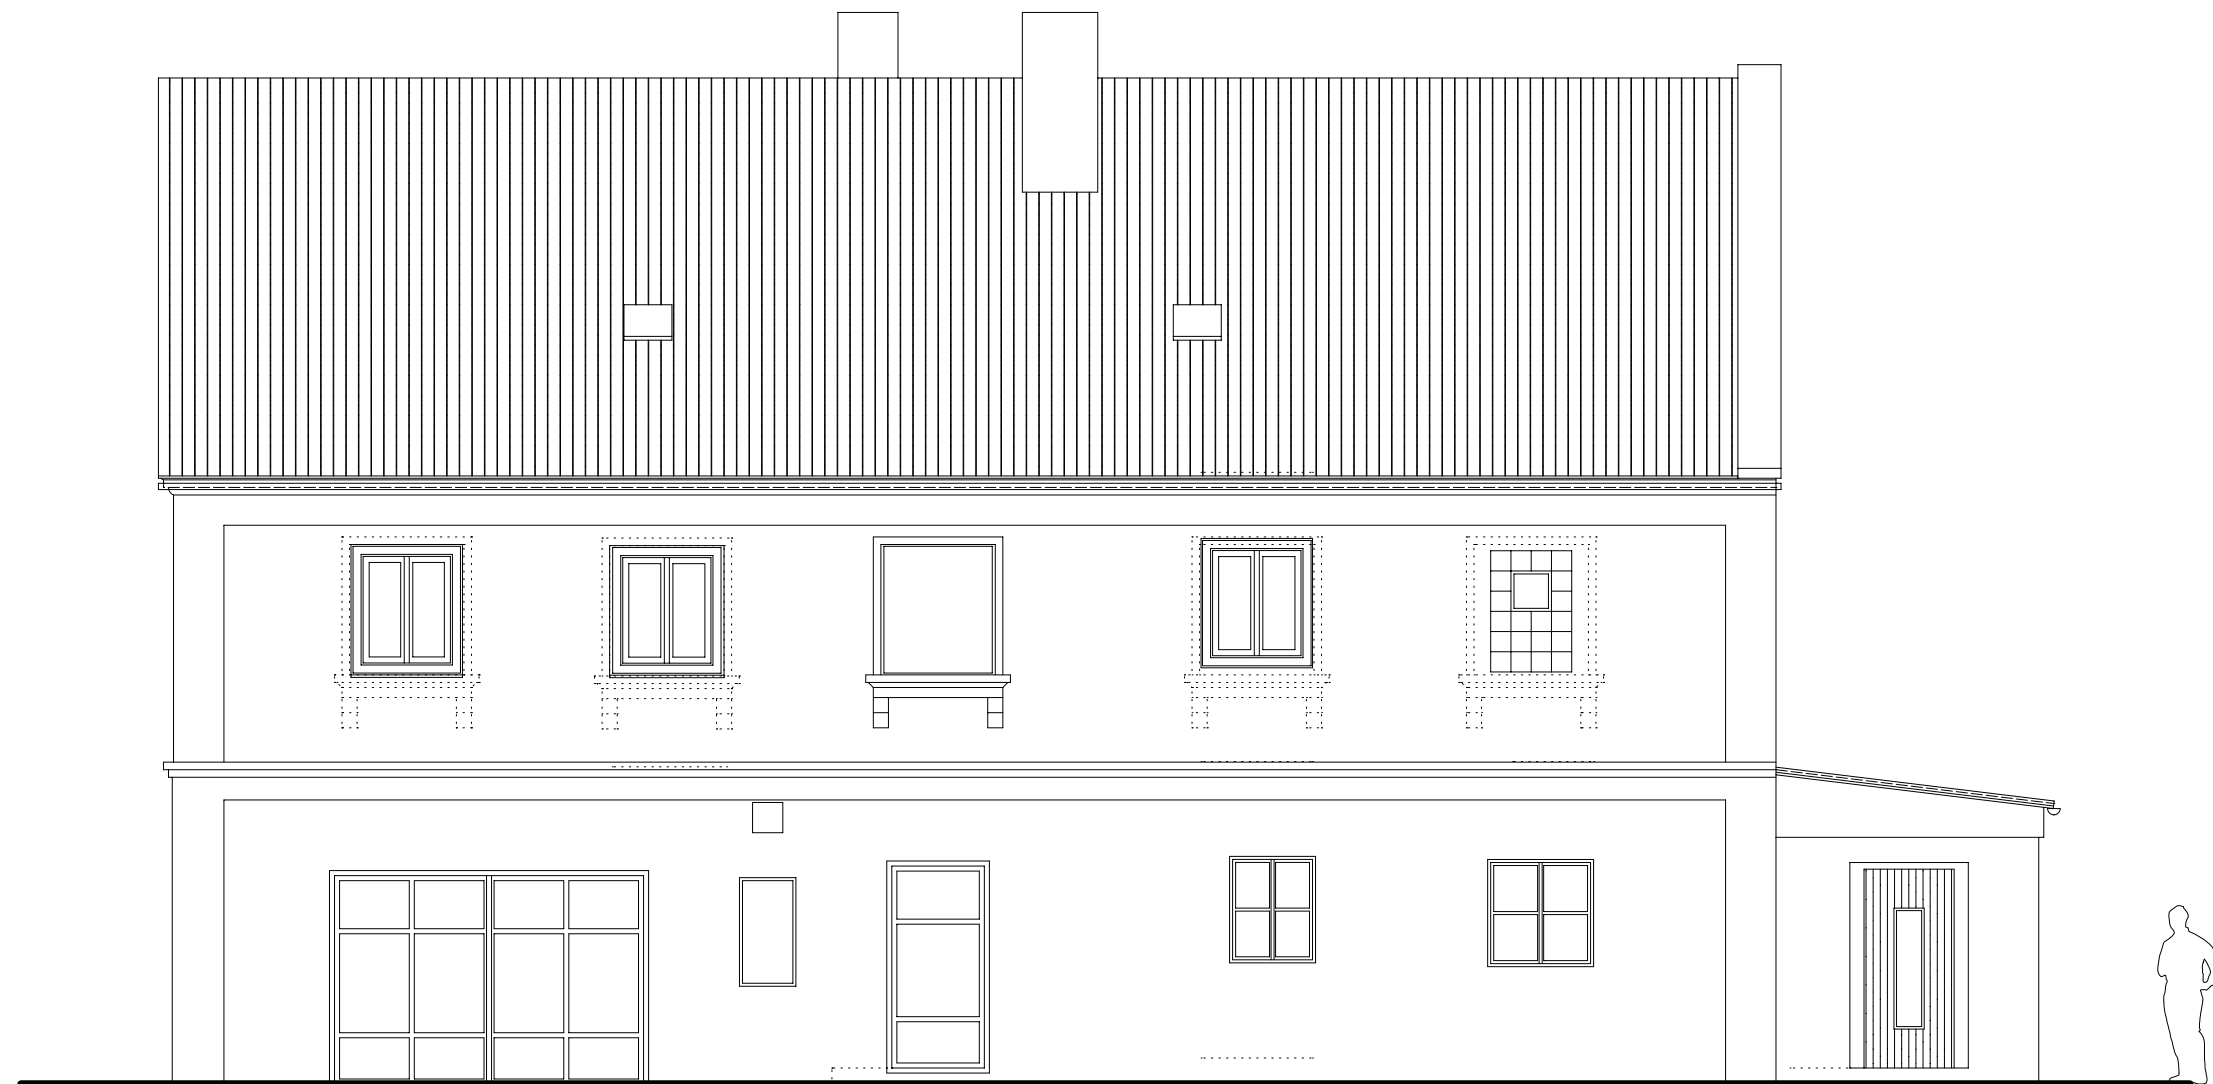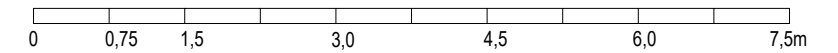


49°59'40.923"N, 13°3'35.149"E

© 2018 Jan Weilguny

ZODP. PROJEKTANT :		VYPRACOVAL :		TECHNICKÁ KONTROLA :		KRESLIL :		WEILGUNY Čestětín 17, 331 63 Nečtiny tel. : +420 602175927, weilguny@seznam.cz IČO 68791640, CZ7510272484	
Jan Weilguny		Jan Weilguny		Jan Weilguny		Jan Weilguny			
INVESTOR :	Obec Bezvěrov, č.p. 101, 330 41 Bezvěrov								
VLASTNÍK :	Obec Bezvěrov, č.p. 101, 330 41 Bezvěrov							FORMÁT :	1 A3
AKCE :	" Rekonstrukce nevyužívané budovy č. p. 77 v obci Bezvěrov "							DATUM :	10/2018
								PROGRAM / TISKÁRNA	Allplan 2011 / Canon iR 2018
STUPEŇ PD :	DSP		CHARAKTER STAVBY :		STAVEBNÍ ÚPRAVY		ARCHIVNÍ ČÍSLO :	12/2017_II	
OBJEKT :	Bezvěrov č.p. 77, st.p.č. 95, k. ú. Bezvěrov 603848, Plzeň-sever, Plzeňský kraj							MĚŘÍTKO :	ČÍSLO VÝKRESU :
VÝKRES :	" <u>POHLED JIHOVÝCHODNÍ</u> " - STÁVAJÍCÍ STAV							1 : 75	D.1.1.b_d2

Bezvěrov č.p. 77, st.p.č. 95, k. ú. Bezvěrov 603848, Plzeň-sever, Plzeňský kraj


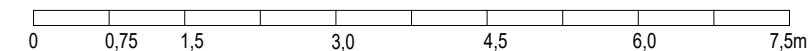


49°59'40.923"N, 13°3'35.149"E

© 2018 Jan Weilguny

ZODP. PROJEKTANT :		VYPRACOVAL :		TECHNICKÁ KONTROLA :		KRESLIL :		WEILGUNY Čestětín 17, 331 63 Nečtiny tel.:+420 602175927, weilguny@seznam.cz IČO 68791640, CZ7510272484	
Jan Weilguny		Jan Weilguny		Jan Weilguny		Jan Weilguny			
INVESTOR :	Obec Bezvěrov, č.p. 101, 330 41 Bezvěrov								
VLASTNÍK :	Obec Bezvěrov, č.p. 101, 330 41 Bezvěrov							FORMÁT:	1 A3
AKCE :	" Rekonstrukce nevyužívané budovy č. p. 77 v obci Bezvěrov "							DATUM :	10/2018
								PROGRAM / TISKÁRNA	Allplan 2011 / Canon iR 2018
STUPENĚ PD :	DSP		CHARAKTER STAVBY :		STAVEBNÍ ÚPRAVY		ARCHIVNÍ ČÍSLO :	12/2017_II	
OBJEKT :	Bezvěrov č.p. 77, st.p.č. 95, k. ú. Bezvěrov 603848, Plzeň-sever, Plzeňský kraj							MĚŘÍTKO :	ČÍSLO VÝKRESU :
VÝKRES :	" <u>POHLED SEVEROVÝCHODNÍ</u> " - STÁVAJÍCÍ STAV							1 : 75	D.1.1.b_d3

Bezvěrov č.p. 77, st.p.č. 95, k. ú. Bezvěrov 603848, Plzeň-sever, Plzeňský kraj

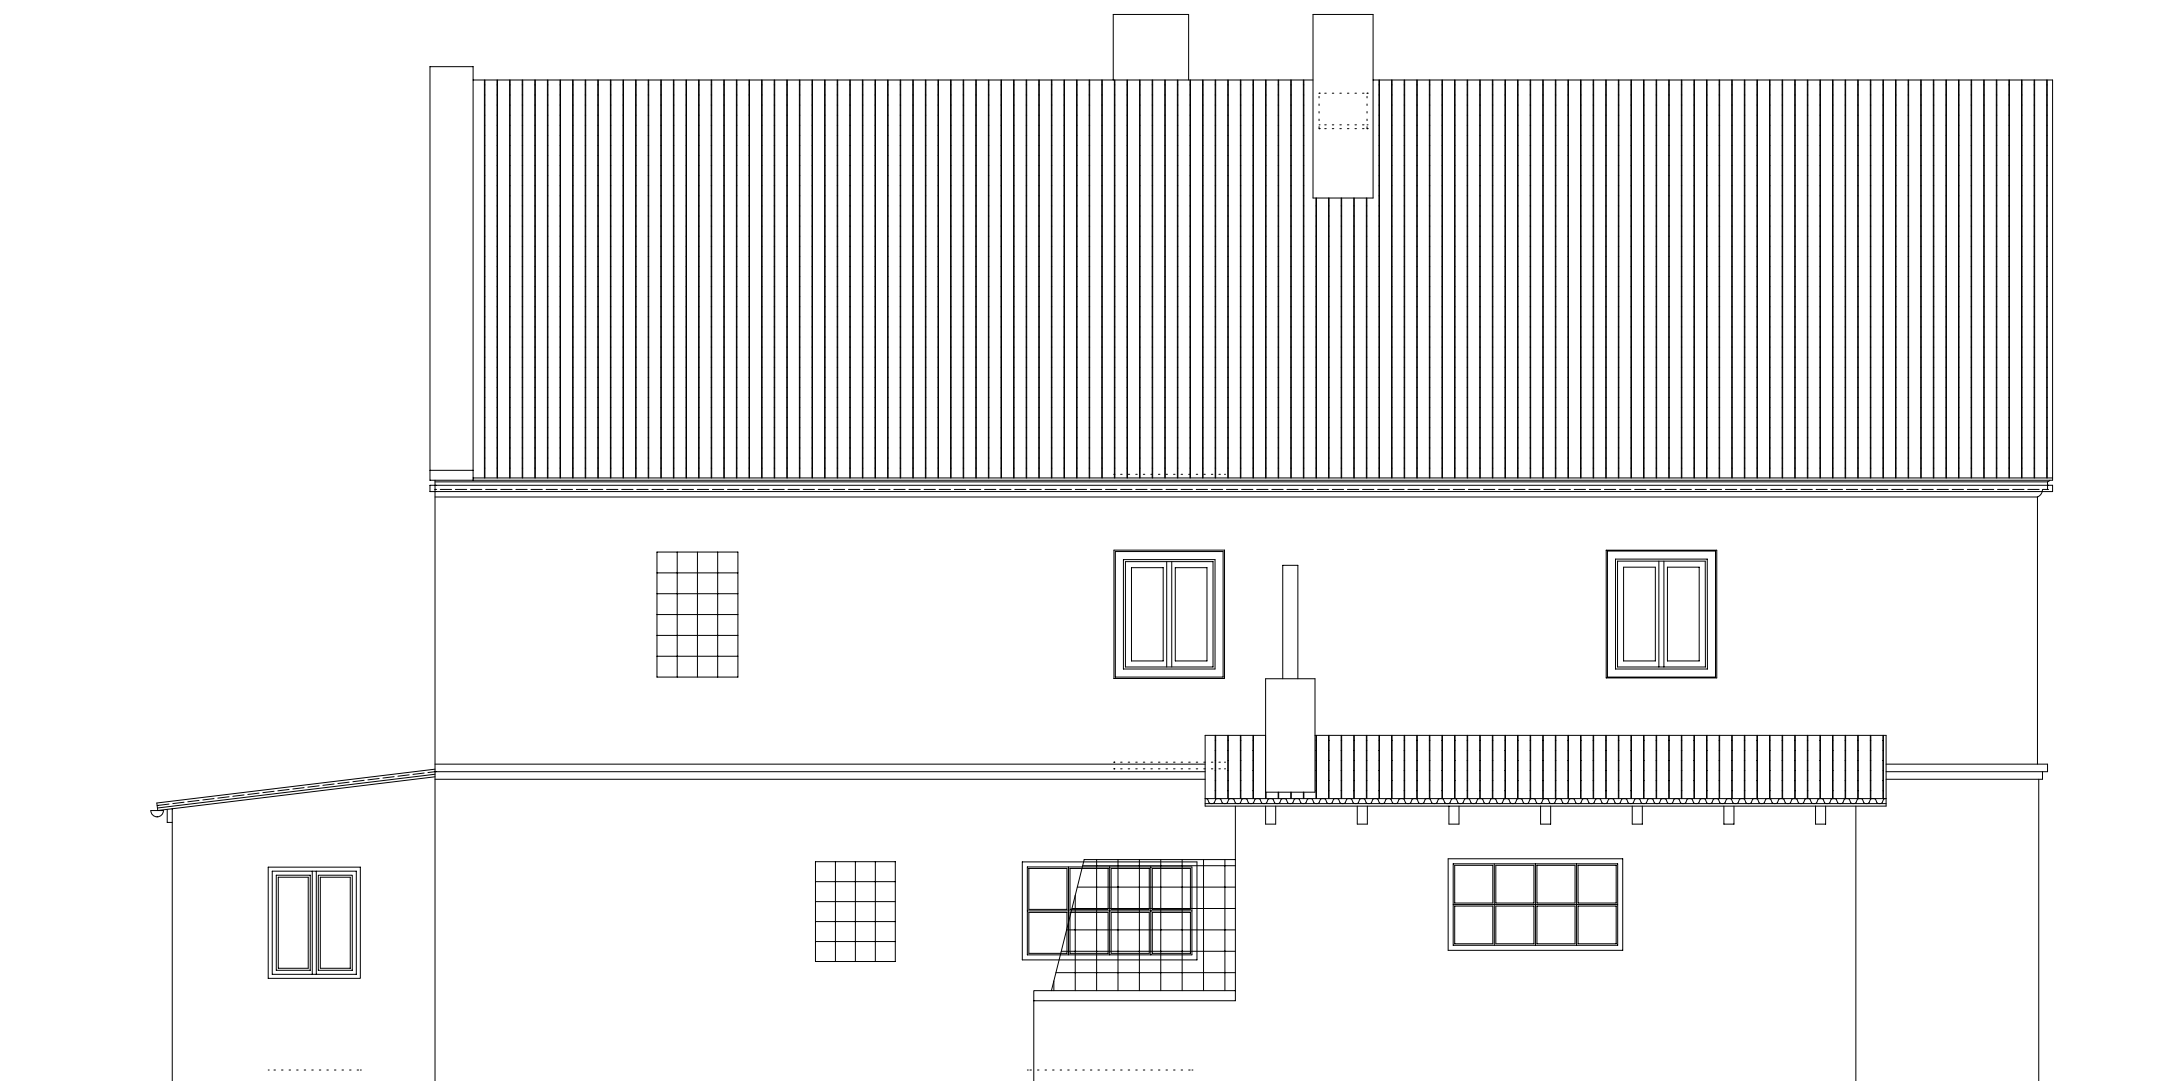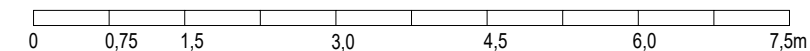

49°59'40.923"N, 13°3'35.149"E

© 2018 Jan Weilguny

ZODP. PROJEKTANT :		VYPRACOVAL :		TECHNICKÁ KONTROLA :		KRESLIL :		WEILGUNY Čestětín 17, 331 63 Nečtiny tel. :+420 602175927, weilguny@seznam.c IČO 68791640, CZ7510272484		
Jan Weilguny		Jan Weilguny		Jan Weilguny		Jan Weilguny				
INVESTOR :	Obec Bezvěrov, č.p. 101, 330 41 Bezvěrov									
VLASTNÍK :	Obec Bezvěrov, č.p. 101, 330 41 Bezvěrov							FORMÁT :		1 A3
AKCE :	" Rekonstrukce nevyužívané budovy č. p. 77 v obci Bezvěrov "							DATUM :		10/2018
								PROGRAM / TISKÁRNA		Allplan 2011 / Canon iR 2018
STUPĚŇ PD :		DSP		CHARAKTER STAVBY :		STAVEBNÍ ÚPRAVY		ARCHIVNÍ ČÍSLO :		12/2017_II
OBJEKT :	Bezvěrov č.p. 77, st.p.č. 95, k. ú. Bezvěrov 603848, Plzeň-sever, Plzeňský kraj							MĚŘITKO :		ČÍSLO VÝKRESU :
VÝKRES :	" <u>POHLED SEVEROZÁPADNÍ</u> " - STÁVAJÍCÍ STAV							1 : 75		D.1.1.b_d4