

Číslo smlouvy CETIN: VPIC/§86/2020/048

SMLOUVA S VLASTNÍKEM TECHNICKÉ INFRASTRUKTURY
č. VPIC/§86/2020/048

kterou dne, měsíce a roku níže uvedeného uzavřeli v souladu s § 86, odst. 2, písm. d) stavebního zákona (SZ) č. 183/2006 Sb., ve znění pozdějších předpisů

1. **CETIN a.s.** zapsaná v obchodním rejstříku vedeném Městským soudem v Praze pod sp. z. B 20623
sídlo: Českomoravská 2510/19, Libeň, 190 00 Praha 9
IČO: 04084063
DIČ: CZ04084063
bankovní spojení: PPF banka a.s. – č. ú 2019160003/6000
zastoupená: Ing. Valterem Skowronkem, supervizorem pro výstavbu sítě dle pověření
jako „**vlastník technické infrastruktury**“

a

2. **Obec Rapotín**, se sídlem Šumperská 775, Rapotín 788 14
IČ: 00635901
DIČ: CZ00635901
jednající: Mgr. Bohuslav Hudec, starosta obce

jako „**žadatel o územní rozhodnutí o umístění stavby**“

(oba též jako „smluvní strana“ nebo „smluvní strany“),

takto:

Čl. I.

Úvodní ustanovení

1. Vlastník technické infrastruktury (dále jen „CETIN“) je oprávněn vykonávat komunikační činnosti ve smyslu ustanovení § 7 zákona č. 127/2005 Sb., o elektronických komunikacích a o změně některých souvisejících zákonů (dále jen zákon o elektronických komunikacích).
2. Smluvní strany prohlašují, že údaje v této smlouvě uvedené jsou v souladu se skutečností v době uzavření smlouvy. Smluvní strany se zavazují, že případné změny dotčených údajů oznámí bez prodlení druhé smluvní straně.
3. Žadatel o územní rozhodnutí o umístění stavby (dále jen „žadatel“) nazvané „**Přírodě blízká protipovodňová opatření na řece Desné v úseku ř. km 12,088-14,231**“ v rámci žádosti o jeho vydání zahrne do ní i překládku sítě elektronických komunikací (SEK) ve vlastnictví CETIN dle článku II. odst. 4 této smlouvy.

Čl. II.

Předmět smlouvy

1. Žadatel prohlašuje, že v rámci stavby „**Přírodě blízká protipovodňová opatření na řece Desné v úseku ř. km 12,088-14,231**“ (dále jen „stavba“) bude nutné realizovat vynucenou překládku sítě elektronických komunikací (dále jen „překládka“) ve vlastnictví CETIN.
2. Žadatel bere na vědomí, že překládku SEK si zajistí její vlastník, společnost CETIN, jak jako vlastník technické infrastruktury sdělil žadateli ve Vyjádření CETIN o existenci SEK č. 525706/20 ze dne 13.2.2020 (dále jen „Vyjádření o existenci SEK“) ve smyslu § 161 odst. 1 stavebního zákona, a že žadatel je povinen nést náklady překládky SEK ve smyslu § 104 odst. 17 zákona č. 127/2005 Sb., o elektronických komunikacích, v platném znění.
Žadatel dále bere na vědomí, že způsob a podmínky pro provedení překládky ve smyslu Vyjádření o existenci SEK (resp. Vyjádření SEK platné v době realizace překládky) budou upraveny v samostatné **Smlouvě o realizaci překládky**, která bude uzavřena dvanáct (12) měsíců před zahájením realizace stavby v době, kdy bude zřejmé, že stavba a tím i překládka budou skutečně realizovány a bude znám termín započetí s realizací stavby.
3. Tato smlouva je uzavírána ve smyslu ustanovení § 86 odst. 2 písm. c) a d) zákona č. 183/2006 Sb., stavebního zákona v platném znění pouze pro účely územního řízení a nenahrazuje Smlouvu o realizaci překládky SEK, která bude uzavřena dvanáct (12) měsíců před zahájením realizace stavby, a bez jejíhož uzavření nebude ze strany CETIN překládka realizována.
4. Součástí žádosti o územní rozhodnutí o umístění stavby bude projektová dokumentace stavby, která obsahuje i překládku SEK, trasu překládané SEK i trasu přeložené (nové) SEK dle přílohy č. této smlouvy.

Čl. IV.

Závěrečná ustanovení

1. Tato smlouva nabývá platnosti a účinnosti podpisem oběma smluvními stranami.
2. Smlouva je vyhotovena ve 3 (třech) stejnopisech, z nichž každý má platnost originálu, po jednom obdrží každá smluvní strana a jedno vyhotovení bude žadatelem použito jako příloha k žádosti o vydání územního rozhodnutí o umístění stavby ve smyslu výše uvedeného ustanovení stavebního zákona.

3. Nedílnou součástí této smlouvy jsou následující přílohy:

Příloha č. 1. Koordinační situace

2. Vyjádření o existenci sítě

V Ostravě dne 16-12-2020

vlastník technické infrastruktury
Ing. Václav Skowronek
supervizor pro výstavbu sítě
DÍČ: 170134063

238

VPIC Vikýřovice, PPO Desná

V RAPOTINĚ dne 22.12.2020

žadatel o územní rozhodnutí o umístění stavby
Mgr. Bohuslav Hudec
starosta obce












**VYJÁDŘENÍ O EXISTENCI SÍTĚ ELEKTRONICKÝCH KOMUNIKACÍ
společnosti CETIN a.s.
(„Vyjádření“)**

**A VŠEOBECNÉ PODMÍNKY OCHRANY SÍTĚ ELEKTRONICKÝCH KOMUNIKACÍ
společnosti CETIN a.s.
(„Všeobecné podmínky ochrany SEK“)**

toto Vyjádření a Všeobecné podmínky ochrany SEK je vydané dle ustanovení § 101 zákona č. 127/2005 Sb., o elektronických komunikacích a o změně některých souvisejících zákonů, v platném znění („**Zákon o elektronických komunikacích**“), a dle ustanovení § 161 zákona č. 183/2006 Sb., o územním plánování a stavebním řádu, v platném znění („**Stavební zákon**“), a dle příslušných ustanovení zákona č. 89/2012 Sb., občanského zákoníku, v platném znění („**Občanský zákoník**“)

Číslo jednací: 525706/20

Číslo žádosti: 0120 682 655 („Žádost“)

Název akce („Stavba“)	Přírodě blízká protipovodňová opatření na řece Desné v úseku ř. km 12,088-14,231	
Důvod vydání Vyjádření („Důvod vyjádření“)	Územní řízení	
Žadatel	AQUATIS a.s.	
Stavebník	Obec Rapotín, Šumperská 775, Rapotín, 78814	
Zájmové území	Okres	Šumperk
	Obec	Rapotín, Šumperk, Vikýřovice
	Kat. území / č. parcely	Rapotín; Šumperk; Vikýřovice
Platnost Vyjádření	13. 2. 2022 („Den konce platnosti Vyjádření“)	

Žadatel Žádostí určil a vyznačil Zájmové území, jakož i určil Důvod Vyjádření.

Na základě určení a vyznačení Zájmového území Žadatelem a na základě určení Důvodu Vyjádření vydává společnost CETIN a.s. následující Vyjádření:

Dojde ke střetu se sítí elektronických komunikací (dále jen „SEK“) společnosti CETIN a.s.

- (I) Na Žadatelem určeném a vyznačeném Zájmovém území se vyskytuje SEK společnosti CETIN a.s.;
- (II) Společnost CETIN a.s. **za podmínky splnění bodu (III)** tohoto Vyjádření **souhlasí**, aby Stavebník a/nebo Žadatel, je-li Stavebníkem v Zájmovém území vyznačeném v Žádosti, provedl Stavbu a/nebo činnosti povolené příslušným správním rozhodnutím vydaným dle Stavebního zákona;
- (III) Stavebník a/nebo Žadatel, je-li Stavebníkem, je povinen
 - (i) dodržet tyto níže uvedené podmínky, které byly stanovené POS, tak jak je tento označen ve Všeobecných podmínkách ochrany SEK

- V případě výše uvedené stavby, dochází k střetu s trasou tel. sítě, je nutné provést přeložku tel. sítě a zařízení. Upozorňujeme, že přeložka tel. sítě bude realizována celá naší společností CETIN a.s., a nemůže být předmětem výběrového řízení třetím subjektem. Nutnost provedení přeložky SEK byla avizována POS. Nadále je třeba postupovat níže uvedeným způsobem. Doporučujeme do územního rozhodnutí pro výše uvedenou stavbu zapsat stavební objekt přeložky a ochrany tel. sítě, jako samostatný stavební objekt ?SO?. V opačném případě bude přeložka řešena samostatným územním rozhodnutím. Realizaci překládky zajistí CETIN a.s, kontaktní osoba: Petr Truhlář, tel. 238 462 515, e-mail: petr.truhlar@cetin.cz ,na kterého je třeba se obrátit pro vypracování příslušných podkladů a následně zajištění smlouvy o přeložce.
- Přeložky VPI
- Podmínkou pro provedení stavby je přeložení kabelové trasy/zařízení SEK. Trasu přeložky zapracujte a zakreslete do projektové dokumentace stavby.
- CETIN je oprávněn ke zpracování realizační projektové dokumentace překládky.
- Stavbu překládky SEK zahrňte do správního rozhodnutí, kterým je povolována stavba, která překládku SEK vyvolala.; a
- (ii) řídit se Všeobecnými podmínkami ochrany SEK, které jsou nedílnou součástí Vyjádření;
- (IV) Pro případ, že bude nezbytné přeložení SEK, zajistí vždy takové přeložení SEK její vlastník, společnost CETIN a.s. Stavebník, který vyvolal překládku SEK je dle ustanovení § 104 odst. 17 Zákona o elektronických komunikacích povinen uhradit společnosti CETIN a.s. veškeré náklady na nezbytné úpravy dotčeného úseku SEK, a to na úrovni stávajícího technického řešení;

(V) Pro účely přeložení SEK dle bodu (IV) tohoto Vyjádření je Stavebník povinen uzavřít se společností CETIN a.s. Smlouvu o realizaci překládky SEK.

Vyjádření je platné pouze pro Zájmové území určené a vyznačené Žadatelem, jakož i pro Důvod Vyjádření stanovený a určený Žadatelem v Žádosti.

Vyjádření pozbývá platnosti i) v Den konce platnosti Vyjádření, ii) změnou rozsahu Zájmového území či změnou Důvodu Vyjádření uvedeného v Žádosti a/nebo iii) jakýmkoliv porušením kterékoliv povinnosti stanovené Všeobecnými podmínkami ochrany SEK, to vše v závislosti na tom, která ze skutečností rozhodná pro pozbytí platnosti Vyjádření nastane nejdříve.

Společnost CETIN a.s. vydáním tohoto Vyjádření poskytla Žadateli pro Žadatelem určené a vyznačené Zájmové území veškeré informace o SEK dostupné společnosti CETIN a.s. ke dni podání Žádosti.

Ze strany společnosti CETIN a.s. může v některých případech docházet ke zpracování Vašich osobních údajů. Ke zpracování Vašich osobních údajů dochází vždy v souladu s platnými právními předpisy. Konkrétní zásady a podmínky zpracování osobních údajů společností CETIN a.s. jsou dostupné na stránce <https://www.cetin.cz/zasady-ochrany-osobnich-udaju>.

V případě dotazů k Vyjádření kontaktujte prosím asistenční linku 238 461 111.


Přílohami Vyjádření jsou:

- *Všeobecné podmínky ochrany SEK*
- *Informace k vytýčení SEK ve vlastnictví společnosti CETIN a.s.*
- *Situační výkres (obsahuje Zájmové území určené a vyznačené Žadatelem a výřezy účelové mapy SEK)*

Číslo jednací: 525706/20

Číslo žádosti: 0120 682 655

Vyjádření vydala společnost **CETIN a.s.** dne: 13. 2. 2020.

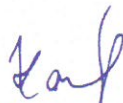

CETIN a.s.
Českomoravská 2510/19, Libeň
190 00 Praha 9
DIČ: CZ04084063

102

VŠEOBECNÉ PODMÍNKY OCHRANY SÍTĚ ELEKTRONICKÝCH KOMUNIKACÍ společnosti CETIN a.s.**1. PLATNOST VŠEOBECNÝCH PODMÍNEK**

- i) Tyto Všeobecné podmínky ochrany sítě elektronických komunikací (dále jen „**VPOSEK**“) tvoří součást Vyjádření (jak je tento pojem definován níže v článku 2 VPOSEK).
- ii) V případě rozporu mezi Vyjádřením a těmito VPOSEK mají přednost ustanovení Vyjádření, pokud není těmito VPOSEK stanoveno jinak.

2. DEFINICE

Níže uvedené termíny, jsou-li použity v těchto VPOSEK a uvozeny velkým písmenem, mají následující význam:

„**CETIN**“ znamená CETIN a.s. se sídlem Českomoravská 2510/19, Libeň, 190 00 Praha 9, IČO: 04084063, zapsaná v obchodním rejstříku vedeném Městským soudem v Praze pod spz. B 20623;

„**Den**“ je kalendářní den;

„**Kabelovod**“ podzemní zařízení sestávající se z tělesa Kabelovodu a kabelových komor, sloužící k zatahování kabelů a ochranných trubek;

„**Občanský zákoník**“ znamená zákon č. 89/2012 Sb., občanský zákoník, ve znění pozdějších předpisů;

„**Vlastník**“ je zaměstnanec společnosti CETIN, pověřený ochranou sítě, Vlastimil Chmelař, tel.: 602 445 985, e-mail: vlastimil.chmelař@cetin.cz;

„**Pracovní den**“ znamená Den, který není v České republice dnem pracovního klidu nebo státem uznaným svátkem;

„**Příslušné požadavky**“ znamená jakýkoli a každý příslušný právní předpis, vč. technických norem, nebo normativní právní akt veřejné správy či samosprávy, nebo jakékoli rozhodnutí, povolení, souhlas nebo licenci, včetně podmínek, které s ním souvisí;

„**Překládka**“ je stavba spočívající ve změně trasy vedení SEK ve vlastnictví CETIN nebo přemístění zařízení SEK ve vlastnictví CETIN; Stavebník, který Překládku vyvolal, je dle ustanovení § 104 odst. 17 Zákona o elektronických komunikacích povinen uhradit společnosti CETIN veškeré náklady na nezbytné úpravy dotčeného úseku SEK, a to na úrovni stávajícího technického řešení;

„**SEK**“ je síť elektronických komunikací ve vlastnictví CETIN;

„**Stavba**“ je stavba a/nebo činnost ve vztahu, k níž bylo vydáno Vyjádření, a je prováděna Stavebníkem a/nebo Žadatelem v souladu s Příslušnými požadavky, povolená příslušným správním rozhodnutím vydaným dle Stavebního zákona;

„**Stavebník**“ je osoba takto označená ve Vyjádření;

„**Stavební zákon**“ je zákon č. 183/2006 Sb., o územním plánování a stavebním řádu;

„**Vyjádření**“ je vyjádření o existenci sítě elektronických komunikací vydané společností CETIN dne 13. 2. 2020 pod č.j. 525706/20;

„**Žájmové území**“ je území označené Žadatelem a/nebo Stavebníkem v Žádosti;

„**Situační výkres**“ je výkres, který je přílohou Vyjádření a obsahuje Žájmové území určené a vyznačené Žadatelem v Žádosti a výřezy účelové mapy SEK;

„**Zákon o elektronických komunikacích**“ je zákon č. 127/2005 Sb., o elektronických komunikacích a o změně některých souvisejících zákonů, ve znění pozdějších předpisů;

„**Žadatel**“ je osoba takto označená ve Vyjádření.

„**Žádost**“ je žádost, kterou Žadatel a/nebo Stavebník požádal CETIN o vydání Vyjádření.

3. PLATNOST A ÚČINNOST VPOSEK

Tyto VPOSEK jsou platné a účinné dnem odeslání Vyjádření na i) adresu elektronické pošty Stavebníka a/nebo Žadatele uvedenou v Žádosti nebo ii) adresu pro doručení prostřednictvím poštovní přepravy uvedenou Stavebníkem a/nebo Žadatelem v Žádosti.

4. OBECNÁ PRÁVA A POVINNOSTI STAVEBNÍKA A/NEBO ŽADATELE

(i) Stavebník, Žadatel je výslovně srozuměn s tím, že SEK je veřejně prospěšným zařízením, byla zřízena ve veřejném zájmu a je chráněna Příslušnými požadavky.

(ii) SEK je chráněna ochranným pásmem, jehož rozsah je stanoven (a) ustanovením § 102 Zákona o elektronických komunikacích a/nebo (b) právními předpisy účinnými před Zákonom o elektronických komunikacích, není-li Příslušnými požadavky stanoveno jinak.

(iii) Stavebník, Žadatel nebo jím pověřená třetí osoba, je povinen při provádění Stavby nebo jiných prací, při odstraňování havárií a projektování staveb, řídit se Příslušnými požadavky, správnou praxí v oboru stavebnictví a technologickými postupy a je povinen učinit veškerá nezbytná opatření vyžadovaná Příslušnými požadavky k ochraně SEK před poškozením. Povinnosti dle tohoto odstavce má Stavebník rovněž ve vztahu k SEK, které se nachází mimo Žájmové území.

(iv) Při zjištění jakéhokoliv rozporu mezi údaji v Situačním výkresu, který je přílohou Vyjádření a skutečným stavem, je Stavebník a/nebo Žadatel povinen bez zbytečného odkladu, nejpozději Den následující po zjištění takové skutečnosti, zjištěný rozpor oznámit POS.

(v) Stavebník, Žadatel nebo jím pověřená třetí osoba, je povinen každé poškození či krádež SEK bezodkladně, nejpozději Den následující po zjištění takové skutečnosti, oznámit takovou skutečnost dohledovému centru společnosti CETIN na telefonní číslo +420 238 464 190.

(vi) Bude-li Stavebník, Žadatel nebo jím pověřená třetí osoba na společnosti CETIN požadovat, aby se jako účastník správního řízení, pro jehož účely bylo toto Vyjádření vydáno, vzdala práva na odvolání proti rozhodnutí vydanému ve správním řízení, je oprávněn kontaktovat POS.

5. POVINNOSTI STAVEBNÍKA PŘI PŘÍPRAVĚ STAVBY

(i) Při projektování Stavby je Stavebník povinen zajistit, aby projektová dokumentace Stavby (i) zohledňovala veškeré požadavky na ochranu SEK vyplývající z Příslušných požadavků, zejména ze Zákona o elektronických komunikacích a Stavebního zákona, (ii) respektovala správnou praxi v oboru stavebnictví a technologické postupy a (iii) umožňovala, aby i po provedení a umístění Stavby dle takové projektové dokumentace byla společnost CETIN, jako vlastník SEK schopna bez jakýchkoli omezení a překážek provozovat SEK, provádět údržbu a opravy SEK.

(ii) Nebude-li možné projektovou dokumentaci zajistit některý, byť i jeden z požadavků dle předchozího odstavce (i) a/nebo umístění Stavby by mohlo způsobit, že nebude naplněn některý, byť i jeden z požadavků dle předchozího odstavce (i), vyvolá Stavebník Překládku.

(iii) Při projektování Stavby, která se nachází nebo je u ní zamýšleno, že se bude nacházet v ochranném pásmu radiových tras společnosti CETIN a překračuje výšku 15 m nad zemským povrchem, a to včetně dočasných objektů zařízení staveníště (jeřáby, konstrukce, atd.) je Stavebník povinen písemně kontaktovat POS za účelem získání konkrétního stanoviska a podmínek k ochraně radiových tras společnosti CETIN a pro určení, zda Stavba vyvolá Překládku. Ochranné pásmo radiových tras v šíři 50m je zakresleno do situačního výkresu, který je součástí tohoto Vyjádření.

VŠEOBECNÉ PODMÍNKY OCHRANY SÍTĚ ELEKTRONICKÝCH KOMUNIKACÍ společnosti CETIN a.s.

Číslo jednací: 525706/20

Číslo žádosti: 0120 682 655

- (iv) Pokud se v Zájmovém území nachází podzemní silové vedení (NN) ve vlastnictví společnosti CETIN, je Stavebník povinen ve vztahu k projektové dokumentaci zajistit totéž, co je uvedeno pod písm (i) tohoto článku 5, přičemž platí, že Stavebník vyvolá Překládku v případech uvedených pod písm (ii) tohoto článku 5.
- (v) Stavebník je povinen při projektování Stavby, která je stavbou (a) zařízení silových elektrických sítí (VN, VVN a ZVVN) a/nebo (b) trakčních vedení, provést výpočet či posouzení rušivých vlivů na SEK, zpracovat ochranná opatření, to vše dle a v souladu s Příslušnými požadavky. Stavebník je povinen nejpozději třicet (30) Dnů před podáním žádosti o vydání příslušného správního rozhodnutí k umístění Stavby dle Stavebního zákona předat POS výpočet či posouzení rušivých vlivů na SEK a zpracovaná ochranná opatření.
- (vi) Je-li Stavba v souběhu s Kabelovodem, nebo Kabelovod kříží, je Stavebník povinen nejpozději ke Dni, ke kterému započne se zpracováním projektové dokumentace ke Stavbě, oznámit POS a projednat s POS (a) veškeré případy, kdy trajektorie podvrtní a protlaků budou vedeny ve vzdálenosti menší, než je 1,5 m od Kabelovodu a (b) jakékoliv výkopové práce, které budou nebo by mohly být vedeny v úrovni či pod úrovní Kabelovodu nebo kabelové komory.
- (vii) Je-li Stavba umístěna nebo má být umístěna v blízkosti Kabelovodu, ve vzdálenosti menší, než jsou 2 m nebo kříží-li Stavba Kabelovod ve vzdálenosti menší, než je 0,5 m nad nebo kdekoliv pod Kabelovodem, je Stavebník povinen předložit POS k posouzení zakreslení Stavby v příčných řezech, přičemž do příčného řezu je Stavebník rovněž povinen zakreslit profil kabelové komory.

6. POVINNOSTI STAVEBNÍKA PŘI PROVÁDĚNÍ STAVBY

- (i) Stavebník je před započatím jakýchkoliv zemních prací ve vztahu ke Stavbě povinen vytýčit trasu SEK na terénu dle Příslušných požadavků a dle Stavebního zákona. S vytýčenou trasou SEK je Stavebník povinen seznámit všechny osoby, které budou anebo by mohly zemní práce ve vztahu ke Stavbě provádět. V případě porušení této povinnosti bude Stavebník odpovědný společnosti CETIN za náklady a škody, které porušením této povinnosti společnosti CETIN vzniknou a je povinen je společnosti CETIN uhradit.
- (ii) Pět (5) Pracovních dní před započatím jakýchkoliv prací ve vztahu ke Stavbě je Stavebník povinen oznámit společnosti CETIN, že zahájí práce či činnosti ve vztahu ke Stavbě. Písemné oznámení dle předchozí věty zašle Stavebník na adresu elektronické pošty POS a bude obsahovat minimálně číslo jednací Vyjádření a kontaktní údaje Stavebníka.
- (iii) Stavebník je povinen zabezpečit a zajistit SEK proti mechanickému poškození, a to zpravidla dočasným umístěním silničních betonových panelů nad kabelovou trasou SEK. Do doby, než je zajištěna a zabezpečena ochrana SEK proti mechanickému poškození, není Stavebník oprávněn přejíždět vozidly nebo stavební mechanizací kabelovou trasu SEK. Při přepravě vysokých nákladů nebo při projíždění stroji, vozidly či mechanizací pod nadzemním vedením SEK je Stavebník povinen prověřit, zda výška nadzemního vedení SEK je dostatečná a umožňuje spolehlivý a bezpečný způsob přepravy nákladu či průjezdu strojů, vozidel či mechanizace.
- (iv) Při provádění zemních prací v blízkosti SEK je Stavebník povinen postupovat tak, aby nedošlo ke změně hloubky uložení nebo prostorového uspořádání SEK. V místech, kde SEK vystupuje ze země do budovy, rozváděče, na sloup apod. je Stavebník povinen vykonávat zemní práce se zvýšenou mírou opatrnosti, výkopové práce v blízkosti sloupů nadzemního vedení SEK je Stavebník povinen provádět v takové vzdálenosti od sloupu nadzemního vedení SEK,

- kteřá je dostatečná k tomu, aby nedošlo nebo nemohlo dojít k narušení stability sloupu nadzemního vedení SEK. Stavebník je povinen zajistit, aby jakoukoliv jeho činností nedošlo bez souhlasu a vědomí společnosti CETIN (a) ke změně nivelety terénu, a/nebo (b) k výsadbě trvalých porostů, a/nebo (c) ke změně rozsahu a změně konstrukce zpevněných ploch. Pokud došlo k odkrytí SEK, je Stavebník povinen SEK po celou dobu odkrytí náležitě zabezpečit proti prověšení, poškození a odcizení.
- (v) Zjistí-li Stavebník kdykoliv během provádění prací ve vztahu ke Stavbě jakýkoliv rozpor mezi údaji v projektové dokumentaci a skutečností, je povinen bezodkladně přerušit práce a oznámit zjištěný rozpor na adresu elektronické pošty POS. Stavebník není oprávněn pokračovat v pracích ve vztahu ke Stavbě do doby, než získá písemný souhlas POS s pokračováním prací.
- (vi) Stavebník není bez předchozího písemného souhlasu společnosti CETIN oprávněn manipulovat s kryty kabelových komor, jakkoliv zakrývat vstupy do kabelových komor, a to ani dočasně, vstupovat do kabelových komor, jakkoliv manipulovat s případně odkrytými prvky SEK či s jakýmkoliv jiným zařízením se SEK souvisejícím. Rovněž bez předchozího písemného souhlasu společnosti CETIN není Stavebník oprávněn umístit nad trasou Kabelovodu jakoukoliv jinou síť technické infrastruktury v podélném směru.
- (vii) Byla-li v souladu s Vyjádřením a těmito VPOSEK odkryta SEK je Stavebník povinen tři (3) Pracovní dny před zakrytím SEK písemně oznámit POS zakrytí SEK a vyzvat ho ke kontrole před zakrytím. Oznámení Stavebníka dle předchozí věty musí obsahovat minimálně předpokládaný Den zakrytí, číslo jednací Vyjádření a kontaktní údaje Stavebníka. Stavebník není oprávněn provést zakrytí do doby, než získá písemný souhlas POS se zakrytím.

7. ROZHODNÉ PRÁVO

Vyjádření a VPOSEK se řídí českým právem, zejména Občanským zákoníkem, Zákonem o elektronických komunikacích a Stavebním zákonem. Veškeré spory z Vyjádření či VPOSEK vyplývající budou s konečnou platností řešeny u příslušného soudu České republiky.

8. PÍSEMNÝ STYK

Písemným stykem či pojmem „písemně“ se pro účely Vyjádření a VPOSEK rozumí předání zpráv jedním z těchto způsobů:

- v listinné podobě;
- e-mailovou zprávou se zaručeným elektronickým podpisem dle zák. č. 227/2000 Sb., o elektronickém podpisu a o změně některých dalších zákonů (zákon o elektronickém podpisu), ve znění pozdějších předpisů;

9. ZÁVĚREČNÁ USTANOVENÍ

- (i) Stavebník, Žadatel nebo jím pověřená třetí osoba je počínaje Dnem převzetí Vyjádření povinen užít informace a data uvedená ve Vyjádření pouze a výhradně k účelu, pro který mu byla tato poskytnuta. Stavebník, Žadatel nebo jím pověřená třetí osoba není oprávněn informace a data rozmnožovat, rozšiřovat, pronajímat, půjčovat či jinak umožnit jejich užívání třetí osobou bez předchozího písemného souhlasu společnosti CETIN.
- (ii) Pro případ porušení kterékoli z povinností Stavebníka, Žadatele nebo jím pověřené třetí osoby, založené Vyjádřením /nebo těmito VPOSEK je Stavebník, Žadatel či jím pověřená třetí osoba odpovědný za veškeré náklady a škody, které společnosti CETIN vzniknou porušením povinností Stavebníka, Žadatele nebo jím pověřené třetí osoby.

Číslo jednací: 525706/20

Číslo žádosti: 0120 682 655

Informace k vytyčení *SEK*

V případě požadavku na vytyčení *PVSEK* společnosti *CETIN a.s.* se, prosím, obračejte na společnosti uvedené níže.

CETIN a.s. - středisko Morava střed

se sídlem: Českomoravská 2510/19, Libeň, 190 00 Praha 9
IČ: 04084063 DIČ: CZ04084063
kontakt: tel: 238462078 obslužná doba po-pa 7 - 15 hod

Vegacom, a.s. - výhradní dodavatel společnosti CETIN a.s.

se sídlem: Stupkova 952/18, 77900 Olomouc
IČ: 25788680 DIČ: CZ25788680
kontakt: Hurníková Hana, mobil: 725820758, e-mail: hurnikova@vegacom.cz

CLAK s.r.o.

se sídlem: Rozvadovice 66 784 01 Litovel
IČ: 63323290 DIČ: CZ63323290
kontakt: Emil Kvapil, mobil: 602428805, e-mail: kvapil.e@iol.cz

ELTEKO, spol. s r.o.

se sídlem: bří Jaroňků 4063, 760 01 Zlín
IČ: 46342401 DIČ:
kontakt: Pavel Hrabovský, mobil: 603 226 502, e-mail: vytycovani@seznam.cz

FRANTIŠEK DOLEŽAL - Vytyčování sítí

se sídlem: Norská 222/46, 779 00 Olomouc
IČ: 12676829 DIČ: CZ6408020564
kontakt: František Doležal, mobil: 777 777 011, e-mail: posta@vytycovani.cz

Kabelový servis spol. s r.o.

se sídlem: Kyselovská 211/82, 783 01 Olomouc
IČ: 60322268 DIČ: CZ60322268
kontakt: František Doležal, mobil: 777 777 011, e-mail: posta@kabelovyservis.cz
František Buchta, mobil: 777 777 012

Karel Horský

se sídlem: Poličská 877/36, 568 02 Svitavy - Předměstí
IČ: 01377841 DIČ:
kontakt: Karel Horský, mobil: 602 483 023, e-mail: k.horsky.sy@gmail.com

NOVOMONT s.r.o.

se sídlem: 8.května 31, 787 01 Šumperk
IČ: 25394525 DIČ: CZ25394525
kontakt: Oldřich Slaviček, mobil: 777333596, e-mail: o.slavicek@atlas.cz

Rostislav Synek

se sídlem: Komenského 538, 798 52 Konice
IČ: 48465518 DIČ:
kontakt: Rostislav Synek, mobil: 776578678, e-mail: rostislav.synek@seznam.cz



Číslo jednací: 525706/20

Číslo žádosti: 0120 682 655

Sitel, spol. s r.o., oblast Ostrava

se sídlem: U studia 2253/28, 700 30 Ostrava-Zábřeh

IČ: 44797320

DIČ: CZ 44797320

kontakt: Ing. Jaroslav Solnický, mobil: 724 390 320, e-mail: jsolnický@sitel.cz

**VYJÁDŘENÍ O EXISTENCI SÍTĚ ELEKTRONICKÝCH KOMUNIKACÍ
společnosti CETIN a.s.
(„Vyjádření“)**

**A VŠEOBECNÉ PODMÍNKY OCHRANY SÍTĚ ELEKTRONICKÝCH KOMUNIKACÍ
společnosti CETIN a.s.
(„Všeobecné podmínky ochrany SEK“)**

toto Vyjádření a Všeobecné podmínky ochrany SEK je vydané dle ustanovení § 101 zákona č. 127/2005 Sb., o elektronických komunikacích a o změně některých souvisejících zákonů, v platném znění („**Zákon o elektronických komunikacích**“), a dle ustanovení § 161 zákona č. 183/2006 Sb., o územním plánování a stavebním řádu, v platném znění („**Stavební zákon**“), a dle příslušných ustanovení zákona č. 89/2012 Sb., občanského zákoníku, v platném znění („**Občanský zákoník**“)

Číslo jednací: 808928/22

Číslo žádosti: 0122 077 658 („Žádost“)

Název akce („ Stavba “)	Přírodě blízká protipovodňová opatření na řece Desné ř. km 12,088 - 14,231	
Důvod vydání Vyjádření („ Důvod vyjádření “)	Stavební řízení	
Žadatel	Cekr CZ s.r.o., kontaktní osoba: Michaela Dušková, Mazalova 57/2, Šumperk, 78701	
Stavebník	Obec Rapotín, Šumperská 775, Rapotín, 78814	
Zájmové území	Okres	Šumperk
	Obec	Rapotín, Šumperk, Vikýřovice
	Kat. území / č. parcely	Rapotín; Šumperk; Vikýřovice
Platnost Vyjádření	24. 10. 2024 („Den konce platnosti Vyjádření“)	

Žadatel Žádostí určil a vyznačil Zájmové území, jakož i určil Důvod Vyjádření.

Na základě určení a vyznačení Zájmového území Žadatelem a na základě určení Důvodu Vyjádření vydává společnost CETIN a.s. následující Vyjádření:

Dojde ke střetu se sítí elektronických komunikací (dále jen „**SEK**“) společnosti a.s.

- (I) Na Žadatelem určeném a vyznačeném Zájmovém území se vyskytuje SEK společnosti CETIN a.s.;
- (II) Společnost CETIN a.s. **za podmínky splnění bodu (III)** tohoto Vyjádření **souhlasí**, aby Stavebník a/nebo Žadatel, je-li Stavebníkem v Zájmovém území vyznačeném v Žádosti, provedl Stavbu a/nebo činnosti povolené příslušným správním rozhodnutím vydaným dle Stavebního zákona;
- (III) Stavebník a/nebo Žadatel, je-li Stavebníkem, je povinen
 - (i) dodržet tyto níže uvedené podmínky, které byly stanovené POS, tak jak je tento označen ve Všeobecných podmínkách ochrany SEK

Číslo jednací: 808928/22

Číslo žádosti: 0122 077 658

- Realizaci překládky zajistí CETIN a.s, kontaktní osoba: Petr Truhlář, tel. 238 462 515, e-mail: petr.truhlar@cetin.cz ,na kterého je třeba se obrátit pro vypracování příslušných podkladů a následně zajištění smlouvy o přeložce.
 - Přeložky VPI
 - Podmínkou pro provedení stavby je přeložení kabelové trasy/zařízení SEK. Trasu přeložky zapracujte a zakreslete do projektové dokumentace stavby.
 - CETIN je oprávněn ke zpracování realizační projektové dokumentace překládky.
 - Stavbu překládky SEK zahrňte do správního rozhodnutí, kterým je povolována stavba, která překládku SEK vyvolala.; a
- (ii) řídit se Všeobecnými podmínkami ochrany SEK, které jsou nedílnou součástí Vyjádření;
- (IV) Pro případ, že bude nezbytné přeložení SEK, zajistí vždy takové přeložení SEK její vlastník, společnost CETIN a.s. Stavebník, který vyvolal překládku SEK je dle ustanovení § 104 odst. 17 Zákona o elektronických komunikacích povinen uhradit společnosti CETIN a.s. veškeré náklady na nezbytné úpravy dotčeného úseku SEK, a to na úrovni stávajícího technického řešení;
- (V) Pro účely přeložení SEK dle bodu (IV) tohoto Vyjádření je Stavebník povinen uzavřít se společností CETIN a.s. Smlouvu o realizaci překládky SEK.

Vyjádření je platné pouze pro Zájmové území určené a vyznačené Žadatelem, jakož i pro Důvod Vyjádření stanovený a určený Žadatelem v Žádosti.

Vyjádření pozbývá platnosti i) v Den konce platnosti Vyjádření, ii) změnou rozsahu Zájmového území či změnou Důvodu Vyjádření uvedeného v Žádosti a/nebo iii) jakýmkoliv porušením kterékoliv povinnosti stanovené Všeobecnými podmínkami ochrany SEK, to vše v závislosti na tom, která ze skutečností rozhodná pro pozbytí platnosti Vyjádření nastane nejdříve.

Společnost CETIN a.s. vydáním tohoto Vyjádření poskytla Žadateli pro Žadatelem určené a vyznačené Zájmové území veškeré informace o SEK dostupné společnosti CETIN a.s. ke dni podání Žádosti.

Ze strany společnosti CETIN a.s. může v některých případech docházet ke zpracování Vašich osobních údajů. Ke zpracování Vašich osobních údajů dochází vždy v souladu s platnými právními předpisy. Konkrétní zásady a podmínky zpracování osobních údajů společností CETIN a.s. jsou dostupné na stránce <https://www.cetin.cz/zasady-ochrany-osobnich-udaju>.

V případě dotazů k Vyjádření kontaktujte prosím asistenční linku 238 461 111.

Přílohami Vyjádření jsou:

- *Všeobecné podmínky ochrany SEK*
- *Informace k vytýčení SEK ve vlastnictví společnosti CETIN a.s.*
- *Situační výkres (obsahuje Zájmové území určené a vyznačené Žadatelem a výřezy účelové mapy SEK)*

Vyjádření vydala společnost **CETIN a.s.** dne: 24. 10. 2022.



CETIN a.s.
Českomoravská 2510/19, Libeň
190 00 Praha 9
DIČ: CZ04084063

102

VŠEOBECNÉ PODMÍNKY OCHRANY SÍTĚ ELEKTRONICKÝCH KOMUNIKACÍ společnosti CETIN a.s.**1. PLATNOST VŠEOBECNÝCH PODMÍNEK**

- i) Tyto Všeobecné podmínky ochrany sítě elektronických komunikací (dále jen „VPOSEK“) tvoří součást Vyjádření (jak je tento pojem definován níže v článku 2 VPOSEK).
- ii) V případě rozporu mezi Vyjádřením a těmito VPOSEK mají přednost ustanovení Vyjádření, pokud není těmito VPOSEK stanoveno jinak.

2. DEFINICE

Níže uvedené termíny, jsou-li použity v těchto VPOSEK a uvozeny velkým písmenem, mají následující význam:

„**CETIN**“ znamená CETIN a.s. se sídlem Českomoravská 2510/19, Libeň, 190 00 Praha 9, IČO: 04084063, zapsaná v obchodním rejstříku vedeném Městským soudem v Praze pod spz. B 20623;

„**Den**“ je kalendářní den;

„**Kabelovod**“ podzemní zařízení sestávající se z tělesa Kabelovodu a kabelových komor, sloužící k zatahování kabelů a ochranných trubek;

„**Občanský zákoník**“ znamená zákon č. 89/2012 Sb., občanský zákoník, ve znění pozdějších předpisů;

„**POS**“ je zaměstnanec společnosti CETIN, pověřený ochranou sítě, Martin Hupšil, tel.: 720752252, e-mail: martin.hupsil@cetin.cz;

„**Pracovní den**“ znamená Den, který není v České republice dnem pracovního klidu nebo státem uznaným svátkem;

„**Příslušné požadavky**“ znamená jakýkoli a každý příslušný právní předpis, vč. technických norem, nebo normativní právní akt veřejné správy či samosprávy, nebo jakékoli rozhodnutí, povolení, souhlas nebo licenci, včetně podmínek, které s ním souvisí;

„**Překládka**“ je stavba spočívající ve změně trasy vedení SEK ve vlastnictví CETIN nebo přemístění zařízení SEK ve vlastnictví CETIN; Stavebník, který Překládku vyvolal, je dle ustanovení § 104 odst. 17 Zákona o elektronických komunikacích povinen uhradit společnosti CETIN veškeré náklady na nezbytné úpravy dotčeného úseku SEK, a to na úrovni stávajícího technického řešení;

„**SEK**“ je síť elektronických komunikací ve vlastnictví CETIN;

„**Stavba**“ je stavba a/nebo činnosti ve vztahu, k níž bylo vydáno Vyjádření, a je prováděna Stavebníkem a/nebo Žadatelem v souladu s Příslušnými požadavky, povolená příslušným správním rozhodnutím vydaným dle Stavebního zákona;

„**Stavebník**“ je osoba takto označená ve Vyjádření;

„**Stavební zákon**“ je zákon č. 183/2006 Sb., o územním plánování a stavebním řádu;

„**Vyjádření**“ je vyjádření o existenci sítě elektronických komunikací vydané společností CETIN dne 24. 10. 2022 pod č.j. 808928/22;

„**Zájmové území**“ je území označené Žadatelem a/nebo Stavebníkem v Žádosti;

„**Situační výkres**“ je výkres, který je přílohou Vyjádření a obsahuje Zájmové území určené a vyznačené Žadatelem v Žádosti a výřezy účelové mapy SEK;

„**Zákon o elektronických komunikacích**“ je zákon č. 127/2005 Sb., o elektronických komunikacích a o změně některých souvisejících zákonů, ve znění pozdějších předpisů;

„**Žadatel**“ je osoba takto označená ve Vyjádření.

„**Žádost**“ je žádost, kterou Žadatel a/nebo Stavebník požádal CETIN o vydání Vyjádření.

3. PLATNOST A ÚČINNOST VPOSEK

Tyto VPOSEK jsou platné a účinné dnem odeslání Vyjádření na i) adresu elektronické pošty Stavebníka a/nebo Žadatele uvedenou v Žádosti nebo ii) adresu pro doručení prostřednictvím poštovní přepravy uvedenou Stavebníkem a/nebo Žadatelem v Žádosti.

4. OBECNÁ PRÁVA A POVINNOSTI STAVEBNÍKA A/NEBO ŽADATELE

- (i) Stavebník, Žadatel je výslovně srozuměn s tím, že SEK je veřejně prospěšným zařízením, byla zřízena ve veřejném zájmu a je chráněna Příslušnými požadavky.
- (ii) SEK je chráněna ochranným pásmem, jehož rozsah je stanoven (a) ustanovením § 102 Zákona o elektronických komunikacích a/nebo (b) právními předpisy účinnými před Zákonem o elektronických komunikacích, není-li Příslušnými požadavky stanoveno jinak.
- (iii) Stavebník, Žadatel nebo jím pověřená třetí osoba, je povinen při provádění Stavby nebo jiných prací, při odstraňování havárií a projektování staveb, řídit se Příslušnými požadavky, správnou praxí v oboru stavebnictví a technologickými postupy a je povinen učinit veškerá nezbytná opatření vyžadovaná Příslušnými požadavky k ochraně SEK před poškozením. Povinnosti dle tohoto odstavce má Stavebník rovněž ve vztahu k SEK, které se nachází mimo Zájmové území.
- (iv) Při zjištění jakéhokoliv rozporu mezi údaji v Situačním výkresu, který je přílohou Vyjádření a skutečným stavem, je Stavebník a/nebo Žadatel povinen bez zbytečného odkladu, nejpozději Den následující po zjištění takové skutečnosti, zjištěný rozpor oznámit POS.
- (v) Stavebník, Žadatel nebo jím pověřená třetí osoba, je povinen každé poškození či krádež SEK bezodkladně, nejpozději Den následující po zjištění takové skutečnosti, oznámit takovou skutečnost dohledovému centru společnosti CETIN na telefonní číslo +420 238 464 190.
- (vi) Bude-li Stavebník, Žadatel nebo jím pověřená třetí osoba na společnosti CETIN požadovat, aby se jako účastník správního řízení, pro jehož účely bylo toto Vyjádření vydáno, vzdala práva na odvolání proti rozhodnutí vydanému ve správním řízení, je oprávněn kontaktovat POS.

5. POVINNOSTI STAVEBNÍKA PŘI PŘÍPRAVĚ STAVBY

- (i) Při projektování Stavby je Stavebník povinen zajistit, aby projektová dokumentace Stavby (i) zohledňovala veškeré požadavky na ochranu SEK vyplývající z Příslušných požadavků, zejména ze Zákona o elektronických komunikacích a Stavebního zákona, (ii) respektovala správnou praxi v oboru stavebnictví a technologické postupy a (iii) umožňovala, aby i po provedení a umístění Stavby dle takové projektové dokumentace byla společnost CETIN, jako vlastník SEK schopna bez jakýchkoli omezení a překážek provozovat SEK, provádět údržbu a opravy SEK.
- (ii) Nebude-li možné projektovou dokumentaci zajistit některý, byť i jeden z požadavků dle předchozího odstavce (i) a/nebo umístění Stavby by mohlo způsobit, že nebude naplněn některý, byť i jeden z požadavků dle předchozího odstavce (i), vyvolá Stavebník Překládku.
- (iii) Při projektování Stavby, která se nachází nebo je u ní zamýšleno, že se bude nacházet v ochranném pásmu radiových tras společnosti CETIN a překračuje výšku 15 m nad zemským povrchem, a to včetně dočasných objektů zařízení staveníště (jeřáby, konstrukce, atd.) je Stavebník povinen písemně kontaktovat POS za účelem získání konkrétního stanoviska a podmínek k ochraně radiových tras společnosti CETIN a pro určení, zda Stavba vyvolá Překládku. Ochranné pásmo radiových tras v šíři 50m je zakresleno do situačního výkresu, který je součástí tohoto Vyjádření.

VŠEOBECNÉ PODMÍNKY OCHRANY SÍTĚ ELEKTRONICKÝCH KOMUNIKACÍ společnosti CETIN a.s.

- (iv) Pokud se v Zájmovém území nachází podzemní silové vedení (NN) ve vlastnictví společnosti CETIN, je Stavebník povinen ve vztahu k projektové dokumentaci zajistit totéž, co je uvedeno pod písm (i) tohoto článku 5, přičemž platí, že Stavebník vyvolá Překládku v případech uvedených pod písm (ii) tohoto článku 5.
- (v) Stavebník je povinen při projektování Stavby, která je stavbou (a) zařízení silových elektrických sítí (VN, VVN a ZVVN) a/nebo (b) trakčních vedení, provést výpočet či posouzení rušivých vlivů na SEK, zpracovat ochranná opatření, to vše dle a v souladu s Příslušnými požadavky. Stavebník je povinen nejpozději třicet (30) Dnů před podáním žádosti o vydání příslušného správního rozhodnutí k umístění Stavby dle Stavebního zákona předat POS výpočet či posouzení rušivých vlivů na SEK a zpracovaná ochranná opatření.
- (vi) Je-li Stavba v souběhu s Kabelovodem, nebo Kabelovod kříží, je Stavebník povinen nejpozději ke Dni, ke kterému započne se zpracováním projektové dokumentace ke Stavbě, oznámit POS a zpracovat s POS (a) veškeré případy, kdy trajektorie podvrtná a protlaků budou vedeny ve vzdálenosti menší, než je 1,5 m od Kabelovodu a (b) jakékoliv výkopové práce, které budou nebo by mohly být vedeny v úrovni či pod úrovní Kabelovodu nebo kabelové komory.
- (vii) Je-li Stavba umístěna nebo má být umístěna v blízkosti Kabelovodu, ve vzdálenosti menší, než jsou 2 m nebo kříží-li Stavba Kabelovod ve vzdálenosti menší, než je 0,5 m nad nebo kdekoliv pod Kabelovodem, je Stavebník povinen předložit POS k posouzení zakreslení Stavby v příčných řezech, přičemž do příčného řezu je Stavebník rovněž povinen zakreslit profil kabelové komory.

6. POVINNOSTI STAVEBNÍKA PŘI PROVÁDĚNÍ STAVBY

- (i) Stavebník je před započítím jakýchkoliv zemních prací ve vztahu ke Stavbě povinen vytýčit trasu SEK na terénu dle Příslušných požadavků a dle Stavebního zákona. S vytýčenou trasou SEK je Stavebník povinen seznámit všechny osoby, které budou anebo by mohly zemní práce ve vztahu ke Stavbě provádět. V případě porušení této povinnosti bude Stavebník odpovědný společnosti CETIN za náklady a škody, které porušení této povinnosti společnosti CETIN vzniknou a je povinen je společnosti CETIN uhradit.
- (ii) Pět (5) Pracovních dní před započítím jakýchkoliv prací ve vztahu ke Stavbě je Stavebník povinen oznámit společnosti CETIN, že zahájí práce či činnosti ve vztahu ke Stavbě. Písemné oznámení dle předchozí věty zašle Stavebník na adresu elektronické pošty POS a bude obsahovat minimálně číslo jednací Vyjádření a kontaktní údaje Stavebníka.
- (iii) Stavebník je povinen zabezpečit a zajistit SEK proti mechanickému poškození, a to zpravidla dočasným umístěním silničních betonových panelů nad kabelovou trasou SEK. Do doby, než je zajištěna a zabezpečena ochrana SEK proti mechanickému poškození, není Stavebník oprávněn přejíždět vozidly nebo stavební mechanizací kabelovou trasu SEK. Při přepravě vysokých nákladů nebo při projíždění stroji, vozidly či mechanizací pod nadzemním vedením SEK je Stavebník povinen prověřit, zda výška nadzemního vedení SEK je dostatečná a umožňuje spolehlivý a bezpečný způsob přepravy nákladu či průjezdu strojů, vozidel či mechanizace.
- (iv) Při provádění zemních prací v blízkosti SEK je Stavebník povinen postupovat tak, aby nedošlo ke změně hloubky uložení nebo prostorového uspořádání SEK. V místech, kde SEK vystupuje ze země do budovy, rozváděče, na sloup apod. je Stavebník povinen vykonávat zemní práce se zvýšenou mírou opatrnosti, výkopové práce v blízkosti sloupů nadzemního vedení SEK je Stavebník povinen provádět v takové vzdálenosti od sloupu nadzemního vedení SEK,

kteřá je dostatečná k tomu, aby nedošlo nebo nemohlo dojít k narušení stability sloupu nadzemního vedení SEK. Stavebník je povinen zajistit, aby jakoukoliv jeho činností nedošlo bez souhlasu a vědomí společnosti CETIN (a) ke změně nivelety terénu, a/nebo (b) k výsadbě trvalých porostů, a/nebo (c) ke změně rozsahu a změně konstrukce zpevněných ploch. Pokud došlo k odkrytí SEK, je Stavebník povinen SEK po celou dobu odkrytí náležitě zabezpečit proti prověšení, poškození a odcizení.

- (v) Zjistí-li Stavebník kdykoliv během provádění prací ve vztahu ke Stavbě jakýkoliv rozpor mezi údaji v projektové dokumentaci a skutečností, je povinen bezodkladně přerušit práce a oznámit zjištěný rozpor na adresu elektronické pošty POS. Stavebník není oprávněn pokračovat v pracích ve vztahu ke Stavbě do doby, než získá písemný souhlas POS s pokračováním prací.
- (vi) Stavebník není bez předchozího písemného souhlasu společnosti CETIN oprávněn manipulovat s kryty kabelových komor, jakkoliv zakrývat vstupy do kabelových komor, a to ani dočasně, vstupovat do kabelových komor, jakkoliv manipulovat s případně odkrytými prvky SEK či s jakýmkoliv jiným zařízením se SEK souvisejícím. Rovněž bez předchozího písemného souhlasu společnosti CETIN není Stavebník oprávněn umístit nad trasou Kabelovodu jakoukoliv jinou síť technické infrastruktury v podélném směru.
- (vii) Byla-li v souladu s Vyjádřením a těmito VPOSEK odkryta SEK je Stavebník povinen tři (3) Pracovní dny před zakrytím SEK písemně oznámit POS zakrytí SEK a vyzvat ho ke kontrole před zakrytím. Oznámení Stavebníka dle předchozí věty musí obsahovat minimálně předpokládaný Den zakrytí, číslo jednací Vyjádření a kontaktní údaje Stavebníka. Stavebník není oprávněn provést zakrytí do doby, než získá písemný souhlas POS se zakrytím.

7. ROZHODNÉ PRÁVO

Vyjádření a VPOSEK se řídí českým právem, zejména Občanským zákoníkem, Zákonem o elektronických komunikacích a Stavebním zákonem. Veškeré spory z Vyjádření či VPOSEK vyplývající budou s konečnou platností řešeny u příslušného soudu České republiky.

8. PÍSEMNÝ STYK

Písemným stykem či pojmem „písemně“ se pro účely Vyjádření a VPOSEK rozumí předání zpráv jedním z těchto způsobů:

- v listinné podobě;
- e-mailovou zprávou se zaručeným elektronickým podpisem dle zák. č. 227/2000 Sb., o elektronickém podpisu a o změně některých dalších zákonů (zákon o elektronickém podpisu), ve znění pozdějších předpisů;

9. ZÁVĚREČNÁ USTANOVENÍ

- (i) Stavebník, Žadatel nebo jím pověřená třetí osoba je počínaje Dnem převzetí Vyjádření povinen užít informace a data uvedená ve Vyjádření pouze a výhradně k účelu, pro který mu byla tato poskytnuta. Stavebník, Žadatel nebo jím pověřená třetí osoba není oprávněn informace a data rozmnožovat, rozšiřovat, pronajímat, půjčovat či jinak umožnit jejich užívání třetí osobou bez předchozího písemného souhlasu společnosti CETIN.
- (ii) Pro případ porušení kterékoliv z povinností Stavebníka, Žadatele nebo jím pověřené třetí osoby, založené Vyjádřením /nebo těmito VPOSEK je Stavebník, Žadatel či jím pověřená třetí osoba odpovědný za veškeré náklady a škody, které společnosti CETIN vzniknou porušením povinností Stavebníka, Žadatele nebo jím pověřené třetí osoby.

Číslo jednací: 808928/22

Číslo žádosti: 0122 077 658

Informace k vytyčení SEK

V případě požadavku na vytyčení **PVSEK** společnosti **CETIN a.s.** se, prosím, obračejte na společnosti uvedené níže.

CETIN a.s. - středisko Morava střed

se sídlem: Českomoravská 2510/19, Libeň, 190 00 Praha 9
IČ: 04084063 DIČ: CZ04084063
kontakt: tel: 238462078 obslužná doba po-pa 7 - 15 hod

Vegacom, a.s. - výhradní dodavatel společnosti CETIN a.s.

se sídlem: Stupkova 952/18, 77900 Olomouc
IČ: 25788680 DIČ: CZ25788680
kontakt: Hurniková Hana, mobil: 725820758, e-mail: hurnikova@vegacom.cz

CLAK s.r.o.

se sídlem: Rozvadovice 66 784 01 Litovel
IČ: 63323290 DIČ: CZ63323290
kontakt: Emil Kvapil, mobil: 602428805, e-mail: kvapil.e@iol.cz

ELTEKO, spol. s r.o.

se sídlem: bří Jaroňků 4063, 760 01 Zlín
IČ: 46342401 DIČ:
kontakt: Pavel Hrabovský, mobil: 603 226 502, e-mail: vytycovani@seznam.cz

FRANTIŠEK DOLEŽAL - Vytyčování sítí

se sídlem: Norská 222/46, 779 00 Olomouc
IČ: 12676829 DIČ: CZ6408020564
kontakt: František Doležal, mobil: 777 777 011, e-mail: posta@vytycovani.cz

Kabelový servis spol. s r.o.

se sídlem: Kyselovská 211/82, 783 01 Olomouc
IČ: 60322268 DIČ: CZ60322268
kontakt: František Doležal, mobil: 777 777 011, e-mail: posta@kabelovyservis.cz
František Buchta, mobil: 777 777 012

Karel Horský


se sídlem: Poličská 877/36, 568 02 Svitavy - Předměstí
IČ: 01377841 DIČ:
kontakt: Karel Horský, mobil: 602 483 023, e-mail: k.horsky.sy@gmail.com

NOVOMONT s.r.o.


se sídlem: 8.května 31, 787 01 Šumperk
IČ: 25394525 DIČ: CZ25394525
kontakt: Oldřich Slaviček, mobil: 777333596, e-mail: o.slavicek@atlas.cz

Sitel, spol. s r.o., oblast Ostrava

se sídlem: U studia 2253/28, 700 30 Ostrava-Zábřeh
IČ: 44797320 DIČ: CZ 44797320
kontakt: Pavla Czebe, mobil: 731 589 566, e-mail: pczebe@sitel.cz

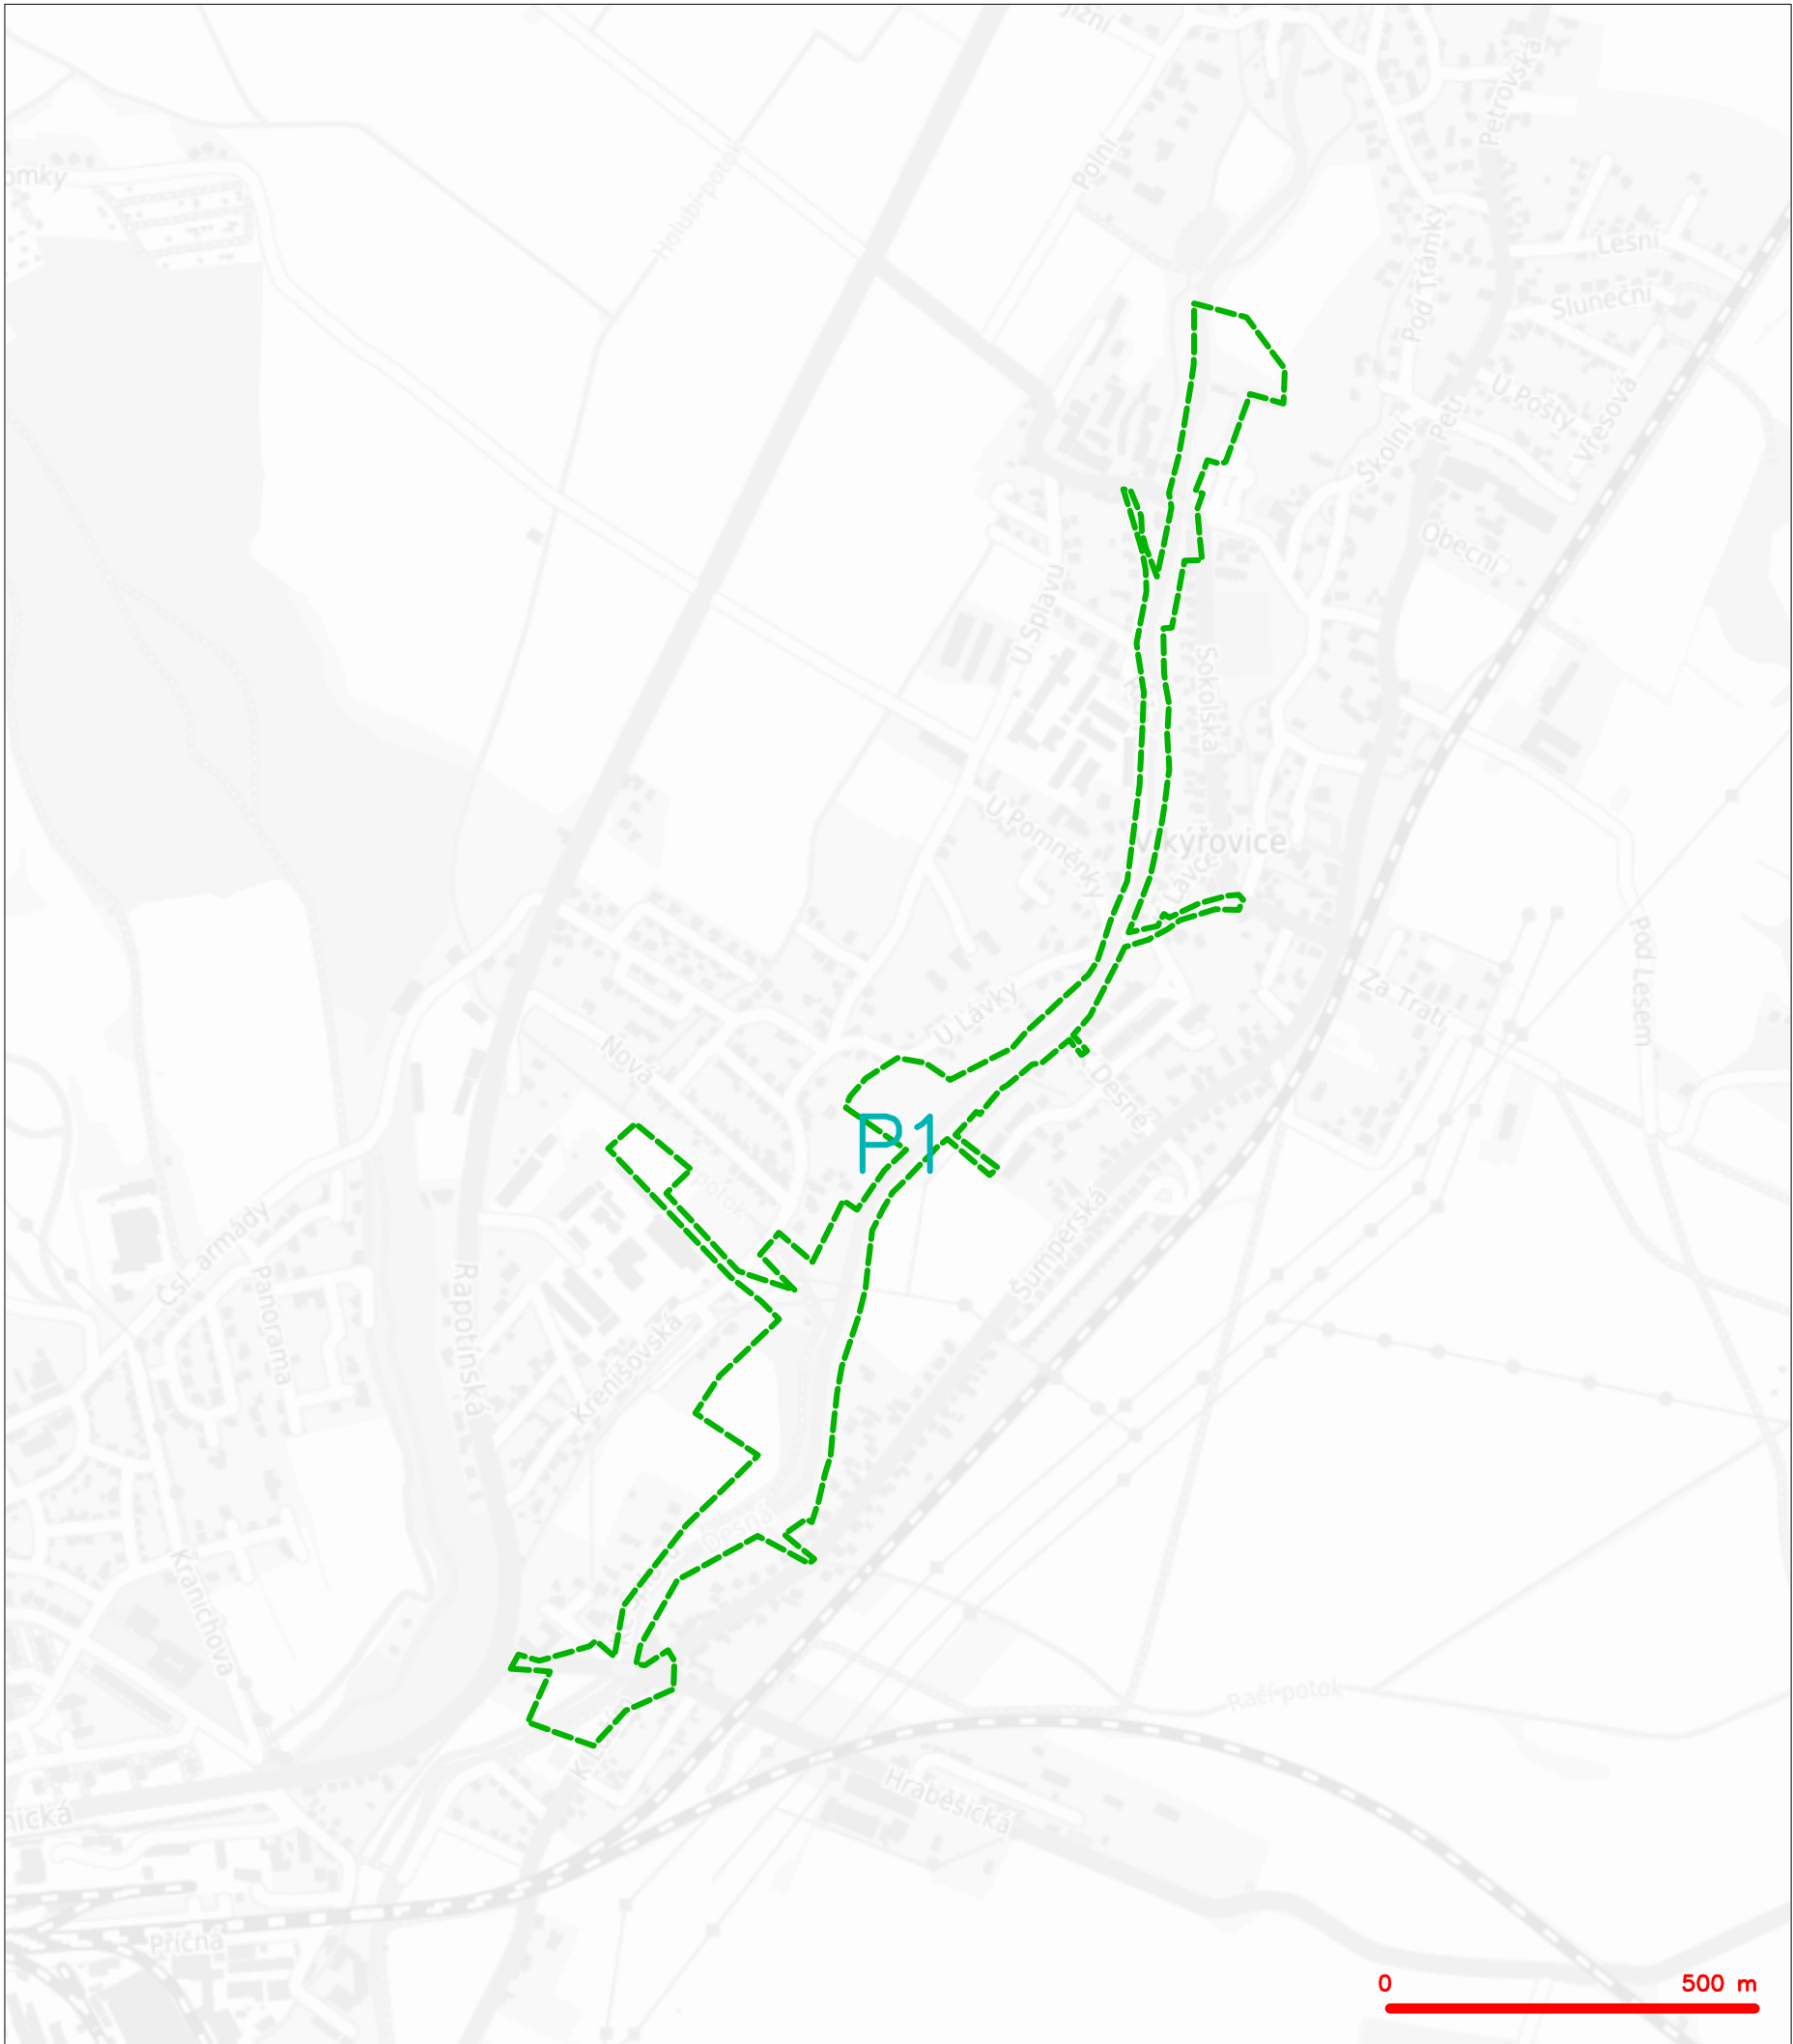

LEGENDA
----- hranice zájmového území k vyjádření



CETIN a.s.
Českomoravská 2510/19, Libeň
190 00 Praha 9
DIČ: CZ04084063
102



	nezaměřený průběh optického kabelu, HDPE trubky nebo souběh optického a metalického kabelu
	radiově síť, ochranné pásmo radiově sítě
	nadzemní síť
	neprovazované síť
	podzemní síť cizí
	sítě s NN


 == kolektor, kabelovod

SITUAČNÍ VÝKRES - POLYGON 1, list kladu P1-1

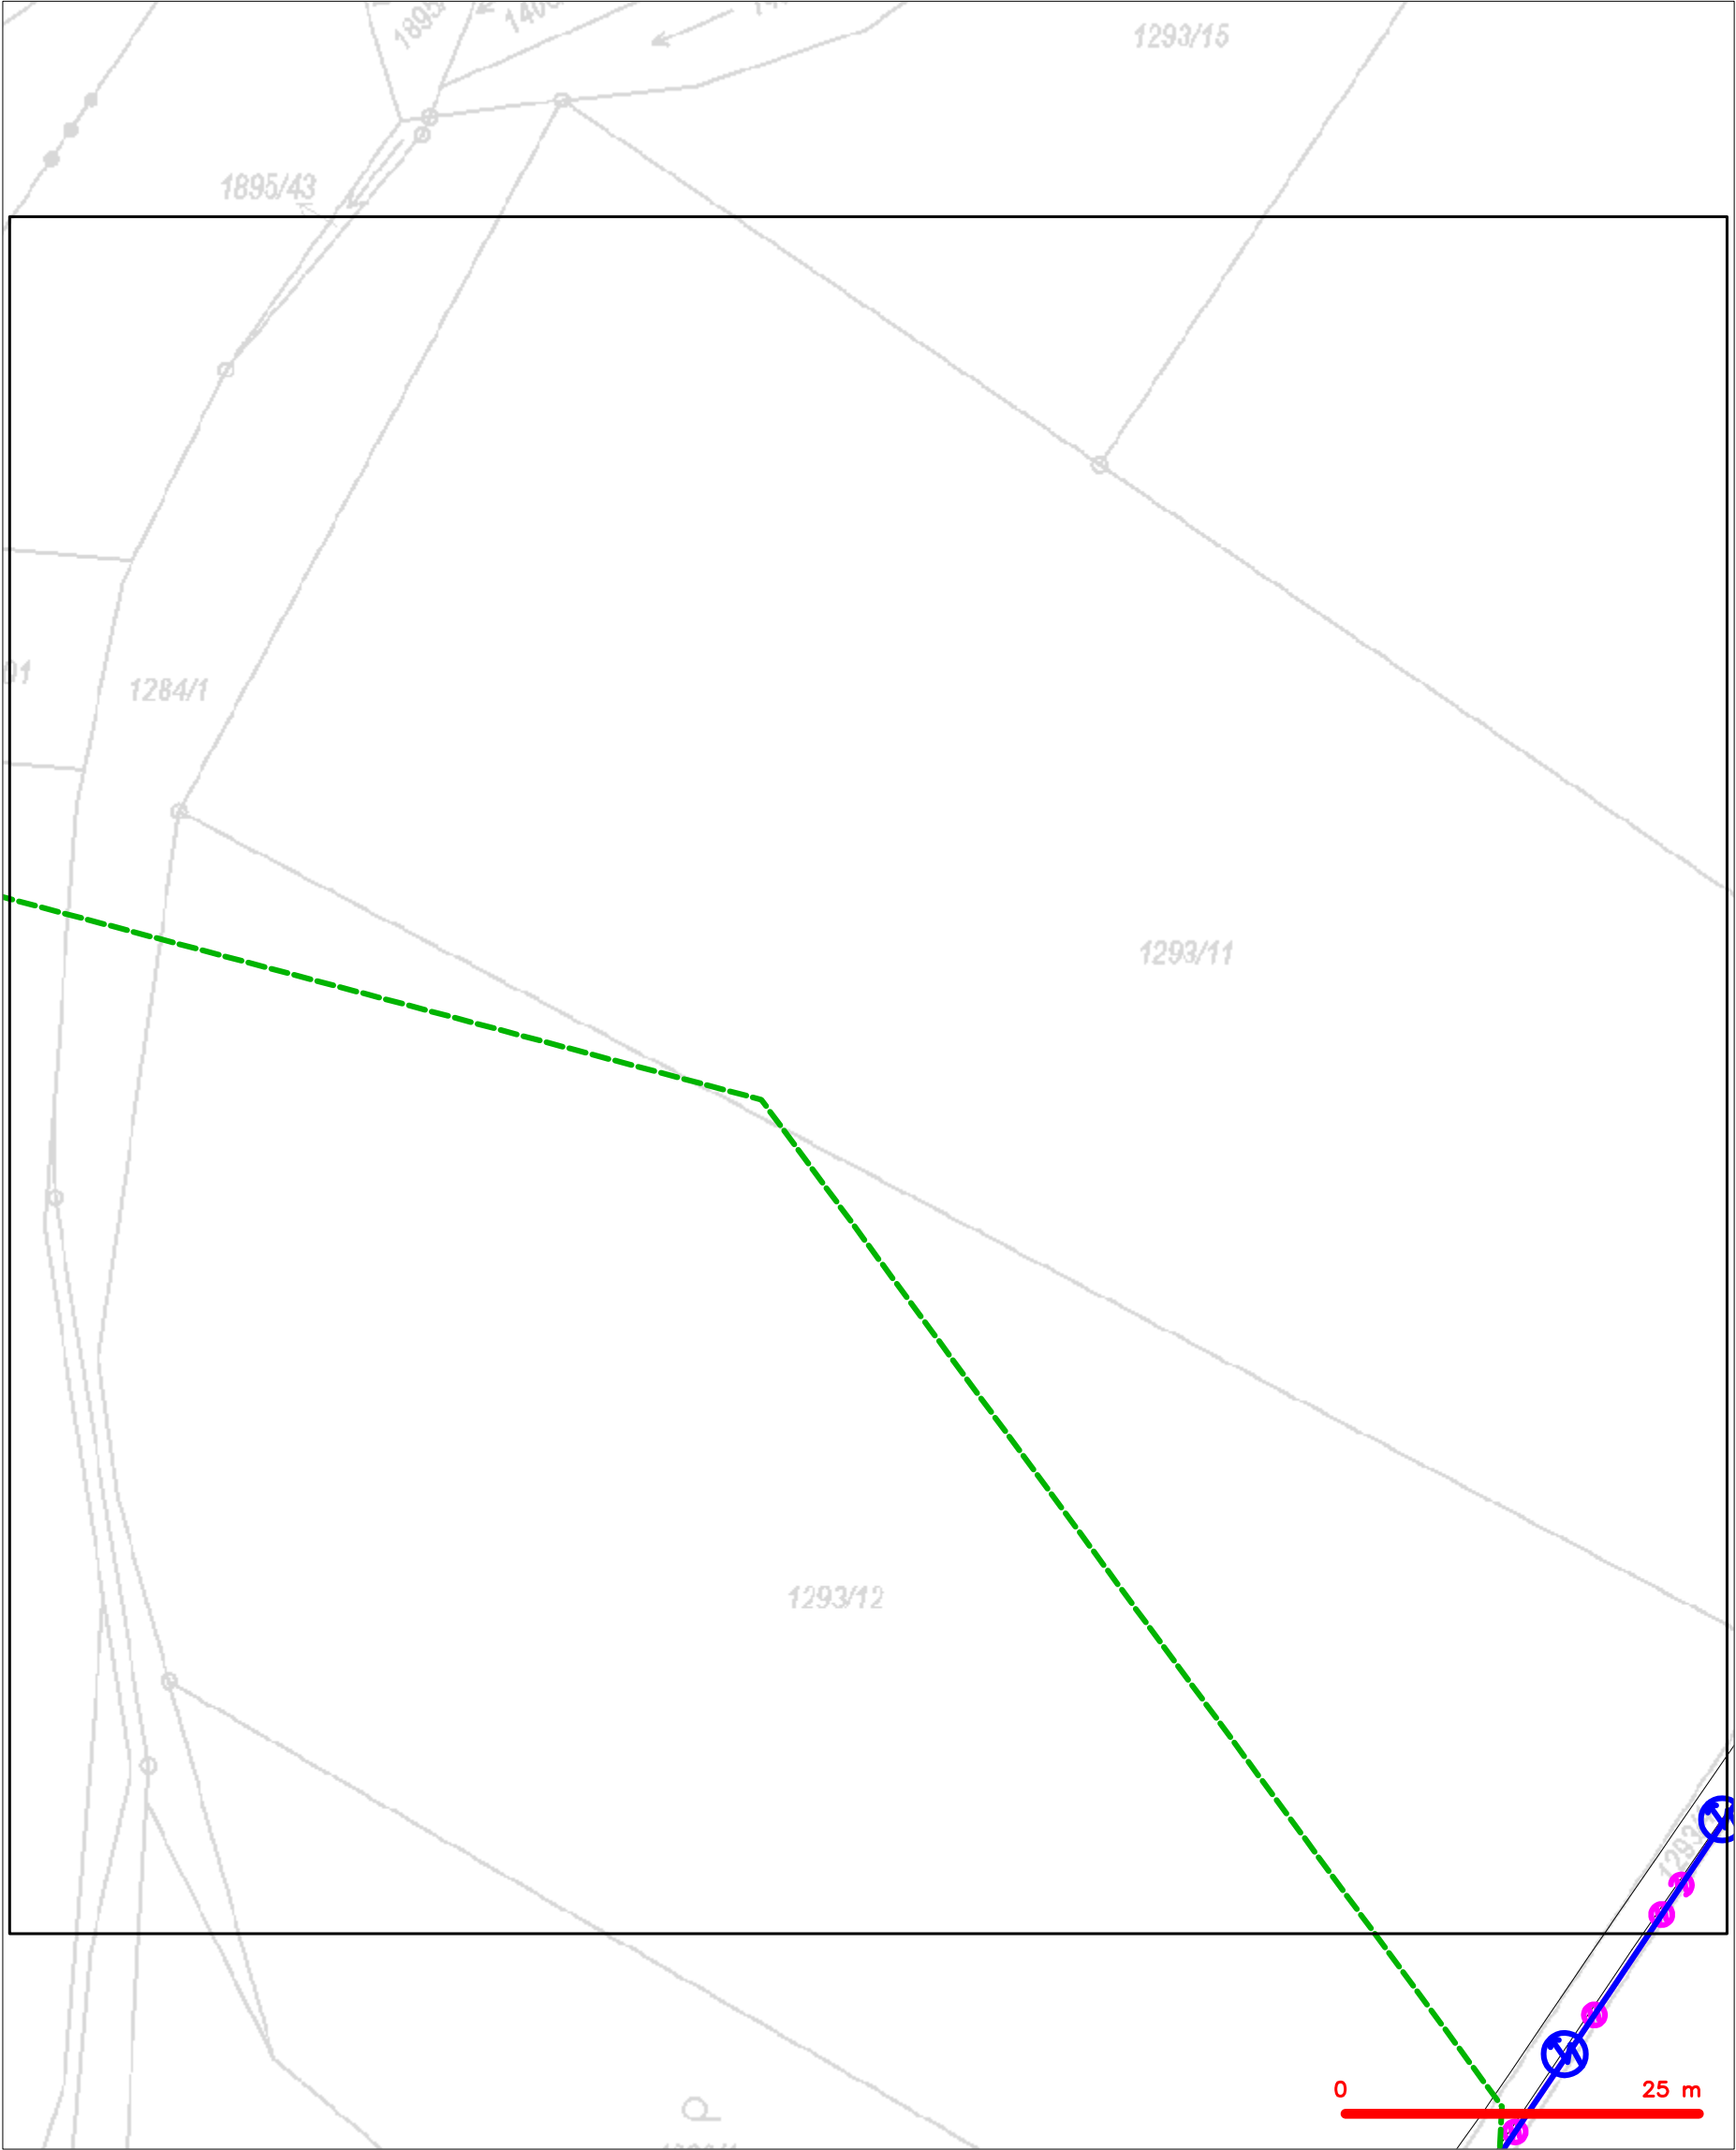





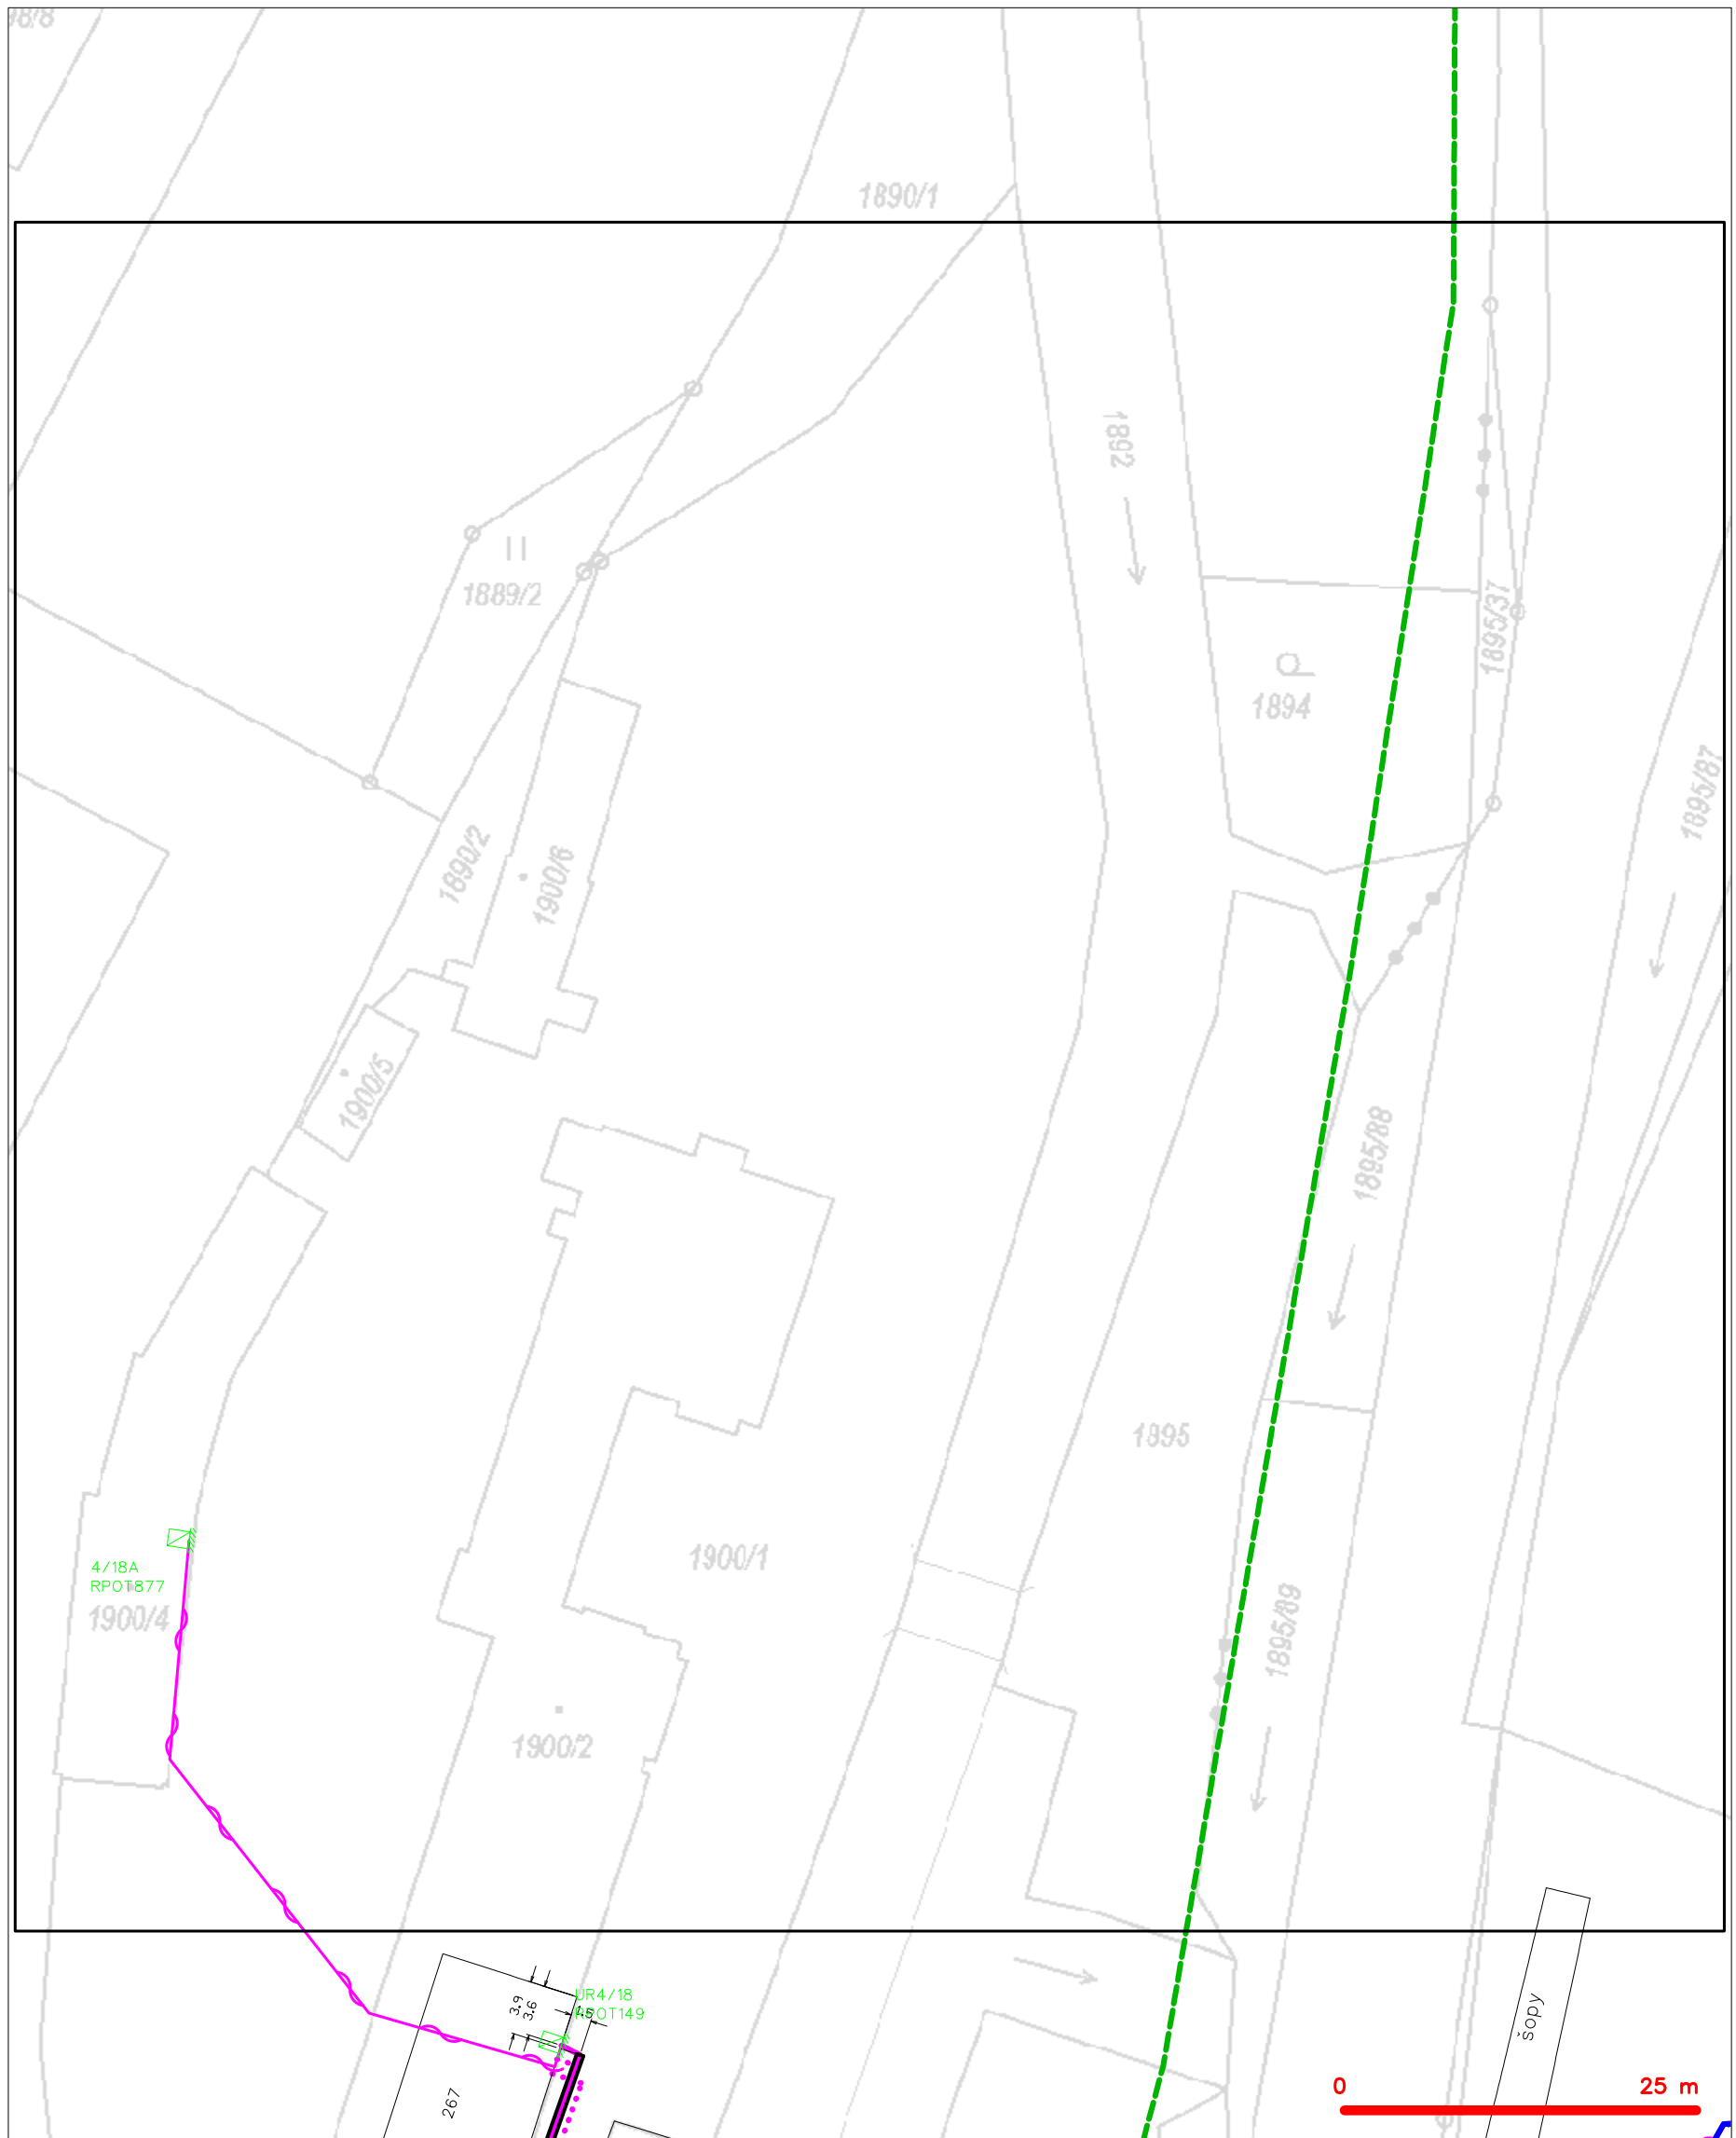









LEGENDA	
	hranice zájmového území k vyjádření
	NV přípojka, území s NV přípojkou CETIN
	zaměřený průběh metalického kabelu
	zaměřený průběh optického kabelu, HDPE trubky nebo souběh optického a metalického kabelu
	nezaměřený průběh metalického kabelu
	nadzemní síť cizí
	nezaměřený průběh optického kabelu, HDPE trubky nebo souběh optického a metalického kabelu
	radiové síť, ochranné pásmo radiové sítě
	nadzemní síť
	neprovozované síť
	podzemní síť cizí
	síť s NV
	kolektor, kabelovod


SITUAČNÍ VÝKRES - POLYGON 1, list kladu P1-2



LEGENDA

- | | | | |
|---|---|---|---|
|  | hranice zájmového území k vyjádření |  | nezaměření průběh optického kabelu, HDPE trubky |
|  | NV přípojka, území s NV přípojkou CETVN |  | nebo souběh optického a metalického kabelu |
|  | zaměření průběh metalického kabelu |  | radiové síť, ochranné pásmo radiové síť |
|  | zaměření průběh optického kabelu, HDPE trubky |  | podzemní síť |
|  | nebo souběh optického a metalického kabelu |  | negrovanované síť |
|  | nezaměření průběh metalického kabelu |  | podzemní síť cizí |
|  | podzemní síť cizí |  | síť s NV |


SITUAČNÍ VÝKRES - POLYGON 1, list kladu P1-3

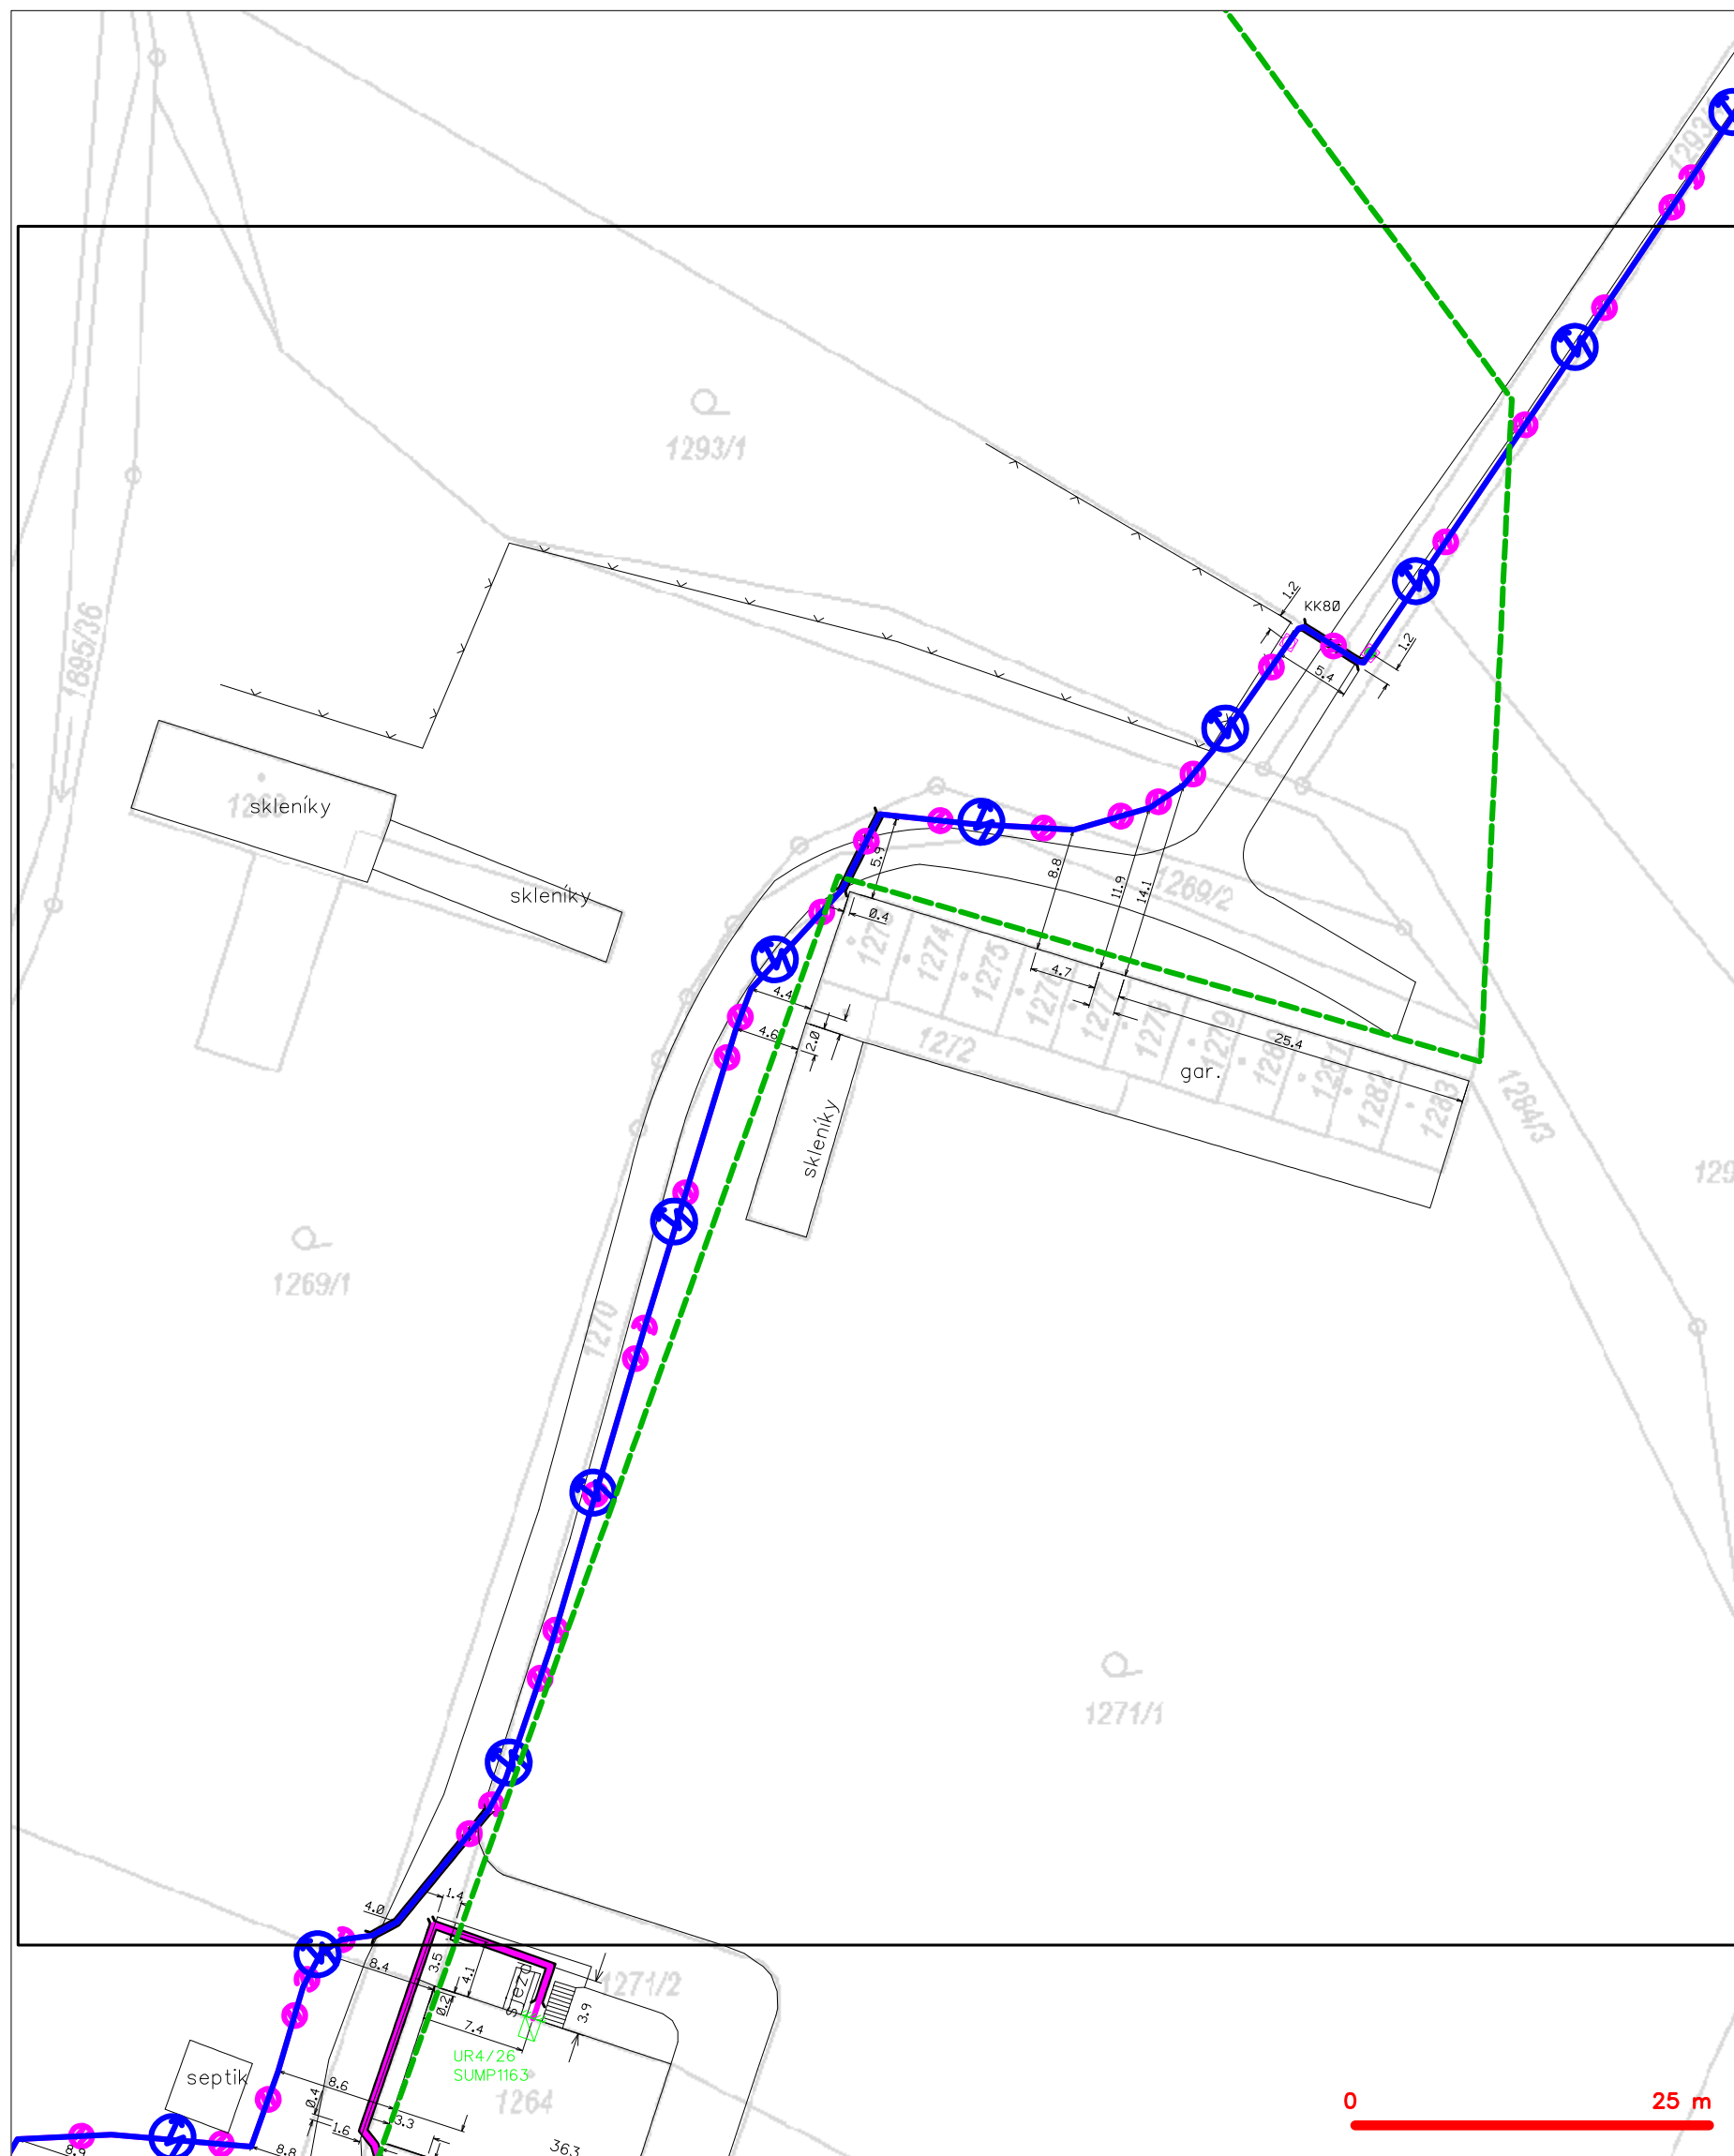



LEGENDA

- | | | | |
|---|---|---|---|
| — | hranice zájmového území k vyjádření | — | nezaměřený průběh optického kabelu, HDPE trubky |
| — | NV přípojka, území s NV přípojkou CETIN | — | nebo souběh optického a metalického kabelu |
| — | zaměřený průběh metalického kabelu | — | radiové sítě, ochranné pásmo radiové sítě |
| — | zaměřený průběh optického kabelu, HDPE trubky | — | nadzemní sítě |
| — | nebo souběh optického a metalického kabelu | — | neprovázané sítě |
| — | nezaměřený průběh metalického kabelu | — | podzemní sítě cizí |
| — | nadzemní sítě cizí | — | sítě s NV |
- [] = kolektor, kabelovod

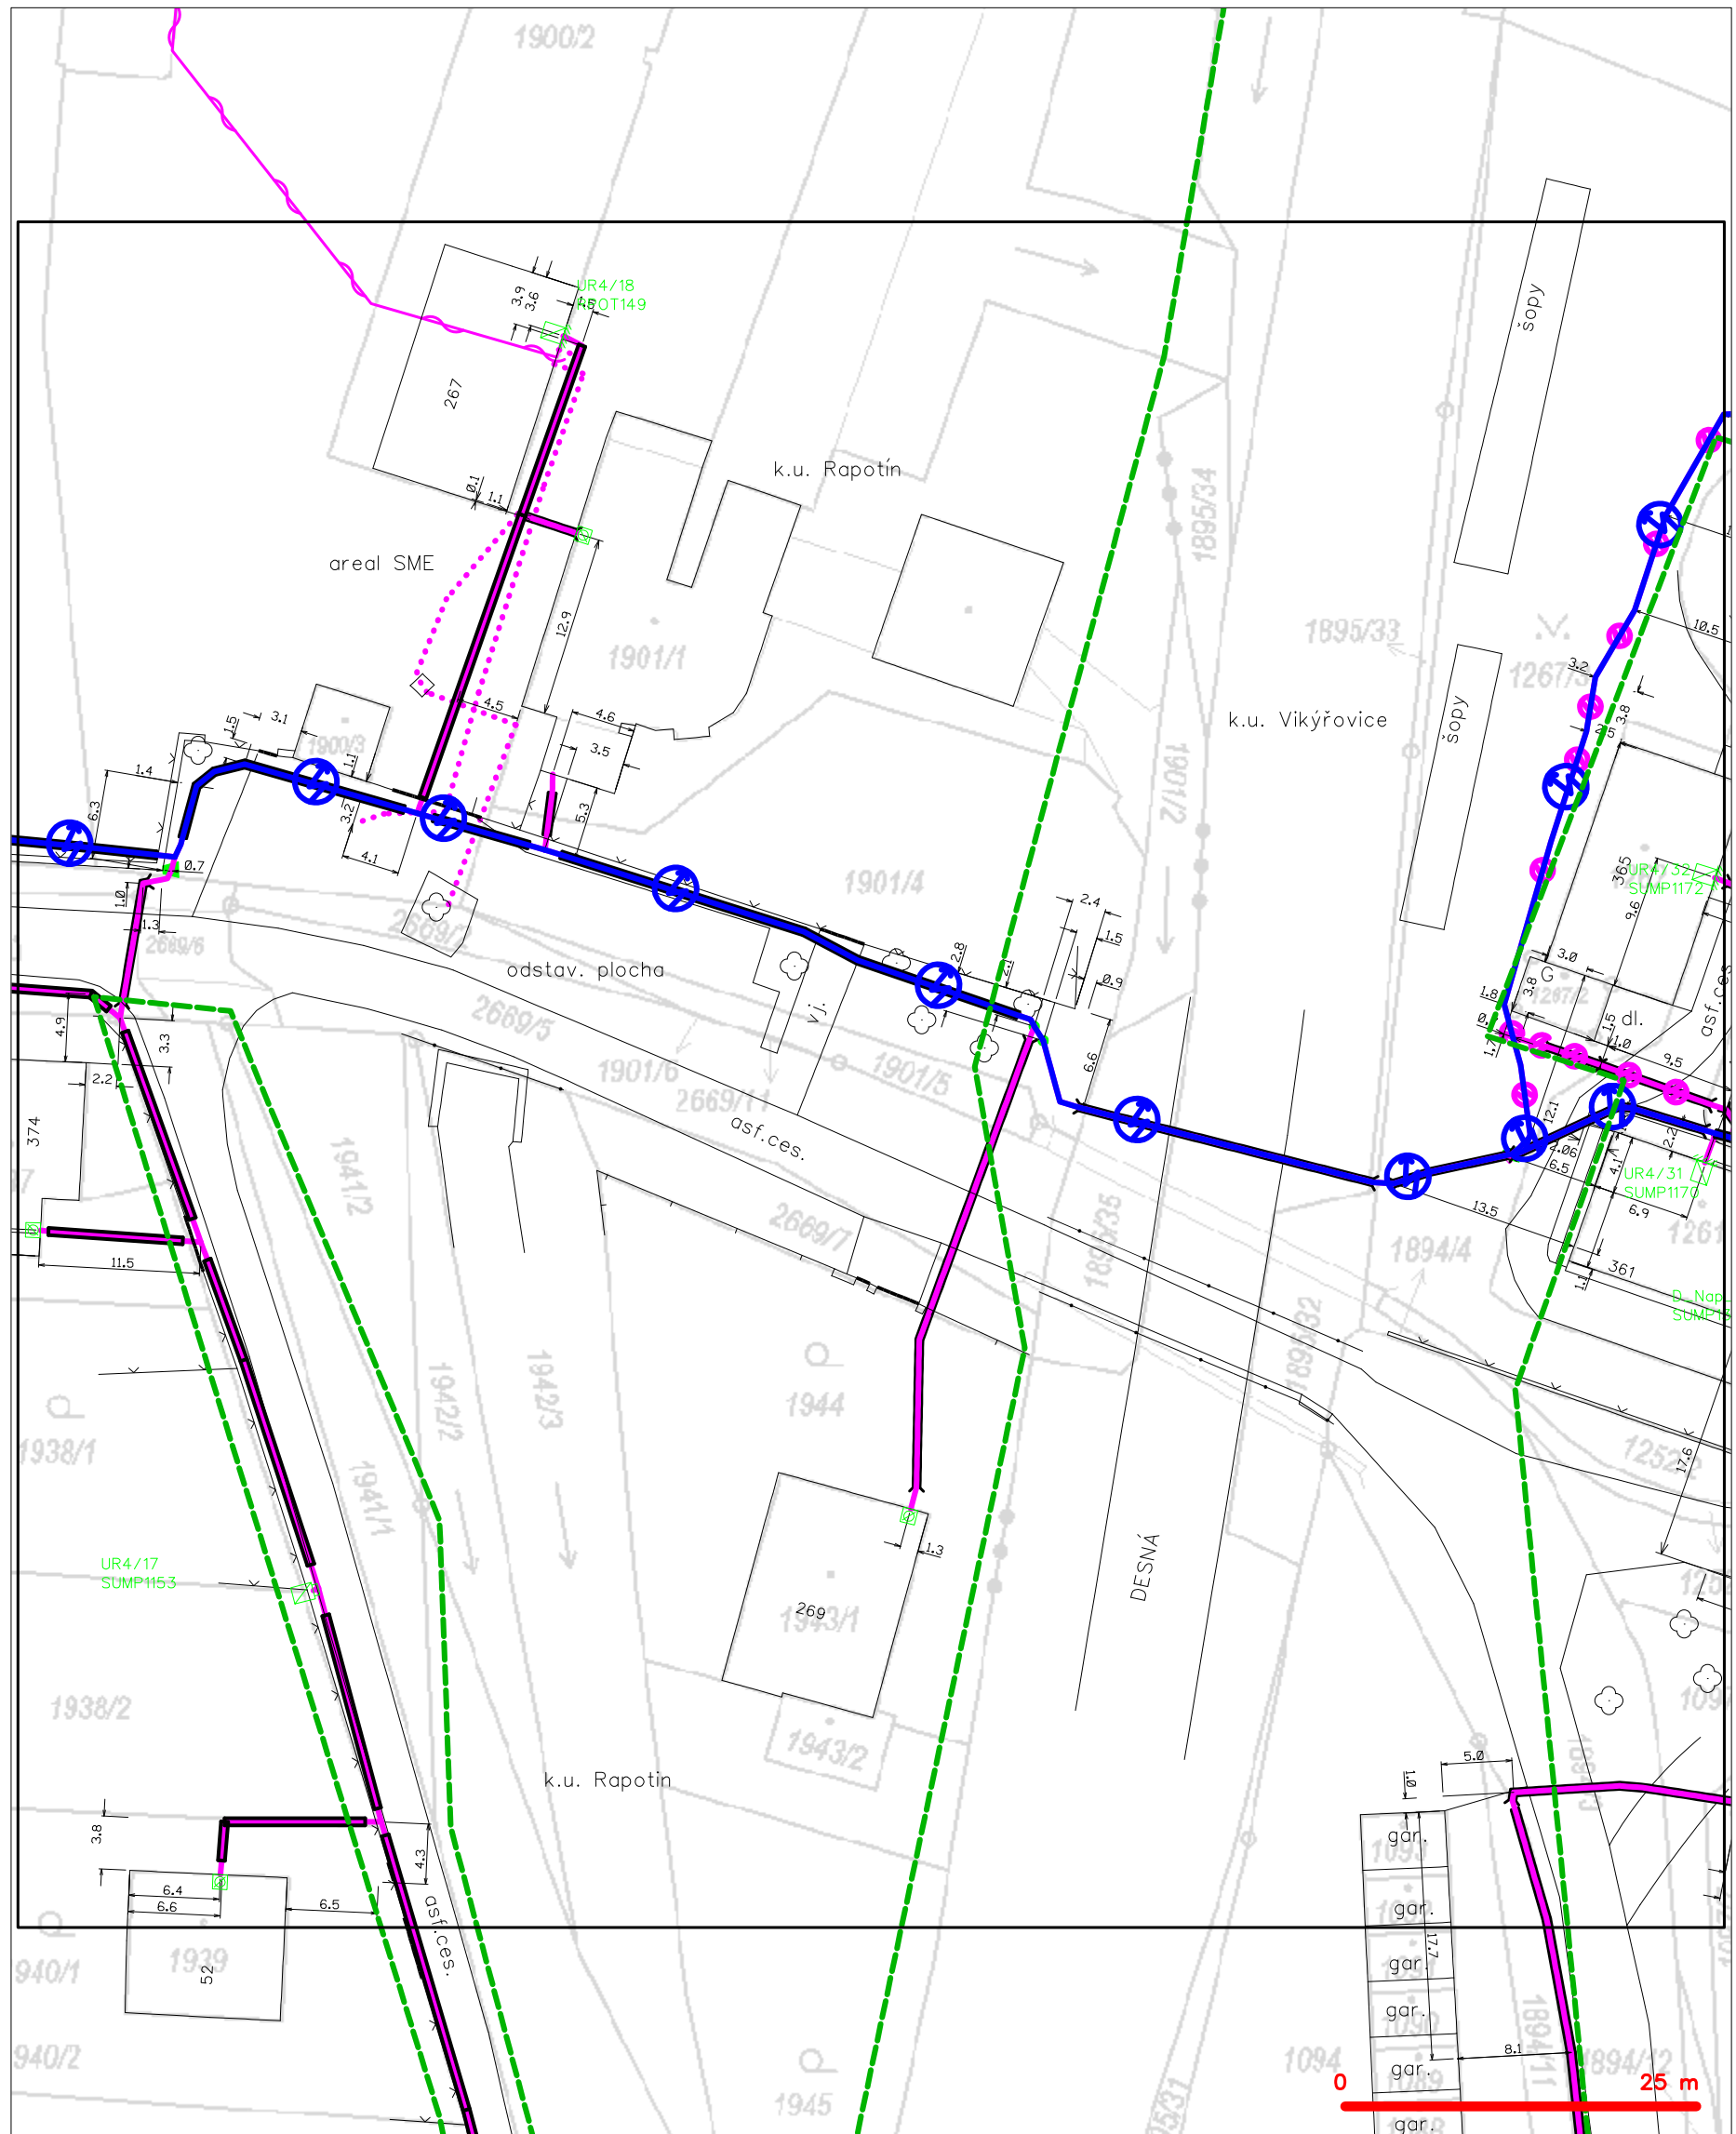
SITUAČNÍ VÝKRES - POLYGON 1, list kladu P1-4



LEGENDA

- | | | | |
|---|---|---|---|
|  | hranice zájmového území k vyjádření |  | nezaměření průběh optického kabelu, HDPE trubky |
| | NV přípojka, území s NV přípojkou CETIN | | nebo souběh optického a metalického kabelu |
| | zaměření průběh metalického kabelu | | radiové síť, ochranné pásmo radiové sítě |
| | zaměření průběh optického kabelu, HDPE trubky | | podzemní síť |
| | nebo souběh optického a metalického kabelu | | nepodvazované síť |
| | nezaměření průběh metalického kabelu | | podzemní síť cizí |
| | podzemní síť cizí | | síť s NV |


SITUAČNÍ VÝKRES - POLYGON 1, list kladu P1-5

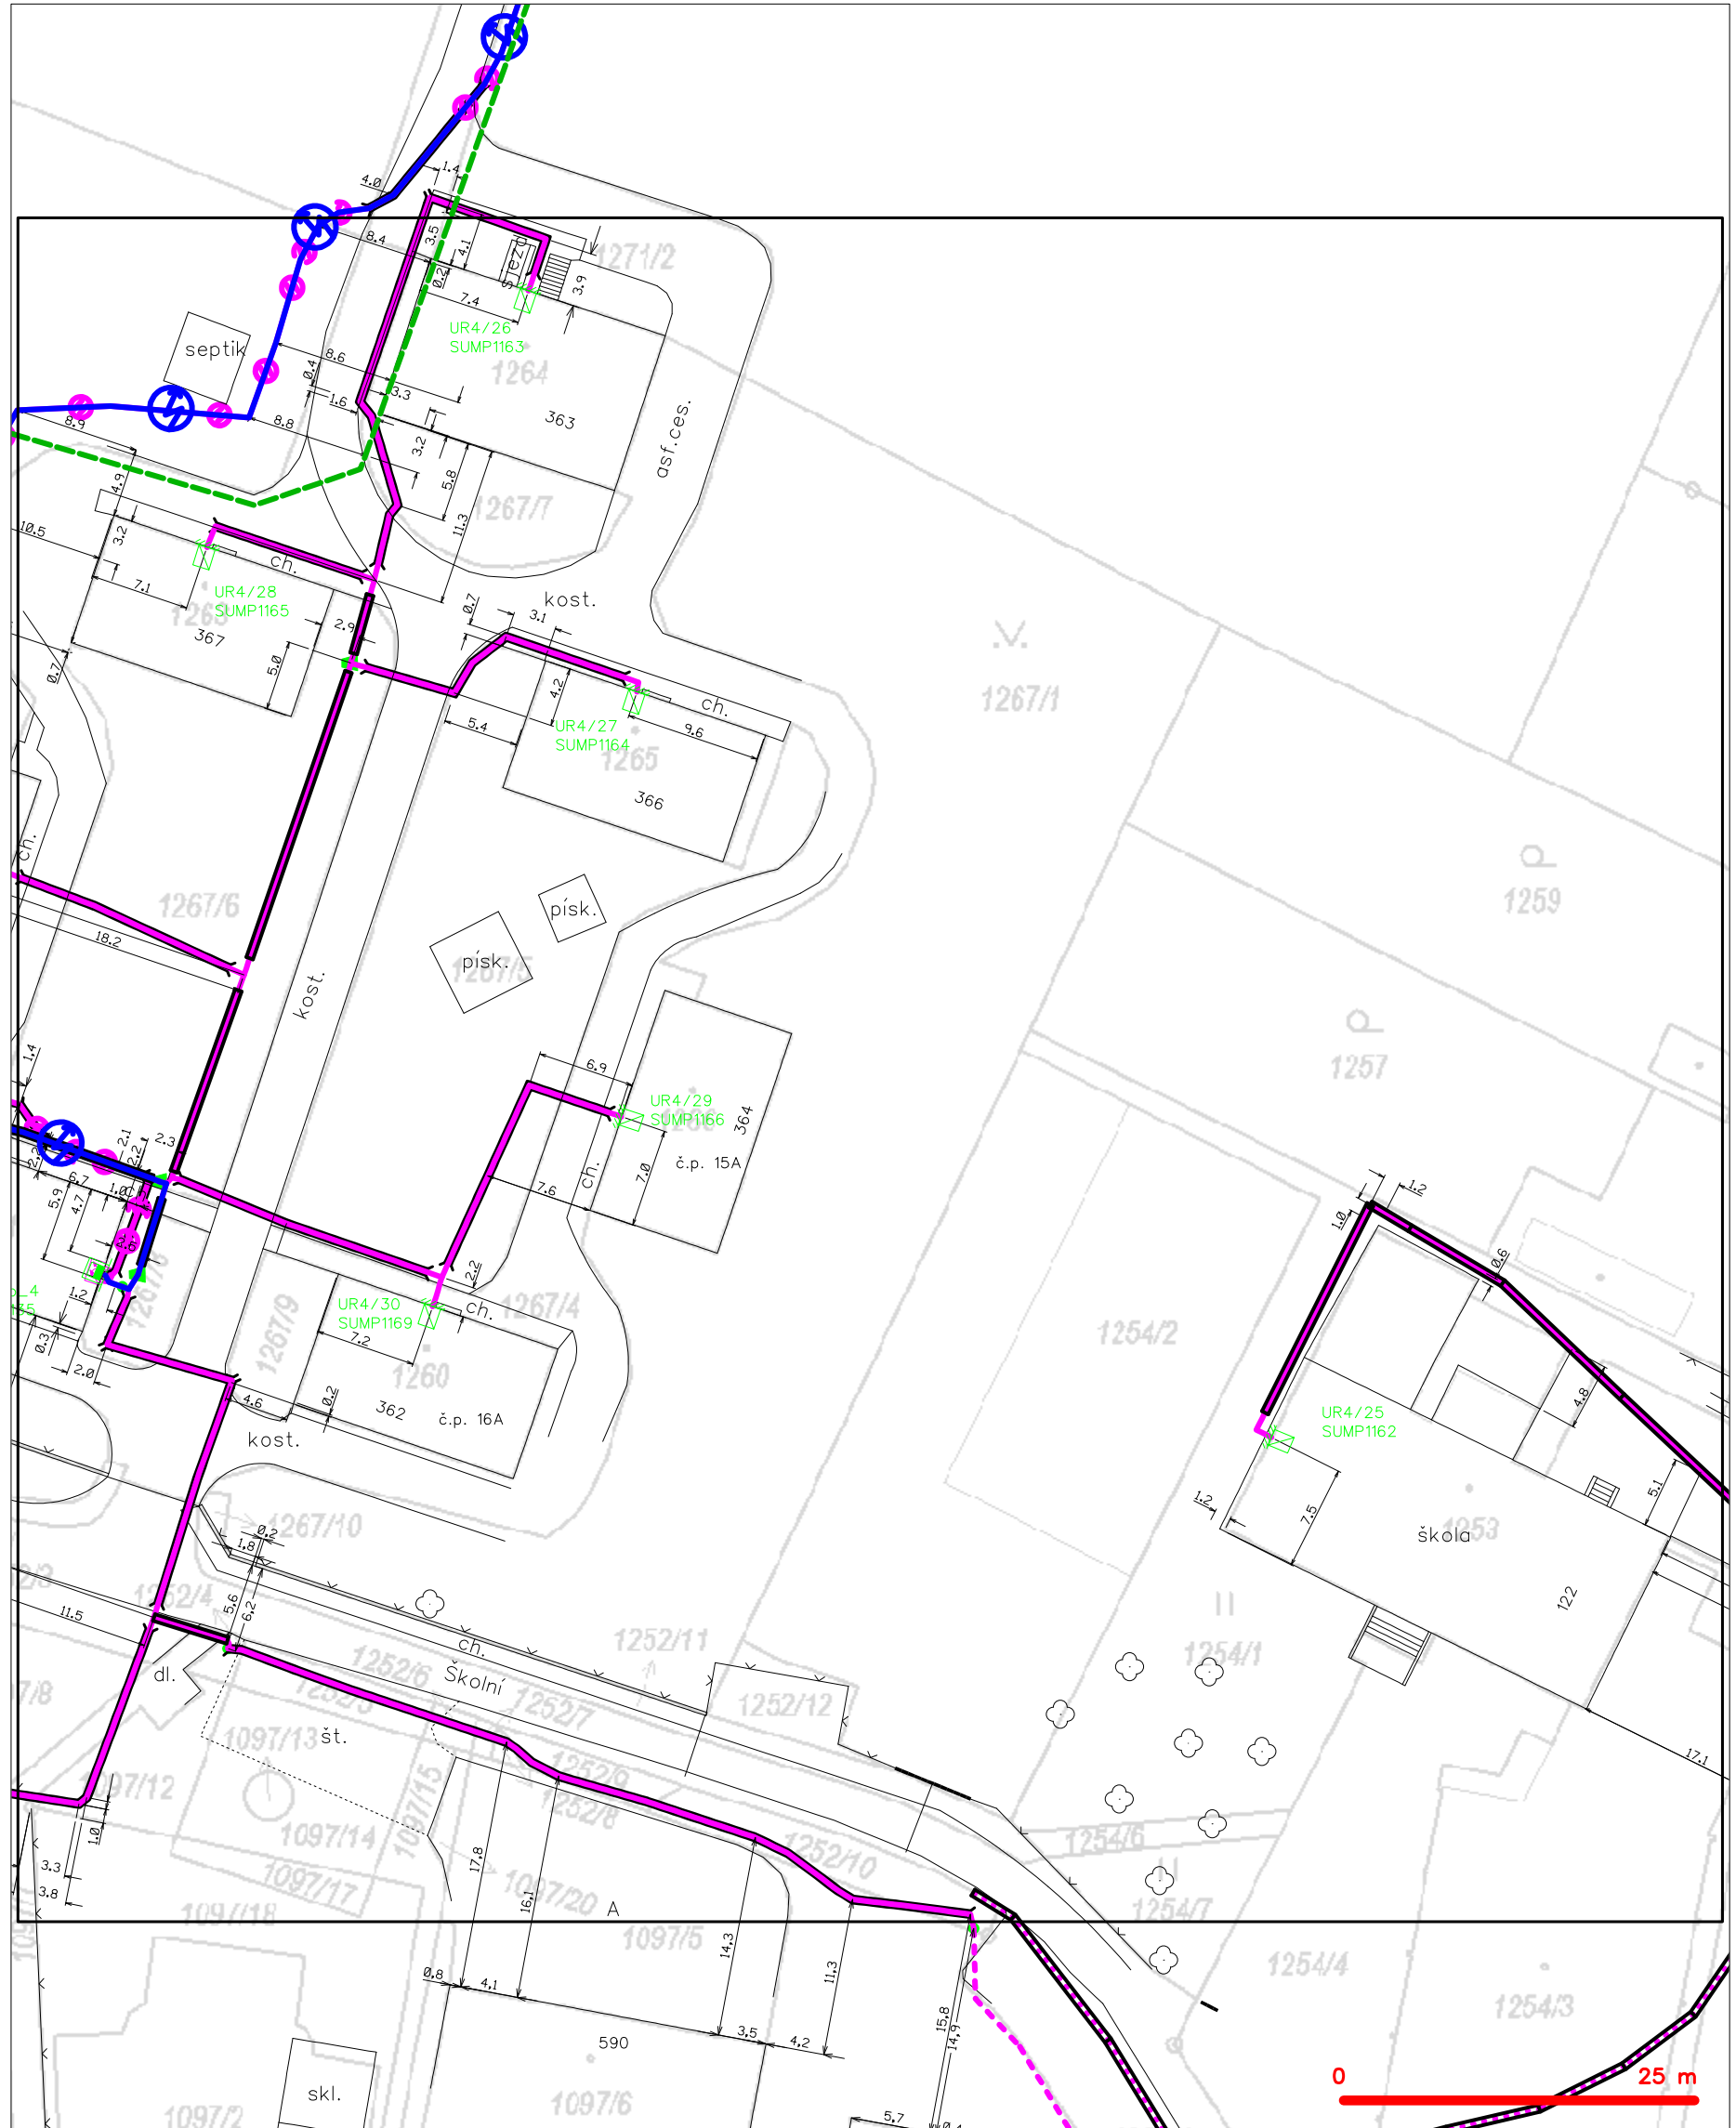

LEGENDA

- | | | | |
|------------------------|---|-------------------------------------|---|
| — (green dashed line) | hranice zájmového území k vyjádření | — (blue dashed line with circle) | nezaměřený průběh optického kabelu, HDPE trubky |
| — (blue dashed line) | NV přípojka, území s NV přípojkou CETIN | — (magenta dashed line with circle) | nebo souběh optického a metalického kabelu |
| — (magenta solid line) | zaměřený průběh metalického kabelu | — (blue solid line with circle) | radiové sítě, ochranné pásmo radiové sítě |
| — (blue solid line) | zaměřený průběh optického kabelu, HDPE trubky | — (blue solid line) | nadzemní sítě |
| — (blue dashed line) | nebo souběh optického a metalického kabelu | — (blue solid line with circle) | neprovázané sítě |
| — (blue dashed line) | nezaměřený průběh metalického kabelu | — (blue solid line with circle) | podzemní sítě cizí |
| — (blue dashed line) | nadzemní sítě cizí | — (blue solid line with circle) | sítě s NV |

SITUAČNÍ VÝKRES - POLYGON 1, list kladu P1-6

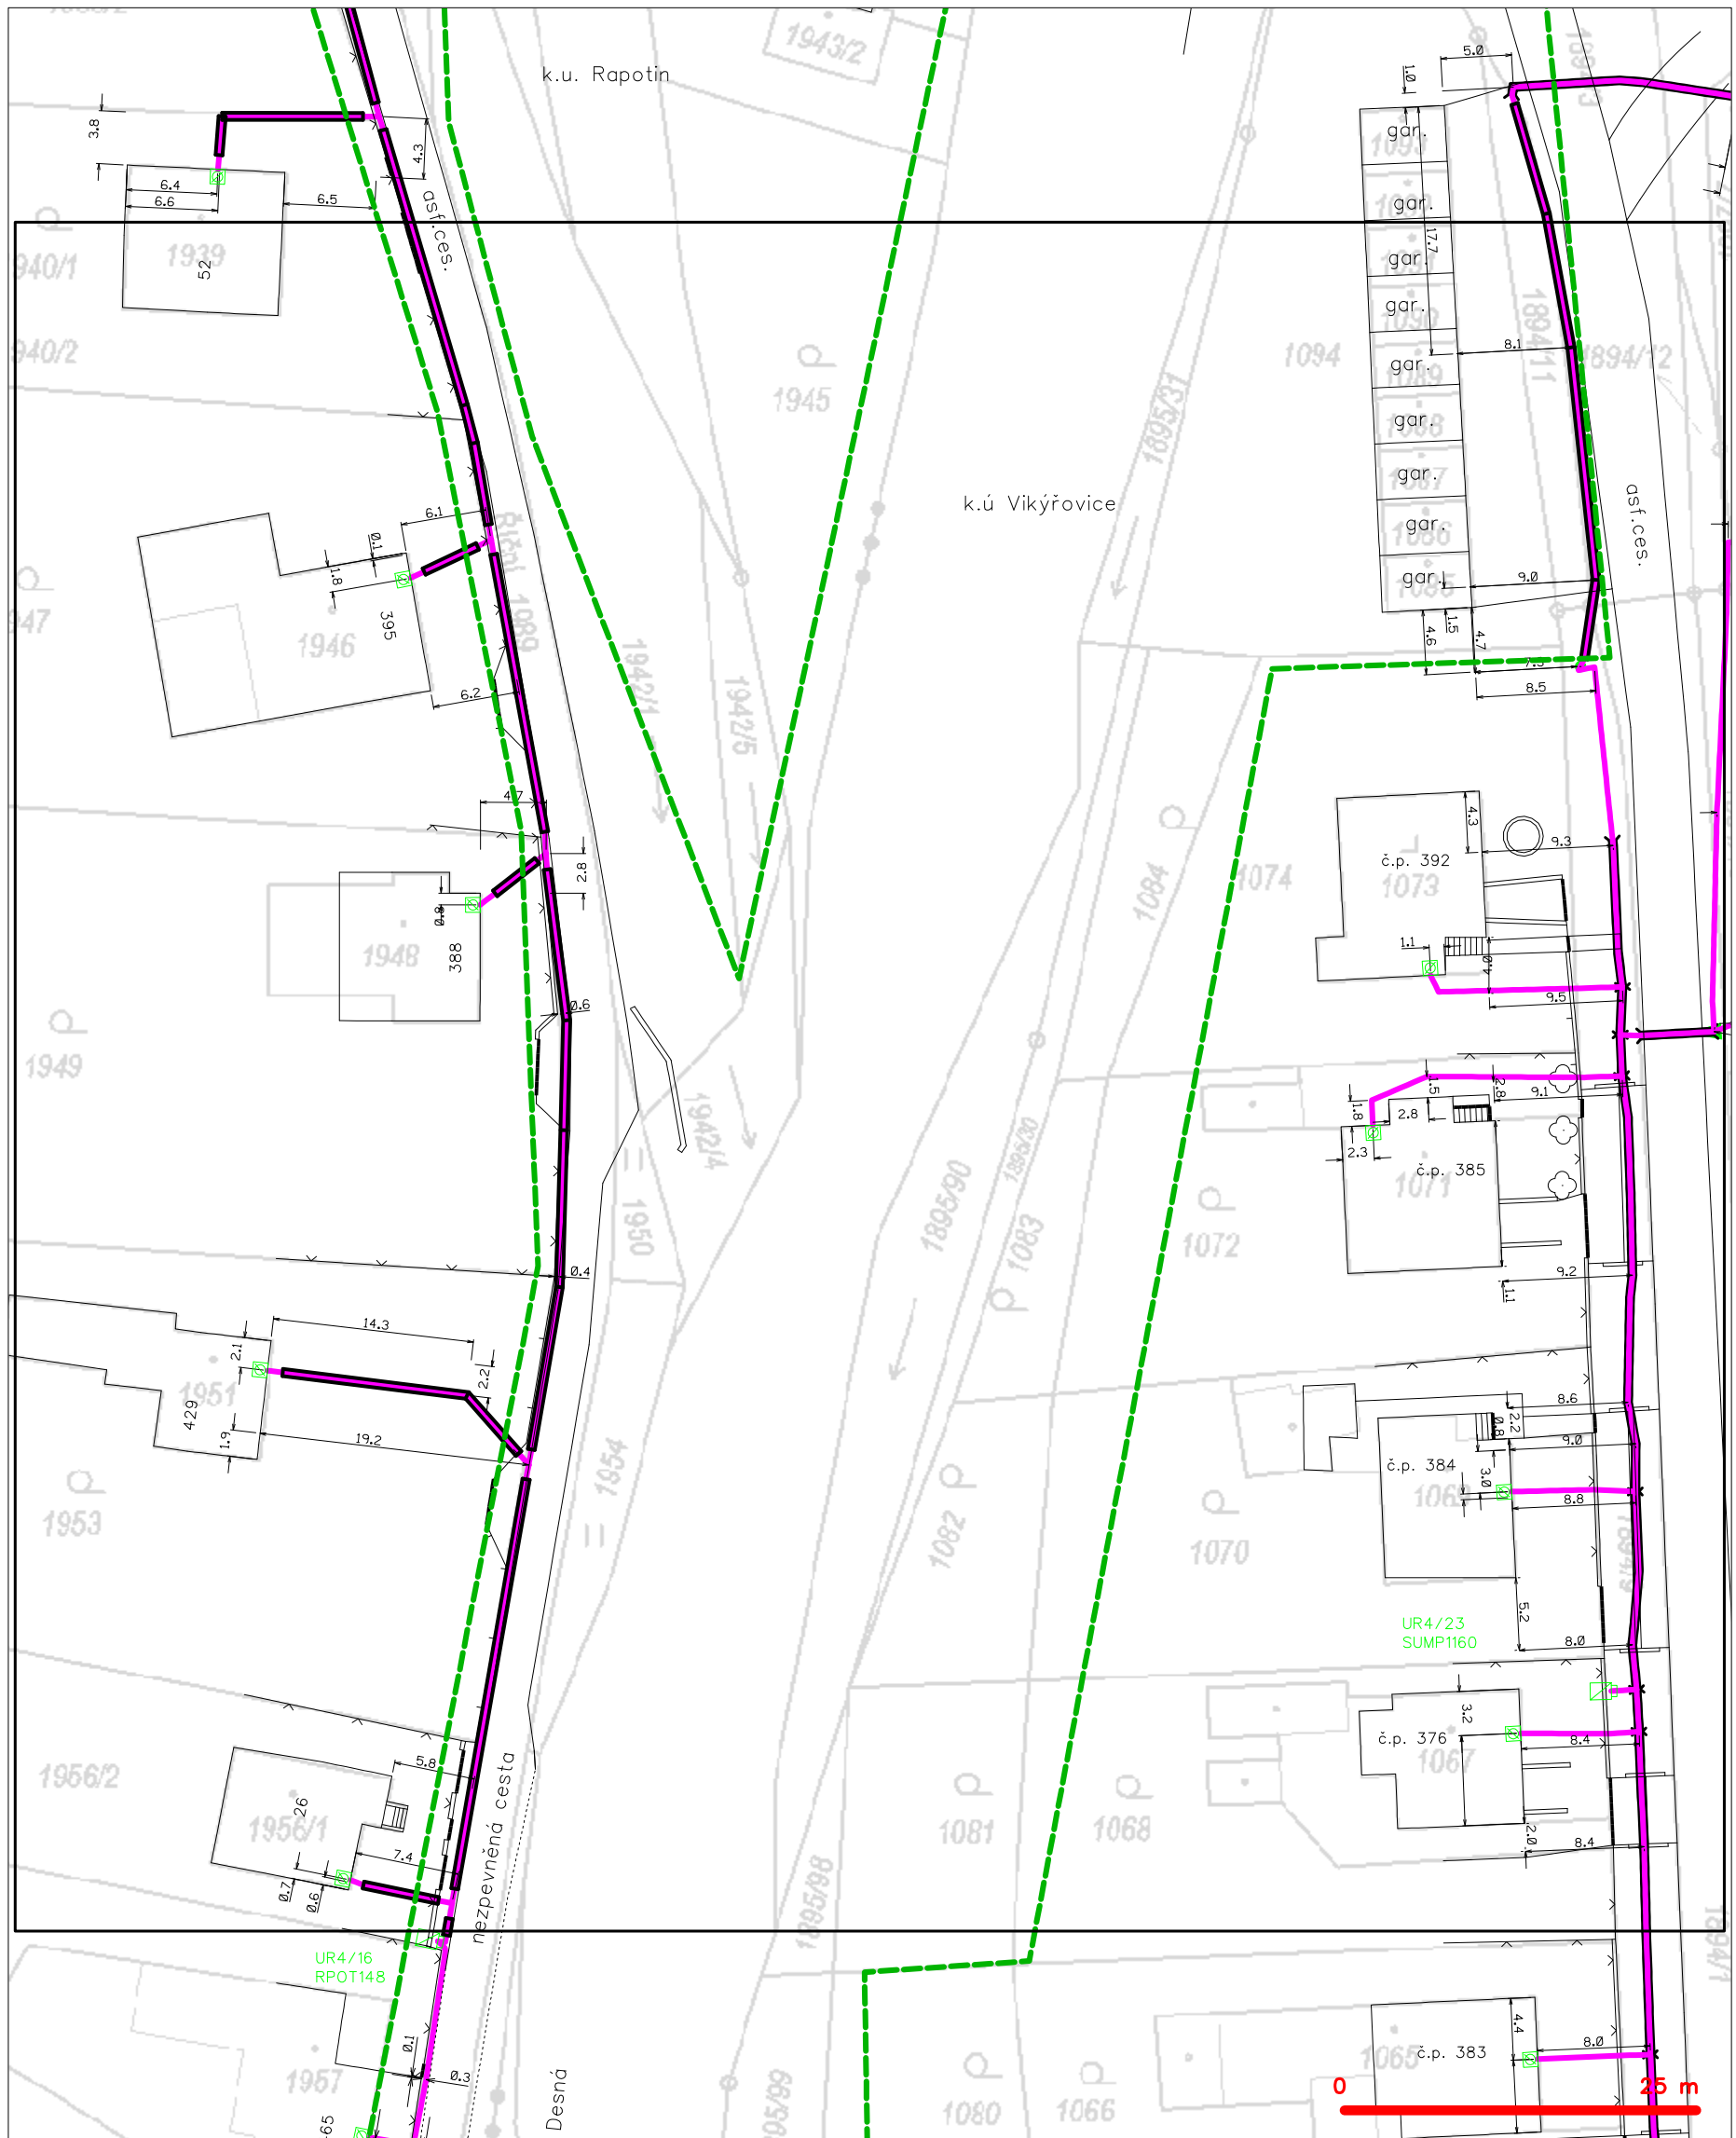


LEGENDA

- | | |
|--|---|
| | hranice zájmového území k vyjádření |
| | NN přípojka, území s NN přípojkou CETIN |
| | zaměřený průběh metalického kabelu |
| | zaměřený průběh optického kabelu, HDPE trubky
mezi souběh optického a metalického kabelu |
| | nezaměřený průběh metalického kabelu |
| | rozdělení síte cizí |

-
- nezaměřený průbeh optického kabelu, HDPE trubky
 nebo souběh optického a metalického kabelu
 rádiové sítě, ochranné pásmo rádiové sítě
 podzemní sítě
 neprovozované sítě
 podzemní sítě cizí
 sítě s NN
- kolektor, kabelovod

SITUAČNÍ VÝKRES - POLYGON 1, list kladu P1-7

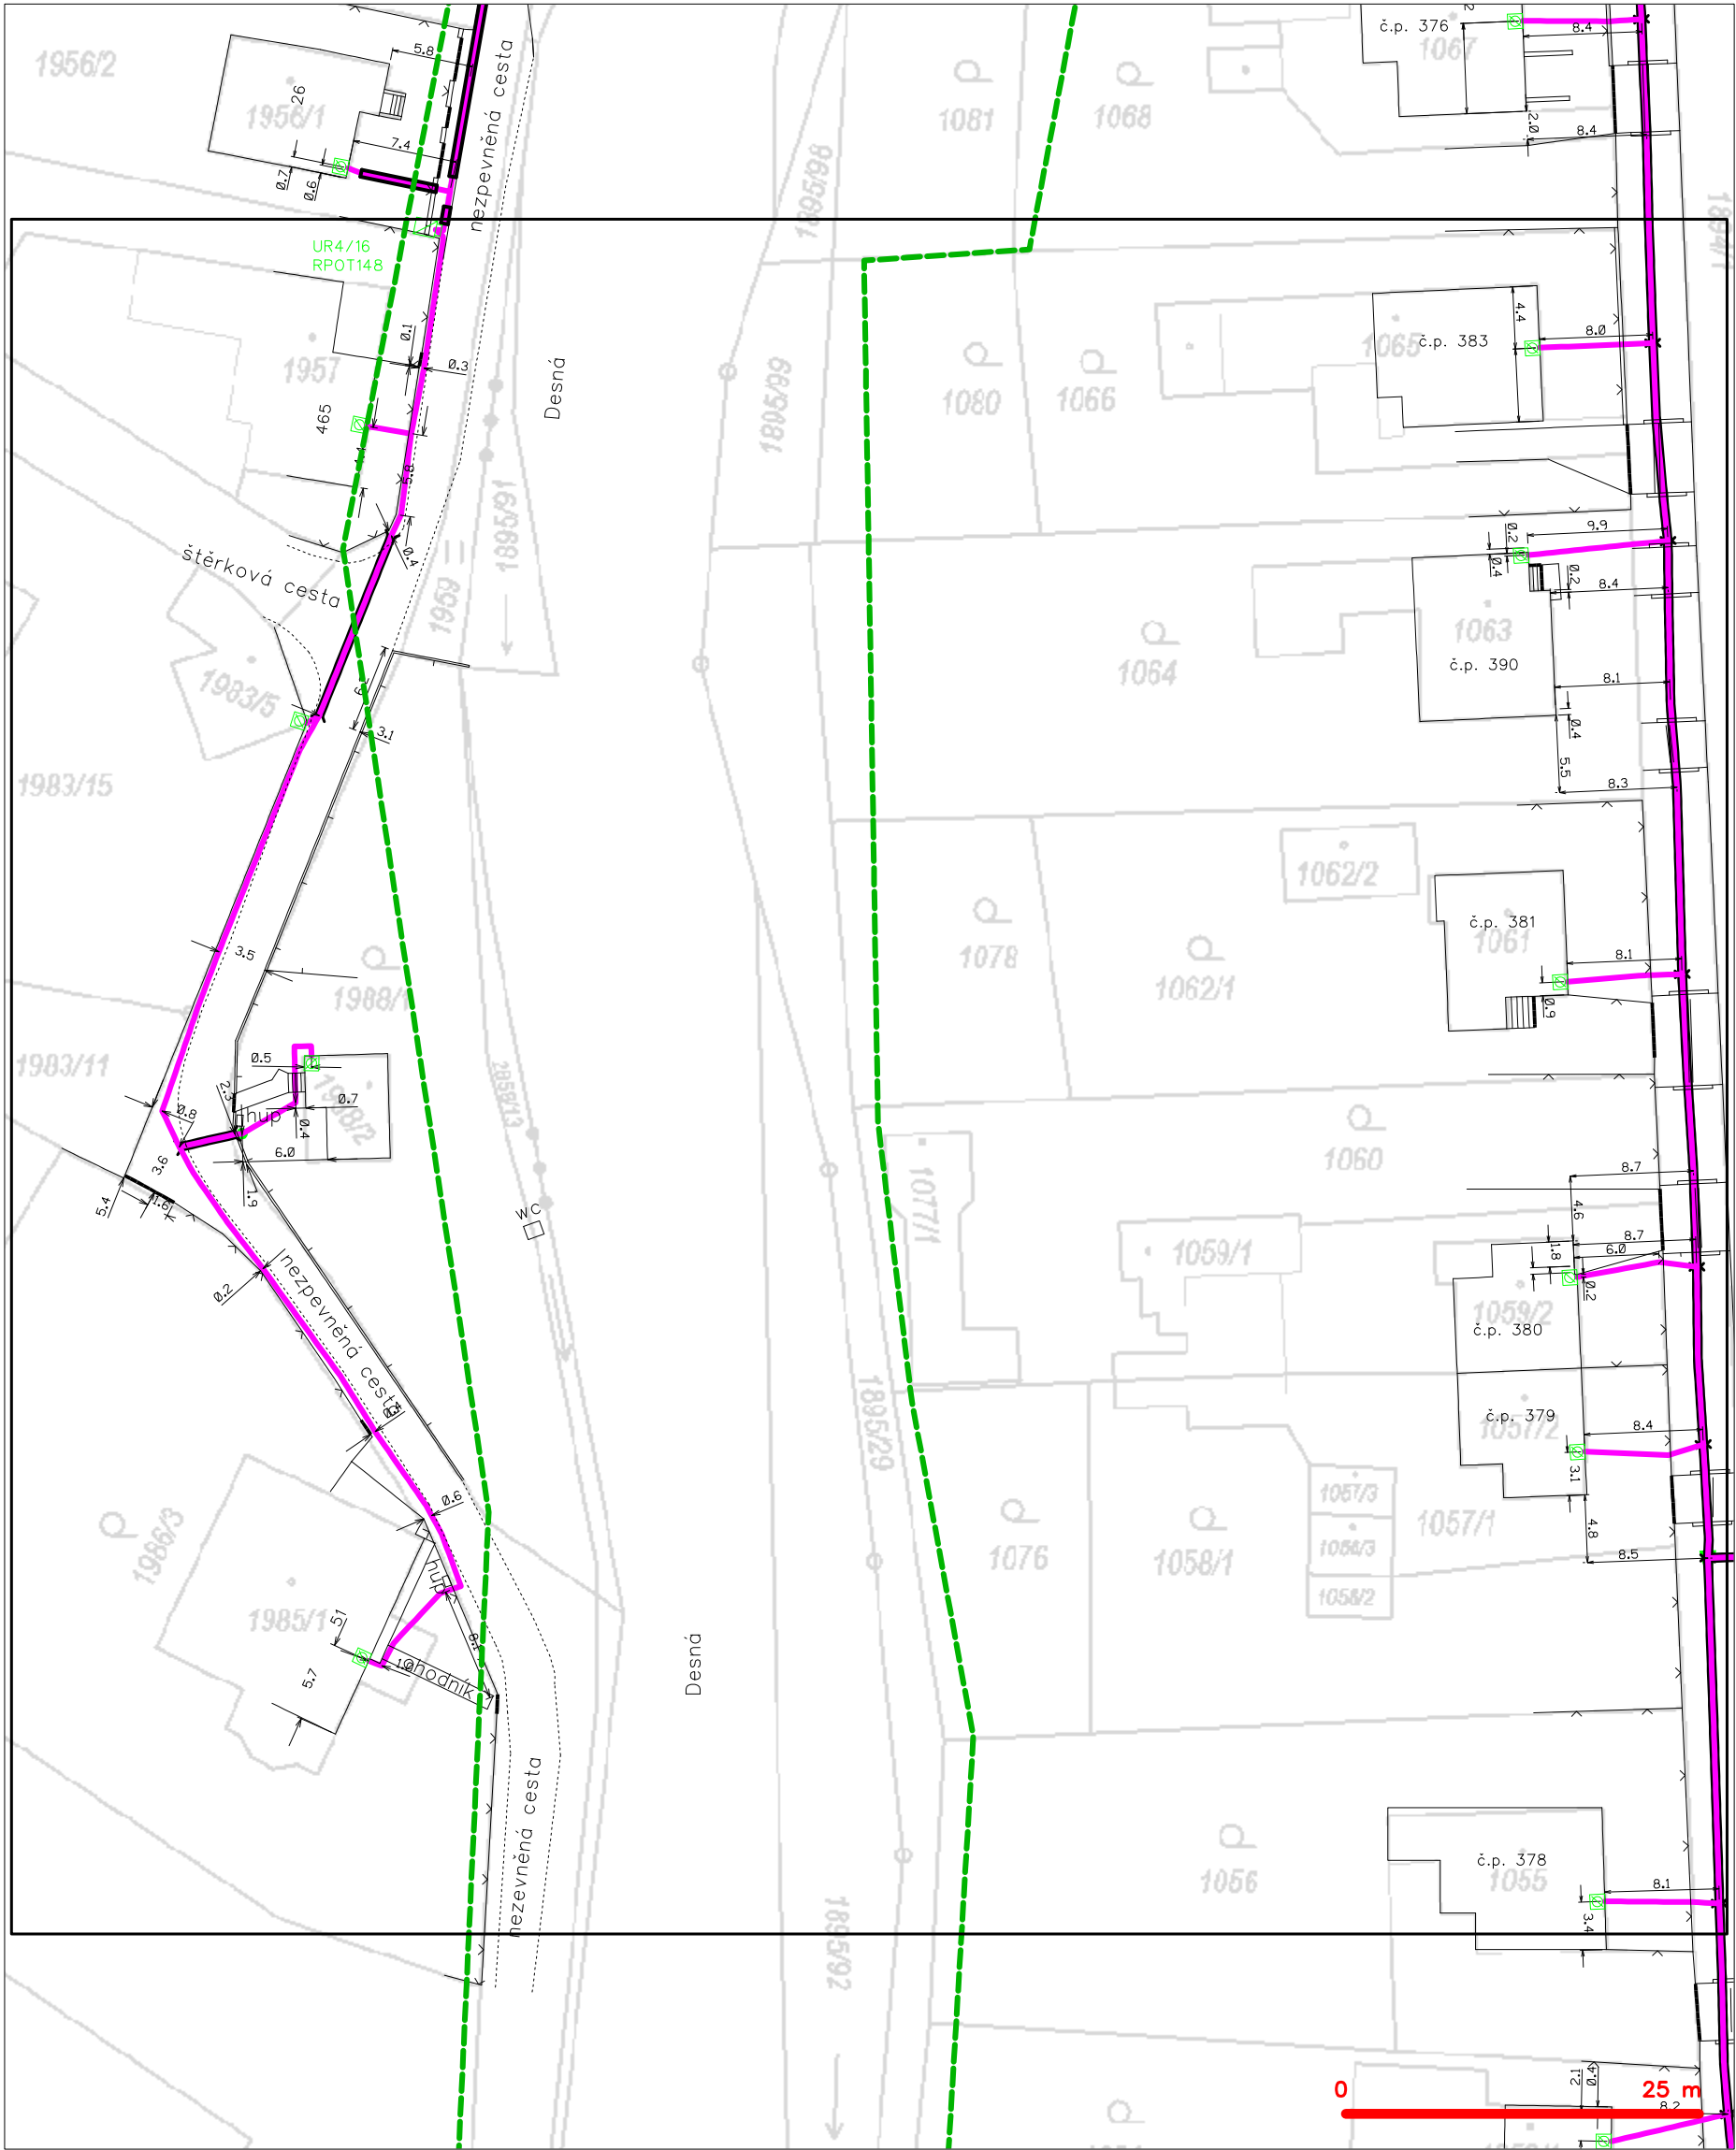


—	hranice zájmového území k vyjádření	—	nezaměřený průběh optického kabelu, HDPE trubky
—	NV přípojka, území s NV přípojkou CETIN	—	nebo souběh optického a metalického kabelu
—	zaměřený průběh metalického kabelu	—	radiové sítě, ochranné pásmo radiové sítě
—	zaměřený průběh optického kabelu, HDPE trubky	—	nadzemní sítě
—	nebo souběh optického a metalického kabelu	—	neprovozované sítě
—	nezaměřený průběh metalického kabelu	—	podzemní sítě cizí
—	nadzemní sítě cizí	—	sítě s NV

SITUAČNÍ VÝKRES - POLYGON 1, list kladu P1-8




— — — — —	hranice zájmového území k vyjádření	— — — — —	nezaměřený průběh optického kabelu, HDPE trubky
— — — — —	NV přípojka, území s NV přípojkou CETIN	— — — — —	nebo souběh optického a metalického kabelu
— — — — —	zaměřený průběh metalického kabelu	— — — — —	radiové sítě, ochranné pásmo radiové sítě
— — — — —	zaměřený průběh optického kabelu, HDPE trubky	— — — — —	nadzemní sítě
— — — — —	nebo souběh optického a metalického kabelu	— — — — —	neprovazované sítě
— — — — —	nezaměřený průběh metalického kabelu	— — — — —	podzemní sítě cizí
— — — — —	nadzemní sítě cizí	— — — — —	sítě s NV

SITUAČNÍ VÝKRES - POLYGON 1, list kladu P1-9

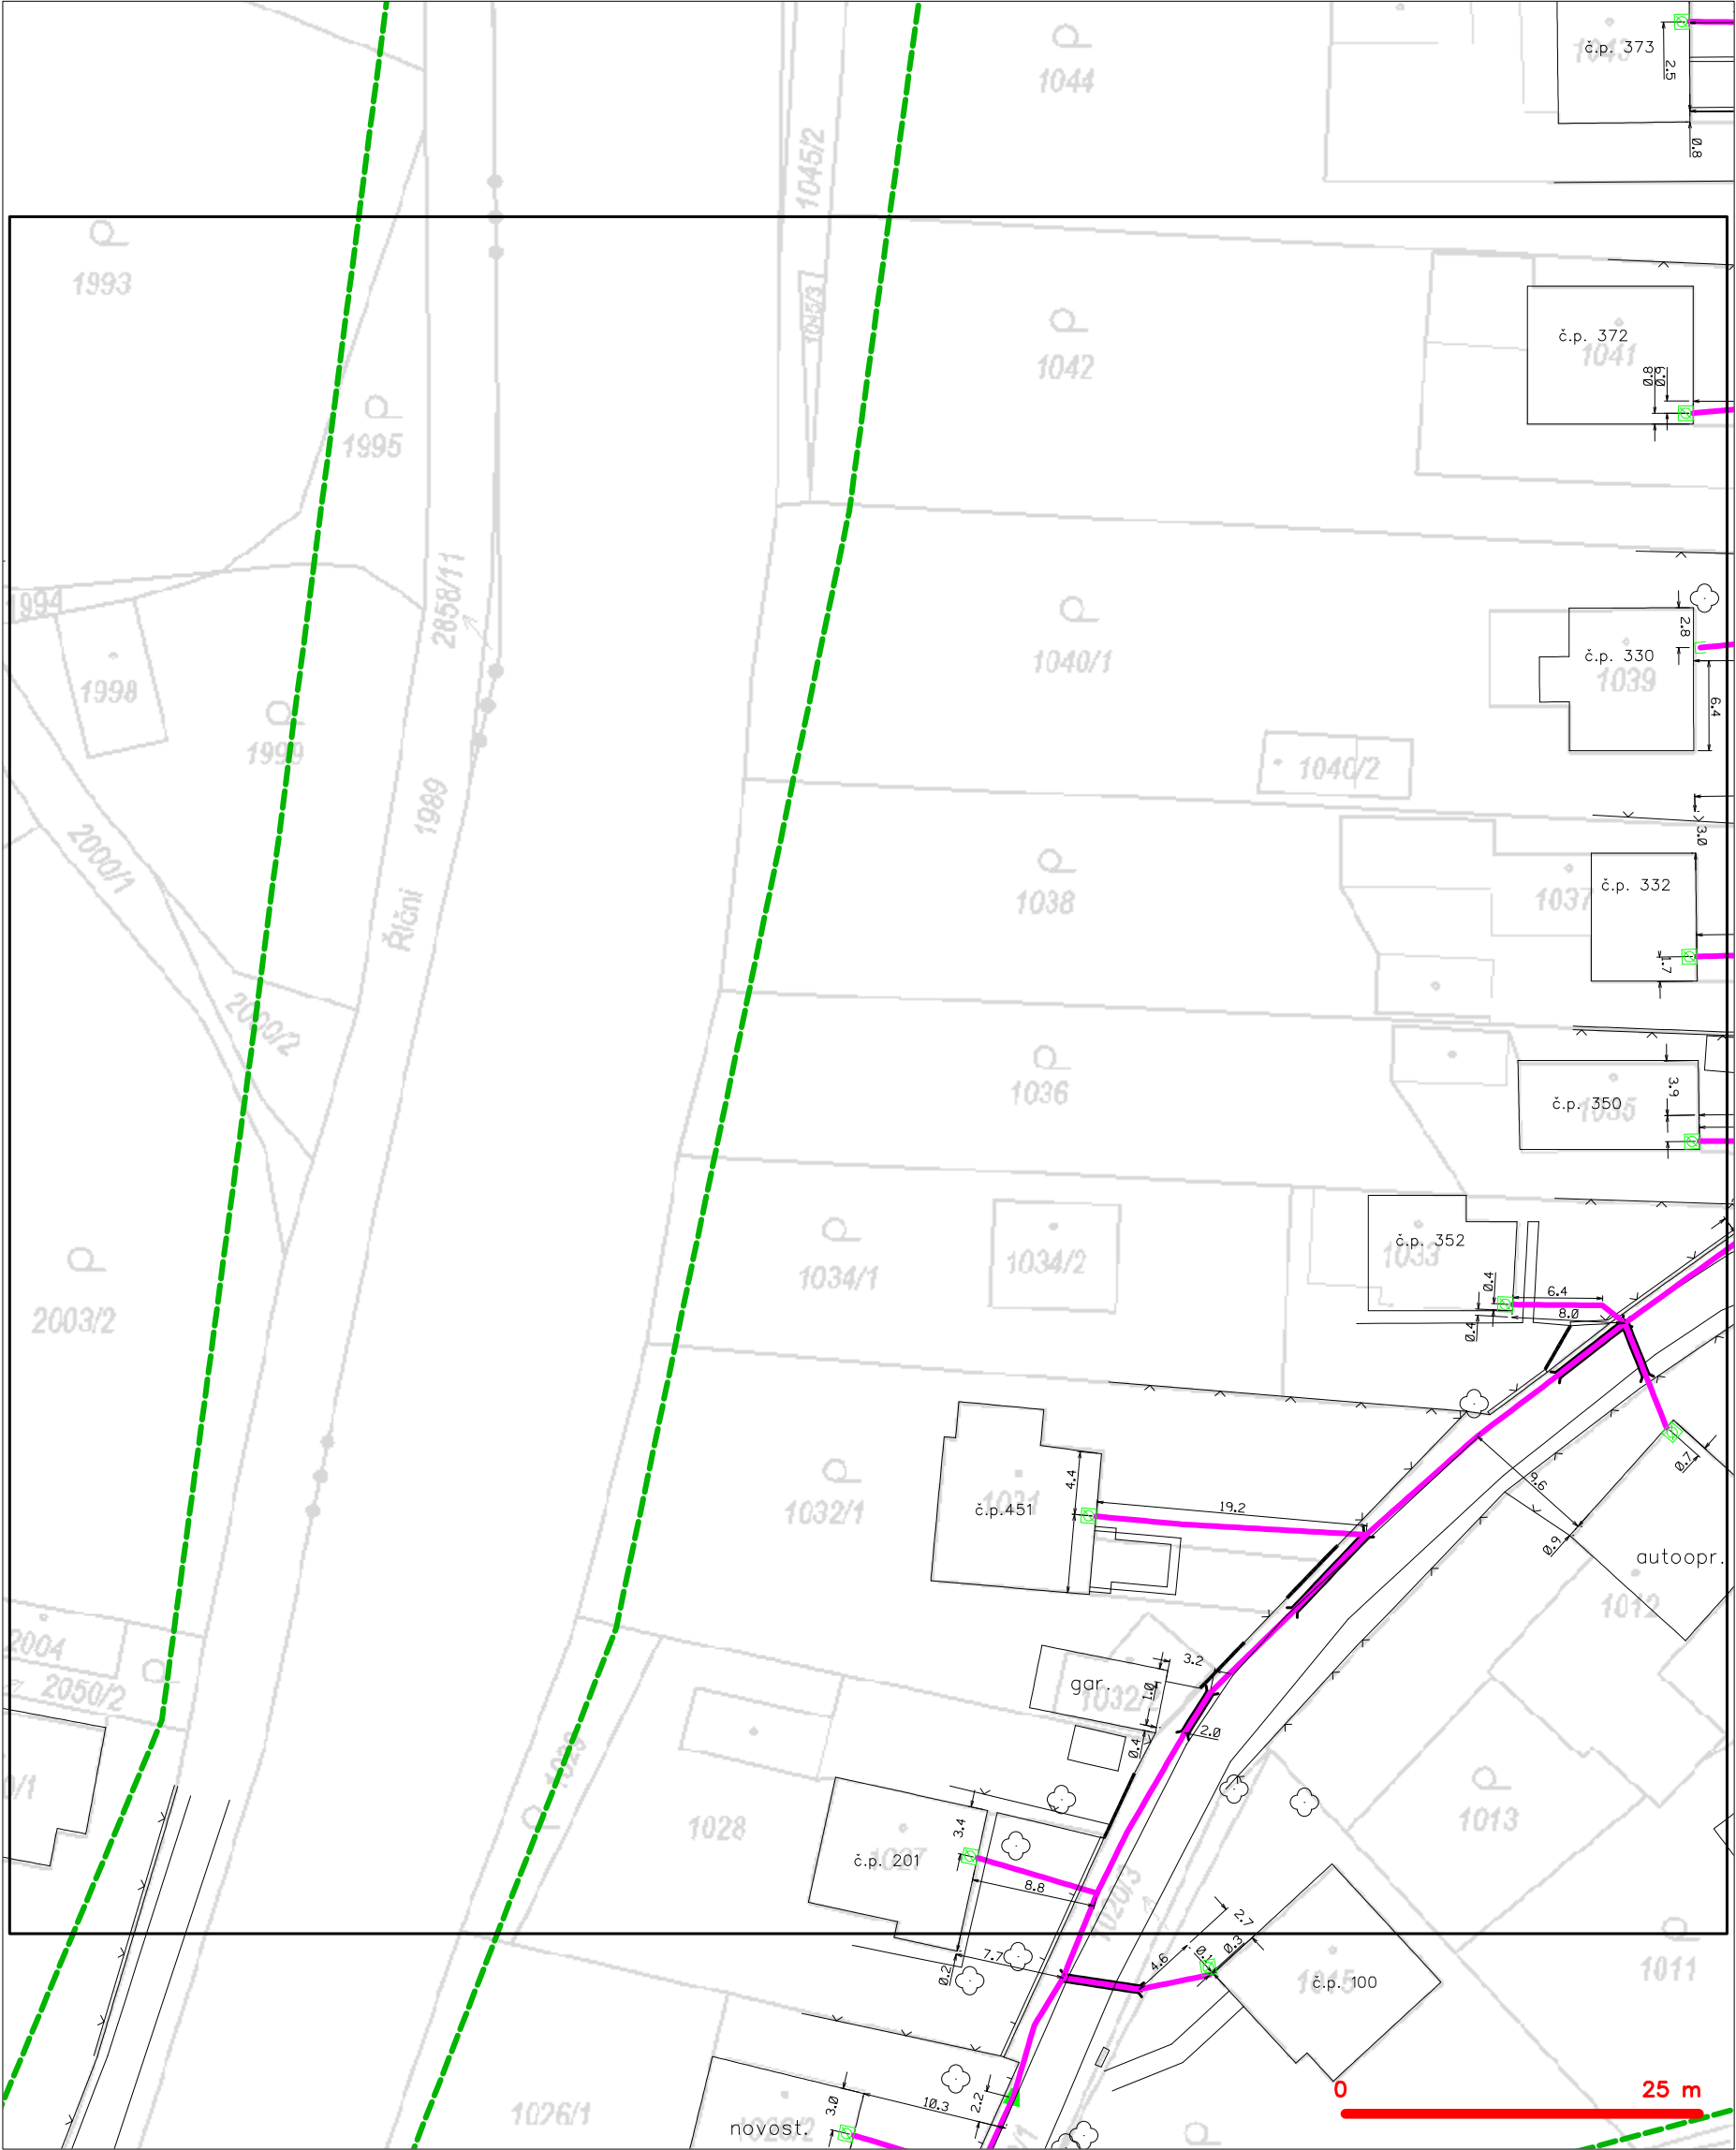


LEGENDA	
----- hranice zájmového území k vyjádření	----- nezaměřený průběh optického kabelu, HDPE trubky
----- NV přípojka, území s NV přípojkou CETIN	----- nebo souběh optického a metalického kabelu
----- zaměřený průběh metalického kabelu	----- radiové sítě, ochranné pásmo radiové sítě
----- zaměřený průběh optického kabelu, HDPE trubky	----- nadzemní sítě
----- nebo souběh optického a metalického kabelu	----- neprovozované sítě
----- nezaměřený průběh metalického kabelu	----- podzemní sítě cizí
----- nadzemní sítě cizí	----- sítě s NV
	===== kolektor, kabelovod

SITUAČNÍ VÝKRES - POLYGON 1, list kladu P1-10

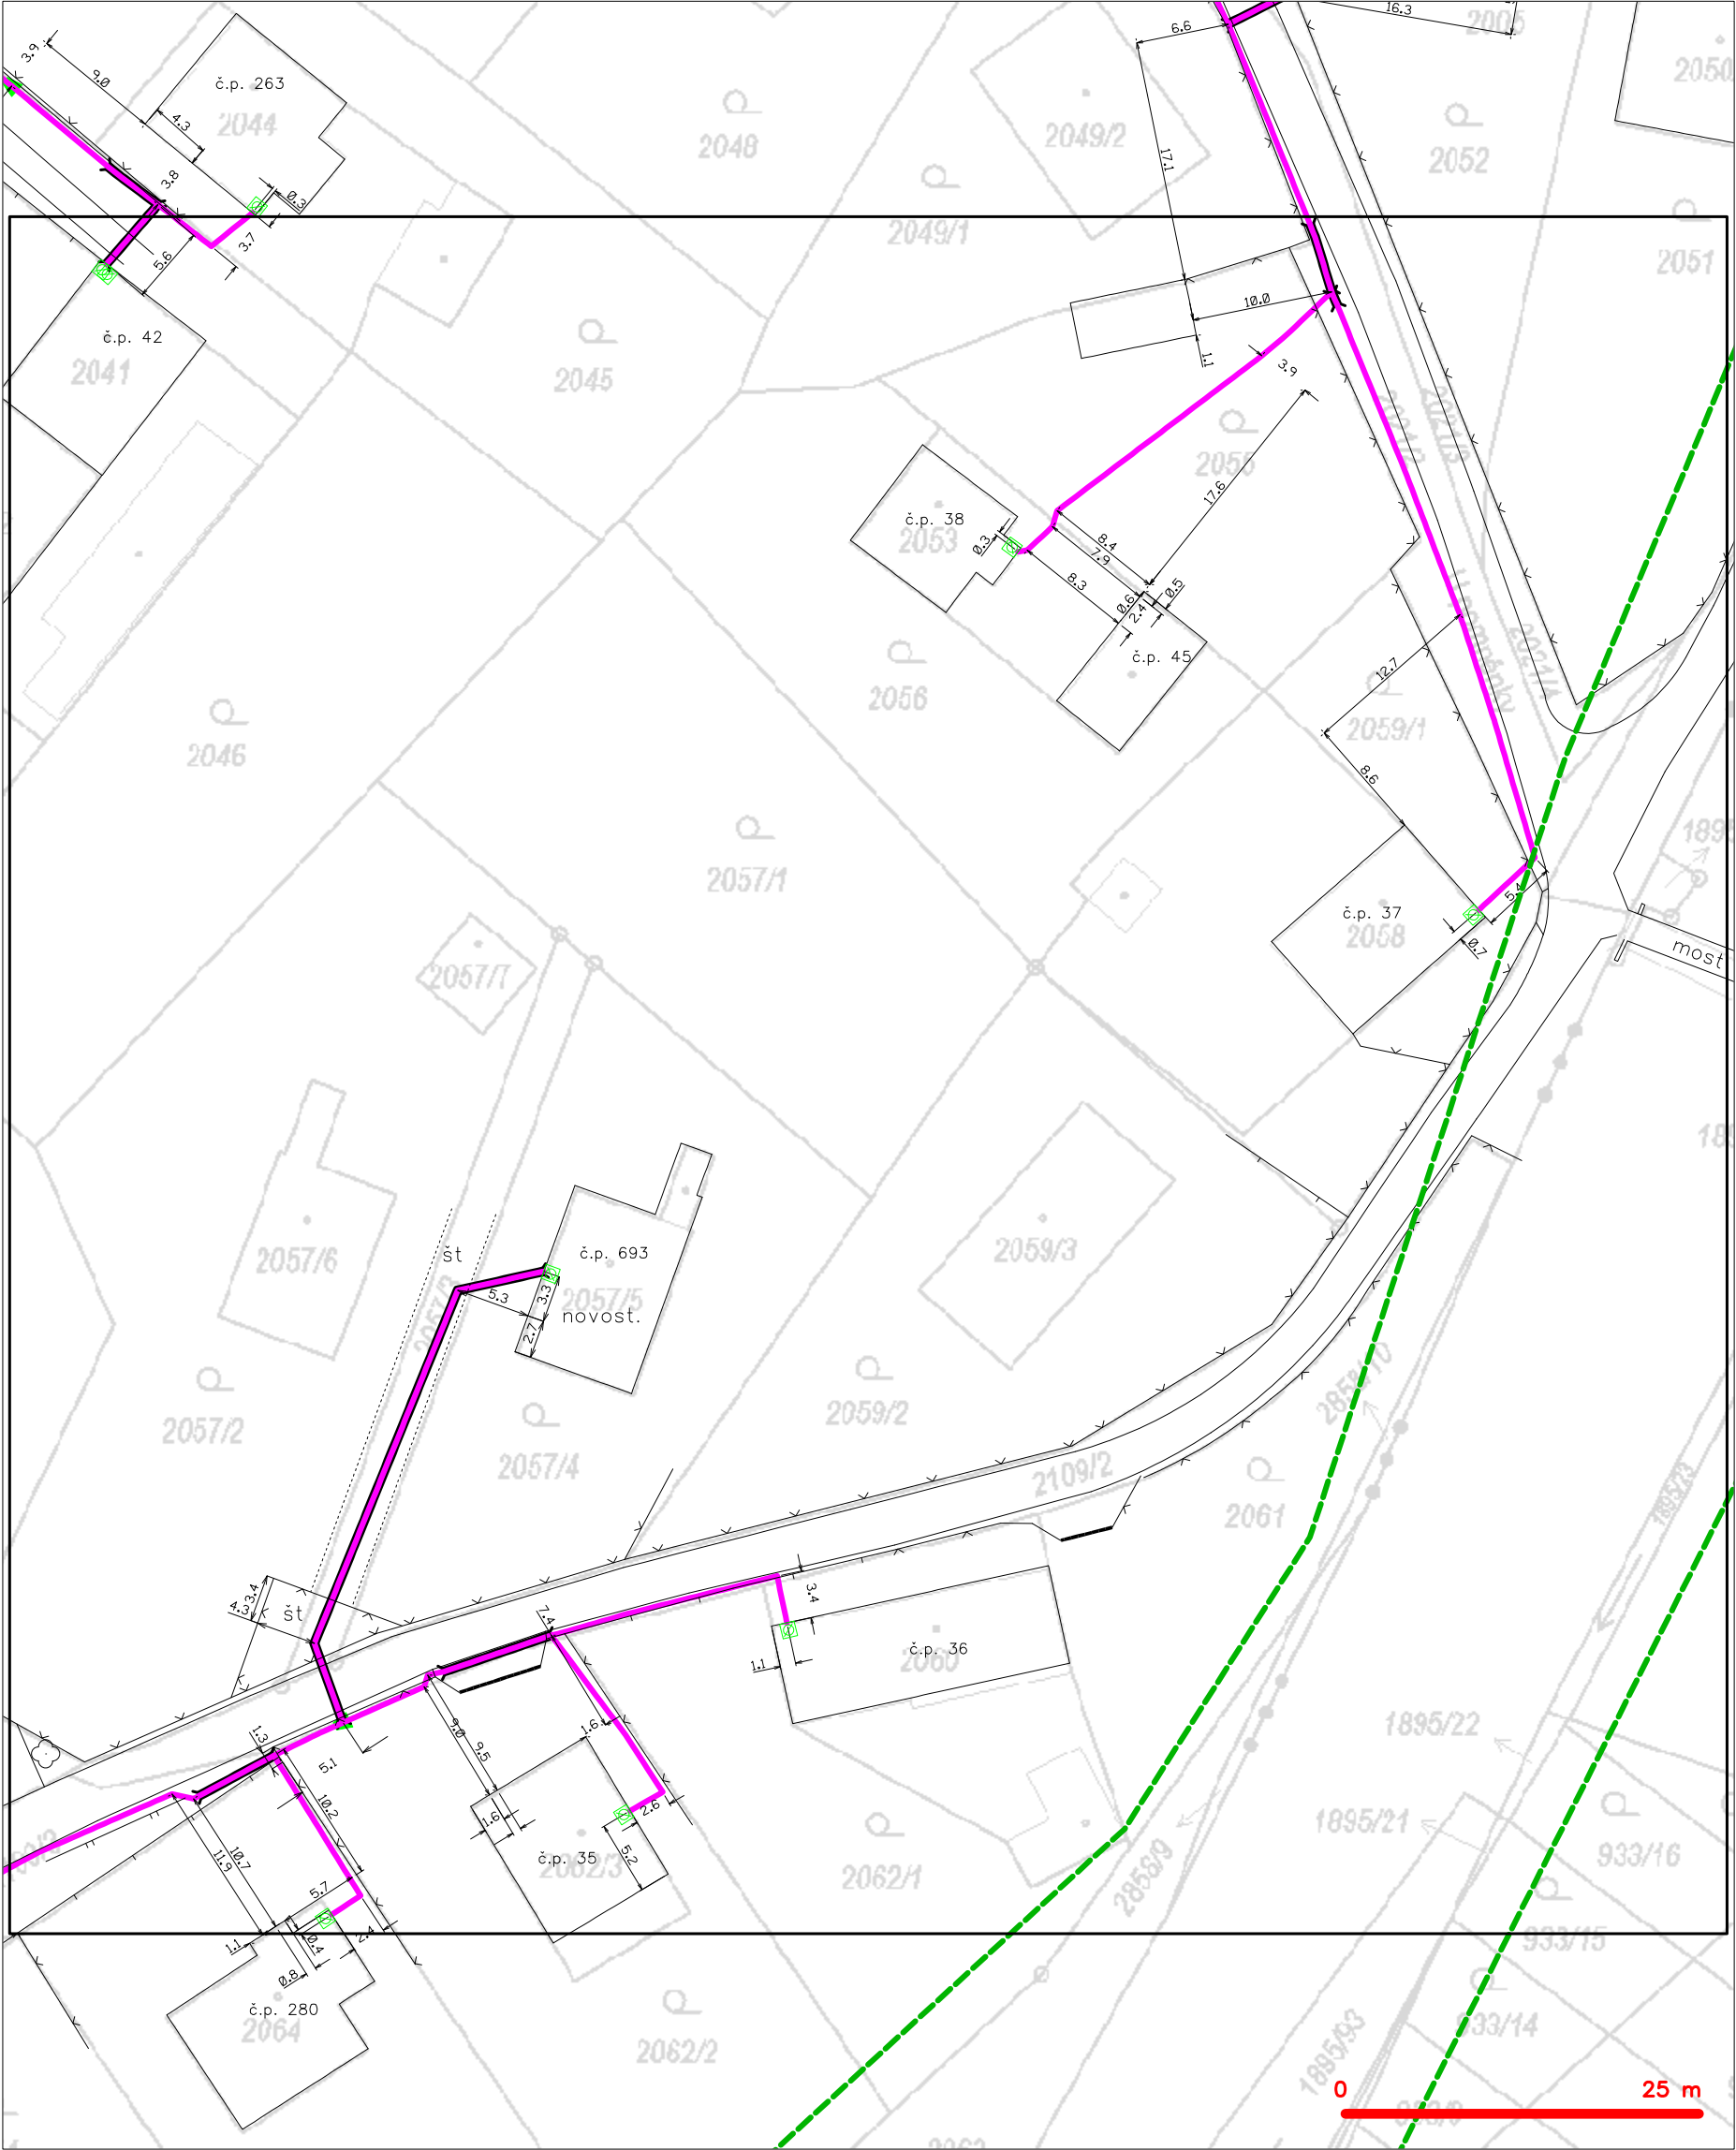

—	hranice zájmového území k vyjádření	—	nezaměřený průběh optického kabelu, HDPE trubky
—	NV přípojka, území s NV přípojkou CETIN	—	nebo souběh optického a metalického kabelu
—	zaměřený průběh metalického kabelu	—	radiové sítě, ochranné pásmo radiové sítě
—	zaměřený průběh optického kabelu, HDPE trubky	—	nadzemní sítě
—	nebo souběh optického a metalického kabelu	—	neprovazované sítě
—	nezaměřený průběh metalického kabelu	—	podzemní sítě cizí
—	nadzemní sítě cizí	—	sítě s NV
		—	kolektor, kabelovod

SITUAČNÍ VÝKRES - POLYGON 1, list kladu P1-11

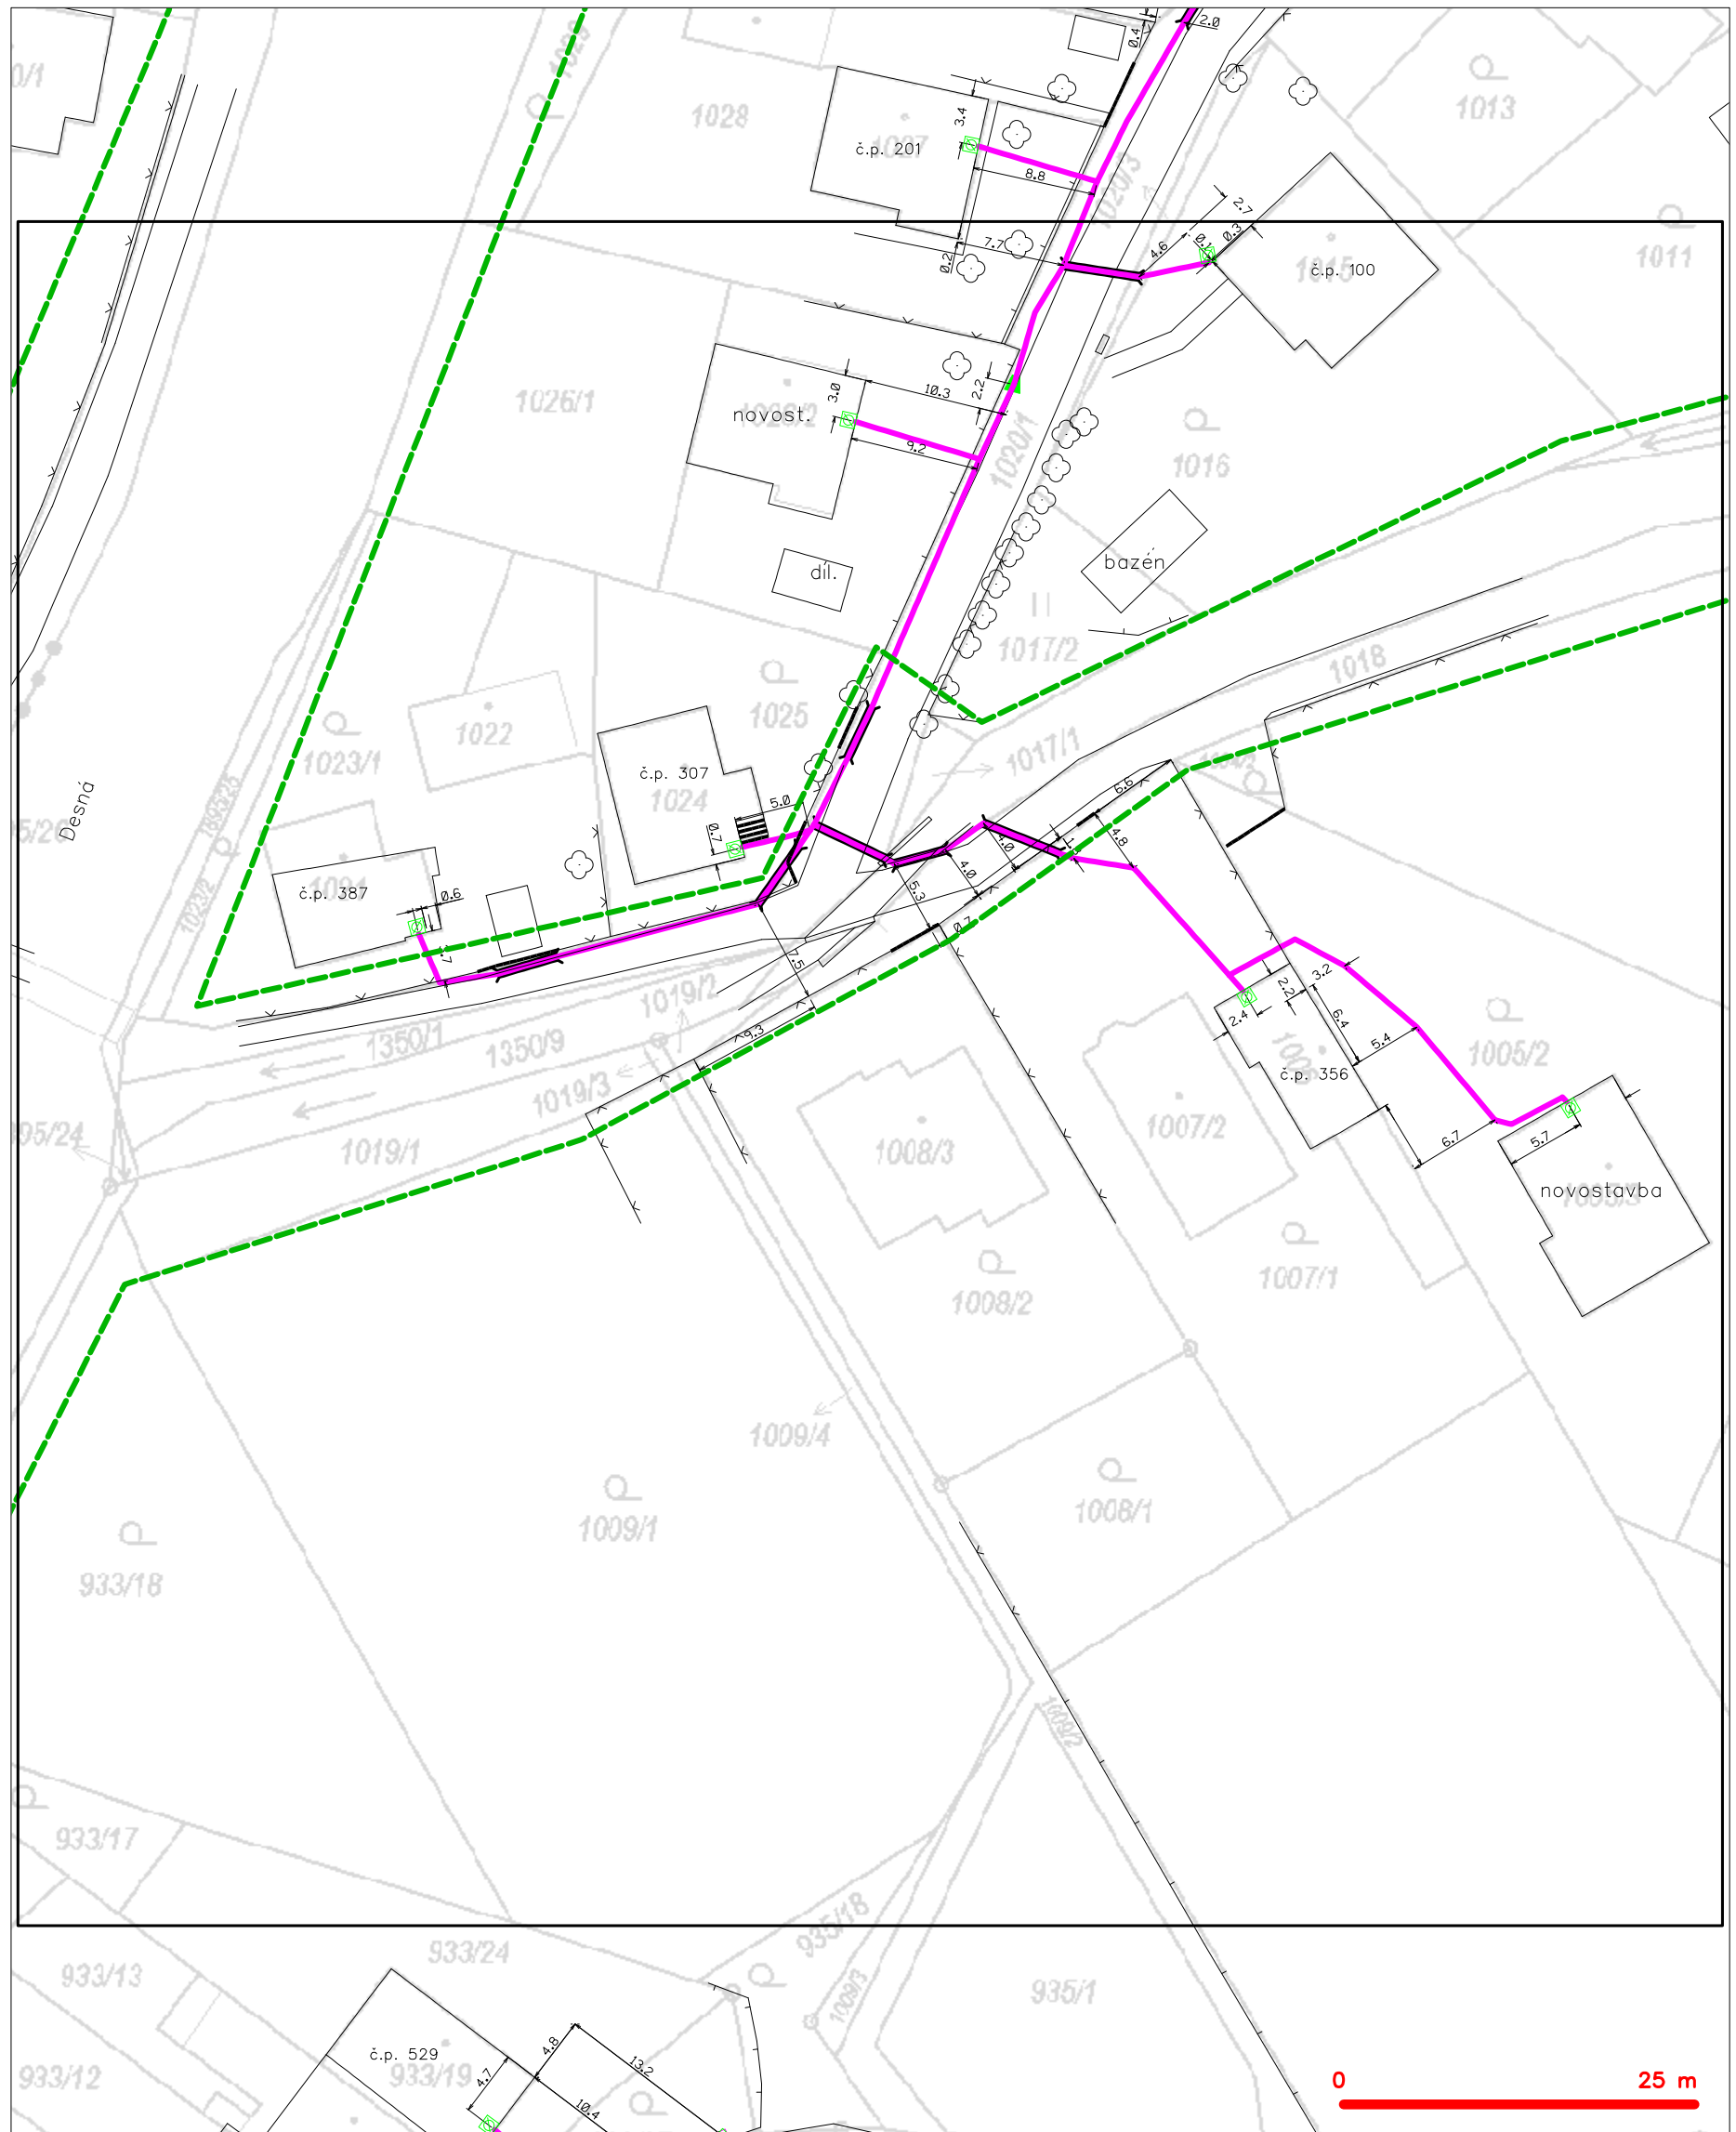


LEGENDA

| | hranice zájmového území k vyjádření | | nezaměřený průběh optického kabelu, HDPE trubky |
| | NV přípojka, území s NV přípojkou CETIN | | nebo souběh optického a metalického kabelu |
| | zaměřený průběh metalického kabelu | | radiové sítě, ochranné pásmo radiové sítě |
| | zaměřený průběh optického kabelu, HDPE trubky | | nadzemní sítě |
| | nebo souběh optického a metalického kabelu | | neprovazované sítě |
| | nezaměřený průběh metalického kabelu | | podzemní sítě cizí |
| | nadzemní sítě cizí | | sítě s NV |

kolektor, kabelovod

SITUAČNÍ VÝKRES - POLYGON 1, list kladu P1-12

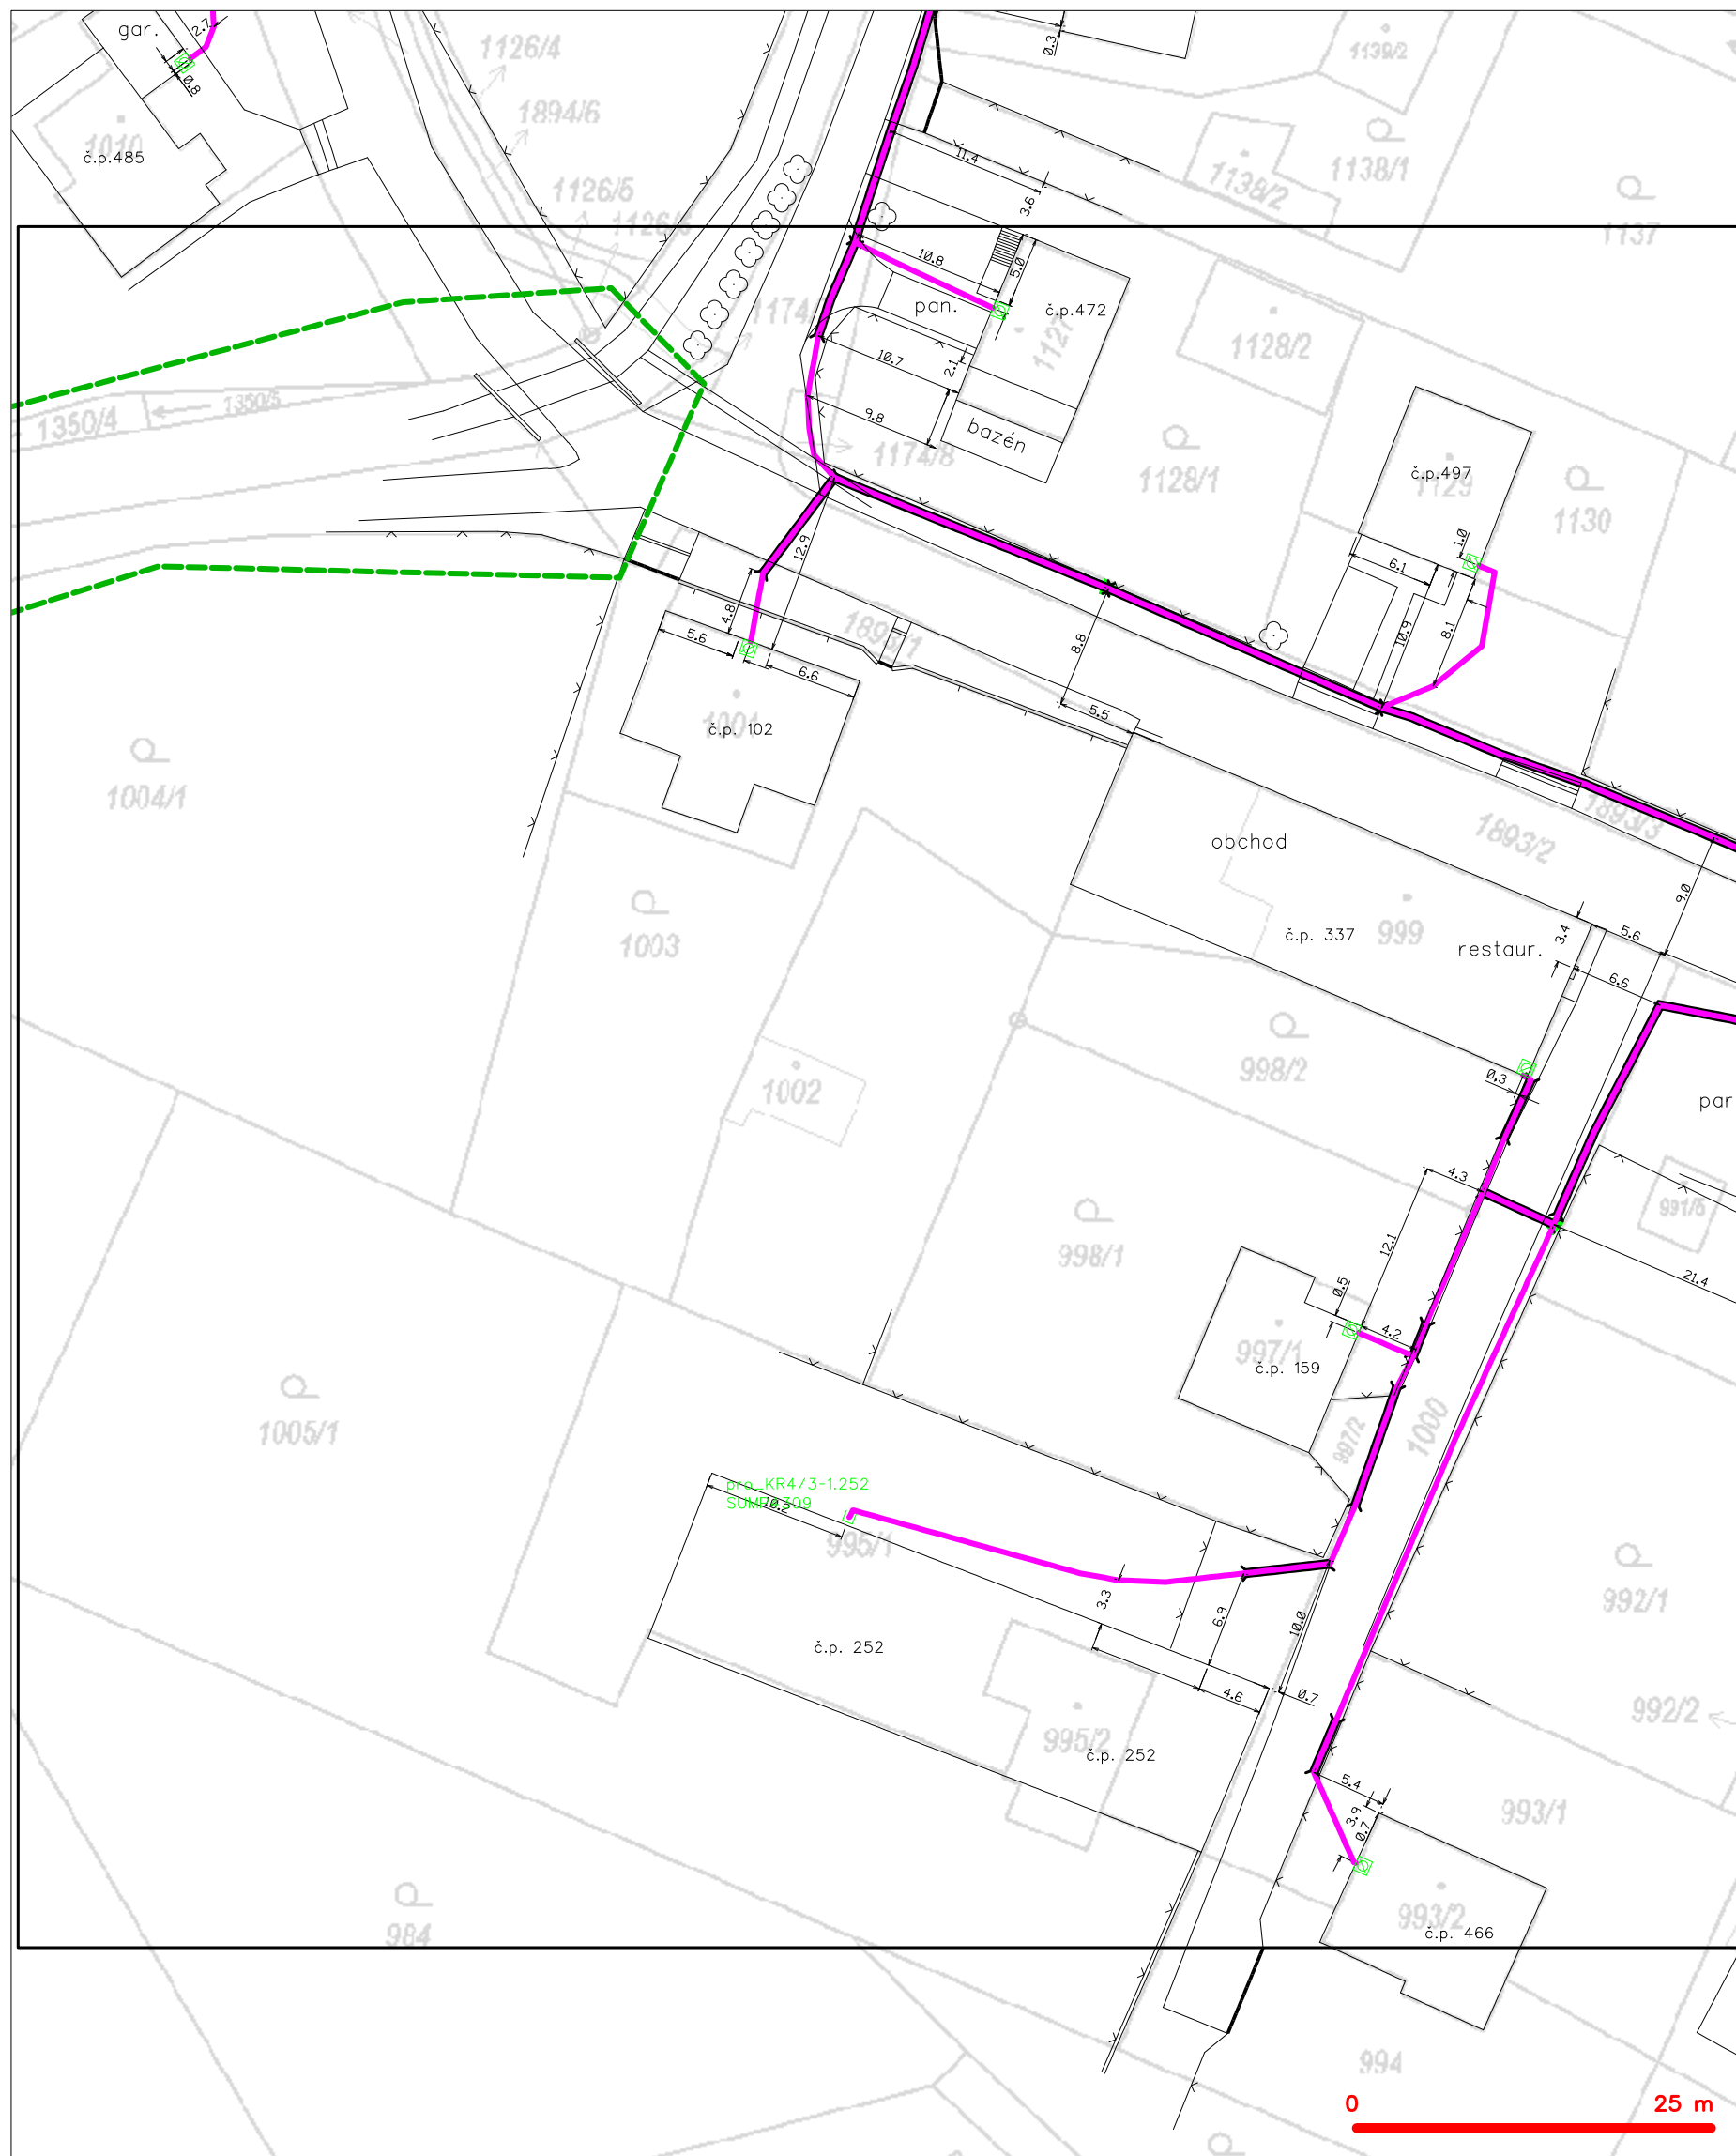

LEGENDA

- | | | | |
|--------------------------|---|--------------------------|---|
| --- (green dashed) | hranice zájmového území k vyjádření | --- (dashed with circle) | nezaměřený průběh optického kabelu, HDPE trubky |
| --- (blue dashed) | NV přípojka, území s NV přípojkou CETIN | --- (dashed with square) | nebo souběh optického a metalického kabelu |
| --- (solid) | zaměřený průběh metalického kabelu | --- (dashed with cross) | radiové sítě, ochranné pásmo radiové sítě |
| --- (solid with circle) | zaměřený průběh optického kabelu, HDPE trubky | --- (solid) | nadzemní sítě |
| --- (dashed with circle) | nebo souběh optického a metalického kabelu | --- (dashed) | neprovazované sítě |
| --- (dashed with cross) | nezaměřený průběh metalického kabelu | --- (solid with cross) | podzemní sítě cizí |
| --- (solid with cross) | nadzemní sítě cizí | --- (solid with circle) | sítě s NV |
| | | [] (dashed) | kolektor, kabelovod |


15 / 34

SITUAČNÍ VÝKRES - POLYGON 1, list kladu P1-14



—	hranice zájmového území k vyjádření	—	nezaměřený průběh optického kabelu, HDPE trubky
—	NV přípojka, území s NV přípojkou CETIN	—	nebo souběh optického a metalického kabelu
—	zaměřený průběh metalického kabelu	—	radiové sítě, ochranné pásmo radiové sítě
—	zaměřený průběh optického kabelu, HDPE trubky	—	nadzemní sítě
—	nebo souběh optického a metalického kabelu	—	neprovazované sítě
—	nezaměřený průběh metalického kabelu	—	podzemní sítě cizí
—	nadzemní sítě cizí	—	sítě s NV


SITUAČNÍ VÝKRES - POLYGON 1, list kladu P1-15

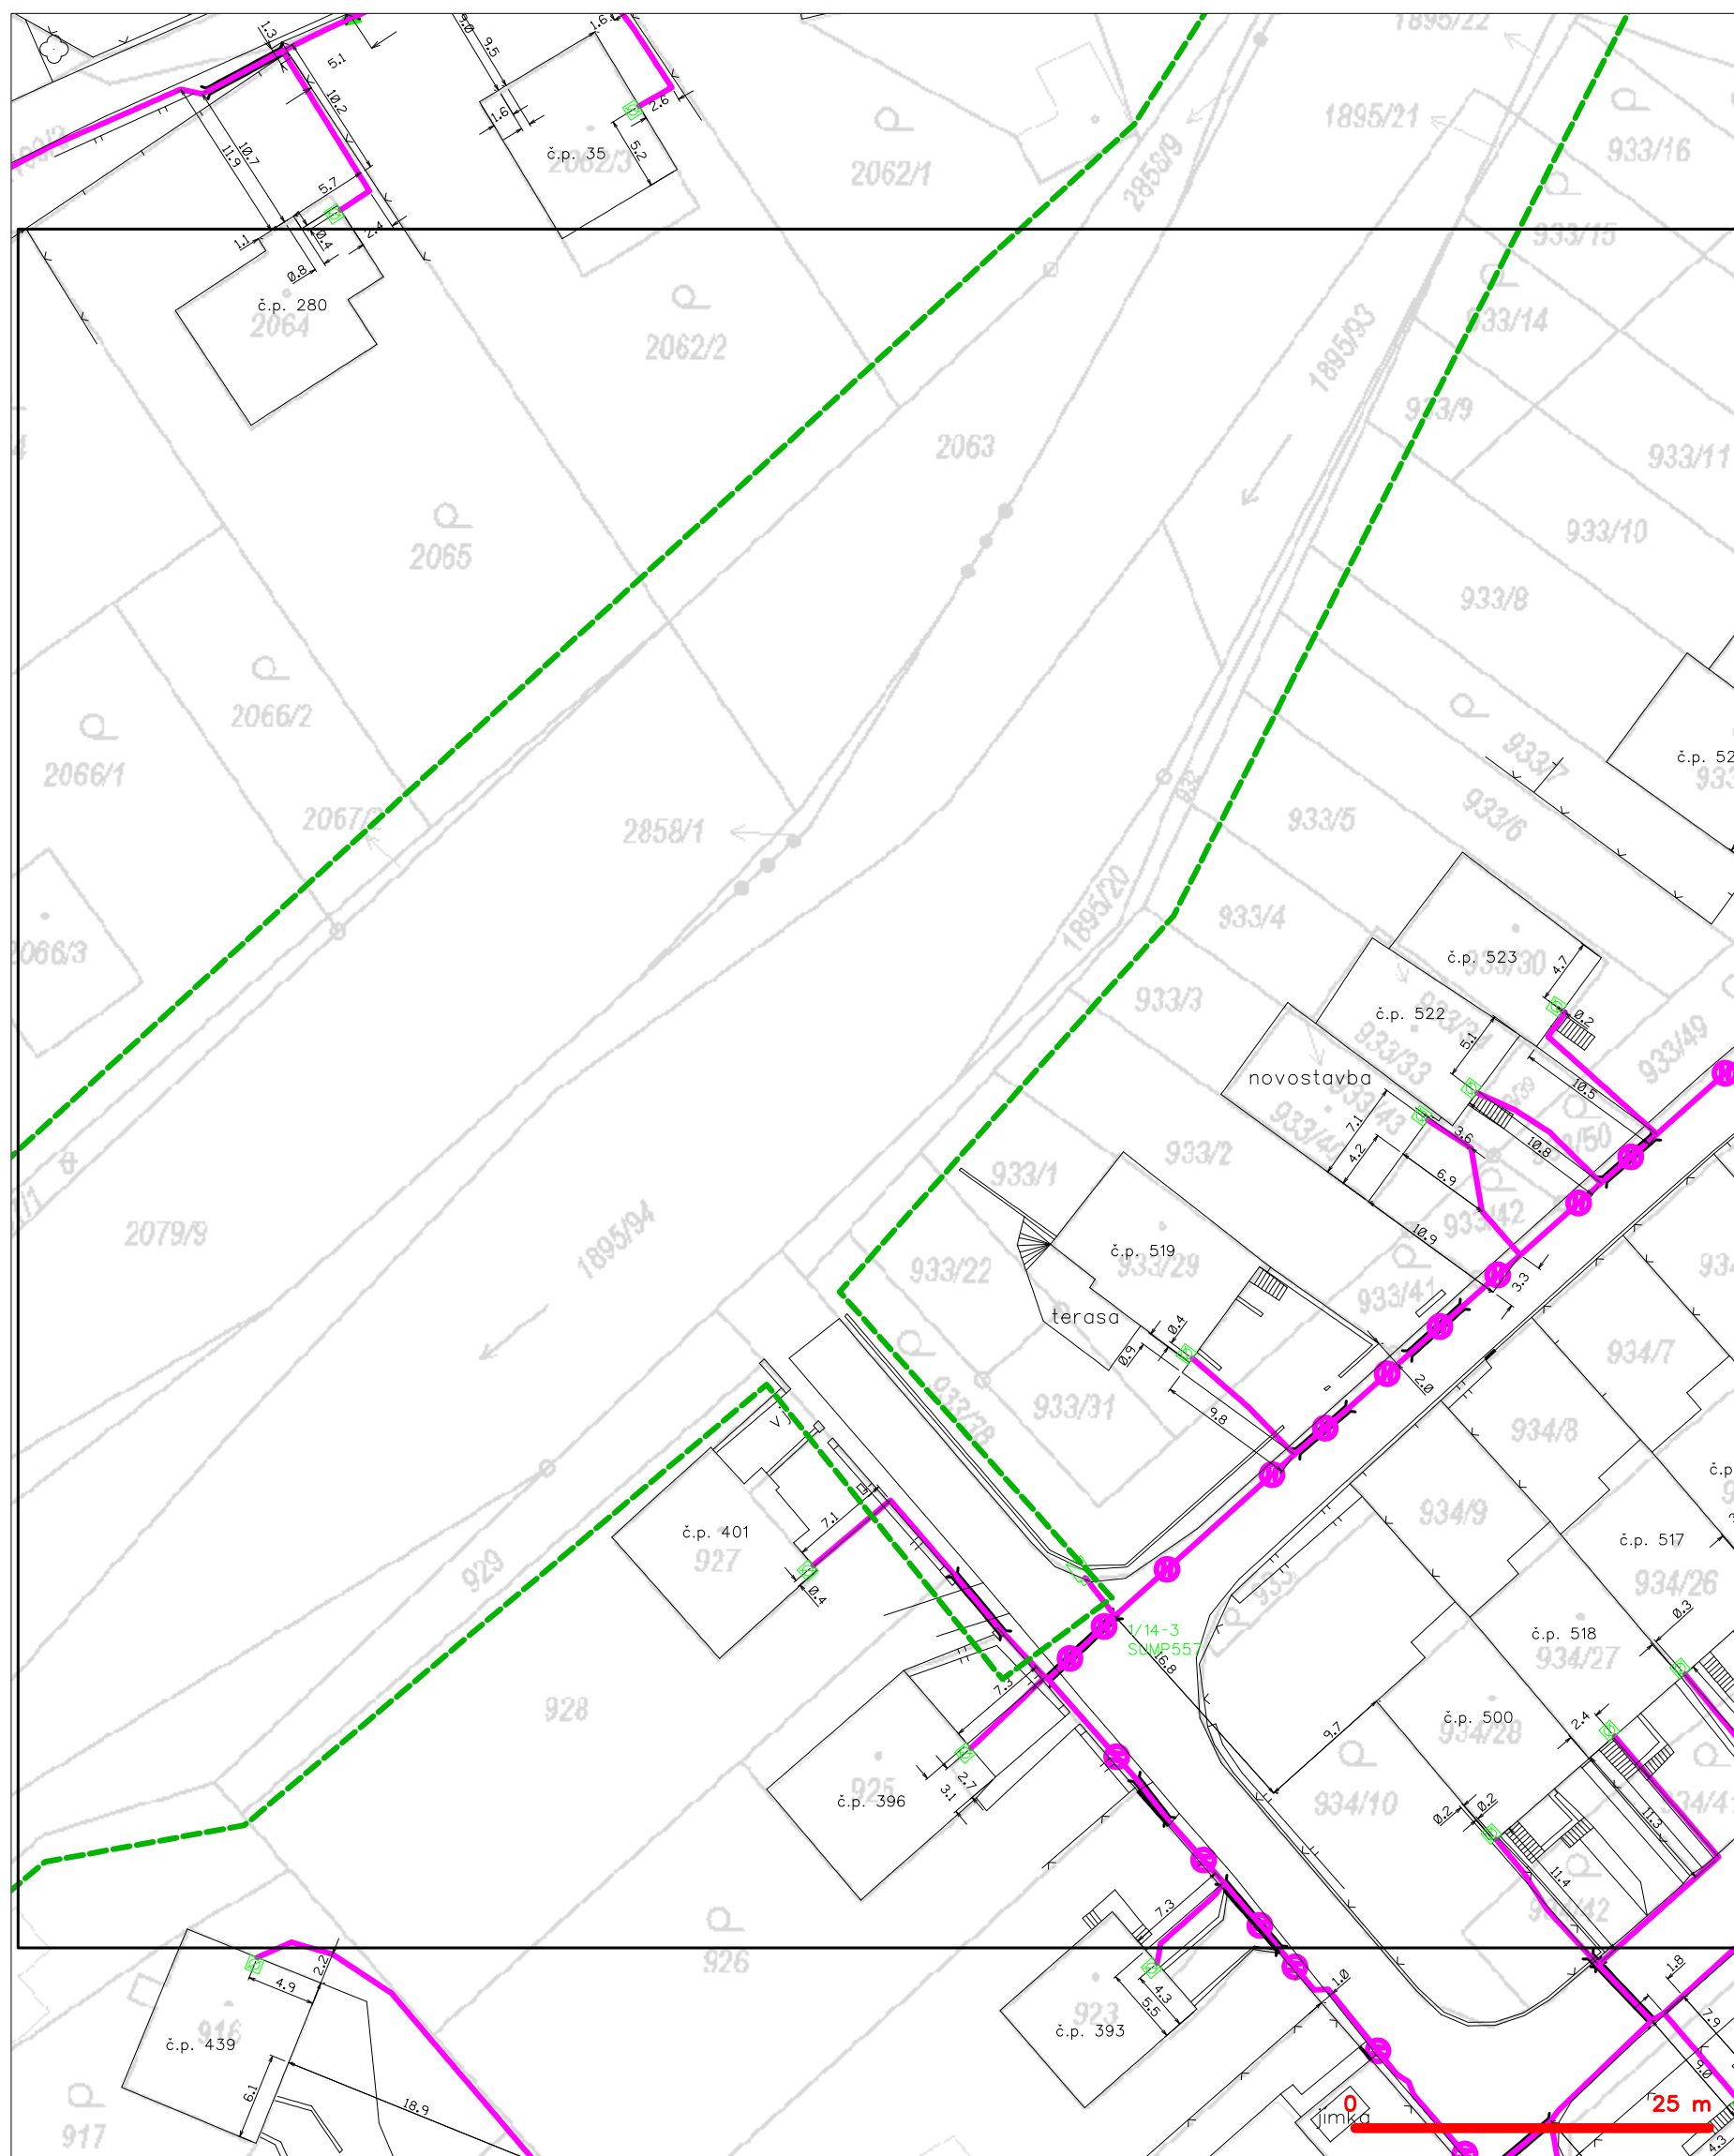



LEGENDA

	hranice zájmového území k vyjádření		nezaměřený průběh optického kabelu, HDPE trubky nebo souběh optického a metalického kabelu
	NN přípojka, území s NN přípojkou CETIV		radiové síť, ochranné pásmo radiové sítě
	zaměřený průběh metalického kabelu		podzemní síť
	zaměřený průběh optického kabelu, HDPE trubky nebo souběh optického a metalického kabelu		neprorazované síť
	nezaměřený průběh metalického kabelu		podzemní síť cizí
	nadměří síť cizí		sítě s NN
			kolektor, kabelovod

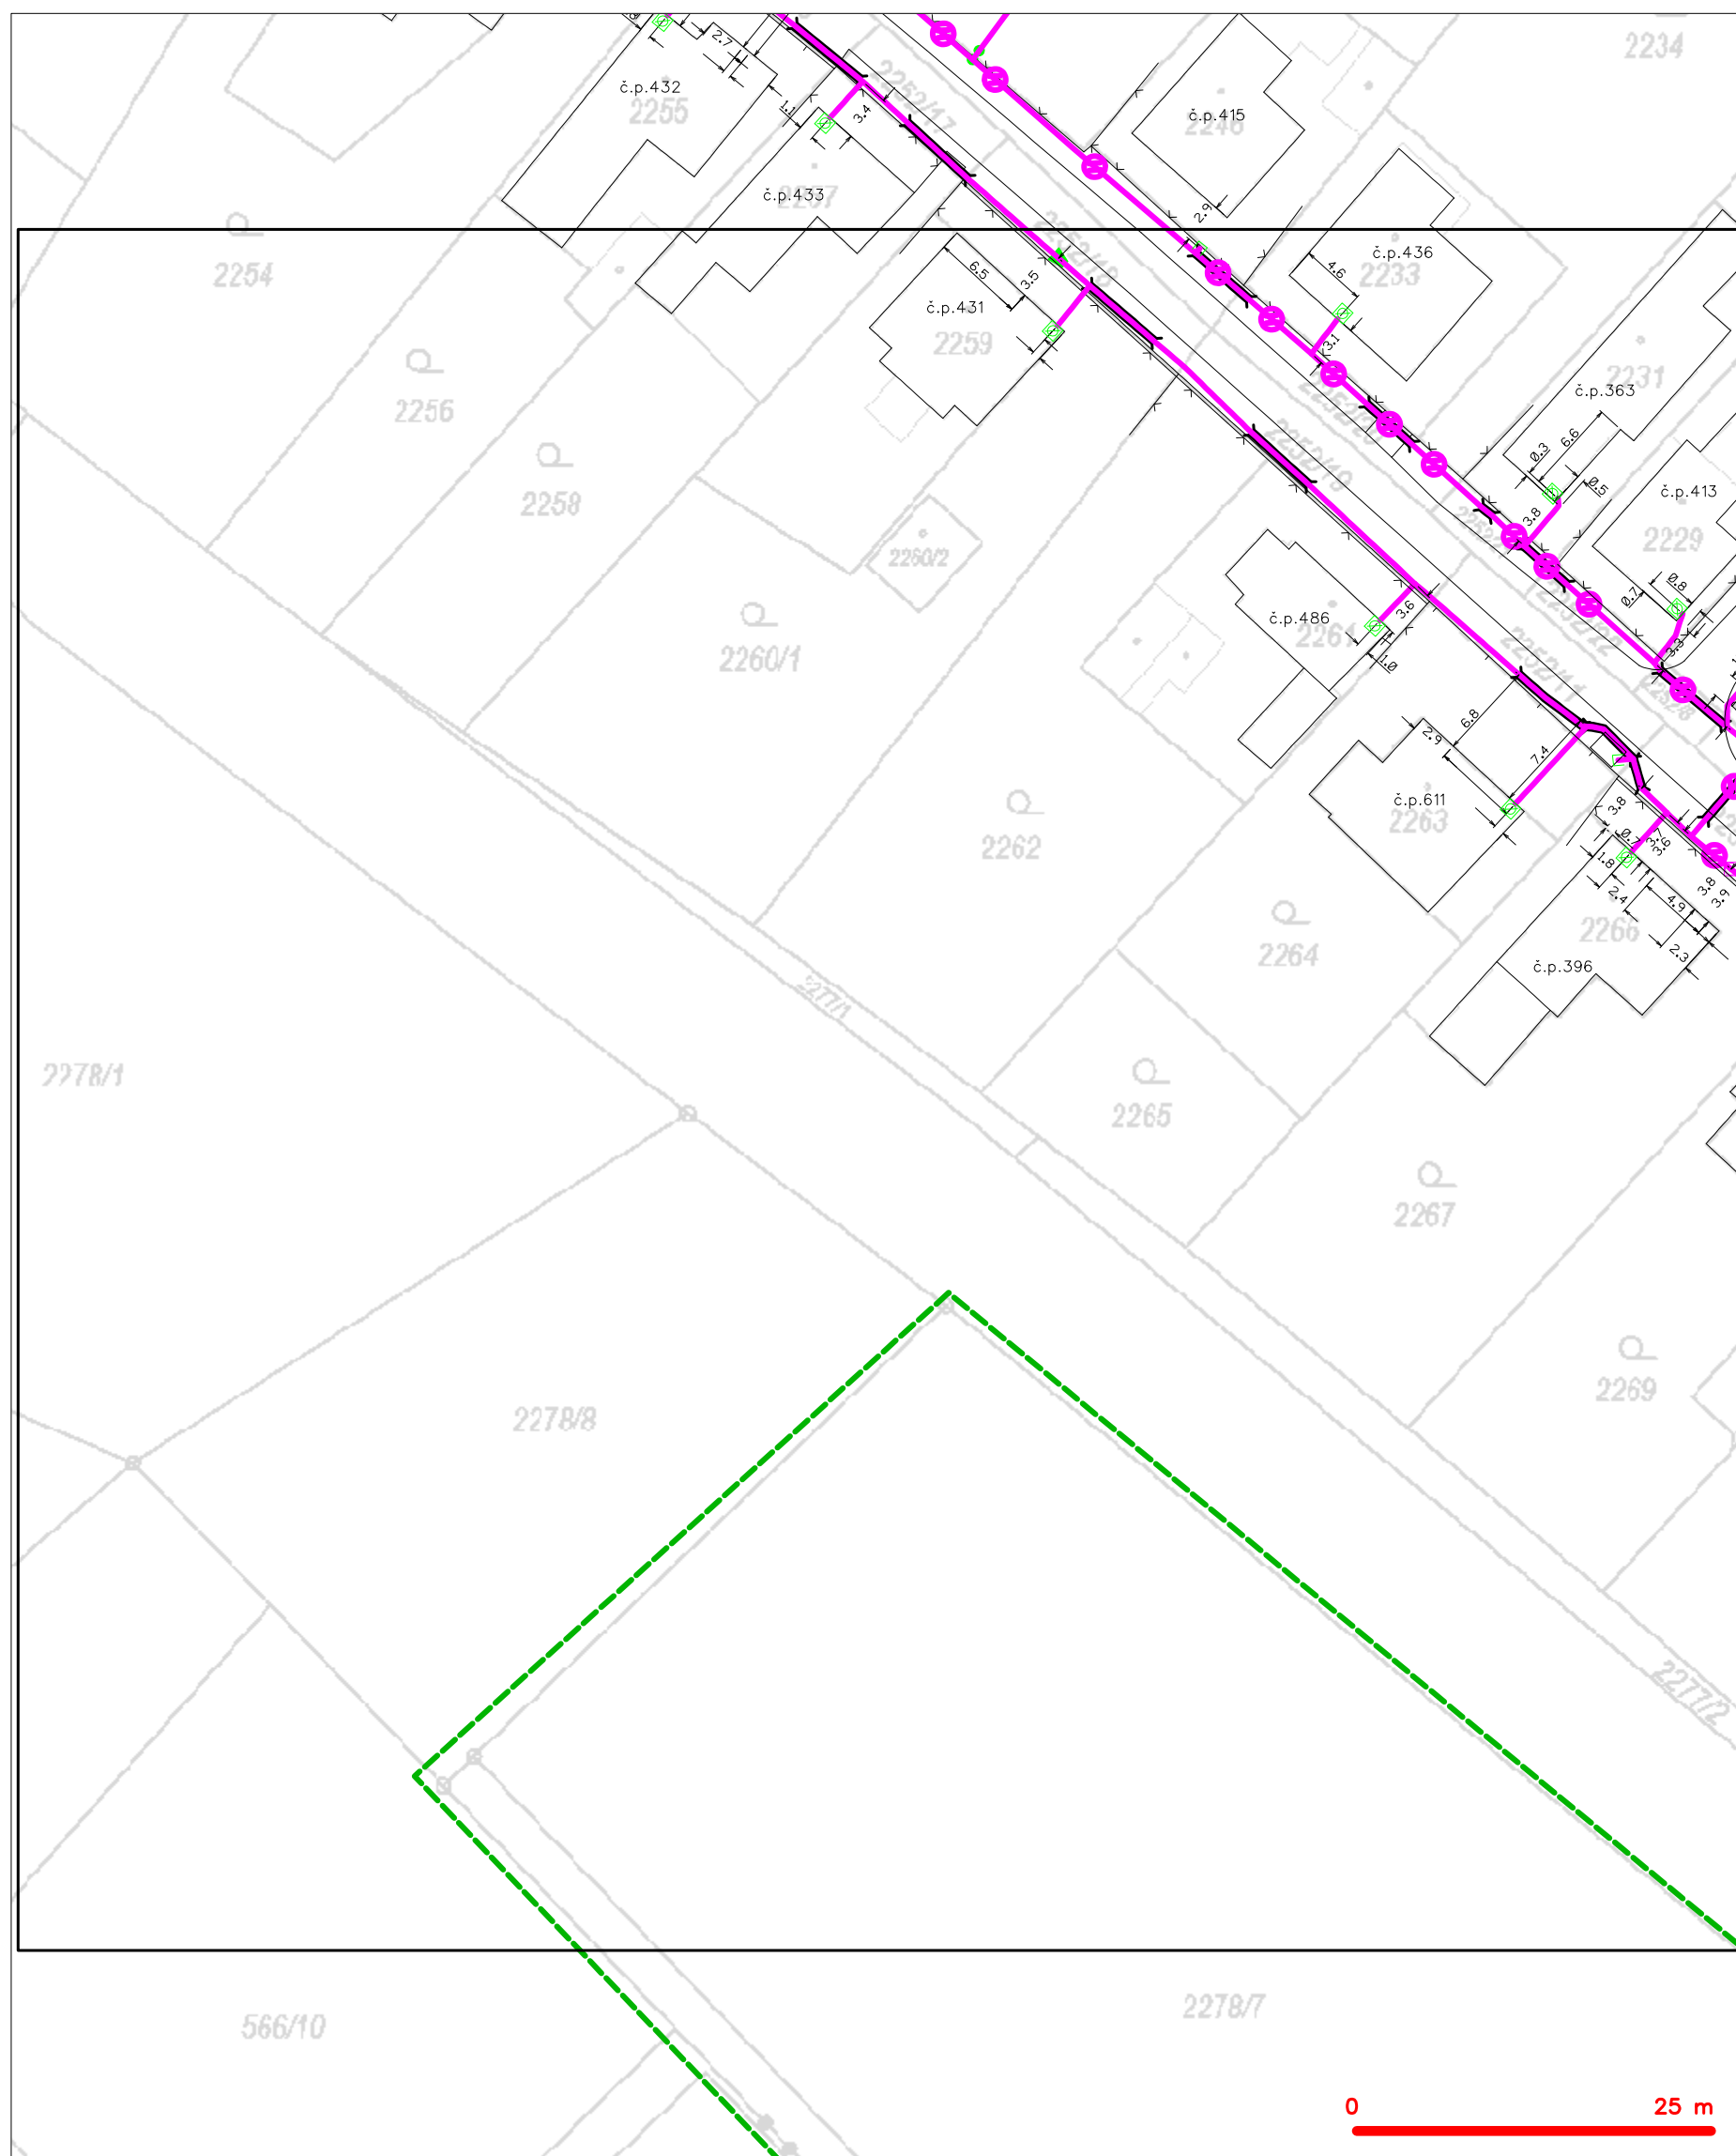
SITUAČNÍ VÝKRES - POLYGON 1, list kladu P1-16



LEGENDA

- | | | | |
|---|--|---|--|
|  | hranice zájmového území k vyjádření |  | nezaměření průběh optického kabelu, HDPE trubky nebo souběh optického a metalického kabelu |
| | NN přípojka, území s NN přípojkou ČESTN | | radiové sítě, ochranné pásmo radiové sítě |
| | zaměření průběh metalického kabelu | | podzemní sítě |
| | zaměření průběh optického kabelu, HDPE trubky nebo souběh optického a metalického kabelu | | neprovazované sítě |
| | nezaměřený průběh metalického kabelu | | podzemní sítě cizí |
| | podzemní sítě cizí | | sítě s NN |


SITUAČNÍ VÝKRES - POLYGON 1, list kladu P1-17

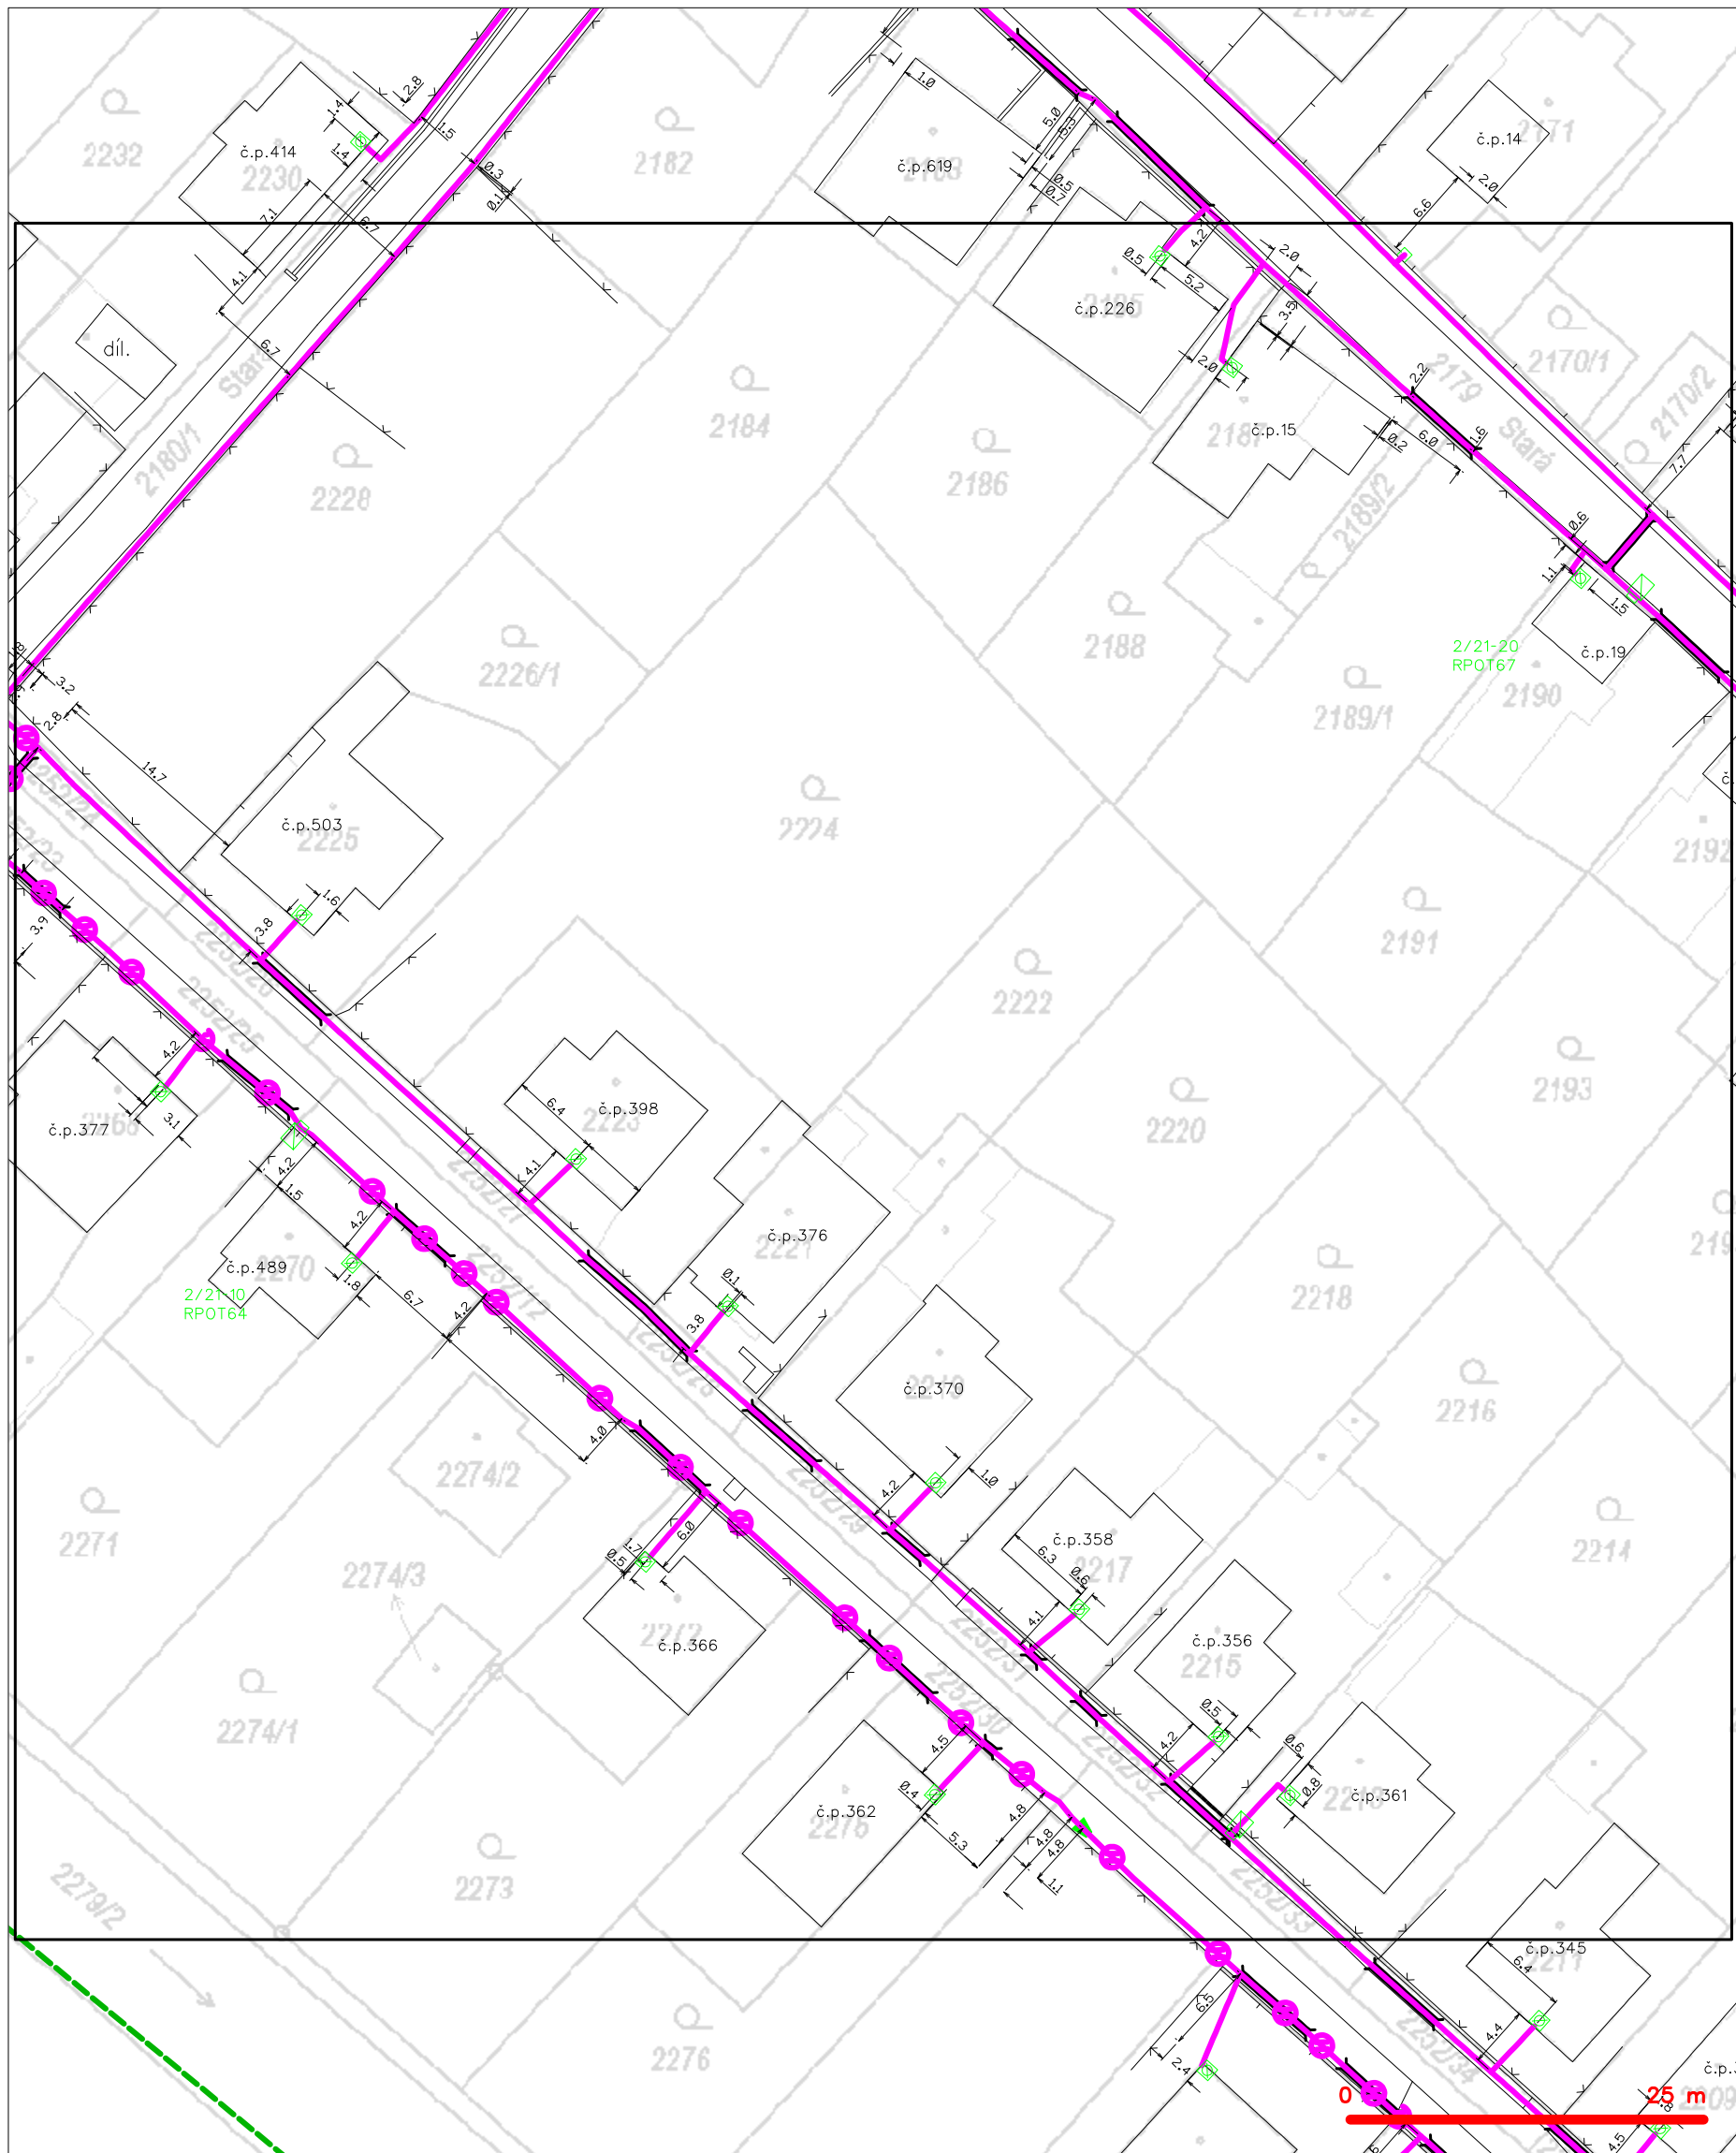

LEGENDA


- hranice zájmového území k vyjádření
- NV přípojka, území s NV přípojkou CETIN
- zaměřený průběh metalického kabelu
- zaměřený průběh optického kabelu, HDPE trubky
- nebo souběh optického a metalického kabelu
- nezaměřený průběh metalického kabelu
- nadzemní síť cizí
- nezaměřený průběh optického kabelu, HDPE trubky
- nebo souběh optického a metalického kabelu
- radiové sítě, ochranné pásmo radiové sítě
- nadzemní síť
- neprovozované sítě
- podzemní síť cizí
- síť s NV
- [] === kolektor, kabelovod

SITUAČNÍ VÝKRES - POLYGON 1, list kladu P1-18

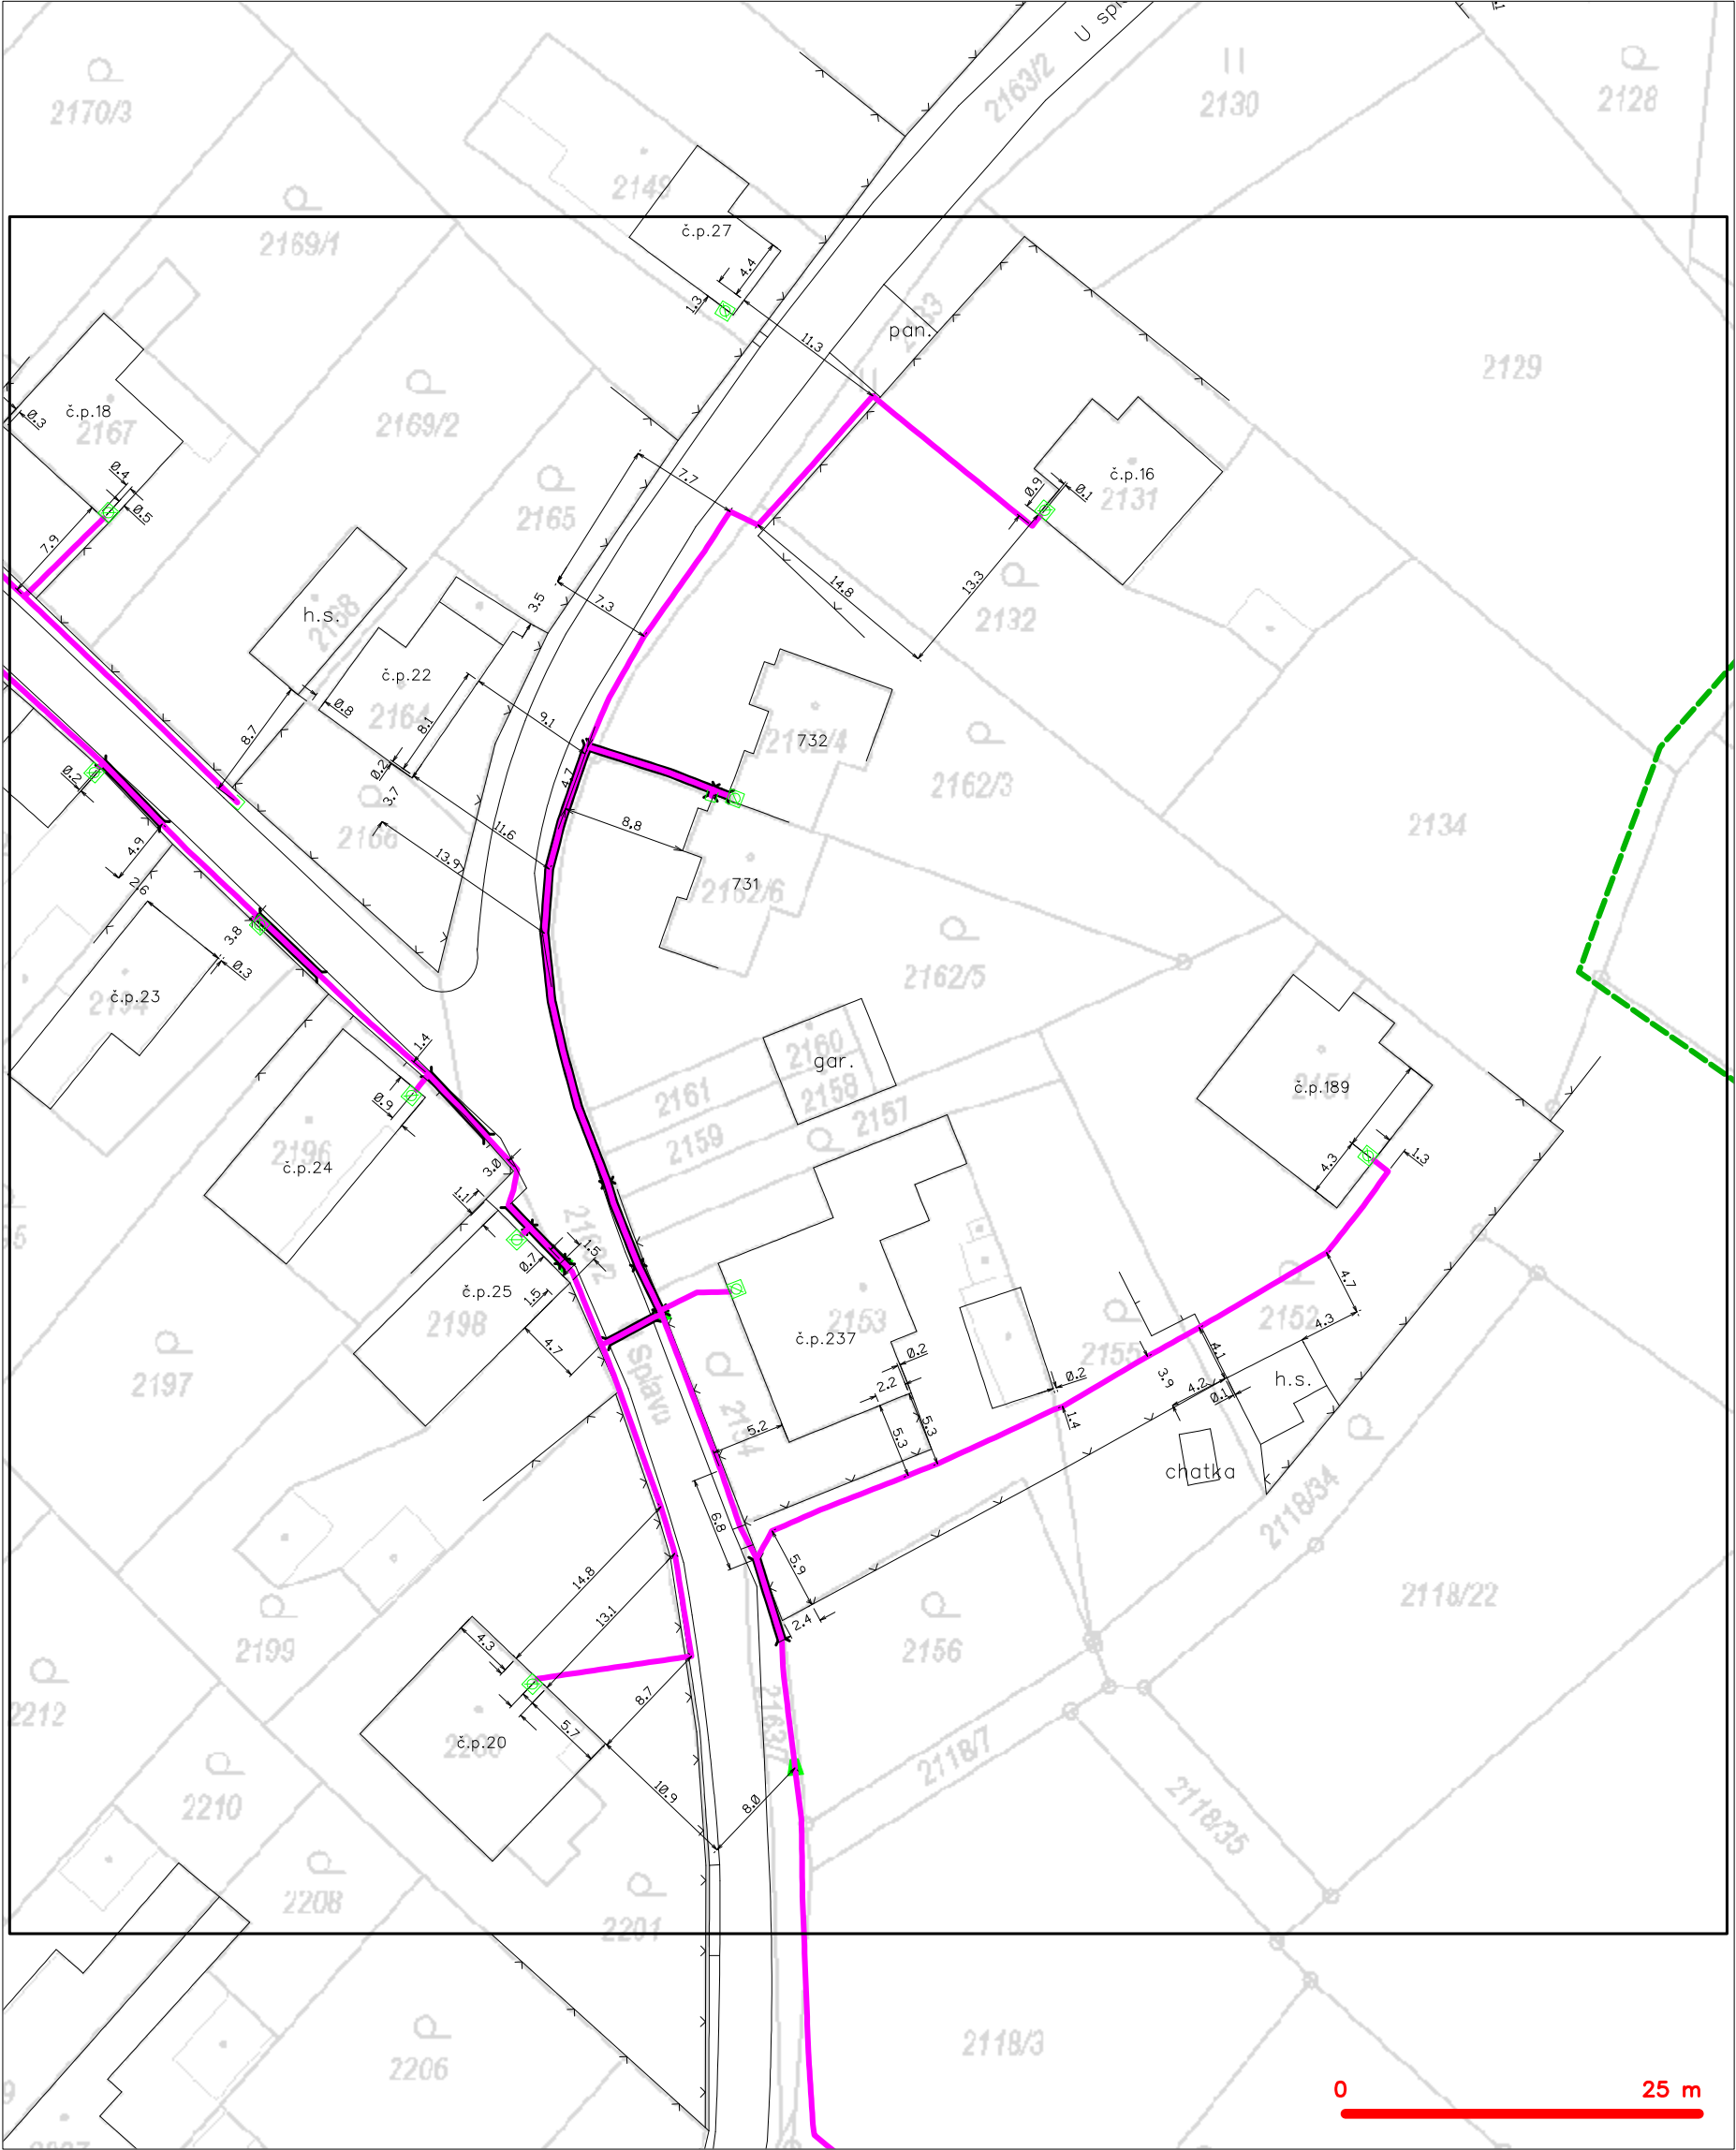


LEGENDA	
	hranice zájmového území k vyjádření
	NV přípojka, území s NV přípojkou CETIN
	zaměřený průběh metalického kabelu
	zaměřený průběh optického kabelu, HDPE trubky nebo souběh optického a metalického kabelu
	nezaměřený průběh metalického kabelu
	nadzemní sítě cizí
	nezaměřený průběh optického kabelu, HDPE trubky nebo souběh optického a metalického kabelu
	radiové sítě, ochranné pásmo radiové sítě
	nadzemní sítě
	neprovazované sítě
	podzemní sítě cizí
	sítě s NV
	kolektor, kabelovod

SITUAČNÍ VÝKRES - POLYGON 1, list kladu P1-19

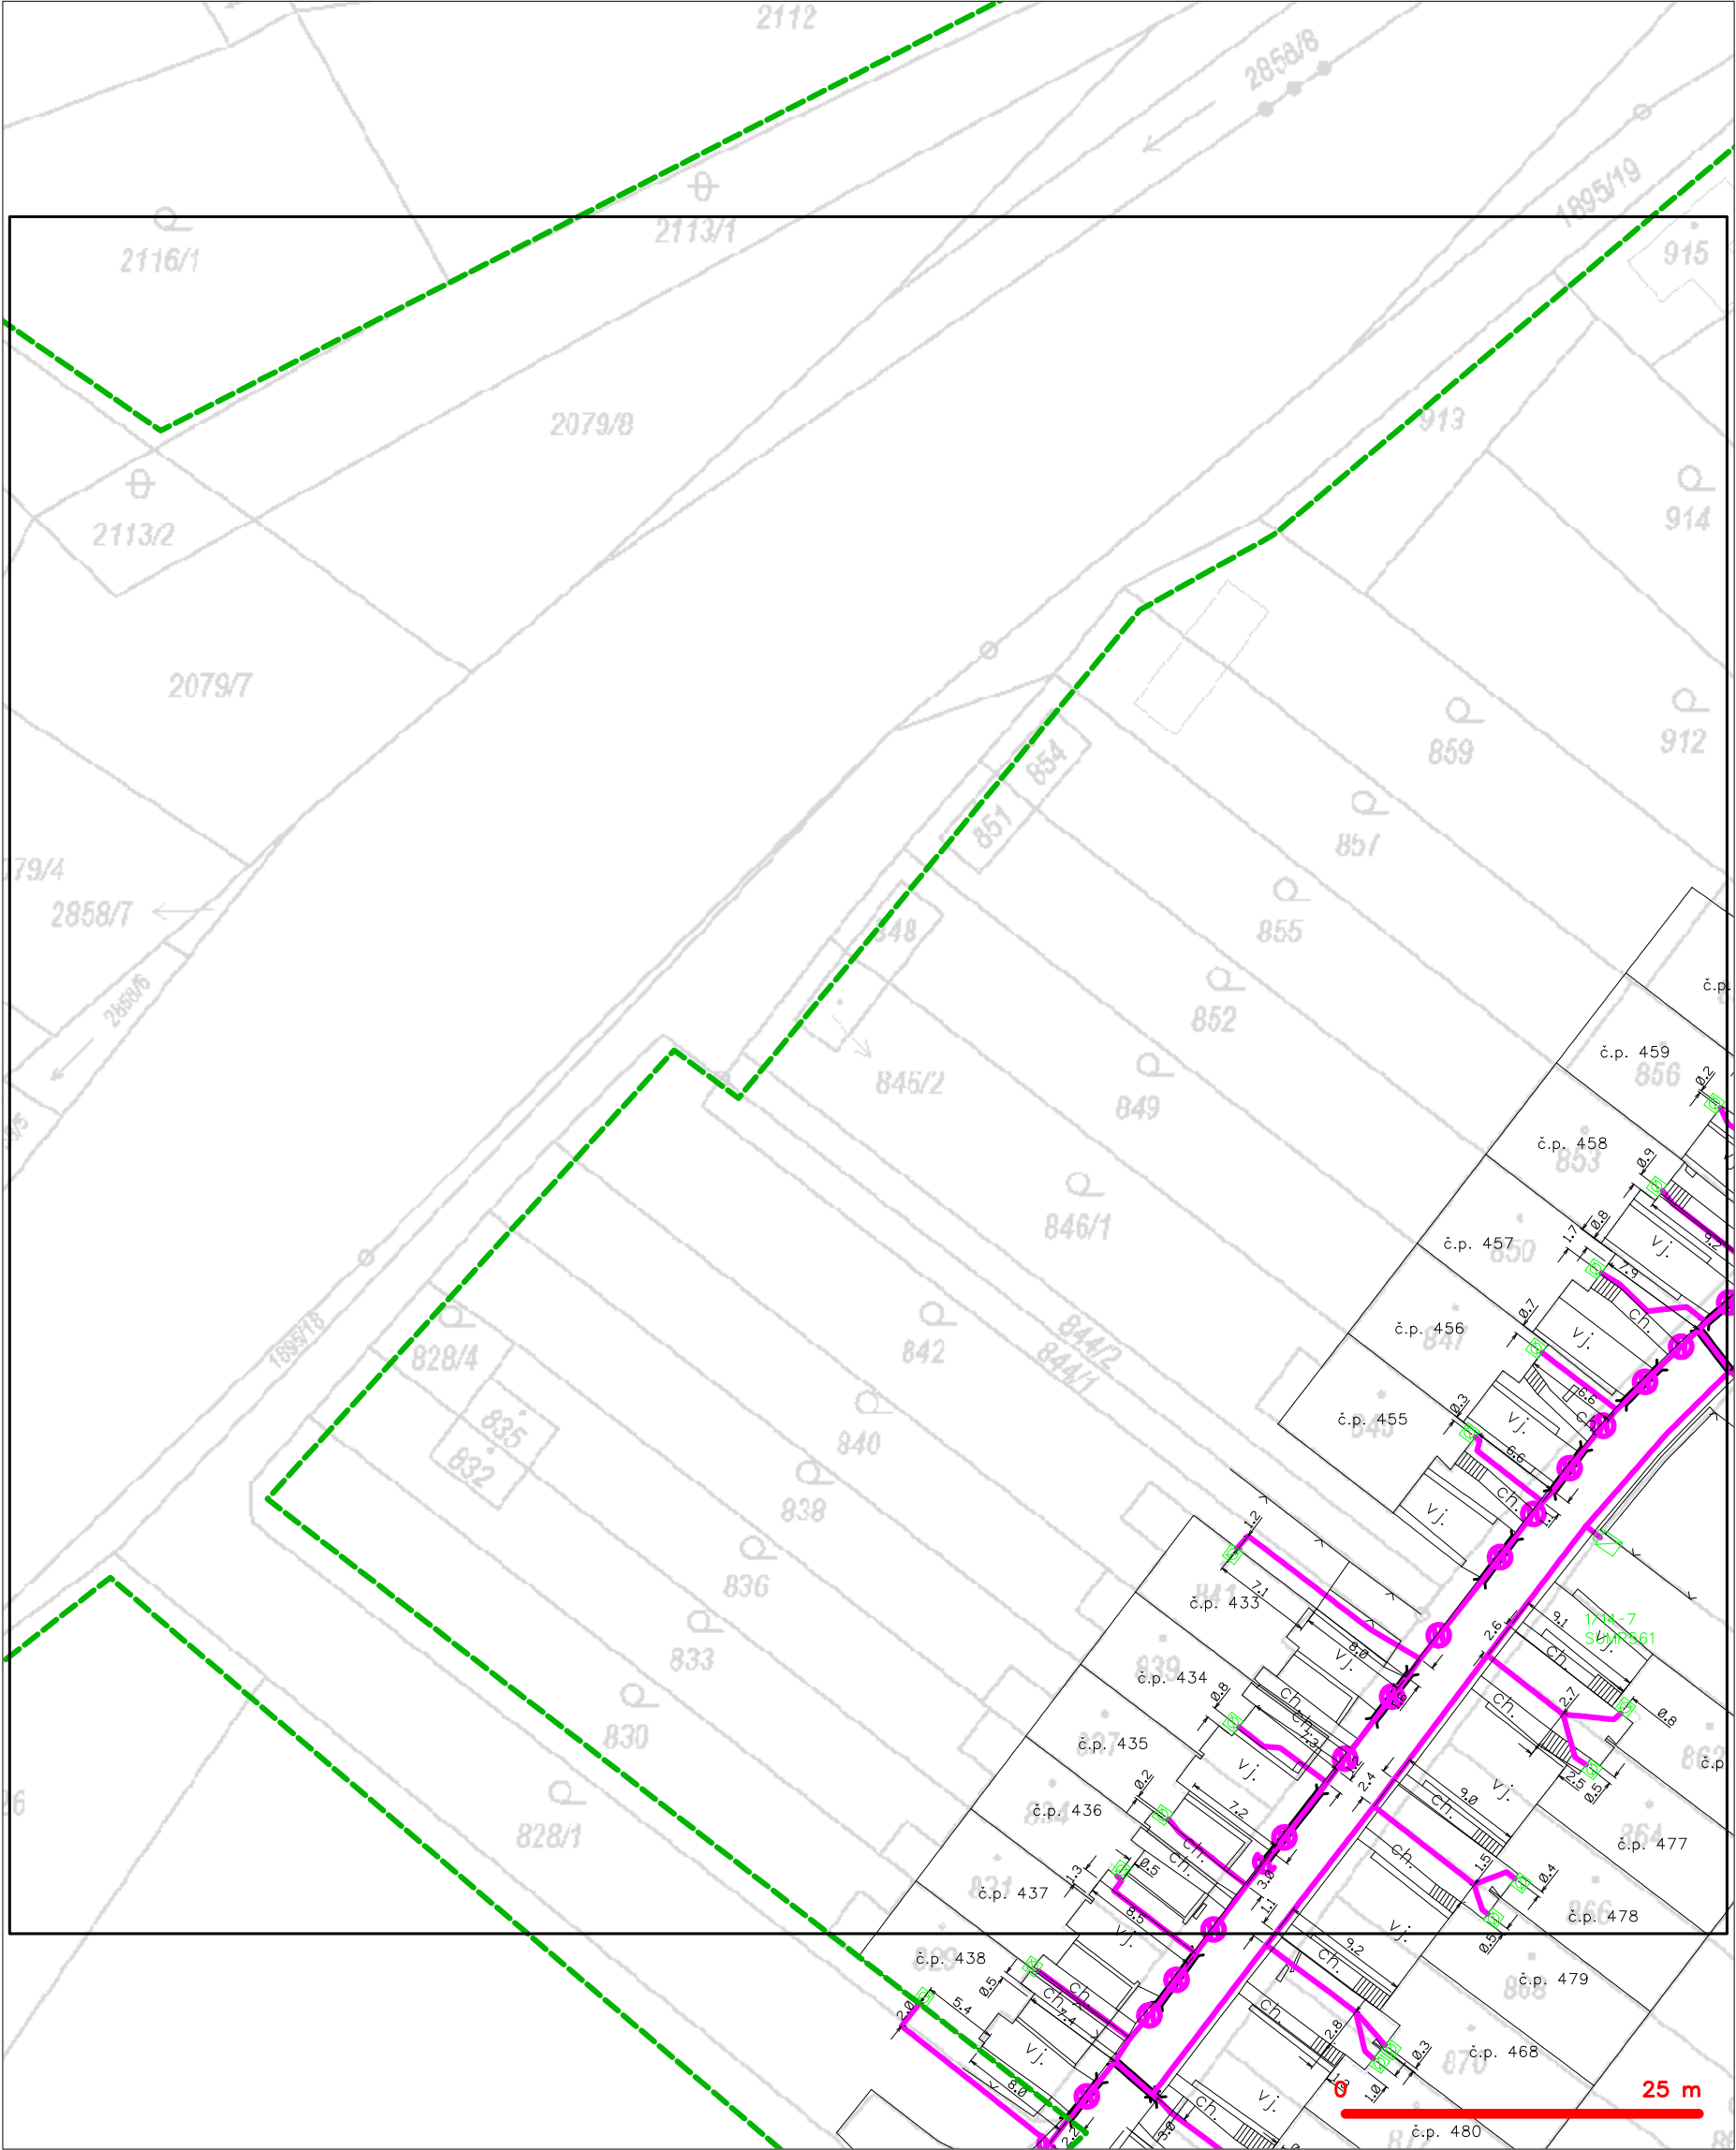

LEGENDA	
----- hranice zájmového území k vyjádření	----- nezaměřený průběh optického kabelu, HDPE trubky
----- NV přípojka, území s NV přípojkou CETIN	----- nebo souběh optického a metalického kabelu
----- zaměřený průběh metalického kabelu	----- radiové sítě, ochranné pásmo radiové sítě
----- zaměřený průběh optického kabelu, HDPE trubky	----- nadzemní sítě
----- nebo souběh optického a metalického kabelu	----- neprovozované sítě
----- nezaměřený průběh metalického kabelu	----- podzemní sítě cizí
----- nadzemní sítě cizí	----- síť s NV
	----- kolektor, kabelovod


SITUAČNÍ VÝKRES - POLYGON 1, list kladu P1-21

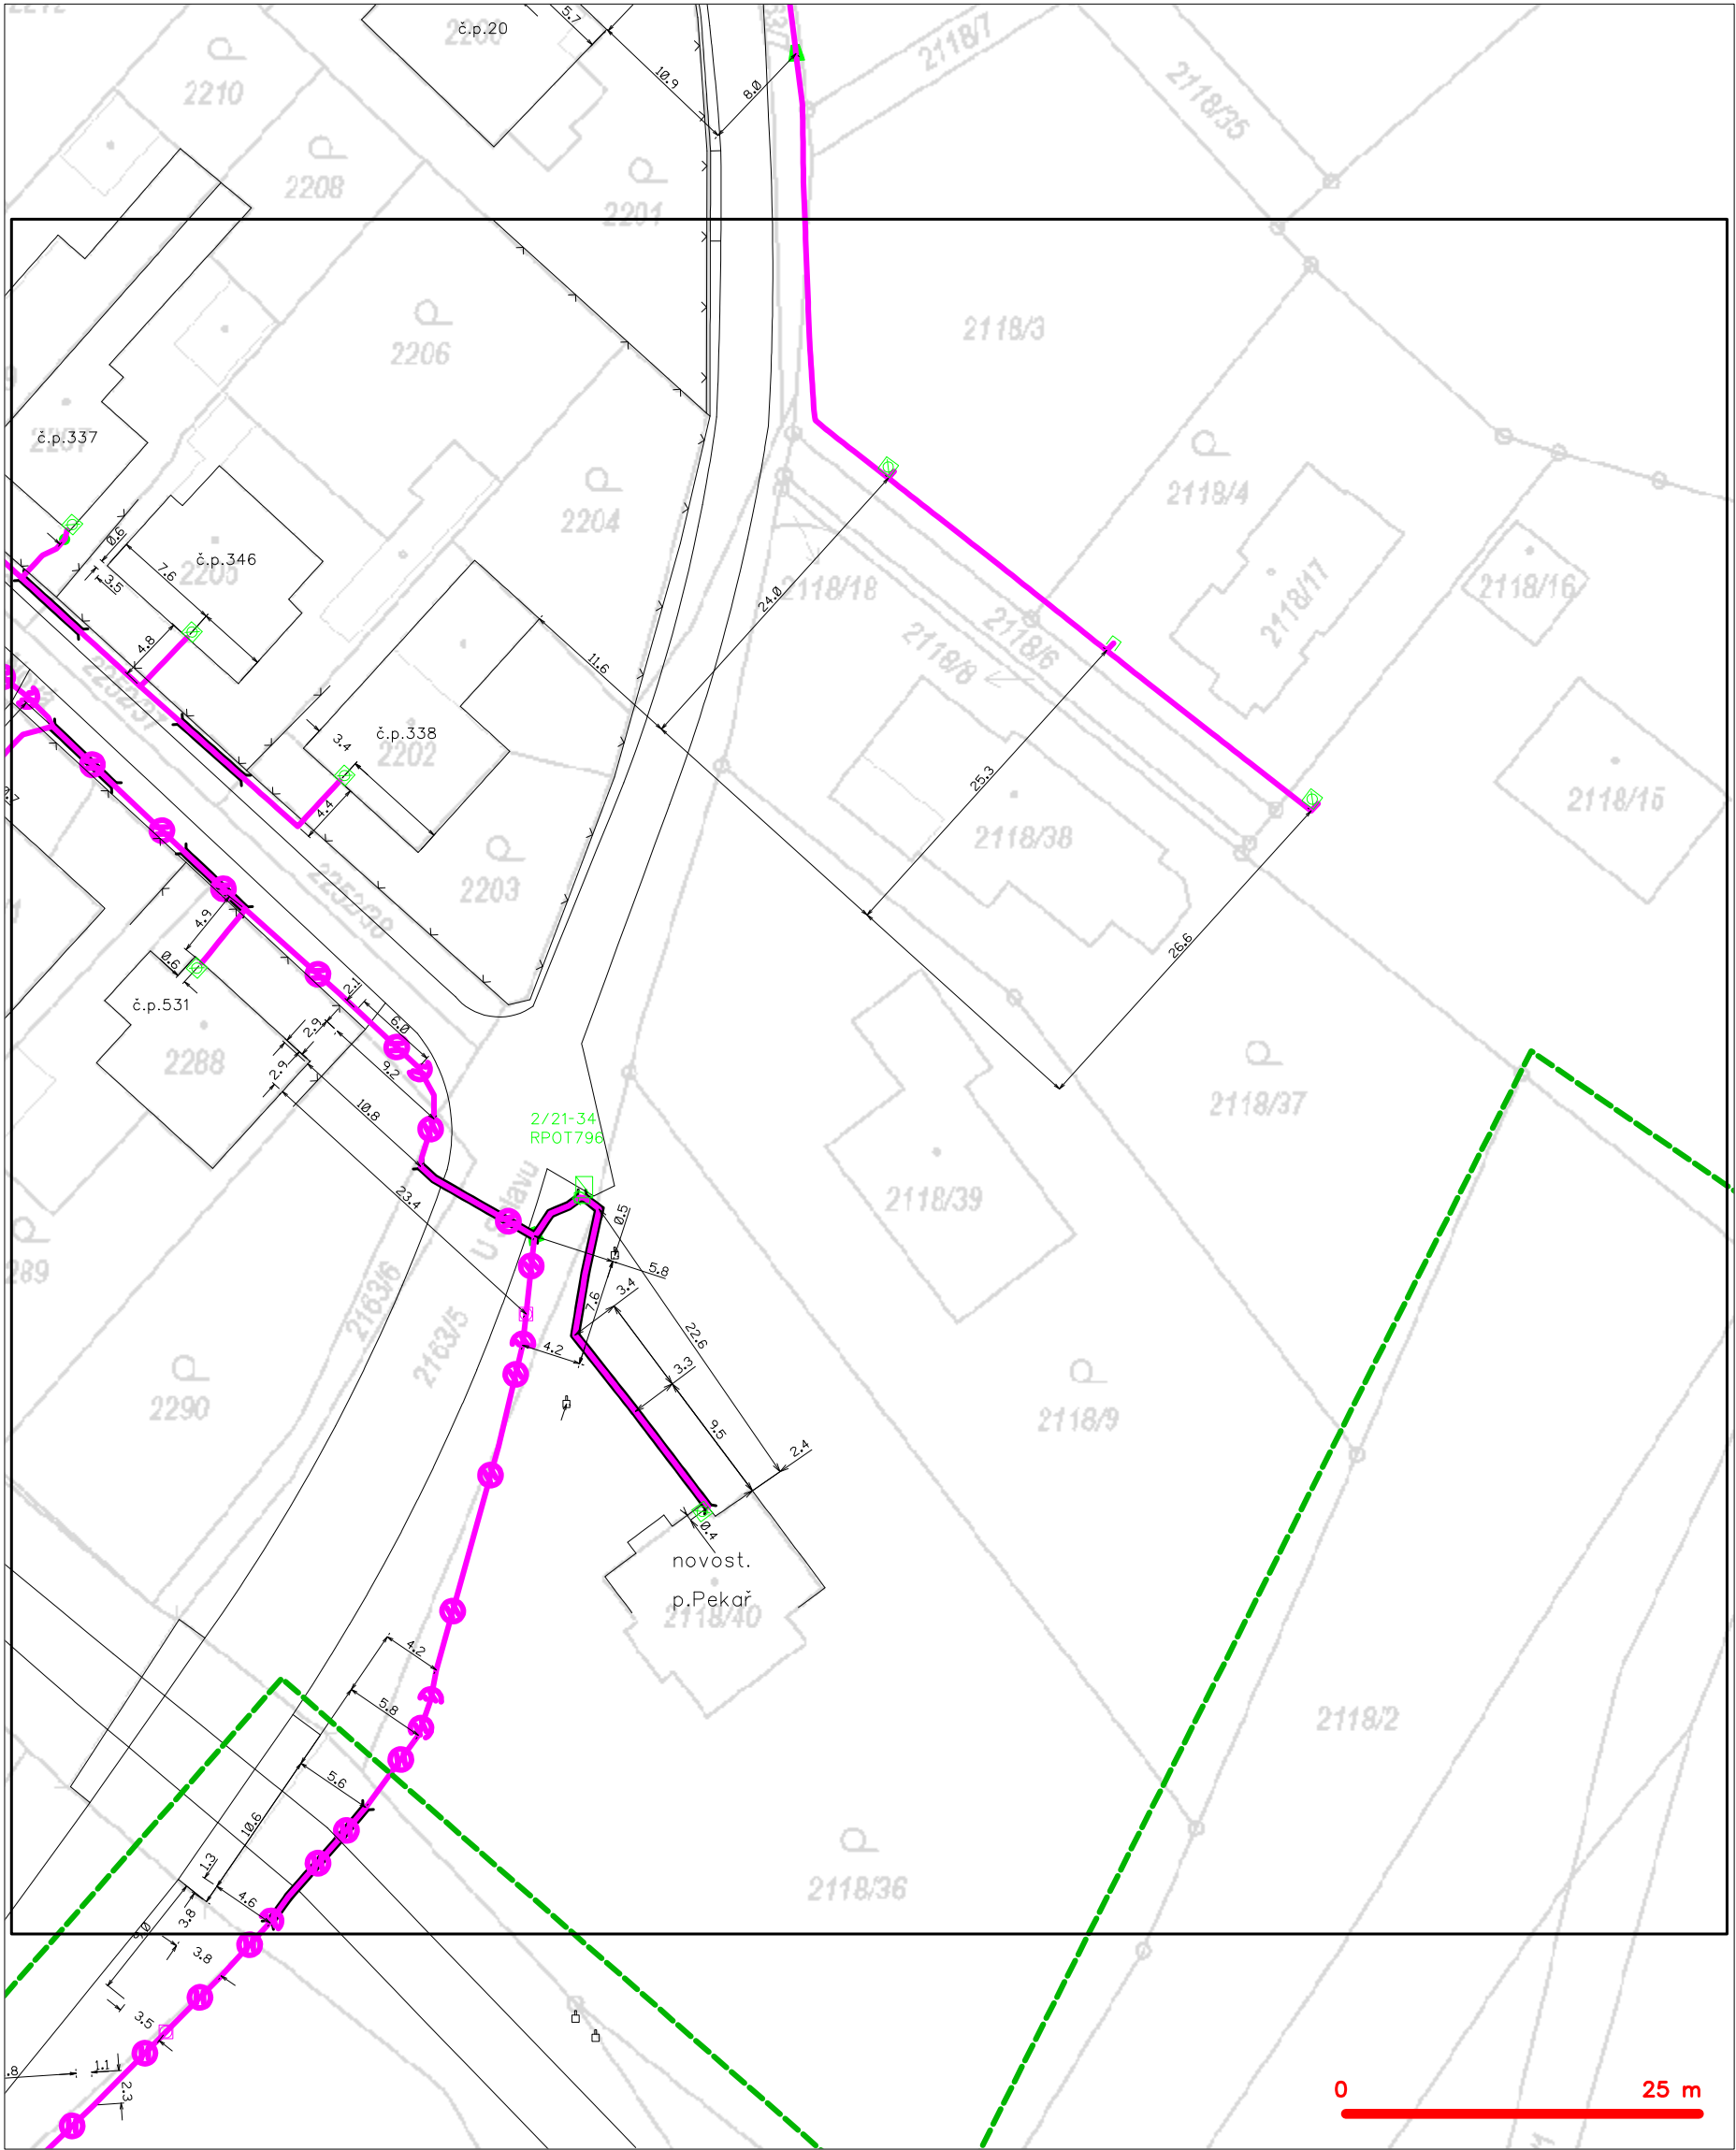



LEGENDA

- | | | | |
|---|---|---|---|
| — | hranice zájmového území k vyjádření | — | nezaměřený průběh optického kabelu, HDPE trubky |
| — | NV přípojka, území s NV přípojkou CETIN | — | nebo souběh optického a metalického kabelu |
| — | zaměřený průběh metalického kabelu | — | radiové sítě, ochranné pásmo radiové sítě |
| — | zaměřený průběh optického kabelu, HDPE trubky | — | nadzemní sítě |
| — | nebo souběh optického a metalického kabelu | — | neprovozované sítě |
| — | nezaměřený průběh metalického kabelu | — | podzemní sítě cizí |
| — | nadzemní sítě cizí | — | sítě s NV |
- [] = kolektor, kabelovod

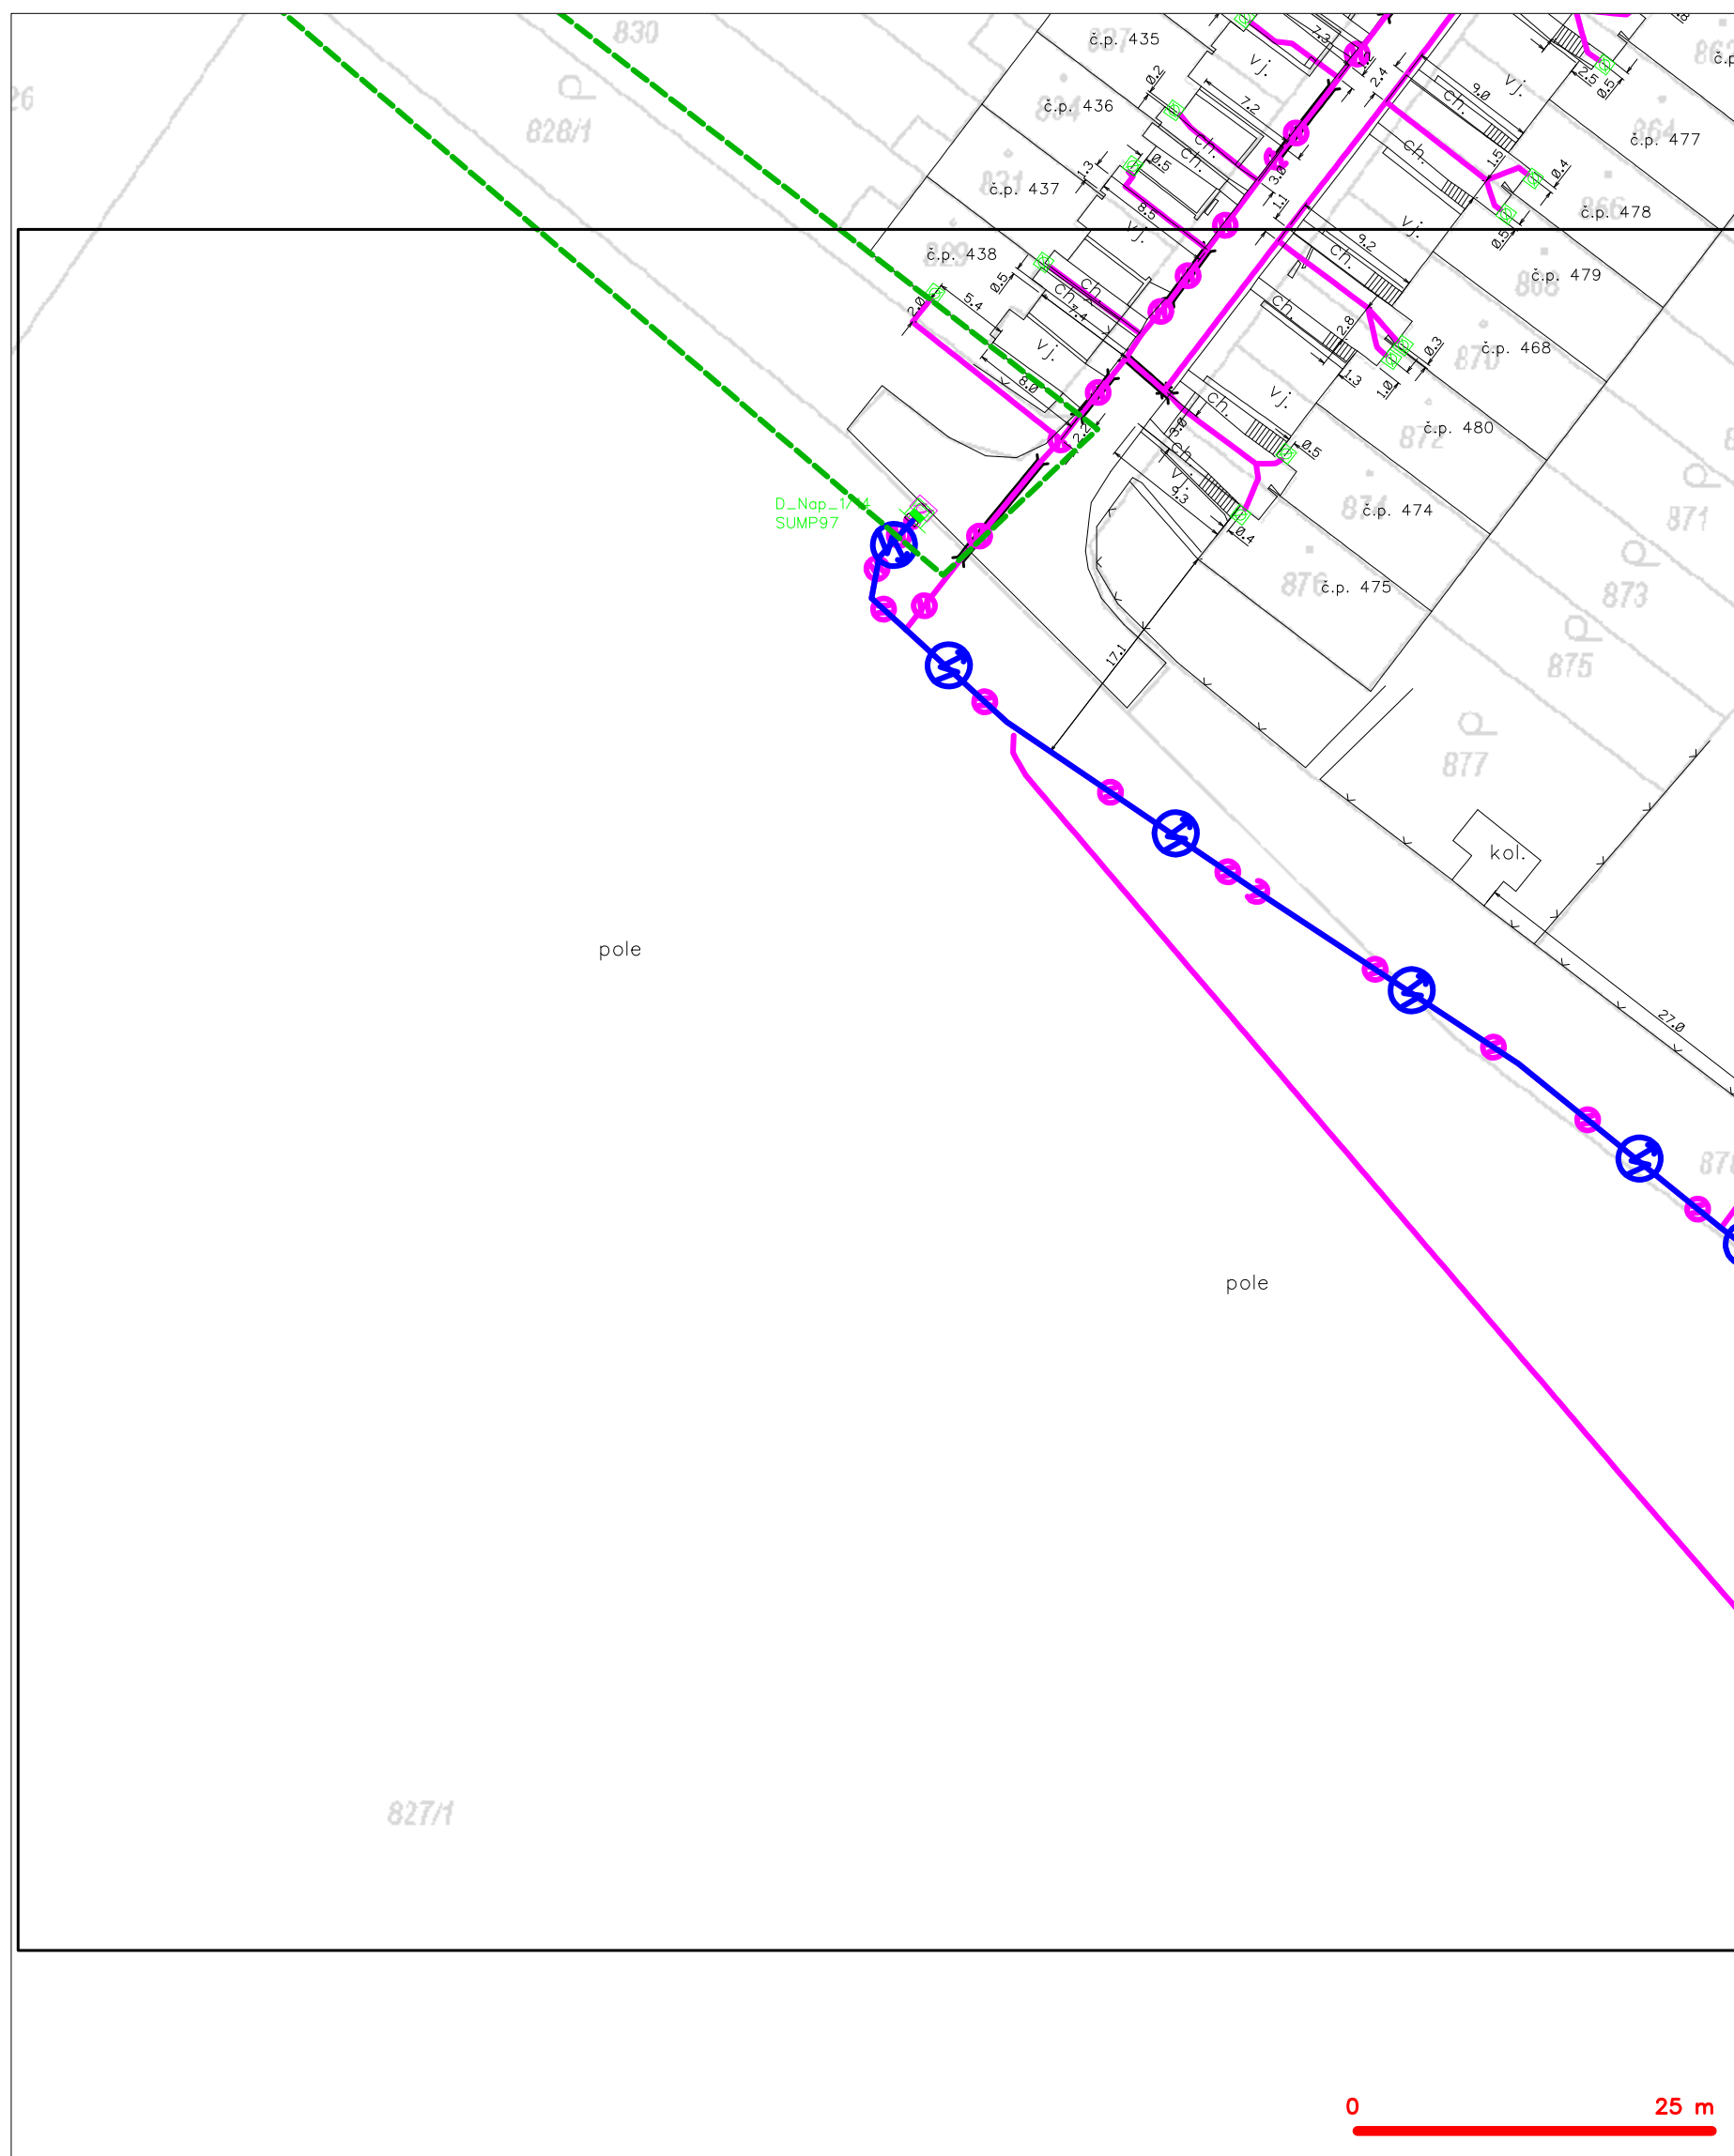
SITUAČNÍ VÝKRES - POLYGON 1, list kladu P1-22



LEGENDA

- | | | | |
|---|--|---|--|
|  | hranice zájmového území k vyjádření |  | nezaměření průběh optického kabelu, HDPE trubky nebo souběh optického a metalického kabelu |
| | NN přípojka, území s NN přípojkou ČSTVN | | radiové sítě, ochranné pásmo radiové sítě |
| | zaměření průběh metalického kabelu | | podzemní sítě |
| | zaměření průběh optického kabelu, HDPE trubky nebo souběh optického a metalického kabelu | | neprovazované sítě |
| | nezaměřený průběh metalického kabelu | | podzemní sítě cizí |
| | podzemní sítě cizí | | sítě s NN |


SITUAČNÍ VÝKRES - POLYGON 1, list kladu P1-23

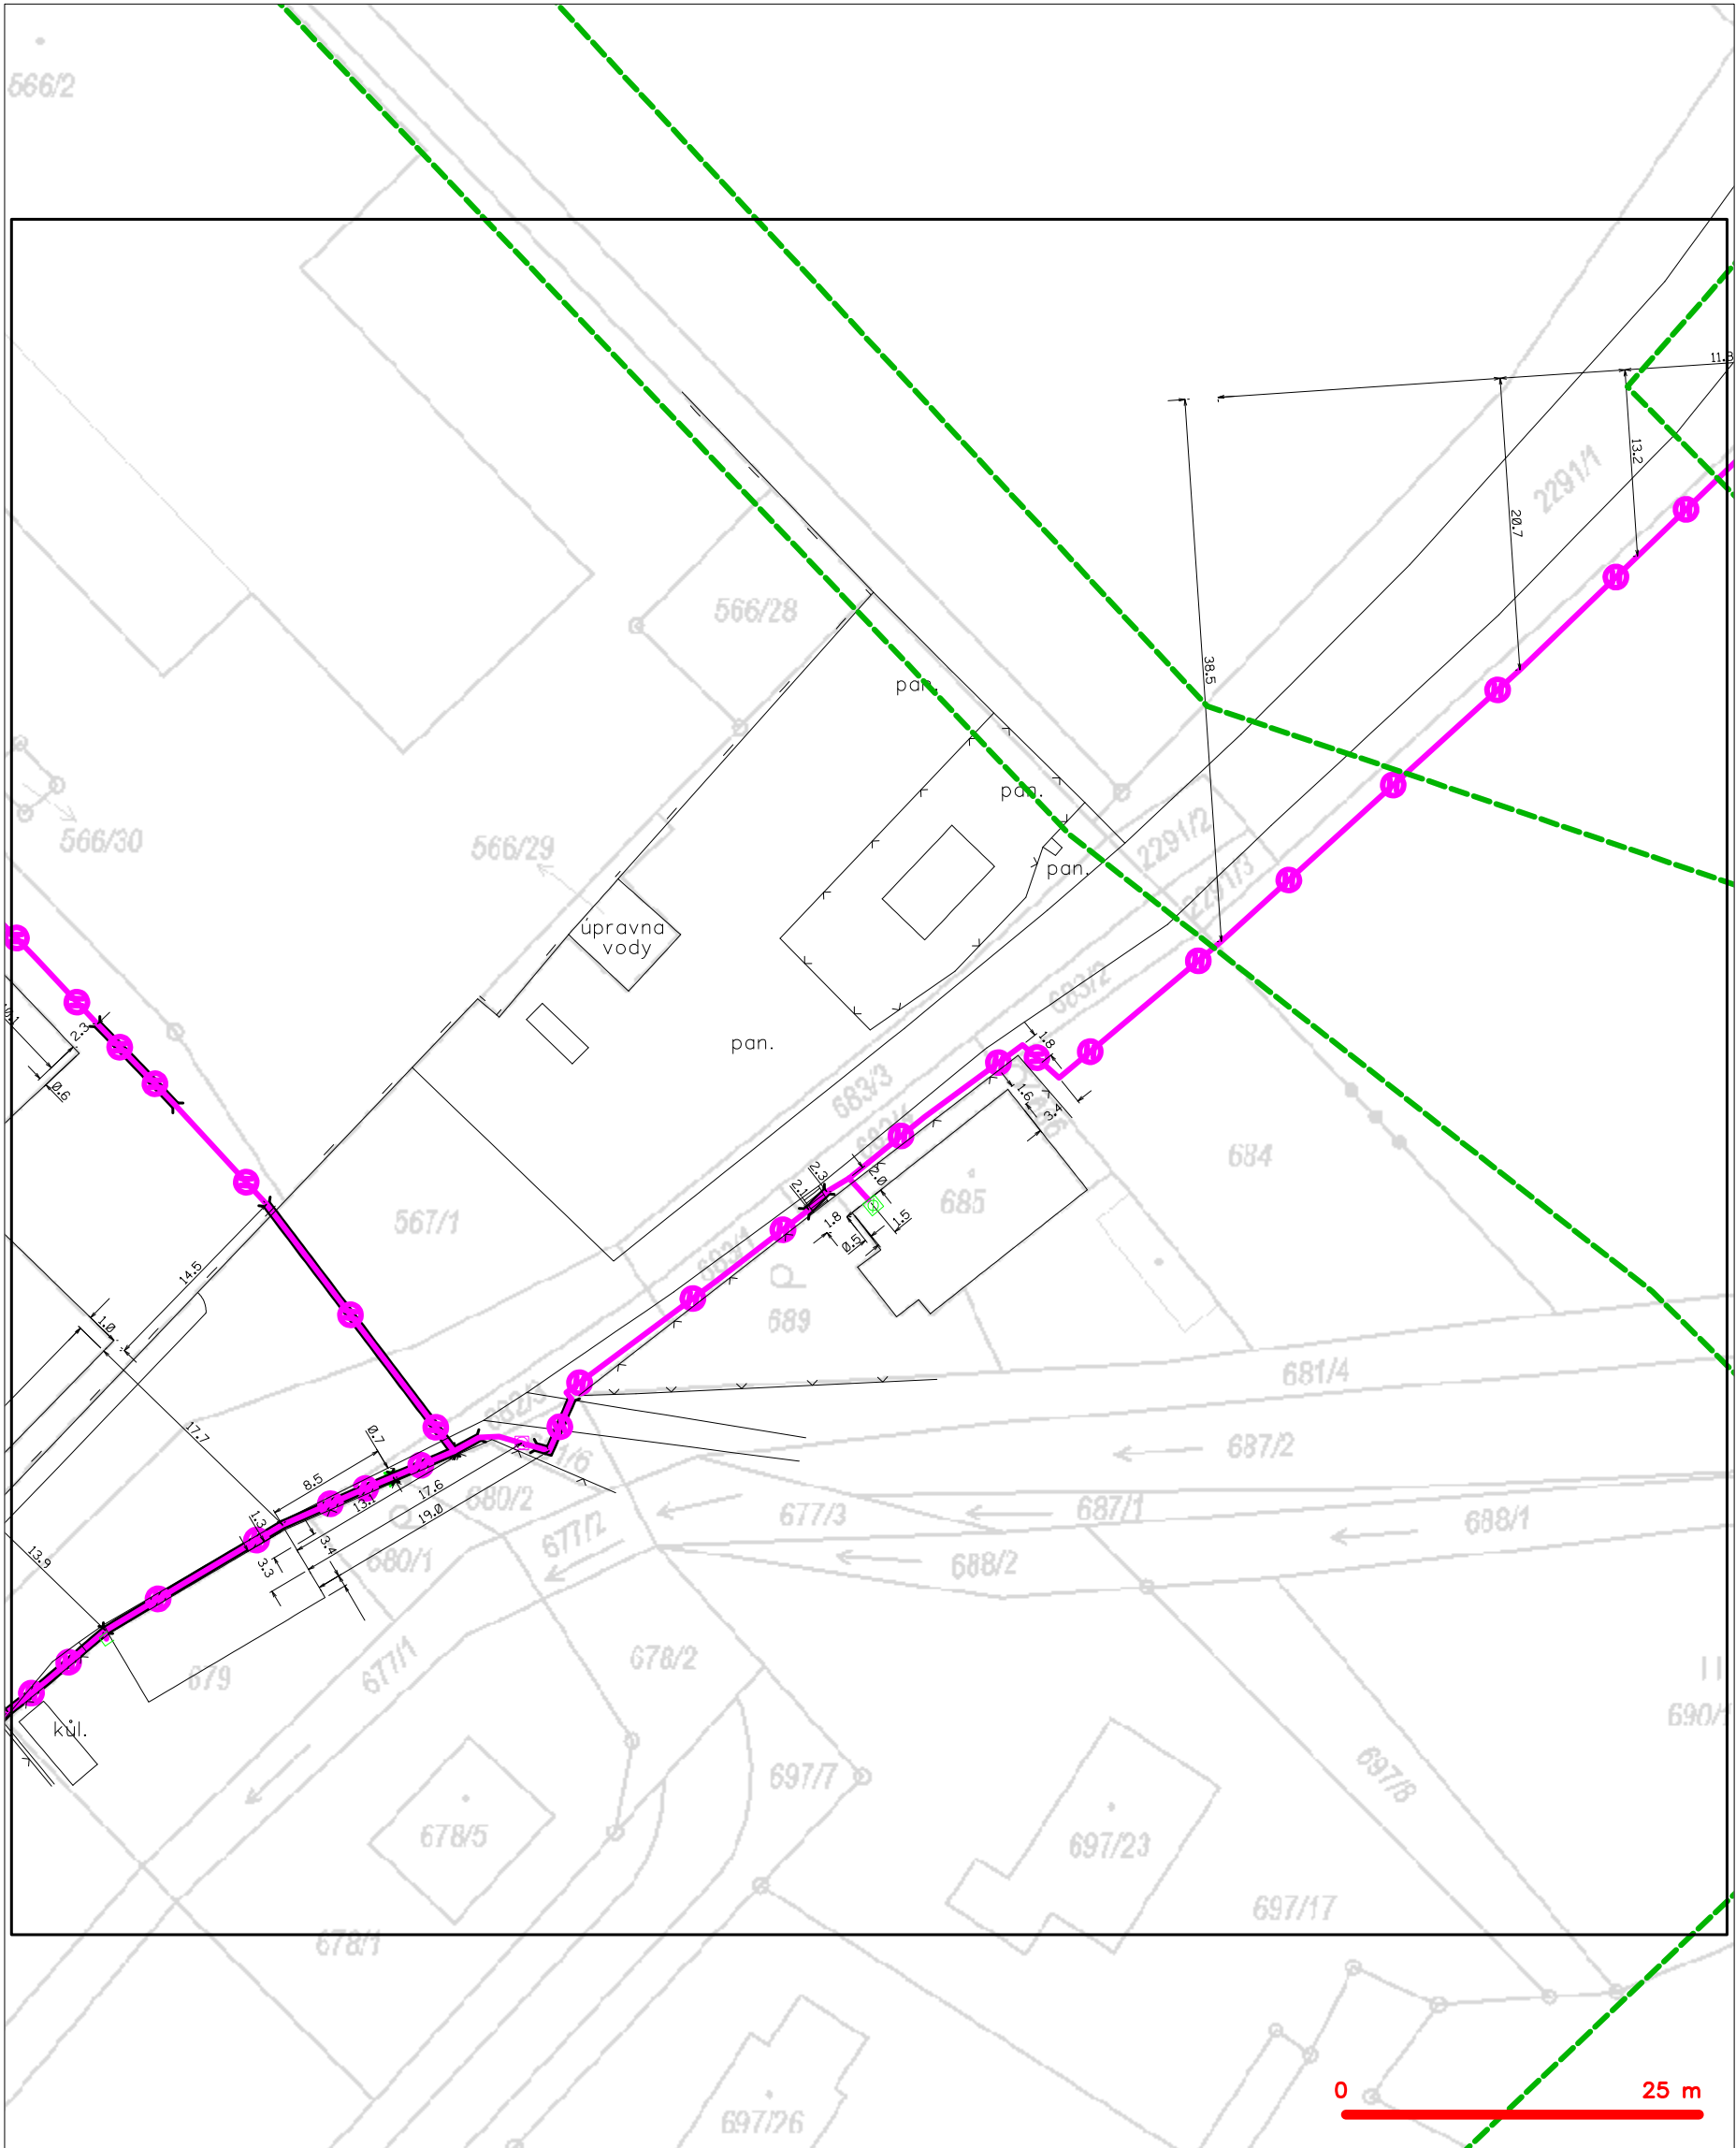

LEGENDA

- | | | | |
|--|---|--|---|
| | hranice zájmového území k vyjádření | | nezaměřený průběh optického kabelu, HDPE trubky |
| | NV přípojka, území s NV přípojkou CETIN | | nebo souběh optického a metalického kabelu |
| | zaměřený průběh metalického kabelu | | radiové sítě, ochranné pásmo radiové sítě |
| | zaměřený průběh optického kabelu, HDPE trubky | | nadzemní sítě |
| | nebo souběh optického a metalického kabelu | | neprovazované sítě |
| | nezaměřený průběh metalického kabelu | | podzemní sítě cizí |
| | nadzemní sítě cizí | | sítě s NV |
- kolektor, kabelovod

SITUAČNÍ VÝKRES - POLYGON 1, list kladu P1-24

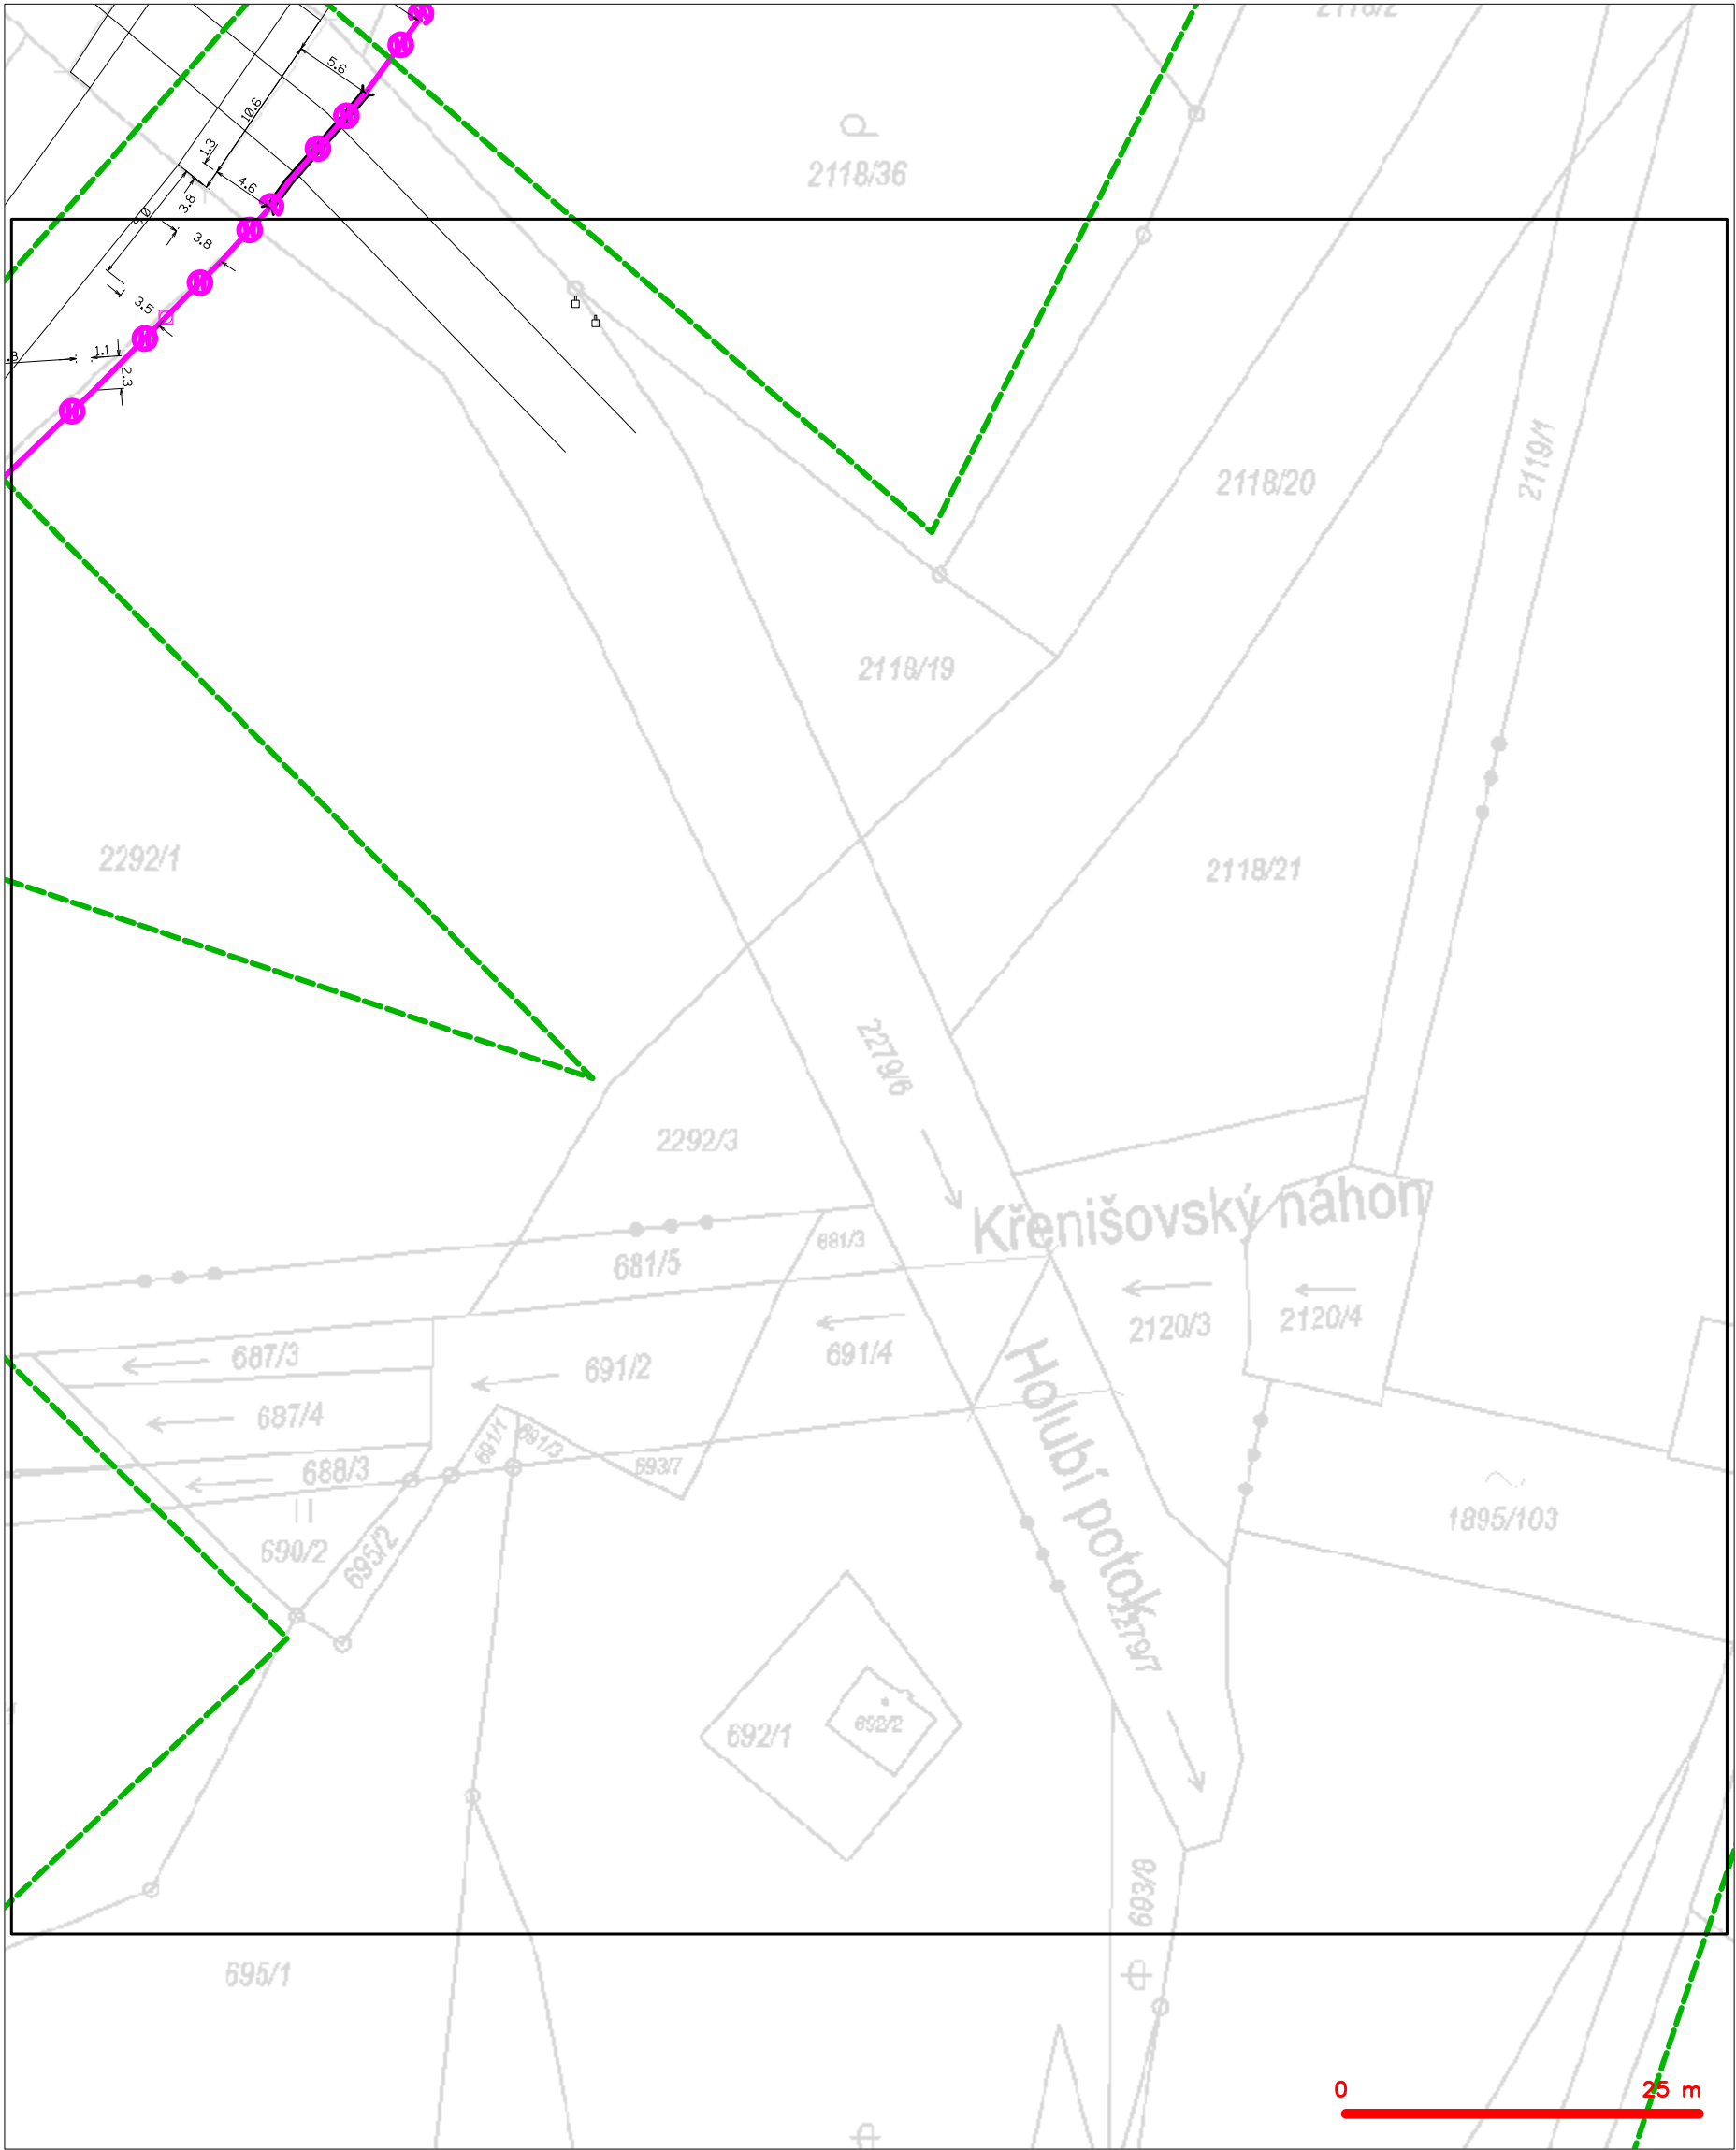

LEGENDA


- | | | | |
|--|---|--|---|
| | hranice zájmového území k vyjádření | | nezaměřený průběh optického kabelu, HDPE trubky |
| | NV přípojka, území s NV přípojkou CETIN | | nebo souběh optického a metalického kabelu |
| | zaměřený průběh metalického kabelu | | radiové sítě, ochranné pásmo radiové sítě |
| | zaměřený průběh optického kabelu, HDPE trubky | | nadzemní sítě |
| | nebo souběh optického a metalického kabelu | | neprovozované sítě |
| | nezaměřený průběh metalického kabelu | | podzemní sítě cizí |
| | nadzemní sítě cizí | | sítě s NV |
| | | | kojektor, kabelovod |



	nezaměřený průběh optického kabelu, HDPE trubky
	nebo souběh optického a metalického kabelu
	radiové sítě, ochranné pásmo radiové sítě
	podzemní sítě
	neprovozované sítě
	 kolektor, kabelovod
	podzemní sítě cizí
	sítě s NN


SITUAČNÍ VÝKRES - POLYGON 1, list kladu P1-26

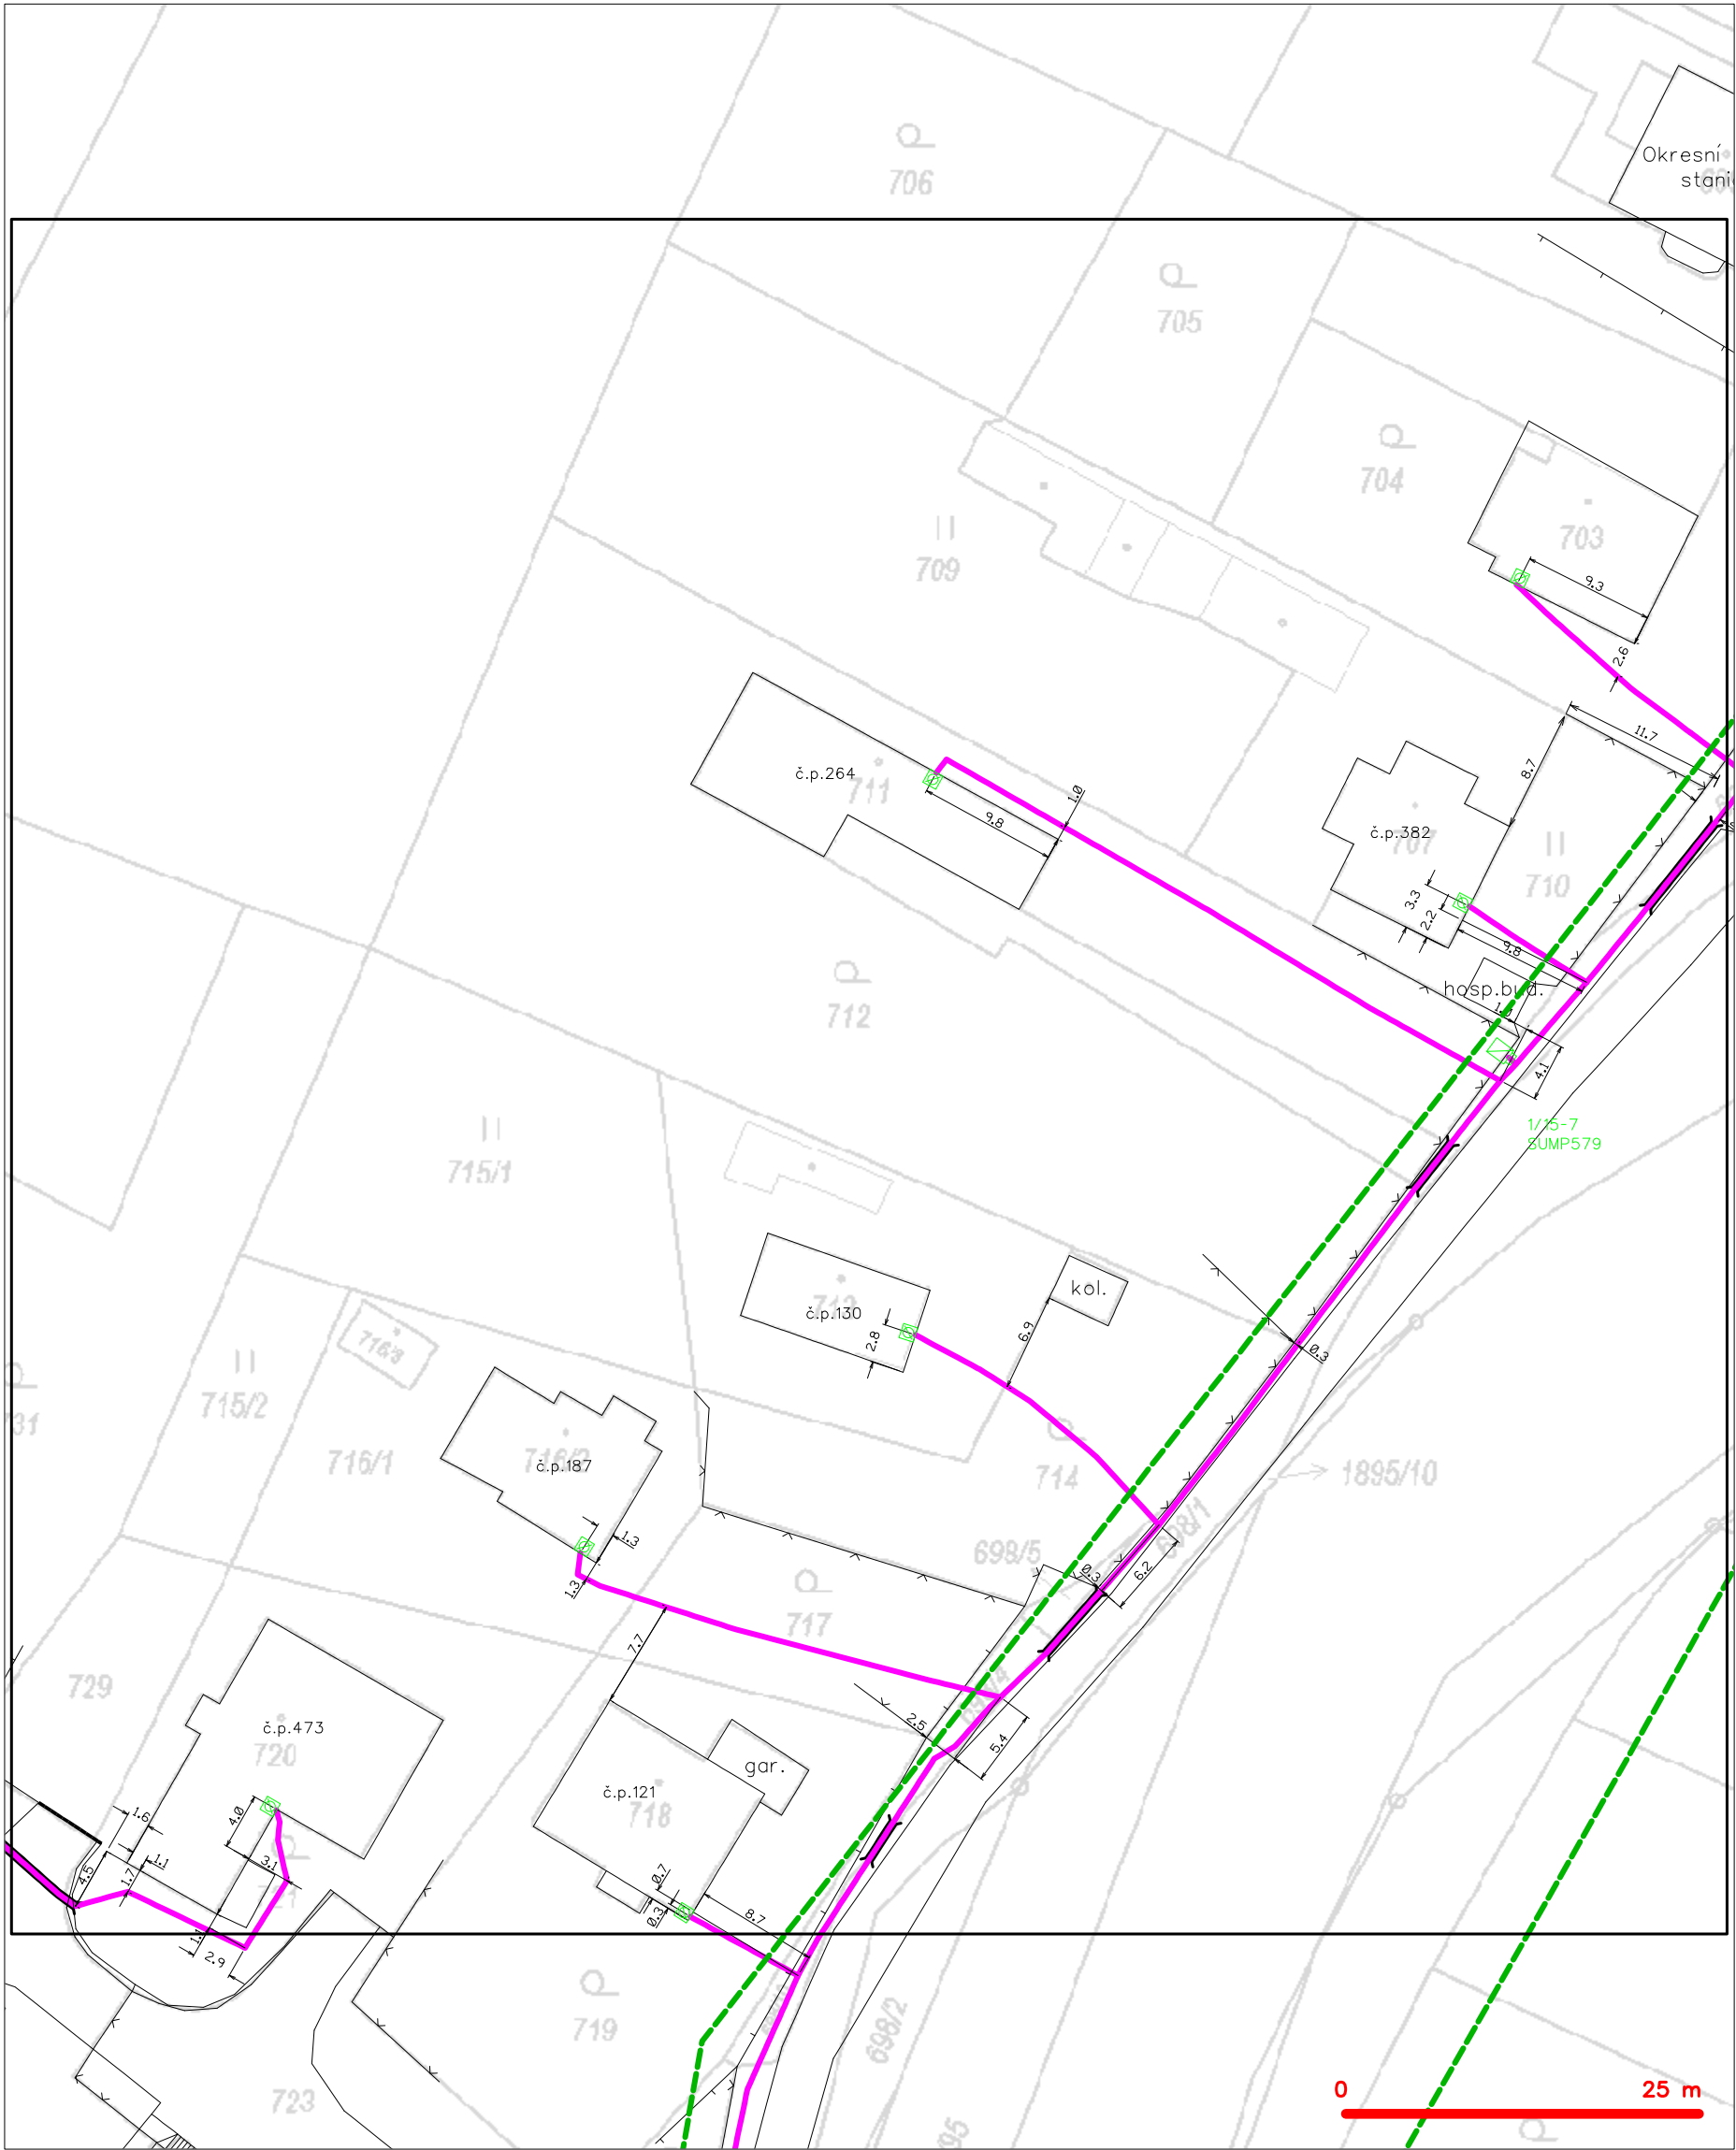

LEGENDA


- | | | | |
|---|---|---|---|
| — | hranice zájmového území k vyjádření | — | nezaměřený průběh optického kabelu, HDPE trubky |
| — | NV přípojka, území s NV přípojkou CETIN | — | nebo souběh optického a metalického kabelu |
| — | zaměřený průběh metalického kabelu | — | radiové sítě, ochranné pásmo radiové sítě |
| — | zaměřený průběh optického kabelu, HDPE trubky | — | nadzemní sítě |
| — | nebo souběh optického a metalického kabelu | — | neprovozované sítě |
| — | nezaměřený průběh metalického kabelu | — | podzemní sítě cizí |
| — | nadzemní sítě cizí | — | sítě s NV |

SITUAČNÍ VÝKRES - POLYGON 1, list kladu P1-27

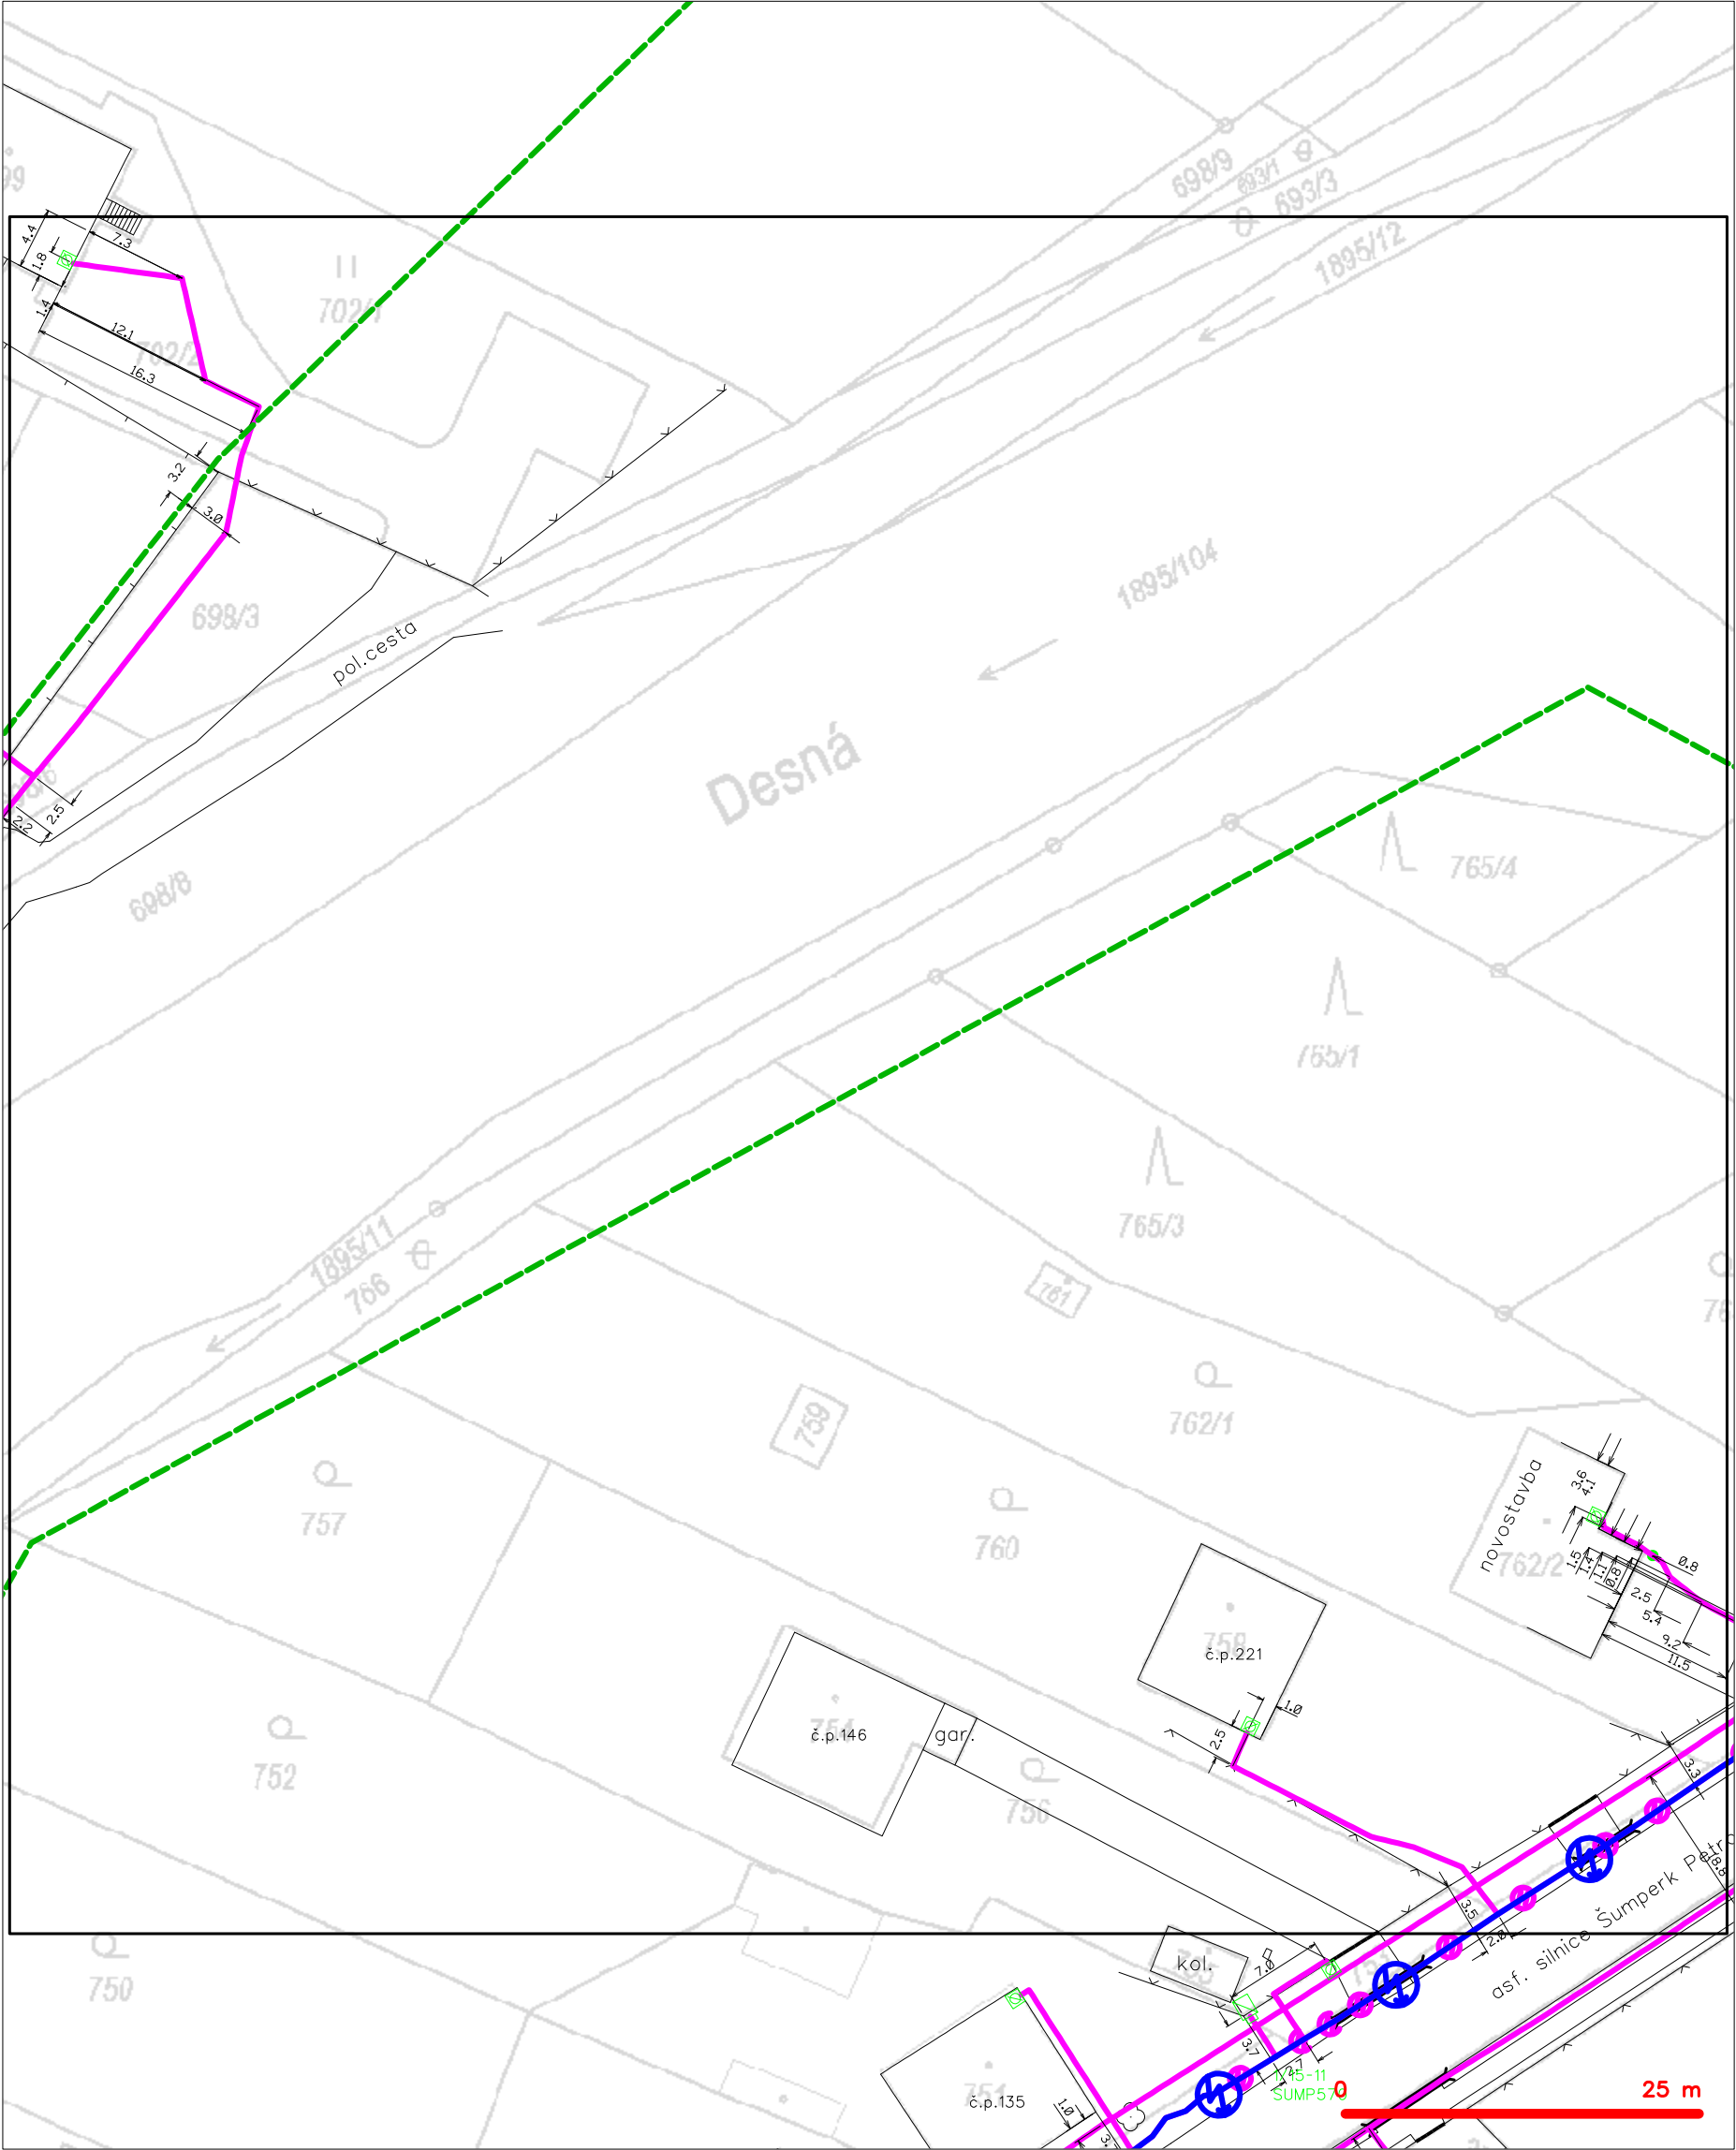

— — — — —	hranice zájmového území k vyjádření	— — — — —	nezaměřený průběh optického kabelu, HDPE trubky
— — — — —	NV přípojka, území s NV přípojkou CETIN	— — — — —	nebo souběh optického a metalického kabelu
— — — — —	zaměřený průběh metalického kabelu	— — — — —	radiové sítě, ochranné pásmo radiové sítě
— — — — —	zaměřený průběh optického kabelu, HDPE trubky	— — — — —	nadzemní sítě
— — — — —	nebo souběh optického a metalického kabelu	— — — — —	neprovázané sítě
— — — — —	nezaměřený průběh metalického kabelu	— — — — —	podzemní sítě cizí
— — — — —	nadzemní sítě cizí	— — — — —	sítě s NV


SITUAČNÍ VÝKRES - POLYGON 1, list kladu P1-28

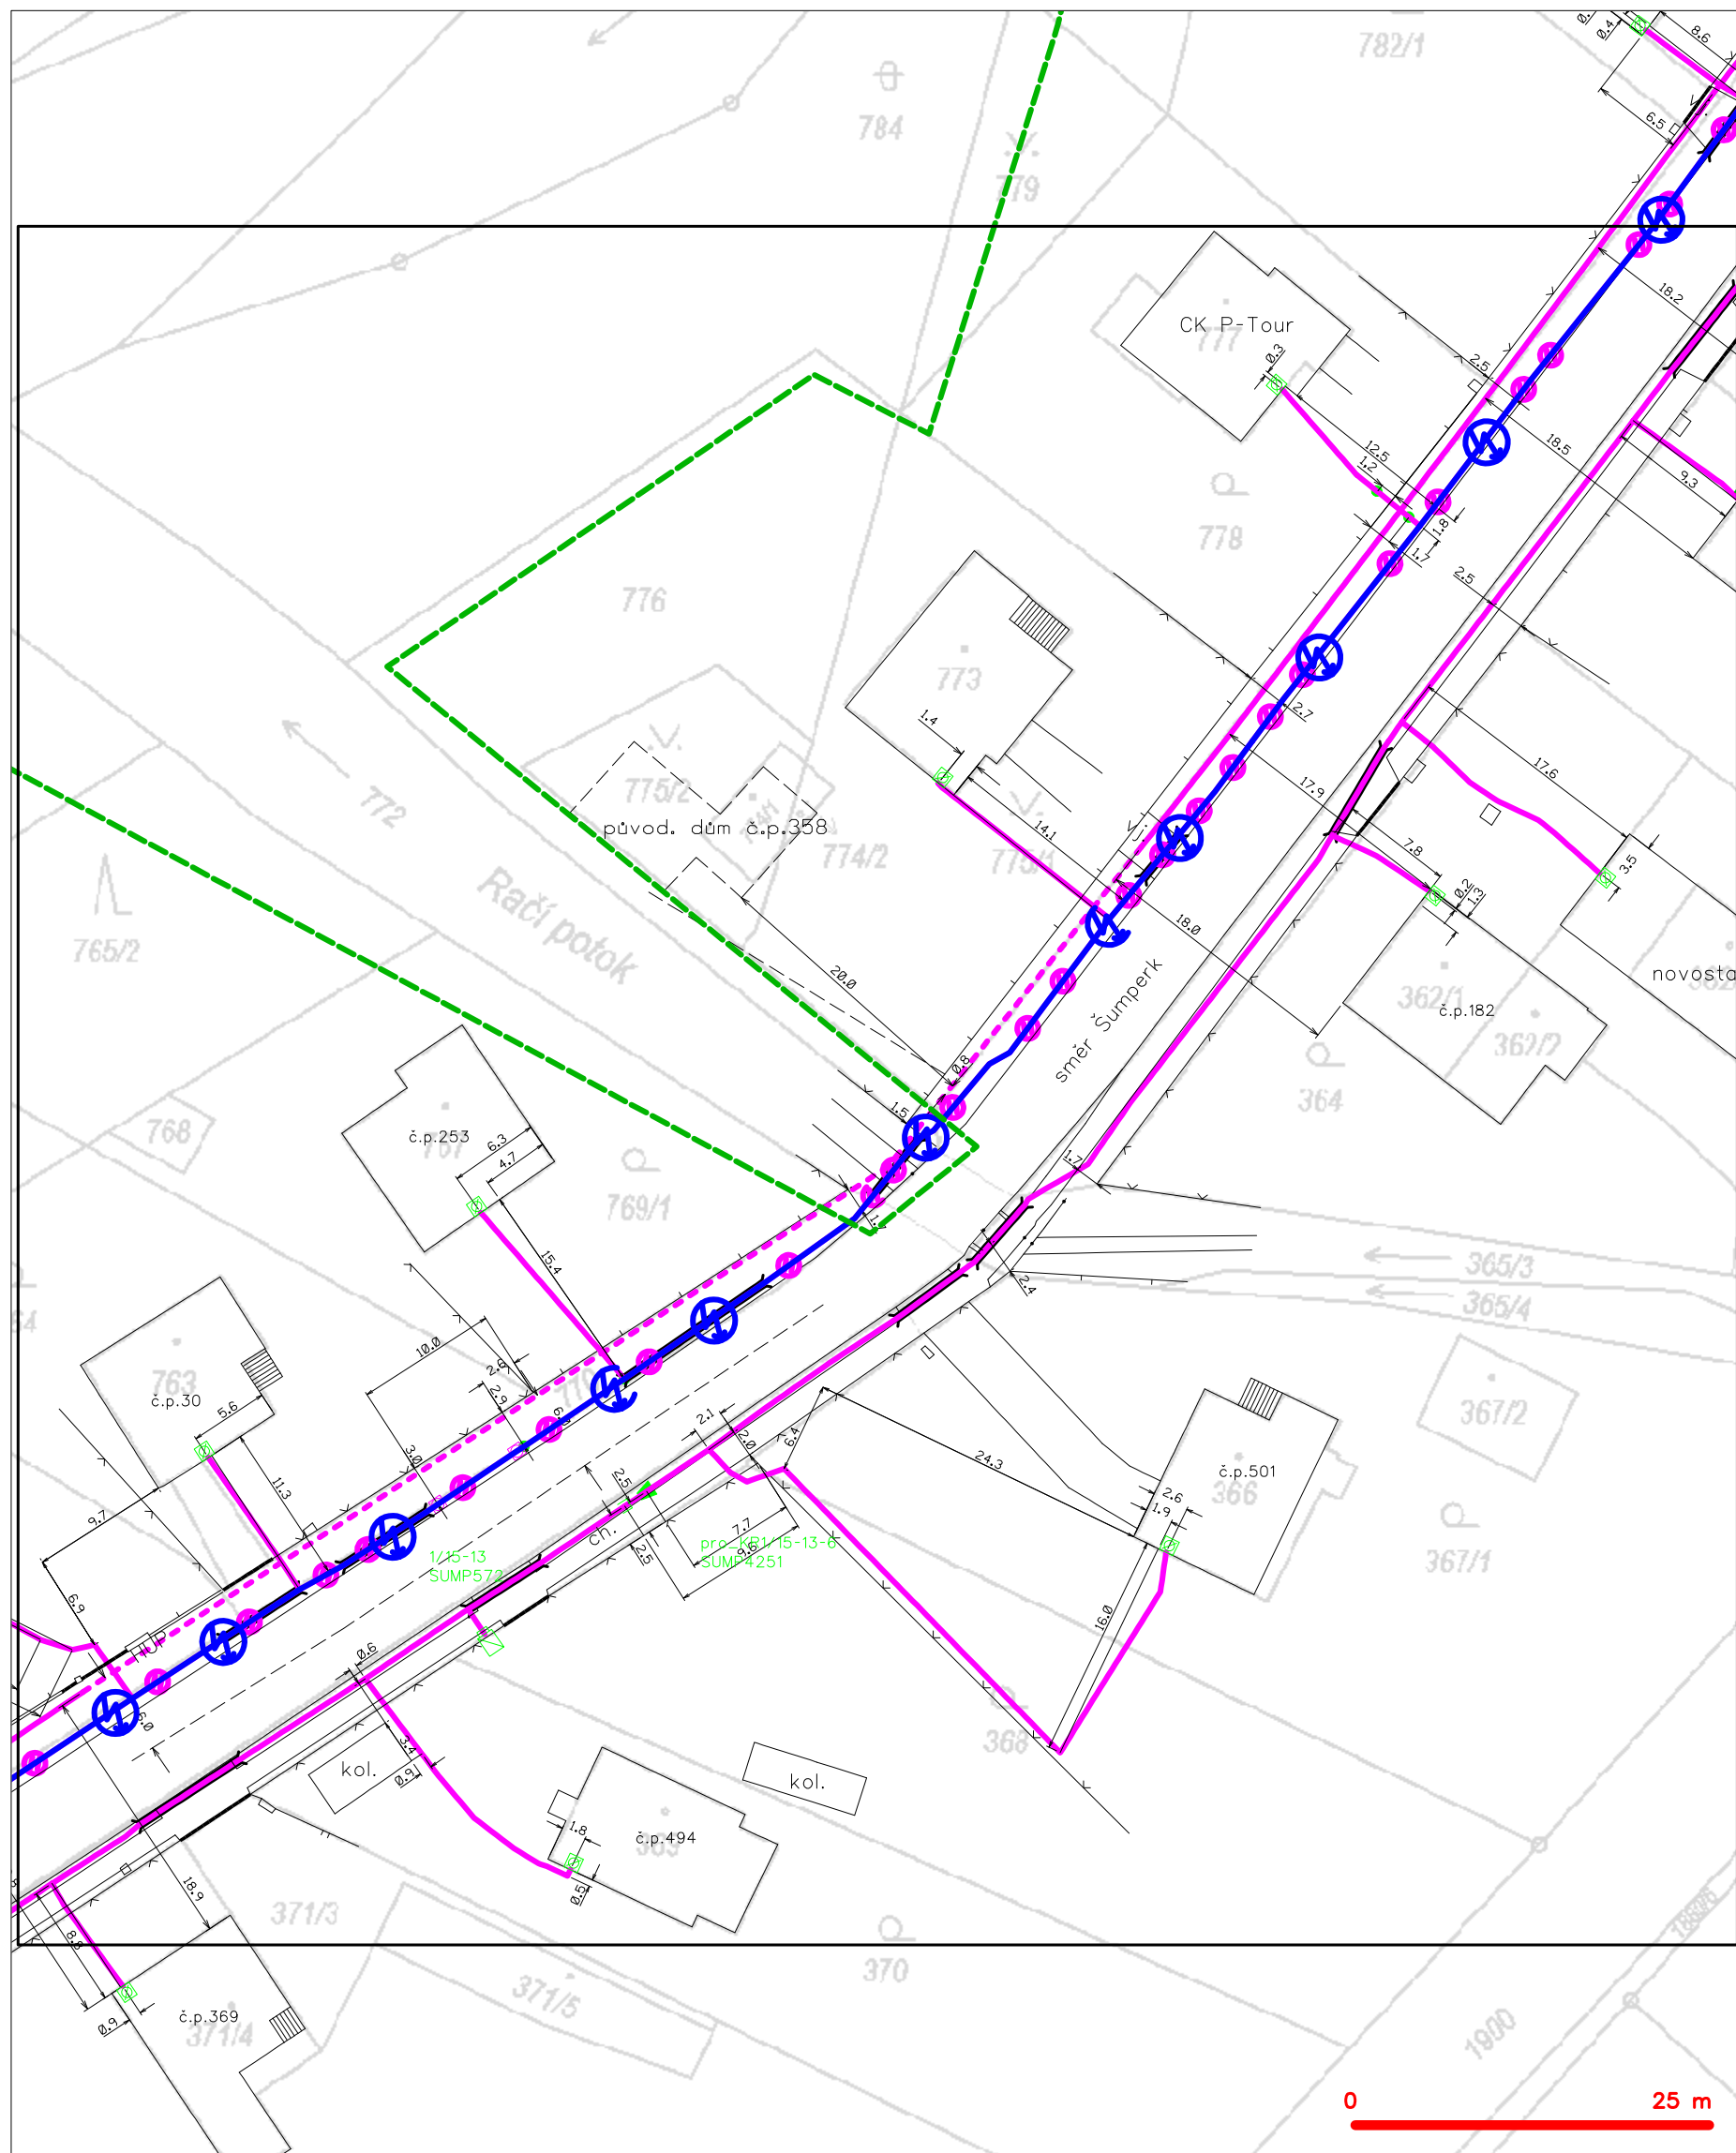

LEGENDA

- | | | | |
|----------------------------|--|----------------------------|--|
| — (green dashed line) | hranice zájmového území k vyjádření | — (blue line with circles) | nezaměřený průběh optického kabelu, HDPE trubky nebo souběh optického a metalického kabelu |
| — (blue dashed line) | NV přípojka, území s NV přípojkou CETIN | — (blue line with circles) | radiové sítě, ochranné pásmo radiové sítě |
| — (blue line) | zaměřený průběh metalického kabelu | — (blue line with circles) | nadzemní sítě |
| — (blue line with circles) | zaměřený průběh optického kabelu, HDPE trubky nebo souběh optického a metalického kabelu | — (blue line with circles) | neprovazované sítě |
| — (blue line with circles) | nezaměřený průběh metalického kabelu | — (blue line with circles) | podzemní sítě cizí |
| — (blue line with circles) | nadzemní sítě cizí | — (blue line with circles) | sítě s NV |


SITUAČNÍ VÝKRES - POLYGON 1, list kladu P1-29

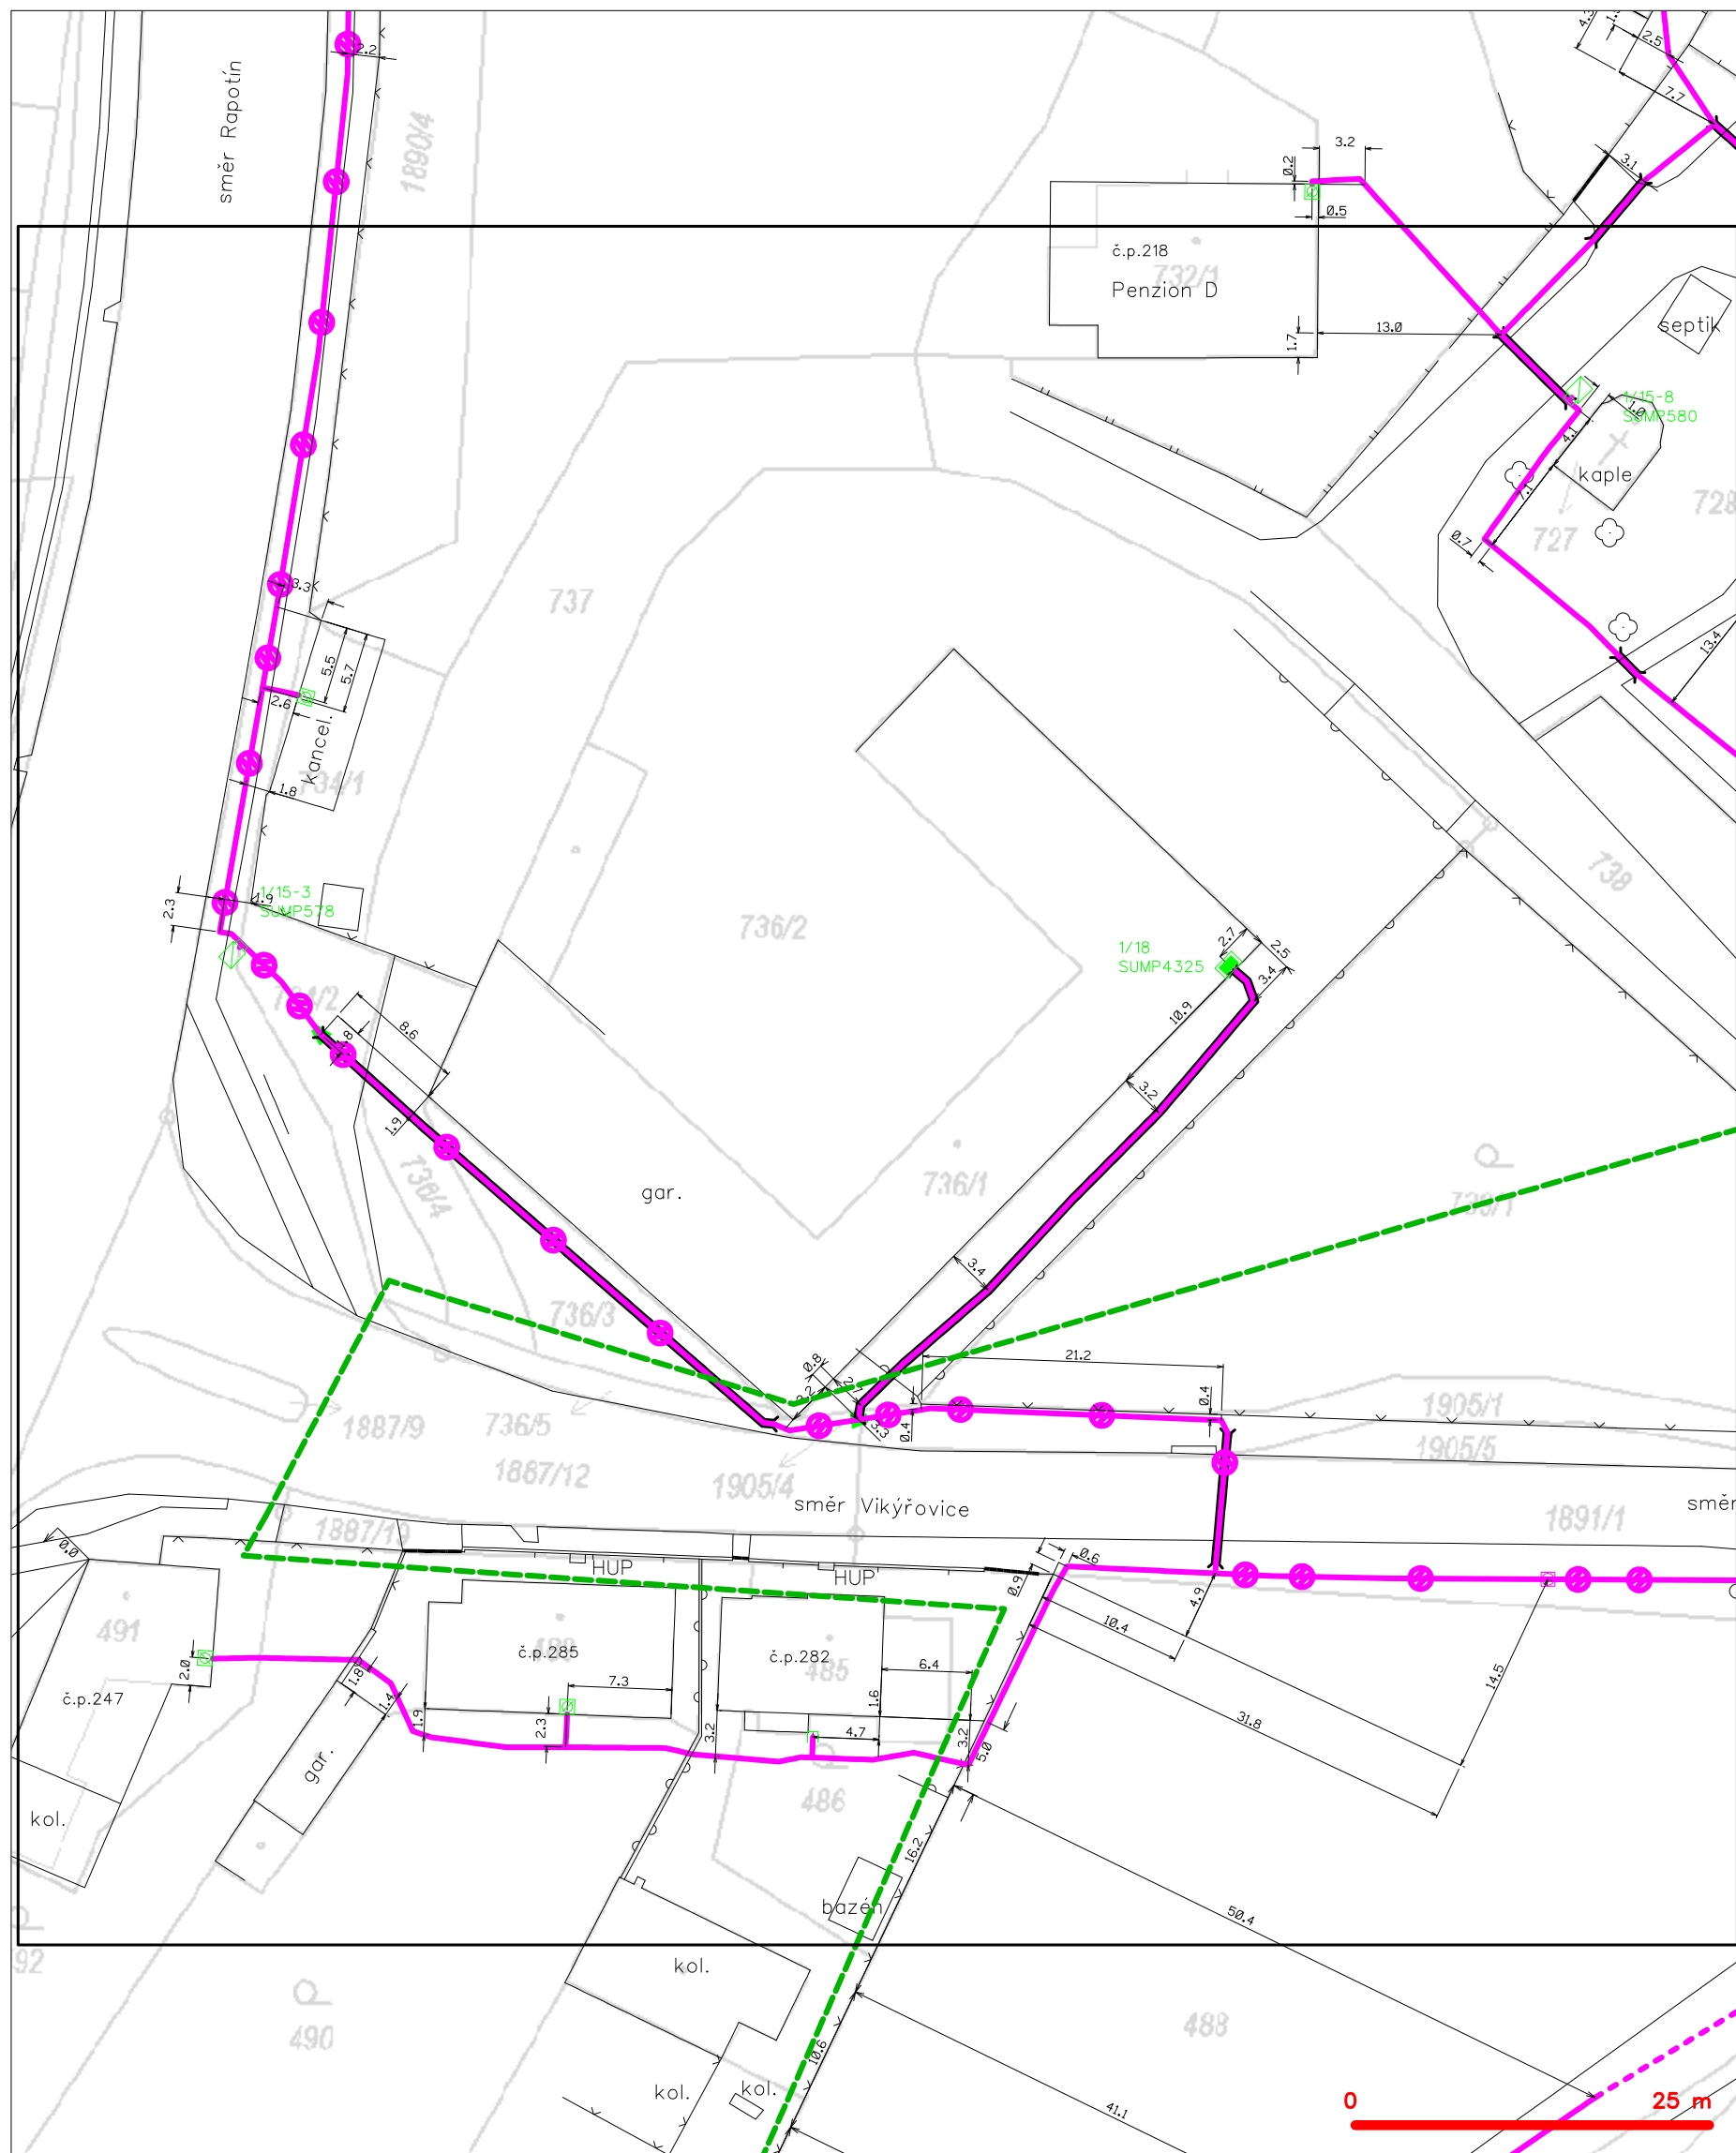

LEGENDA

- | | | | |
|--|--|--|--|
| | hranice zájmového území k vyjádření | | nezaměřený průběh optického kabelu, HDPE trubky nebo souběh optického a metalického kabelu |
| | NV přípojka, území s NV přípojkou CETIN | | radiové sítě, ochranné pásmo radiové sítě |
| | zaměřený průběh metalického kabelu | | nadzemní sítě |
| | zaměřený průběh optického kabelu, HDPE trubky nebo souběh optického a metalického kabelu | | neprovozované sítě |
| | nezaměřený průběh metalického kabelu | | podzemní sítě cizí |
| | nadzemní sítě cizí | | sítě s NV |
- kolektor, kabelovod



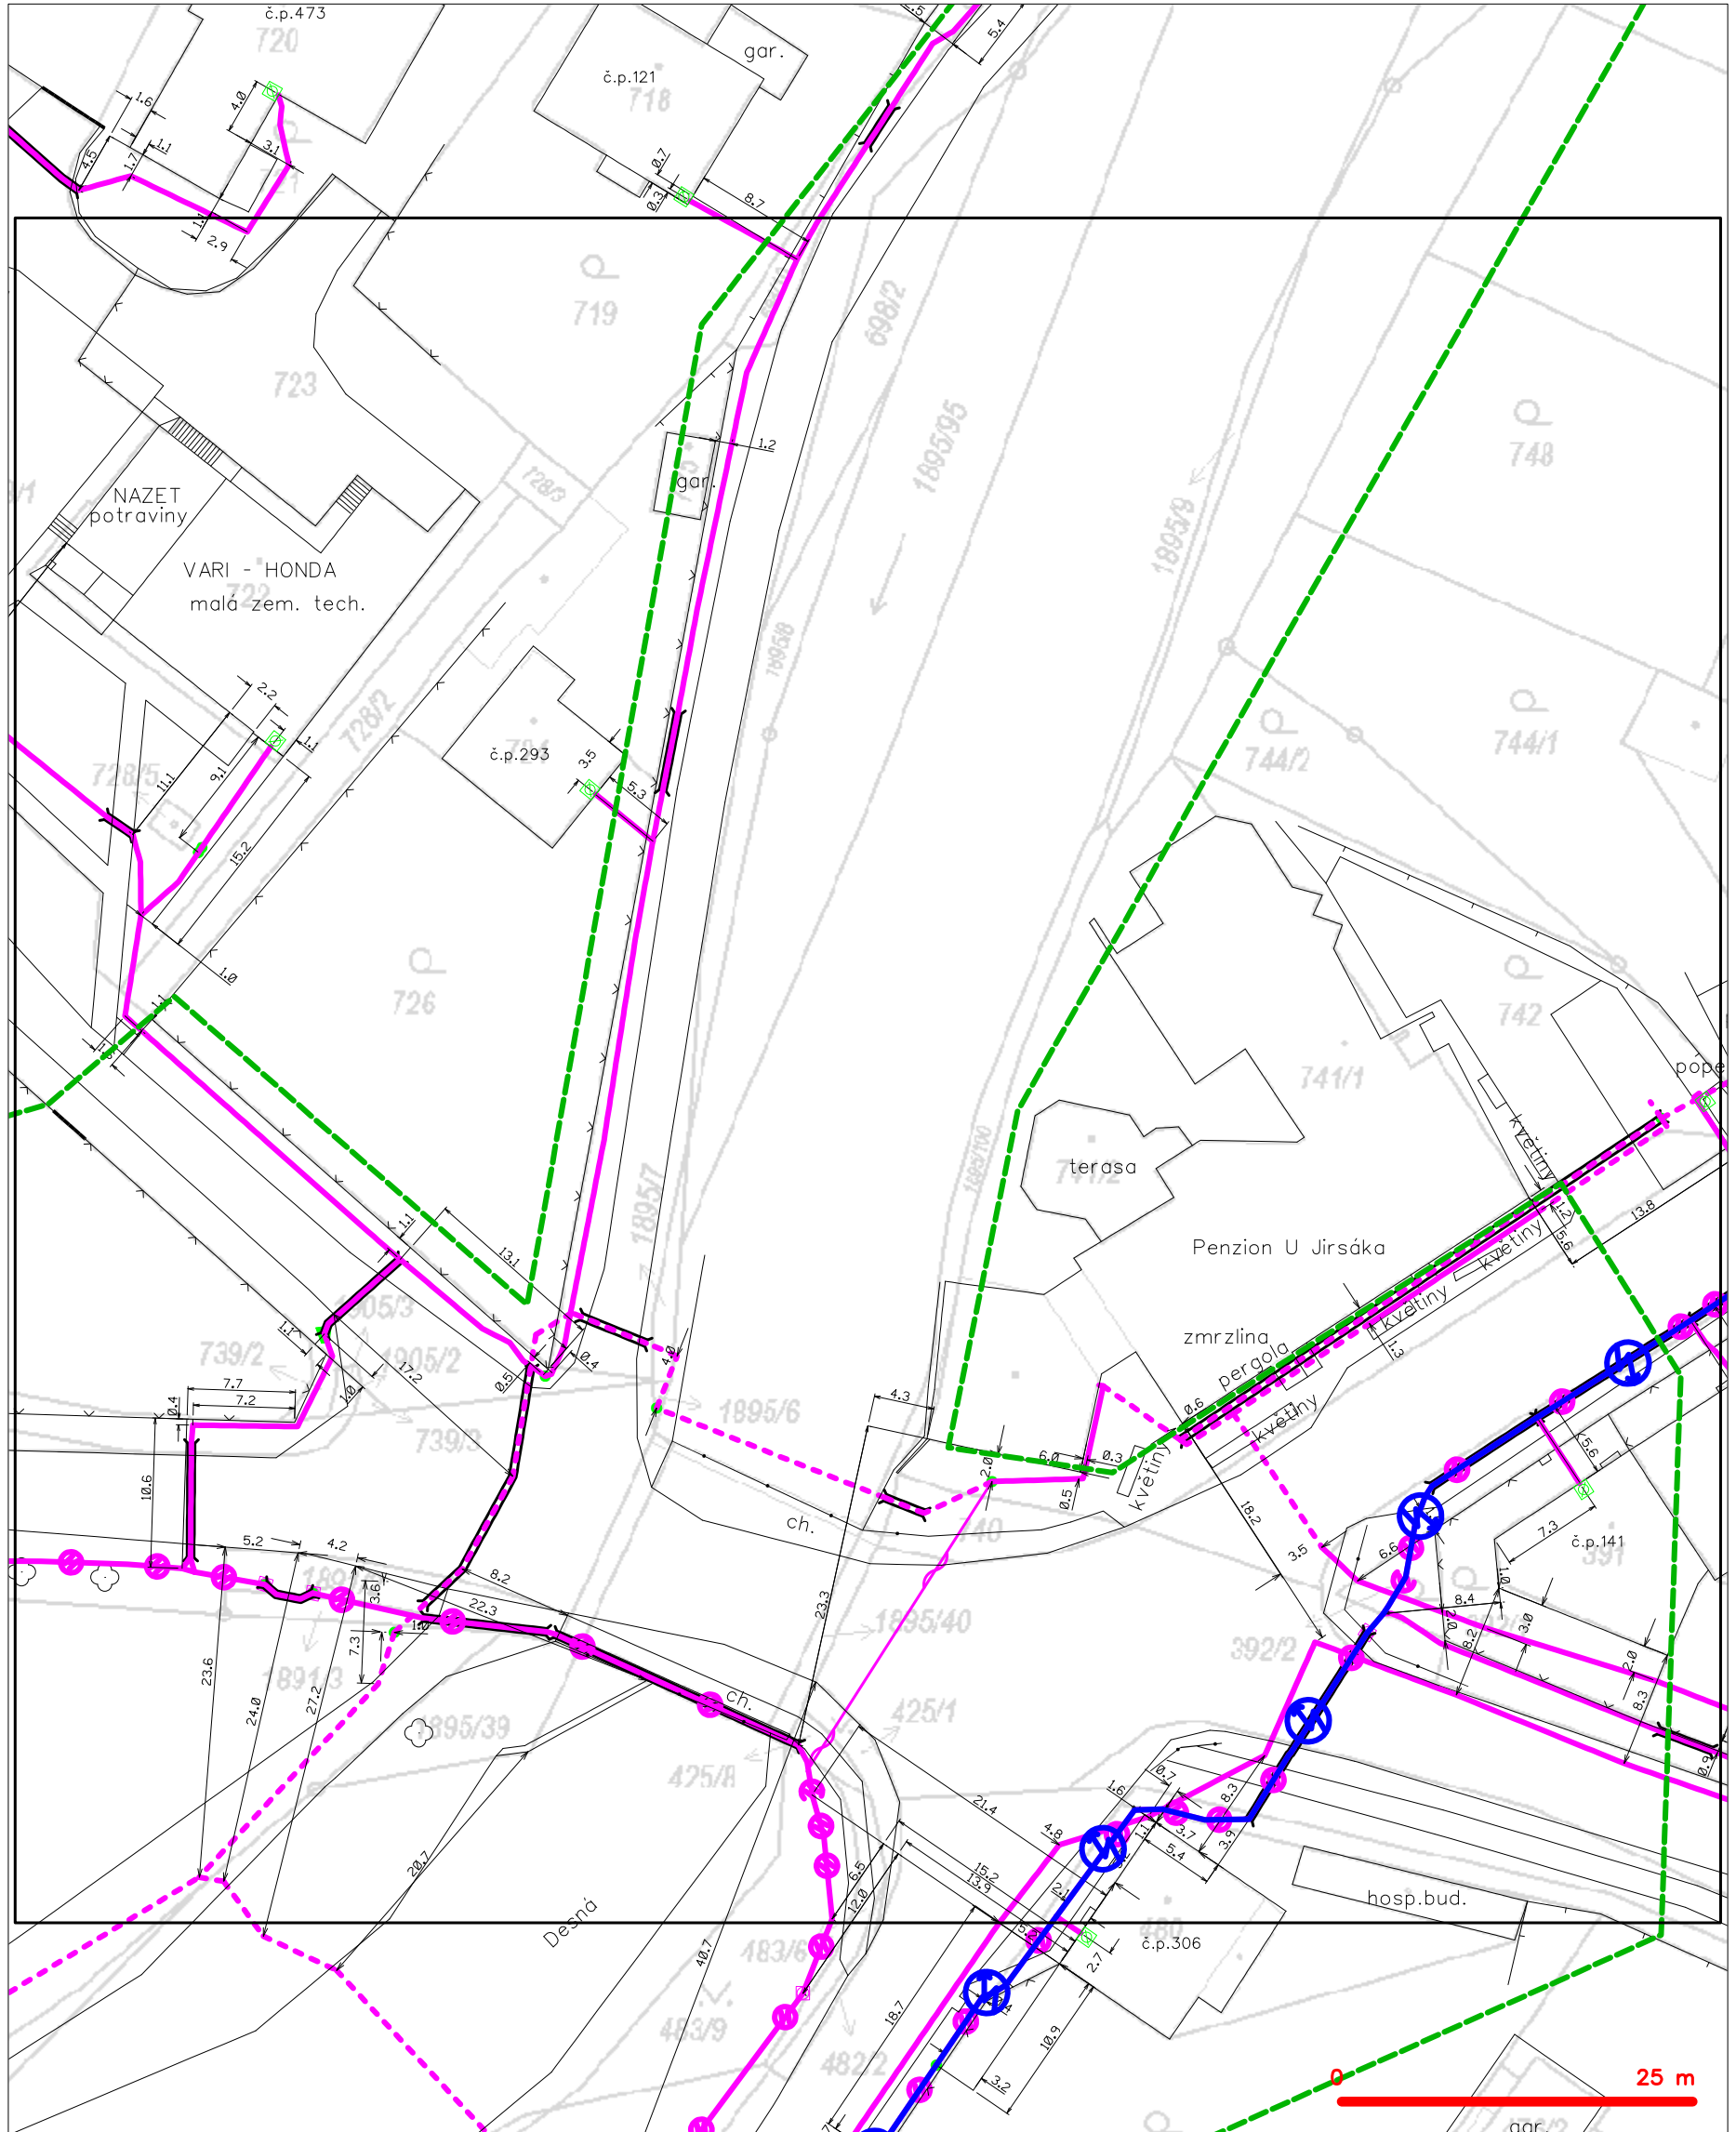

SITUAČNÍ VÝKRES - POLYGON 1, list kladu P1-30




LEGENDA

- | | |
|--|--|
| --- hranice zájmového území k vyjádření | --- nezaměřený průběh optického kabelu, HDPE trubky nebo souběh optického a metalického kabelu |
| --- NV přípojka, území s NV přípojkou CETIN | --- radiové sítě, ochranné pásmo radiové sítě |
| --- zaměřený průběh metalického kabelu | --- nadzemní sítě |
| --- zaměřený průběh optického kabelu, HDPE trubky nebo souběh optického a metalického kabelu | --- neprovazované sítě |
| --- nezaměřený průběh metalického kabelu | --- podzemní sítě cizí |
| --- nadzemní sítě cizí | --- síť s NV |
| | --- kolektor, kabelovod |

LEGENDA

- | | | | |
|---|--|---|--|
| | hranice zájmového území k vyjádření | | nezaměření průběh optického kabelu, HDPE trubky nebo souběh optického a metalického kabelu |
| | NN přípojka, území s NN přípojkou ČESTN | | radiové sítě, ochranné pásmo radiové sítě |
| | zaměření průběh metalického kabelu | | podzemní sítě |
| | zaměření průběh optického kabelu, HDPE trubky nebo souběh optického a metalického kabelu | | neprovazované sítě |
|  | nezaměřený průběh metalického kabelu |  | podzemní sítě cizí |
|  | podzemní sítě cizí |  | sítě s NN |

SITUAČNÍ VÝKRES - POLYGON 1, list kladu P1-32

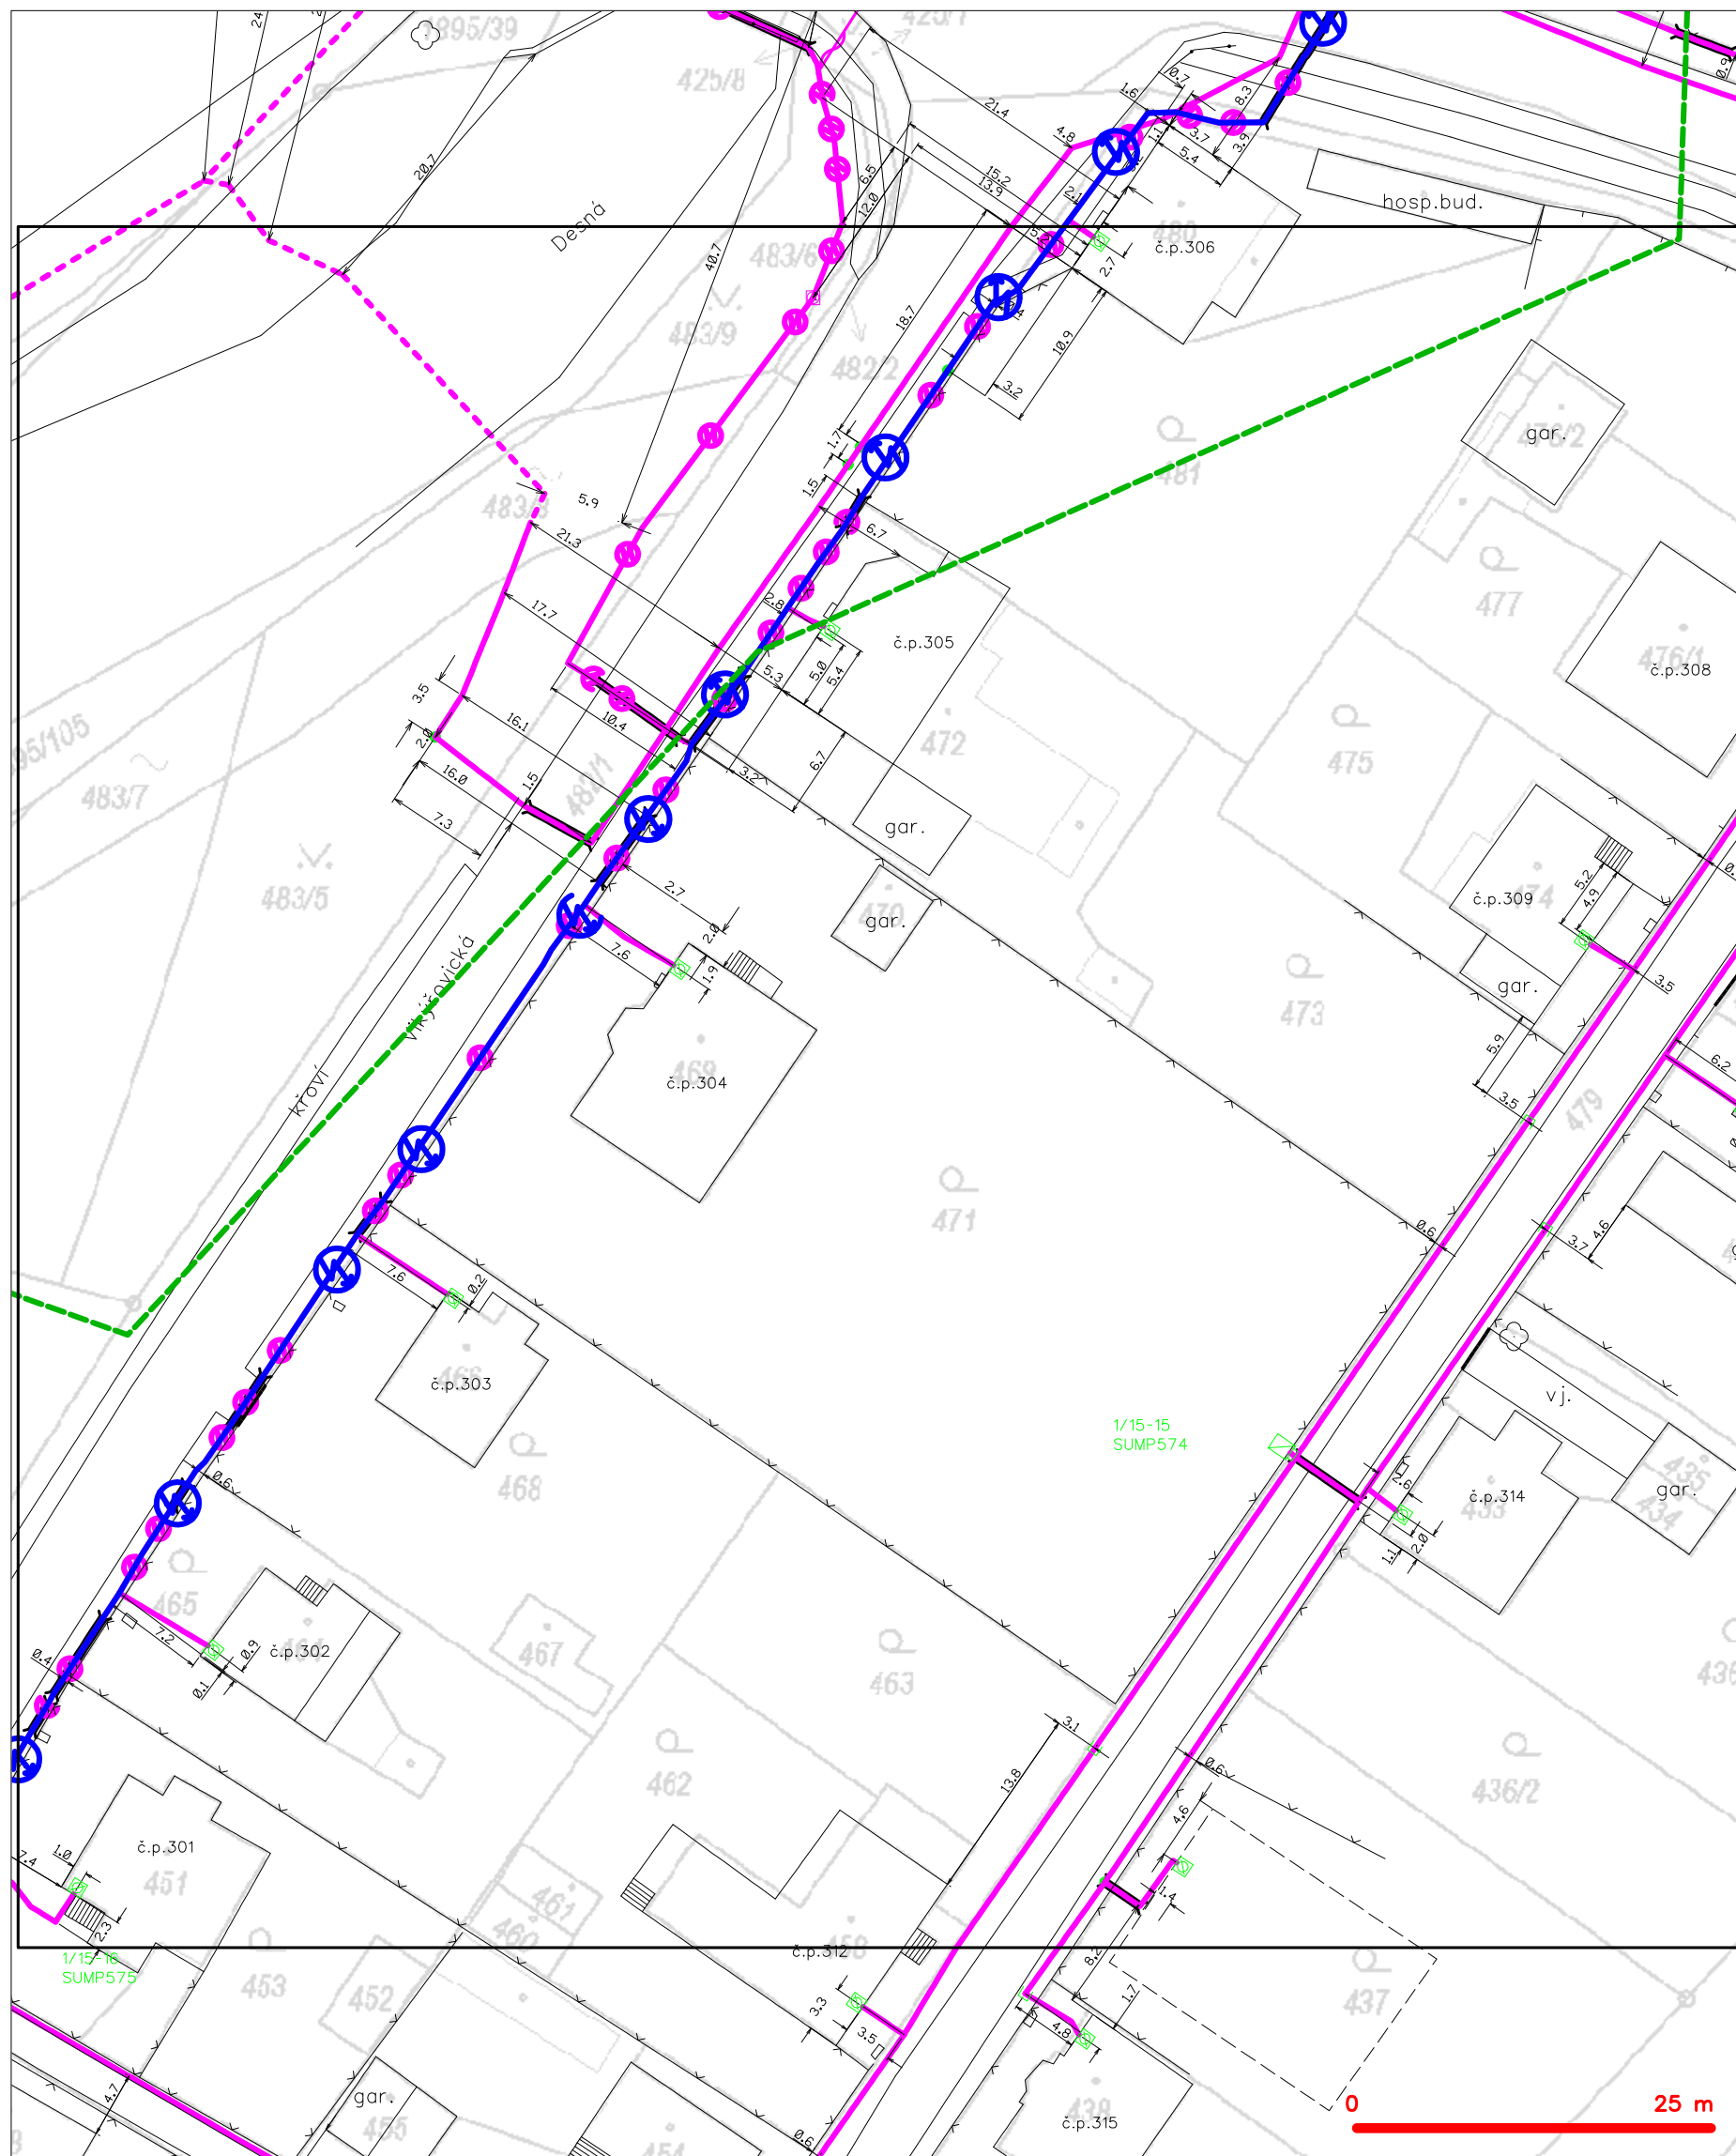

LEGENDA

- | | |
|---|--|
| <p>----- hranice zájmového území k vyjádření</p> <p>----- NV přípojka, území s NV přípojkou CETIN</p> <p>----- zaměřený průběh metalického kabelu</p> <p>----- zaměřený průběh optického kabelu, HDPE trubky</p> <p>----- nebo souběh optického a metalického kabelu</p> <p>----- nezaměřený průběh metalického kabelu</p> <p>----- nadzemní síť cizí</p> | <p>----- nezaměřený průběh optického kabelu, HDPE trubky</p> <p>----- nebo souběh optického a metalického kabelu</p> <p>----- radiové sítě, ochranné pásmo radiové sítě</p> <p>----- nadzemní síť</p> <p>----- neprovazované sítě</p> <p>----- podzemní síť cizí</p> <p>----- síť s NV</p> |
|---|--|
- ☐=☐☐☐ kolektor, kabelovod

AQUATIS a.s. / Ing. Hana Kabelková
Botanická 834/86
Brno
602 00



VÁŠ DOPIS ZNAČKY
001112028217

NAŠE ZNAČKA
8120077884

LINKA
800 850 860

MÍSTO ODESLÁNÍ / DNE
17. 12. 2020

Vyjádření Provozovatele distribuční soustavy k žádosti č. 8120077884

Vážený žadateli,

Vašemu požadavku o přeložku Hraběšická, kat. území: Vikýřovice, parc. č.: 1891/1, 788 13 Vikýřovice, Vikýřovice, ze dne 20. 11. 2020, lze vyhovět po splnění následujících podmínek.

Přeložka bude provedena tímto způsobem:

„Přírodě blízká protipovodňová opatření na řece Desné v ř. km 12,088 – 14,231“ Z důvodu výstavby protipovodňových opatření v obci Rapotín, bude provedeno přeložení PB č. 1 do nové pozice. Na nový sloup JB bude opětovně nainstalován stávající US_SU 1149. Dále bude provedena výměna venkovního vedení VN-AXEKVCEz 3x70mm, v úseku mezi sloupy PB č. 1 a č. 6 a VNk AXEKVCE 3x70mm od nové spojky po nový JB. Stávající kabel VNk bude vytěžen a ekologicky zlikvidován. Z důvodu výstavby protipovodňových opatření v obci Vikýřovice (most u restaurace u Jirsáka), bude provedena demontáž venkovního vedení 2x AES 4x95mm, cca. 35m, včetně 2 ks podpěrných bodů a 2 ks rozpojovacích skříní. Vedení bude nahrazeno novým zemním NNk 2x AYKY 3x240+120mm cca. 65m uloženým v nové budoucí konstrukci mostu, chodníku a cyklostezce. Ukončeno bude napojením na ul. K lužím. Dále bude směrem k ul. Jesenická provedeno přeložení zemního NNk AYKY 3x240+120mm, cca. 50m do nové trasy v délce 55m. K změně tras bude použito 6 ks přímých spojek NN.

Zmíněné úpravy může provést dle §47 zákona č. 458/2000 Sb. ve znění pozdějších předpisů (energetický zákon), pouze provozovatel (vlastník energetického zařízení) na náklady toho, kdo přeložku vyvolal. V příloze Vám zasíláme návrh smlouvy o uzavření budoucí smlouvy o realizaci přeložky distribučního zařízení ve 2 vyhotoveních. Pokud s tímto návrhem souhlasíte, tak oba podepsané návrhy zašlete na adresu ČEZ Distribuce, a. s., Guldenerova 19, 326 00, Plzeň k rukám pan(i) Michal Bezděk. Obratem Vám zašleme námi potvrzenou smlouvu. Po uzavření smlouvy zahájíme zpracování projektové dokumentace včetně získání stavebního povolení. Následně bude upřesněna výše ceny přeložky a uzavřena smlouva na její úhradu. Po úhradě zálohy bude provedena přeložka zařízení distribuční soustavy a zbylé náklady vyfakturovány po jejím ukončení.

Při úspěšném územním projednání stanoveného technického řešení činí odhad celkových nákladů na přeložku zařízení distribuční soustavy cca 1 010 000,00 Kč. Výše této ceny bude upřesněna smluvním vztahem.

Platnost stanoviska je do 18. 6. 2021, pokud v této lhůtě neproběhnou další vzájemná jednání upřesňující tuto dobu.

S pozdravem

A handwritten signature in black ink, appearing to be 'Vít Grabec', written in a cursive style.

Ing. Vít Grabec
Vedoucí oddělení Regionální obsluha

SMLOUVA

číslo: Z_S14_12_8120077884

o smlouvě budoucí o realizaci přeložky distribučního zařízení určeného k dodávce elektrické energie, uzavřené podle § 1785 a násl. zákona č. 89/2012 Sb., občanský zákoník ve znění pozdějších předpisů (dále jen „OZ“) a v souladu s § 47 zákona č. 458/2000 Sb., o podmínkách podnikání a o výkonu státní správy v energetických odvětvích a o změně některých zákonů (energetický zákon), ve znění pozdějších předpisů (dále jen „energetický zákon“).

I. SMLUVNÍ STRANY

PROVOZOVATEL:

ČEZ Distribuce, a. s., IČ 24729035, DIČ CZ24729035

se sídlem Děčín - Děčín IV-Podmokly, Teplická 874/8, 405 02 Děčín

zapsána v obchodním rejstříku vedeném Krajským soudem v Ústí nad Labem, oddíl B, vložka 2145

s předmětem podnikání (mimo jiné) – distribuce elektřiny na základě licence č. 121015583

bankovní spojení: Komerční banka, a. s., číslo účtu/kód banky: 35-4544580267/0100,

na základě pověření ze dne 23. 1. 2015 zastupuje: Ing. Vít Grabec, pozice: Vedoucí oddělení Regionální obsluha (dále jen „provozovatel“)

Kontaktní údaje:

Adresa pro písemný styk: ČEZ Distribuce, a. s., Plzeň, Guldenerova 2577/19, PSČ 326 00

Kontaktní bezplatná linka ČEZ Distribuce: 800 850 860 (hlášení poruch, distribuční požadavky, informace);

www.cezdistribuce.cz; E-mail: info@cezdistribuce.cz

ŽADATEL:

Obec Rapotín, Číslo zákazníka: 0011969167

Datum narození: , IČ: 00635901, DIČ: CZ00635901

Ulice: Šumperská 775

Obec: Rapotín, Dodací pošta: Rapotín, PSČ: 788 14

Zápis v obchodním rejstříku (rejstříkový soud a spisová značka (tj. oddíl a vložka));

Zástupce: Mgr. Lenka Zindulková, tel. č.: 777357327

(dále jen „žadatel“)

II. PŘEDMĚT SMLOUVY

Žadatel se zavazuje na základě písemné výzvy od provozovatele do 30 dnů od jejího doručení uzavřít konečnou smlouvu o realizaci přeložky distribučního zařízení určeného k dodávce elektrické energie (dále jen „konečná smlouva“), ve smyslu stanoviska provozovatele ze dne 17. 12. 2020 ev. č. 8120077884 na stavbu Hraběšická, Víkřovice, 788 13, Obec Rapotín (dále jen „přeložka“).

Provozovatel je povinen učinit uvedenou výzvu nejpozději do 30 dnů od splnění veškerých podmínek stanovených příslušnými právními předpisy pro zahájení stavby přeložky a zajištění jejího zhotovitele, nejdéle však do dvou let od uzavření této smlouvy, nedohodnou-li se provozovatel s žadatelem na prodloužení této lhůty.

V konečné smlouvě se provozovatel zaváže zajistit realizaci přeložky do 5 měsíců po uzavření konečné smlouvy o úhradě nákladů na přeložku, po vlastní úhradě zálohové platby na tyto náklady a po úspěšném předání a převzetí staveniště (za předpokladu vhodných klimatických podmínek).

III. PRÁVA A POVINNOSTI SMLUVNÍCH STRAN

a) PROVOZOVATEL:

1. Zajistí zpracování projektové dokumentace (dále též jen „PD“) na danou přeložku v rozsahu stanoveného technického řešení dle stanoviska provozovatele, jehož ev. č. je uvedeno v čl. II této smlouvy.
2. Zajistí nutnou inženýrskou činnost související s projektem vč. zajištění potřebného povolení podle stavebního zákona. Provozovatel je vázán povinností realizace přeložky pouze za předpokladu, že se k navrženému technickému řešení podaří získat potřebné povolení podle stavebního zákona (vyjma případů, kdy se na základě stavebního zákona toto povolení nevyžaduje).
3. Zajistí dodavatele přeložky.
4. Výše nákladů žadatele obsažených v konečné smlouvě se bude řídit těmito zásadami:
Na základě zákona č. 458/2000 Sb. § 47 ve znění pozdějších předpisů provozovatel zajistí realizaci přeložky na náklady žadatele.
Předběžný odhad celkových realizačních nákladů přeložky činí 1 010 000,00 Kč.
Předpokládané náklady (bez DPH) spojené s realizací přeložky budou vyčísleny po zajištění zhotovitele a upřesnění ceny hlavního materiálu dle zpracované projektové dokumentace ve smlouvě o realizaci přeložky. Skutečné náklady budou vyúčtovány po ukončení samotné realizace přeložky a po provedení vkladu případných věcných břemen (služebností) podle energetického zákona (dále jen „věcné břemeno“) k přeložkou dotčeným nemovitým věcem. V případě nutnosti zřízení věcných břemen vyvolaných přeložkou může být zálohová platba na realizaci přeložky rozdělena za účelem samostatného vyúčtování nákladů na tato věcná břemena.
5. Předpokladem pro uzavření konečné smlouvy je rovněž uzavření smluv o budoucích smlouvách o zřízení věcného břemene s vlastníky nemovitých věcí dotčených stavbou přeložky.

6. Po podepsání konečné smlouvy a úhradě zálohy na náklady realizace přeložky žadatelem zajistí realizaci stavby přeložky.
7. Zjistí-li provozovatel, že přeložku není možné za původních předpokládaných podmínek provést, oznámí tuto skutečnost bezodkladně žadateli společně s předložením návrhu dodatku k této smlouvě, případně s návrhem jiného řešení. Nepřijetí návrhu smluvního dodatku dle předchozí věty žadatelem ve lhůtě stanovené provozovatelem, která nesmí být kratší jak 30 dnů, zakládá právo provozovatele odstoupit od této smlouvy.

b) ŽADATEL:

1. Zavazuje se poskytnout za provozovatelem stanovených podmínek nezbytnou součinnost a podklady pro zhotovení PD.
2. Je povinen přijmout od provozovatele nabídku (návrh) konečné smlouvy ve lhůtě do 30 dnů od jejího doručení, pokud její obsah nebude odporovat ujednáním této smlouvy. Přijetím nabídky dle předchozí věty se rozumí zpětné doručení jednoho vyhotovení konečné smlouvy podepsané žadatelem provozovateli bez učinění jakýchkoliv dodatků nebo odchylek od obsahu nabídky. V opačném případě je provozovatel oprávněn od této smlouvy odstoupit a žadatel je povinen provozovateli nahradit v důsledku toho vzniklou škodu.
3. Pokud žadatel v průběhu zpracování svůj požadavek zruší nebo neuzavře ve lhůtě uvedené v bodě 2. konečnou smlouvu na realizaci přeložky, uhradí dosud vzniklé či konečné náklady za zpracování projektové dokumentace a na inženýrskou činnost na základě předložené faktury. Předběžný odhad celkové ceny za zpracování projektové dokumentace a inženýrskou činnost činí 178800,- Kč. Konečná cena za PD bude stanovena na základě součtu ceny za zpracování technické části PD a kalkulace ceny za uzavření nezbytných smluv o budoucích smlouvách na zřízení věcného břemene na přeložku dotčených nemovitých věcech, vč. uhrazených správních poplatků a nákladů na potřebné geodetické práce v rámci zpracování PD.
4. Na nemovitých věcech ve vlastnictví žadatele, dotčených stanoveným technickým řešením přeložky dle stanoviska provozovatele, jehož ev. č. je uvedeno v čl. II této smlouvy, umožní zřízení věcného břemene za finanční náhradu dle znění zákona 151/1997 Sb. a souvisejících předpisů, v platném znění. Smlouva o budoucí smlouvě na zřízení věcného břemene bude s žadatelem uzavřena v průběhu projekčních prací.
5. Je povinen se v rámci konečné smlouvy zavázat na svůj náklad v nezbytně nutném rozsahu k vyklizení a přípravě prostor pro stavbu přeložky na svých nemovitých věcech.

Smluvní strany se dohodly, že budou účinně spolupracovat při přípravě i realizaci celé stavby přeložky. Zároveň se zavazují vzájemně se informovat o všech skutečnostech majících vliv na závazky dohodnuté v této smlouvě.

IV. ZÁVĚREČNÁ USTANOVENÍ

1. Tato smlouva představuje úplnou dohodu mezi stranami smlouvy týkající se jejího předmětu a obsahu. Tato smlouva může být měněna nebo doplňována pouze formou číslovaných písemných dodatků podepsaných oběma smluvními stranami, a to pod sankcí jejich neplatnosti. Písemná forma je nezbytná i pro právní úkony směřující ke zrušení Smlouvy.
2. Odpověď smluvní strany podle ustanovení § 1740 odst. 3 OZ s dodatkem, odchylkou, byť i takovou, která podstatně nemění podmínky nabídky, není přijetím nabídky na uzavření smlouvy.
3. Smlouva nabývá platnosti a účinnosti dnem jejího podpisu oběma smluvními stranami.
4. Tato smlouva v celém rozsahu nahrazuje veškerá vzájemná jednání stran smlouvy uskutečněná před dnem uzavření smlouvy.
5. Je-li smlouva uzavírána prostředky umožňujícími komunikaci na dálku (distančním způsobem) nebo mimo obchodní prostory PDS, je žadatel (spotřebitel), oprávněn od této smlouvy odstoupit ve lhůtě 14 dnů od uzavření smlouvy a to písemně prostřednictvím formuláře, jehož náležitosti stanoví prováděcí právní předpis OZ a který je k dispozici na kontaktních místech provozovatele a ke stažení na webové adrese www.cezdistribuce.cz. Žadatel, je-li spotřebitelem současně žádá provozovatele, aby započal s plněním svého závazku dle této smlouvy ještě před uplynutím lhůty pro odstoupení od smlouvy dle předchozí věty a to ve smyslu § 1823 OZ.
6. Fyzické osoby, které tuto smlouvu za jednotlivé smluvní strany uzavírají, tímto prohlašují, že jsou plně oprávněny k jejímu platnému uzavření.
7. Smlouva je vyhotovena ve dvou stejnopisech s platností originálu, z nichž každá strana obdrží po jednom stejnopisu.
8. Osobní údaje subjektu údajů jsou zpracovávány v souladu s příslušnými aktuálně platnými a účinnými právními předpisy České republiky a Evropské unie. Bližší informace týkající se zpracování osobních údajů a právních předpisů, na jejichž základě je zpracování prováděno, jsou dostupné na stránkách www.cezdistribuce.cz/gdpr nebo je společnost ČEZ Distribuce, a. s., subjektu údajů na požádání poskytne.
9. Žadatel svým podpisem současně potvrzuje, že (vedle výše uvedených informací) je si též plně vědom všech svých práv v souvislosti s poskytnutím svých osobních údajů k účelu danému touto smlouvou a rovněž potvrzuje pravdivost a aktuálnost osobních údajů, které k účelu předmětné smlouvy poskytl. Žadatel se podpisem smlouvy též zavazuje prokazatelně provozovateli oznámit do pěti pracovních dnů případné změny svých osobních údajů.
10. Smluvní strany berou na vědomí, že na tuto smlouvu nedopadá povinnost uveřejnění v registru smluv ve smyslu zákona č. 340/2015 Sb., o zvláštních podmínkách účinnosti některých smluv, uveřejňování těchto smluv a o registru smluv (zákon o registru smluv), ve znění pozdějších předpisů.
11. Smluvní strany prohlašují, že se s obsahem této smlouvy řádně seznámily a jejím jednotlivým ustanovením rozumí. Dále prohlašují, že tato smlouva je projevem jejich svobodné, vážné, určité a srozumitelné vůle, že ji uzavírají dobrovolně, nikoliv v tísní, pod nátlakem nebo za nápadně jednostranně nevýhodných podmínek, na důkaz čehož připojují své podpisy.

ZA ŽADATELE:

ZA PROVOZOVATELE:

ČEZ Distribuce, a. s.

JMÉNO, PŘIJMENÍ, FUNKCE

Ing. Vít Grabec
Vedoucí oddělení Regionální obsluha

DATUM A MÍSTO

PODPIS

DATUM A MÍSTO

PODPIS

SMLOUVA

číslo: Z_S14_12_8120077884

o smlouvě budoucí o realizaci přeložky distribučního zařízení určeného k dodávce elektrické energie, uzavřené podle § 1785 a násl. zákona č. 89/2012 Sb., občanský zákoník ve znění pozdějších předpisů (dále jen „OZ“) a v souladu s § 47 zákona č. 458/2000 Sb., o podmínkách podnikání a o výkonu státní správy v energetických odvětvích a o změně některých zákonů (energetický zákon), ve znění pozdějších předpisů (dále jen „energetický zákon“).

I. SMLUVNÍ STRANY

PROVOZOVATEL:

ČEZ Distribuce, a. s., IČ 24729035, DIČ CZ24729035

se sídlem Děčín - Děčín IV-Podmokly, Teplická 874/8, 405 02 Děčín

zapsána v obchodním rejstříku vedeném Krajským soudem v Ústí nad Labem, oddíl B, vložka 2145

s předmětem podnikání (mimo jiné) – distribuce elektřiny na základě licence č. 121015583

bankovní spojení: Komerční banka, a. s., číslo účtu/kód banky: 35-4544580267/0100,

na základě pověření ze dne 23. 1. 2015 zastupuje: Ing. Vít Grabec, pozice: Vedoucí oddělení Regionální obsluha (dále jen „provozovatel“)

Kontaktní údaje:

Adresa pro písemný styk: ČEZ Distribuce, a. s., Plzeň, Guldenerova 2577/19, PSČ 326 00

Kontaktní bezplatná linka ČEZ Distribuce: 800 850 860 (hlášení poruch, distribuční požadavky, informace);

www.cezdistribuce.cz; E-mail: info@cezdistribuce.cz

ŽADATEL:

Obec Rapotín, Číslo zákazníka: 0011969167

Datum narození: , IČ: 00635901, DIČ: CZ00635901

Ulice: Šumperská 775

Obec: Rapotín, Dodací pošta: Rapotín, PSČ: 788 14

Zápis v obchodním rejstříku (rejstříkový soud a spisová značka (tj. oddíl a vložka));

Zástupce: Mgr. Lenka Zindulková, tel. č.: 777357327

(dále jen „žadatel“)

II. PŘEDMĚT SMLOUVY

Žadatel se zavazuje na základě písemné výzvy od provozovatele do 30 dnů od jejího doručení uzavřít konečnou smlouvu o realizaci přeložky distribučního zařízení určeného k dodávce elektrické energie (dále jen „konečná smlouva“), ve smyslu stanoviska provozovatele ze dne 17. 12. 2020 ev. č. 8120077884 na stavbu Hraběšická, Víkřovice, 788 13, Obec Rapotín (dále jen „přeložka“).

Provozovatel je povinen učinit uvedenou výzvu nejpozději do 30 dnů od splnění veškerých podmínek stanovených příslušnými právními předpisy pro zahájení stavby přeložky a zajištění jejího zhotovitele, nejdéle však do dvou let od uzavření této smlouvy, nedohodnou-li se provozovatel s žadatelem na prodloužení této lhůty.

V konečné smlouvě se provozovatel zaváže zajistit realizaci přeložky do 5 měsíců po uzavření konečné smlouvy o úhradě nákladů na přeložku, po vlastní úhradě zálohové platby na tyto náklady a po úspěšném předání a převzetí staveniště (za předpokladu vhodných klimatických podmínek).

III. PRÁVA A POVINNOSTI SMLUVNÍCH STRAN

a) PROVOZOVATEL:

1. Zajistí zpracování projektové dokumentace (dále též jen „PD“) na danou přeložku v rozsahu stanoveného technického řešení dle stanoviska provozovatele, jehož ev. č. je uvedeno v čl. II této smlouvy.
2. Zajistí nutnou inženýrskou činnost související s projektem vč. zajištění potřebného povolení podle stavebního zákona. Provozovatel je vázán povinností realizace přeložky pouze za předpokladu, že se k navrženému technickému řešení podaří získat potřebné povolení podle stavebního zákona (vyjma případů, kdy se na základě stavebního zákona toto povolení nevyžaduje).
3. Zajistí dodavatele přeložky.
4. Výše nákladů žadatele obsažených v konečné smlouvě se bude řídit těmito zásadami:
Na základě zákona č. 458/2000 Sb. § 47 ve znění pozdějších předpisů provozovatel zajistí realizaci přeložky na náklady žadatele.
Předběžný odhad celkových realizačních nákladů přeložky činí 1 010 000,00 Kč.
Předpokládané náklady (bez DPH) spojené s realizací přeložky budou vyčísleny po zajištění zhotovitele a upřesnění ceny hlavního materiálu dle zpracované projektové dokumentace ve smlouvě o realizaci přeložky. Skutečné náklady budou vyúčtovány po ukončení samotné realizace přeložky a po provedení vkladu případných věcných břemen (služebností) podle energetického zákona (dále jen „věcné břemeno“) k přeložkou dotčeným nemovitým věcem. V případě nutnosti zřízení věcných břemen vyvolaných přeložkou může být zálohová platba na realizaci přeložky rozdělena za účelem samostatného vyúčtování nákladů na tato věcná břemena.
5. Předpokladem pro uzavření konečné smlouvy je rovněž uzavření smluv o budoucích smlouvách o zřízení věcného břemene s vlastníky nemovitých věcí dotčených stavbou přeložky.

6. Po podepsání konečné smlouvy a úhradě zálohy na náklady realizace přeložky žadatelem zajistí realizaci stavby přeložky.
7. Zjistí-li provozovatel, že přeložku není možné za původních předpokládaných podmínek provést, oznámí tuto skutečnost bezodkladně žadateli společně s předložením návrhu dodatku k této smlouvě, případně s návrhem jiného řešení. Nepřijetí návrhu smluvního dodatku dle předchozí věty žadatelem ve lhůtě stanovené provozovatelem, která nesmí být kratší jak 30 dnů, zakládá právo provozovatele odstoupit od této smlouvy.

b) ŽADATEL:

1. Zavazuje se poskytnout za provozovatelem stanovených podmínek nezbytnou součinnost a podklady pro zhotovení PD.
2. Je povinen přijmout od provozovatele nabídku (návrh) konečné smlouvy ve lhůtě do 30 dnů od jejího doručení, pokud její obsah nebude odporovat ujednáním této smlouvy. Přijetím nabídky dle předchozí věty se rozumí zpětné doručení jednoho vyhotovení konečné smlouvy podepsané žadatelem provozovateli bez učinění jakýchkoliv dodatků nebo odchylek od obsahu nabídky. V opačném případě je provozovatel oprávněn od této smlouvy odstoupit a žadatel je povinen provozovateli nahradit v důsledku toho vzniklou škodu.
3. Pokud žadatel v průběhu zpracování svůj požadavek zruší nebo neuzavře ve lhůtě uvedené v bodě 2. konečnou smlouvu na realizaci přeložky, uhradí dosud vzniklé či konečné náklady za zpracování projektové dokumentace a na inženýrskou činnost na základě předložené faktury. Předběžný odhad celkové ceny za zpracování projektové dokumentace a inženýrskou činnost činí 178800,- Kč. Konečná cena za PD bude stanovena na základě součtu ceny za zpracování technické části PD a kalkulace ceny za uzavření nezbytných smluv o budoucích smlouvách na zřízení věcného břemene na přeložku dotčených nemovitých věcech, vč. uhrazených správních poplatků a nákladů na potřebné geodetické práce v rámci zpracování PD.
4. Na nemovitých věcech ve vlastnictví žadatele, dotčených stanoveným technickým řešením přeložky dle stanoviska provozovatele, jehož ev. č. je uvedeno v čl. II této smlouvy, umožní zřízení věcného břemene za finanční náhradu dle znění zákona 151/1997 Sb. a souvisejících předpisů, v platném znění. Smlouva o budoucí smlouvě na zřízení věcného břemene bude s žadatelem uzavřena v průběhu projekčních prací.
5. Je povinen se v rámci konečné smlouvy zavázat na svůj náklad v nezbytně nutném rozsahu k vyklizení a přípravě prostor pro stavbu přeložky na svých nemovitých věcech.

Smluvní strany se dohodly, že budou účinně spolupracovat při přípravě i realizaci celé stavby přeložky. Zároveň se zavazují vzájemně se informovat o všech skutečnostech majících vliv na závazky dohodnuté v této smlouvě.

IV. ZÁVĚREČNÁ USTANOVENÍ

1. Tato smlouva představuje úplnou dohodu mezi stranami smlouvy týkající se jejího předmětu a obsahu. Tato smlouva může být měněna nebo doplňována pouze formou číslovaných písemných dodatků podepsaných oběma smluvními stranami, a to pod sankcí jejich neplatnosti. Písemná forma je nezbytná i pro právní úkony směřující ke zrušení Smlouvy.
2. Odpověď smluvní strany podle ustanovení § 1740 odst. 3 OZ s dodatkem, odchylkou, byť i takovou, která podstatně nemění podmínky nabídky, není přijetím nabídky na uzavření smlouvy.
3. Smlouva nabývá platnosti a účinnosti dnem jejího podpisu oběma smluvními stranami.
4. Tato smlouva v celém rozsahu nahrazuje veškerá vzájemná jednání stran smlouvy uskutečněná před dnem uzavření smlouvy.
5. Je-li smlouva uzavírána prostředky umožňujícími komunikaci na dálku (distančním způsobem) nebo mimo obchodní prostory PDS, je žadatel (spotřebitel), oprávněn od této smlouvy odstoupit ve lhůtě 14 dnů od uzavření smlouvy a to písemně prostřednictvím formuláře, jehož náležitosti stanoví prováděcí právní předpis OZ a který je k dispozici na kontaktních místech provozovatele a ke stažení na webové adrese www.cezdistribuce.cz. Žadatel, je-li spotřebitelem současně žádá provozovatele, aby započal s plněním svého závazku dle této smlouvy ještě před uplynutím lhůty pro odstoupení od smlouvy dle předchozí věty a to ve smyslu § 1823 OZ.
6. Fyzické osoby, které tuto smlouvu za jednotlivé smluvní strany uzavírají, tímto prohlašují, že jsou plně oprávněny k jejímu platnému uzavření.
7. Smlouva je vyhotovena ve dvou stejnopisech s platností originálu, z nichž každá strana obdrží po jednom stejnopisu.
8. Osobní údaje subjektu údajů jsou zpracovávány v souladu s příslušnými aktuálně platnými a účinnými právními předpisy České republiky a Evropské unie. Bližší informace týkající se zpracování osobních údajů a právních předpisů, na jejichž základě je zpracování prováděno, jsou dostupné na stránkách www.cezdistribuce.cz/gdpr nebo je společnost ČEZ Distribuce, a. s., subjektu údajů na požádání poskytne.
9. Žadatel svým podpisem současně potvrzuje, že (vedle výše uvedených informací) je si též plně vědom všech svých práv v souvislosti s poskytnutím svých osobních údajů k účelu danému touto smlouvou a rovněž potvrzuje pravdivost a aktuálnost osobních údajů, které k účelu předmětné smlouvy poskytl. Žadatel se podpisem smlouvy též zavazuje prokazatelně provozovateli oznámit do pěti pracovních dnů případně změny svých osobních údajů.
10. Smluvní strany berou na vědomí, že na tuto smlouvu nedopadá povinnost uveřejnění v registru smluv ve smyslu zákona č. 340/2015 Sb., o zvláštních podmínkách účinnosti některých smluv, uveřejňování těchto smluv a o registru smluv (zákon o registru smluv), ve znění pozdějších předpisů.
11. Smluvní strany prohlašují, že se s obsahem této smlouvy řádně seznámily a jejím jednotlivým ustanovením rozumí. Dále prohlašují, že tato smlouva je projevem jejich svobodné, vážné, určité a srozumitelné vůle, že ji uzavírají dobrovolně, nikoliv v tísní, pod nátlakem nebo za nápadně jednostranně nevýhodných podmínek, na důkaz čehož připojují své podpisy.

ZA ŽADATELE:

ZA PROVOZOVATELE:

ČEZ Distribuce, a. s.

JMÉNO, PŘIJMENÍ, FUNKCE

Ing. Vít Grabec
Vedoucí oddělení Regionální obsluha

DATUM A MÍSTO

PODPIS

DATUM A MÍSTO

PODPIS

[illegible][illegible]

30-1130
Rapońn-u ZOO parku

Obec Rapotín
Šumperská 775
788 14 RAPOTÍN



00000000101798289702

NAŠE ZNAČKA
001129385626

VYŘIZUJE / LINKA
Michal Bezděk / 800 850 860

MÍSTO ODESLÁNÍ / DNE
Plzeň 16. 11. 2022

Vyjádření k projektové dokumentaci ke stavbě ve smyslu energetického zákona a příslušných technických norem

Vážená paní, vážený pane,

dovolte nám, abychom reagovali na Vaši žádost ze dne 31. 10. 2022, ve které nás žádáte o vydání vyjádření k projektové dokumentaci pro účely územního a stavebního řízení.

V zájmovém území k zamýšlené stavbě a/nebo s ní související činnosti na pozemku parcelní číslo dle PD v katastrálním území Víkýřovice, Rapotín vedené pod názvem „PROTIPOVODŇOVÁ OPATŘENÍ NA ŘECE DESNÉ ř. km 12,088 - 14,231“ se nachází zařízení **nadzemního vedení VN, podzemního a nadzemního vedení NN** v majetku provozovatele distribuční soustavy společnosti ČEZ Distribuce, a. s.

Sdělujeme Vám, že společnost ČEZ Distribuce, a. s., souhlasí s předloženou projektovou dokumentací.

Platnost tohoto souhlasu je vázána na dodržení následujících podmínek:

1. Stavba se nesmí dotknout trasy a ochranného pásma podzemních vedení.
Bude dodržena minimální vzdálenosti 1m od krajního kabelu (ochranné pásmo podzemního vedení).
Je zakázáno provádět veškeré pozemní práce, při kterých by byla narušena stabilita podpěrných bodů - sloupů nebo stožárů. Nesmí být dotčeny podpěry nadzemního vedení s dodržením vzdálenosti min. 1m.
Veškeré práce a stavby budou prováděny v minimální vzdálenosti 1m od stávajících podpěrných bodů.
Podmínkou souhlasného stanoviska je realizace přeložky dle smlouvy č. 8120077884.
2. Podmínkou pro zahájení činnosti v blízkosti zařízení distribuční soustavy, resp. v ochranném pásmu je platné sdělení o existenci zařízení v majetku společnosti ČEZ Distribuce, a. s., pro výše uvedené zájmové území, které získáte prostřednictvím Geoportálu (geoportal.cezdistribuce.cz), při dodržení podmínek uvedených ve sdělení a v tomto vyjádření.
3. V dostatečném časovém předstihu před zahájením prací je nutné podat žádost o udělení souhlasu s činností a umístěním stavby v blízkosti zařízení distribuční soustavy, resp. v ochranném pásmu. Postup a formulář je k dispozici na www.cezdistribuce.cz. Při realizaci stavby je nutné se řídit podmínkami, které budou stanoveny v případě kladného posouzení podané žádosti.
4. Místa křížení a souběhy ostatních zařízení a staveb se zařízeními energetickými, komunikačními sítěmi pro elektronickou komunikaci nebo zařízeními technické infrastruktury musí být vyprojektovány a provedeny v souladu s platnými normami a předpisy, zejména s ČSN 33 2000-5-52, ČSN EN 50110-1, ČSN EN 50341-1, ČSN 73 6005 a PNE 33 0000-6, PNE 33 3301, PNE 34 1050.

ČEZ Distribuce, a. s.

Děčín - Děčín IV-Podmokly, Teplická 874/8, PSČ 405 02 | IČO: 24729035, DIČ: CZ24729035 |
zapsaná v obchodním rejstříku vedeném Krajským soudem v Ústí nad Labem, sp. zn. B 2145 |
bezplatná linka: 800 850 860, e-mail: info@cezdistribuce.cz, www.cezdistribuce.cz |
zasílací adresa: ČEZ Distribuce, a. s., Plzeň, Guldenerova 2577/19, PSČ 326 00

Otočte prosím

5. V případě nadzemního vedení nn budou pro stavby a konstrukce dodrženy odstupové vzdálenosti uvedené v PNE 33 3302 a hranu výkopu doporučujeme při realizaci stavby umístit min. 1 m od základové části podpěrného bodu.
6. Při realizaci stavby a/nebo provádění související činnosti nesmí dojít v žádném případě k nebezpečnému přiblížení osob, věcí, zařízení nebo mechanismů a strojů k živým částem pod napětím, tj. musí být dodržena minimální vzdálenost 1 m od živých částí zařízení nn, 2 m od vedení vn a 3 m od vedení vnn, dle PNE 33 0000-6 s vazbou na ČSN EN 50110-1, pokud není větší vzdálenost stanovena v jiném předpisu (např. ČSN ISO 12480-1). V případě, že nebude možné tuto vzdálenost dodržet, je žadatel povinen požádat o vypnutí předmětného elektrického zařízení, případně o dočasné zaizolování vodičů nn.
7. Pracovníci provádějící práce budou prokazatelně poučeni o nebezpečí, které hrozí při nedodržení bezpečnostních předpisů. S ohledem na provádění prací v blízkosti zařízení distribuční soustavy, resp. v ochranném pásmu upozorňujeme na možnost nebezpečných vlivů od elektrického zařízení. Opatření proti těmto vlivům je na straně žadatele, dodavatele prací nebo jimi pověřených osobách. ČEZ Distribuce, a. s., nepřevzme žádnou zodpovědnost za případné škody, které vzniknou následkem poruchy nebo havárie elektrického zařízení za nepředvídaných okolností nebo nedodržením výše uvedených podmínek.
8. Stavbou nebude narušeno stávající uzemnění nadzemního vedení ani statika podpěrných bodů. Nebude-li možné toto dodržet je nutné situaci řešit formou přeložky zařízení distribuční soustavy ve smyslu § 47 zákona č. 458/2000 Sb., v platném znění.
9. V případě činnosti a/nebo stavby v blízkosti elektrického vedení, resp. v ochranném pásmu bude dotčený prostor ze všech stran možného přístupu/vjezdu po celou dobu realizace viditelně označen výstražnou cedulí.
10. Umístěním stavby nesmí dojít ke ztížení přístupu našich pracovníků a pracovníků námi pověřených firem k zařízení v majetku společnosti ČEZ Distribuce, a. s. Při případné úpravě povrchu nesmí dojít ke změně výškové nivelity země oproti současnému stavu.
11. Musí být dodrženy Podmínky pro práce v ochranných pásmech zařízení, které jsou v platném znění k dispozici na www.cezdistribuce.cz, popř. jsou součástí vydaného sdělení o existenci zařízení v majetku společnosti ČEZ Distribuce, a. s.
12. Dojde-li k obnažení podzemního vedení nebo k poškození energetického zařízení, sítě pro elektronickou komunikaci nebo zařízení se sítí pro elektronickou komunikaci související nebo zařízení technické infrastruktury ve vlastnictví ČEZ Distribuce, a. s., nahláste nám prosím tuto skutečnost bezodkladně jako poruchu na bezplatnou linku 800 850 860. Poškození nebo mimořádné události způsobené na zařízení žadatelem, dodavatelem prací nebo jimi pověřenými osobami budou opraveny na náklady viníka. Zahrnutí obnažených, případně poškozených částí podzemního vedení může být provedeno pouze po souhlasu vydaném společností ČEZ Distribuce, a. s.
13. Toto vyjádření se nevztahuje na zařízení v majetku společností ČEZ ICT Services, a. s., a Telco Pro Services, a. s.
14. Toto vyjádření nenahrazuje souhlas k zajištění příkonu elektrické energie.

Platnost tohoto vyjádření je 1 rok od data vydání.

Zjistí-li provozovatel distribuční soustavy, že nejsou dodrženy stanovené podmínky, vyhrazuje si právo kdykoli odvolat své souhlasné vyjádření.



0000000101796289702

S pozdravem



Ing. Vít Grabec
Vedoucí oddělení Regionální péče
ČEZ Distribuce, a. s.



SMLOUVA O ZAJIŠTĚNÍ PŘELOŽKY PLYNÁRENSKÉHO ZAŘÍZENÍ A ÚHRADĚ NÁKLADŮ S NÍ SOUVISEJÍCÍCH

číslo smlouvy: 4000234699

Čl. I. Smluvní strany

1.

GasNet, s.r.o.

Sídlo: Klíšská 940/96, Klíše, 400 01 Ústí nad Labem

Spisová značka: C 23083 vedená u Krajského soudu v Ústí nad Labem

Banka: Československá obchodní banka, a.s. Číslo účtu: 17663193/0300

IČO: 27295567

DIČ: CZ27295567

ID datové schránky: rdxzhzt

zastoupen na základě plné moci společnosti

GasNet Služby, s.r.o.

Sídlo: Plynárenská 499/1, Zábrdovice, 602 00 Brno

Spisová značka: C 57165 vedená u Krajského soudu v Brně

Zastoupena: Ing. Janou Ilenčíkovou, vedoucí připojování a rozvoje PZ-Morava sever 2 a

Pavlem Sedlickým, specialistou připojování a rozvoje PZ-Morava sever 2

Banka: Československá obchodní banka, a.s. Číslo účtu: 17837923/0300

IČO: 27935311

DIČ: CZ27935311

ID datové schránky: jnnys6

jako vlastník plynárenského zařízení (dále jen „vlastník PZ“)

a

2.

Obec Rapotín

Sídlo: Šumperská 775, Rapotín

PSČ: 788 14

Zastoupená (jméno, funkce):

Mgr. Bohuslav Hudec, starosta obce

IČO: 00635901

DIČ: CZ00635901

Banka: Komerční banka, a.s., Šumperk

Číslo účtu: 21521841/0100

Tel/fax: 588 884 411, 588 884 408

ID datové schránky: nk3bjc2

jako osoba vyvolávající přeložku plynárenského zařízení (dále jen „stavebník“)

Čl. II. Předmět smlouvy

1. Předmětem této smlouvy je úprava práv a povinností spojených s provedením přeložky plynárenského zařízení (dále jen „PZ“) či jeho části plynovodů a přípojek, **SO 60.4.1 Přeložky plynovodu STL u mostu na ulici Hraběšická** (dále jen „přeložka PZ“), v obci Vikýřovice, k.ú. Vikýřovice, které je v majetku vlastníka PZ, dále podmínky její realizace a nabytí vlastnictví ke zrušené části PZ stavebníkem. Potřeba přeložky PZ je vyvolána realizací stavby: **Přírodě blízká protipovodňová opatření na řece Desné v ř.km 12,088-14,231**, jejímž investorem je stavebník.
2. Rozsah přeložky PZ včetně předpokládaných nákladů je specifikován ve stanovisku vlastníka PZ ze dne 23. 3. 2020 číslo 5002113209.

Její technické řešení může být upřesňováno v průběhu přípravy stavby v jednotlivých stupních projektové dokumentace (dále jen „PD“). Tyto změny mohou mít vliv na výši předpokládaných nákladů na provedení přeložky PZ.

3. Smluvní strany se dohodly podle ustanovení § 70 zákona č. 458/2000 Sb., o podmínkách podnikání a o výkonu státní správy v energetických odvětvích a o změně některých zákonů, ve znění pozdějších předpisů (dále jen „energetický zákon“), že stavebník svým jménem a na své náklady pro vlastníka PZ zajistí veškeré činnosti spojené s provedením přeložky PZ v rozsahu sjednaném v této smlouvě a které budou vyplývat z PD.
4. Touto smlouvou se dále vymezuje rozsah spolupráce, vzájemných práv a povinností smluvních stran v období přípravy a realizace stavby přeložky PZ, za účelem zajištění jejího řádného budoucího provozu, zejména z hlediska bezpečnosti, spolehlivosti a hospodárnosti.

čl. III.

Termín provedení stavby

1. Přeložku PZ podle článku II. této smlouvy zajistí stavebník v předpokládaném termínu 2022-2023, a to včetně provedení propojovacích prací na stávající PZ a zprovoznění přeložky.

čl. IV.

Práva a povinnosti smluvních stran

A. Stavebník

1. U autorizovaného projektanta nechá na své náklady zpracovat PD, která bude technickým podkladem pro správní řízení o povolení stavby dle zákona č. 183/2006 Sb., o územním plánování a stavebním řádu, ve znění pozdějších předpisů (dále jen „stavební zákon“) vedeného příslušným stavebním úřadem, jehož výsledkem bude vystavení příslušného dokladu dle stavebního zákona opravňujícího k realizaci přeložky PZ a předloží ji k odsouhlasení vlastníkově PZ.
2. Zavazuje se k zapracování případných připomínek vlastníka PZ do PD. Pouze taková PD je způsobilým technickým podkladem pro jednání se stavebním úřadem.
3. Zavazuje se zadat realizaci stavby přeložky PZ pouze zhotoviteli, který je pro činnosti na plynárenských zařízeních certifikován v souladu s TPG 923 01, dodrží podmínky této smlouvy a stavbu přeložky PZ zrealizuje dle schválené PD.
4. Zavazuje se, že zhotovitele přeložky PZ prokazatelně seznámí s PD schválenou vlastníkem PZ a s podmínkami stanovenými vlastníkem PZ pro realizaci přeložky PZ v této smlouvě.
5. Zaváže zhotovitele přeložky PZ, aby nejpozději 5 dnů před zahájením stavby přeložky PZ nahlásil termín zahájení prostřednictvím webového rozhraní vlastníka PZ, na adrese: <https://www.gasnet.cz/cs/pristup-dodavatele/> z důvodu ustanovení zaměstnance vlastníka PZ, který bude provádět kontroly přeložky PZ. Zaváže zhotovitele přeložky PZ, aby nejpozději pět pracovních dnů předem oznámil vlastníkově PZ zahájení předepsaných zkoušek v souladu se stanoviskem vlastníka PZ k PD.
6. Při realizaci přeložky je povinen dodržet podmínky uvedené ve stanovisku vlastníka PZ k PD přeložky PZ. Tyto podmínky nesmí být v rozporu s touto smlouvou, ledaže podmínky budou vycházet ze změn právních předpisů, technických norem, technických pravidel nebo rozhodnutí příslušného orgánu.
7. Je povinen provádět všechny činnosti související s realizací přeložky PZ s odbornou péčí.
8. Zavazuje se respektovat připomínky a pokyny vlastníka PZ vznesené při kontrolní činnosti, které nebudou v rozporu s touto smlouvou, a rovněž další podmínky, které

v termínu realizace přeložky vyplynou ze změn právních předpisů, technických norem, technických pravidel nebo rozhodnutí příslušného orgánu. Tyto další podmínky musí vlastník PZ zapsat do stavebního deníku přeložky PZ.

9. Zavazuje se uhradit nezbytně nutné náklady spojené s odpojením a propojením překládaného PZ s/od distribuční soustavou/y, zejména náklady za případné použití bezodstávkových technologií pro zásobování stávajících odběratelů a náklady vlastníka PZ spojené s účastí na odpojení a propojení překládaného PZ prostřednictvím zhotovitele přeložky PZ a náhradu škody za uniklý plyn odpuštěný při propoji.
10. Zaváže zhotovitele přeložky PZ provést odpoje a propoje podle technologického postupu, který zhotovitel přeložky PZ předloží vlastníku PZ k odsouhlasení nejpozději 12 pracovních dnů před zahájením propojovacích prací. Má-li dojít k omezení nebo přerušení distribuce plynu zákazníkům (dále jen „odstávka“), zavazuje se stavebník zajistit u zhotovitele přeložky PZ zpracování předběžného pracovního postupu a předložit jej ve vlastním zájmu k odsouhlasení vlastníku PZ nejpozději 30 kalendářních dnů před zahájením propojovacích prací, aby vlastník PZ mohl zabezpečit splnění své povinnosti podle § 59 odst. 5 energetického zákona a oznámit včas dotčeným účastníkům trhu s plynem přerušení nebo omezení distribuce plynu.

Předběžný pracovní postup musí obsahovat název akce, přesnou specifikaci rozsahu odstávky (možno i vyznačit v situaci z projektu), předpokládanou dobu trvání odstávky a předpokládaný termín zahájení a ukončení odstávky, který musí splňovat následující podmínky:

- u plánovaných jednodenních odstávek lze předpokládaný termín zahájení a ukončení odstávky uvést tak, aby mezi zahájením a ukončením odstávky nebyla doba delší než 7 kalendářních dnů;
- u plánovaných vícedenních odstávek lze předpokládaný termín zahájení a ukončení odstávky uvést tak, aby mezi zahájením a ukončením odstávky nebyla doba delší než předpokládaná doba odstávky navýšená maximálně o 7 kalendářních dnů.

Stavebník se zavazuje zavázat zhotovitele přeložky PZ k dodržení oznámeného termínu provádění propojovacích prací.

11. Propojení přeložky PZ s distribuční soustavou může být realizováno nejdříve po protokolárním předání a převzetí přeložky PZ a podpisu Zápisu o odevzdání a převzetí přeložky PZ ke vpuštění plynu mezi stavebníkem, zhotovitelem přeložky PZ a vlastníkem PZ, ke které je povinen vyzvat vlastníka PZ stavebník nebo jím pověřená osoba.
12. V případě, že se jedná o přeložku samostatné plynovodní přípojky (definovanou v čl. II, odst. 1) prováděnou smluvním zhotovitelem vlastníka PZ (dále jen „Technický partner“), může Technický partner provést odpoje a propoje před provedením protokolárního předání a převzetí přeložky PZ v souladu s ustanovením čl. IV, odst. 10. Protokolární předání a převzetí přeložky PZ bude provedeno nejpozději do 30 kalendářních dnů od provedení propojení přípojky.
13. Při protokolárním předání a převzetí přeložky PZ předá stavebník listiny a doklady v originálním vyhotovení stanovené TPG 905 01 a doklady požadované vlastníkem PZ v jeho stanovisku k PD přeložky PZ, zejména doklady opravňující k realizaci a dokládající stav předávané přeložky PZ dle stavebního zákona.
14. Při plnění předmětu této smlouvy se stavebník zavazuje dodržovat příslušné obecné závazné předpisy, technické normy a technická pravidla (např. EN ČSN, ČSN, TPG), pokyny vlastníka, zápisy a dohody smluvních stran a podmínky a vyjádření veřejnoprávních orgánů.
15. Při plnění předmětu této smlouvy se stavebník zavazuje dodržovat i vnitřní dokumenty vlastníka PZ, které se vztahují k výstavbě PZ a které jsou zveřejněny na jeho internetových stránkách <https://www.gasnet.cz/cs/technicke-dokumenty/>.

16. Zavazuje se nahradit škody vzniklé při přípravě či realizaci přeložky PZ, např. škody na nemovitostech a jejich příslušenství, škody na polních plodinách a porostech, na movitých věcech a na ostatním majetku, na zdraví a na životě; nahradit pokuty a další sankční platby stanovené příslušnými orgány za porušení příslušných právních předpisů souvisejících se zřizováním a zprovozněním přeložky PZ.
17. Po dokončení přeložky PZ se stavebník zavazuje zajistit kolaudační souhlas či jiné příslušné veřejnoprávní povolení k jejímu užívání dle stavebního zákona, je-li takový doklad dle stavebního zákona vyžadován, a jeho předání v originálním vyhotovení vlastníkově PZ. V případě vydání rozhodnutí s doložkou právní moci předá stavebník toto rozhodnutí vlastníkově PZ nejpozději do 30 dnů po nabytí právní moci či do 30 dnů ode dne nabytí právních účinků takového veřejnoprávního povolení. Nezajistí-li stavebník veřejnoprávní povolení k užívání přeložky PZ nebo nepředá veřejnoprávní povolení vlastníkově PZ ve sjednané lhůtě nebo formě (jsou-li stavebním zákonem vyžadovány), zavazuje se vlastníkově PZ na jeho písemnou výzvu uhradit smluvní pokutu ve výši 10 000 Kč. Za řádně dokončenou přeložku PZ se považuje její provedení bez jakýchkoliv vad a nedodělků a její protokolární předání vlastníkově PZ.

B. Vlastník PZ

1. Vyhrazuje si právo kdykoli, i bez předchozího oznámení, po ohlášení na místě stavby odpovědné osobě, provést kontrolu způsobu provádění přeložky a všech předepsaných zkoušek. Vlastník PZ při těchto kontrolách nepřejímá odpovědnost za vady prováděné přeložky.
2. Zavazuje se poskytovat stavebníkovi účinnou součinnost a spolupráci při plnění této smlouvy.
3. Při kontrolách stavby přeložky PZ je oprávněn provádět zápisy do stavebního deníku vedeného zhotovitelem přeložky PZ a požadovat plnění svých připomínek a pokynů v požadovaném termínu.

čl. V.

Věcně právní vztahy

1. Stavebník bere na vědomí, že vlastnictví PZ se provedením přeložky PZ nemění a že realizovaná přeložka PZ, tj. nová část, po propojení s distribuční soustavou vlastníka PZ nahradí v souladu s § 70 odst. 3. energetického zákona dotčenou část vlastníkově PZ. Původní část PZ, tj. zrušenou část, která bude s ohledem na čl. II odst. 1 této smlouvy podrobněji určena v příloze zápisu o protokolárním předání a převzetí přeložky PZ, a případně vzniklé odpady, které stavebník řádně neodstraní, nabývá do vlastnictví stavebník okamžikem odpojení od distribuční soustavy (odpojením od stávajícího PZ). Dokumentace vyžadovaná k PZ nebude stavebníkovi ke zrušené části PZ předána, neboť zrušená část PZ již není plynovodem nebo přípojkou.

Vlastník PZ tímto stavebníka informuje o tom, že původní část PZ, tj. zrušenou část, je třeba odstranit z pozemku. Nahrazení dotčené části rušeného PZ nemá vliv na povinnost stavebníka vlastním jménem zkolaudovat přeloženou část PZ (novou část).

2. Smluvní strany se dohodly, že povinnost zajistit zřízení věcného břemene ve smyslu služebnosti (dále jen „VB“) ve prospěch vlastníka PZ ke všem dotčeným pozemkům, včetně jeho zápisu do příslušného katastru nemovitostí, jakož i věcná a formální správnost veškerých relevantních dokumentů, jde za stavebníkem, vyjma povinnosti zajistit zřízení VB k pozemkům ve vlastnictví vlastníka PZ.
3. Smluvní strany se dále dohodly, že vyjma úhrady za případné zřízení věcného břemene k pozemkům ve vlastnictví stavebníka, nese veškeré náklady na zřízení VB výlučně stavebník.

Úhradu za případné zřízení VB k pozemkům ve vlastnictví stavebníka nese vlastník PZ, a to v jednorázové výši 500,- Kč (bez DPH).

4. Stavebník se zavazuje zajistit nejpozději před vydáním stanoviska vlastníka PZ k projektové dokumentaci stavebních objektů přeložek PZ pro účely povolení stavby dle stavebního zákona uzavření smluv o budoucích smlouvách o zřízení VB se všemi vlastníky pozemků dotčenými přeložkou PZ v rozsahu níže uvedeném, a to na základě vzorů poskytnutých vlastníkem PZ. Případné odchylky od vzorů je stavebník povinen projednat s vlastníkem PZ. Smluvní strany se dohodly, že rozsah VB vyznačený v geometrických plánech k částem pozemků dotčeným přeložkou PZ bude odpovídat u plynovodů a plynovodních přípojek:
 - a) do 4 bar včetně vždy jeden metr na obě strany od půdorysu potrubí,
 - b) nad 4 bar do 40 bar včetně vždy dva metry na obě strany od půdorysu potrubí,
 - c) nad 40 bar vždy čtyři metry na obě strany od půdorysu potrubí.

Stavebník se dále zavazuje zajistit a předat vlastníkově PZ nejpozději k příjemce přeložky PZ 3x originál geometrického plánu pro vyznačení rozsahu věcného břemene, 1x výkaz délek a výměr a 1x CD – vše bude zpracováno dle dokumentace distribuční soustavy <http://www.gasnet.cz/cs/technicke-dokumenty/> (dále jen „geometrický plán“). V případě, že stavebník nesplní povinnosti uvedené v tomto odstavci, nebude přeložka PZ propojena s distribuční soustavou. V případě, že se jedná o přeložku samostatné plynovodní přípojky zhotovenou Technickým partnerem, zavazuje se stavebník zajistit a předat vlastníkově PZ geometrický plán nejpozději do 30 dnů od provedení protokolárního předání a převzetí přeložky PZ. Jestliže nedojde k předání geometrického plánu ve stanové lhůtě, zajistí jeho vyhotovení vlastník PZ za podmínek uvedených dle odst. 7 tohoto článku.

5. Nabyde-li stavebník po uzavření této smlouvy do svého vlastnictví pozemek dotčený přeložkou PZ před zřízením VB k tomuto pozemku, je povinen o této skutečnosti neprodleně informovat vlastníka PZ a uzavřít s ním smlouvu o budoucí smlouvě o zřízení VB a/nebo smlouvu o zřízení VB, které v souladu s přiloženými vzory upravují vztah mezi vlastníkem PZ a stavebníkem jako vlastníkem dotčeného pozemku. Totéž platí v případě, kdy stavebník zajistil uzavření smlouvy o budoucí smlouvě o zřízení VB k přeložkou PZ dotčenému pozemku ve vlastnictví třetí osoby a tento pozemek následně nabyt do svého vlastnictví. Pro případ porušení povinnosti informování vlastníka PZ se sjednává smluvní pokuta ve výši 10.000 Kč/pozemek. Pro případ neuzavření příslušné smlouvy se sjednává smluvní pokuta ve výši 50.000 Kč/pozemek. Nárok na uplatnění náhrady škody tímto není dotčen.
6. Vlastník PZ se zavazuje v souladu s výše uvedenými smlouvami o budoucích smlouvách o zřízení VB, jejichž uzavření zajistil stavebník, zajistit na náklad stavebníka uzavření smluv o zřízení věcného břemene, jakož i vypracování a podání návrhu na vklad.
7. Stavebník se zavazuje uhradit vlastníkově PZ veškeré jím prokazatelně vynaložené nezbytné nutné náklady na zřízení VB k pozemkům, dotčeným přeložkou PZ, ke kterým nebylo zřízeno VB součinností stavebníka. Za nezbytné nutné náklady se považují především částky jednorázových úplat prokazatelně uhrazené vlastníkům pozemků dotčených přeložkou PZ; částka za geometrický plán (cena geometrického plánu do 100 bm přeložky PZ činí maximálně 4.500,- Kč bez DPH, za každých dalších započatých 100 bm přeložky PZ je cena geometrického plánu navýšena o dalších maximálně 3.500,- Kč bez DPH); částky za smlouvy a budoucí smlouvy o zřízení VB (cena za zpracování smlouvy o zřízení VB (na základě smlouvy o smlouvě budoucí o zřízení VB) v maximální výši bez DPH 6.500,- Kč/1 smlouva, cena za zpracování smlouvy o zřízení VB (bez smlouvy o smlouvě budoucí o zřízení VB) v maximální výši bez DPH 7.000,- Kč/1 smlouva).
8. Je-li v katastru nemovitostí k pozemkům dotčeným původním (překládaným) PZ zapsáno právo odpovídající VB ve prospěch vlastníka PZ, zavazuje se stavebník zajistit na své náklady do jednoho roku od vydání kolaudačního souhlasu, či jiného příslušného veřejnoprávního povolení k užívání přeložky PZ dle stavebního zákona zrušení tohoto práva a podání návrhu na zápis výmazu VB v katastru nemovitostí. Správní poplatek za zahájení správního řízení vedeného příslušným katastrálním úřadem hradí stavebník.

9. Ustanovení odst. 2 – 8 tohoto článku se neuplatní v případech, kdy VB k pozemkům dotčeným PZ vzniklo ve prospěch vlastníka PZ přímo ze zákona nebo je zapsáno v katastru nemovitostí. Přeložením PZ však nesmí dojít ke změně jeho uložení v horizontální ose.

čl. VI.

Odpovědnost za vady, záruka za jakost

1. Stavebník se zavazuje sjednat se zhotovitelem přeložky PZ ve smlouvě o dílo záruku za jakost přeložky PZ. Záruční doba musí činit 60 měsíců ode dne protokolárního předání a převzetí přeložky PZ vlastníkem PZ.
2. Stavebník se současně zavazuje sjednat se zhotovitelem přeložky PZ, že právo uplatnit nároky plynoucí z odpovědnosti ze záruky za jakost přejdou dnem protokolárního předání a převzetím přeložky PZ ze stavebníka na vlastníka PZ.
3. Stavebník se současně zavazuje sjednat se zhotovitelem přeložky PZ následující způsob uplatnění nároku z vady: V případě výskytu vady přeložky PZ je vlastník PZ povinen to písemně oznámit zhotoviteli přeložky PZ. Jakmile vlastník PZ odešle takové písemné oznámení, má se za to, že požaduje bezplatné odstranění vady. Oznámení o vadě zašle vlastník PZ na adresu zhotovitele přeložky PZ. Zhotovitel přeložky PZ odstraní vadu v termínu do 72 hodin od doručení oznámení o vadě, pokud se v daném případě písemně nedohodne s vlastníkem PZ jinak. Zhotovitel přeložky PZ je povinen písemně předat opravenou část přeložky vlastníkovu PZ.
4. Stavebník se zavazuje zavázat zhotovitele nést nebezpečí škody na přeložce PZ až do dne jejího protokolárního předání a převzetí.

čl. VII.

Ochrana osobních údajů

1. Smluvní strany se zavazují, že při zpracování osobních údajů (dále jen „OÚ“) druhé strany pro účely podle této smlouvy, budou přistupovat k takovým OÚ výlučně podle platných a účinných právních předpisů, upravujících ochranu OÚ, a to za účelem splnění svých úkolů vyplývajících z této Smlouvy, dále nebudou takové OÚ zpřístupňovat ani poskytovat bez písemného souhlasu druhé strany třetím stranám, s výjimkou případného řízení vedeného před orgány státní správy nebo samosprávy. Dále se smluvní strany zavazují, že v případě potřeby druhé strany vyvinou odpovídající součinnost při řešení problematiky OÚ dané smluvní strany.
2. Vlastník PZ je správcem osobních údajů subjektů údajů. Informace o jejich zpracování vyžadované platnými právními předpisy, včetně jejich rozsahu a účelu zpracování, přehledu práv a povinností vlastníka PZ a aktualizovaného seznamu zpracovatelů osobních údajů, jsou zveřejněny na webové stránce vlastníka PZ (www.gasnet.cz/cs/informace-o-zpracovani-osobnich-udaju) a při uzavírání smlouvy nebo kdykoli v průběhu jejího trvání budou subjektu údajů poskytnuty na jeho vyžádání, adresované písemně na adresu sídla vlastníka PZ nebo do jeho datové schránky ID rdxzhzt.

čl. VIII.

Závěrečná ustanovení

1. Tato smlouva se vyhotovuje ve čtyřech (4) stejnopisech, z nichž každá smluvní strana obdrží po dvou (2).
2. Tuto smlouvu lze měnit nebo doplňovat pouze písemnými dodatky podepsanými oprávněnými zástupci smluvních stran.

3. Fyzické osoby, které tuto smlouvu jménem jednotlivých smluvních stran uzavírají, tímto prohlašují, že jsou plně oprávněny k jejímu platnému uzavření.
4. Smluvní strany prohlašují, že si text smlouvy prostudovaly a prohlašují, že tato smlouva je projevem jejich svobodné, vážné, určité a srozumitelné vůle, že ji uzavírají dobrovolně, na důkaz čehož připojují své podpisy.
5. Převěde-li stavebník investorství stavby, uvedené v čl. II. odst. 1, na nový subjekt, zavazuje se převést práva a povinnosti plynoucí z této smlouvy na nového stavebníka a současně oznámit vlastníkově PZ změnu investorství, název a adresu nového stavebníka.
6. Tato smlouva se uzavírá s náležitostmi podle zákona č. 89/2012 Sb. občanský zákoník a energetického zákona, ve znění pozdějších předpisů.
7. Jakékoliv provedené byť nepodstatné změny v návrhu této smlouvy (s výjimkou údajů, jejichž doplnění se předpokládá, např. označení podepisujících osob, apod.) tímto prohlášením smluvní strany automaticky předem odmítají a změny v návrhu této smlouvy (s výjimkou změn uvedených v předchozí závorce) se považují za nový návrh smlouvy.
8. Tato smlouva nabývá platnosti a účinnosti dnem podpisu oběma smluvními stranami.
9. Tato smlouva nepodléhá uveřejnění v registru smluv dle zákona číslo 340/2015 Sb., o zvláštních podmínkách účinnosti některých smluv, uveřejňování těchto smluv a o registru smluv, ve znění pozdějších předpisů. Smluvní strany se výslovně zavazují, že tuto smlouvu ani její případné dodatky nebudou uveřejňovat v registru smluv.
10. Smlouva se uzavírá na dobu pěti let s tím, že bude-li stavba přeložky PZ zahájena v době platnosti této smlouvy, platnost této smlouvy neskončí dříve, než bude stavba přeložky PZ dokončena dle podmínek této smlouvy, za což se považuje mj. i splnění závazků dle čl. V. této smlouvy. Nebude-li stavba přeložky PZ zahájena v době platnosti této smlouvy, prodlužuje se platnost této smlouvy o pět let. Stavebník není oprávněn zahájit realizaci přeložky PZ bez platné smlouvy o zajištění přeložky PZ. Tímto ustanovením nejsou dotčeny závazky, které ze své povahy mají trvat i po uplynutí platnosti této smlouvy.
11. Tato smlouva byla schválena radou obce dne 2.12.2020 pod bodem usnesení 24.3.1.

Stavebník

V Rapotíně, dne 15.12.2020



Mgr. Bohuslav Hudec
starosta obce




Vlastník PZ

V Ostravě, dne 20.1.2021

GasNet Služby, s.r.o.
Plynárenská 499/1
Zábřovice
602 00 Brno
IČ: 27935311, DIČ: CZ27935311
-210-

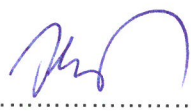
Ing. Jana Ilenčíková
vedoucí připojování a rozvoje PZ-
Morava sever 2

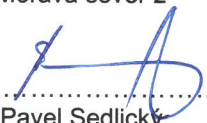
Pavel Sedlický
specialista připojování a rozvoje PZ-
Morava sever 2

SMLOUVA O ZAJIŠTĚNÍ PŘELOŽKY PLYNÁRENSKÉHO ZAŘÍZENÍ A ÚHRADĚ NÁKLADŮ S NÍ SOUVISEJÍCÍCH

číslo smlouvy: 4000234705

Čl. I. Smluvní strany

1.

GasNet, s.r.o.

Sídlo: Klášská 940/96, Kláše, 400 01 Ústí nad Labem

Spisová značka: C 23083 vedená u Krajského soudu v Ústí nad Labem

Banka: Československá obchodní banka, a.s. Číslo účtu: 17663193/0300

IČO: 27295567

DIČ: CZ27295567

ID datové schránky: rdxzhzt

zastoupen na základě plné moci společnosti

GasNet Služby, s.r.o.

Sídlo: Plynárenská 499/1, Zábrdovice, 602 00 Brno

Spisová značka: C 57165 vedená u Krajského soudu v Brně

Zastoupena: Ing. Janou Ilenčíkovou, vedoucí připojování a rozvoje PZ-Morava sever 2 a Pavlem Sedlickým, specialistou připojování a rozvoje PZ-Morava sever 2

Banka: Československá obchodní banka, a.s. Číslo účtu: 17837923/0300

IČO: 27935311

DIČ: CZ27935311

ID datové schránky: jnnys6

jako vlastník plynárenského zařízení (dále jen „vlastník PZ“)

a

2.

Obec Rapotín

Sídlo: Šumperská 775, Rapotín

PSČ: 788 14

Zastoupena (jméno, funkce):

Mgr. Bohuslav Hudec, starosta obce

IČO: 00635901

DIČ: CZ00635901

Banka: Komerční banka, a.s., Šumperk

Číslo účtu: 21521841/0100

Tel/fax: 588 884 411, 588 884 408

ID datové schránky: nk3bjc2

jako osoba vyvolávající přeložku plynárenského zařízení (dále jen „stavebník“)

Čl. II. Předmět smlouvy

1. Předmětem této smlouvy je úprava práv a povinností spojených s provedením přeložky plynárenského zařízení (dále jen „PZ“) či jeho části plynovodů a přípojek, **SO 60.4.3 Přeložky plynovodu STL na ulici K Lužím** (dále jen „přeložka PZ“), v obci Vikýřovice, k.ú. Vikýřovice, které je v majetku vlastníka PZ, dále podmínky její realizace a nabytí vlastnictví ke zrušené části PZ stavebníkem. Potřeba přeložky PZ je vyvolána realizací stavby: **Přírodě blízká protipovodňová opatření na řece Desné v ř.km 12,088-14,231**, jejímž investorem je stavebník.
2. Rozsah přeložky PZ včetně předpokládaných nákladů je specifikován ve stanovisku vlastníka PZ ze dne 23. 3. 2020 číslo 5002113212.

Její technické řešení může být upřesňováno v průběhu přípravy stavby v jednotlivých stupních projektové dokumentace (dále jen „PD“). Tyto změny mohou mít vliv na výši předpokládaných nákladů na provedení přeložky PZ.

3. Smluvní strany se dohodly podle ustanovení § 70 zákona č. 458/2000 Sb., o podmínkách podnikání a o výkonu státní správy v energetických odvětvích a o změně některých zákonů, ve znění pozdějších předpisů (dále jen „energetický zákon“), že stavebník svým jménem a na své náklady pro vlastníka PZ zajistí veškeré činnosti spojené s provedením přeložky PZ v rozsahu sjednaném v této smlouvě a které budou vyplývat z PD.
4. Touto smlouvou se dále vymezuje rozsah spolupráce, vzájemných práv a povinností smluvních stran v období přípravy a realizace stavby přeložky PZ, za účelem zajištění jejího řádného budoucího provozu, zejména z hlediska bezpečnosti, spolehlivosti a hospodárnosti.

čl. III.

Termín provedení stavby

1. Přeložku PZ podle článku II. této smlouvy zajistí stavebník v předpokládaném termínu 2022 - 2023, a to včetně provedení propojovacích prací na stávající PZ a zprovoznění přeložky.

čl. IV.

Práva a povinnosti smluvních stran

A. Stavebník

1. U autorizovaného projektanta nechá na své náklady zpracovat PD, která bude technickým podkladem pro správní řízení o povolení stavby dle zákona č. 183/2006 Sb., o územním plánování a stavebním řádu, ve znění pozdějších předpisů (dále jen „stavební zákon“) vedeného příslušným stavebním úřadem, jehož výsledkem bude vystavení příslušného dokladu dle stavebního zákona opravňujícího k realizaci přeložky PZ a předloží ji k odsouhlasení vlastníkově PZ.
2. Zavazuje se k zapracování případných připomínek vlastníka PZ do PD. Pouze taková PD je způsobilým technickým podkladem pro jednání se stavebním úřadem.
3. Zavazuje se zadat realizaci stavby přeložky PZ pouze zhotoviteli, který je pro činnosti na plynárenských zařízeních certifikován v souladu s TPG 923 01, dodrží podmínky této smlouvy a stavbu přeložky PZ zrealizuje dle schválené PD.
4. Zavazuje se, že zhotovitele přeložky PZ prokazatelně seznámí s PD schválenou vlastníkem PZ a s podmínkami stanovenými vlastníkem PZ pro realizaci přeložky PZ v této smlouvě.
5. Zaváže zhotovitele přeložky PZ, aby nejpozději 5 dnů před zahájením stavby přeložky PZ nahlásil termín zahájení prostřednictvím webového rozhraní vlastníka PZ, na adrese: <https://www.gasnet.cz/cs/pristup-dodavatele/> z důvodu ustanovení zaměstnance vlastníka PZ, který bude provádět kontroly přeložky PZ. Zaváže zhotovitele přeložky PZ, aby nejpozději pět pracovních dnů předem oznámil vlastníkově PZ zahájení předepsaných zkoušek v souladu se stanoviskem vlastníka PZ k PD.
6. Při realizaci přeložky je povinen dodržet podmínky uvedené ve stanovisku vlastníka PZ k PD přeložky PZ. Tyto podmínky nesmí být v rozporu s touto smlouvou, ledaže podmínky budou vycházet ze změn právních předpisů, technických norem, technických pravidel nebo rozhodnutí příslušného orgánu.
7. Je povinen provádět všechny činnosti související s realizací přeložky PZ s odbornou péčí.
8. Zavazuje se respektovat připomínky a pokyny vlastníka PZ vznesené při kontrolní činnosti, které nebudou v rozporu s touto smlouvou, a rovněž další podmínky, které v termínu realizace přeložky vyplynou ze změn právních předpisů, technických norem,

technických pravidel nebo rozhodnutí příslušného orgánu. Tyto další podmínky musí vlastník PZ zapsat do stavebního deníku přeložky PZ.

9. Zavazuje se uhradit nezbytně nutné náklady spojené s odpojením a propojením překládaného PZ s/od distribuční soustavou/y, zejména náklady za případné použití bezodstávkových technologií pro zásobování stávajících odběratelů a náklady vlastníka PZ spojené s účastí na odpojení a propojení překládaného PZ prostřednictvím zhotovitele přeložky PZ a náhradu škody za uniklý plyn odpuštěný při propoji.
10. Zaváže zhotovitele přeložky PZ provést odpoje a propoje podle technologického postupu, který zhotovitel přeložky PZ předloží vlastníku PZ k odsouhlasení nejpozději 12 pracovních dnů před zahájením propojovacích prací. Má-li dojít k omezení nebo přerušení distribuce plynu zákazníkům (dále jen „odstávka“), zavazuje se stavebník zajistit u zhotovitele přeložky PZ zpracování předběžného pracovního postupu a předložit jej ve vlastním zájmu k odsouhlasení vlastníkově PZ nejpozději 30 kalendářních dnů před zahájením propojovacích prací, aby vlastník PZ mohl zabezpečit splnění své povinnosti podle § 59 odst. 5 energetického zákona a oznámit včas dotčeným účastníkům trhu s plynem přerušení nebo omezení distribuce plynu.

Předběžný pracovní postup musí obsahovat název akce, přesnou specifikaci rozsahu odstávky (možno i vyznačit v situaci z projektu), předpokládanou dobu trvání odstávky a předpokládaný termín zahájení a ukončení odstávky, který musí splňovat následující podmínky:

- u plánovaných jednodenních odstávek lze předpokládaný termín zahájení a ukončení odstávky uvést tak, aby mezi zahájením a ukončením odstávky nebyla doba delší než 7 kalendářních dnů;
- u plánovaných vícedenních odstávek lze předpokládaný termín zahájení a ukončení odstávky uvést tak, aby mezi zahájením a ukončením odstávky nebyla doba delší než předpokládaná doba odstávky navýšená maximálně o 7 kalendářních dnů.

Stavebník se zavazuje zavázat zhotovitele přeložky PZ k dodržení oznámeného termínu provádění propojovacích prací.

11. Propojení přeložky PZ s distribuční soustavou může být realizováno nejdříve po protokolárním předání a převzetí přeložky PZ a podpisu Zápisu o odevzdání a převzetí přeložky PZ ke vpuštění plynu mezi stavebníkem, zhotovitelem přeložky PZ a vlastníkem PZ, ke které je povinen vyzvat vlastníka PZ stavebník nebo jím pověřená osoba.
12. V případě, že se jedná o přeložku samostatné plynovodní přípojky (definovanou v čl. II, odst. 1) prováděnou smluvním zhotovitelem vlastníka PZ (dále jen „Technický partner“), může Technický partner provést odpoje a propoje před provedením protokolárního předání a převzetí přeložky PZ v souladu s ustanovením čl. IV, odst. 10. Protokolární předání a převzetí přeložky PZ bude provedeno nejpozději do 30 kalendářních dnů od provedení propojení přípojky.
13. Při protokolárním předání a převzetí přeložky PZ předá stavebník listiny a doklady v originálním vyhotovení stanovené TPG 905 01 a doklady požadované vlastníkem PZ v jeho stanovisku k PD přeložky PZ, zejména doklady opravňující k realizaci a dokládající stav předávané přeložky PZ dle stavebního zákona.
14. Při plnění předmětu této smlouvy se stavebník zavazuje dodržovat příslušné obecně závazné předpisy, technické normy a technická pravidla (např. EN ČSN, ČSN, TPG), pokyny vlastníka, zápisy a dohody smluvních stran a podmínky a vyjádření veřejnoprávních orgánů.
15. Při plnění předmětu této smlouvy se stavebník zavazuje dodržovat i vnitřní dokumenty vlastníka PZ, které se vztahují k výstavbě PZ a které jsou zveřejněny na jeho internetových stránkách <https://www.gasnet.cz/cs/technicke-dokumenty/>.
16. Zavazuje se nahradit škody vzniklé při přípravě či realizaci přeložky PZ, např. škody na nemovitostech a jejich příslušenství, škody na polních plodinách a porostech, na movitých

věcech a na ostatním majetku, na zdraví a na životě; nahradit pokuty a další sankční platby stanovené příslušnými orgány za porušení příslušných právních předpisů souvisejících se zřizováním a zprovozněním přeložky PZ.

17. Po dokončení přeložky PZ se stavebník zavazuje zajistit kolaudační souhlas či jiné příslušné veřejnoprávní povolení k jejímu užívání dle stavebního zákona, je-li takový doklad dle stavebního zákona vyžadován, a jeho předání v originálním vyhotovení vlastníkově PZ. V případě vydání rozhodnutí s doložkou právní moci předá stavebník toto rozhodnutí vlastníkově PZ nejpozději do 30 dnů po nabytí právní moci či do 30 dnů ode dne nabytí právních účinků takového veřejnoprávního povolení. Nezajistí-li stavebník veřejnoprávní povolení k užívání přeložky PZ nebo nepředá veřejnoprávní povolení vlastníkově PZ ve sjednané lhůtě nebo formě (jsou-li stavebním zákonem vyžadovány), zavazuje se vlastníkově PZ na jeho písemnou výzvu uhradit smluvní pokutu ve výši 10 000 Kč. Za řádně dokončenou přeložku PZ se považuje její provedení bez jakýchkoliv vad a nedodělků a její protokolární předání vlastníkově PZ.

B. Vlastník PZ

1. Vyhrazuje si právo kdykoli, i bez předchozího oznámení, po ohlášení na místě stavby odpovědné osobě, provést kontrolu způsobu provádění přeložky a všech předepsaných zkoušek. Vlastník PZ při těchto kontrolách nepřijímá odpovědnost za vady prováděné přeložky.
2. Zavazuje se poskytovat stavebníkovi účinnou součinnost a spolupráci při plnění této smlouvy.
3. Při kontrolách stavby přeložky PZ je oprávněn provádět zápisy do stavebního deníku vedeného zhotovitelem přeložky PZ a požadovat plnění svých připomínek a pokynů v požadovaném termínu.

čl. V. Věcně právní vztahy

1. Stavebník bere na vědomí, že vlastnictví PZ se provedením přeložky PZ nemění a že realizovaná přeložka PZ, tj. nová část, po propojení s distribuční soustavou vlastníka PZ nahradí v souladu s § 70 odst. 3. energetického zákona dotčenou část vlastníkově PZ. Původní část PZ, tj. zrušenou část, která bude s ohledem na čl. II odst. 1 této smlouvy podrobněji určena v příloze zápisu o protokolárním předání a převzetí přeložky PZ, a případně vzniklé odpady, které stavebník řádně neodstranil, nabývá do vlastnictví stavebník okamžikem odpojení od distribuční soustavy (odpojením od stávajícího PZ). Dokumentace vyžadovaná k PZ nebude stavebníkovi ke zrušené části PZ předána, neboť zrušená část PZ již není plynovodem nebo přípojkou.

Vlastník PZ tímto stavebníka informuje o tom, že původní část PZ, tj. zrušenou část, je třeba odstranit z pozemku. Nahrazení dotčené části rušeného PZ nemá vliv na povinnost stavebníka vlastním jménem zkolaudovat přeloženou část PZ (novou část).
2. Smluvní strany se dohodly, že povinnost zajistit zřízení věcného břemene ve smyslu služebnosti (dále jen „VB“) ve prospěch vlastníka PZ ke všem dotčeným pozemkům, včetně jeho zápisu do příslušného katastru nemovitostí, jakož i věcná a formální správnost veškerých relevantních dokumentů, jde za stavebníkem, vyjma povinnosti zajistit zřízení VB k pozemkům ve vlastnictví vlastníka PZ.
3. Smluvní strany se dále dohodly, že vyjma úhrady za případné zřízení věcného břemene k pozemkům ve vlastnictví stavebníka, nese veškeré náklady na zřízení VB výlučně stavebník. Úhradu za případné zřízení VB k pozemkům ve vlastnictví stavebníka nese vlastník PZ, a to v jednorázové výši 500,- Kč (bez DPH).

4. Stavebník se zavazuje zajistit nejpozději před vydáním stanoviska vlastníka PZ k projektové dokumentaci stavebních objektů přeložek PZ pro účely povolení stavby dle stavebního zákona uzavření smluv o budoucích smlouvách o zřízení VB se všemi vlastníky pozemků dotčenými přeložkou PZ v rozsahu níže uvedeném, a to na základě vzorů poskytnutých vlastníkem PZ. Případné odchylky od vzorů je stavebník povinen projednat s vlastníkem PZ. Smluvní strany se dohodly, že rozsah VB vyznačený v geometrických plánech k částem pozemků dotčeným přeložkou PZ bude odpovídat u plynovodů a plynovodních přípojek:

- a) do 4 bar včetně vždy jeden metr na obě strany od půdorysu potrubí,
- b) nad 4 bar do 40 bar včetně vždy dva metry na obě strany od půdorysu potrubí,
- c) nad 40 bar vždy čtyři metry na obě strany od půdorysu potrubí.

Stavebník se dále zavazuje zajistit a předat vlastníkově PZ nejpozději k převímce přeložky PZ 3x originál geometrického plánu pro vyznačení rozsahu věcného břemene, 1x výkaz délek a výměr a 1x CD – vše bude zpracováno dle dokumentace distribuční soustavy <http://www.gasnet.cz/cs/technicke-dokumenty/> (dále jen „geometrický plán“). V případě, že stavebník nesplní povinnosti uvedené v tomto odstavci, nebude přeložka PZ propojena s distribuční soustavou. V případě, že se jedná o přeložku samostatné plynovodní přípojky zhotovenou Technickým partnerem, zavazuje se stavebník zajistit a předat vlastníkově PZ geometrický plán nejpozději do 30 dnů od provedení protokolárního předání a převzetí přeložky PZ. Jestliže nedojde k předání geometrického plánu ve stanové lhůtě, zajistí jeho vyhotovení vlastníci PZ za podmínek uvedených dle odst. 7 tohoto článku.

5. Nabyde-li stavebník po uzavření této smlouvy do svého vlastnictví pozemek dotčený přeložkou PZ před zřízením VB k tomuto pozemku, je povinen o této skutečnosti neprodleně informovat vlastníka PZ a uzavřít s ním smlouvu o budoucí smlouvě o zřízení VB a/nebo smlouvu o zřízení VB, které v souladu s přiloženými vzory upravují vztah mezi vlastníkem PZ a stavebníkem jako vlastníkem dotčeného pozemku. Totéž platí v případě, kdy stavebník zajistil uzavření smlouvy o budoucí smlouvě o zřízení VB k přeložkou PZ dotčenému pozemku ve vlastnictví třetí osoby a tento pozemek následně nabyt do svého vlastnictví. Pro případ porušení povinnosti informování vlastníka PZ se sjednává smluvní pokuta ve výši 10.000 Kč/pozemek. Pro případ neuzavření příslušné smlouvy se sjednává smluvní pokuta ve výši 50.000 Kč/pozemek. Nárok na uplatnění náhrady škody tímto není dotčen.
6. Vlastník PZ se zavazuje v souladu s výše uvedenými smlouvami o budoucích smlouvách o zřízení VB, jejichž uzavření zajistil stavebník, zajistit na náklad stavebníka uzavření smluv o zřízení věcného břemene, jakož i vypracování a podání návrhu na vklad.
7. Stavebník se zavazuje uhradit vlastníkově PZ veškeré jím prokazatelně vynaložené nezbytné nutné náklady na zřízení VB k pozemkům, dotčeným přeložkou PZ, ke kterým nebylo zřízeno VB součinností stavebníka. Za nezbytné nutné náklady se považují především částky jednorázových úplat prokazatelně uhrazené vlastníkům pozemků dotčených přeložkou PZ; částka za geometrický plán (cena geometrického plánu do 100 bm přeložky PZ činí maximálně 4.500,- Kč bez DPH, za každých dalších započatých 100 bm přeložky PZ je cena geometrického plánu navýšena o dalších maximálně 3.500,- Kč bez DPH); částky za smlouvy a budoucí smlouvy o zřízení VB (cena za zpracování smlouvy o zřízení VB (na základě smlouvy o smlouvě budoucí o zřízení VB) v maximální výši bez DPH 6.500,- Kč/1 smlouva, cena za zpracování smlouvy o zřízení VB (bez smlouvy o smlouvě budoucí o zřízení VB) v maximální výši bez DPH 7.000,- Kč/1 smlouva).
8. Je-li v katastru nemovitostí k pozemkům dotčeným původním (překládaným) PZ zapsáno právo odpovídající VB ve prospěch vlastníka PZ, zavazuje se stavebník zajistit na své náklady do jednoho roku od vydání kolaudačního souhlasu, či jiného příslušného veřejnoprávního povolení k užívání přeložky PZ dle stavebního zákona zrušení tohoto práva a podání návrhu na zápis výmazu VB v katastru nemovitostí. Správní poplatek za zahájení správního řízení vedeného příslušným katastrálním úřadem hradí stavebník.
9. Ustanovení odst. 2 – 8 tohoto článku se neuplatní v případech, kdy VB k pozemkům dotčeným PZ vzniklo ve prospěch vlastníka PZ přímo ze zákona nebo je zapsáno v katastru nemovitostí. Přeložením PZ však nesmí dojít ke změně jeho uložení v horizontální ose.

čl. VI. Odpovědnost za vady, záruka za jakost

1. Stavebník se zavazuje sjednat se zhotovitelem přeložky PZ ve smlouvě o dílo záruku za jakost přeložky PZ. Záruční doba musí činit 60 měsíců ode dne protokolárního předání a převzetí přeložky PZ vlastníkem PZ.
2. Stavebník se současně zavazuje sjednat se zhotovitelem přeložky PZ, že právo uplatnit nároky plynoucí z odpovědnosti ze záruky za jakost přejdou dnem protokolárního předání a převzetím přeložky PZ ze stavebníka na vlastníka PZ.
3. Stavebník se současně zavazuje sjednat se zhotovitelem přeložky PZ následující způsob uplatnění nároku z vady: V případě výskytu vady přeložky PZ je vlastník PZ povinen to písemně oznámit zhotoviteli přeložky PZ. Jakmile vlastník PZ odešle takové písemné oznámení, má se za to, že požaduje bezplatné odstranění vady. Oznámení o vadě zašle vlastník PZ na adresu zhotovitele přeložky PZ. Zhotovitel přeložky PZ odstraní vadu v termínu do 72 hodin od doručení oznámení o vadě, pokud se v daném případě písemně nedohodne s vlastníkem PZ jinak. Zhotovitel přeložky PZ je povinen písemně předat opravenou část přeložky vlastníkově PZ.
4. Stavebník se zavazuje zavázat zhotovitele nést nebezpečí škody na přeložce PZ až do dne jejího protokolárního předání a převzetí.

čl. VII. Ochrana osobních údajů

1. Smluvní strany se zavazují, že při zpracování osobních údajů (dále jen „OÚ“) druhé strany pro účely podle této smlouvy, budou přistupovat k takovým OÚ výlučně podle platných a účinných právních předpisů, upravujících ochranu OÚ, a to za účelem splnění svých úkolů vyplývajících z této Smlouvy, dále nebudou takové OÚ zpřístupňovat ani poskytovat bez písemného souhlasu druhé strany třetím stranám, s výjimkou případného řízení vedeného před orgány státní správy nebo samosprávy. Dále se smluvní strany zavazují, že v případě potřeby druhé strany vyvinou odpovídající součinnost při řešení problematiky OÚ dané smluvní strany.
2. Vlastník PZ je správcem osobních údajů subjektů údajů. Informace o jejich zpracování vyžadované platnými právními předpisy, včetně jejich rozsahu a účelu zpracování, přehledu práv a povinností vlastníka PZ a aktualizovaného seznamu zpracovatelů osobních údajů, jsou zveřejněny na webové stránce vlastníka PZ (www.gasnet.cz/cs/informace-o-zpracovani-osobnich-udaju) a při uzavírání smlouvy nebo kdykoli v průběhu jejího trvání budou subjektu údajů poskytnuty na jeho vyžádání, adresované písemně na adresu sídla vlastníka PZ nebo do jeho datové schránky ID rdxzhzt.


čl. VIII. Závěrečná ustanovení

1. Tato smlouva se vyhotovuje ve čtyřech (4) stejnopisech, z nichž každá smluvní strana obdrží po dvou (2).
2. Tuto smlouvu lze měnit nebo doplňovat pouze písemnými dodatky podepsanými oprávněnými zástupci smluvních stran.
3. Fyzické osoby, které tuto smlouvu jménem jednotlivých smluvních stran uzavírají, tímto prohlašují, že jsou plně oprávněny k jejímu platnému uzavření.

4. Smluvní strany prohlašují, že si text smlouvy prostudovaly a prohlašují, že tato smlouva je projevem jejich svobodné, vážné, určité a srozumitelné vůle, že ji uzavírají dobrovolně, na důkaz čehož připojují své podpisy.
5. Převede-li stavebník investorství stavby, uvedené v čl. II. odst. 1, na nový subjekt, zavazuje se převést práva a povinnosti plynoucí z této smlouvy na nového stavebníka a současně oznámit vlastníkově PZ změnu investorství, název a adresu nového stavebníka.
6. Tato smlouva se uzavírá s náležitostmi podle zákona č. 89/2012 Sb. občanský zákoník a energetického zákona, ve znění pozdějších předpisů.
7. Jakékoliv provedené byť nepodstatné změny v návrhu této smlouvy (s výjimkou údajů, jejichž doplnění se předpokládá, např. označení podepisujících osob, apod.) tímto prohlášením smluvní strany automaticky předem odmítají a změny v návrhu této smlouvy (s výjimkou změn uvedených v předchozí závorce) se považují za nový návrh smlouvy.
8. Tato smlouva nabývá platnosti a účinnosti dnem podpisu oběma smluvními stranami.
9. Tato smlouva nepodléhá uveřejnění v registru smluv dle zákona číslo 340/2015 Sb., o zvláštních podmínkách účinnosti některých smluv, uveřejňování těchto smluv a o registru smluv, ve znění pozdějších předpisů. Smluvní strany se výslovně zavazují, že tuto smlouvu ani její případné dodatky nebudou uveřejňovat v registru smluv.
10. Smlouva se uzavírá na dobu pěti let s tím, že bude-li stavba přeložky PZ zahájena v době platnosti této smlouvy, platnost této smlouvy neskončí dříve, než bude stavba přeložky PZ dokončena dle podmínek této smlouvy, za což se považuje mj. i splnění závazků dle čl. V. této smlouvy. Nebude-li stavba přeložky PZ zahájena v době platnosti této smlouvy, prodlužuje se platnost této smlouvy o pět let. Stavebník není oprávněn zahájit realizaci přeložky PZ bez platné smlouvy o zajištění přeložky PZ. Tímto ustanovením nejsou dotčeny závazky, které ze své povahy mají trvat i po uplynutí platnosti této smlouvy.
11. Tato smlouva byla schválena radou obce dne 2.12.2020 pod bodem 24.3.2.

Stavebník

V Rapotíně, dne 15.12.2020



Mgr. Bohuslav Hudec
starosta obce




Vlastník PZ

V Ostravě, dne 20.1.2021

GasNet Služby, s.r.o.
Plynárenská 499/1
Zábřovice
602 00 Brno
IČ: 27935311, DIČ: CZ27935311
-210-


Ing. Jana Ilenčíková
vedoucí připojování a rozvoje PZ-
Morava sever 2

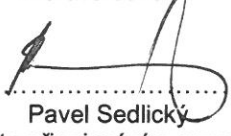
Pavel Sedlický
specialista připojování a rozvoje PZ-
Morava sever 2



naše značka
5002715127
vyřizuje
Milena Jurmanová
datum
07.12.2022

Cekr CZ s.r.o.
Mazalova 57/2
78701 Šumperk

Věc:

Přírodě blízká protipovodňová opatření na řece Desné v úseku ř. km 12,088 - 14,231

K.ú. - p.č.: Vikýřovice, Rapotín

Stavebník: Obec Rapotín, Šumperská 775, 78814 Rapotín

Účel stanoviska: Povolení stavby - stavební režim (ÚR+SP)

GasNet, s.r.o., jako provozovatel distribuční soustavy (PDS) a technické infrastruktury, zastoupený GasNet Služby, s.r.o., vydává toto stanovisko:

UPOZORNĚNÍ: Vaše stavba byla zařazena do režimu se zvýšeným dozorem nad stavební činností v ochranném a bezpečnostním pásmu PZ. Důkladně se prosím seznamte s obsahem stanoviska, proveďte oznámení o zahájení stavební činnosti, objednejte si vytyčení a postupujte podle pokynů uvedených ve stanovisku. Společnost GasNet s.r.o. požaduje přizvat ke kontrole provedení stavební činnosti a zda nedošlo k poškození majetku společnosti. Pokud nedojde ke splnění těchto povinností bude společnost GasNet s.r.o. nucena zahájit řízení o narušení ochranného pásma PZ a nebude souhlasit s užíváním Vaší stavby.

Stanovisko odboru EPZ - VTL (Ing. Martin Majkut):

Toto stanovisko navazuje na předchozí č. 5002310666.

K Vašemu požadavku sdělujeme, že v oblasti plánované stavby (dle předložené situace EMP), prochází vysokotlaký (dále jen VTL) plynovod DN 150 a DN 200, vč.souvisejícího příslušenství (trasový uzávěr,...). Dále se zde nachází regulační stanice VTL RS č. 36096, vč. kabelové přípojky NN.

Požadavky na realizaci stavebního záměru:

1. Projektovou dokumentaci řešit v souladu se zákonem číslo 458/2000 Sb. (energetický zákon), ČSN EN 1594, TPG 605 02, TPG 700 03 a TPG 702 04 (Technická pravidla Gas) a v souladu s vyhláškou č. 499/2006 Sb.

VTL PLYNOVOD:

Bezpečnostní pásmo VTL plynovodu DN 150 a DN 200 je 20 m na obě strany plynovodu.
Ochranné pásmo VTL plynovodů je 4 m na obě strany od plynovodu.

OCHRANNÁ/PROTIPOVODŇOVÁ HRÁZ, PROTIPOVODŇOVÁ ZEĎ:

- nejbližší okraj (souběh) lze situovat min. 4 m od VTL plynovodu;
- místo styku (km 12,794) s VTL plynovodem bylo projednáno a odsouhlaseno s p. Novotným (zapracováno vřezu) v rámci stupně DUR - ochranné pásmo VTL plynovodu (4 m na obě strany VTL plynovodu) bude zachováno beze změn, kromě dohodnuté železobetonové zídky SO 12.1 a s tímto související úprava krytí;
- 4 m od oplocení trasového uzávěru nebudou prováděny žádné stavební úpravy;

GasNet Služby, s.r.o.

Plynárenská 499/1 · Zábřovice · 602 00 Brno · T 555 90 10 10 · www.gasnet.cz

IČ: 27935311 · DIČ: CZ27935311

Zápis do obchodního rejstříku: Krajský soud v Brně, sp. zn. C 57165, dne 26. 7. 2007

Certificate of incorporation: Regional Court in Brno, ref. number C 57165, on 26th July 2007

Zákaznická linka GasNet 555 90 10 10, info@gasnet.cz, www.gasnet.cz

- hrázovou propust situovat min. 4 m od VTL plynovodu;

ČIŠTĚNÍ KORYTA:

- při čištění a opravě koryta nesnižovat krytí VTL plynovodu pod hranici 0,5 m (dle TPG 702 04, čl. 4.2.6 – min. krytí plynovodu pode dnem nesplavného toku);
- s úpravou koryta dle předloženého řezu souhlasíme;
- při provádění prací nepoškodit VTL plynovod;

OPLOCENÍ:

- oplocení vést min. 4 m od VTL plynovodu;
- VTL plynovod nezaplocovat;

ODSTAVNÉ, ZPEVNĚNÉ A PARKOVACÍ PLOCHY:

- situovat min. 4 m od VTL plynovodu;

ZPEVNĚNÁ CESTA, ÚČELOVÁ KOMUNIKACE:

- situovat min. 4 m od VTL plynovodu a současně min. 4 m od oplocení trasového uzávěru;
- výhybny, točny, křižovatky lze situovat min. 4 m od VTL plynovodu;
- křižení komunikace s VTL plynovodem navrhnout pokud možno kolmo, min. však pod úhlem 60°;
- v místě křižení VTL plynovodu s komunikací požadujeme položit nad plynovod silniční panely;
- panely se ukládají kolmo k ose plynovodu do pískového lože min. 0,5 m (a více) nad plynovod a to v celé šíři komunikace;
- komunikaci situovat tak, aby nadzemní příslušenství VTL plynovodu (orientační sloupek, čístačka, ...) nezasahovalo do tělesa komunikace a zůstala min. 2 m od kraje komunikace;
- povrch komunikace je libovolně volitelný (asfaltový povrch, zámková dlažba atd.);
- požadujeme zachovat stávající krytí VTL plynovodu (s drobným navýšením krytí souhlasíme);

TERÉNNÍ ÚPRAVY:

- lze standardně provádět min. 4 m od VTL plynovodu;

SADOVÉ ÚPRAVY:

- výsadbu stromů a keřů provádět min. 4 m od VTL plynovodu;
- zatravnění bez omezení;

JEZÍRKO:

- lze situovat min. 10 m od VTL plynovodu;

PŘELOŽKY IS NAVRHNOUT V SOULADU S TPG 702 04, TABULKA 9.

VTL RS:

V zájmovém území se nachází technologický objekt vysokotlaké regulační stanice plynu (dále jen RS), včetně kabelové přípojky NN v majetku GasNet, s.r.o.

Dle zákona č. 458/2000, § 68 a § 69 je ochranné pásmo výše uvedené RS 4 m a bezpečnostní pásmo VTL RS 10 m od půdorysu objektu všemi směry.

Ochranné pásmo kabelových přípojek NN upravuje § 46 a je 1 m. Projekty staveb a veškeré činnosti v okolí RS (vyhrazeného plynového zařízení) se musí řídit ustanovením tohoto zákona.

Pro zvětšení mechanické odolnosti kabelů obecně požadujeme uložení kabelů v místě narušení ochranného pásma trasy kabelu NN do půlených plastových chrániček. Musí být zachováno stávající krytí. Přesah chráničky musí být minimálně do vzdálenosti 1 m na obě strany. Uložení kabelů do chrániček a následné zpětné zapravení bude vždy provedeno dle ČSN 33 2000-5-52, v souladu s ČSN 73 6005.

Dále do vzdálenosti cca 4 m kolem obvodu objektu je v zemi uloženo obvodové uzemnění objektu (zemnicí pásek). Obvodové uzemnění objektu je součástí ochrany objektu RS před atmosférickou a statickou elektřinou a jako takové je nezbytné pro bezpečný provoz plynárenského zařízení.

Při pracích v blízkosti RS a s ním souvisejícího el. zařízení, je nutné dodržet prostorovou normu ČSN 73 6005, energetický zákon č. 458/2000 Sb. a nařízení vlády č. 591/2006 Sb.

V ochranném a bezpečnostním pásmu RS, stejně tak na příjezdové cestě neumísťovat žádné další stavby (objekty, odstavné plochy, výsadbu, stavební buňky, maringotky, atd.), neparkovat automobily a stavební mechanizmy. Neskládat žádný stavební materiál a omezit činnost na nejnnutnější dobu (pohyb osob, stavební mechanizace atd.).

Během stavby i po jejím dokončení dodržovat příslušná omezení požárně bezpečnostního pásma - zákaz kouření a manipulaci s otevřeným ohněm do vzdálenosti 10 m od objektu RS všemi směry.

Pocelou dobu stavby umožnit pracovníkům GasNet Služby, s.r.o. (obsluha RS) bezproblémový a bezpečný příjezd a přístup k RS (TPG 605 02).

Stavební činností, popř. mechanizací při stavbě, nepoškodit příjezdovou komunikaci k RS, oplocení a nenarušit jejich statiku. Po ukončení stavby v oblasti požadujeme uvést stávající okolní terén a zejména místní komunikaci do původního stavu tak, aby byl zachován bezpečný, bezproblémový příjezd a přístup k tomuto vyhrazenému plynovému zařízení.

Zahájení prací nahlásit v dostatečném předstihu na GasNet Služby, s.r.o. (viz výše uvedená internetová adresa) a dohodne způsob dohledu a kontrol nepoškozeného stavu našeho zařízení.

Upozornění - zásobování plynárenských zařízení el. energií lze považovat za činnost ve veřejném zájmu, neboť přerušení dodávek do plynárenské soustavy by mělo závažné negativní důsledky. Z tohoto důvodu požadujeme - pokud dojde k poškození el. zařízení související s provozem plynárenského zařízení, popř. k odpojení přívodu sítě NN během stavby je dodavatel - investor povinný neprodleně informovat zaměstnance GasNet Služby, s.r.o. - pohotovostní linka, tel. 1239 (v tomto případě nepřetržitá dodávka el. energie je nezbytná pro provoz technologie RS).

2. Před zahájením prací je potřeba provést vytyčení našeho zařízení, a to na základě Vaší objednávky - <https://dpo.gasnet.cz/zadost-o-vytyceni>

3. VŠEOBECNÉ PODMÍNKY:

- nepoškodit nadzemní části našeho zařízení (orientační sloupky, uzávěry atd.);
- nesnižovat ani nezvyšovat stávající krytí našeho zařízení;
- v ochranném pásmu našeho zařízení neskladovat žádný stavební ani jiný materiál;
- odstavování vozidel a techniky provádět min. 10 m od VTL plynovodu / mimo bezpečnostní pásmo VTL RS;
- případné dočasné zařízení staveniště (maringotky, mobilní buňky atd.) umístit mimo bezpečnostní pásmo VTL plynovodu / mimo bezpečnostní pásmo VTL RS;
- po dobu stavby požadujeme zabezpečit naše zařízení proti mechanickému poškození vhodným způsobem (přejezdy zabezpečit silničními panely, ochranné pásmo našeho zařízení ohraničit výstražnou páskou);

Před záhozem v exponovaných místech a po dokončení stavebních prací přivězte zaměstnance provozu a údržby sítě GasNet Služby, s.r.o. ke kontrole, vydání souhlasu s provozem nového zařízení a provedení zápisu do stavebního deníku, kontakty na <https://dpo.gasnet.cz/zadost-o-vytyceni>

Zápis o provedené kontrole bude sloužit jako doklad ke kolaudaci/užívání stavby.

Budou-li splněny výše uvedené podmínky, s předmětnou akcí souhlasíme.

GasNet Služby, s.r.o. si vyhrazuje právo vydání případných dalších podmínek, pokud by to okolnosti výstavby vyžadovaly. Případné změny v PD požadujeme předložit k odsouhlasení.

==

stanovisko EPZ-STL (Jurmanová Milena):

V ZÁJMOVÉM ÚZEMÍ STAVBY SE NACHÁZÍ TATO PLYNÁRENSKÁ ZAŘÍZENÍ A PLYNOVODNÍ PŘÍPOJKY:

-STL plynovody dN 110,160,63,50, DN 200/ocel a přípojky plynu

Žlutě na detailní situaci jsou navrženy přeložky plynu:

č.stavby 8800100769,odsouhlaseno stanoviskem 500239113

č.stavby 8800100771, odsouhlaseno stanoviskem 5002309234

Upozorňujeme Vás, že přeložky plynu jsou řešeny samostatně, mimo toto stanovisko, proto se k nim tímto typem neplynárenského stanoviska nevyjadřujeme!!

Ochranné pásmo STL plynovodů a přípojek je v zastavěném území obce 1 m na obě strany od půdorysu.

Pro čištění vodotečí požadujeme dodržet tyto podmínky:

- Před zahájením stavby je nutné provést vytyčení plynárenského zařízení a plynovodních přípojek (dále jen PZ).
- Vyčištěním koryta vodního toku nesmí dojít ke snížení krytí PZ.
- Při čištění nesmí dojít k přemístění nebo poškození nadzemních částí plynovodů (orientační sloupky, trasové uzávěry).
- V případě odkrytí plynovodu kontaktujte pracovníka, který prováděl vytyčení PZ.
- Pálení hořlavého odpadu (trávy, náletových dřevin atd.) požadujeme provádět alespoň 10 m od PZ.
- Následné úpravy terénu musí být provedeny tak, aby konečné uložení plynovodu bylo prokazatelně do 1,50 m.

Při souběhu a křížení inženýrských sítí (voda, kanalizace, el. kabely apod.) souvisejících se stavbou požadujeme dodržení ČSN 73 6005, TPG 702 01, TPG 702 04, zákon č. 458/2000 Sb., případně další předpisy a ČSN související s uvedenou stavbou.

Komunikace, zeleň atd.:

- Při výstavbě, rekonstrukci komunikace, zpevněných ploch, chodníků, sjezdů atd. požadujeme dodržet krytí PZ dle ČSN 736005 tab. B 1.
- Parkovací stání doporučujeme provést ze zámkové dlažby nebo jinak rozebíratelného materiálu
- HUP musí být veřejně přístupný.
- V případě výsadby zeleně - trvalé porosty kořenící do větší hloubky než 20 cm nad povrch plynovodu požadujeme vysazovat od stávajícího plynárenského zařízení ve vzdálenosti minimálně 2 m na obě strany od osy plynovodu. Viz. § 68 odst. 6 Zákona č. 458/2000 Sb. v platném znění.
- Po odtěžení stávajícího terénu bude podstatně sníženo krytí stávajícího plynovodu a přípojek. Proto je vyloučeno použití těžké mechanizace (zejména válců s trny, zemních fréz atd.) přímo nad potrubím. Zejména je třeba věnovat při provádění prací zvýšenou pozornost a opatrnost u míst s odbočkami, kde navrtávací odbočkový T-kus vyčnívá nad vlastní potrubí a mohlo by dojít k jeho odtřžení. Dále je třeba ověřit polohu přípojek, které jsou nad vlastním potrubím plynovodního řádu a navíc zpravidla uloženy kolmo na plynovod (a tím i komunikaci).
- Požadujeme zachovat krytí plynárenského zařízení dle ČSN 736005 i v místech, kde dojde k jakémukoliv skrytí povrchu.
- Krytí plynovodu a plyn. přípojek bude po realizaci terénních úprav nad PZ maximálně 1,5 m
- Nové uliční vpusti musí být umístěny v minimální vzdálenosti 0,5 m od obrysu stávajícího PZ.
- V případě nutnosti provádění terénních úprav pozemku nad PZ, musí být průkazně zjištěna hloubka uložení stávajícího PZ.

Při realizaci stavby je nutno dodržovat veškerá pravidla stanovená pro práce v ochranném pásmu plynárenského zařízení, které činí 1 m na každou stranu měřeno kolmo od osy plyn. zařízení. V tomto pásmu nesmí být umísťovány žádné nadzemní stavby, prováděna skládka materiálu, výšková úprava terénu a pojižděno těžkou technikou. Dojde - li k dočasnému snížení krytí plynárenského zařízení, při realizaci požadujeme chránit PZ před mechanickým poškozením při pojiždění betonovými panely, popř. ocelovými plechy o tloušťce min. 3 cm.

Případné objekty- zábradlí, svodidla, svislé dopravní značení, informační tabule, podzemní kontejnery, oplocení vč. sloupků, betonových základů, podezdívky, opěrné zdi, lávky apod. musí být situovány mimo ochranné pásmo plynárenského zařízení.

Případné dočasné zařízení staveniště (maringotky, mobilní buňky atd.) umístit min. 1 m od STL plynovodu a přípojek.

- Při stavebních pracích nesmí dojít k poškození plynárenského zařízení.
 - V ochranném pásmu plynárenského zařízení budou práce prováděny výhradně ručním způsobem tak, aby nenarušily bezpečný provoz uvedených plynárenských zařízení a plynovodních přípojek.
-

Pokud realizace stavby vyvolá další výškovou nebo směrovou úpravu trasy PZ, (mimo výše uvedených přeložek) bude toto posuzováno jako další přeložka a je nutno tuto opět předložit k odsouhlasení. Náklady na přeložku budou hrazeny investorem stavby.

Zařízení staveniště umístit mimo ochranné pásmo plyn. zařízení

PŘED ZAHÁJENÍM STAVBY BUDE PROVEDENO PŘESNÉ VYTÝČENÍ PZ (<https://dpo.gasnet.cz/zadost-o-vytyceni>, případně ručně kopaná sonda za účelem zjištění skutečné hloubky uložení PZ – poskytnutý zakres je pouze ORIENTAČNÍ a během stavby bude v případě obnažení provedena pracovníkem GasNet Služby, s.r.o. kontrola PZ před záhozem. Vytýčení je zdarma.

Toto stanovisko se nevztahuje k jakémukoliv zásahu na stávajícím plynárenském zařízení PZ (přeložka, odpojení, úprava, osazení ochranné trubky, chráničky apod.)

Budou-li dodrženy výše uvedené podmínky, s výše uvedenou stavbou Souhlasíme.

GasNet Služby, s.r.o. si vyhrazuje právo vydání případných dalších podmínek, pokud by to okolnosti výstavby vyžadovaly. Případné změny v PD požadujeme předložit k odsouhlasení.

V rozsahu této stavby souhlasíme s povolením stavby dle zákona 183/2006 Sb. ve znění pozdějších předpisů. Tento souhlas

platí pro územní řízení, řízení o územním souhlasu, veřejnoprávní smlouvy pro umístění stavby, zjednodušené územní řízení, ohlášení, stavební řízení, společné územní a stavební řízení, vodoprávní řízení, veřejnoprávní smlouvu o provedení stavby nebo oznámení stavebního záměru s certifikátem autorizovaného inspektora.

Pokud se stane stanovisko v době své platnosti součástí rozhodnutí stavebního úřadu (bude citována naše značka stanoviska), prodlužuje se jeho platnost o dobu platnosti rozhodnutí stavebního úřadu.

V zájmovém území se mohou nacházet plynárenská zařízení jiných vlastníků či správců, případně i dlouhodobě nefunkční/neprovozovaná plynárenská zařízení bez dostupných informací o jejich poloze a vlastnictví.

Plynárenská zařízení a plynovodní přípojky (dále jen PZ) jsou dle ust. § 2925 zákona č. 89/2012 Sb., občanského zákoníku, provozovány jako zařízení zvláště nebezpečná a z tohoto důvodu jsou chráněna ochranným pásmem dle zákona č. 458/2000 Sb. ve znění pozdějších předpisů.

Rozsah ochranného pásma je stanoven v zákoně 458/2000 Sb. ve znění pozdějších předpisů.

Stavební činnosti je možné realizovat pouze při dodržení podmínek stanovených v tomto stanovisku. Nebudou-li tyto podmínky dodrženy, budou stavební činnosti považovány dle § 68 zákona č. 458/2000 Sb. ve znění pozdějších předpisů za činnost bez našeho předchozího souhlasu. Při každé změně projektu nebo stavby (zejména trasy navrhovaných inženýrských sítí) je nutné požádat o nové stanovisko k této změně.

Nedodržení podmínek uvedených v tomto stanovisku zakládá odpovědnost stavebníka za vzniklé škody.

Za stavební činnosti se pro účely tohoto stanoviska považují všechny činnosti prováděné v ochranném pásmu PZ (tzn. bezvýkopové technologie a terénní úpravy) a činnosti mimo ochranné pásmo, pokud by takové činnosti mohly ohrozit bezpečnost a spolehlivost PZ (např. trhací práce, sesuvy půdy, vibrace, apod.).

Případné zřizování stavenišť, skladování materiálů, stavebních strojů apod. bude realizováno mimo ochranné pásmo PZ (není-li ve stanovisku uvedeno jinak).

Při použití nákladních vozidel, stavebních strojů a mechanismů požadujeme zabezpečit případný přejezd přes PZ uložením betonových panelů v místě přejezdu PZ.

PŘI REALIZACI STAVBY BUDOU DODRŽENY TYTO PODMÍNKY PRO PROVÁDĚNÍ STAVEBNÍ ČINNOSTI:

(1) Před zahájením stavební činnosti bude provedeno vytyčení trasy a přesné určení uložení PZ. Vytyčení trasy provede příslušná regionální oblast ZDARMA. Formulář a kontakt naleznete na <https://www.gasnet.cz/cs/ds-vytyceni-pz/>, lze využít QR kód, který je uveden v tomto stanovisku. Při podání žádosti uvede žadatel naši značku (číslo jednací) uvedenou v úvodu tohoto stanoviska a sdělí termín zahájení a ukončení stavby. O provedeném vytyčení trasy bude sepsán protokol. Přesné určení uložení PZ (sondou) je povinen provést stavebník na svůj náklad.

BEZ VYTYČENÍ TRASY A PŘESNÉHO URČENÍ ULOŽENÍ PZ STAVEBNÍKEM NESMÍ BÝT VLASTNÍ STAVEBNÍ ČINNOST ZAHÁJENA. VYTYČENÍ POVAŽUJEME ZA ZAHÁJENÍ STAVEBNÍ ČINNOSTI V OCHRANNÉM A BEZPEČNOSTNÍM PÁSMU PZ. PROTOKOL O VYTYČENÍ MÁ PLATNOST 2 MĚSÍCE.

(2) Stavebník je povinen stavebnímu podnikateli prokazatelně předat kopii tohoto stanoviska. Převzetí kopie stvrdí stavební podnikatel stavebníkovi svým podpisem a zápisem do stavebního deníku. Pracovníci provádějící stavební činnosti budou prokazatelně seznámeni s polohou PZ, rozsahem ochranného pásma a těmito podmínkami.

(3) Bude dodržena mj. ČSN 73 6005, TPG 702 01, TPG 702 04, TPG 700 03, zákon č. 458/2000 Sb. ve znění pozdějších předpisů, případně další předpisy související s uvedenou stavbou.

(4) Při provádění stavební činnosti v ochranném pásmu PZ vč. přesného určení uložení PZ je stavebník povinen učinit taková opatření, aby nedošlo k poškození PZ nebo ovlivnění jejich bezpečnosti a spolehlivosti provozu. Nebude použito nevhodného nářadí, zemina bude těžena pouze ručně bez použití pneumatických, elektrických, bateriových a motorových nářadí.

(5) V případě použití bezvýkopových technologií (např. protlaku) bude před zahájením stavební činnosti provedeno úplné obnažení PZ v místě křížení na náklady stavebníka. Technologie musí být navržena tak, aby v místě křížení nebo souběhu s PZ byl dostatečný stranový nebo výškový odstup od PZ, který zajistí nepoškození PZ během prací a to s ohledem na použitou bezvýkopovou technologii a všechny její účinky na okolní terén. V případě, že nemůže být tato podmínka dodržena, nesmí být použita bezvýkopová technologie.

(6) Odkrytá PZ budou v průběhu nebo při přerušení stavební činnosti řádně zabezpečena proti jejich poškození.

(7) Poklopy uzávěrů a ostatních armatur na PZ, vč. hlavních uzávěrů plynu (HUP) na odběrném plynovém zařízení udržovat stále přístupné a funkční po celou dobu trvání stavební činnosti.

(8) Bude zachována hloubka uložení PZ (není-li ve stanovisku uvedeno jinak).

(9) Stavebník je povinen neprodleně oznámit každé i sebemenší poškození PZ (vč. drobných vrypů do PE potrubí, poškození izolace, signalizačního vodiče, výstražné fólie, markeru atd.) na telefon 1239.

(10) Před provedením zásypu výkopu a v průběhu stavby bude provedena kontrola dodržení podmínek stanovených pro stavební činnosti v ochranném pásmu PZ. Povinnost kontroly se vztahuje i na PZ, která nebyla odhalena. Kontrolu provede příslušná regionální oblast (formulář a kontakt naleznete na <https://www.gasnet.cz/cs/ds-vytyceni-pz/>, lze využít QR kód, který je uveden v tomto stanovisku). Při žádosti uvede žadatel naši značku (číslo jednací) uvedenou v úvodu tohoto stanoviska. Kontrolu je třeba objednat min. 5 dnů předem. Předmětem kontroly je také ověření dodržení stanovené odstupové vzdálenosti staveb, které byly povoleny v ochranném a bezpečnostním pásmu PZ.

(11) O provedené kontrole bude sepsán protokol. Bez provedené kontroly nesmí být PZ zasypána. Stavebník je povinen na základě výzvy provozovatele PZ, nebo jeho zástupce doložit průkaznou dokumentaci o nepoškození PZ během výstavby nebo provést na své náklady kontrolní sondy v místě styku stavby s PZ.

(12) Plynárenské zařízení a plynovodní přípojky budou před zásypem výkopu řádně podsypány a obsypány, bude provedeno zhutnění a bude osazena výstražná fólie žluté barvy, to vše v souladu s předpisem provozovatele distribuční soustavy „Zásady pro projektování, výstavbu, rekonstrukce a opravy“, který naleznete na <https://www.gasnet.cz/cs/technicke-dokumenty/> a v souladu s ČSN EN 12007-1-4, TPG 702 01, TPG 702 04.

(13) Neprodleně po skončení stavební činnosti budou řádně osazeny všechny poklopy a nadzemní prvky PZ.


(14) Pokud stavebník nedodrží podmínky stanovené tímto stanoviskem bude činnost stavebníka vyhodnocena provozovatelem PZ jako narušení ochranného nebo bezpečnostního pásma PZ a budou z toho vyvozeny příslušné důsledky.

Platí pouze pro území vyznačené v příloze tohoto stanoviska a to 24 měsíců ode dne jeho vydání.

V případě dotčení pozemku v majetku společnosti GasNet, s.r.o. je třeba dále projednat smluvní vztah k tomuto pozemku. Kontakt na projednání naleznete na adrese www.gasnet.cz/cs/kontaktni-system/, činnost "Smluvní vztahy - pozemky a budovy plynárenských zařízení".

Za správnost a úplnost dokumentace předložené s žádostí včetně jejího souladu s platnými předpisy plně zodpovídá její zpracovatel. Stanovisko nenahrazuje případná další stanoviska k jiným částem stavby.

V případě další korespondence nebo jednání (např. změna stavby) uvádějte naši značku - 5002715127 a datum tohoto stanoviska. Kontakty jsou k dispozici na <https://www.gasnet.cz/cs/kontaktni-system/>.

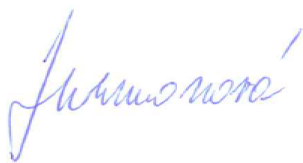

GasNet, s.r.o.
zastoupená společností GasNet Služby, s.r.o., IČ 27935311
Milena Jurmanová
Technik externích požadavků-Morava
Oddělení zpracování ext.požadavků-Morava
MILENA.JURMANOVA@GASNET.CZ




Zažádejte o vytyčení

Přílohy: Orientační zakres plynárenského zařízení, Detailní zakres plynárenského zařízení

Příloha: Orientační zakres plynárenského zařízení. Tato příloha je nedílnou součástí stanoviska č. 5002715127 ze dne 07.12.2022.



Provozovatel DS: GasNet, s.r.o.; Stavebník: Obec Rapotín, Šumperská 775, 78814 Rapotín. K.ú.: Vikýřovice, Rapotín.

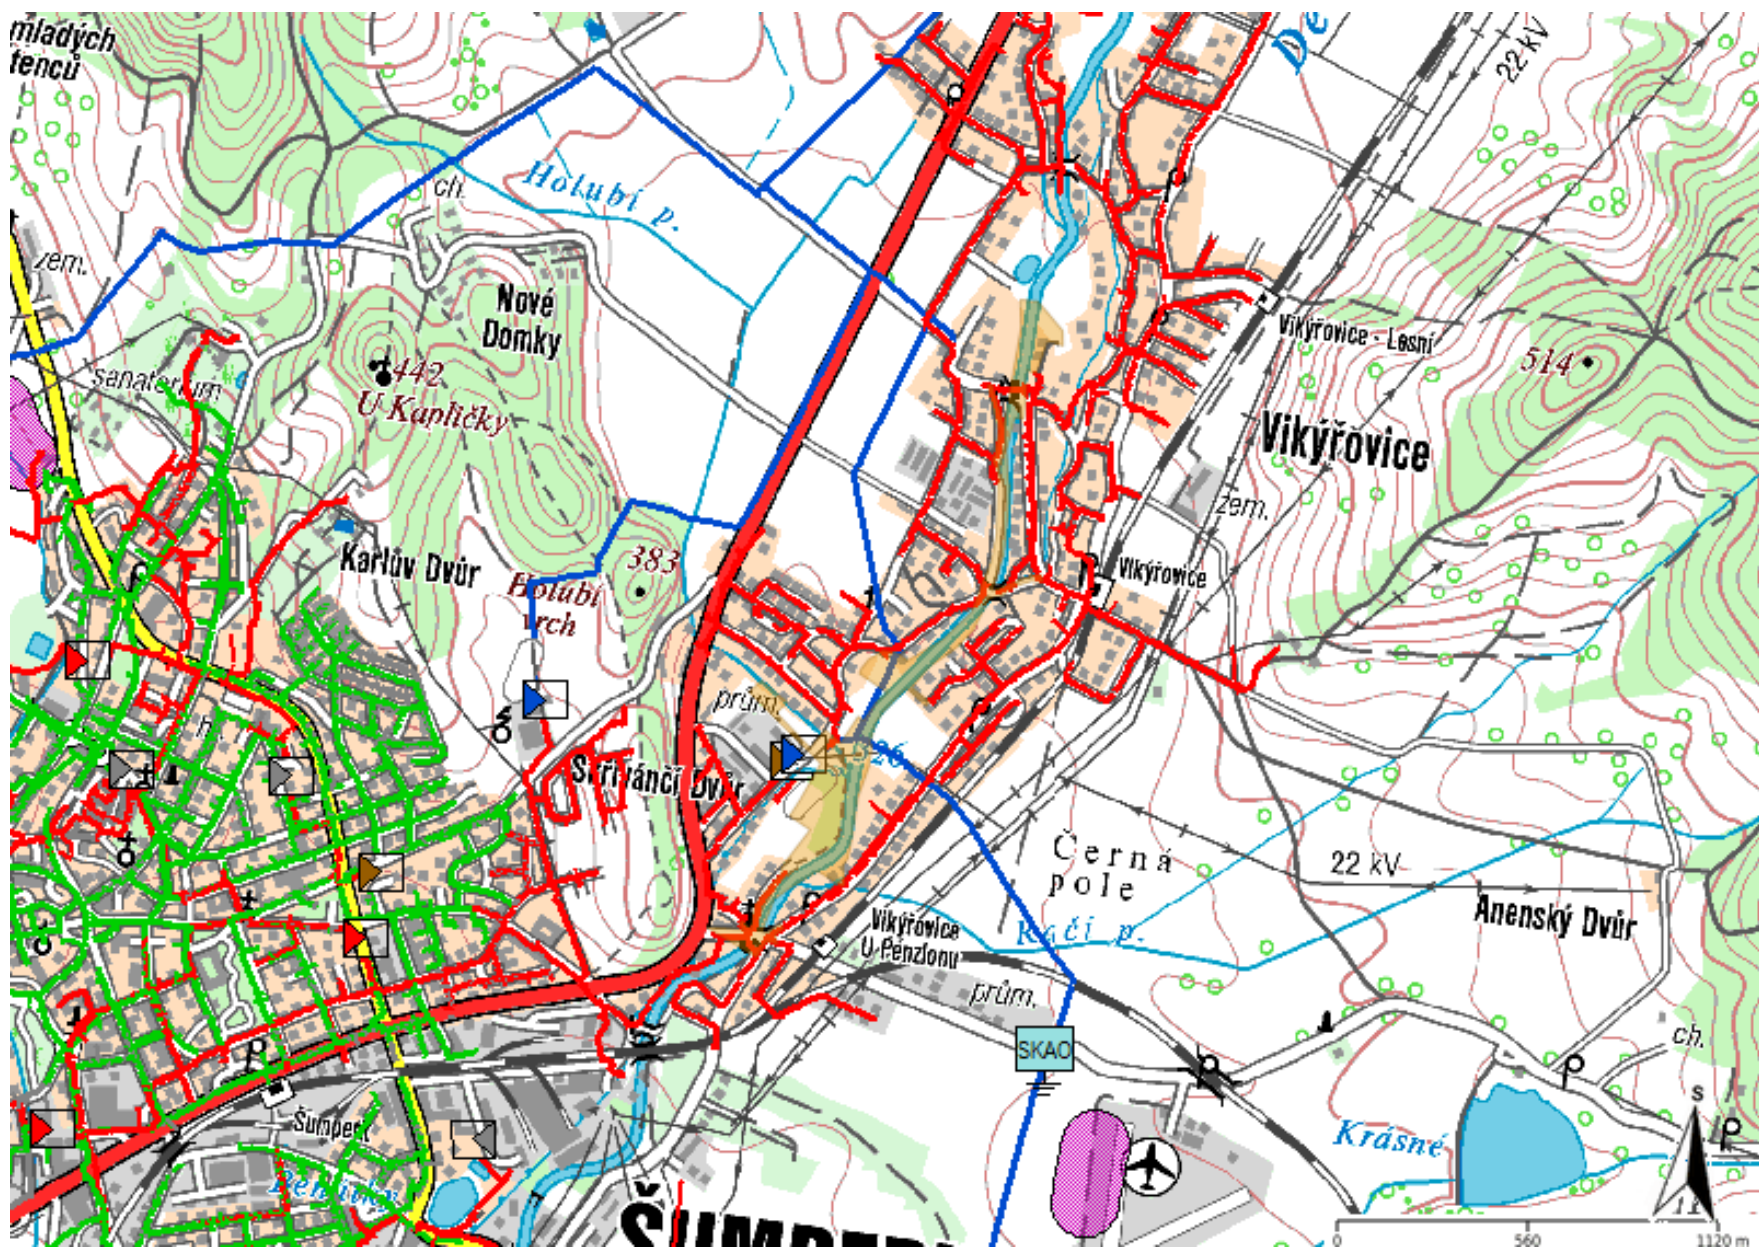

Legenda:

linie plynovodu	
	NTL
	STL
	VTL
	VTL
	nefunkční
	plánovaná stavba před realizací
	ve výstavbě, neuvedeno do provozu
	regulační stanice
	ochranné zařízení
	kabel
	elektropřípojka
	kabel protikorozní ochrany
	anodové uzemnění
	stanice katodové ochrany
	pásmo vlivu anodového uzemnění SKAO
	neplynovodní zařízení/technologie (linie/bod/plocha)

Provozovatel DS: GasNet, s.r.o.; Stavebník: Obec Rapotín , Šumperská 775 , 78814 Rapotín. K.ú.: Víkýřovice , Rapotín.

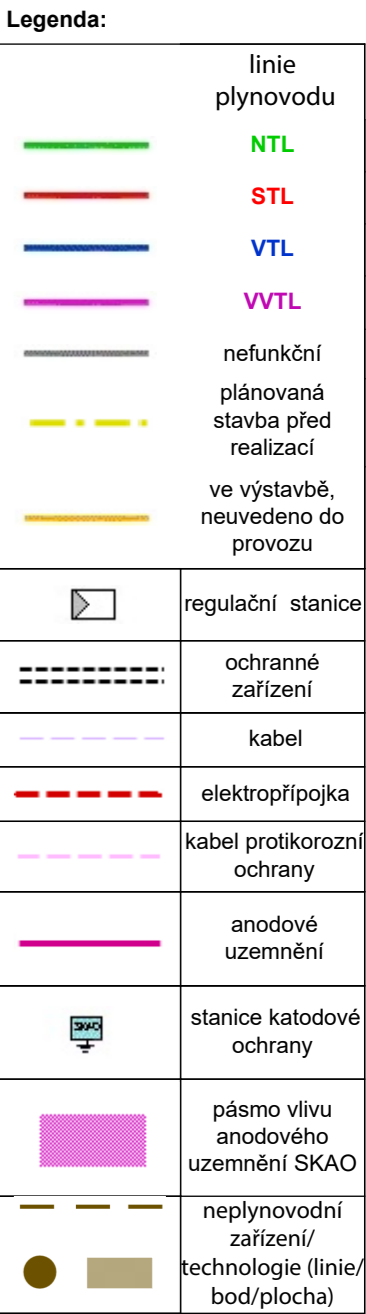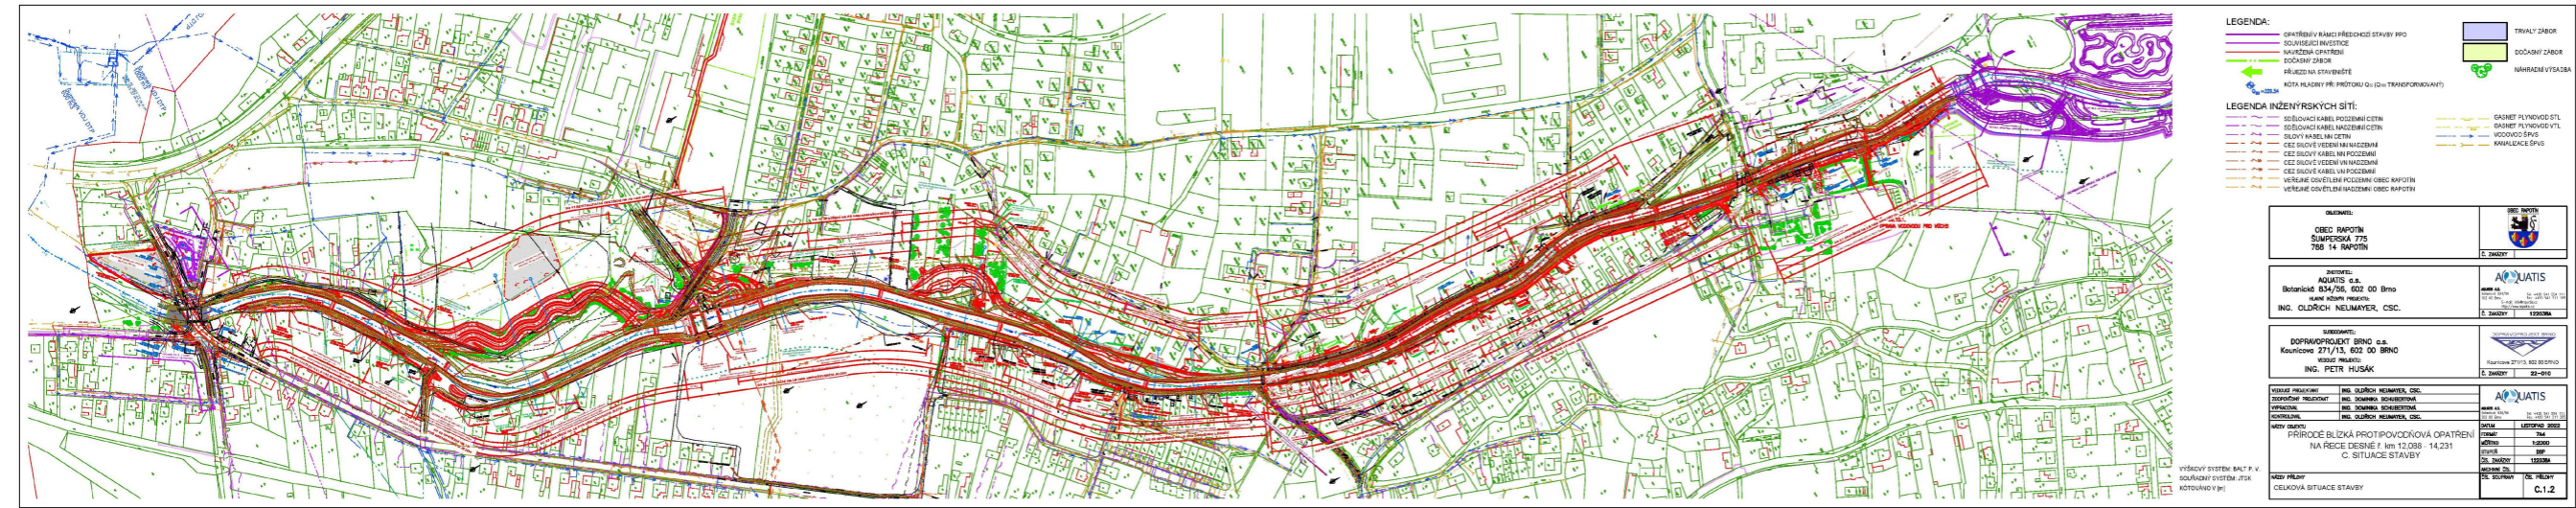



Č. smlouvy stavebníka: 1/2022/URI

SMLOUVA O REALIZACI PŘELOŽKY VODOHOSPODÁŘSKÉHO ZAŘÍZENÍ VYVOLANÉ STAVBOU

**„Přírodě blízká protipovodňová opatření na řece Desné v úseku ř. km 12,088-14,231“
Část: „SO 60.8.4 Opatření na kanalizaci v ulici Říční“**

Číslo smlouvy: VHZ-2022-902-07

I. Smluvní strany

1. Vodohospodářská zařízení Šumperk, a. s.

se sídlem: Jílová 2769/6, 787 01 Šumperk
zapsaný v obchodním rejstříku vedeného Krajským soudem v Ostravě, oddíl B, vložka 714
zastoupená: Martinem Hoždorou, předsedou představenstva
bankovní spojení: Československá obchodní banka, a. s., číslo účtu: 3783258/0300
IČO: 47674954
DIČ: CZ47674954

dále též „vlastník“

2. Obec Rapotín

se sídlem: Šumperská 775, 788 14 Rapotín
zastoupená: Mgr. Bohuslavem Hudcem, starostou obce
IČ: 00635901
DIČ: CZ 00635901
dále též „stavebník“

II. Předmět smlouvy

1. Stavebník je investorem stavby „SO 60.8.4 Opatření na kanalizaci v ulici Říční“ (dále taky jen „Stavba“). Uvedená stavba si vyžádá realizaci přeložek následujících zařízení nebo vytvoření nové stavby či zařízení v souvislosti s realizací stavby, která jsou/následně budou ve vlastnictví společnosti Vodohospodářská zařízení Šumperk, a. s. (dále jednotně jen „přeložka“):

Definice stavebního objektu přeložky:

**Kanalizační stoka - k.ú. Rapotín, ul. Říční, materiál PP SN 16 DN 250, dl. 217m
(p.p.č. 1989)**

Vše blíže situačně popsáno v rámci Přílohy č. 1 této Smlouvy.

2. Sjednává se, že stavebník je oprávněn v rámci provádění své Stavby upravit, přesunout či opětovně vybudovat objekt, potažmo přeložku, která je specifikována v článku I. této Smlouvy.
3. Smluvní strany prohlašují, že za podmínek dále uvedených v této Smlouvě dojde k předání upravené, přesunutě či opětovně vybudované přeložce vlastníka protokolem o předání a převzetí. Vlastník s úpravou, přesunutím či opětovným vybudováním stavebního objektu souhlasí a současně se zavazuje k jejímu následnému převzetí, a to za dodržení podmínek specifikovaných dále.
4. Přeložka bude realizována rovněž za podmínek a dle § 24 zákona č. 274/2001Sb., o vodovodech a kanalizacích pro veřejnou potřebu. Vlastník se na financování realizace přeložky nepodílí, je však oprávněn závazně stanovovat veškeré technické detaily jejich vlastní realizace - veškeré náklady spojené s úpravou, přesunem a případným opětovným vybudováním stavebního objektu, potažmo

přeložky, která je předmětem této smlouvy, nese výlučně stavitel, který je také zahrne do nákladů Stavby.

III. Podmínky realizace přeložky

1. Přeložka bude provedena podle schválené projektové dokumentace vyhotovené projektantem **HG partner s.r.o. 09/2022** a v souladu se všemi vyjádřeními vydanými provozovatelem majetku vlastníka, kterým je společnost **Šumperská provozní vodohospodářská společnost, a.s.**, sídlem Jílová 6, Šumperk 787 01 (dále jen „provozovatel“).
2. Veškeré podrobnosti technického řešení přeložky dohodne stavebník s vlastníkem při zpracování dokumentace ke stavebnímu řízení a dokumentace pro provádění stavby.
3. Veškeré podrobnosti technického řešení přeložky dohodne stavebník s vlastníkem při zpracování dokumentace ke stavebnímu řízení a dokumentace pro provádění stavby.
4. Přeložené části infrastruktury vlastníka budou umístěny na veřejně přístupných částech pozemků, na nichž budou vymezena ochranná pásma dle zákona 274/2001 Sb., zákona o vodovodech a kanalizacích v platném znění. Nad přeloženými částmi infrastruktury vlastníka nebudou bez předchozího souhlasu vlastníka umístovány žádné stavby ani trvalá zařízení, trvalé porosty ani oplocení bránící přístupu k zařízení. O této povinnosti bude stavebník písemně informovat také budoucí vlastníky a investory staveb na dotčených pozemcích.
5. Při stavbě přeložky nebude přerušeno odvádění odpadních vod stávajícím odběratelům, s výjimkou omezené doby potřebné k provedení přepojení, a to v souladu s vyjádření provozovatele.
6. Termín odstávky a její délku dohodne písemně stavebník s provozovatelem nejméně 30 pracovních dnů předem, aby provozovatel mohl informovat odběratele o odstávce v souladu s podmínkami ve smlouvách o odvádění odpadních vod, není - li ve vydaném stanovisku provozovatele uvedeno jinak.
7. Vlastník závazně prohlašuje, že uvedený majetek (stavební objekt) vlastní. Ke všem předmětným součástem infrastruktury vlastníka existuje zákonné věčné břemeno v souladu s paragrafem 59a zákona 254/2001 Sb., vodního zákona.

IV. Práva a povinnosti smluvních stran

1. Stavebník stavby při plnění této smlouvy zabezpečí:
 - a) Zpracování dokumentace pro územní a stavební řízení a její projednání s provozovatelem (projednání dokumentace bude podkladem pro vydání souhlasu s vydáním územního rozhodnutí a stavebního povolení).
 - b) Zpracování dokumentace pro provádění stavby a její projednání s provozovatelem infrastruktury vlastníka.
 - c) Vydání pravomocného územního rozhodnutí a pravomocného stavebního povolení a ostatních nutných správních rozhodnutí.
 - d) Vydání kolaudačního souhlasu.
 - e) Realizaci přeložky včetně zkoušek vodotěsnosti, monitoringu, stavebního dozoru a uvedení do provozu.
 - f) Vklad věcných břemen do katastru nemovitostí včetně všech nutných náležitostí s tímto úkonem spojených.
 - g) Geodetické zaměření zařízení (potrubí, armatury, šachty) před zásypem spolu se zákresem skutečné polohy přeložky zařízení do mapy vlastníků pozemků v papírové i digitální podobě. Geodetické zaměření musí obsahovat polohové a výškové umístění zařízení včetně zaměření

terénu po zásypu potrubí vše v souřadnicovém systému S-JTSK, výškovém systému baltském - po vyrovnání a v 3. třídě přesnosti mapování ($\pm 0,14$ m).

2. Stavebník umožní vlastníkovvi průběžnou technickou kontrolu stavebních a montážních prací. Dále jej písemně přizve k převímce zařízení před zásypem a k provedení předepsaných zkoušek (zkouška vodotěsnosti, monitoring, apod.).

3. Daná stavba bude před zásypem geodeticky zaměřena dle standardů ŠPVS. Vlastníkovi infrastruktury bude předáno vše ve třech vyhotoveních:

Doklady v papírové podobě:

- Protokol o předání dokumentace provozovateli ŠPVS, a.s. a vlastníkovvi VHZ Šumperk a.s.
- Souhlas s provedením stavby – ŠPVS, a.s.
- Protokol o zhotovení stoky + zkouška vodotěsnosti
- Čestné prohlášení – odpady
- Výpis z živnostenského rejstřík
- Prohlášení o shodě (výrobky) – doklady použitých materiálů
- Dokumentace skutečného provedení stavby
- Geodetické zaměření zařízení (potrubí, armatury, šachty) před zásypem spolu se zákresem skutečné polohy přeložek zařízení do mapy vlastníků pozemků v papírové i digitální podobě. Geodetické zaměření musí obsahovat polohové a výškové umístění zařízení včetně zaměření terénu po zásypu potrubí vše v souřadnicovém systému S-JTSK, výškovém systému baltském - po vyrovnání a v 3. třídě přesnosti mapování ($0,14$ m).

- Stavební deník

Doklady v digitální podobě

- V editovatelné podobě seznam předané dokumentace
- Fotodokumentace
- V editovatelné podobě dokumentaci skutečného provedení
- V editovatelné podobě geodetické zaměření

4. Vlastník kanalizace se zavazuje bezúplatně převzít realizovanou přeložku kanalizace nejpozději do 14 dnů po předložení výše uvedených dokumentů za předpokladu jejich provedení v souladu s odsouhlasenou projektovou dokumentací a s podmínkami této smlouvy. O předání realizované přeložky sepiší smluvní strany protokol.

V. Finanční vyrovnání

1. V souladu s ustanoveními odst. 3) § 24 zák. 274/2001 Sb. je přeložka v celém rozsahu, včetně všech souvisejících činností, realizována na náklad investora stavby.
2. Smluvní strany se dohodly, že součástí nákladů na přeložku budou i opatření na síti - odstavení vodárenských zařízení a jejich opětovné uvedení do provozu, na němž je přeložka realizována včetně nákladů na zajištění odvádění odpadních vod v době výstavby, náklady na vodu potřebnou k proplachům při uvádění do provozu, atd. Předmětné náklady je stavebník povinen uhradit provozovateli infrastruktury vlastníka na základě jejich vyúčtování.

VI. Záruka za jakost

1. Stavebník bere na sebe závazek ze **záruky** za jakost realizované přeložky v délce **trvání 60 měsíců**. Záruční doba začíná běžet ode dne předání stavby (viz článek IV. odst. 4 této smlouvy).
2. Záruka se vztahuje na kvalitu provedených prací a dodaný materiál. Stavebník se zavazuje uhradit všechny náklady spojené s odstraněním záruční vady, případně havárie touto vadou způsobenou,

včetně nákladů na úpravy povrchů a všech souvisejících nákladů za škody. Předmětné náklady je stavebník povinen uhradit provozovateli infrastruktury vlastníka na základě jejich vyúčtování.

VII. Další ujednání

1. Podpisem této smlouvy vyjadřuje vlastník svůj souhlas s realizací přeložky dle této smlouvy a podle dohodnutých podmínek v souladu s ust. § 24 odst. 2 zákona č. 274/2001 Sb.
2. Vlastnictví vodohospodářských zařízení se po provedení jejich přeložky nemění.

VIII. Závěrečná ustanovení

1. Smluvní strany se dohodly, že tato smlouva a právní vztahy z ní vyplývající se řídí zákonem č. 89/2012 Sb., občanským zákoníkem, ve znění pozdějších předpisů.
2. Veškerá práva a povinnosti z této smlouvy vyplývající přechází na právní nástupce obou smluvních stran.
3. Tuto smlouvu lze měnit či doplňovat pouze písemnou formou.
4. Smlouva, jakož i případné dodatky, nabývají platnosti a účinnosti dnem jejich podpisů smluvními stranami.
5. Smlouva je vyhotovena ve 3 stejnopisech, z nichž každý má platnost originálu; každá smluvní strana obdrží jeden stejnopis smlouvy a jeden obdrží provozovatel.
6. Smluvní strany potvrzují autentičnost této smlouvy a prohlašují, že se s ní pozorně seznámily, jejímu obsahu a znění porozuměly, je uzavřena na základě jejich svobodné a skutečné vůle, určitě a vážně, nikoliv v tísní a za nápadně nevýhodných podmínek, a že smluvnímu ujednání nejsou na překážku žádné okolnosti bránící nakládání s nemovitostmi. Na důkaz toho připojují níže své podpisy.
7. Smluvní strany prohlašují, že obsah této smlouvy nepovažují za obchodní tajemství dle zákona č. 89/2012 Sb., občanský zákoník, v platném znění a souhlasí s případným zveřejněním jejího textu v souladu s ustanovením zákona č. 106/1999 Sb., o svobodném přístupu k informacím, ve znění pozdějších předpisů.
8. Tuto smlouvu schválila rada obce č. 22/2022 dne 16.11.2022 pod bodem usnesení 22.3.5.

Příloha. č. 1 Situace

V Šumperku dne 18. 11. 2022

Za stavebníka:



Mgr. Bohuslav Hudec
Starosta obce Rapotín



V Šumperku dne 25. 11. 2022



Za vlastníka:


Martin Hoždora
Předseda představenstva
Vodohospodářská zařízení Šumperk, a.s.

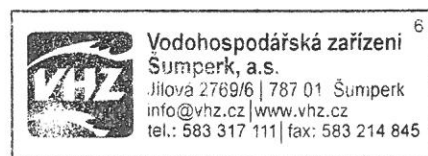

Bere na vědomí: zástupce ŠPVS, a.s. Ing. Pavel Paloncý

Příloha: situační plány

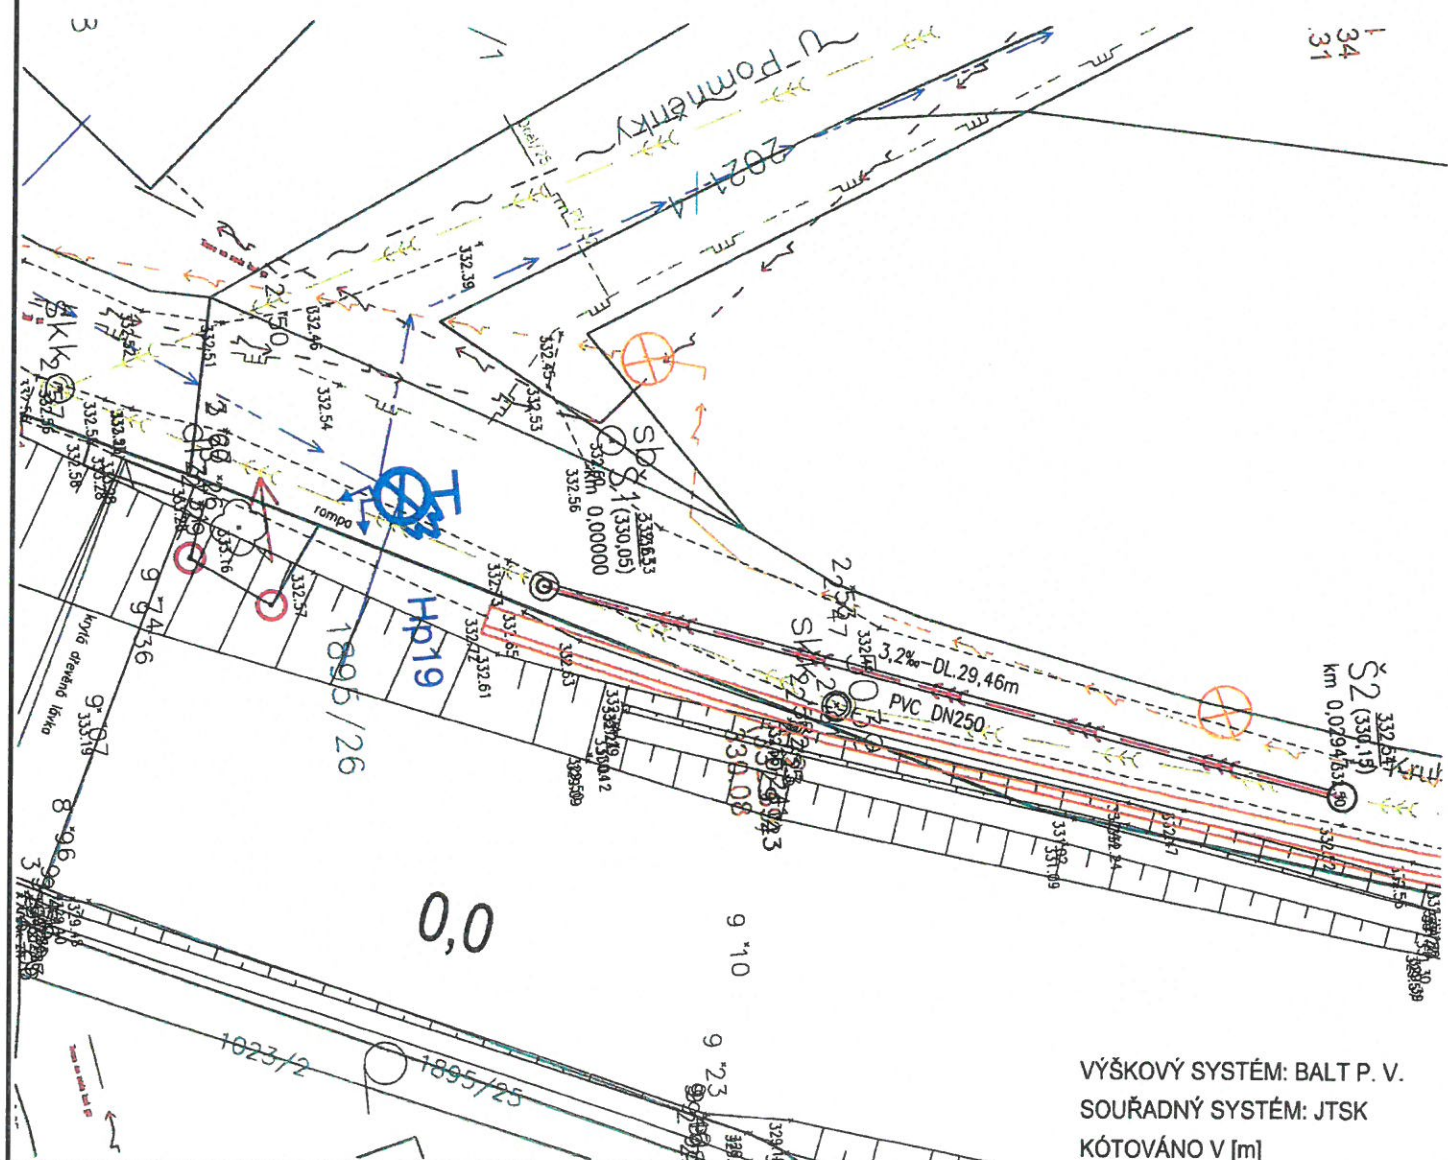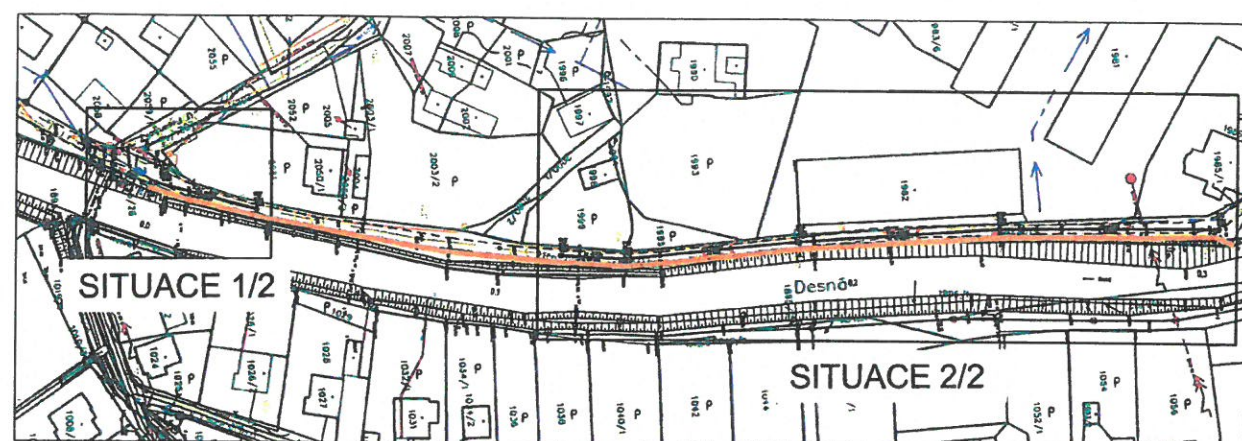





VÝŠKOVÝ SYSTÉM: BALT P. V.
SOUŘADNÝ SYSTÉM: JTSK
KÓTOVÁNO V [m]

LEGENDA:

- NAVRŽENÁ OPATŘENÍ PPO
- NAVRŽENÁ TRASA PŘELOŽKY KANALIZACE
- KATASTR NEMOVITOSTÍ
- GEODETICKÉ ZAMĚŘENÍ

LEGENDA INŽENÝRSKÝCH SÍTÍ:

- SDĚLOVACÍ KABEL AQUA
- SDĚLOVACÍ KABEL PODZEMNÍ CETIN
- SDĚLOVACÍ KABEL NADZEMNÍ CETIN
- SILOVÝ KABEL NN CETIN
- ČEZ SILOVÉ VEDENÍ NN NADZEMNÍ
- ČEZ SILOVÝ KABEL NN PODZEMNÍ
- ČEZ SILOVÉ VEDENÍ VN NADZEMNÍ
- ČEZ SILOVÝ KABEL VN PODZEMNÍ
- GASNET PLYNOVOD STL
- GASNET PLYNOVOD VTL
- VODOVOD ŠPVS
- KANALIZACE ŠPVS
- VEŘEJNÉ OSVĚTLENÍ PODZEMNÍ OBEC RAPOTÍN
- VEŘEJNÉ OSVĚTLENÍ NADZEMNÍ OBEC RAPOTÍN

OBJEDNATEL: OBEC RAPOTÍN ŠUMPEPSKÁ 75 738 14 RAPOTÍN		 OBEC RAPOTÍN J. ZÁKAZKY	
ZADAVATEL: AQUATIS a.s. Bolnická 834/56, 602 00 BRNO Hlavní inženýr projektu: ING. OLDŘICH NEUMAYER, C.Sc.		 AQUATIS a.s. Bolnická 834/56 602 00 Brno Tel: +420 541 554 111 Fax: +420 541 211 205 E-mail: info@aquatis.cz http://www.aquatis.cz J. ZÁKAZKY 127038A	
SUBODAVATEL: DOPRAVOPROJEKT BRNO a.s. Kounicova 271/13, 602 00 BRNO Vedoucí projektu: ING. PETR HUSÁK		 DOPRAVOPROJEKT BRNO Kounicova 271/13, 602 00 BRNO J. ZÁKAZKY 22-010	
VEDOUcí PROJEKTANT ING. MICHAEL DVOŘÁK		 HG partner s.r.o. Smetanova 200, 250 82 Úvaly	
ZADAVATELŮV PROJEKTANT ING. JAROSLAV VŘEČKA			
VYPRACOVATEL ING. JAN VLAŠEK			
KONTROLA ING. MICHAEL DVOŘÁK			
NÁZEV PRŮJEKTU: PŘÍRODĚ BLÍZKÁ PROTIPOVODŇOVÁ OPATŘENÍ NA ŘECE DESNÉ ř. km 12,088 - 14,231 D.1.15.8.4 SO 60.8.4 Opatření na kanalizaci v ulici Říční		DATUM 21.12.22	
NÁZEV PRŮJEKTU: SITUACE 1/2		FORMÁT A3	
		MĚŘÍTKO 1:250	
		STUPEŇ DSP	
		ČÍSLO ZÁKAZKY 127038A	
		VYPRACOVATEL A.S.	
ČÍSLO SOUPRAVY		ČÍSLO TŘÍLOHY 2.	



Šumperská provozní vodohospodářská společnost, a.s.

Jílová 2769/6, 787 01 Šumperk

IČ: 47674911, DIČ: CZ47674911

zapsaná v obchodním rejstříku u Krajského soudu v Ostravě v odd. B, vložka 699

Tel: 583 317 111
Fax: 583 214 845
e-mail: spvs@spvs.cz
<http://www.spvs.cz/>
Bankovní spojení:
Komerční banka, a.s.
č.ú. 2603841/0100

2614/2022

CEKR CZ, s.r.o.
Ing. Luděk Cekr
Mazalova 57/2
787 01 Šumperk

Váš dopis značky/ze dne
2614/2022

Naše značka
111/10/2022

e-mail
sperlchova@spvs.cz

Vyřizuje / telefon
Šperlchová/583317252

Šumperk
04.11.2022

Věc:

"RAPOTÍN - Přírodě blízká protipovodňová opatření na řece Desné ř. km 12,088 - 14,231" ÚŘ+SR

SO 60.8.4 Opatření na kanalizaci v ulici Říční

Souhlasíme se stavbou *Přírodě blízká protipovodňová opatření na řece Desné ř. km 12,088 - 14,231* na parcelním čísle 1989 v katastrálním území Rapotín za podmínek uvedených níže. Při výstavbě **DOJDE** ke styku s vodovodním řádem a kanalizační stokou v naší správě a před zahájením stavebních prací **JE** nutné požádat o místní vytyčení. V příloze Vám zasíláme situaci s informativním zákresem průběhu inženýrských sítí v naší správě v dané lokalitě. Požadujeme zajištění maximální ochrany našich zařízení během stavebních prací a dodržení ČSN 73 6005 a zákona č. 274/2001 Sb., o vodovodech a kanalizacích, v platném znění (dále jen „ZvaK“).

Požadujeme dodržení ochranného pásma zařízení v naší správě, a to 1,5 m od okraje potrubí a objektů (šachet apod.). U průměru potrubí vyšším jak 500 mm je ochranné pásmo 2,5 m na obě strany. Při hloubce uložení dna potrubí pod upraveným povrchem více jak 2,5 m se tato ochranná pásma navyšují o 1 metr.

Požadujeme dodržení vzdálenosti vašich kabelů min 60 cm od našich zařízení a zajištění maximální ochrany našich zařízení během stavebních prací a dodržení zákona č. 274/2001 Sb., o vodovodech a kanalizacích, v platném znění (dále jen „ZvaK“).

Kanalizační stoky budou z materiálu PP SN 12 dle ČSN EN 1852 nebo PVC SN 12 dle ČSN EN 1401-1, DN 250 o celkové délce 217m, se zohledněním STO-AO 224-136/209, bez pěnového vylehčení, pro ukládání v zimním období (-10°C, označení sněhové vložky).

První úsek přeložky je mezi šachtami S472 až S473, o délce 30m.

Druhá část přeložky má délku 187m, je mezi šachtami S473 až S73 a je ukončena v těsné blízkosti S 40

Po trase budou umístěny revizní prefabrikované betonové šachty DN 1000. Šachtové dno bude provedeno se žlábkem a zvýšenou nástupnicí. Žlábek bude plynule navazovat na dno přítokové a odtokové roury. Šachta bude osazena kompaktním jednolitým šachtovým dnem se žlábkem DN:1/1DN. Dna jsou zcela kompletně průmyslově odlita z jedné betonové směsi, z lehce ztuhitelného betonu, s následným uzavřeným a hladkým povrchem bez dodatečného nátěru. Nebudou použity frézovaná dna. Těsnění pro potrubí budou integrovaná (zalita), těsnění nebudou vkládána a přilepena do betonových profilovaných otvorů, nesmí být použity plastové vložky.

Poklopy šachet v hlavní komunikaci budou z tvárné litiny třída D 400 dle ČSN EN 124, pro těžkou nákladní dopravu, min. hmotnost 85kg, např. typ VIATOP, bez ventilace s tlumící vložkou a pružnou západkou.

Stávající kanalizační přípojky budou napojeny na novou stoku, a to pomocí odbočovací tvarovky. Kanalizační přípojky budou z materiálu PVC, PP DN 150, SN 10 (dle ČSN EN 1852, ČSN EN 1401-1).

Při výstavbě nesmí být zmenšeno krytí inženýrských sítí v naší správě. Současně požadujeme v maximální míře zabezpečit ochranu řadů při výstavbě veřejného osvětlení, zejména omezení provozu těžké techniky a provozu hutnicích zařízení.



Šumperská provozní vodohospodářská společnost, a.s.

Jílová 2769/6, 787 01 Šumperk

IČ: 47674911, DIČ: CZ47674911

zapsaná v obchodním rejstříku u Krajského soudu v Ostravě v odd. B, vložka 699

Stávající kanalizační stoka bude zapravena popílkocementovou směsí nebo hubenou betonovou směsí. Použitý materiál musí být nestlačitelný, musí mít atesty pro použití do podzemí pro danou konkrétní směs a bude odsouhlasený provozovatelem. Zaplnění prostoru stok musí být provedeno tak, aby nevznikla ve starých profilech nezaplňená místa, která by mohla být příčinou poklesů nebo havárií.

Před zahájením stavebních prací a PŘED ZÁHOZEM je nutné kontaktovat vedoucího provozu Šumperk.

O provedené kontrole bude vystaven písemný doklad "Souhlas s provedením stavby", bez tohoto dokladu nemůže být stavba uvedena do provozu.


Upozorňujeme, že v lokalitě se mohou nacházet vodovodní a kanalizační přípojky. Doporučujeme kontaktovat vlastníky dotčených nemovitostí.

Investor stavby uzavřel s VHZ Šumperk, a.s. písemnou smlouvu o podmínkách přeložky kanalizace, ve které jsou specifikovány technické podmínky stavby, a současně bude respektovat veškerá vyjádření a stanoviska ŠPVS, a.s. jako provozovatele dotčené kanalizační stoky pro veřejnou potřebu.

Současně musí být splněny podmínky v příloze 1.


Platnost vyjádření je 1 rok od data vydání. Při změně v projektové dokumentaci je nutné si vyžádat nové vyjádření.

Toto vyjádření je ve smyslu ust. §23 ZvaK vyjádřením vlastníka vodovodu a kanalizace vydané provozovatelem na základě zmocnění vyplývajícího ze smlouvy o provozování dle ust. §8, odst. 2 ZvaK.


Za VHZ Šumperk, a.s.
JUDr. Martin Budiš
výkonný ředitel



Za ŠPVS, a.s. Šumperk
Ing. Pavel Paloncý
technický ředitel


Šumperská provozní
vodohospodářská společnost, a.s.
Šumperk, m. 2769, Jílová 6, PSČ 787 01
IČ 47674911, DIČ CZ47674911
-42-

Přílohy:

1. Základní podmínky pro ÚŘ a SŘ
2. Souhlas s provedením stavby
3. Situace se zákresem IS

Kabelkova, Hana

Od: Roth, Tomas
Odesláno: 18. prosince 2020 16:07
Komu: Hersova, Eliska; Kabelkova, Hana
Předmět: FW: FW: PPO Desna Vikyrovce - navrh reseni AQUA
Přílohy: vik most přeložka uprava.jpg

From: luděk poisl <ludek.poisl@seznam.cz>
Sent: Friday, December 18, 2020 4:03 PM
To: Roth, Tomas <tomas.roth@aquatis.cz>
Subject: RE: FW: PPO Desna Vikyrovce - navrh reseni AQUA

Ještě se omlouvám, poslal jsem špatnou přílohu , teď posílám správnou
Ano tohle stanovisko můžete použít pro stavební řízení. Hezký den Poisl

----- Původní e-mail -----

Od: Roth, Tomas <tomas.roth@aquatis.cz>
Komu: luděk poisl <ludek.poisl@seznam.cz>
Datum: 18. 12. 2020 15:52:40
Předmět: RE: FW: PPO Desna Vikyrovce - navrh reseni AQUA

Dobrý den.

Moc děkuji za poslané informace a požadavky.

Můžeme tento email použít jako oficiální souhlasné stanovisko s podmínkami k naší dokumentaci pro územní řízení?

Děkuji za upřesnění.

S přátelským pozdravem

Tomáš Roth

From: luděk poisl <ludek.poisl@seznam.cz>
Sent: Friday, December 18, 2020 3:47 PM
To: Roth, Tomas <tomas.roth@aquatis.cz>
Subject: Re: FW: PPO Desna Vikyrovce - navrh reseni AQUA

Dobrý den , odpovídám na Váš požadavek k přeložce tv kabelu AQUA a.s.

Dle dohody bylo provedeno šetření na místě ke zjištění skutečné polohy kabelu na pozemcích dotčených rekonstrukcí mostu viz příloha .

Spojka která je na silnici Hraběšická bude použita pro přeložku kabelu, je zakreslena na skutečném místě ve výkresu a je cca 1 m hluboko pod stávající vozovkou těsně u hrany zámkové dlažby chodníku . Pokud bude v tomto místě skrývka terénu a pohyb těžké techniky je nutné spojku včetně kabelu uložit do pevnostní zemní plastové trubky po celé délce . Dále bude kabel uložen v hloubce 60 cm v pískovém loži až k řece Desná , kde bude převeden do lávky dle dohody. Doporučuji opět do chráničky kvůli UV záření a povětrnostním vlivům , a následně bude pokračovat do země až k silnici K lužím kde bude napojen na kabel který přechází přes komunikaci a následně pokračuje do hlavního rozvaděče na křižovatce . Přeložka bude provedena kabelem Belden COAX 3 FB20 PE FOAM nebo TUBE (<http://www.belden.cz/coax1-2>) a spojována pájecími spojkami které budou proti vniku izolovány smršťovacími hadicemi s lepidlem . Spojky budou uloženy v ochranné trubce a uloženy v pískovém loži .

Bylo by vhodné zvážit společnou přeložku s fy CETIN protože na obou silnicích jsou sítě položeny ve stejném výkopu nebo jen těsně vedle sebe.

S pozdravem Poisl Luděk serv., technik AQUA a.s. Praha tel 603521805

----- Původní e-mail -----

Od: Roth, Tomas <tomas.roth@aquatis.cz>

Komu: ludek.poisl@seznam.cz <ludek.poisl@seznam.cz>

Datum: 14. 12. 2020 11:35:47

Předmět: FW: PPO Desna Víkyrovice - návrh řešení AQUA

Dobrý den.

Přeposílám na druhý email s prosbou o rychlou reakci. Děkujeme za Vaše odsouhlasení a vyjádření s podmínkami

S přátelským pozdravem

Tomáš Roth

From: Roth, Tomas

Sent: Tuesday, December 8, 2020 2:51 PM

To: ludek@moravanet.cz

Cc: Kabelkova, Hana <hana.kabelkova@aquatis.cz>

Subject: PPO Desna Víkyrovice - návrh řešení AQUA

Vážený pane Poisle.

Na základě naší domluvy Vám posílám návrh dočasné přeložky sdělovacího kabelu AQUA v době realizace nového mostu. Kabel by byl ručně odhalen a přenesen na samostatnou konstrukci kabelové lávky (konstrukce, dle Vašich požadavků) do doby dokončení mostu. Nová trasa přeložky sdělovacího kabelu AQUA by byla uložena v nové chráničce mostu na jeho povodní straně. Provedení bude realizováno dle Vašich požadavků.

Děkujeme za Vaše odsouhlasení a vyjádření s podmínkami. Potřebovali bychom ho prosím do konce týdne.

Děkuji za spolupráci.

S přátelským pozdravem

Tomáš Roth

Ing. Tomáš Roth

Autorizovaný inženýr pro stavby vodního hospodářství a krajinného inženýrství

AQUATIS a.s.

Botanická 834/56

602 00 Brno

tel: +420 541 554 215

fax: +420 541 211 665

mobil: +420 725 727 069

www.aquatis.cz

