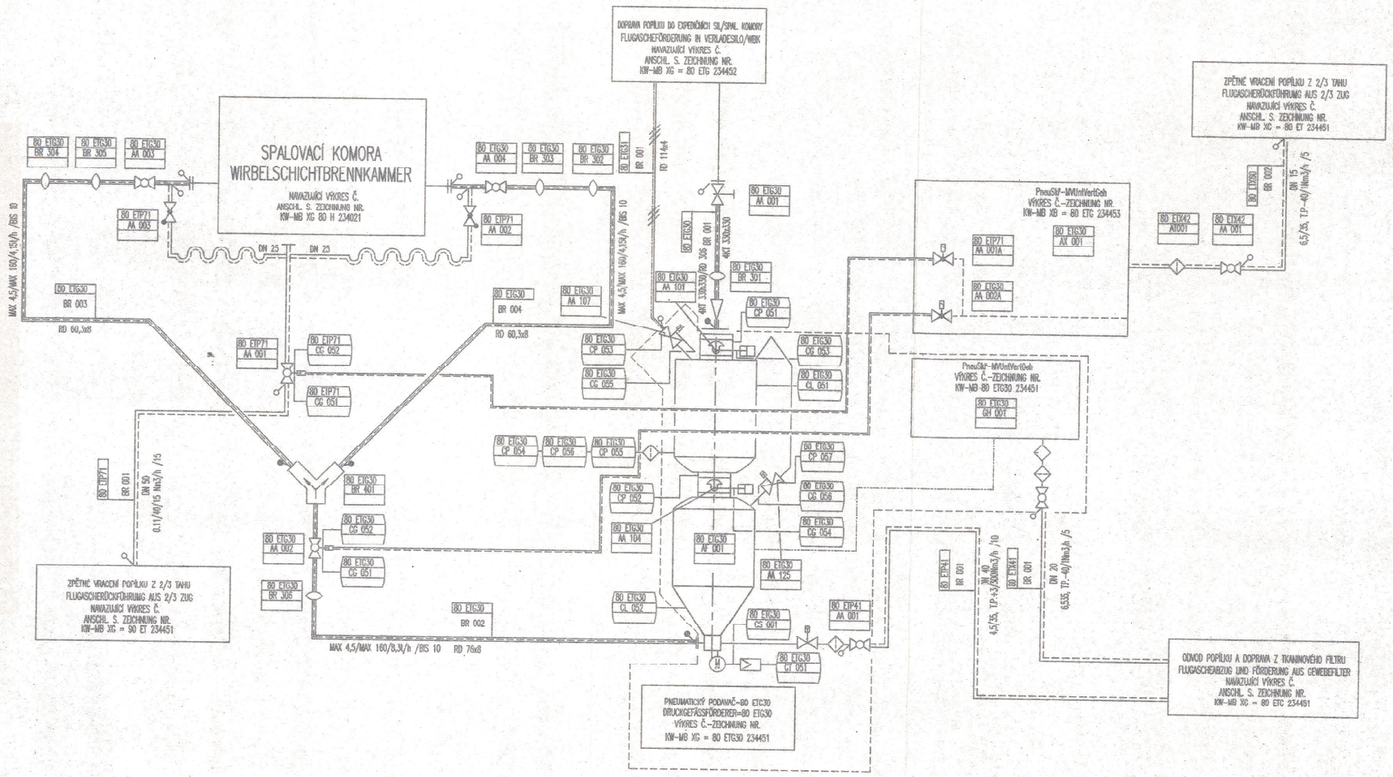

HKW MB HEIZKRAFTWERK MLADA BOLESLAV

FUNKTIONSSTUFE

90 KESSEL 90, TURBINE 90

E KONVENTIONELLE BRENNSTOFFVERSORGUNG U. RÜCKSTÄNDSENTSORGUNG
ET ENTASCHUNGS- UND ENTSCHLACKUNGSANLAGE
ETG FÖRDERANLAGE FÜR TROCKENASCHE
ETH SPEICHERANLAGE FÜR TROCKENASCHE
ETP ERZEUGUNG UND VERTEILUNG VON FÖRDERLUFT FÜR ASCHE
ETX MEDIUMVERSORGUNG FUER STEUER-/REGEL-, SCHUTZEINRICHTUNG

AGGREGATSSTUFE

A AGGREGATE
AA ARMATUREN EINSCHL. ANTRIEB
AF STETIGFÖRDERER, ZUTEILER (ROLLTREPPEN, FÖRDERBÄNDER, ZELLRADSCHLEUSEN)
AT REINIGUNGS-, TROCKUNGS-,FILTER-,TREMMEINRICHTUNGEN - AUSSER "BT"
AX PRÜF-, ÜBERWACHUNGSEINRICHTUNG

B APPARATE
BB SPEICHEREINRICHTUNGEN (BEHÄLTER)
BR ROHRLEITUNGEN

G ELEKTRONISCHE EINRICHTUNGEN
GH NACH VERFAHRENSTECHNIK GEKENNZEICHNETE EINBAUEINHEITEN (Z.B. SCHRÄNKE, KÄSTEN) DER ELEKTRO- UND LEITTECHNIK
C DIREKTE MESSGRESSE
CG ABSTAND, LÄNGE, STELLUNG, DREHRICHTUNG
CP DRUCK
CS GESCHWINDIGKEIT, DREHZAHL, FREQUENZ (MECHANISCH) BESCHLEUNIGUNG

BETRIEBSMITTELSSTUFE

M MASCHINENTECHNISCHE BETRIEBSMITTEL
MR ROHRLEITUNGSTEILE, KANALTEILE

SYSTEMGRENZE

GRENZE ZWISCHEN ROHRLEITUNGSABSCHNITTEN

FAHNE ZUR KENNZEICHNUNG VON ROHRLEITUNG, ZEIGT IN STOFFFLUESSRICHTUNG

DOME VALVE- ERZEUGER : MACMBER CLYDE

02	8/98	"AS-BUILT"		ING.DOBŠÁK	ING.CHLÍBEK	ING.ČERNÝ
01	3/98	PŘEPRACOVÁNÍ		ING.DOBŠÁK	ING.CHLÍBEK	ING.ČERNÝ
00	1/98	PRVNÍ ZHOTOVENÍ		ING.DOBŠÁK	ING.CHLÍBEK	ING.ČERNÝ
REV REV	DATUM REV. REVIS.DATE	POPIS DESCRIPTION		NAVRHL DESIGN BY	KONTROLOVAL CHKD. BY	ODSOUHLASIL APPD. BY

EKO ENGINEERING

Jméno	ING.DOBŠÁK	ING.CHLÍBEK	ING.ČERNÝ
Podpis			
Datum	1/98	1/98	1/98

STAVBA – JOB: Nová teplárna ŠKO-ENERGO s.r.o. Mladá Boleslav

PROVOZNÍ SOUBOR/STAVEBNÍ OBJEKT – UNIT: DPS 08.A PNEUMATICKÁ DOPRAVA
PJ 08.A.06 DOPRAVA POPÍLKU DO SPALOVACÍ KOMORY

NÁZEV – TITLE: R&I SCHEMA-ZPĚTNÉ VRACENÍ POPÍLKU Z TKANINOVÉHO FILTRU

VÝHOT. Č.: 3

KOTEL: K80

MERIT. SCALE: N | ARCH. Č. ARCH. No: EKO-T-3-0716 | VYK. Č. DWG. No: MB-102 | REV. 02

Index	Datum	Art der Aenderung	Gezeichn.	Geprueft
02	8/98	"AS-BUILT"	DOBŠÁK	CHLÍBEK
01	3/98	PŘEPRACOVÁNÍ-ÜBERARBEITUNG	DOBŠÁK	CHLÍBEK
00	1/98	PRVNÍ ZHOTOVENÍ ERSTE ERSTELLUNG	DOBŠÁK	CHLÍBEK

KONSORTIUM DER FIRMEN

GEC ALSTHOM — ENERGIEERZEUGUNG, EVT ENERGIE- UND VERFAHRENSTECHNIK

VÍTKOVICE

Zustaendig/Abt.	Zeichnungsnummer	Format	Index
EVT/ CL-L	1.47 668/00 650-0931	A3	2
VITKOVICE	4-OF-07 716	A4	2

Berater, -Zeichn.-Nr.: Energieconsulting Heidelberg — Kommissionsnr.: 19

	Datum	Name
Zeichnungs-Nr.	Gez.	
CAD-Name bzw. Nr.	Bearb.	
	Gepr.	

SKO-ENERGO s.r.o.

Standort: Mladá Boleslav — Projekt: Nová teplárna ŠKO-ENERGO s.r.o. Neue HKW ŠKO-ENERGO s.r.o.

	Datum	Name
Gez.	1/98	DOBŠÁK
Bearb.	1/98	DOBŠÁK
Gepr.	1/98	CHLÍBEK

Benennung: PJ 08.A.06 DOPRAVA POPÍLKU DO SPALOVACÍ KOMORY
FLUGASCHEFÖRDERUNG IN BRENNKAMMER
R&I SCHEMA-ZPĚTNÉ VRACENÍ POPÍLKU Z TKANINOVÉHO FILTRU
FLUGASCHERÜCKFÜHRUNG VOM GEWEBEFILTER

Masstab: N — Format: A3

Standort	UAS	Vorz.	Funktion	Aggregat	Zaehl-Nr.	Index
KW-MB	XG	=	80 ETG		234453	02

Ersetzt durch | Ersatz fuer

Diese Zeichnung darf weder vervielfaeltigt noch Dritten angeboten oder zugaenggemacht oder anderweitig missbraeuchlich benutzt werden (Schutzvermerk nach DIN 34 beachten).