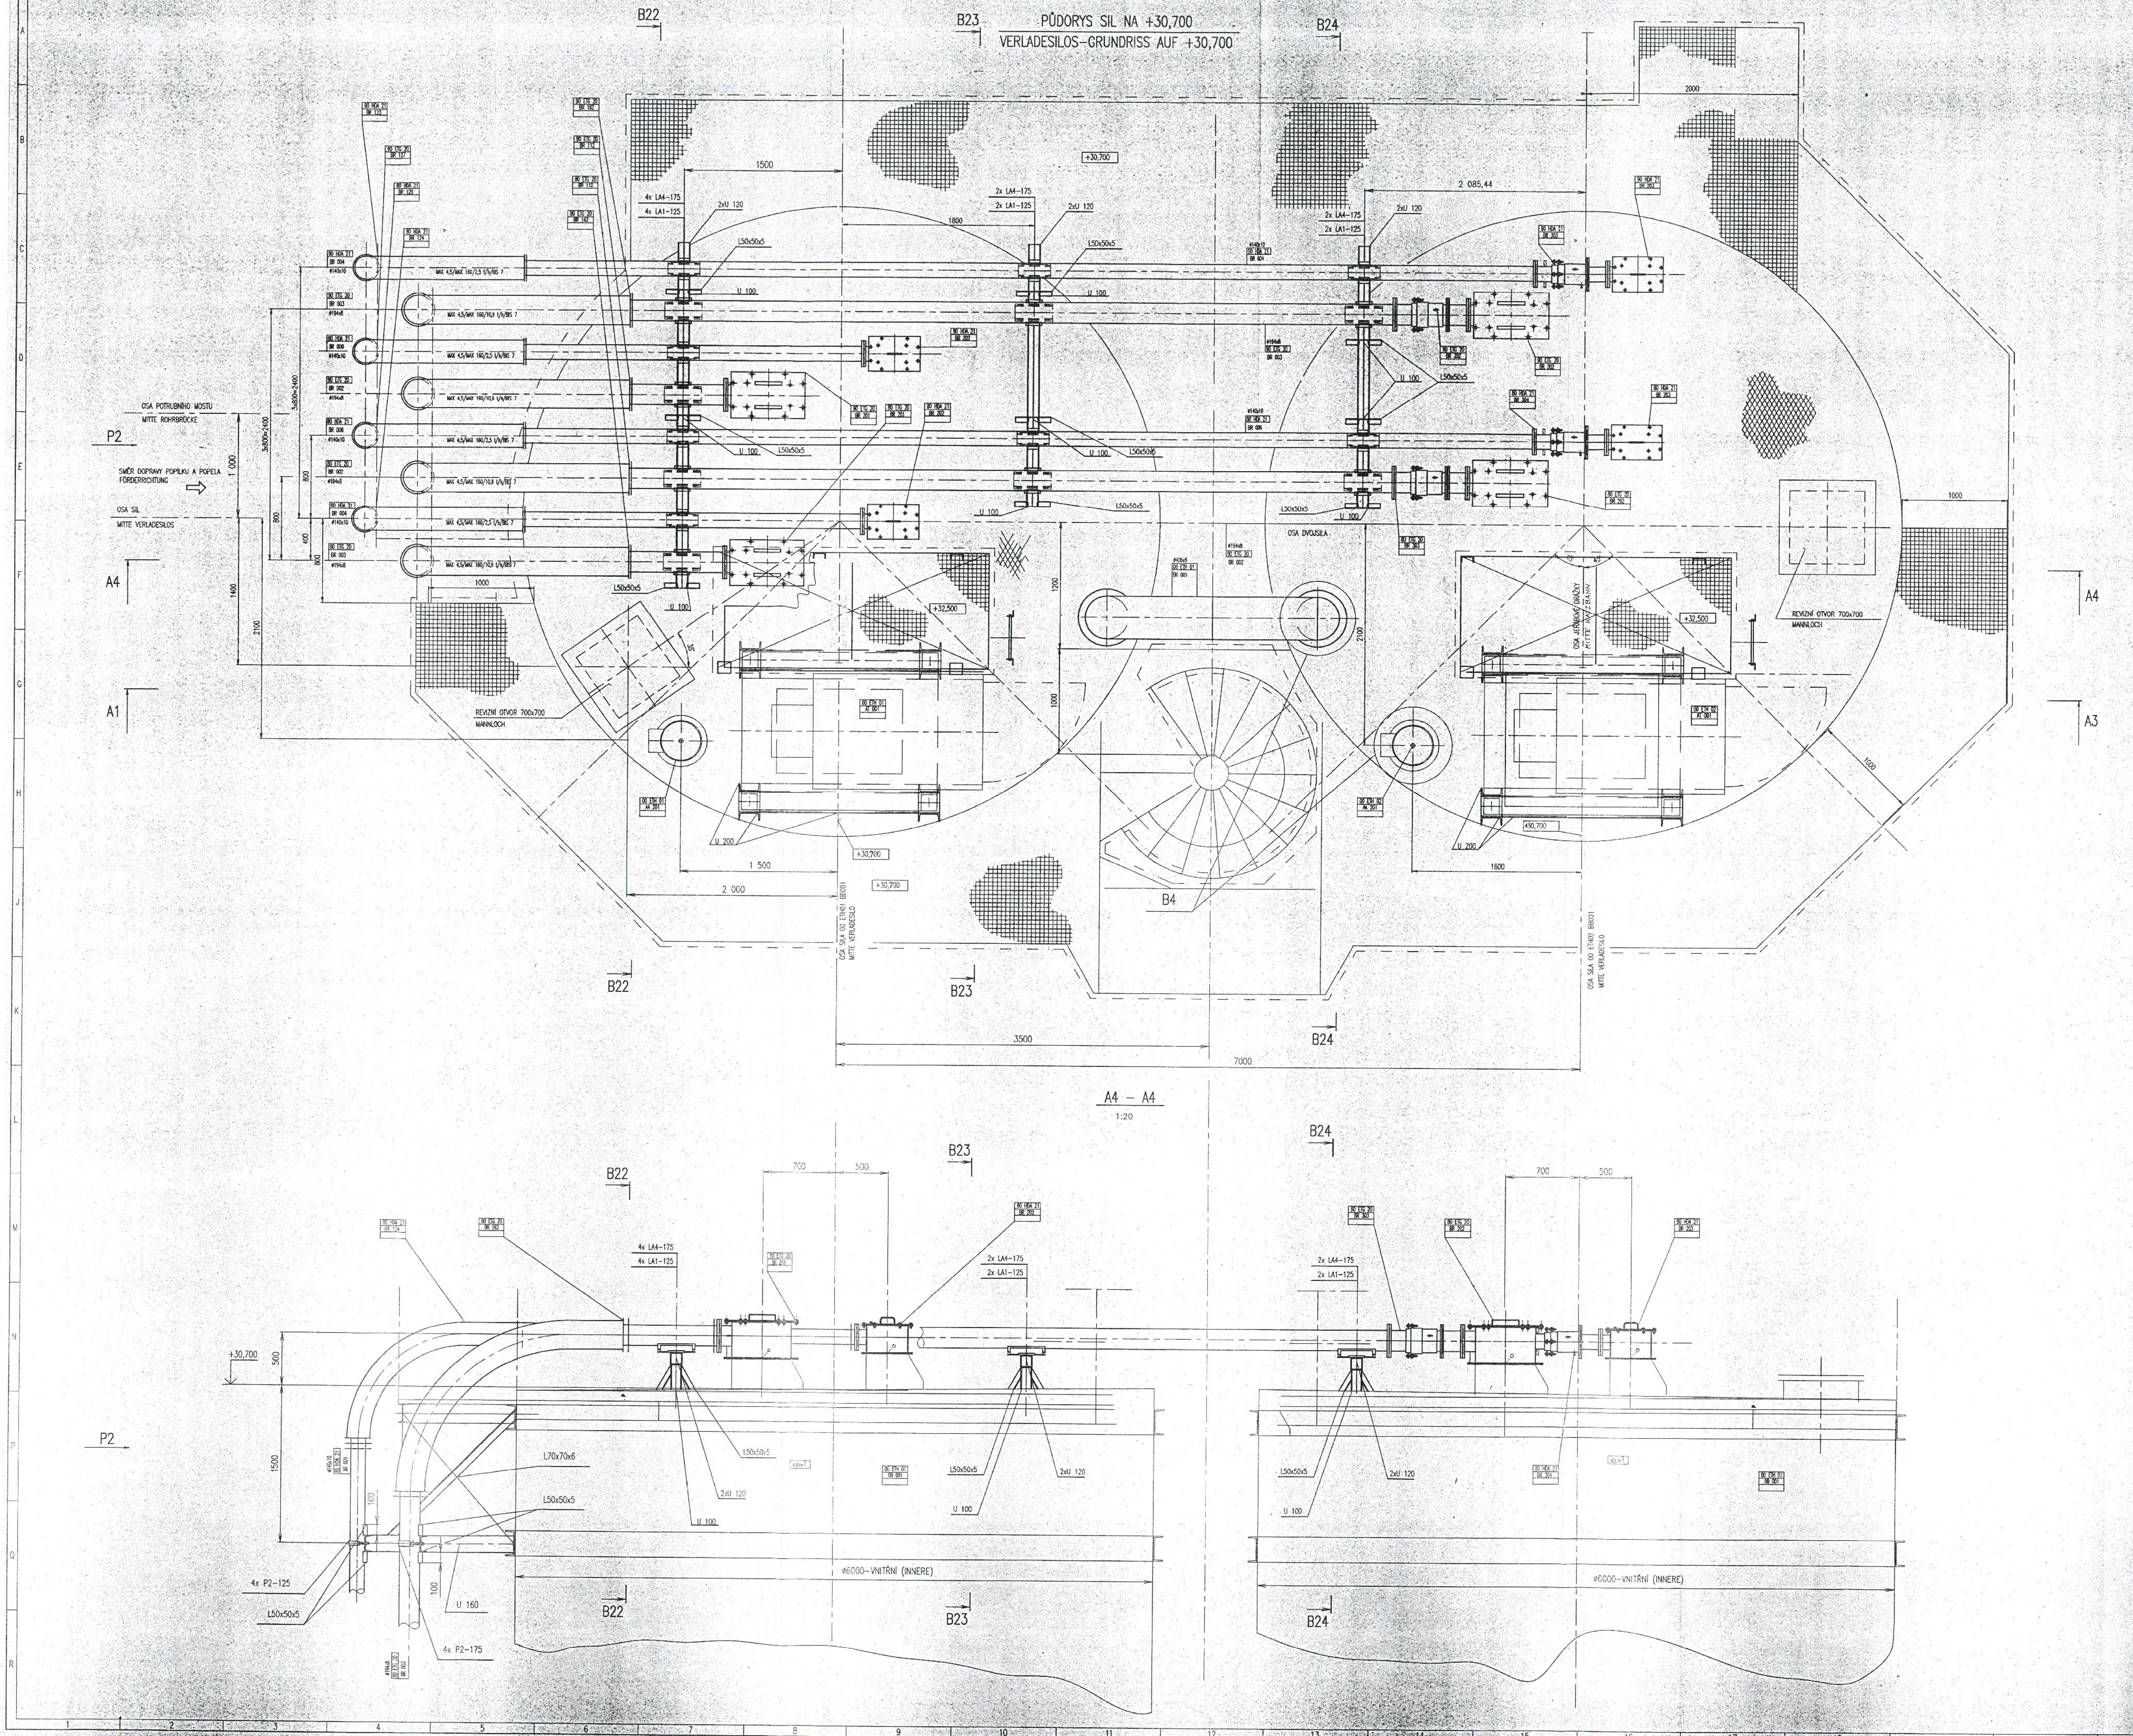

JE SOUČÁSTÍ NÁSLEDUJÍCÍCH PROVOZNÍCH JEDNOTEK:
IST PROJEKTTEIL DER FOLGENDEN BETRIEBSEINHEITEN:

PJ 08.A.01 ODVOD POPELA ZE SPALOVACÍ KOMORY
BETTASCHEABFÜRUNG AUS DER BRENNKAMMER

PJ 08.A.05 DOPRAVA POPÍLKU DO EXPEDIČNÍCH SIL
FLUGASCHEFÖRDERUNG IN VERLADESILOS

REV	DATUM REV. / REVIS.DATE	POPIS / DESCRIPTION		NAVRHL / DESIGN BY	KONTROLOVAL / CHKD. BY	ODSOUHLASIL / APPD. BY
01	11/98	"AS-BUILT"		ING.DOBŠÁK	ING.CHLÍBEK	ING.ČERNÝ
00	5/98	PRVNÍ NÁVRH		ING.CHLÍBEK	ING.DOBŠÁK	ING.ČERNÝ

EKO ENGINEERING

	NAVRHL	KONTROLOVAL	ODSOUHLASIL
Jméno	ING.CHLÍBEK	ING.DOBŠÁK	ING.ČERNÝ
Podpis			
Datum	5/98	5/98	5/98

STAVBA – JOB: Nová teplárna ŠKO-ENERGO s.r.o. Mladá Boleslav

PROVOZNÍ SOUBOR/STAVEBNÍ OBJEKT – UNIT:
DPS 08.A PNEUMATICKÁ DOPRAVA
PJ 08.A.01 ODVOD POPELA ZE SPALOVACÍ KOMORY
PJ 08.A.05 DOPRAVA POPÍLKU DO EXPEDIČNÍCH SIL

KOTEL: K80

NAZEV – TITLE: VNĚJŠÍ POTRUBÍ NA EXPEDIČNÍM SILE PŮDORYS NA +30,700;ŘEZ A4-A4

VYHOT. Č.: 3

MĚŘIT. / SCALE: 1:20 | ARCH. Č. / ARCH. No: EKOE-T-0-0537 | VÝK. Č. / DWG. No: MB-102 | REV. 01

Index	Datum	Art der Aenderung	Gezeichn.	Geprueft
01	11/98	"AS-BUILT"	DOBŠÁK	CHLÍBEK
00	5/98	PRVNÍ NÁVRH ERSTE ERSTELLUNG	CHLÍBEK	DOBŠÁK

KONSORTIUM DER FIRMEN

GEC ALSTHOM
ENERGIEERZEUGUNG
EVT ENERGIE- UND VERFAHRENSTECHNIK

VÍTKOVICE

Zustaendig/Abt.	Zeichnungsnummer	Format	Index
EVT/ GL-L	1.47 668/00 655-0909	A0	1
VITKOVICE	0-0J-05 600	A0	1

Berater, -Zeichn.-Nr. Energieconsulting Heidelberg Kommissionsnr.
Zeichnungs-Nr.
CAD-Name bzw. Nr.

19	Datum	Name
Gez.		
Bearb.		
Gepr.		

SKO-ENERGO s.r.o.

Standort: Mladá Boleslav
Projekt: Nová teplárna ŠKO-ENERGO s.r.o. / Neue HKW ŠKO-ENERGO s.r.o.

	Datum	Name
Gez.	5/98	CHLÍBEK
Bearb.	5/98	CHLÍBEK
Gepr.	5/98	DOBŠÁK

Benennung: DPS 08.A PNEUMATICKÁ DOPRAVA-PNEUMATISCHE FÖRDERUNG
VNĚJŠÍ POTRUBÍ NA EXPEDIČNÍM SILE
AUSSENROHRLEITUNG AUF DEM VERLADESILO
PŮDORYS NA +30,700;ŘEZ A4-A4
GRUNDRISS AUF +30,700;SCHNITT A4-A4

Masstab: 1:20
Format: A0

Standort	UAS	Vorz.	Funktion	Aggregat	Zaehl-Nr.	Index
KW-MB	XB	=	80 ET		234464	01

Ersetzt durch | Ersatz fuer

Diese Zeichnung darf weder vervielfaeltigt noch Dritten angeboten oder zugaengig gemacht oder anderweitig missbraeuchlich benutzt werden (Schutzvermerk nach DIN 34 beachten).