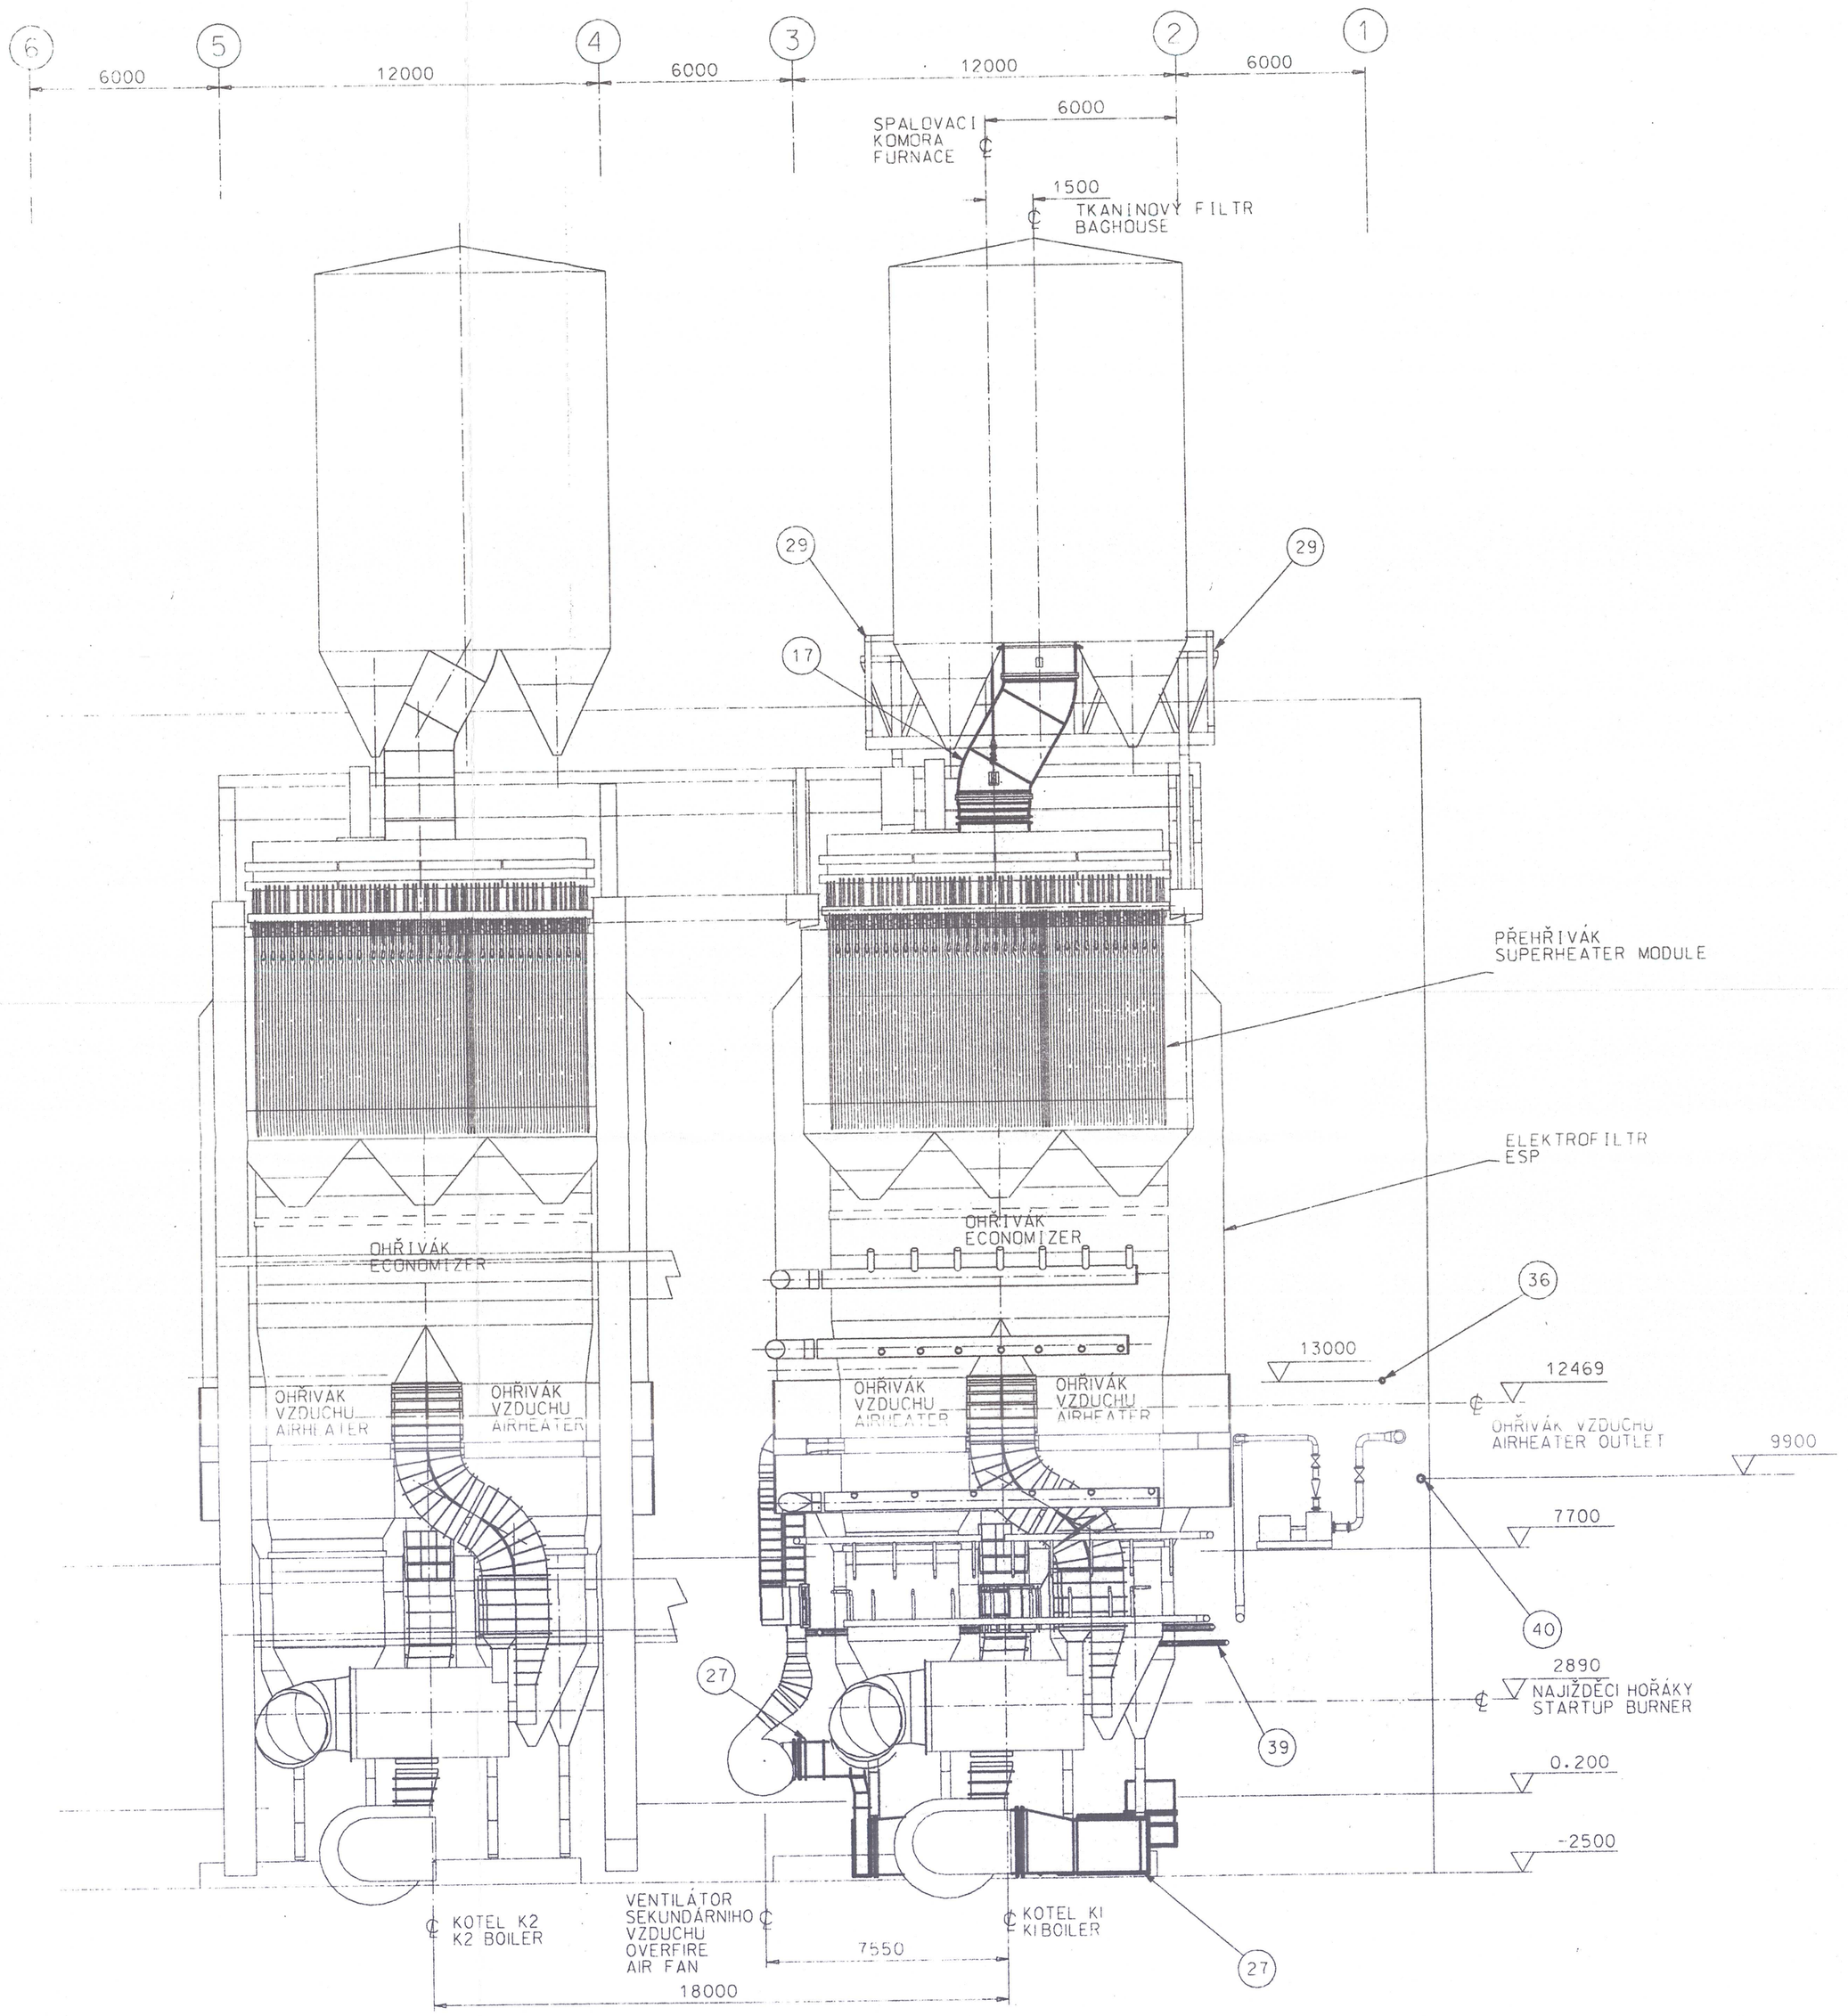

AS BUILT DOCUMENTATION

DOKUMENTACE SKUTEČNÉHO PROVEDENÍ

POZNÁMKY:
1) Související výkres č. C2-12520
2) Viz výkres č. C2-12521 - C2-12524 a C2-12526 - C2-12527

NOTES:
1) Layout dwg C2-12520
2) Related dwg C2-12521 - C2-12524 and C2-12526 - C2-12527

REVISION				
	A	DOKUMENTACE SKUTEČNÉHO PROVEDENÍ - Dok.Sk.Prov	AS BUILT	3/[illegible]
		VÝKRES:	DRAWING:	

DISPOZIČNÍ VÝKRESY KOTELNY	GENERAL LAYOUT OF BOILERHOUSE	KOMORANY RETROFIT PROJECT
KOTEL K1 Řez C-C	K1 BOILER C-C Section	

DSGN.	WOJTKOWIAK	06.94	K1 Boiler	DWG No C2-12525	ARCH. No U-14526
DRN.	CHUCHRA	06.94			
CKD.	JONSZTA	06.94	SCALE 1:125	A	
BR. MANAGER	WIECZOREK	06.94			

ENERGOPROJEKT Katowice & POWER INTERNATIONAL
POLAND CZECH REPUBLIC

12/14