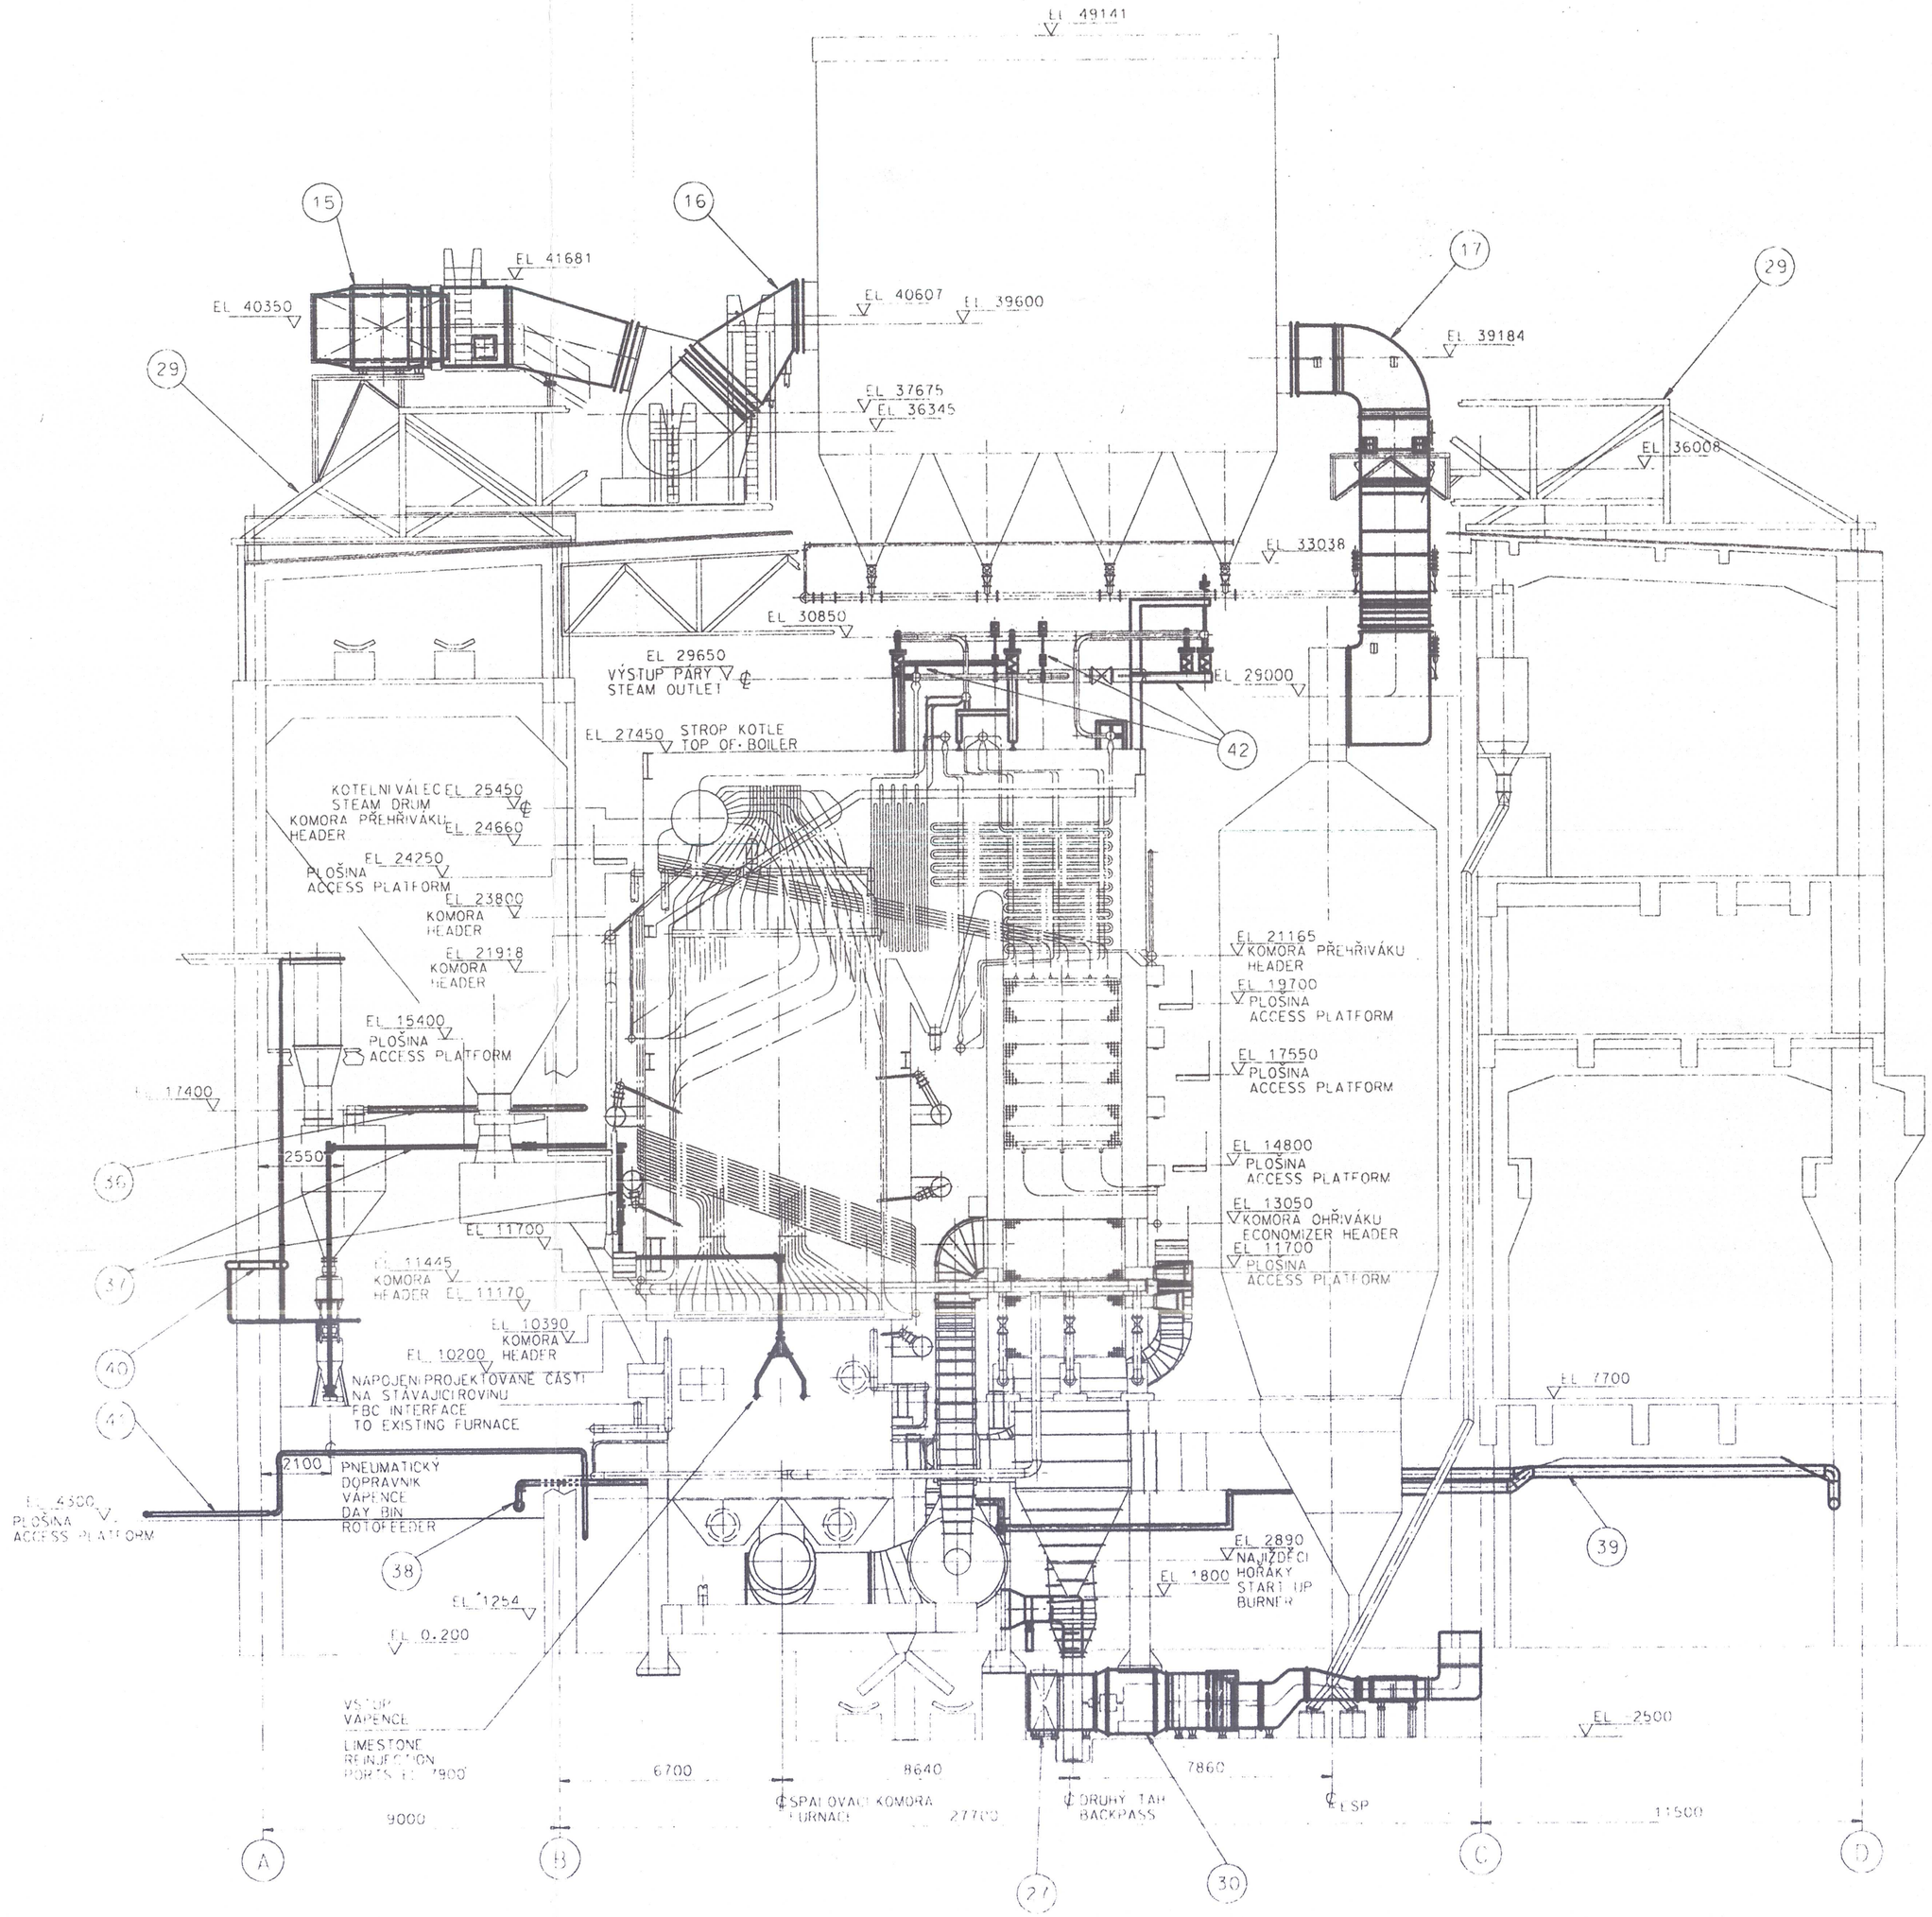

AS BUILT DOCUMENTATION

DOKUMENTACE SKUTEČNÉHO PROVEDENÍ

POZNÁMKY:
1) Související výkres č. C2-2520
2) Viz výkres č. C2-2521, C2-2525 a C2-2527

NOTES:
1) Layout dwg C2-2520
2) Related dwg C2-2521, C2-2525 and C2-2527

REVISION				
A	DOKUMENTACE SKUTEČNÉHO PROVEDENÍ - Dok.Sk.Prov	AS BUILT	3/30/98	
	VÝKRES:	DRAWING:		

DISPOZIČNÍ VÝKRESY KOTELNY	GENERAL LAYOUT OF BOILERHOUSE	KOMORANY RETROFIT PROJECT
KOTEL K1 Řez D-D	K1 BOILER D-D Section	

DESIGN	WOJTKOWIAK	06.94		DWG No	ARCH No
DRA	CHUCHRA	06.94		C2-2526	14526
CHD	JONSZTA	06.94		SCALE 1:25 A	
BR MANAGER	WICZOREK	06.94			

ENERGOPROJEKT Katowice & POWER INTERNATIONAL
POLAND CZECH REPUBLIC

13/14