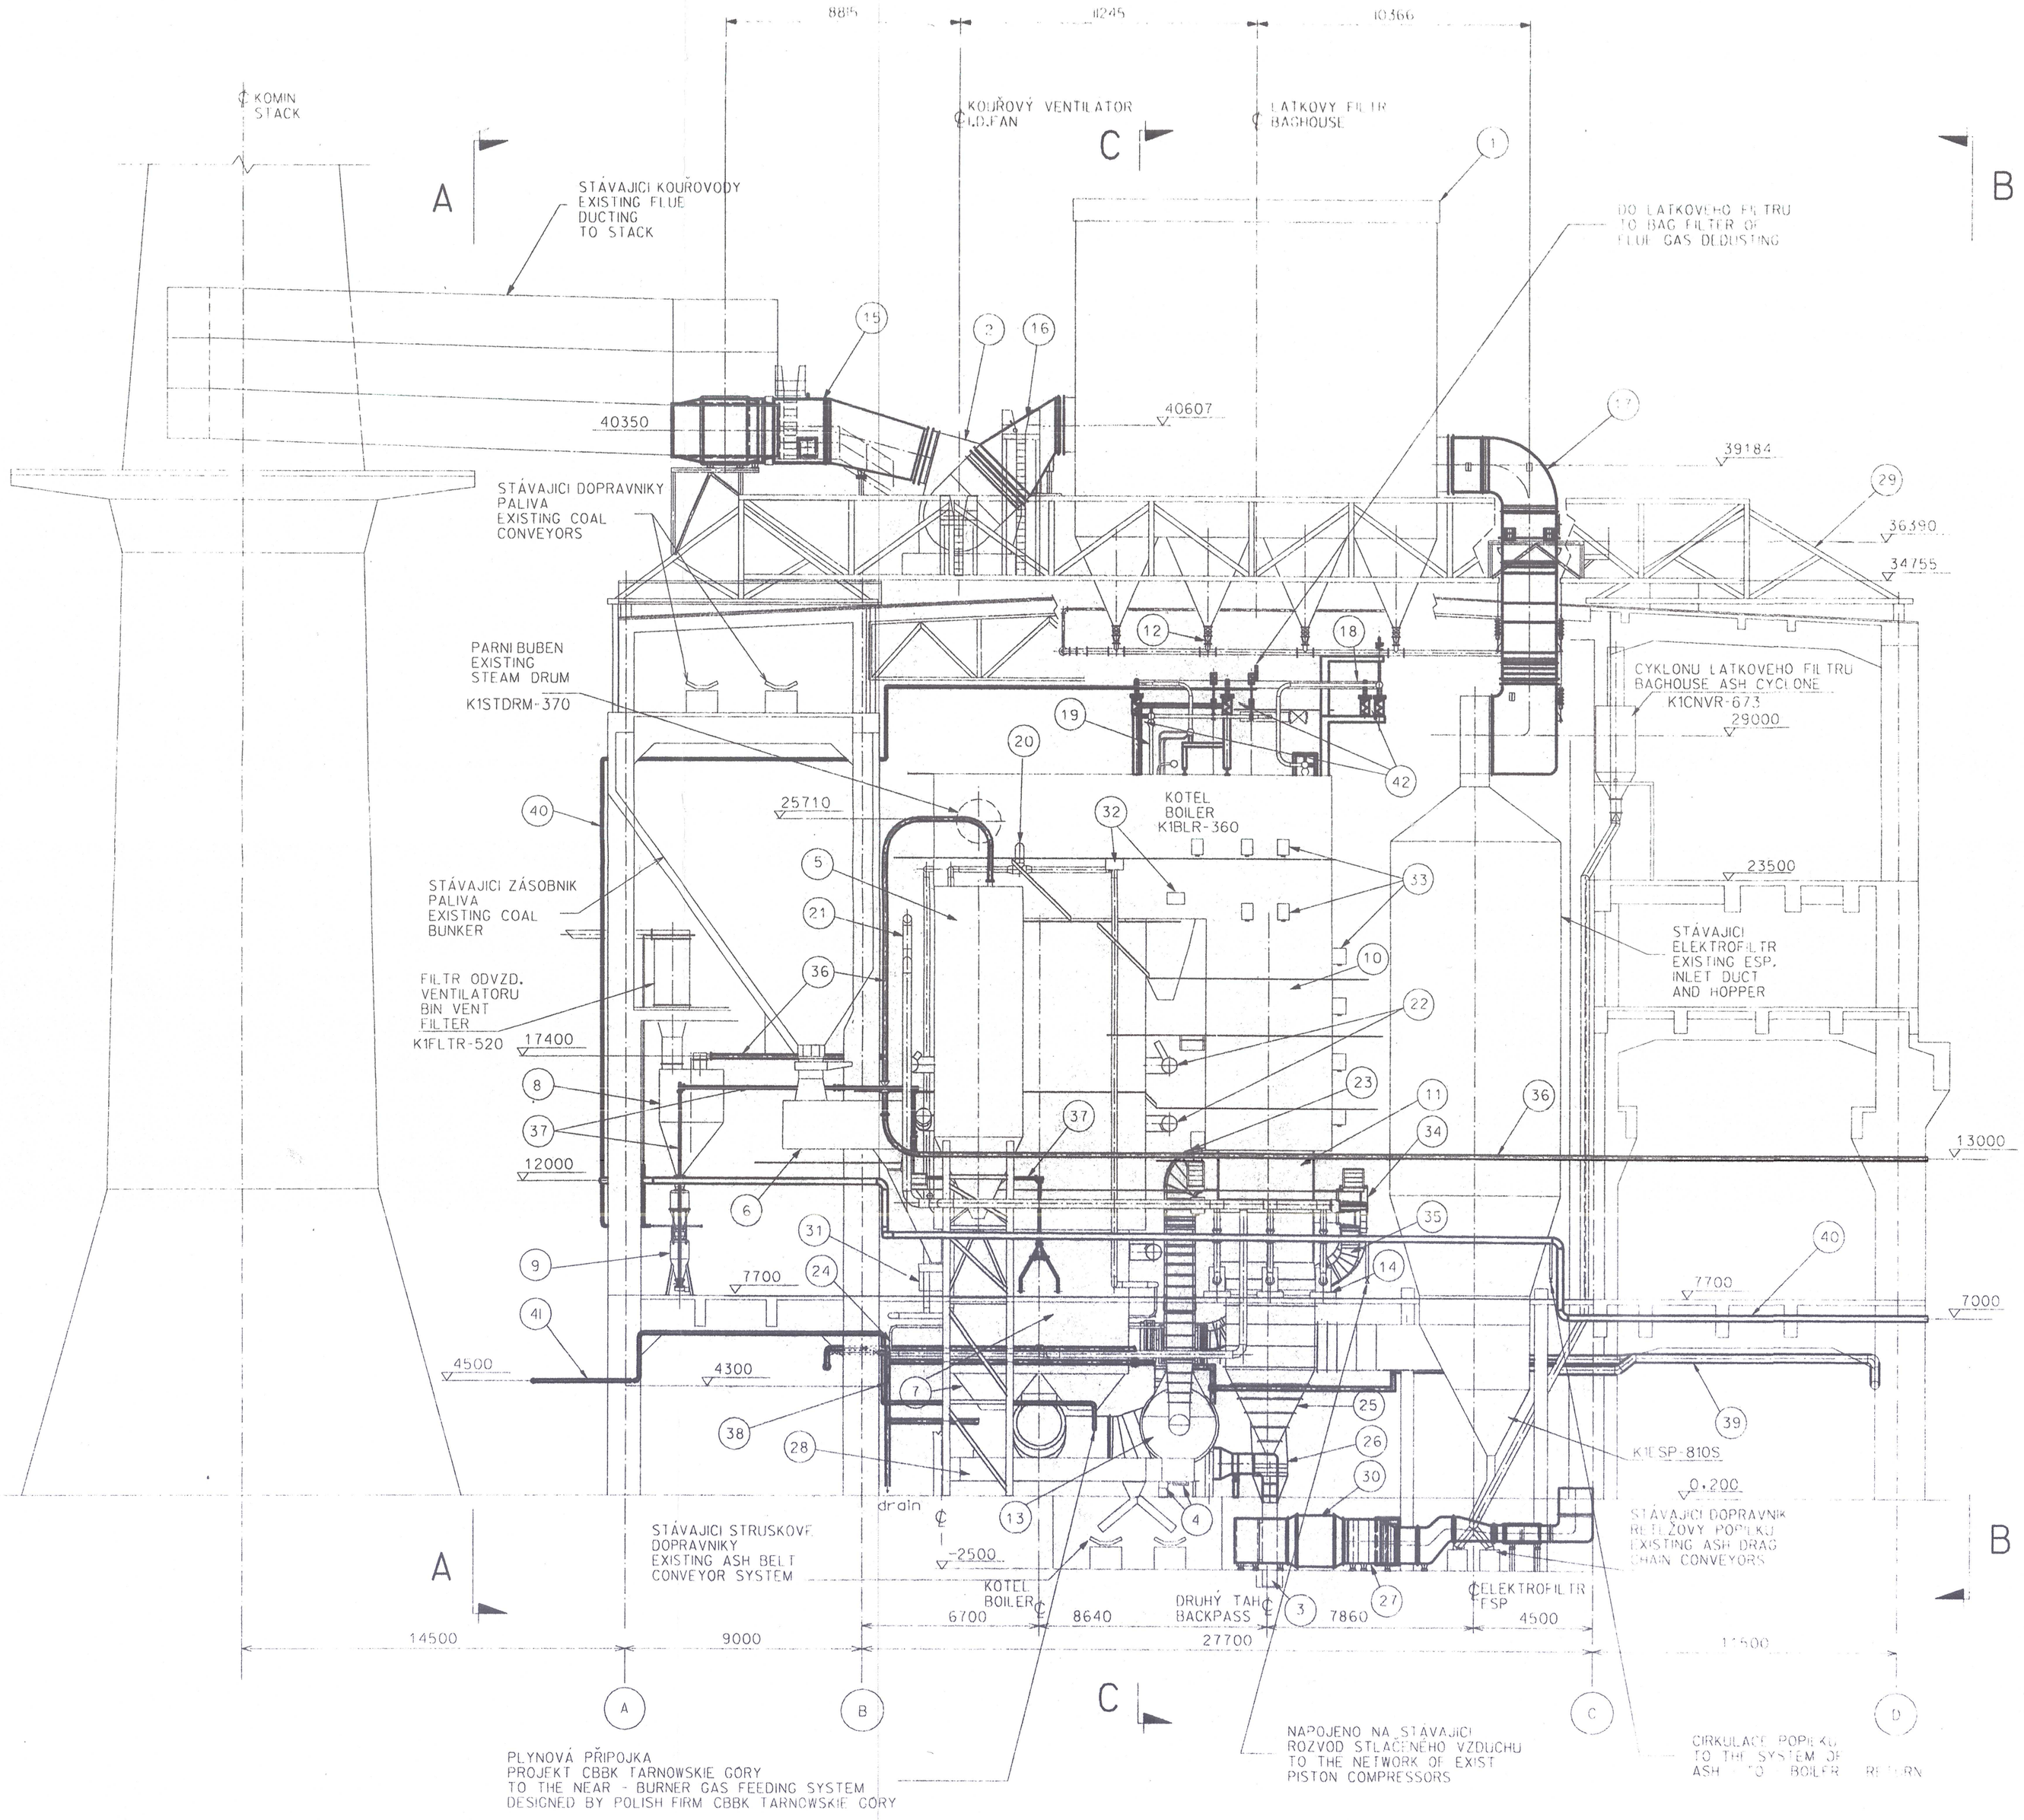

1. LATKOVÝ FILTR BAGHOUSE K1BGHS-830
2. KOUŘOVÝ VENTILÁTOR I.D.FAN K1FAN-870
3. PRIMÁRNÍ VENTILÁTOR F.D.FAN K1FAN-100
4. SEKUNDÁRNÍ VENTILÁTOR O.F.A.FAN K1FAN-144
5. ZÁSOBNÍK PRO ŘÍZENÍ VÝŠKY LOŽE BED LEVEL CONTROL SILO K1SILO-720
6. DOPRAVA PALIVA COAL FEED SYSTEM K1FDR-431
7. SPALOVACÍ KOMORA FURNACE K1FRNC-250/K1FLBED-250
8. ZÁSOBNÍK VÁPENCE LIMESTONE DAY TANK K1BIN-500
9. DOPRAVA VÁPENCE LIMESTONE FEED SYSTEM K1FDR-510
10. OHŘÍVÁK VODY - EKONOMISER ECONOMIZER
11. OHŘÍVÁK VZDUCHU AIRHEATER K1AIRHTR-210
12. DOPRAVA POPÍLKU Z TKANINOVÉHO FILTRU BAGHOUSE ASH SYSTEM K1BGHS-830S
13. NAJÍŽDĚCÍ HOŘÁK START-UP BURNER K1BRNR-120/K1PNL-120
14. ČERPADLA CIRKULAČNÍ VODY CIRCULATION WATER PUMPS
15. **KOUŘOVODY OFFGAS DUCTING**
16. **KOUŘOVODY OFFGAS DUCTING**
17. **KOUŘOVODY OFFGAS DUCTING**
18. CHLADIČ PÁRY DESUPERHEATER
19. III STUPEŇ PŘEHŘÍVAČE FINISHING SUPERHEATER
20. POTRUBÍ VARNÉHO SYSTÉMU INBED EVAPORATION PIPING
21. POTRUBÍ OBEHOVÉ VODY CIRCULATION PIPING
22. POTRUBÍ SEKUNDÁRNÍHO VZDUCHU O.F.A. DUCTING
23. POTRUBÍ PRIMÁRNÍHO VZDUCHU F.D. AIRHEATER OUTLET DUCTING
24. POTRUBÍ OBEHOVÉ VODY CIRCULATION PIPING
25. POPÍLKOVÁ VÝSYPKA Z OHŘÍVÁKU AIRHEATER HOPPER
26. VZDUCHOVODY F.D. FAN OUTLET DUCTING
27. **VZDUCHOVODY F.D. FAN INLET DUCTING**
28. ŠNEKOVÝ DOPRAVNÍK S CHLAZENÍM WATER COOLED ASH CONVEYOR K1CNVR-750
29. **NOSNÁ KONSTRUKCE SUPERSTRUCTURE**
30. **TLUMIČ VENTILÁTORU PRIMÁRNÍHO VZDUCHU F.D. FAN SILENCER**
31. PODAVAČ PALIVA STOKER FEEDER K1FDR-436
32. OFUKOVAČ III.ST. PŘEHŘÍVÁKU FINAL SUPERHEATER SOOTBLOWERS K1SB-262,264,266
33. OFUKOVAČ PŘEHŘÍVÁKU A EKONOMISERU PRIMARY/SECONDARY SUPERHEATER „ECONOMIZER" K1SB-280 AIRHEATER ROTARY SOOTBLOWERS
34. VÝSTUPNÍ VZDUCHOVODY OHŘÍVÁKU SEK. VZDUCHU O.F.A. AIRHEATER OUTLET DUCTING
35. VSTUPNÍ VZDUCHOVODY OHŘÍVÁKU SEK. VZDUCHU O.F.A. AIRHEATER INLET DUCTING
36. **POTRUBÍ NA DOPRAVU VÁPENCE PIPELINE OF LIMESTONE**
37. **POTRUBÍ NA DOPRAVU VÁPENCE DO KOTEL LIMESTONE PIPELINE TO BOILER**
38. **HAVARIJNÍ CHLAZENÍ FLUIDNÍHO LOŽE EMERGENCY COOLING WATER SYSTEM**
39. **CHLADICÍ SYSTÉM COOLING WATER SYSTEM**
40. **POTRUBÍ STLAČENÉHO VZDUCHU COMPRESSED AIR PIPELINES**
41. **POTRUBÍ ZEMNÍHO PLYNU NATURAL GAS PIPELINE**
42. **UPEVNĚNÍ PARNÍHO POTRUBÍ V PROTORU NAD KOTLEM K1 FIXING OF STEAM PIPELINES OVER AREA OF K1 BOILER**

POZNÁMKY:
1) Silným písmem a silnými čarami jsou popsány a zakresleny nové instalace EPK
2) Související výkresy č. C2-12521-C2-12527

NOTES:
1) EPK instalations have been bolt font marked
2) Related dwg C2-12521 - C2-12527

AS BUILT DOCUMENTATION
DOKUMENTACE SKUTEČNÉHO PROVEDENÍ

ZMĚNY				
	A	DOKUMENTACE SKUTEČNÉHO PROVEDENÍ - Dok.Sk.Prov	AS BUILT	3/30/95
		VÝKRES:	DRAWING:	

DISPOZIČNÍ VÝKRESY KOTELNY	GENERAL LAYOUT OF BOILERHOUSE	KOMOŘANY RETROFIT PROJECT
KOTEL K1 Celková sestava	K1 BOILER General view	

DSGN	WOJTKOWIAK	06.94	K1 Boiler	DWG No C2-12520	ARCH. No U-14526
DRN	CHUCHRA	06.94			
CKD	JONSZTA	06.94	SCALE: 1:125	A	
BR MANAGER	WIECZOREK	06.94			

ENERGOPROJEKT Katowice & POWER INTERNATIONAL
POLAND CZECH REPUBLIC

7/14