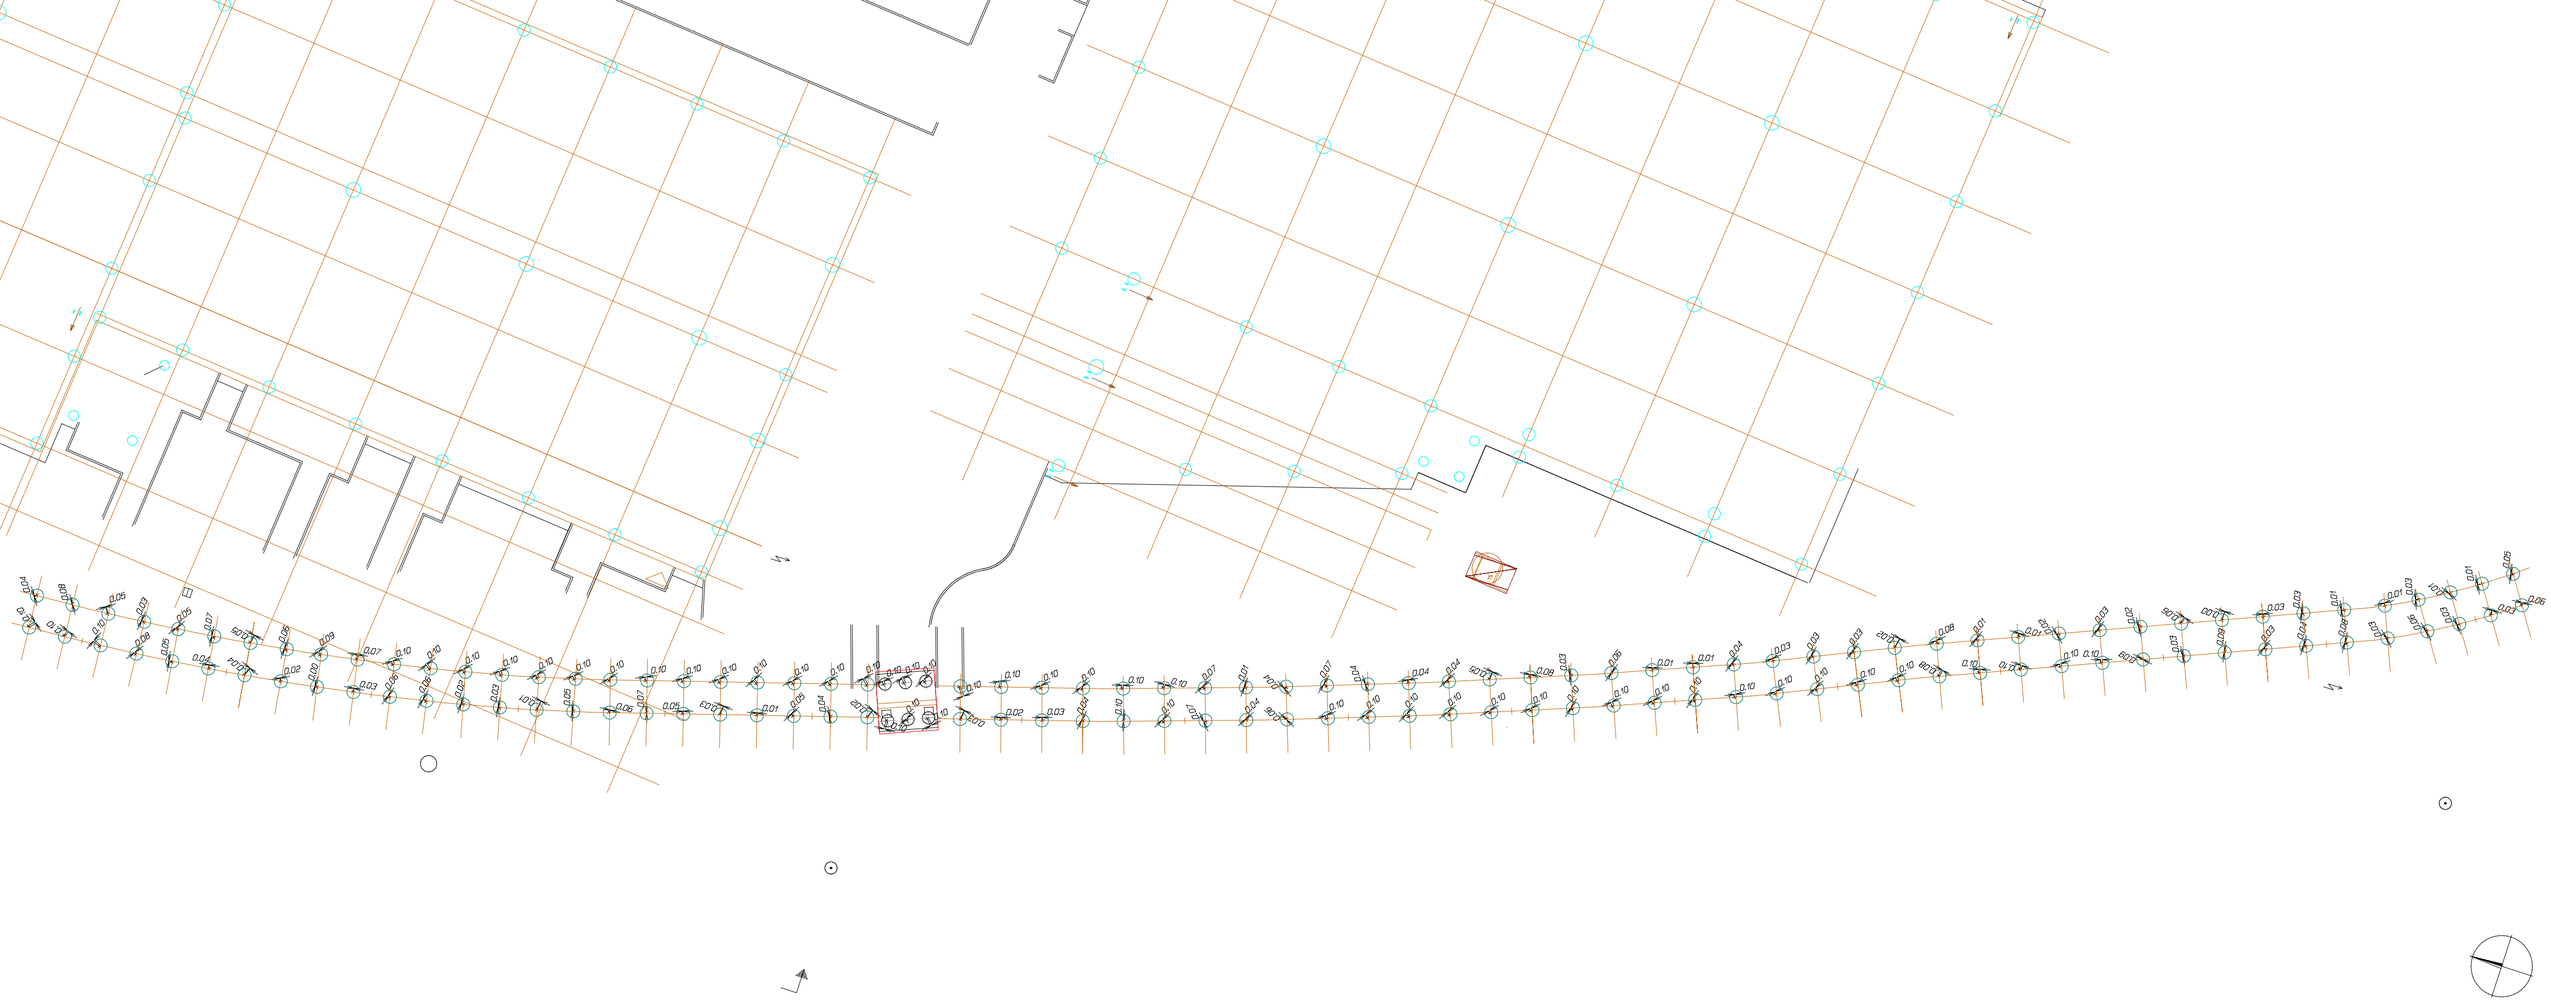

Náležitostmi a přesností odpovídá právním předpisům a podmínkám písemně dohodnutým s objednatelem

Ověřil Ing. Přemysl Plch
dne 31.1.2022
pod č.j. 19/2022

GEODEZIE PLCH s.r.o.
Dolní Lhota č.p. 4
678 01 Blansko
www.geodezieplch.cz

POLOHOVÝ SYSTÉM:	S-JTSK
VÝŠKOVÝ SYSTÉM:	BPV
MĚŘÍTKO:	1:250
DATUM:	31.1.2022
ČÍSLO ZAKÁZKY:	21-388

OC BLANSKO
OPĚRNÁ ZEĎ, PILOTOVÉ ZALOŽENÍ
Porovnání skutečného provedení s projektem

GEODET. DOKUMENTACE SKUTEČNÉHO PROVEDENÍ

č. pare