

Přípojky Myšlín
M 1: 3000

Legenda


- Návrh přípojek (Blue line)
- Zájem o připojení (Green line)

Map Labels:

- Navržena gravitační kanalizace dle podkladů (Proposed gravity sewerage according to data)
- Navržena tlaková kanalizace dle podkladů (Proposed pressure sewerage according to data)
- Navrženy výtlak dle podkladů (Proposed outfalls according to data)

Scale and Orientation:

- 0 100 200 m
- Stav ke dni 7.11.2016
- 288 ks
- 134 ks
- 4 ks
- 9 ks

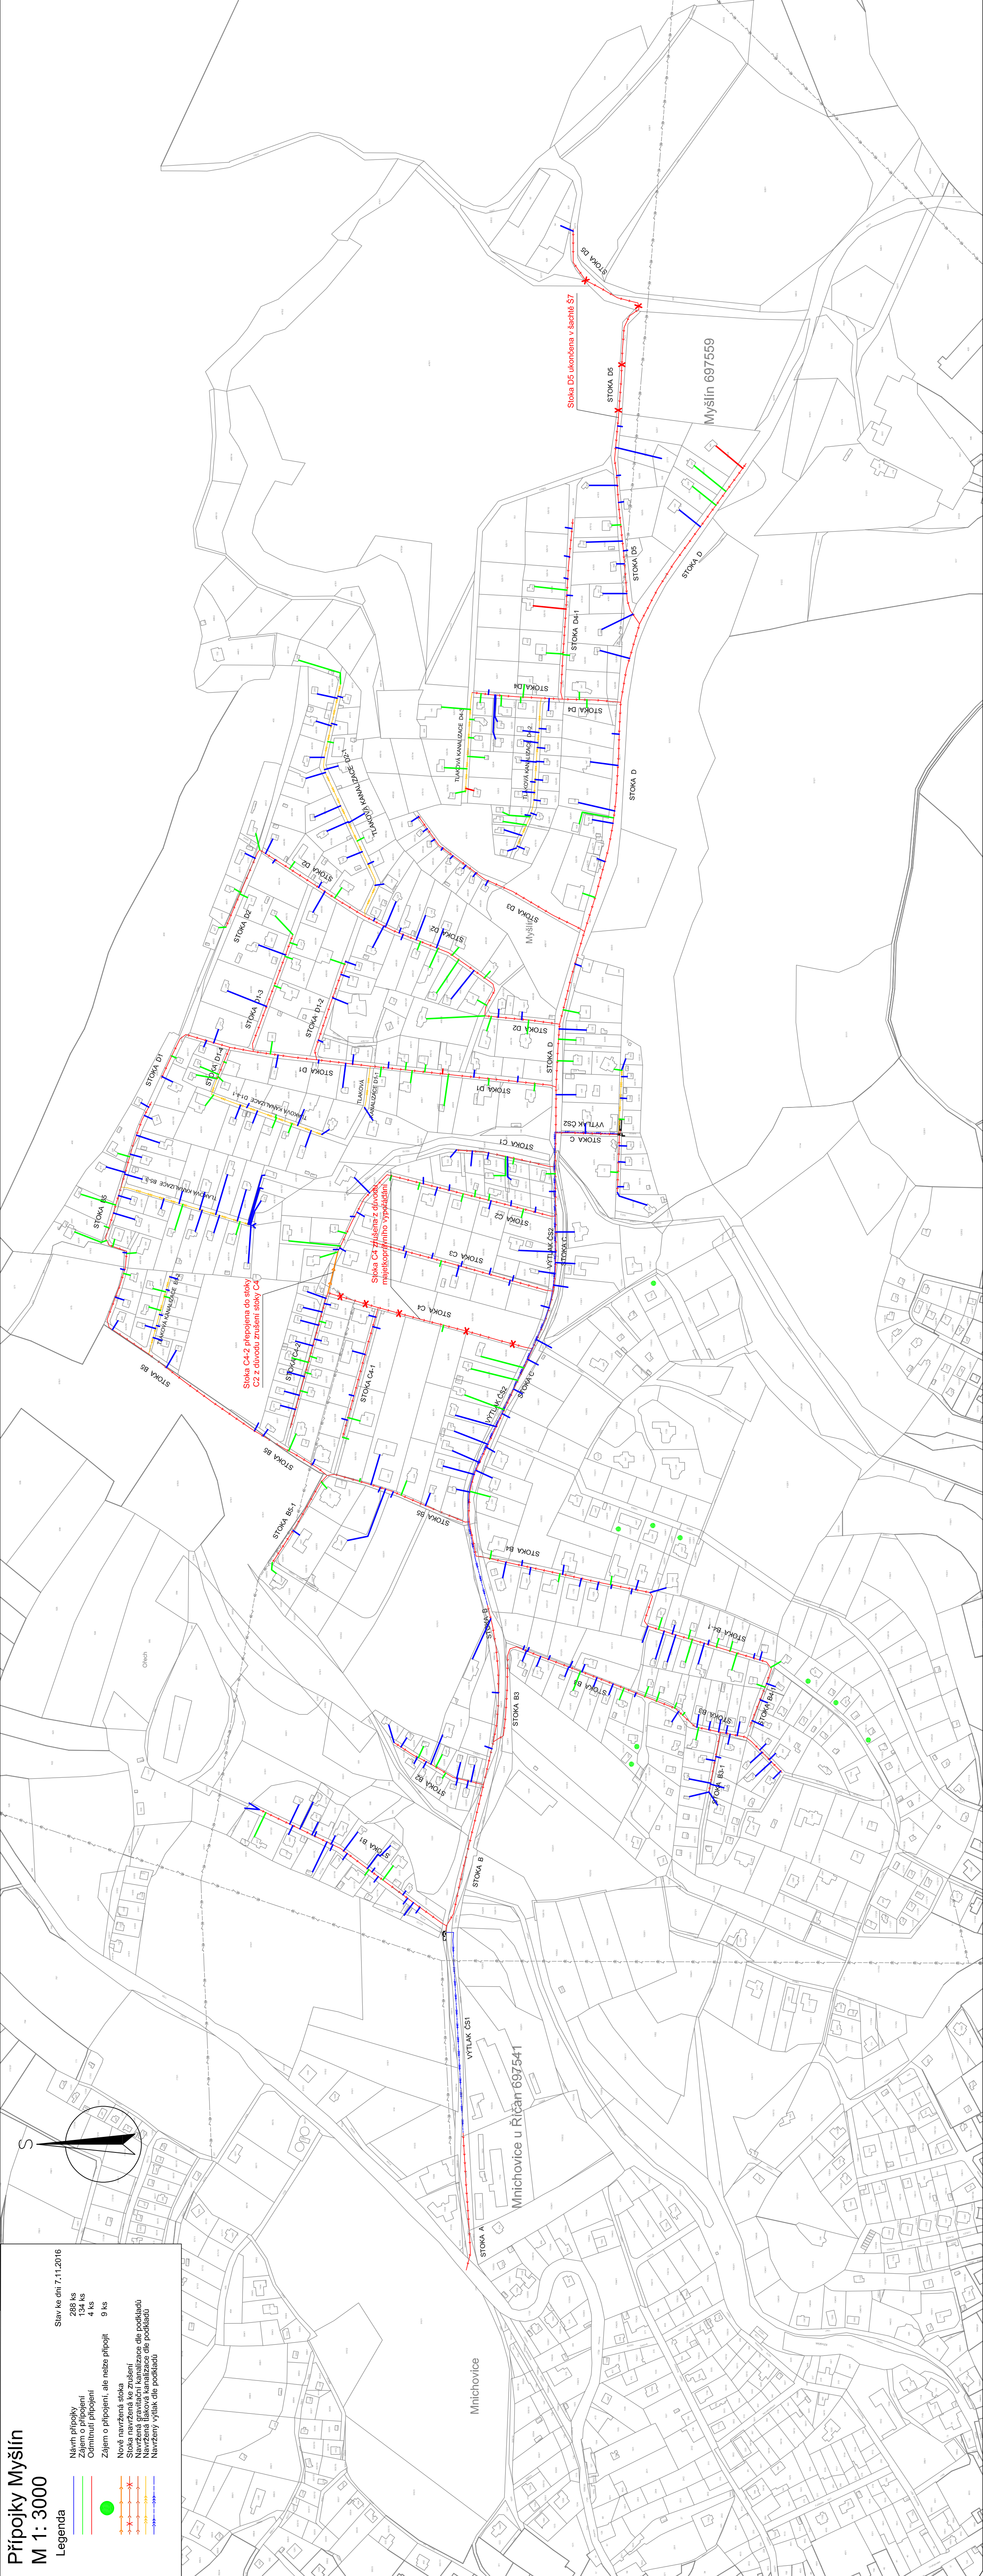

ERROR: syntaxerror
OFFENDING COMMAND: --nostringval--

STACK:

/Title
()
/Subject
(D:20161107143119+01'00')
/ModDate
()
/Keywords
(PDFCreator Version 0.9.5)
/Creator
(D:20161107143119+01'00')
/CreationDate
(Koblenc)
/Author
-mark-